


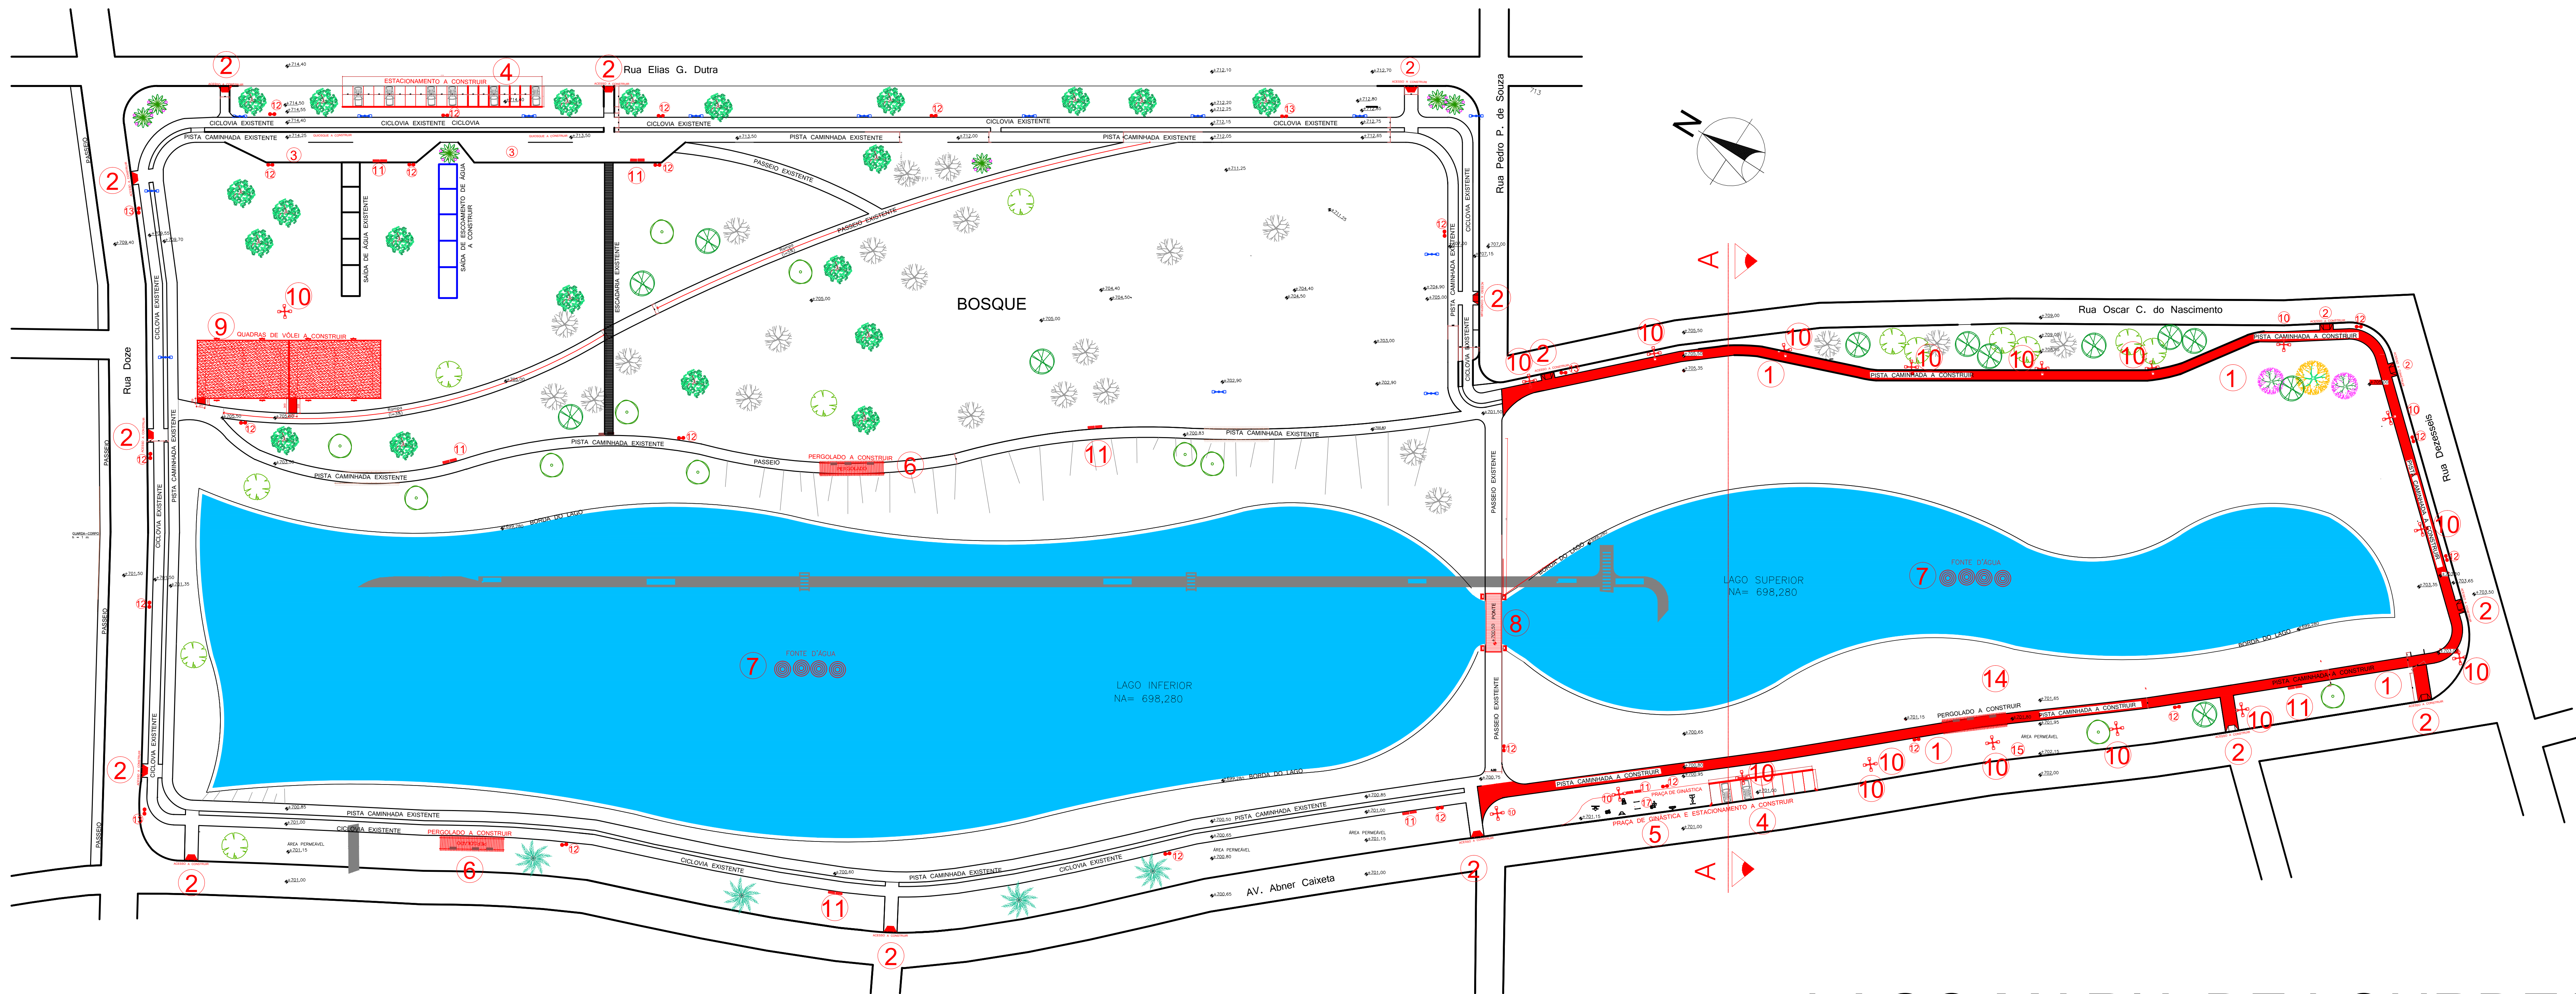

LAGO MARIA DE LOURDES

PLANTA AS BUILT COM IMPLANTAÇÃO

esc.1/500

- LEGENDA REFORMA
- 1.Construção pista caminhada e ciclovias em cimento 5cm espessura;

2.Construção de acessos (rampa) rua e meio fio;

3.Construção de quiosques;

4.Construção de área de estacionamento;

5.Construção de praça de ginástica ao ar livre;

6.Construção de pergolados;

7.Construção de fonte de água luminosa e musical lago;

8.Construção ponte(demolir mureta 1,10m altura);

9.Construção quadras de vôlei areia;

10.Instalação de novos postes de iluminação (distância aprox. 26m);

11.Bancos de madeira e ferro.

QUADRO DE ÁREAS E QUANTITATIVO

ID	ESPECIFICAÇÃO	QTD.	UNIDADE	ÁREA
1	PISTA CAMINHADA E CICLOVIA EM CIMENTO 5cm ESPESSURA	m. linear	m ²	1.392,23m ²
2	ACESSO (RAMPA) ENTRE RUA E MEIO FIO	16	m ²	56,64m ²
3	QUIOSQUES (2 UNIDADES)	2	m ²	115,34m ²
4	ESTACIONAMENTO EM PISO CIMENTO 5cm ESPESSURA	363,65	m ²	363,65m ²
5	PRAÇA DE GINÁSTICA	1	m ²	169m ²
6	PERGOLADO EM MADEIRA EUCALIPTO TRATADO (3unidades)	3	m ²	159m ²
7	FONTE DE ÁGUA LUMINOSA E MUSICAL	2 KITS	2 KITS	
8	PONTE	1	m ²	49,18m ²
9	QUADRA DE VÔLEI DE AREIA	2	m ²	614m ²
10	POSTES DE ILUMINAÇÃO LED 9m ALTURA COM 4 PÉTALAS	17		
11	BANCOS DE MADEIRA E FERRO	25		
12	LIXEIRA DE MADEIRA E FERRO	26		
13	REFLETOR DE CHÃO (PONTE)	4		
14	GRAMA BATATAIS EM MUDA	1.928	m ²	1.928m ²
15	DRENO QUADRA DE AREIA	182	m. lin.	182 mlin
16	POSTE DE METALON COM 2 REFLETORES (QUADRA DE AREIA)	8		
17	EQUIPAMENTOS GINÁSTICA AO AR LIVRE (VER QUADRO PRANCHA4)	8	EQUIP	8

LEGENDA

REFORMAR

CONSTRUIR

DEMOLIR

APROVAÇÕES

PROCESSO Nº

PROJETO: LAGO MARIA DE LOURDES

PROJETO: PROJETO URBANISMO

ENDEREÇO: RUA ABNER CAIXETA, BAIRRO MARIA DE LOURDES SILVANIA-GO.

PROPRIETÁRIO: PREFEITURA MUNICIPAL DE SILVANIA-GO

PROJETO: ARQ. ANDRÉA MEIRELLES G. GEBRIM CAU-GO 45263-7

RESPONSÁVEL TÉCNICO:

ÁREAS:
- Área Total= 3.000m2

CONTEÚDO:
- PLANTA IMPLANTAÇÃO
- QUADRO PAISAGISMO
- QUADRO EQUIPAMENTOS URBANOS
- LEGENDA REFORMA


DATA: OUTUBRO 2025






ESCALA: 1:500

DESENHO: AUTOCAD2023

FOLHA: 01/05

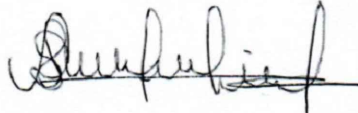

APROVAÇÕES		PROCESSO Nº _____ PROPOSTA DE OUTUBRO SECRETARIA MUNICIPAL DE PLANEJAMENTO E ORÇAMENTO DEPARTAMENTO DE AVALIAÇÃO DE PROJETOS APROVADO EM _____ _____	
TÍTULO:		LAGO MARIA DE LOURDES	
PROJETO		PROJETO URBANISMO	
ENDEREÇO:		RUA ABNER CAIXETA, BAIRRO MARIA DE LOURDES SILVANIA-GO.	
PROPRIETÁRIO:			
		PREFEITURA MUNICIPAL DE SILVANIA-GO	
PROJETO:			
		ARQ. ANDRÉA MEIRELLES G. GEBRUM CAU-GO 45263-7	
RESPONSÁVEL TÉCNICO:			
ÁREAS: - Área Total= 3.000m2		CONTEÚDO: - PLANTA IMPLANTAÇÃO - QUADRO PAISAGISMO - QUADRO EQUIPAMENTOS URBANOS - LEGENDA REFORMA	
DATA: AGOSTO 2025		ESCALA: 1:500	
		DESENHO AUTOCAD2023	
		FOLHA 02/05	

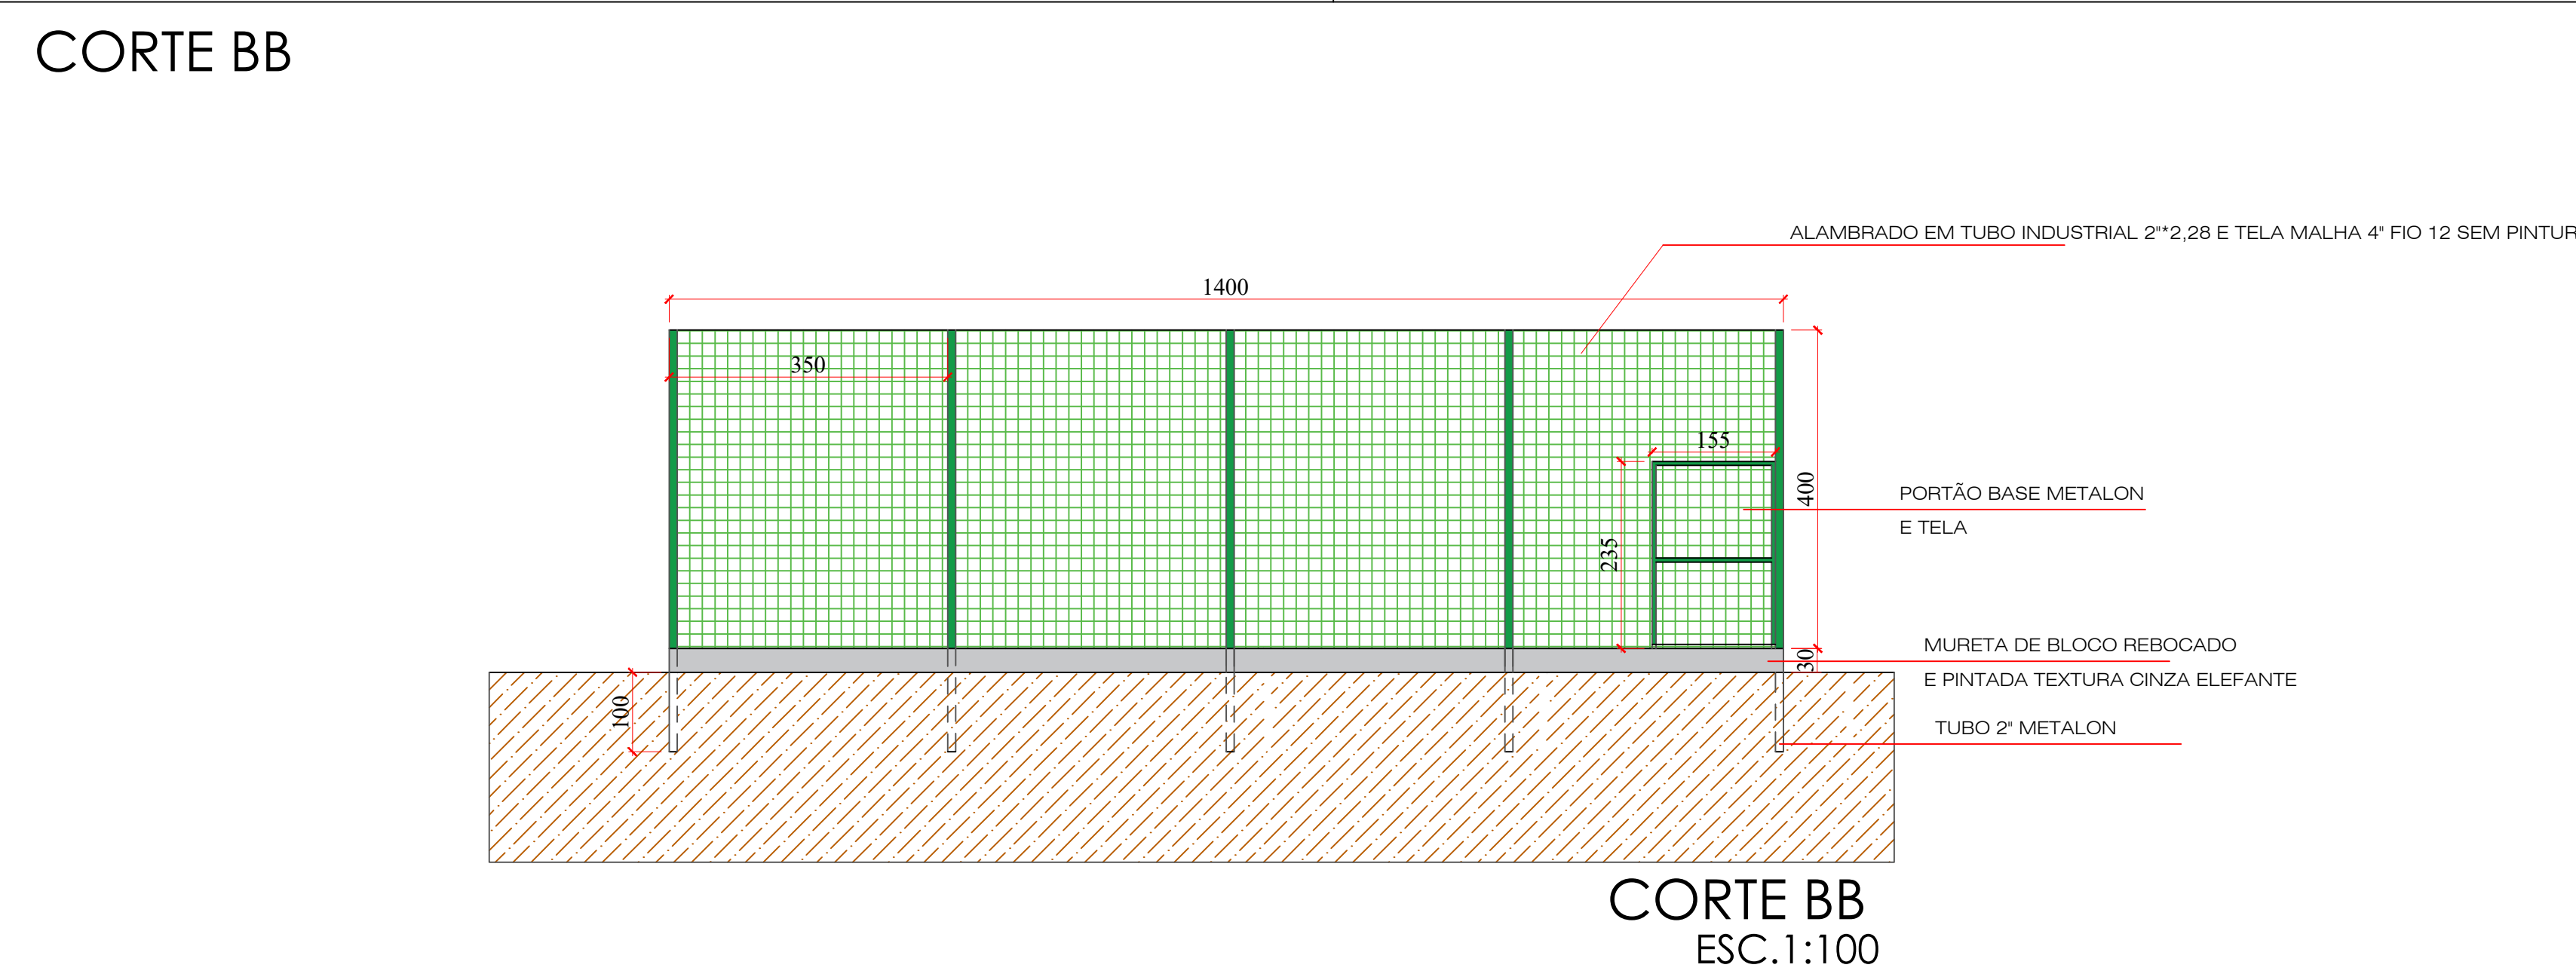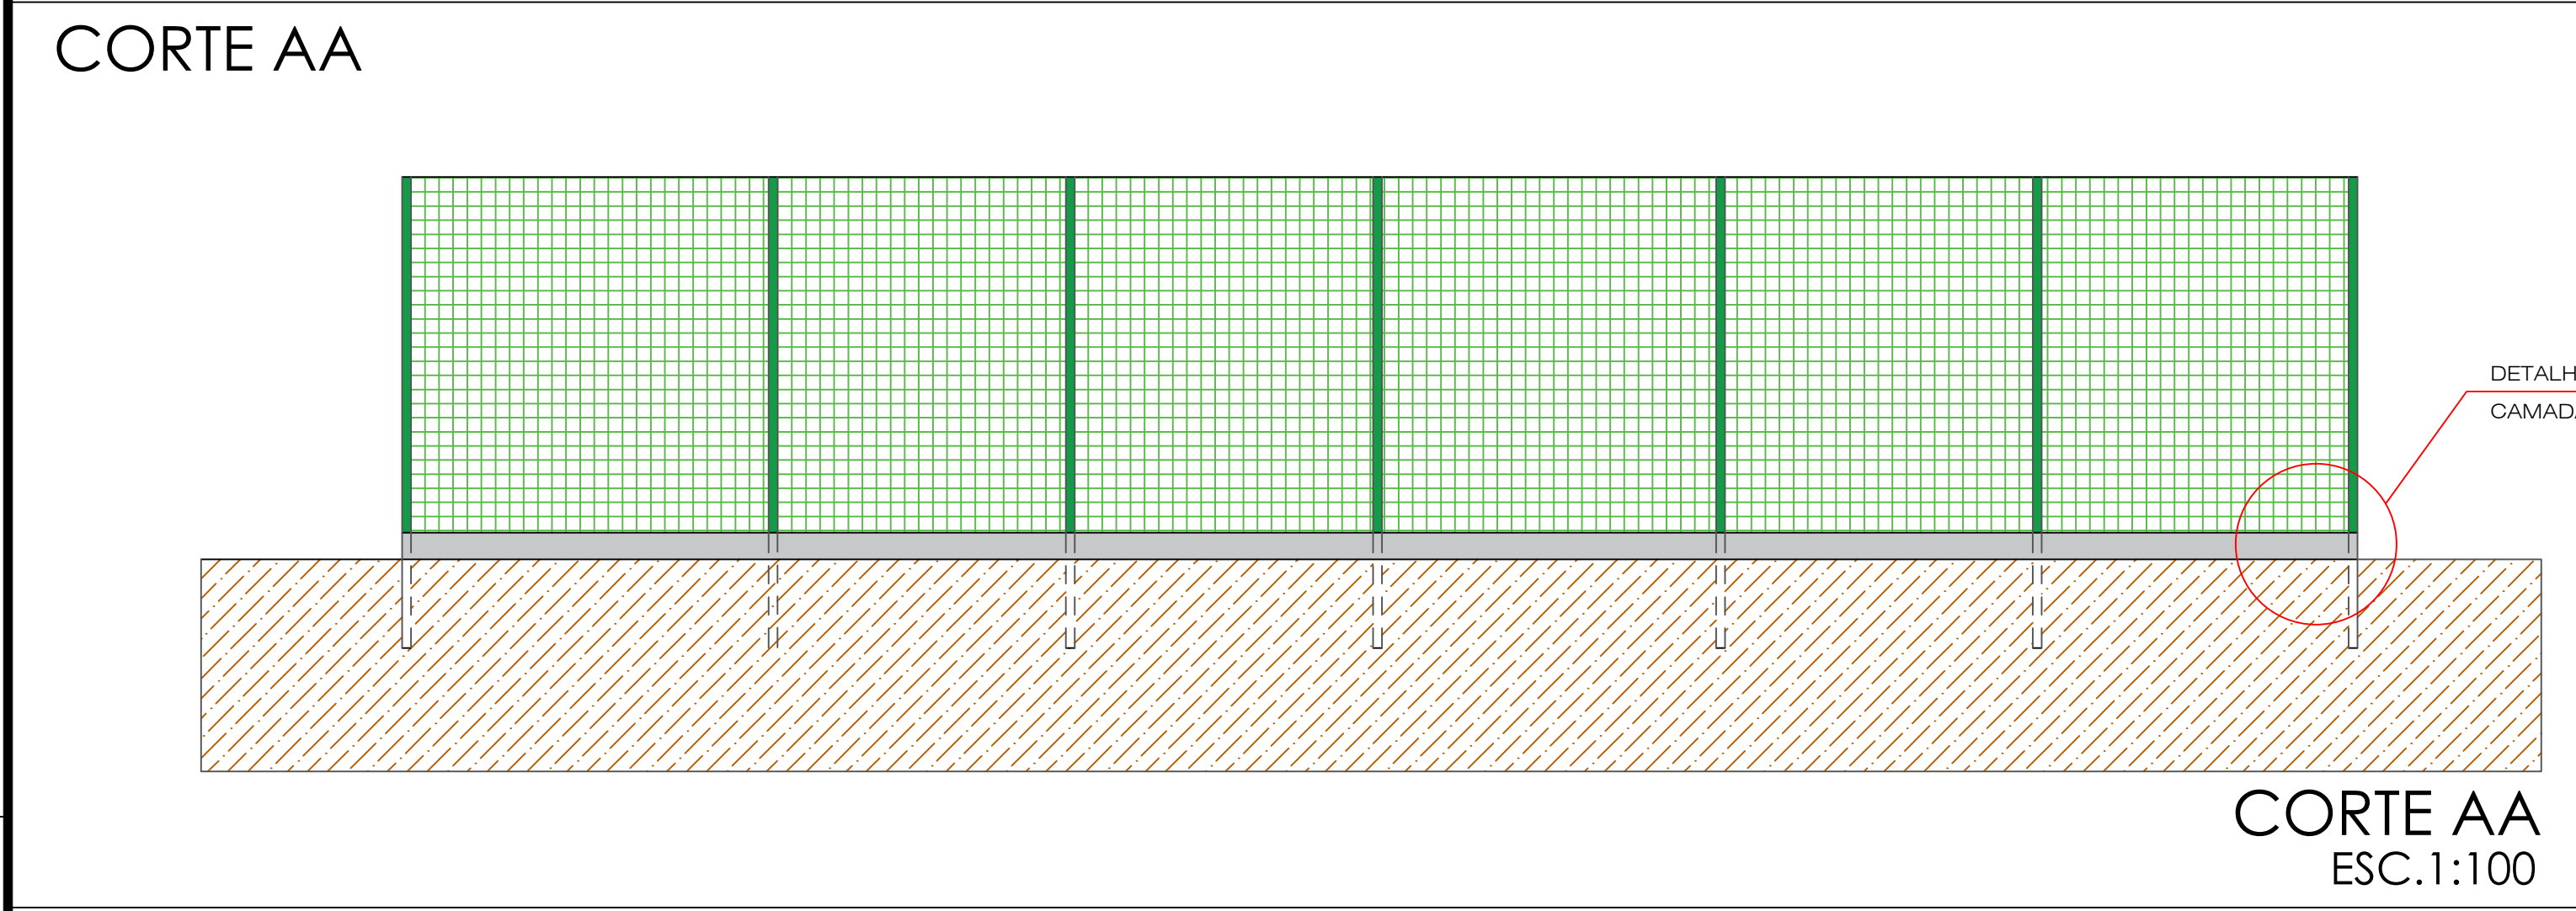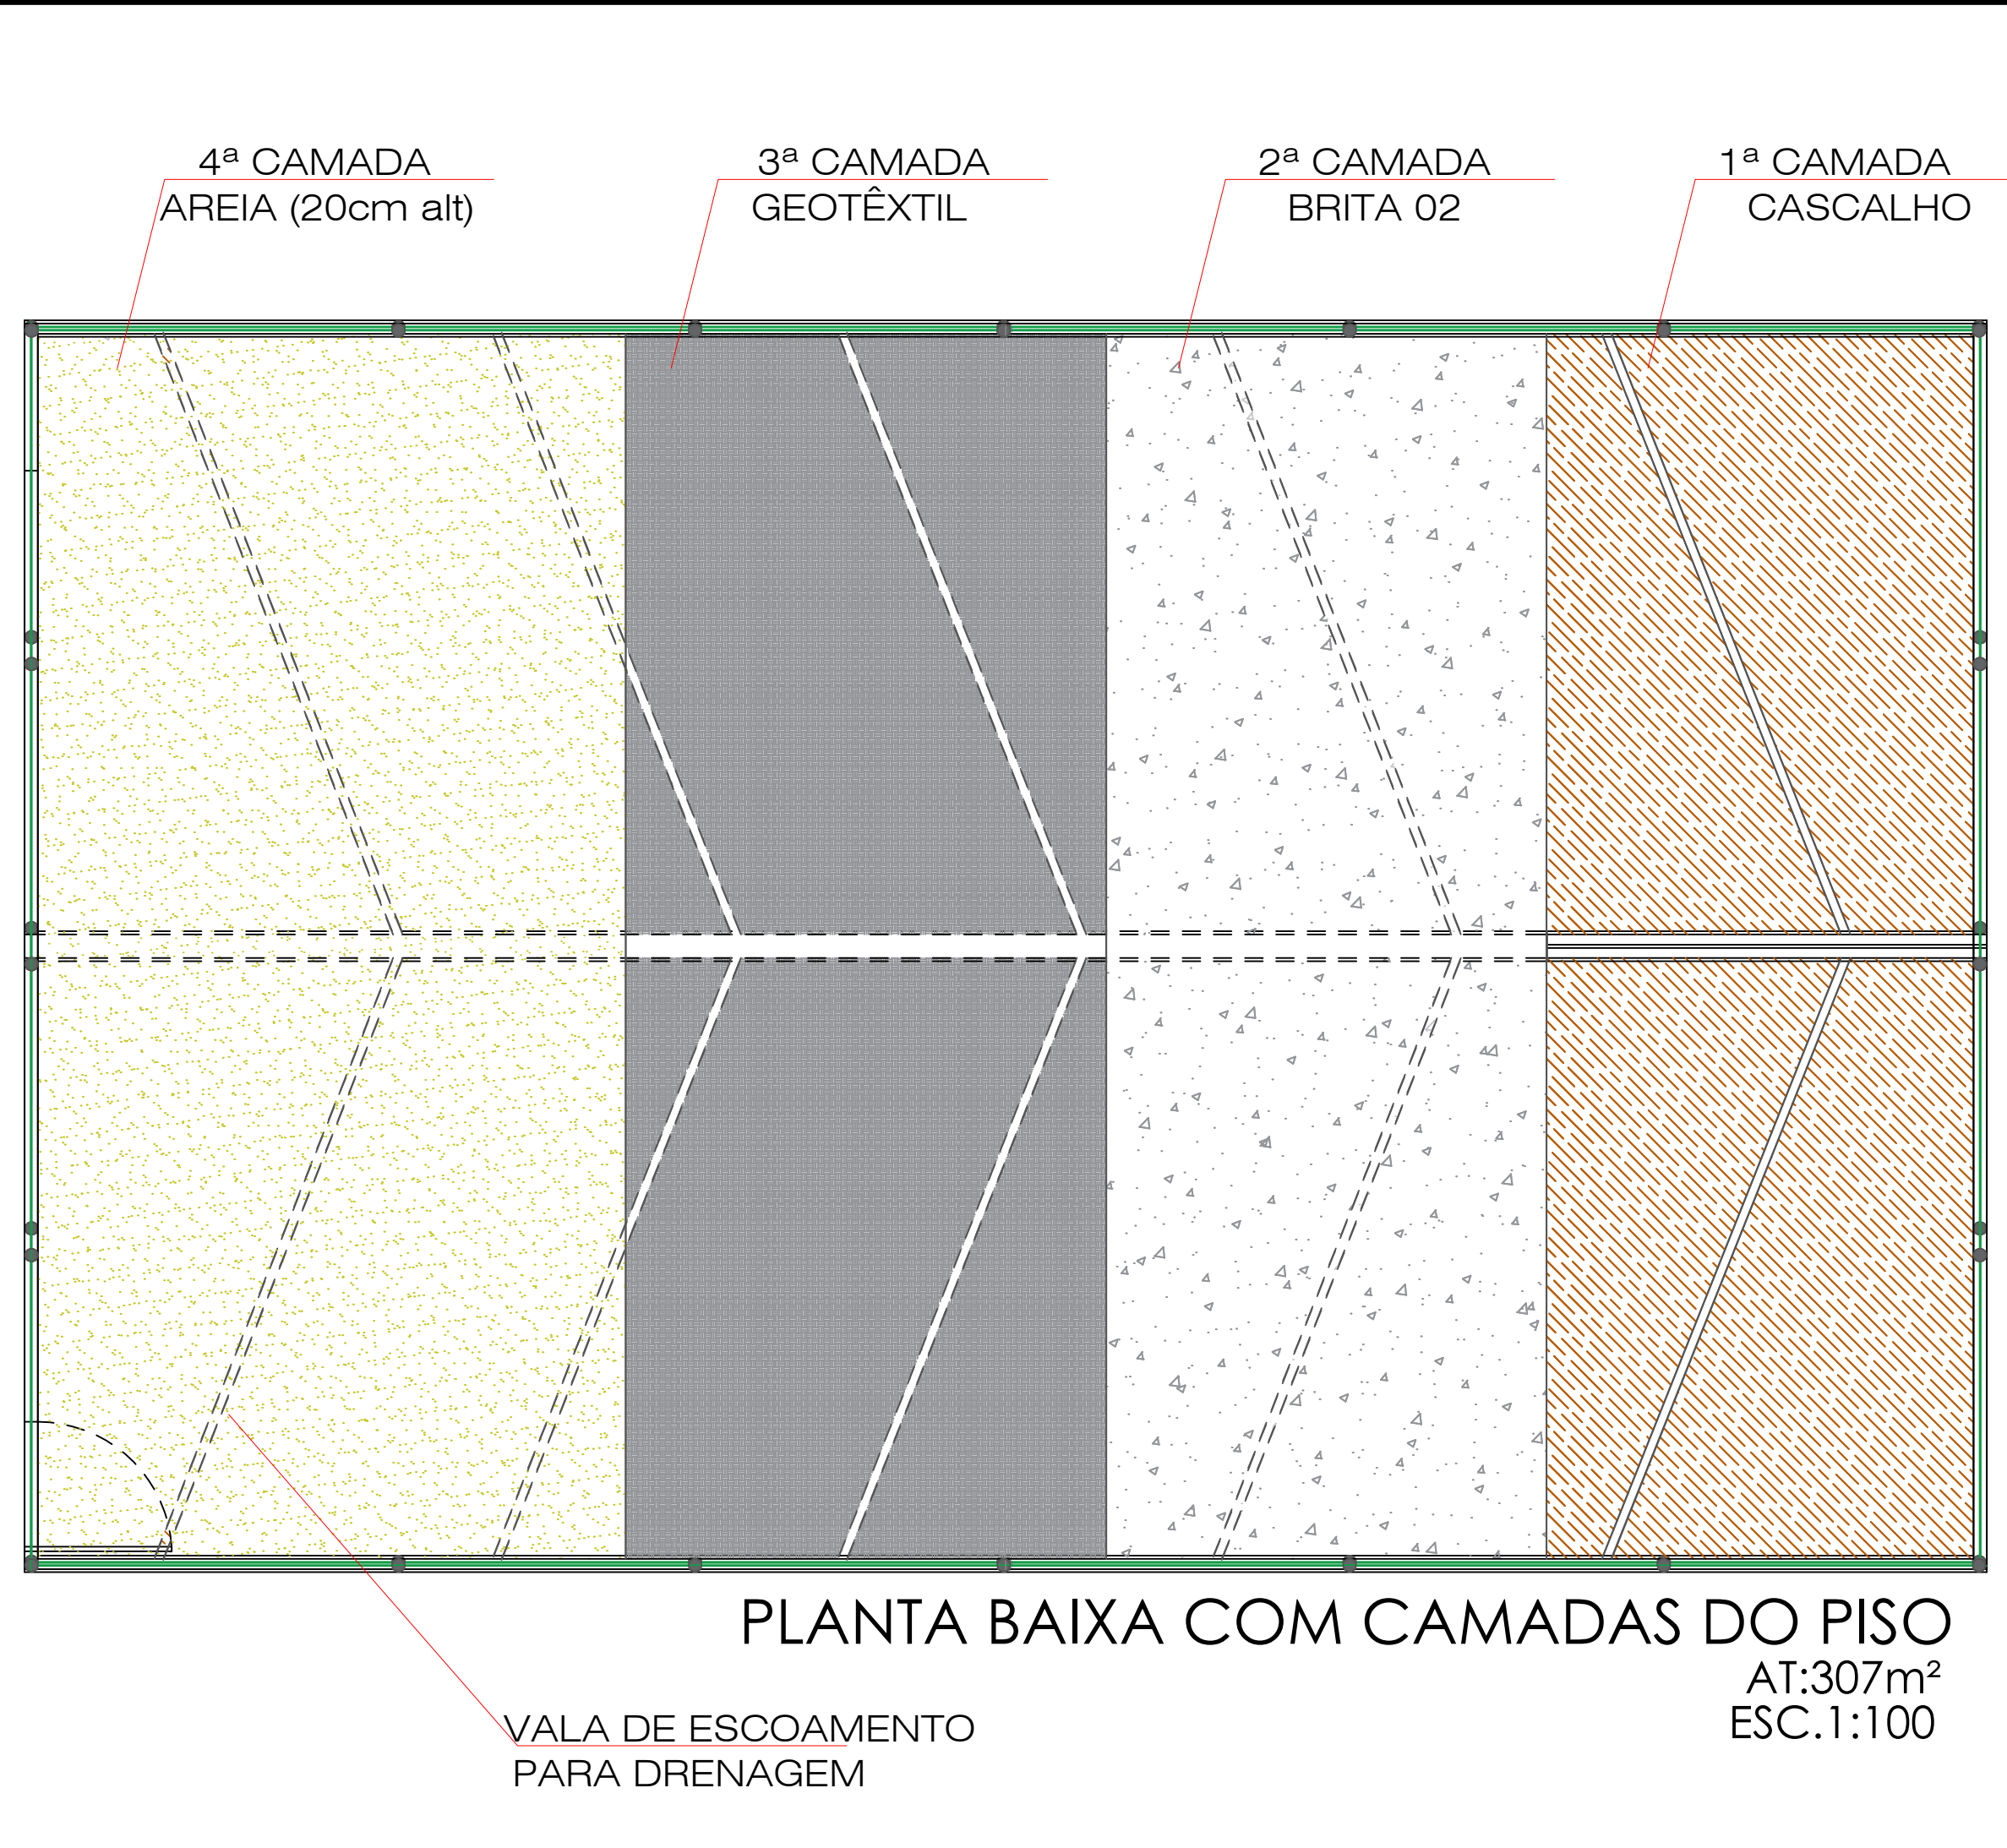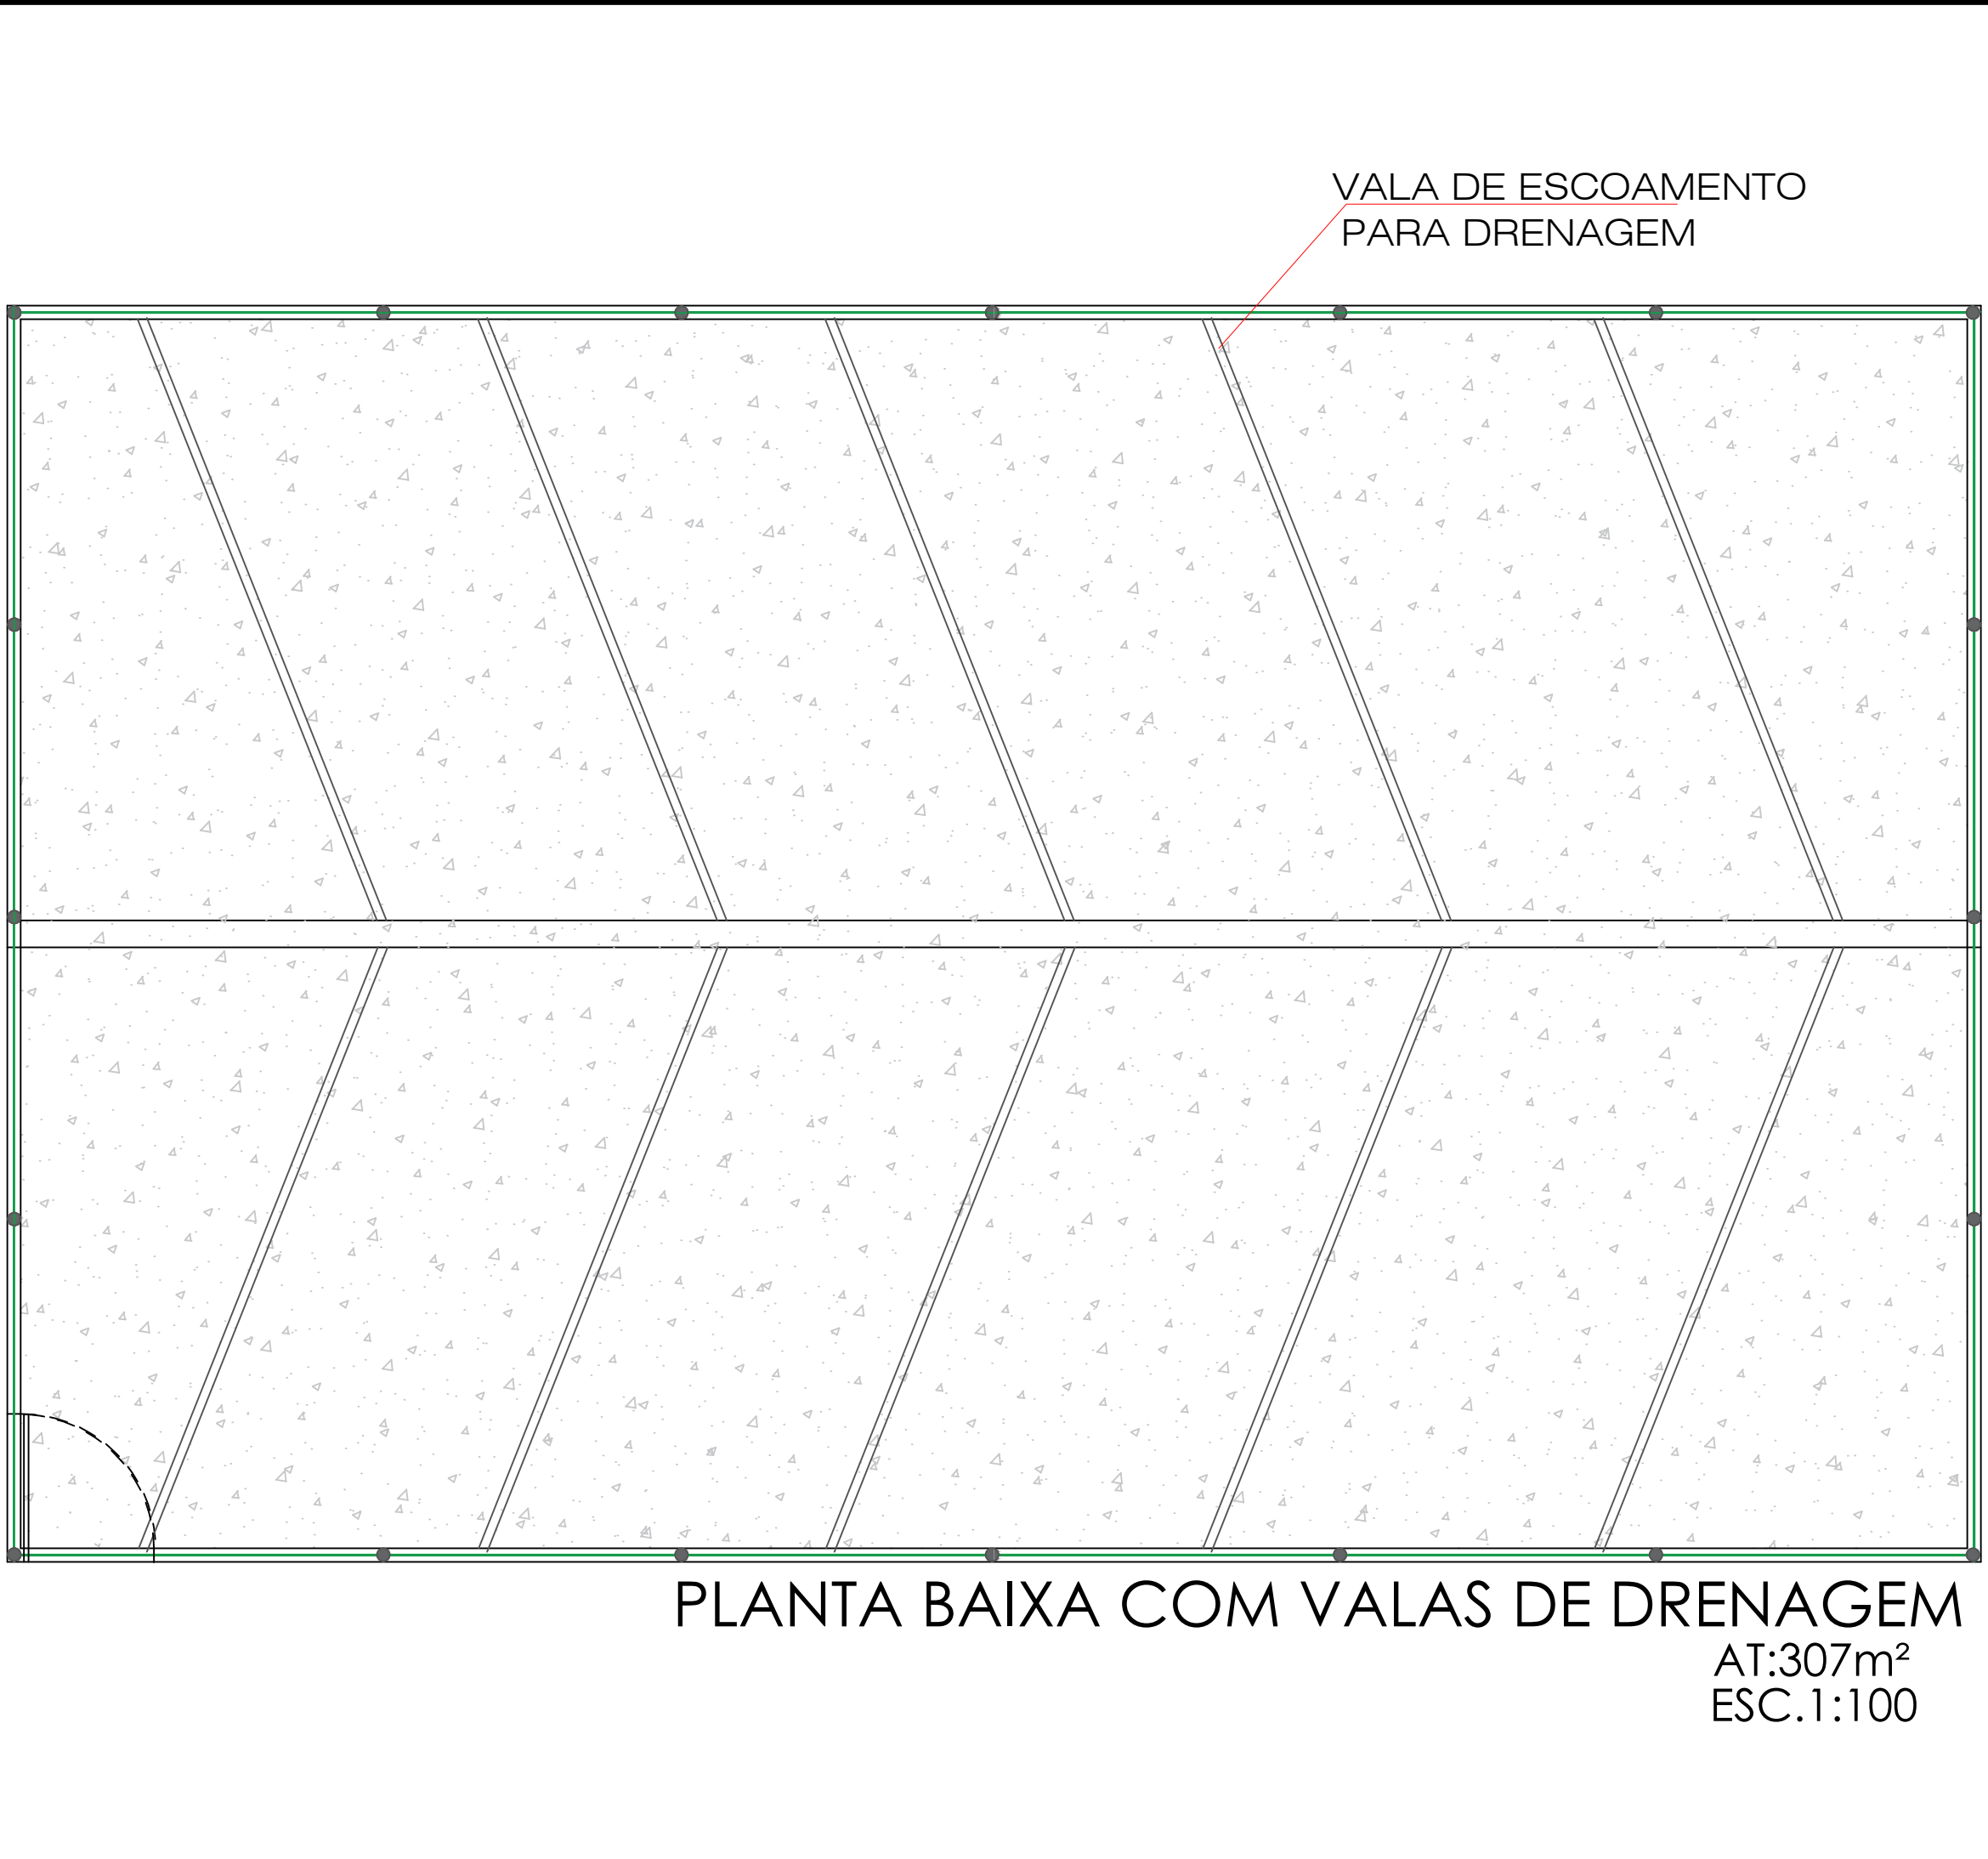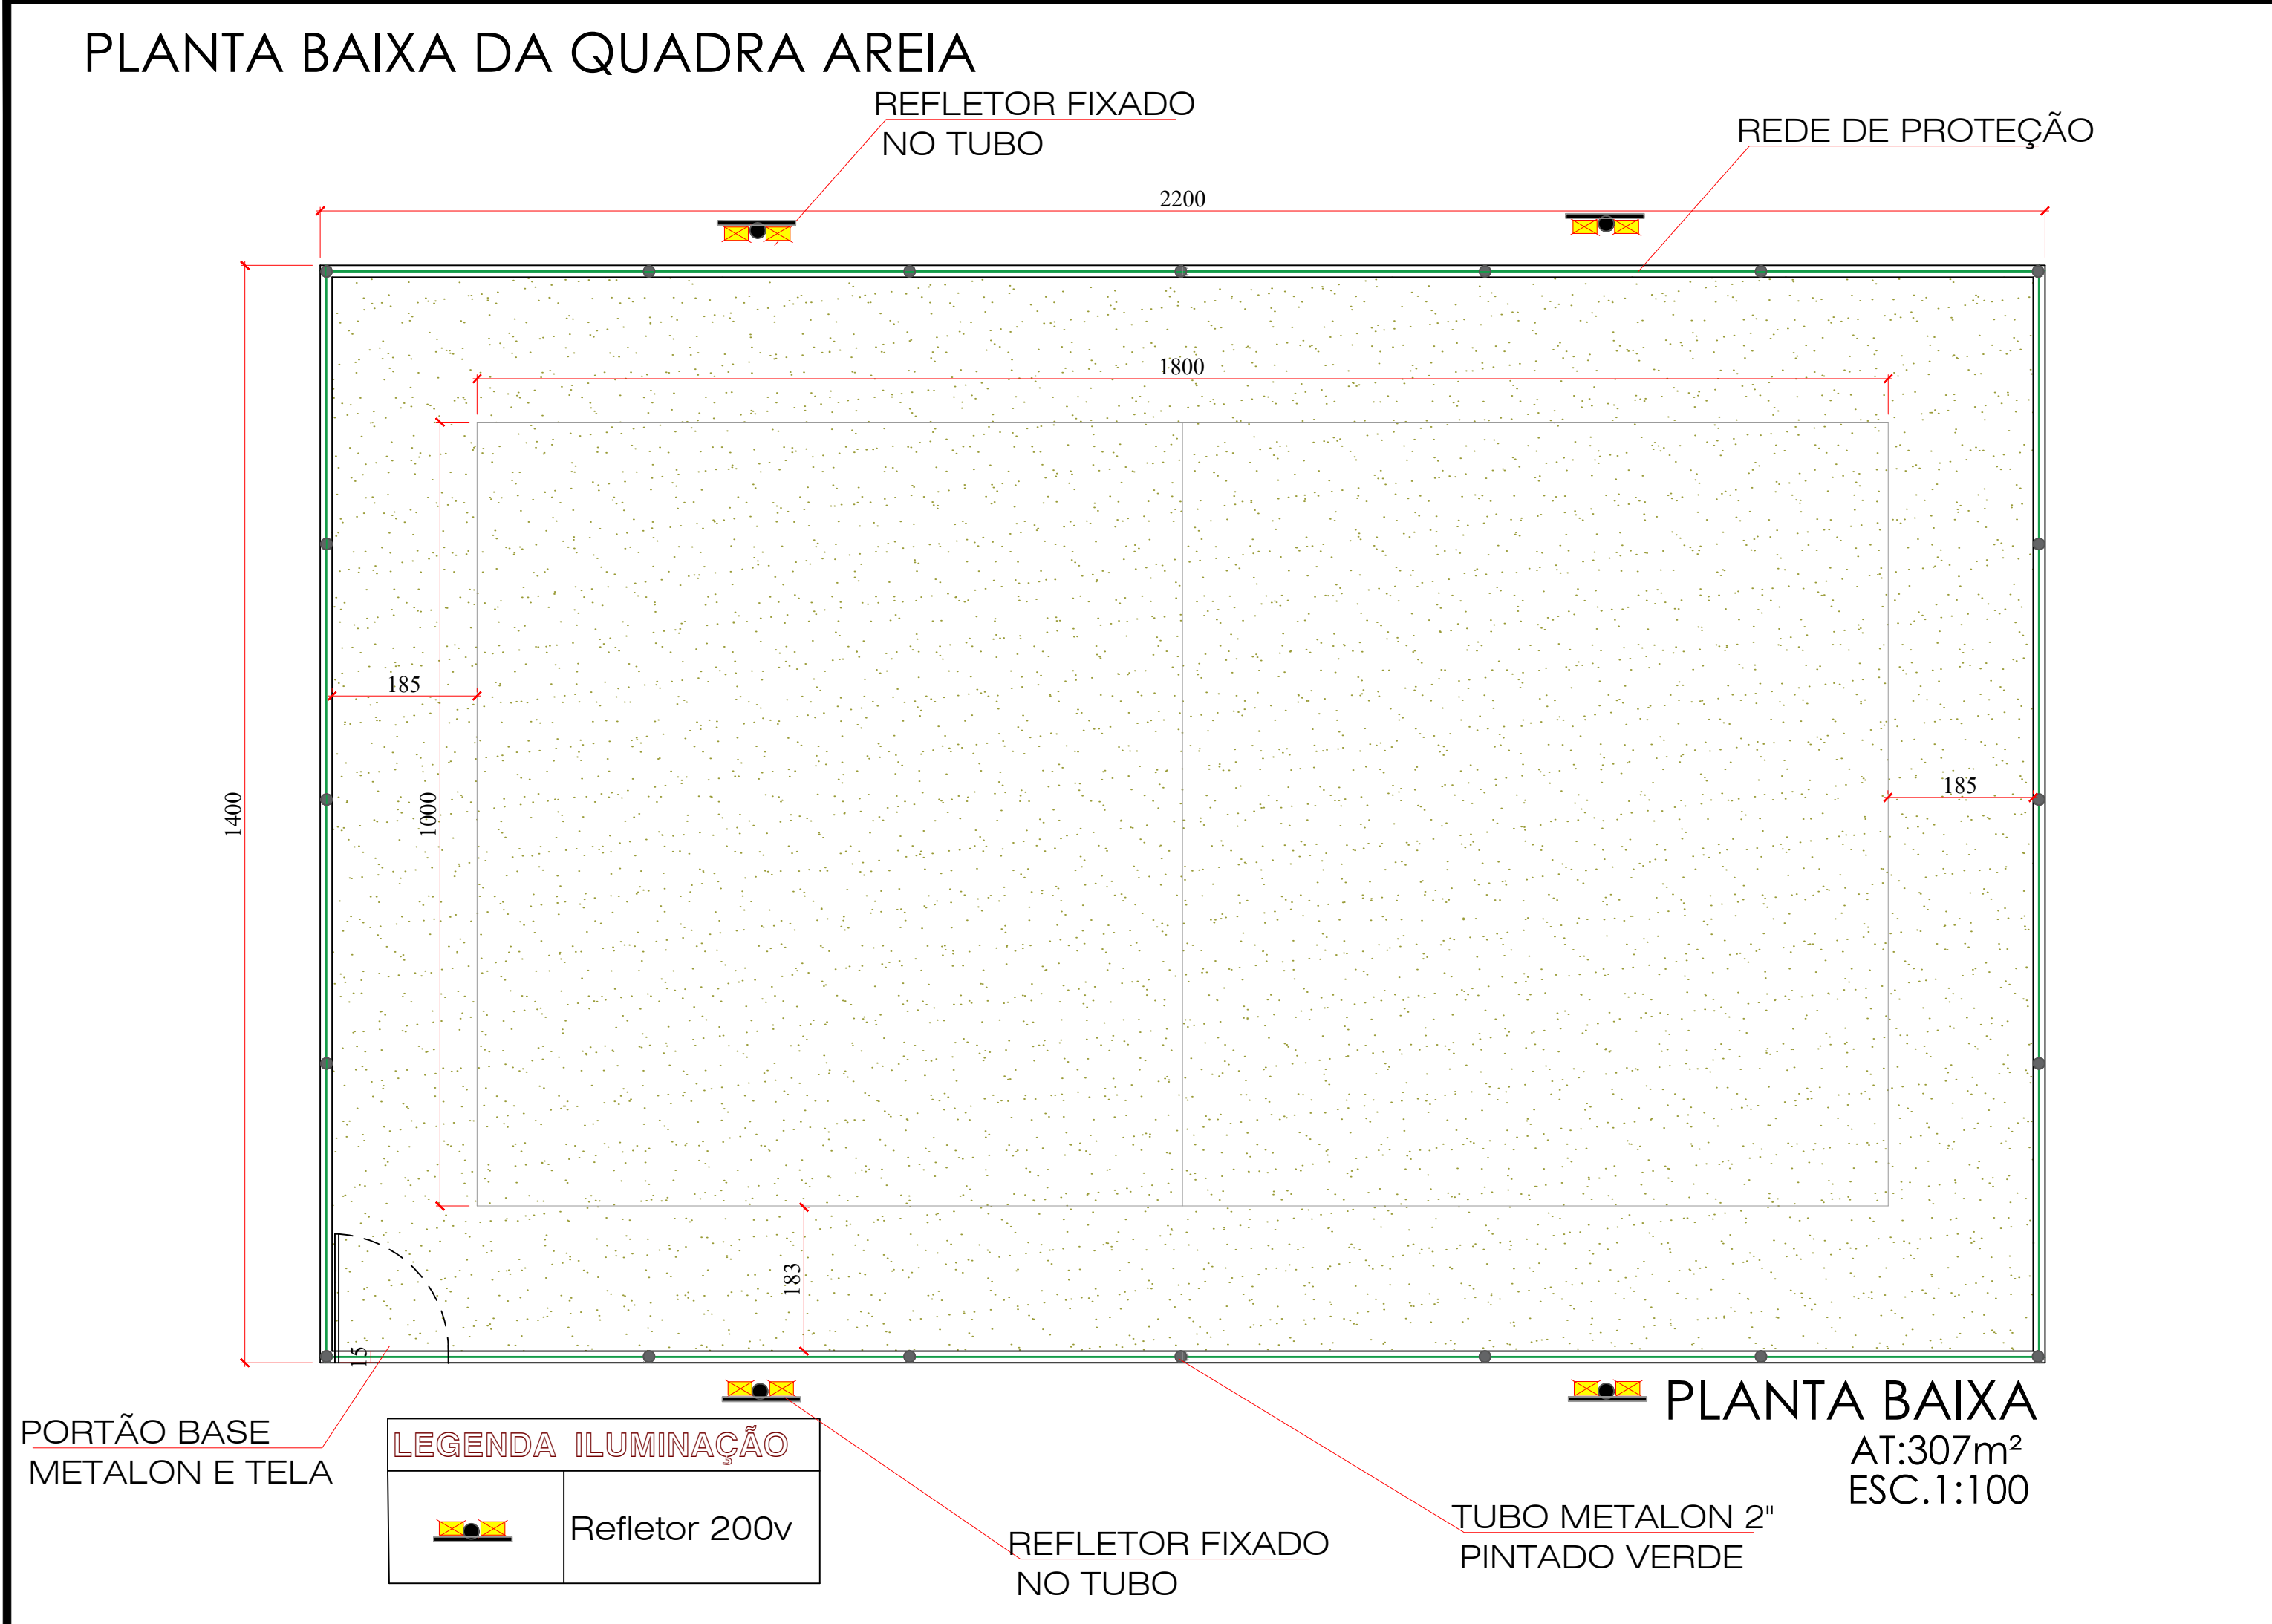

IMAGENS EQUIPAMENTOS URBANOS




BANCO



LIXEIRA



ACADEMIA AR LIVRE

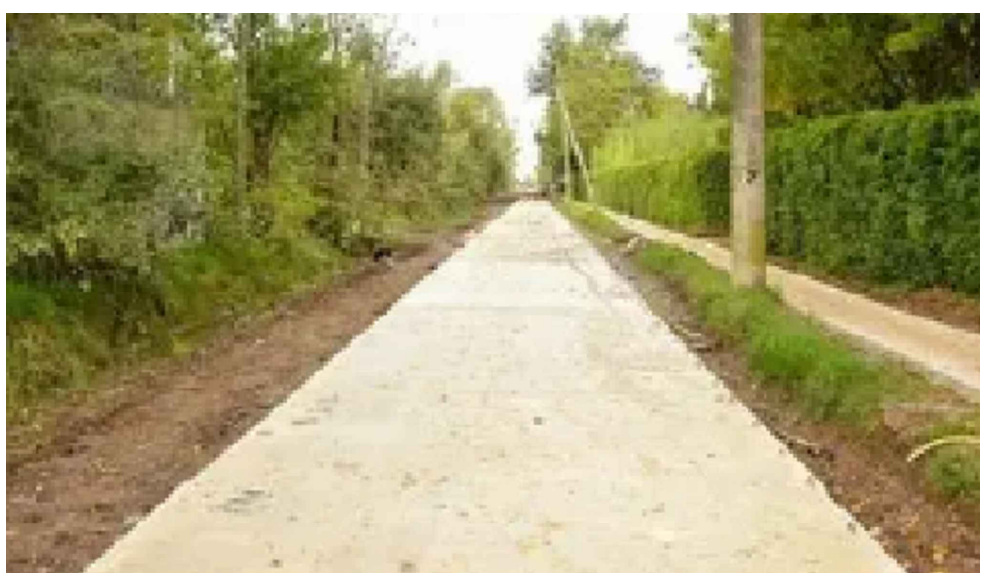

PISTA DE CAMINHADA




FONTE D'ÁGUA




PERGOLADO

DETALHE DAS CAMADAS

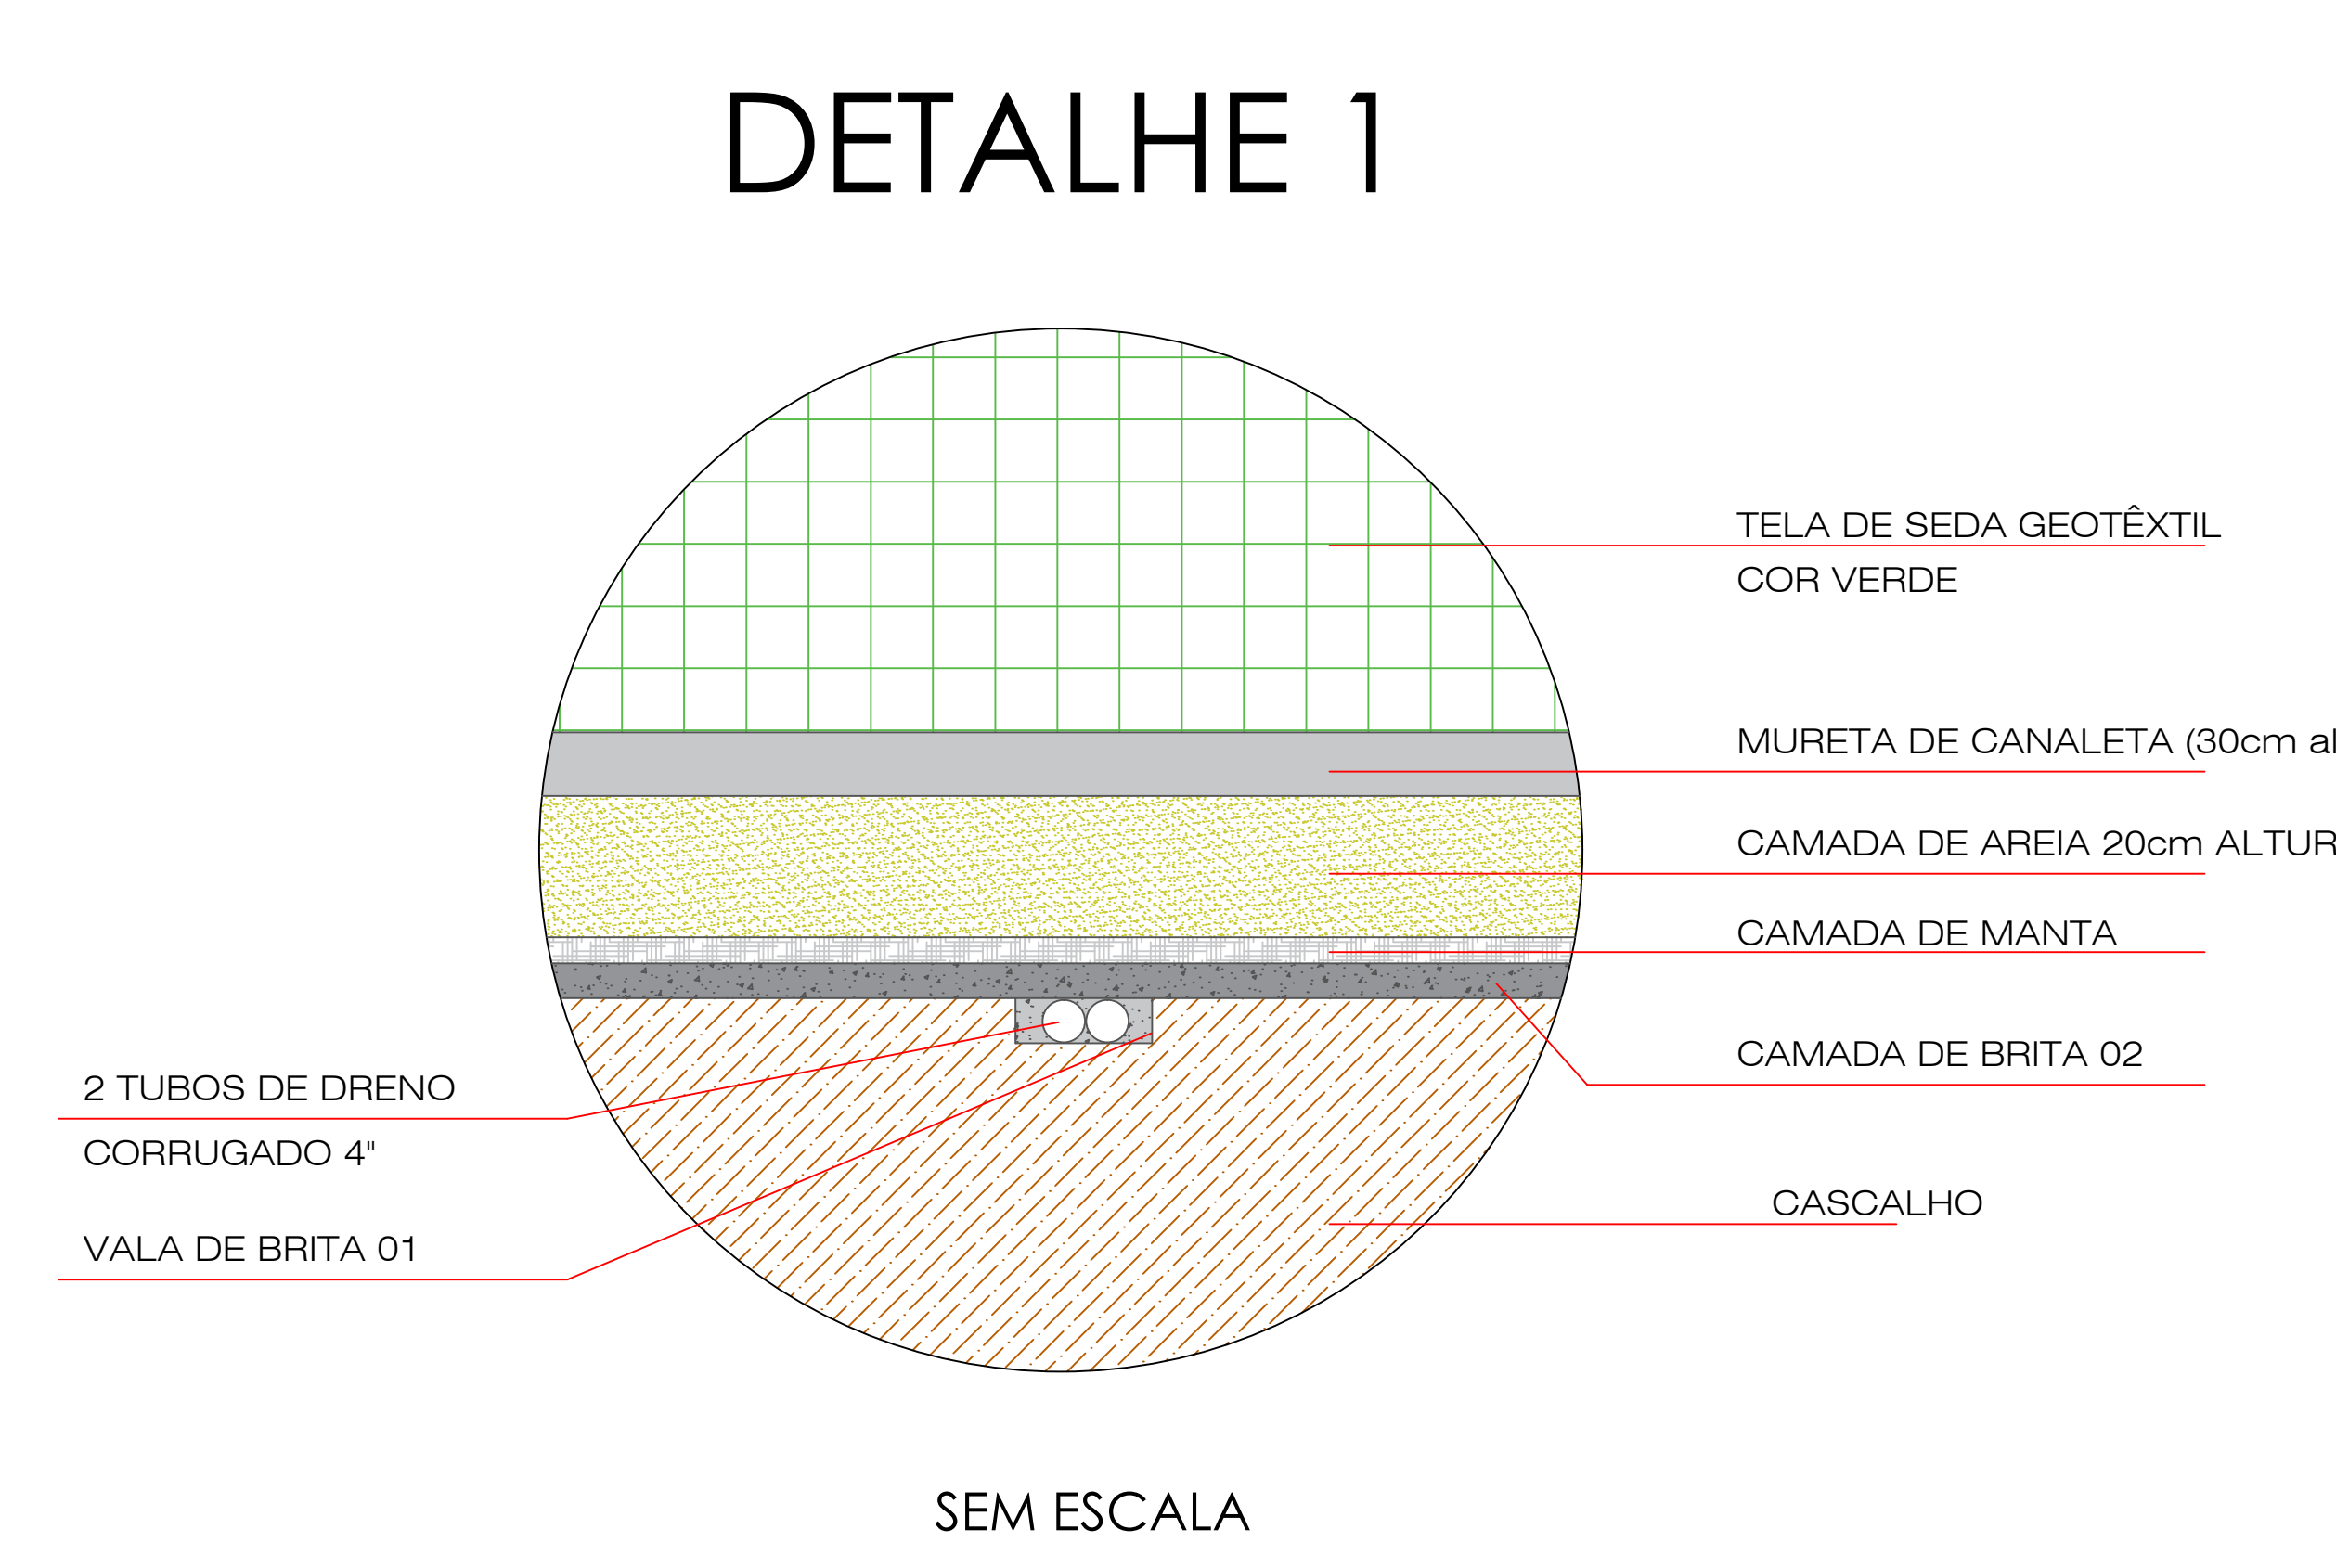


APROVAÇÕES		PROCESSO N°	
		PREFEITURA DE SILVÂNIA SECRETARIA MUNICIPAL DE PLANEJAMENTO URBANO E HABITAGUO DIRETORIA DE ANÁLISE E APROVAÇÃO DE PROJETOS APPROVADO EM _____	
TÍTULO LAGO MUNICIPAL MÁRCIO LUIS DOS SANTOS			
PROJETO URBANISMO			
ENDEREÇO : BAIRRO MARIA DE LOURDES, SILVÂNIA-GO			
PROPRIETÁRIO			
PREFEITURA MUNICIPAL DE SILVÂNIA-GO			
PROJETO			
ANDRÉA MEIRELLES G. GEBRIM CAU-GO 45263-7			
RESPONSÁVEL TÉCNICO			
ÁREAS		CONTEÚDO	
- Área Construída - Área Total= 307m2		- PLANTA QUADRA DE AREIA - PLANTAS DETALHAMENTO	
DATA	ESCALA	DESENHO	FOLHA
OUTUBRO 2025	1:100	AUTOCAD2023	04/05
OBS:			

PLANTA CONSTRUIR

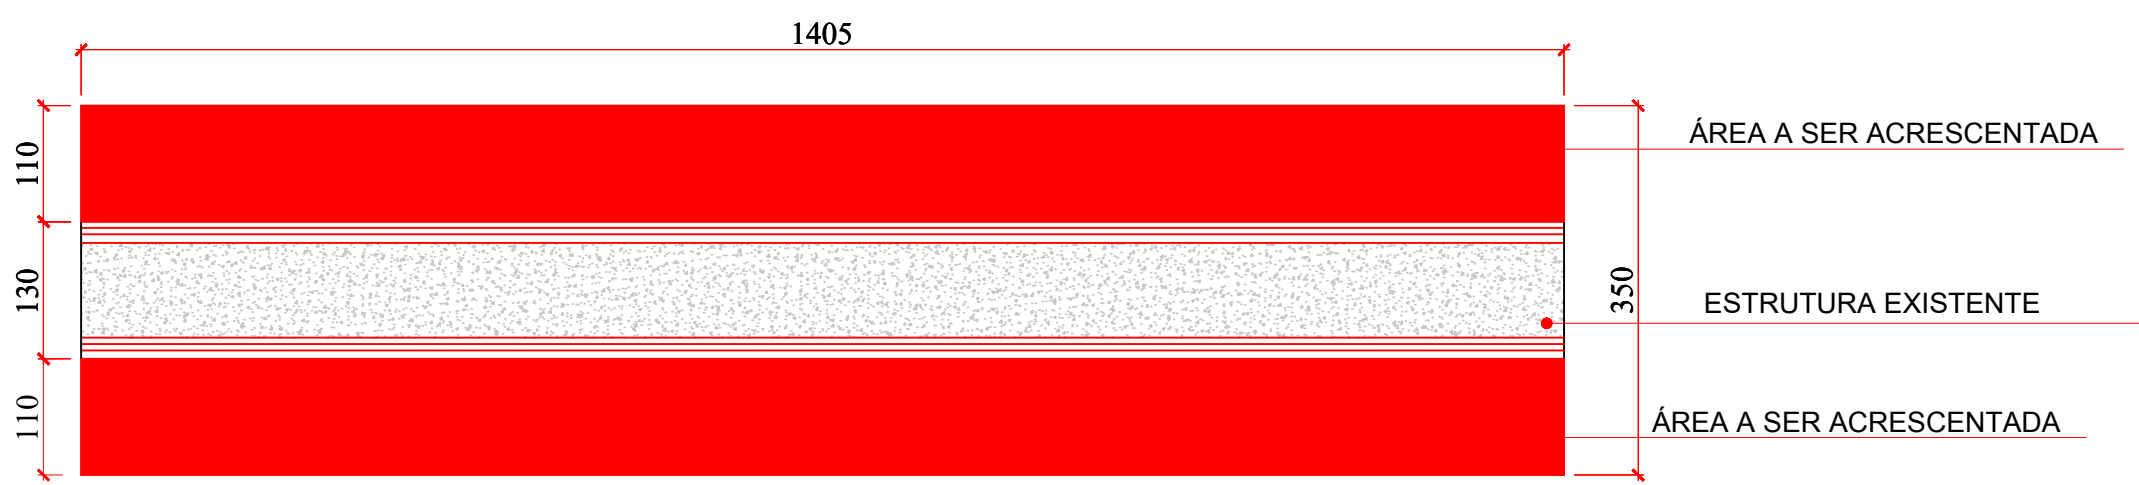


O GUARDA CORPO EXISTENTE SERÁ DEMOLIDO.
SERÁ MANTIDA A BASE E ESTRUTURA DA ANTIGA PONTE


PLANTA BAIXA

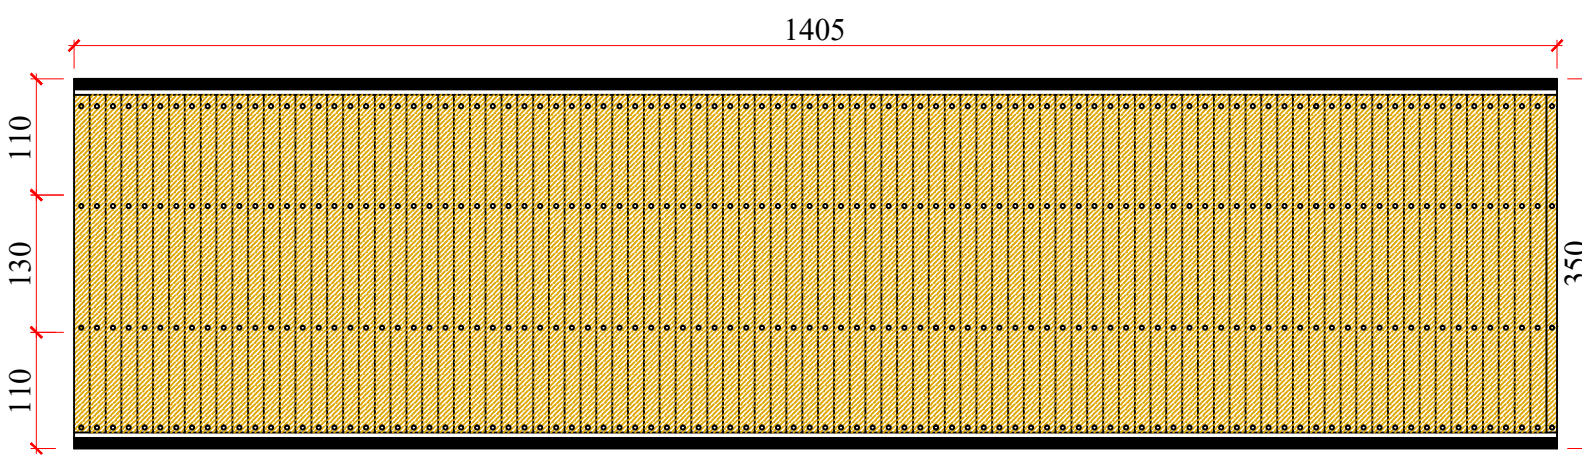


VISTA BB

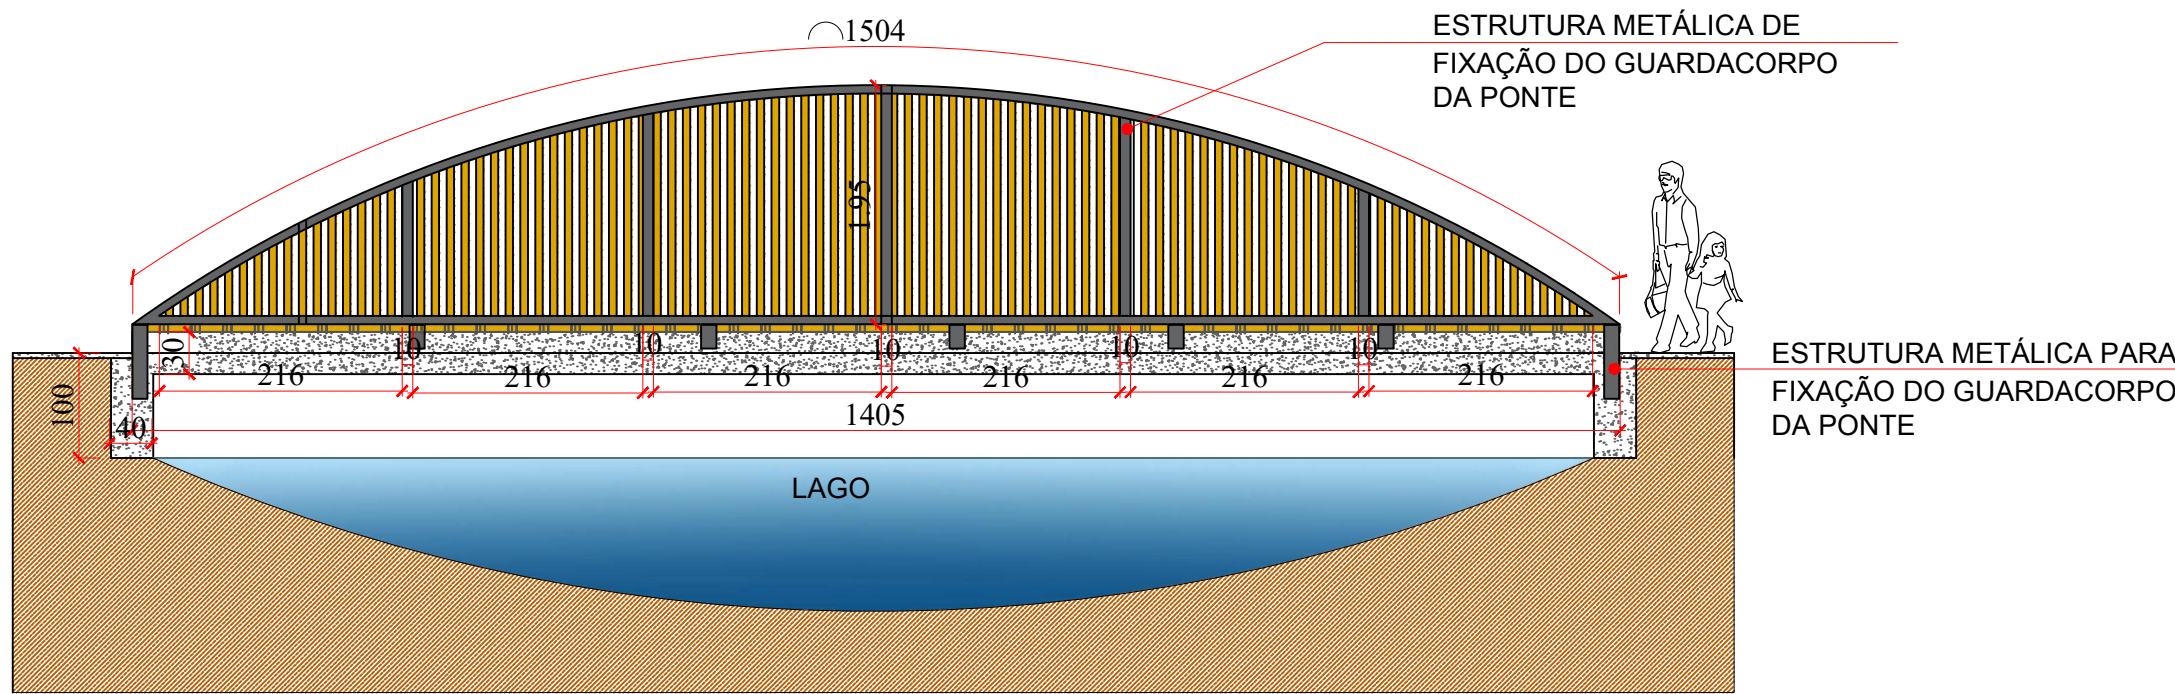


PERSPECTIVA DA PONTE

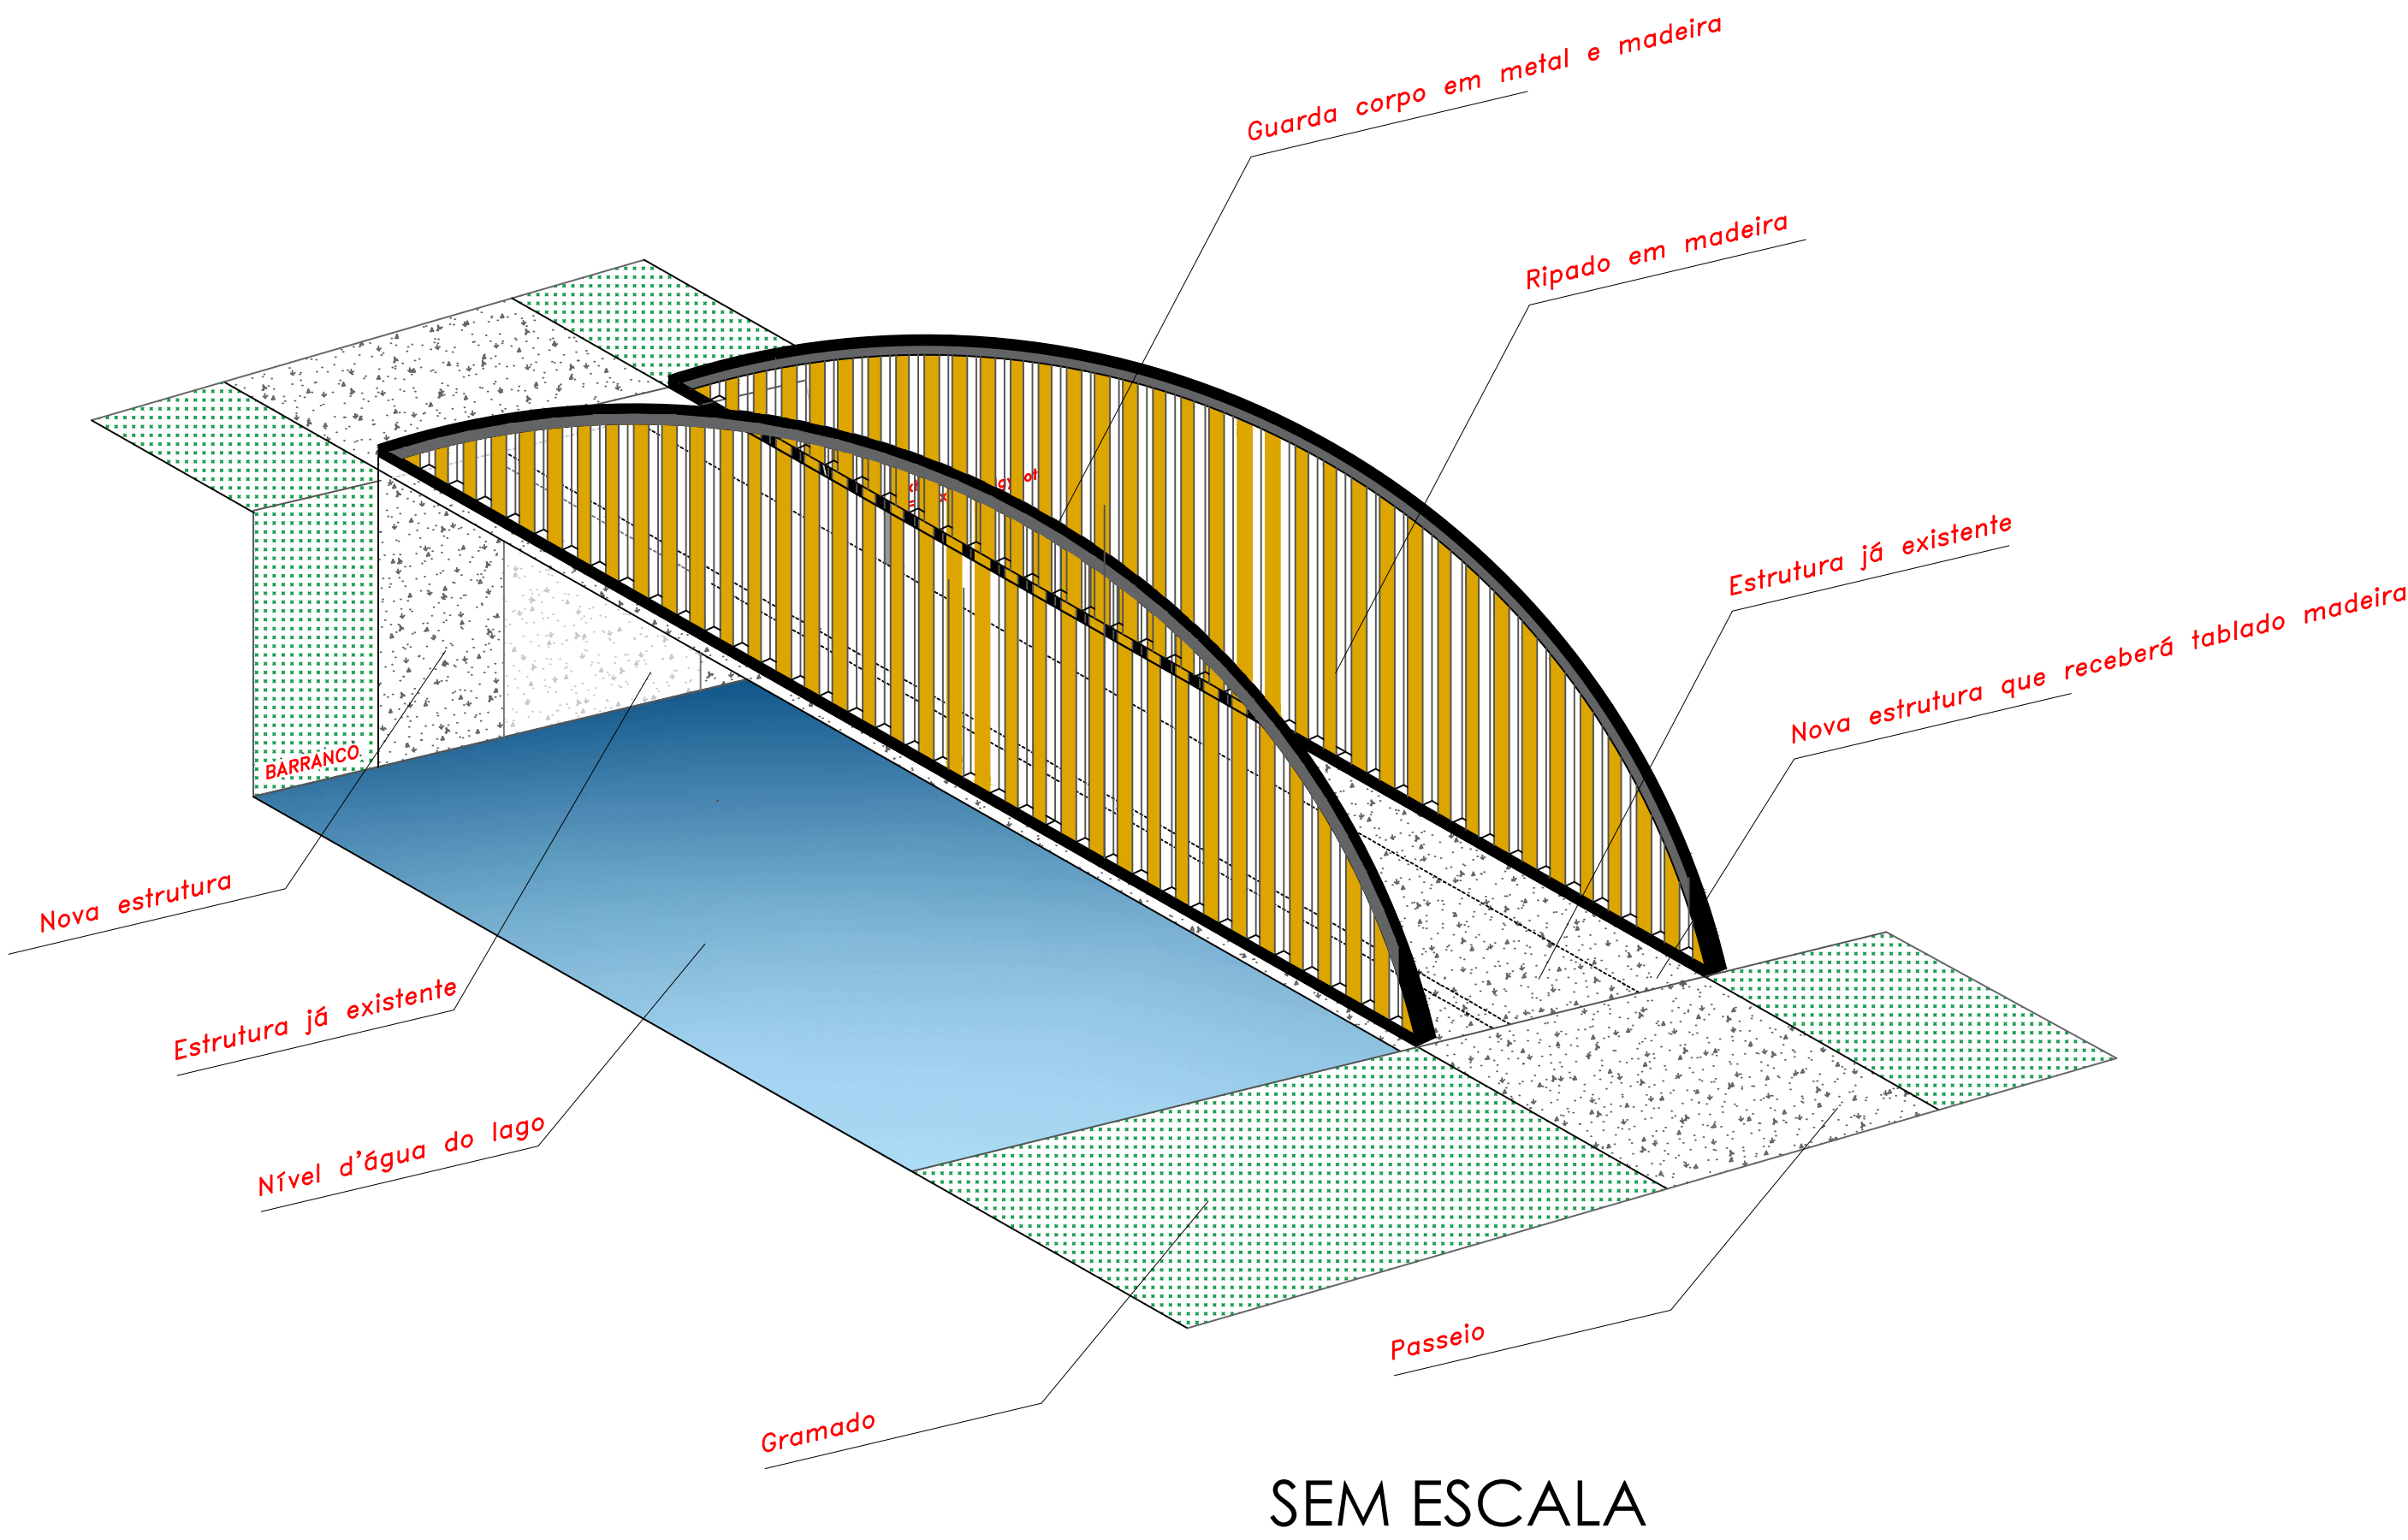


PLANTA ACRESCIMO

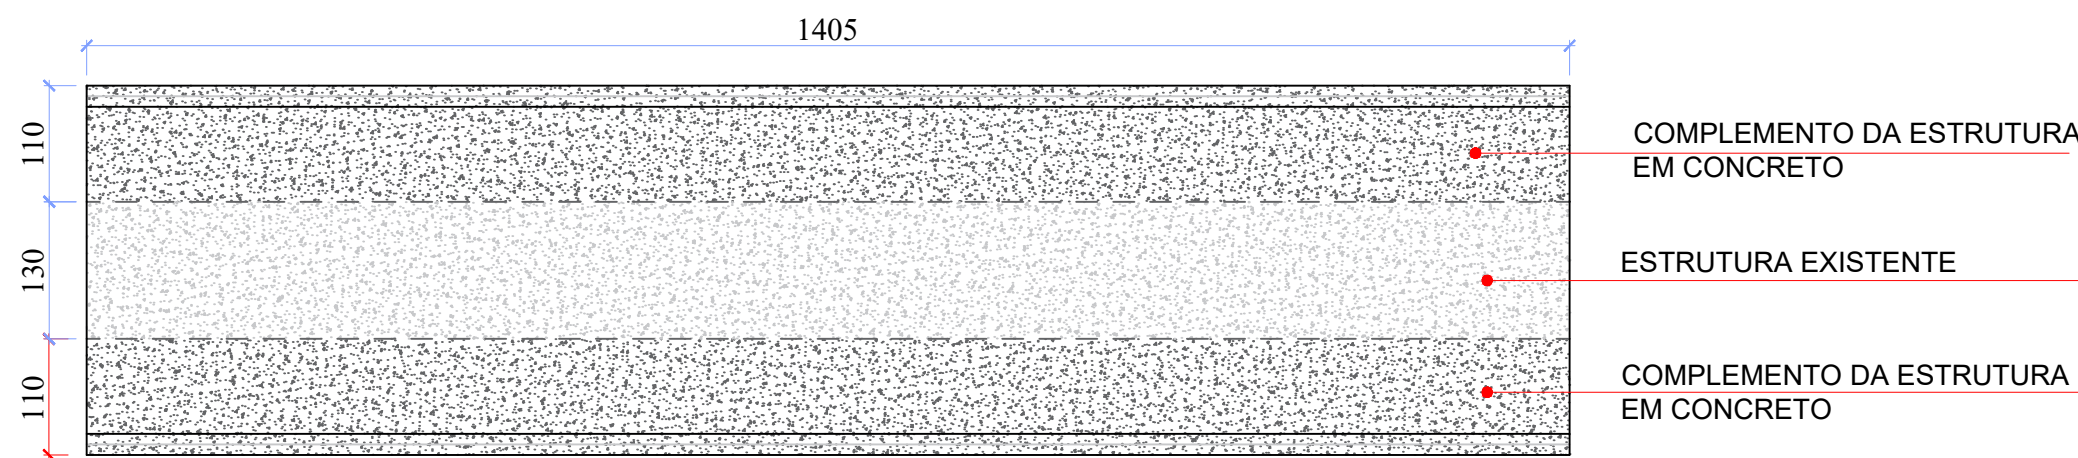


CORTE AA

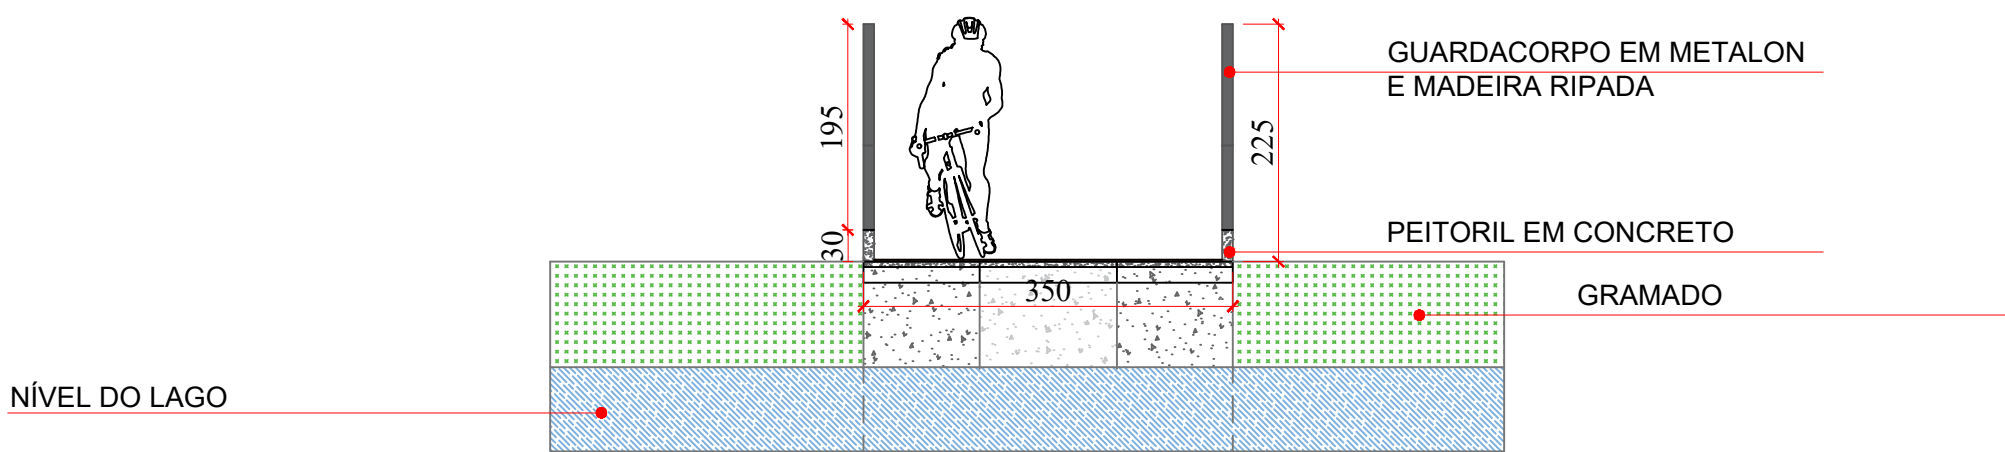

PISO DA PONTE

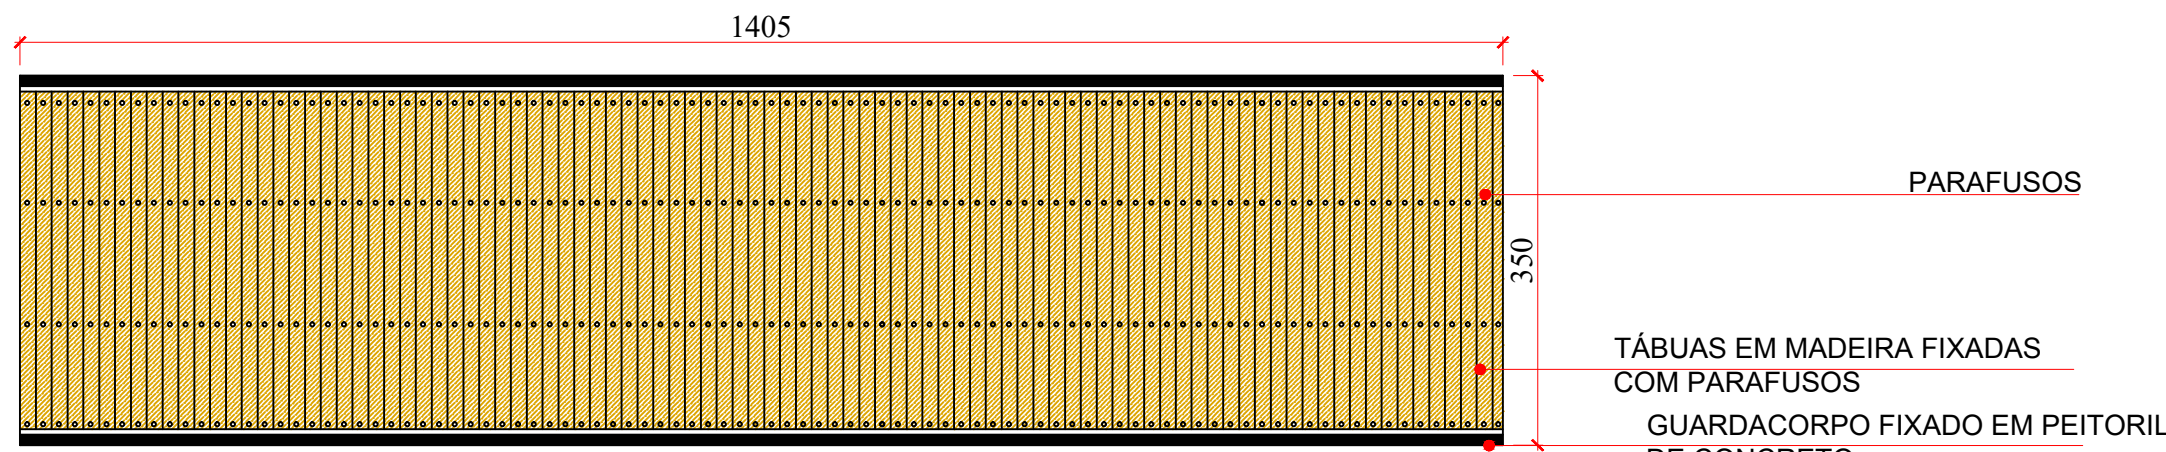

PLANTA PISOS

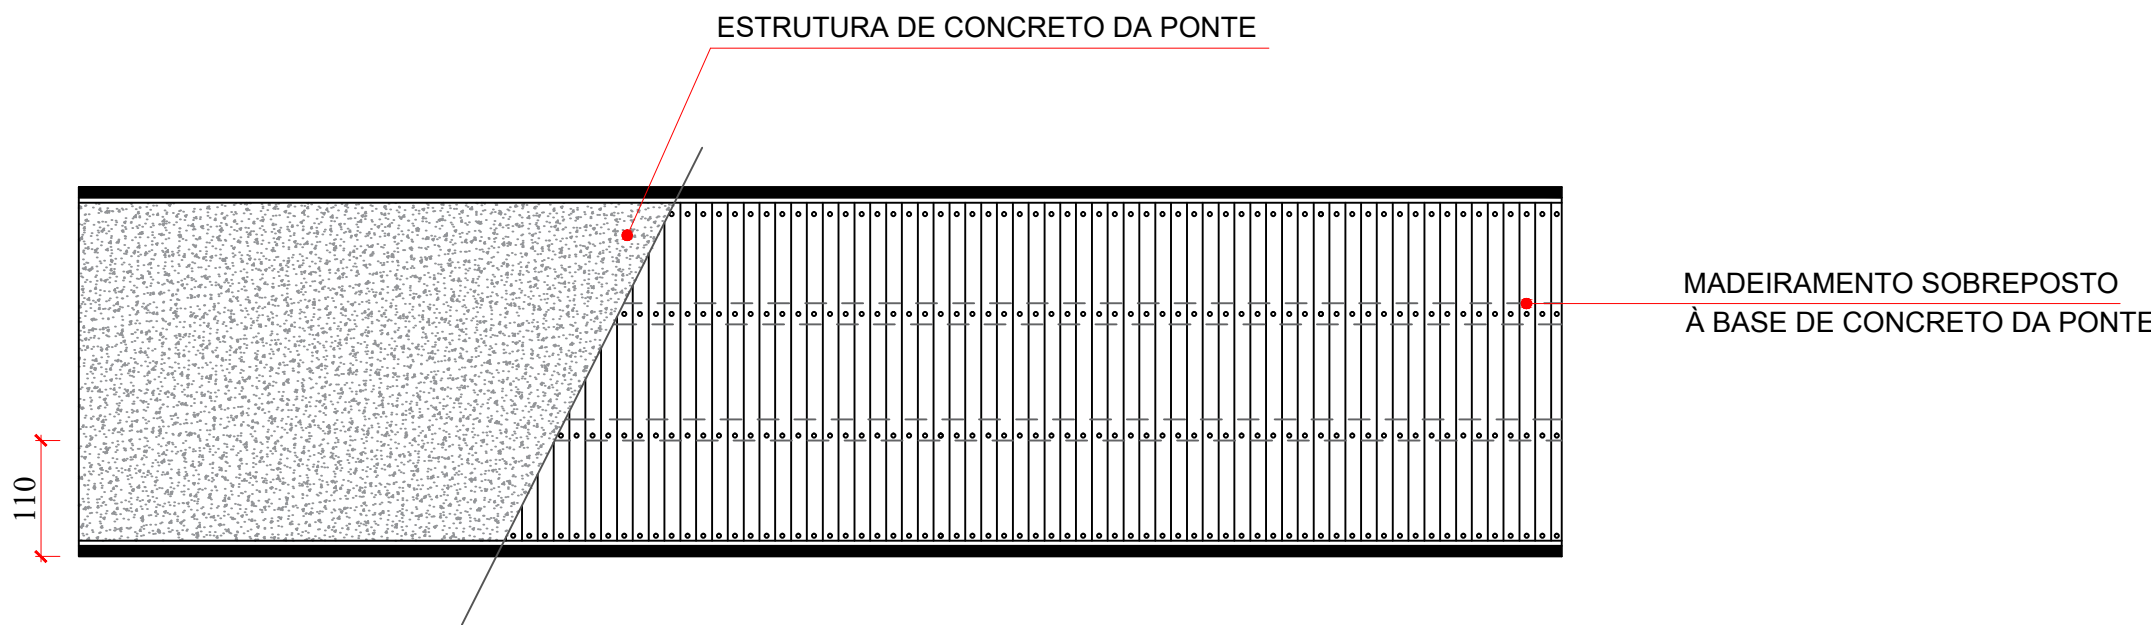


ESPECIFICAÇÕES DA PONTE


Dimensão:14,05m C x 3,50m L
Material da estrutura: Concreto
Material do guardacorpo: metalon e madeira
Material do piso: madeira em ripas 15cmL
Dimensão da madeira do guardacorpo: 6x6cm
Tipo de madeira: Ipê, Cumaru, Maçaranduba ou Jatobá
Tipo de verniz: verniz marítimo transparente fosco

DETALHAMENTO DA PONTE


TÁBUAS DO PISO DA PONTE

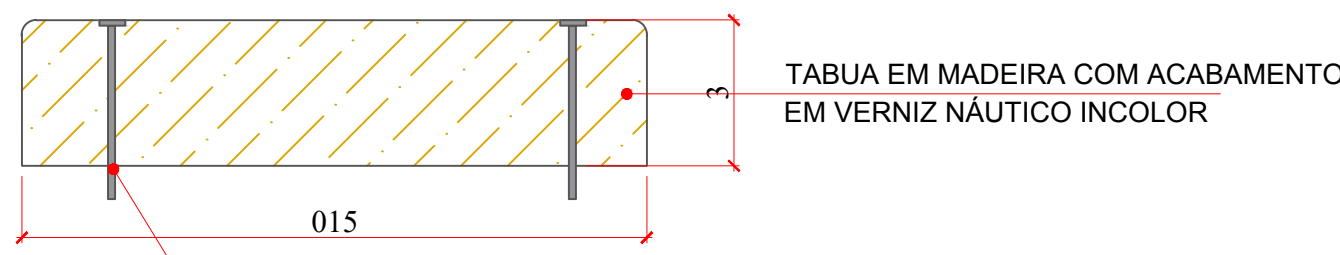


SEM ESCALA

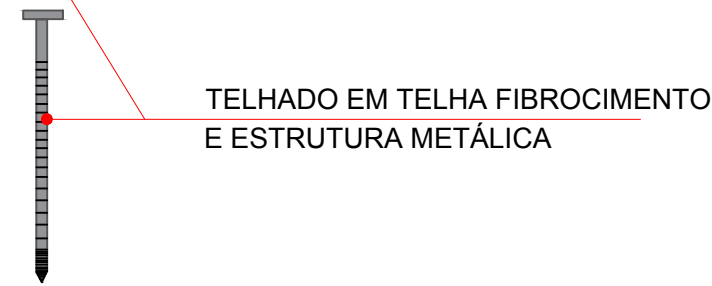

PARAFUSO FIXAÇÃO TÁBUAS

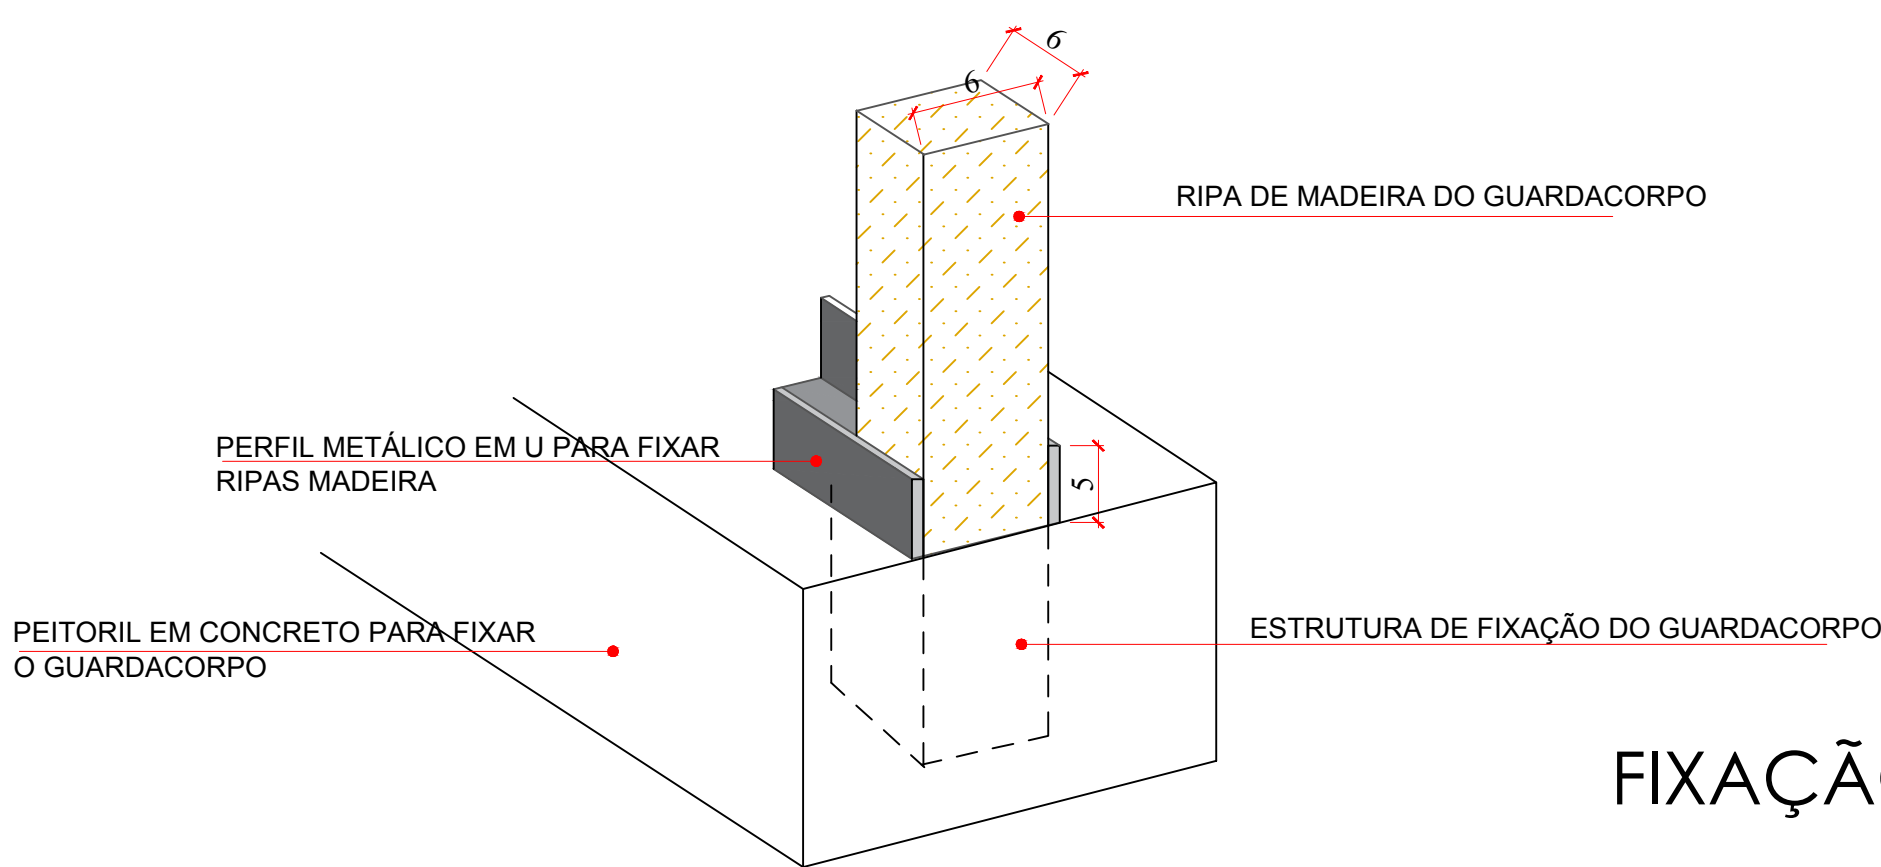

FIXAÇÃO RIPAS DO GUARDACORPO

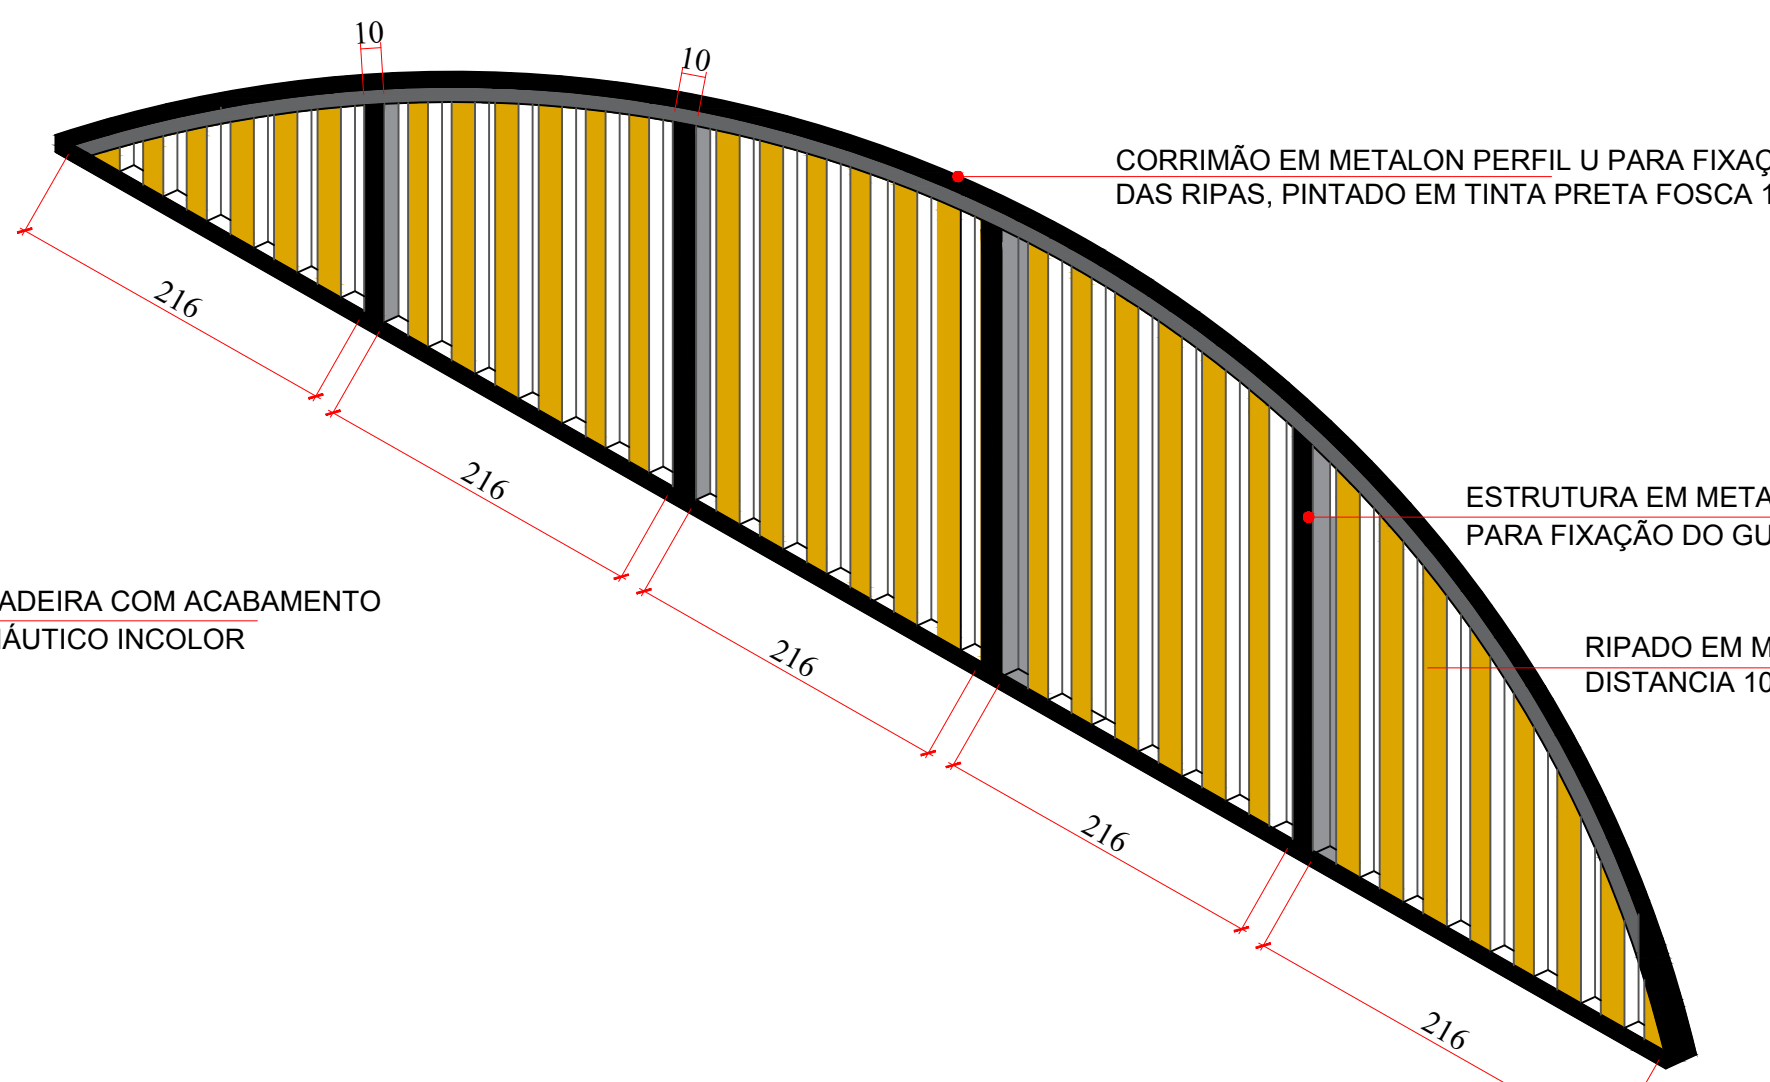

DETALHE DO GUARDACORPO

APROVAÇÕES		PROCESSO N.º	
		PREFEITURA DE SILVÂNIA SECRETARIA MUNICIPAL DE PLANEJAMENTO URBANO E HABITAÇÃO DIRETORIA DE ANÁLISE E APROVAÇÃO DE PROJETOS APPROVADO EM ____/____/____ _____	
TÍTULO LAGO MUNICIPAL MÁRCIO LUIS DOS SANTOS			
PROJETO URBANISMO			
ENDEREÇO : BAIRRO MARIA DE LOURDES, SILVÂNIA-GO			
PROPRIETÁRIO			
PREFEITURA MUNICIPAL DE SILVÂNIA-GO			
PROJETO			
ANDRÉA MEIRELLES G. GEBRIM CAU-GO 45263-7			
RESPONSÁVEL TÉCNICO			
ÁREAS		CONTEÚDO	
- Área Construída		- PLANTA PONTE	
- Área Total= 44,28m2		- PLANTAS DETALHAMENTO	
DATA		ESCALA	DESENHO
OUTUBRO 2025		1:100	AUTOCAD2023
			FOLHA
			05/05
OBS:			