



Corte A-A  
Escala: 1:100

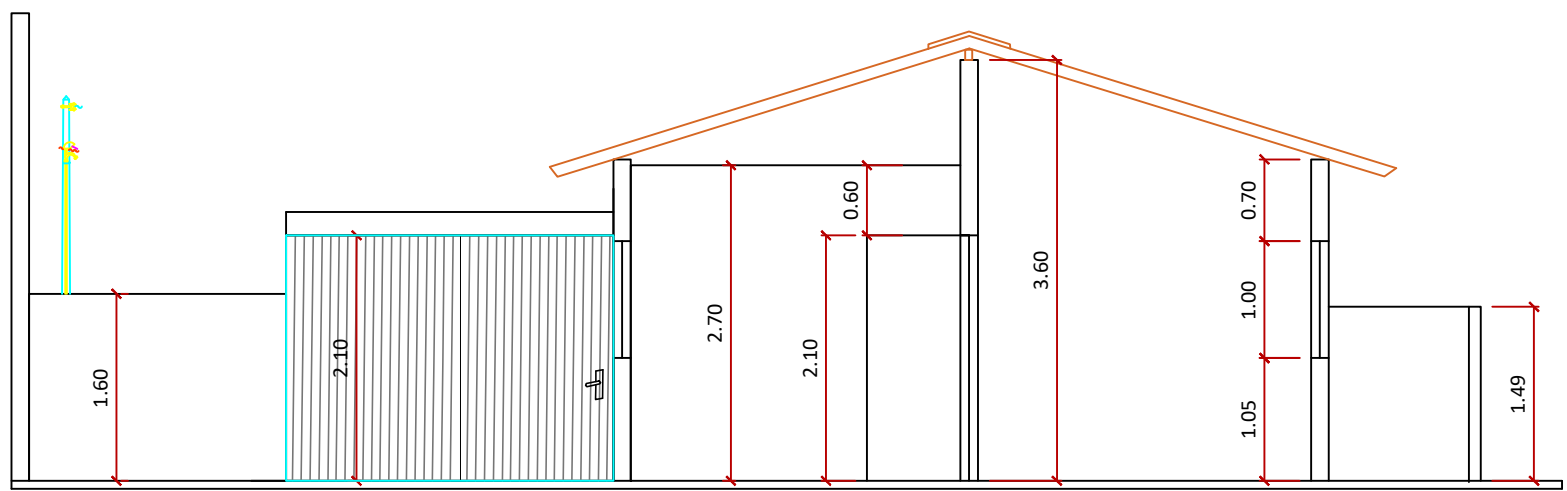


Corte B-B  
Escala: 1:100

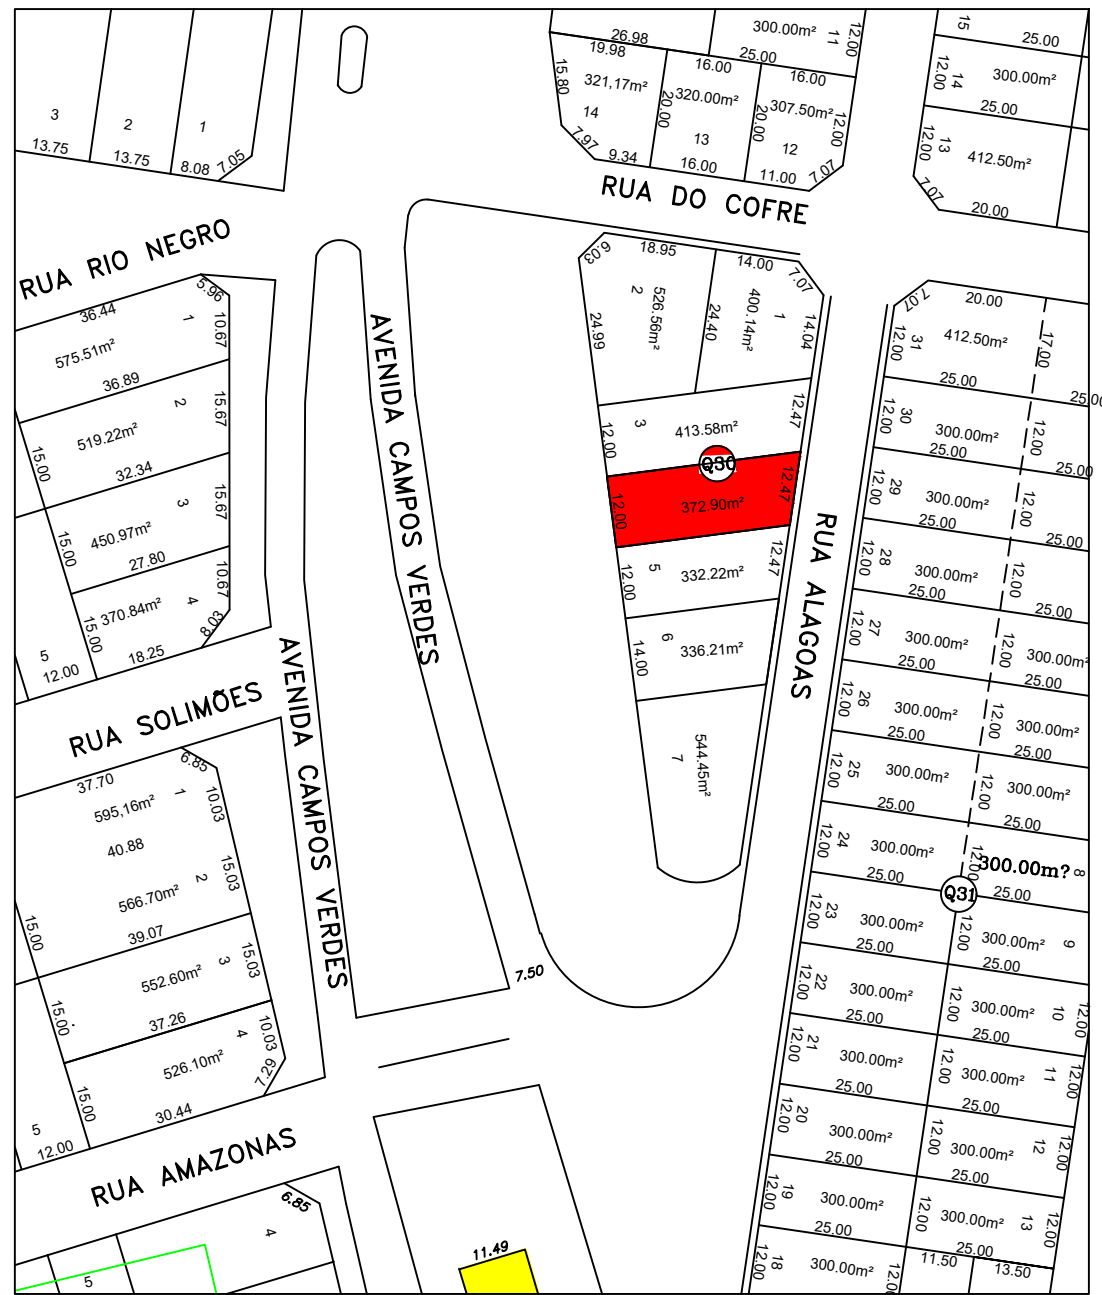


Planta de Situação  
Escala: 1:10000

COORDENADAS GEOGRAFICAS:

Latitude: -14.277340°  
Longitude: -49.658271°

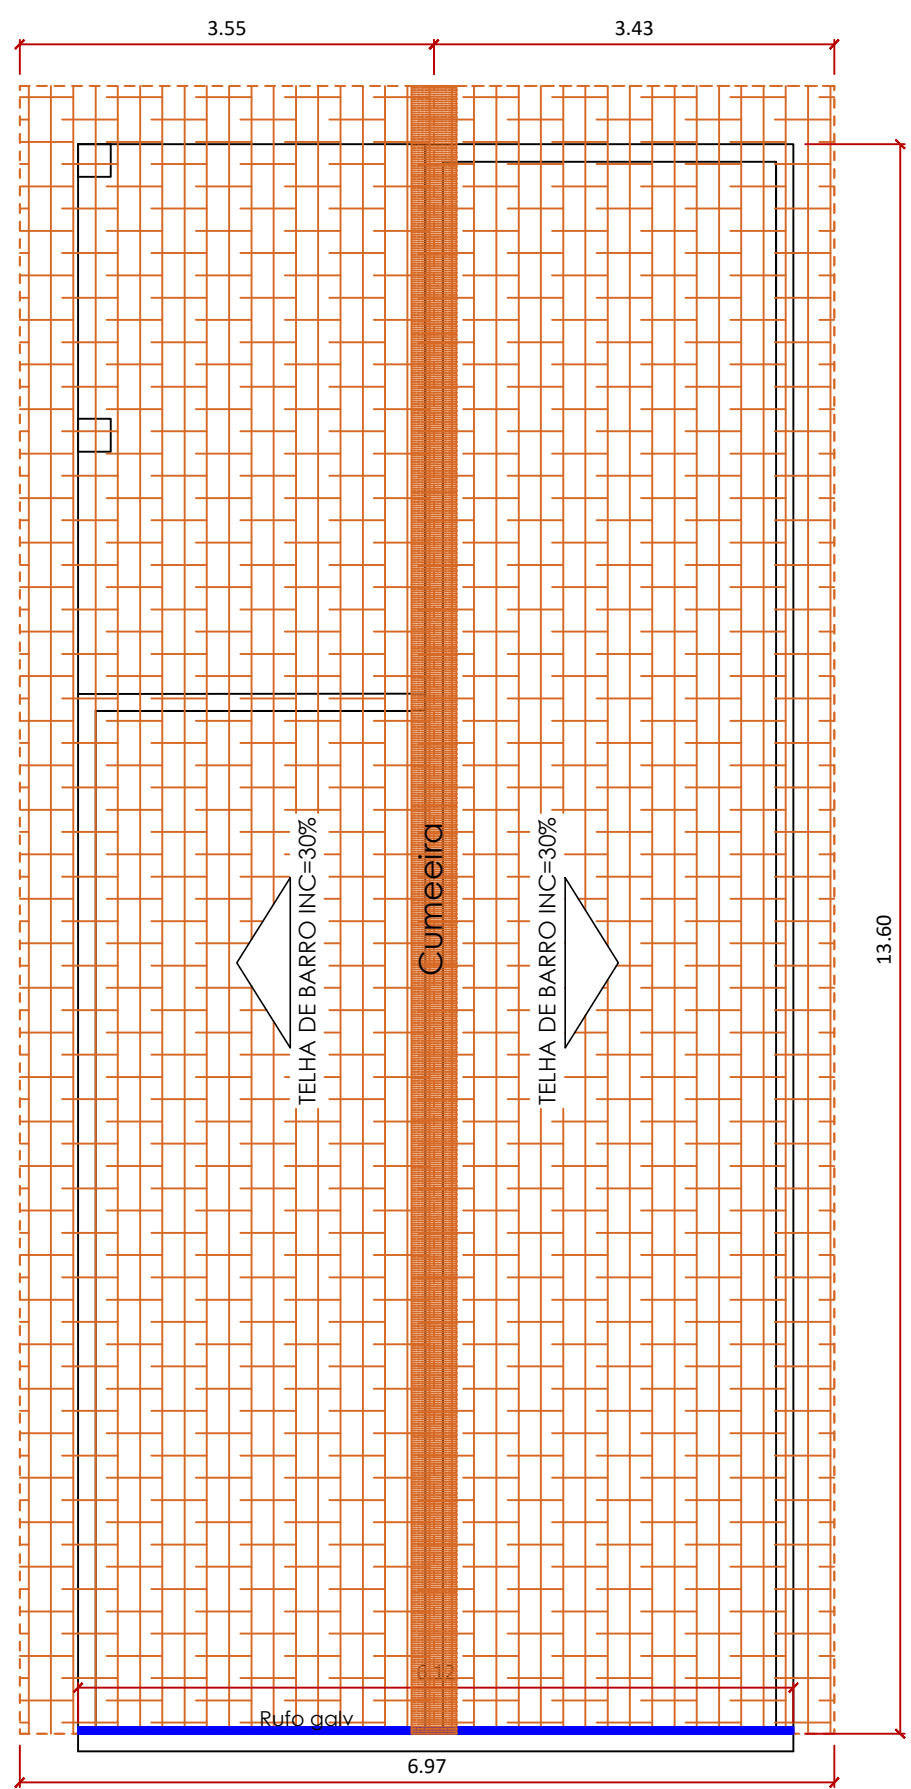

Planta de Cobertura  
Escala: 1:100

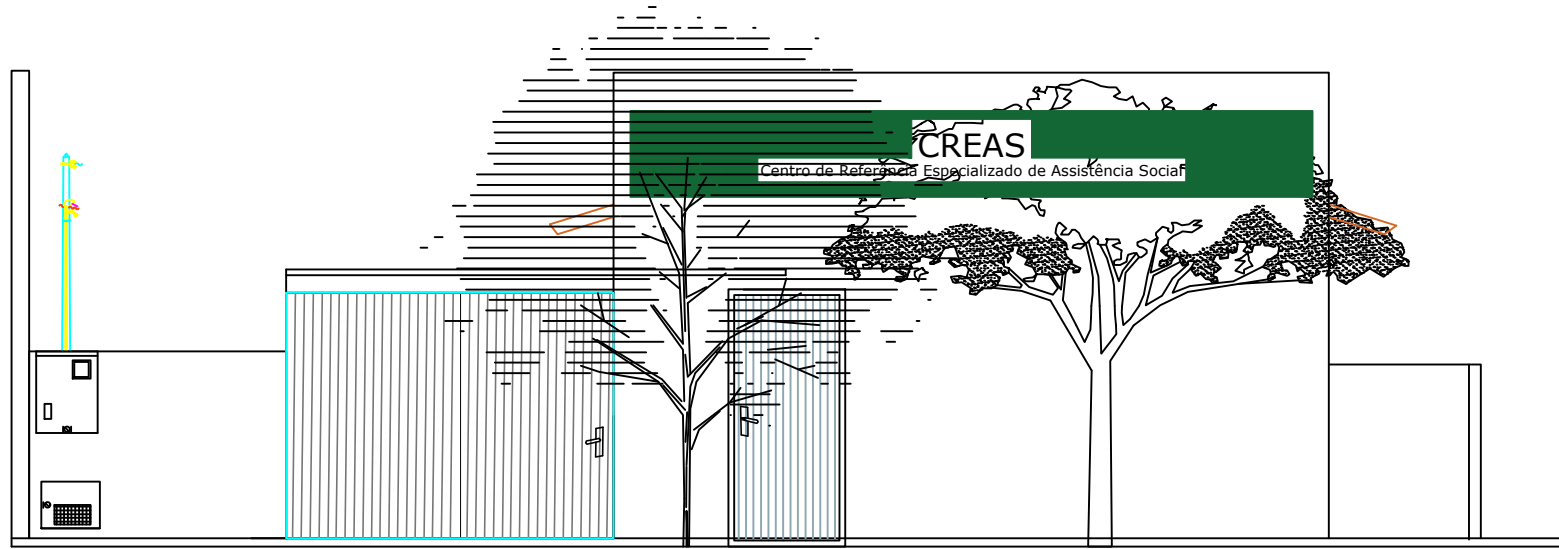

Fachada Frontal  
Escala: 1:100

**Legenda:**

— Estrutura a permanecer

— Estrutura a Demolir

QUADRO DE ABERTURAS				
ANELAS				
NÚMERO	QTD.	DIMENSÃO (LxP) (mm)	MODELO	MATERIAL
J1	6	120x100 / 108	CORRER / 2 FOLHAS	FERRO / VIDRO
J2	1	600x150	BASCULA	FERRO / VIDRO
PORTAS				
NÚMERO	QTD.	DIMENSÃO (LxP)	MODELO	MATERIAL
P1	1	80 x 210	ABRIR / 1 FOLHA	FERRO
P2	5	80 x 210	ABRIR / 1 FOLHA	FERRO
P3	1	60 x 210	ABRIR / 1 FOLHA	FERRO
P4	1	250 x 210	CORRER / 1 FOLHA	FERRO

ESPECIFICAÇÕES	
<input type="checkbox"/> PISO	1 - CONCRETO DESEMPENADO 2 - CIMENTO QUEIMADO
<input type="checkbox"/> PAREDE	1 - PINTURA ACRÍLICA SOBRE MASSA CORRIDA
<input type="checkbox"/> TETO	1 - COBERTURA

QUADRO DE ÁREAS	
- ÁREA DO TERRENO	372,80m²
- ÁREA DE CONSTRUÇÃO EXISTENTE	84,15m²
- ÁREA DA PERMEÁVEL	126,87m²

**NOTAS:**

1- MEDIDAS EM METROS,  
2- CONFERIR COTAS NO LOCAL DA EXECUÇÃO ANTES DO INÍCIO DA OBRA  
3- CASO DE DÚVIDA CONSULTAR O ENGENHEIRO FISCAL.

ARQUITETURA



## CREAS

- ✓ Proprietário: Município de Campos Verdes
- ✓ Local da obra: Avenida Campos Verdes, Qd. 30, Lt. 04, Jardim Ouro Verdes 2
- ✓ Cidade: Campos Verdes - Goiás

Conteúdo: Folha:

- ✓ Planta Baixa.
- ✓ Planta de Cobertura
- ✓ Planta de Situação
- ✓ Cortes
- ✓ Legendas

Áreas:  
✓ Área construída: 84,15m²

Assinaturas:

Proprietário: Município de Campos Verdes  
CNPJ: 01.493.998/0001-76

Responsável Técnico: Gilson Silva Queiroz  
CREA: 7713/D-GO

PROJETO AS BUILT