


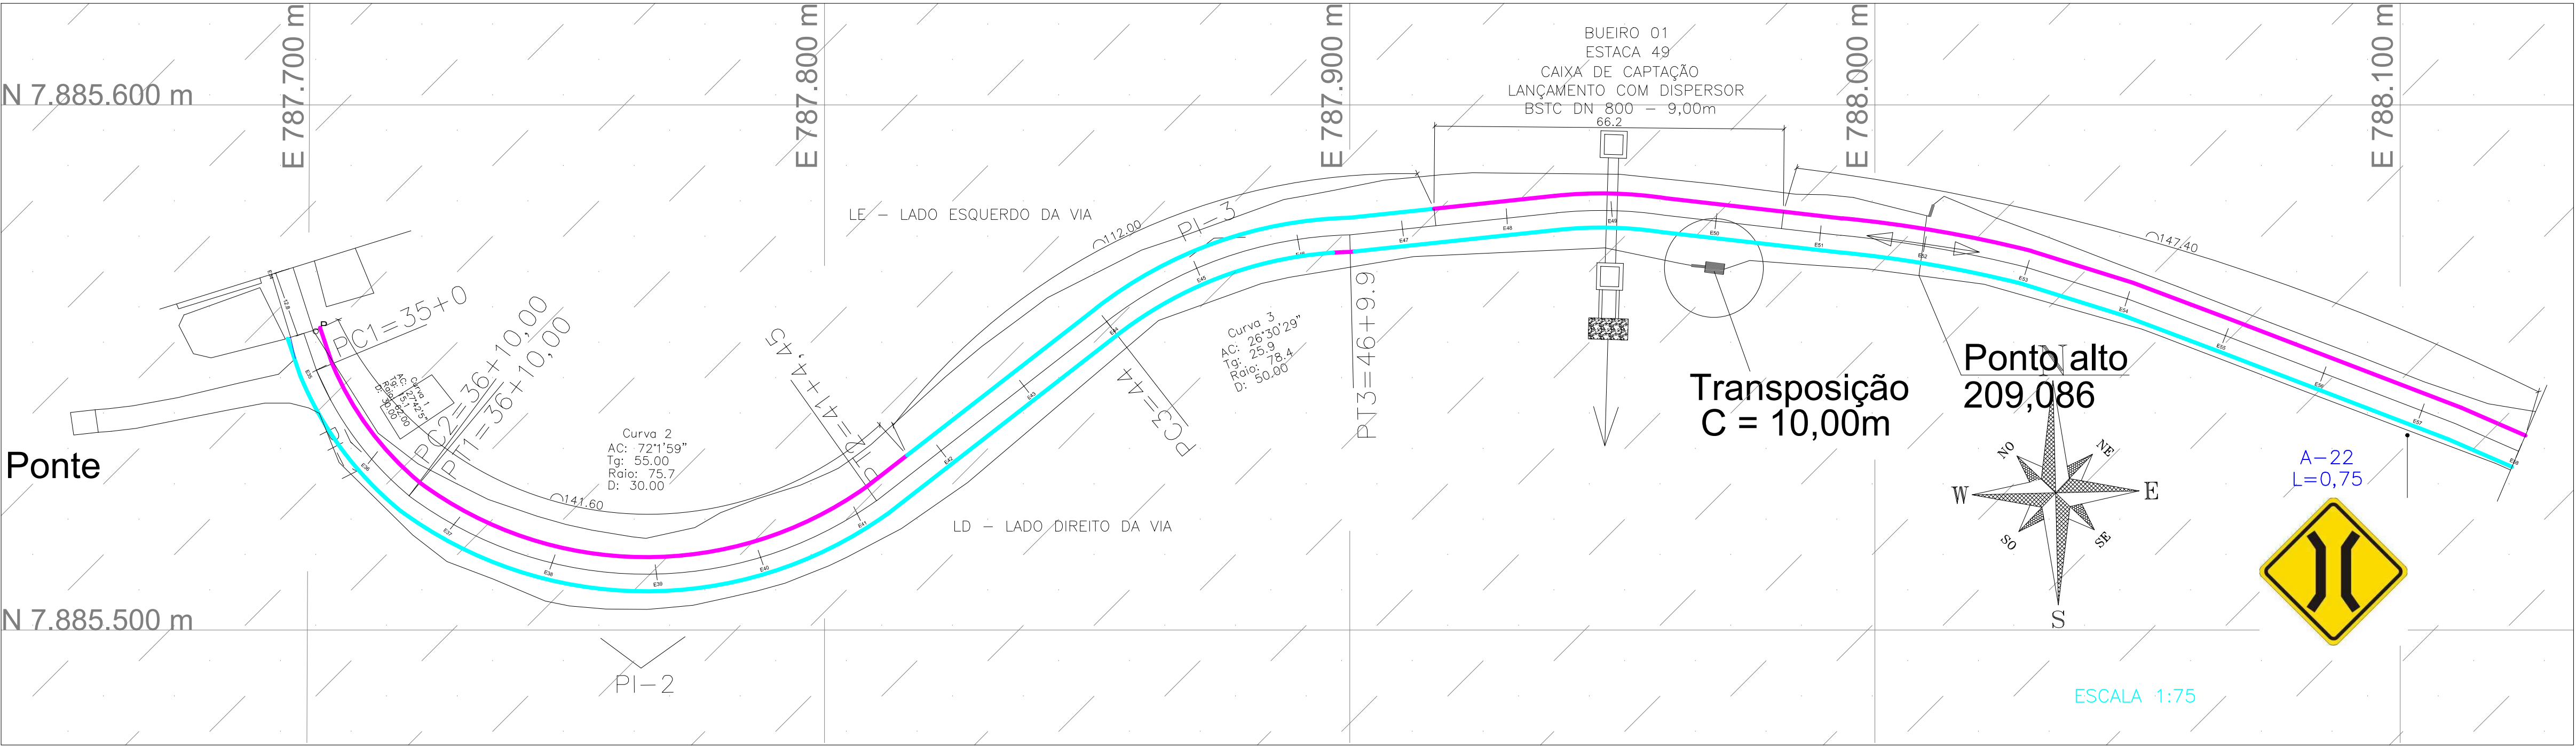

TRECHO 1 - ESTACA 34+12,80 À ESTACA 58	
DESCRIÇÃO	QUANTIDADE
ÁREA DE REGULARIZAÇÃO	3.504,00 m²
PAVIMENTAÇÃO	3.036,80 m²
SARJETA	934,40 m
TRANSPOSIÇÃO DE SARJETA	10,00 m
TUBO Ø 600mm	-
TUBO Ø 800mm	9,00 m
BUEIRO Ø 600 mm	-
BUEIRO Ø 800 mm	1,00 un
CAIXA COLETORA	2,00 un
DISSIPADOR	1,00 un
ESCALADA HIDRAULICA	-

RELAÇÃO GERAL DE PLACAS (TRECHO 1 - E34+12,80 ATÉ E58) À EXECUTAR				
PLACA	CÓDIGO	DESCRIÇÃO	QUANT.	MEDIDAS
	A-22	PONTE ESTREITA	1,00	PLACA: L = 0,75m H = 0,75m

PARA MAIORES DETALHES DA SINALIZAÇÃO VERTICAL, CONSULTAR O MANUAIS BRASILEIROS DE SINALIZAÇÃO DE TRÂNSITO DO CONTRAM (SINALIZAÇÃO VERTICAL DE REGULAMENTAÇÃO/ADVERTÊNCIA).

LEGENDA:

- SARJETA EXECUTADA MEDIDA E PAGA À REFAZER = 355,20M (LE) + 4,00M (LD) = 359,20M, (JUSTIFICATIVA À CARGO DO MUNICÍPIO)
- SARJETA EXECUTADA MEDIDA E PAGA OK = 112,00M (LE) + 463,20M (LD) = 575,20M.

TRECHO TOTAL DE PAVIMENTAÇÃO E DRENAGEM DA E34+12,80 ATÉ E48 EXECUTADO MEDIDO E PAGO.

OBSERVAÇÃO (TRECHO E34+12,80 ATÉ E58):

- SARJETA EXECUTADA MEDIDA E PAGA À REFAZER = 355,20M (LE) + 4,00M (LD) = 359,20M, DEVERÁ SER JUSTIFICADA JUNTO À CAIXA ECONÔMICA FEDERAL.
- ESTE TRECHO DE SARJETA À REFAZER NÃO FOI CONSIDERADO/SOMADO NA REPROGRAMAÇÃO.
- TRECHOS DE SARJETAS EXECUTADAS MEDIDAS E PAGAS NÃO FORAM CONSIDERADOS/SOMADOS NA REPROGRAMAÇÃO.

SARJETAS - CONTRATO DE REPASSE CR MIDR 915038/2021 - OPERAÇÃO 1077422-21																												TOTAIS (M)			
TRECHO	E34+12,80 ATÉ E58		E58 ATÉ E83		E83 ATÉ E108		E108 ATÉ E133		E133 ATÉ E159		E159 ATÉ E183		E183 ATÉ E210		E210 ATÉ E235		E235 ATÉ E260		E260 ATÉ E286		E286 ATÉ E314		E314 ATÉ E339		E339 ATÉ E365		E365 ATÉ E391		E391 ATÉ E417+9,90		TREVO
	LE	LD	LE	LD	LE	LD	LE	LD	LE	LD	LE	LD	LE	LD	LE	LD	LE	LD	LE	LD	LE	LD	LE	LD	LE	LD	LE	LD	LE	LD	
EXTENSÕES (M)	467,20	467,20	500,00	500,00	500,00	500,00	500,00	500,00	520,00	520,00	480,00	480,00	540,00	540,00	500,00	500,00	500,00	500,00	520,00	520,00	560,00	560,00	500,00	500,00	520,00	520,00	520,00	520,00	529,90	529,90	87,30
*EXECUTADO MEDIDO/PAGO (M)	467,20	467,20	500,00	500,00																											
*EXECUTADO (NÃO MEDIDO/PAGO) (M)												35,70		250,10																	
A EXECUTAR (M)	-	-	-	-	500,00	500,00	500,00	500,00	520,00	520,00	480,00	444,30	540,00	289,90	500,00	500,00	500,00	500,00	520,00	520,00	560,00	322,70	500,00	500,00	449,50	442,50	520,00	520,00	529,90	529,90	87,30
OBSERVAÇÕES: *QUANTITATIVOS "EXECUTADOS" LEVANTADOS E AFERIDOS IN-LOCO.																															

OBSERVAÇÕES: *QUANTITATIVOS "EXECUTADOS" LEVANTADOS E AFERIDOS IN-LOCO.

RAUANY CRISTINA ALVES ANDRADE
CARNEIRO:12017011630

Assinado de forma digital por RAUANY CRISTINA ALVES ANDRADE
CARNEIRO:12017011630

ESTACAS 34+12,80 a 58

TÍTULO: AS-BUILT

USO: PAVIMENTAÇÃO ASFÁLTICA E DRENAGEM PLUVIAL DA ESTRADA QUE LIGA O DISTRITO DE SÃO SEBASTIÃO DO BAIXO À BR 381

LOCALIZAÇÃO: CIDADE: PERIQUITO - MG

PROPRIETÁRIO: JOSE DE OLIVEIRA
PREFEITURA MUNICIPAL DE PERIQUITO

R.T.: RAUANY CRISTINA ALVES ANDRADE CARNEIRO

OBS.:

ESCALA: INDICADAS

ART: CT:

DATA: ABRIL/2026


DESENHO:

FORMATO: A - 1

FOLHA: 01/15

CNPJ: 01.613.077/0001-08

CREA MG.: 245.979/D

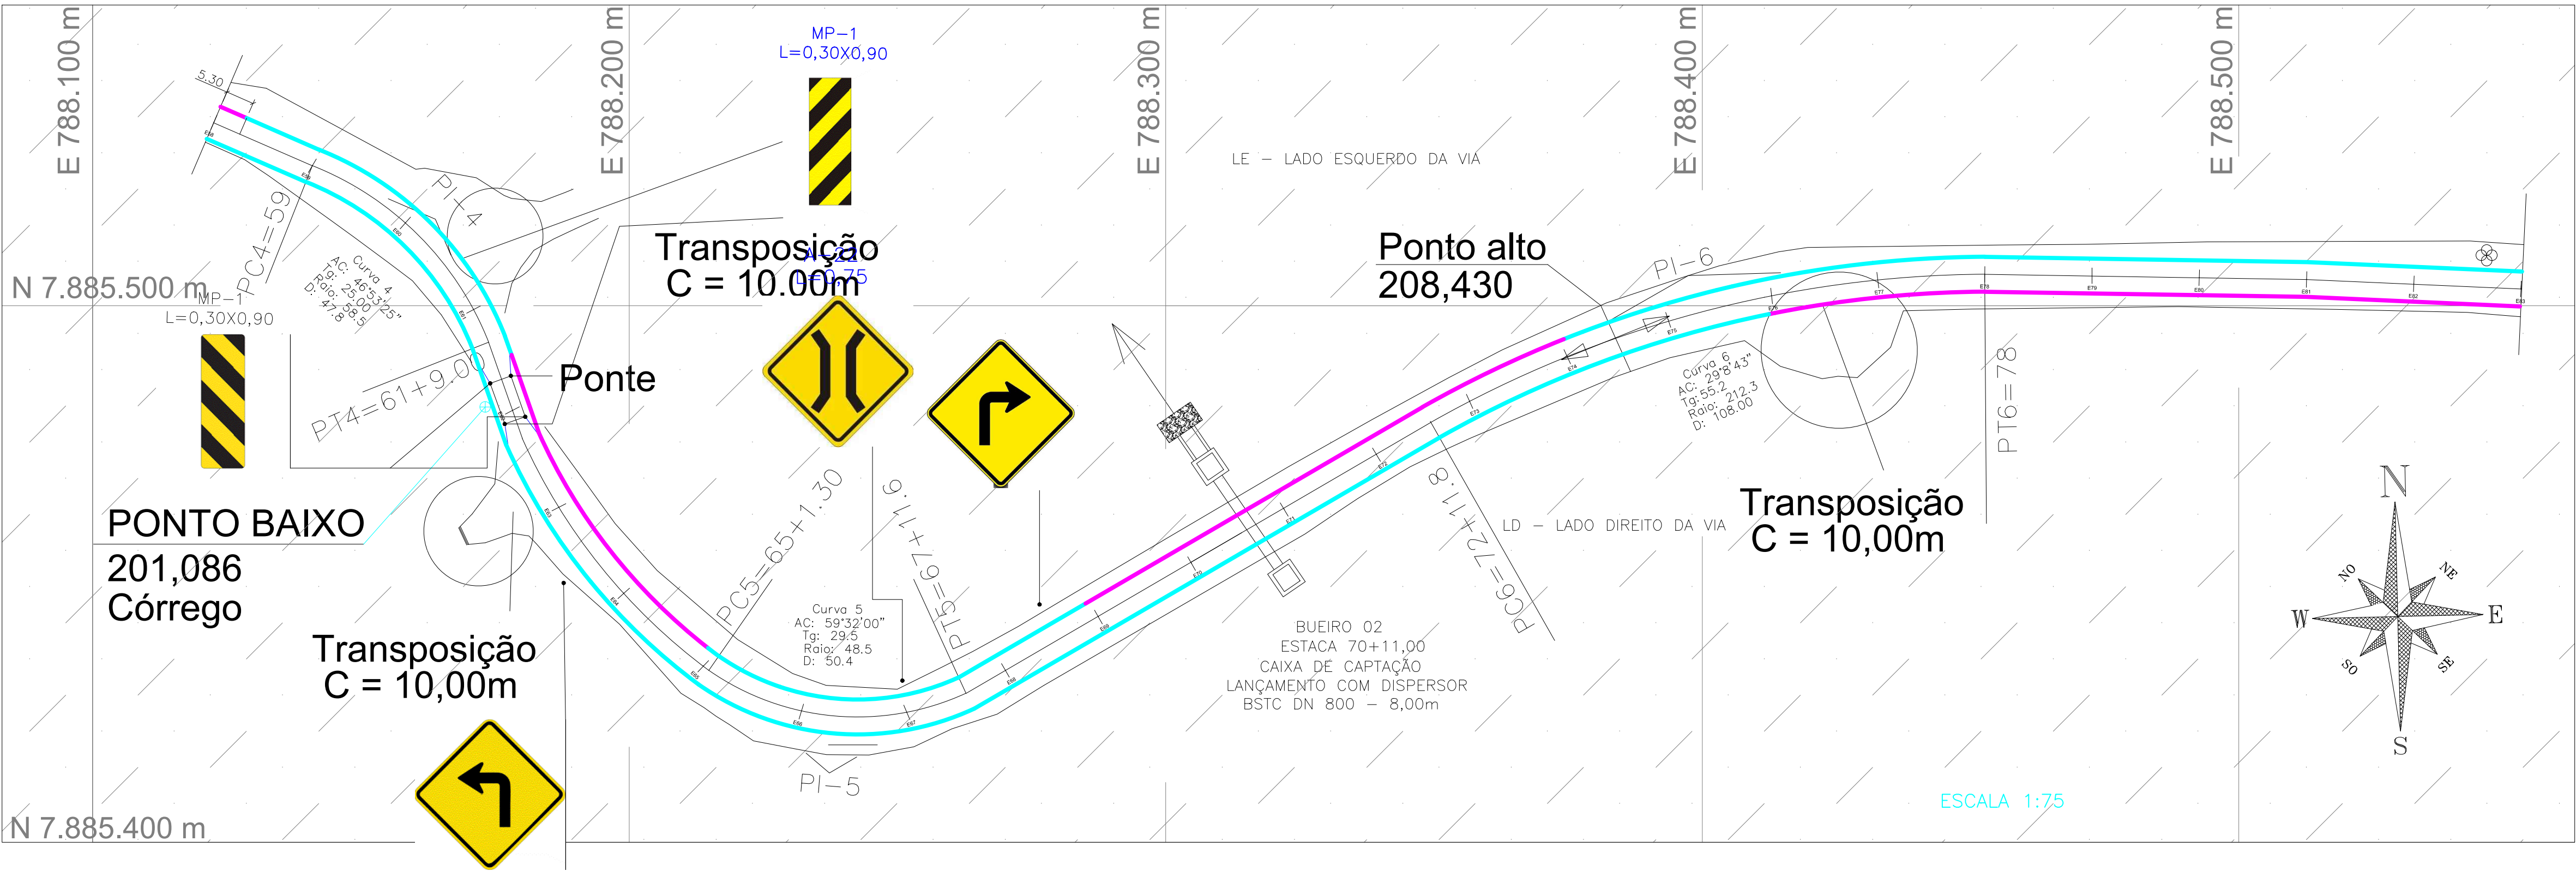

TRECHO 2 - ESTACA 58 À ESTACA 83	
DESCRIÇÃO	QUANTIDADE
ÁREA DE REGULARIZAÇÃO	3.750,00 m²
PAVIMENTAÇÃO	3.250,00 m²
SARJETA	1000,00 m
TRANSPOSIÇÃO DE SARJETA	20,00 m
TUBO Ø 600mm	-
TUBO Ø 800mm	8,00 m
BUEIRO Ø 600 mm	-
BUEIRO Ø 800 mm	1,00 un
CAIXA COLETORA	2,00 un
DISSIPADOR	1,00 un
ESCADA HIDRAULICA	-

RELAÇÃO GERAL DE PLACAS (TRECHO 2 - E58 ATÉ E83) A EXECUTAR				
PLACA	CÓDIGO	DESCRIÇÃO	QUANT.	MEDIDAS
	MP-1	MARCADOR DE PERIGO	2,00	PLACA: L = 0,30m H = 0,90m
	A-22	PONTE ESTREITA	1,00	PLACA: L = 0,75m H = 0,75m
	A-1b	CURVA ACENTUADA À DIREITA	1,00	PLACA: L = 0,75m H = 0,75m
	A-1a	CURVA ACENTUADA À ESQUERDA	1,00	PLACA: L = 0,75m H = 0,75m
PARA MAIORES DETALHES DA SINALIZAÇÃO VERTICAL, CONSULTAR O MANUAIS BRASILEIROS DE SINALIZAÇÃO DE TRANSITO DO CONTRAM (SINALIZAÇÃO VERTICAL DE REGULAMENTAÇÃO/ADVERTÊNCIA).				

LEGENDA:

SARJETA EXECUTADA MEDIDA E PAGA À REFAZER = 174,40M (LE) + 141,20M (LD) = 315,60M, (JUSTIFICATIVA À CARGO DO MUNICÍPIO)

SARJETA EXECUTADA MEDIDA E PAGA OK = 325,60M (LE) + 358,80M (LD) = 684,40M.

TRECHO TOTAL DE PAVIMENTAÇÃO E DRENAGEM DA E58 ATÉ E83 EXECUTADO MEDIDO E PAGO.

OBSERVAÇÃO (TRECHO E58 ATÉ E83):

1- SARJETA EXECUTADA MEDIDA E PAGA À REFAZER = 174,40M (LE) + 141,20M (LD) = 315,60M, DEVERÁ SER JUSTIFICADA JUNTO À CAIXA ECONÔMICA FEDERAL.

2- ESTE TRECHO DE SARJETA À REFAZER NÃO FOI CONSIDERADO/SOMADO NA REPROGRAMAÇÃO.

3- TRECHOS DE SARJETAS EXECUTADAS MEDIDAS E PAGAS NÃO FORAM CONSIDERADOS/SOMADOS NA REPROGRAMAÇÃO.

SARJETAS - CONTRATO DE REPASSE CR MIDR 915038/2021 - OPERAÇÃO 1077422-21																												TOTAIS (M)				
TRECHO	E34+12,80 ATÉ E58		E58 ATÉ E83		E83 ATÉ E108		E108 ATÉ E133		E133 ATÉ E159		E159 ATÉ E183		E183 ATÉ E210		E210 ATÉ E235		E235 ATÉ E260		E260 ATÉ E286		E286 ATÉ E314		E314 ATÉ E339		E339 ATÉ E365		E365 ATÉ E391		E391 ATÉ E417+9,90		TREVO	
	LE	LD	LE	LD	LE	LD	LE	LD	LE	LD	LE	LD	LE	LD	LE	LD	LE	LD	LE	LD	LE	LD	LE	LD	LE	LD	LE		LD	LE		LD
EXTENSÕES (M)	467,20	467,20	500,00	500,00	500,00	500,00	500,00	500,00	520,00	520,00	480,00	480,00	540,00	540,00	500,00	500,00	500,00	500,00	520,00	520,00	560,00	560,00	500,00	500,00	520,00	520,00	520,00	520,00	529,90	529,90	87,30	15.401,50
*EXECUTADO MEDIDO/PAGO (M)	467,20	467,20	500,00	500,00																												1.934,40
*EXECUTADO (NÃO MEDIDO/PAGO) (M)												35,70		250,10								237,30				70,50	77,50					671,10
A EXECUTAR (M)	-	-	-	-	500,00	500,00	500,00	500,00	520,00	520,00	480,00	444,30	540,00	289,90	500,00	500,00	500,00	500,00	520,00	520,00	560,00	322,70	500,00	500,00	449,50	442,50	520,00	520,00	529,90	529,90	87,30	12.796,00
OBSERVAÇÕES: *QUANTITATIVOS "EXECUTADOS" LEVANTADOS E AFERIDOS IN-LOCO.																																


OBSERVAÇÕES: *QUANTITATIVOS "EXECUTADOS" LEVANTADOS E AFERIDOS IN-LOCO.

RAUANY CRISTINA ALVES ANDRADE
CARNEIRO:12017011630

Assinado de forma digital por RAUANY CRISTINA ALVES ANDRADE CARNEIRO:12017011630

ESTACAS 58 a 83

TÍTULO: AS-BUILT		FORMATO: A - 1	
USO: PAVIMENTAÇÃO ASFÁLTICA E DRENAGEM PLUVIAL DA ESTRADA QUE LIGA O DISTRITO DE SÃO SEBASTIÃO DO BAIXO À BR 381		FOLHA: 02/15	
LOCALIZAÇÃO: ESTRADA QUE LIGA O DISTRITO DE SÃO SEBASTIÃO DO BAIXO À BR 381			
CIDADE: PERIQUITO			
PROPRIETÁRIO: JOSE DE OLIVEIRA FLOR:6431875362 0 CNPJ: 01.613.077/0001-08 PREFEITURA MUNICIPAL DE PERIQUITO			
R.T.: RAUANY CRISTINA ALVES ANDRADE CARNEIRO CREA MG.: 245.979/D			
OBS.:			
ESCALA: INDICADAS	ART: CT:	DATA: ABRIL/2026	DESENHO:

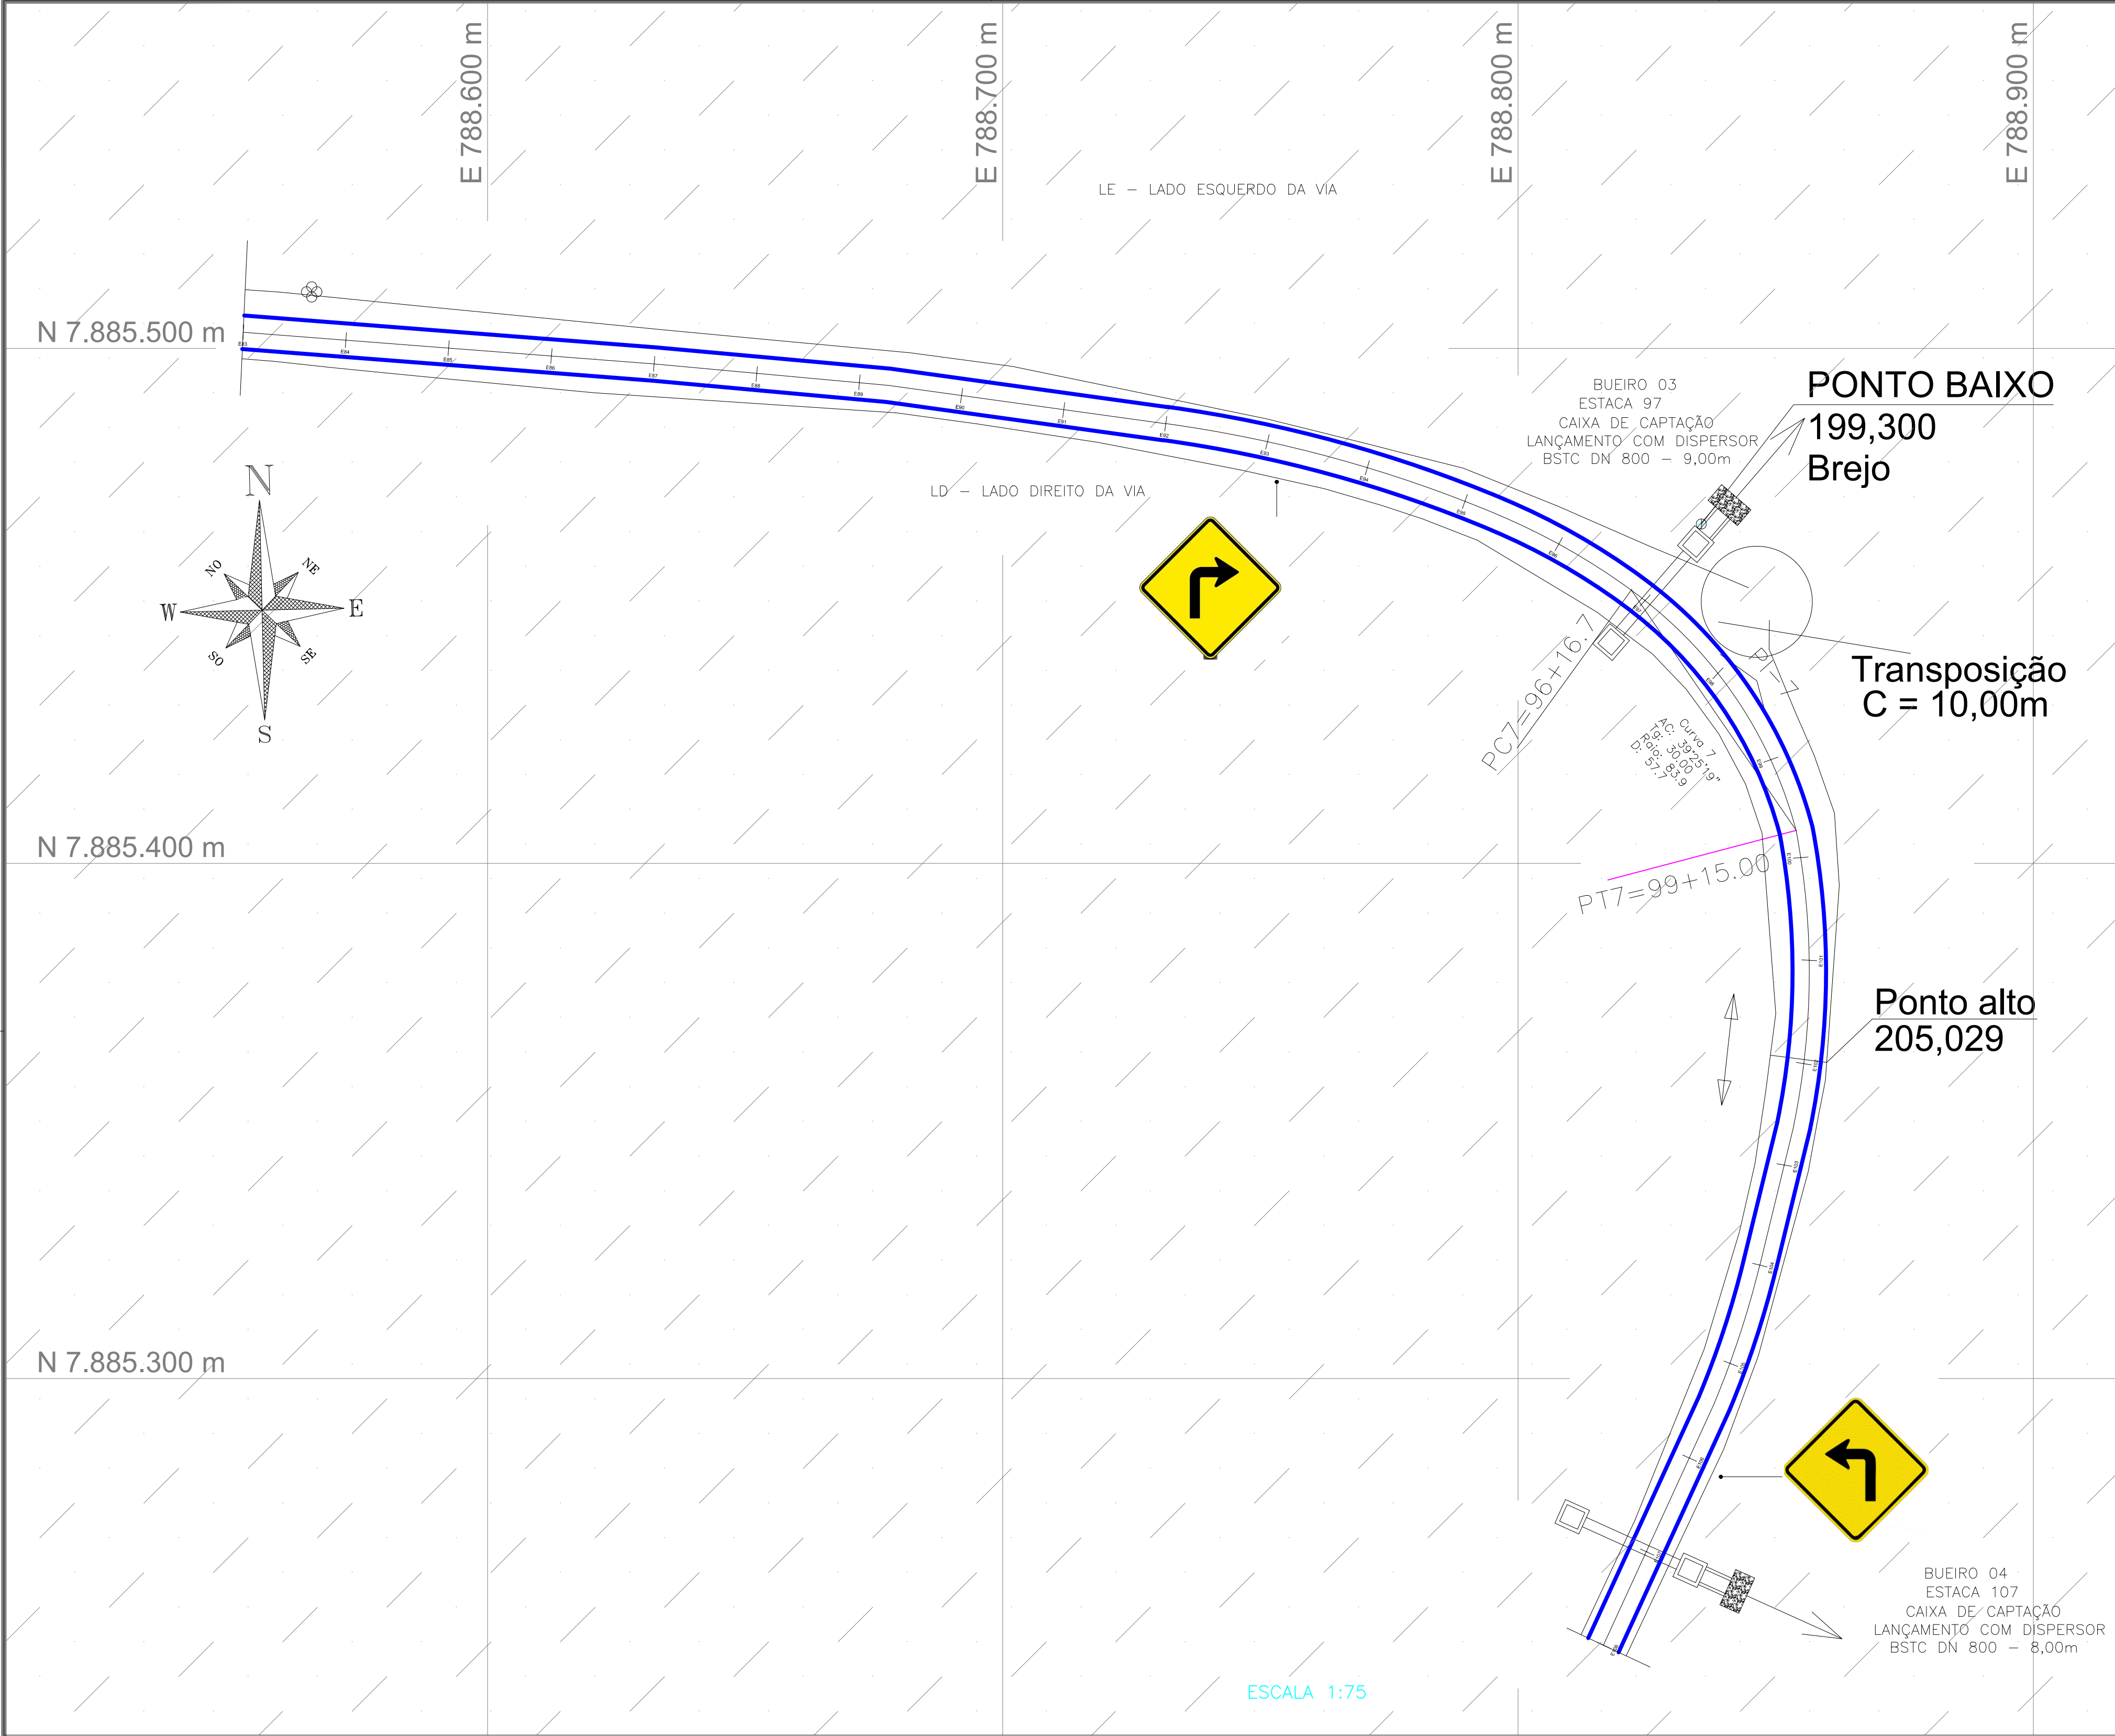

TRECHO 3 - ESTACA 83 À ESTACA 108	
DESCRIÇÃO	QUANTIDADE
ÁREA DE REGULARIZAÇÃO	3.750,00 m²
PAVIMENTAÇÃO	3.250,00 m²
SARJETA	1000,00 m
TRANSPOSIÇÃO DE SARJETA	10,00 m
TUBO Ø 600mm	-
TUBO Ø 800mm	17,00 m
BUEIRO Ø 600 mm	-
BUEIRO Ø 800 mm	2,00 un
CAIXA COLETORA	4,00 un
DISSIPADOR	2,00 un
ESCADA HIDRAULICA	-

RELAÇÃO GERAL DE PLACAS (TRECHO 3 - E83 ATÉ E108) À EXECUTAR				
PLACA	CÓDIGO	DESCRIÇÃO	QUANT.	MEDIDAS
	A-1b	CURVA ACENTUADA À DIREITA	1,00	PLACA: L = 0,75m H = 0,75m
	A-1a	CURVA ACENTUADA À ESQUERDA	1,00	PLACA: L = 0,75m H = 0,75m
PARA MAIORES DETALHES DA SINALIZAÇÃO VERTICAL, CONSULTAR O MANUAIS BRASILEIROS DE SINALIZAÇÃO DE TRANSITO DO CONTRAM (SINALIZAÇÃO VERTICAL DE REGULAMENTAÇÃO/ADVERTÊNCIA).				

LEGENDA:

-  SARJETA A EXECUTAR (E83 ATÉ 108) = 500,00M (LE) + 500,00M (LD) = 1000,00M.
-  TRECHO TOTAL DE PAVIMENTAÇÃO E DRENAGEM DA E83 ATÉ E108 EXECUTADO MEDIDO E PAGO.


RAUANY CRISTINA ALVES ANDRADE CARNEIRO:12017011630
Assinado de forma digital por RAUANY CRISTINA ALVES ANDRADE CARNEIRO:12017011630

SARJETAS - CONTRATO DE REPASSE CR MIDR 915038/2021 - OPERAÇÃO 1077422-21																												TOTAIS (M)				
TRECHO	E34+12,80 ATÉ E58		E58 ATÉ E83		E83 ATÉ E108		E108 ATÉ E133		E133 ATÉ E159		E159 ATÉ E183		E183 ATÉ E210		E210 ATÉ E235		E235 ATÉ E260		E260 ATÉ E286		E286 ATÉ E314		E314 ATÉ E339		E339 ATÉ E365		E365 ATÉ E391		E391 ATÉ E417+9,90		TREVO	
	LE	LD	LE	LD	LE	LD	LE	LD	LE	LD	LE	LD	LE	LD	LE	LD	LE	LD	LE	LD	LE	LD	LE	LD	LE	LD	LE		LD	LE		LD
EXTENSÕES (M)	467,20	467,20	500,00	500,00	500,00	500,00	500,00	500,00	520,00	520,00	480,00	480,00	540,00	540,00	500,00	500,00	500,00	500,00	520,00	520,00	560,00	560,00	500,00	500,00	520,00	520,00	520,00	520,00	529,90	529,90	87,30	15.401,50
*EXECUTADO MEDIDO/PAGO (M)	467,20	467,20	500,00	500,00																												1.934,40
*EXECUTADO (NÃO MEDIDO/PAGO) (M)																																671,10
A EXECUTAR (M)	-	-	-	-	500,00	500,00	500,00	500,00	520,00	520,00	480,00	444,30	540,00	289,90	500,00	500,00	500,00	500,00	520,00	520,00	560,00	322,70	500,00	500,00	449,50	442,50	520,00	520,00	529,90	529,90	87,30	12.796,00
OBSERVAÇÕES: *QUANTITATIVOS "EXECUTADOS" LEVANTADOS E AFERIDOS IN-LOCO.																																

OBSERVAÇÕES: *QUANTITATIVOS "EXECUTADOS" LEVANTADOS E AFERIDOS IN-LOCO.

ESTACAS 83 a 108

TÍTULO: AS-BUILT	FORMATO: A - 1
USO: PAVIMENTAÇÃO ASFÁLTICA E DRENAGEM PLUVIAL DA ESTRADA QUE LIGA O DISTRITO DE SÃO SEBASTIÃO DO BAIXO À BR 381	FOLHA: 03/15
LOCALIZAÇÃO: ESTRADA QUE LIGA O DISTRITO DE SÃO SEBASTIÃO DO BAIXO À BR 381	
CIDADE: PERIQUITO - MG	
PROPRIETÁRIO: JOSE DE OLIVEIRA Assinado de forma digital por JOSE DE OLIVEIRA FLORES:14318733620 CNPJ: 01.613.077/0001-08 PREFEITURA MUNICIPAL DE PERIQUITO	
R.T.: RAUANY CRISTINA ALVES ANDRADE CARNEIRO CREA MG.: 245.979/D	
OBS.:	
ESCALA: INDICADAS	ART: CT:
DATA: ABRIL/2026	DESENHO:

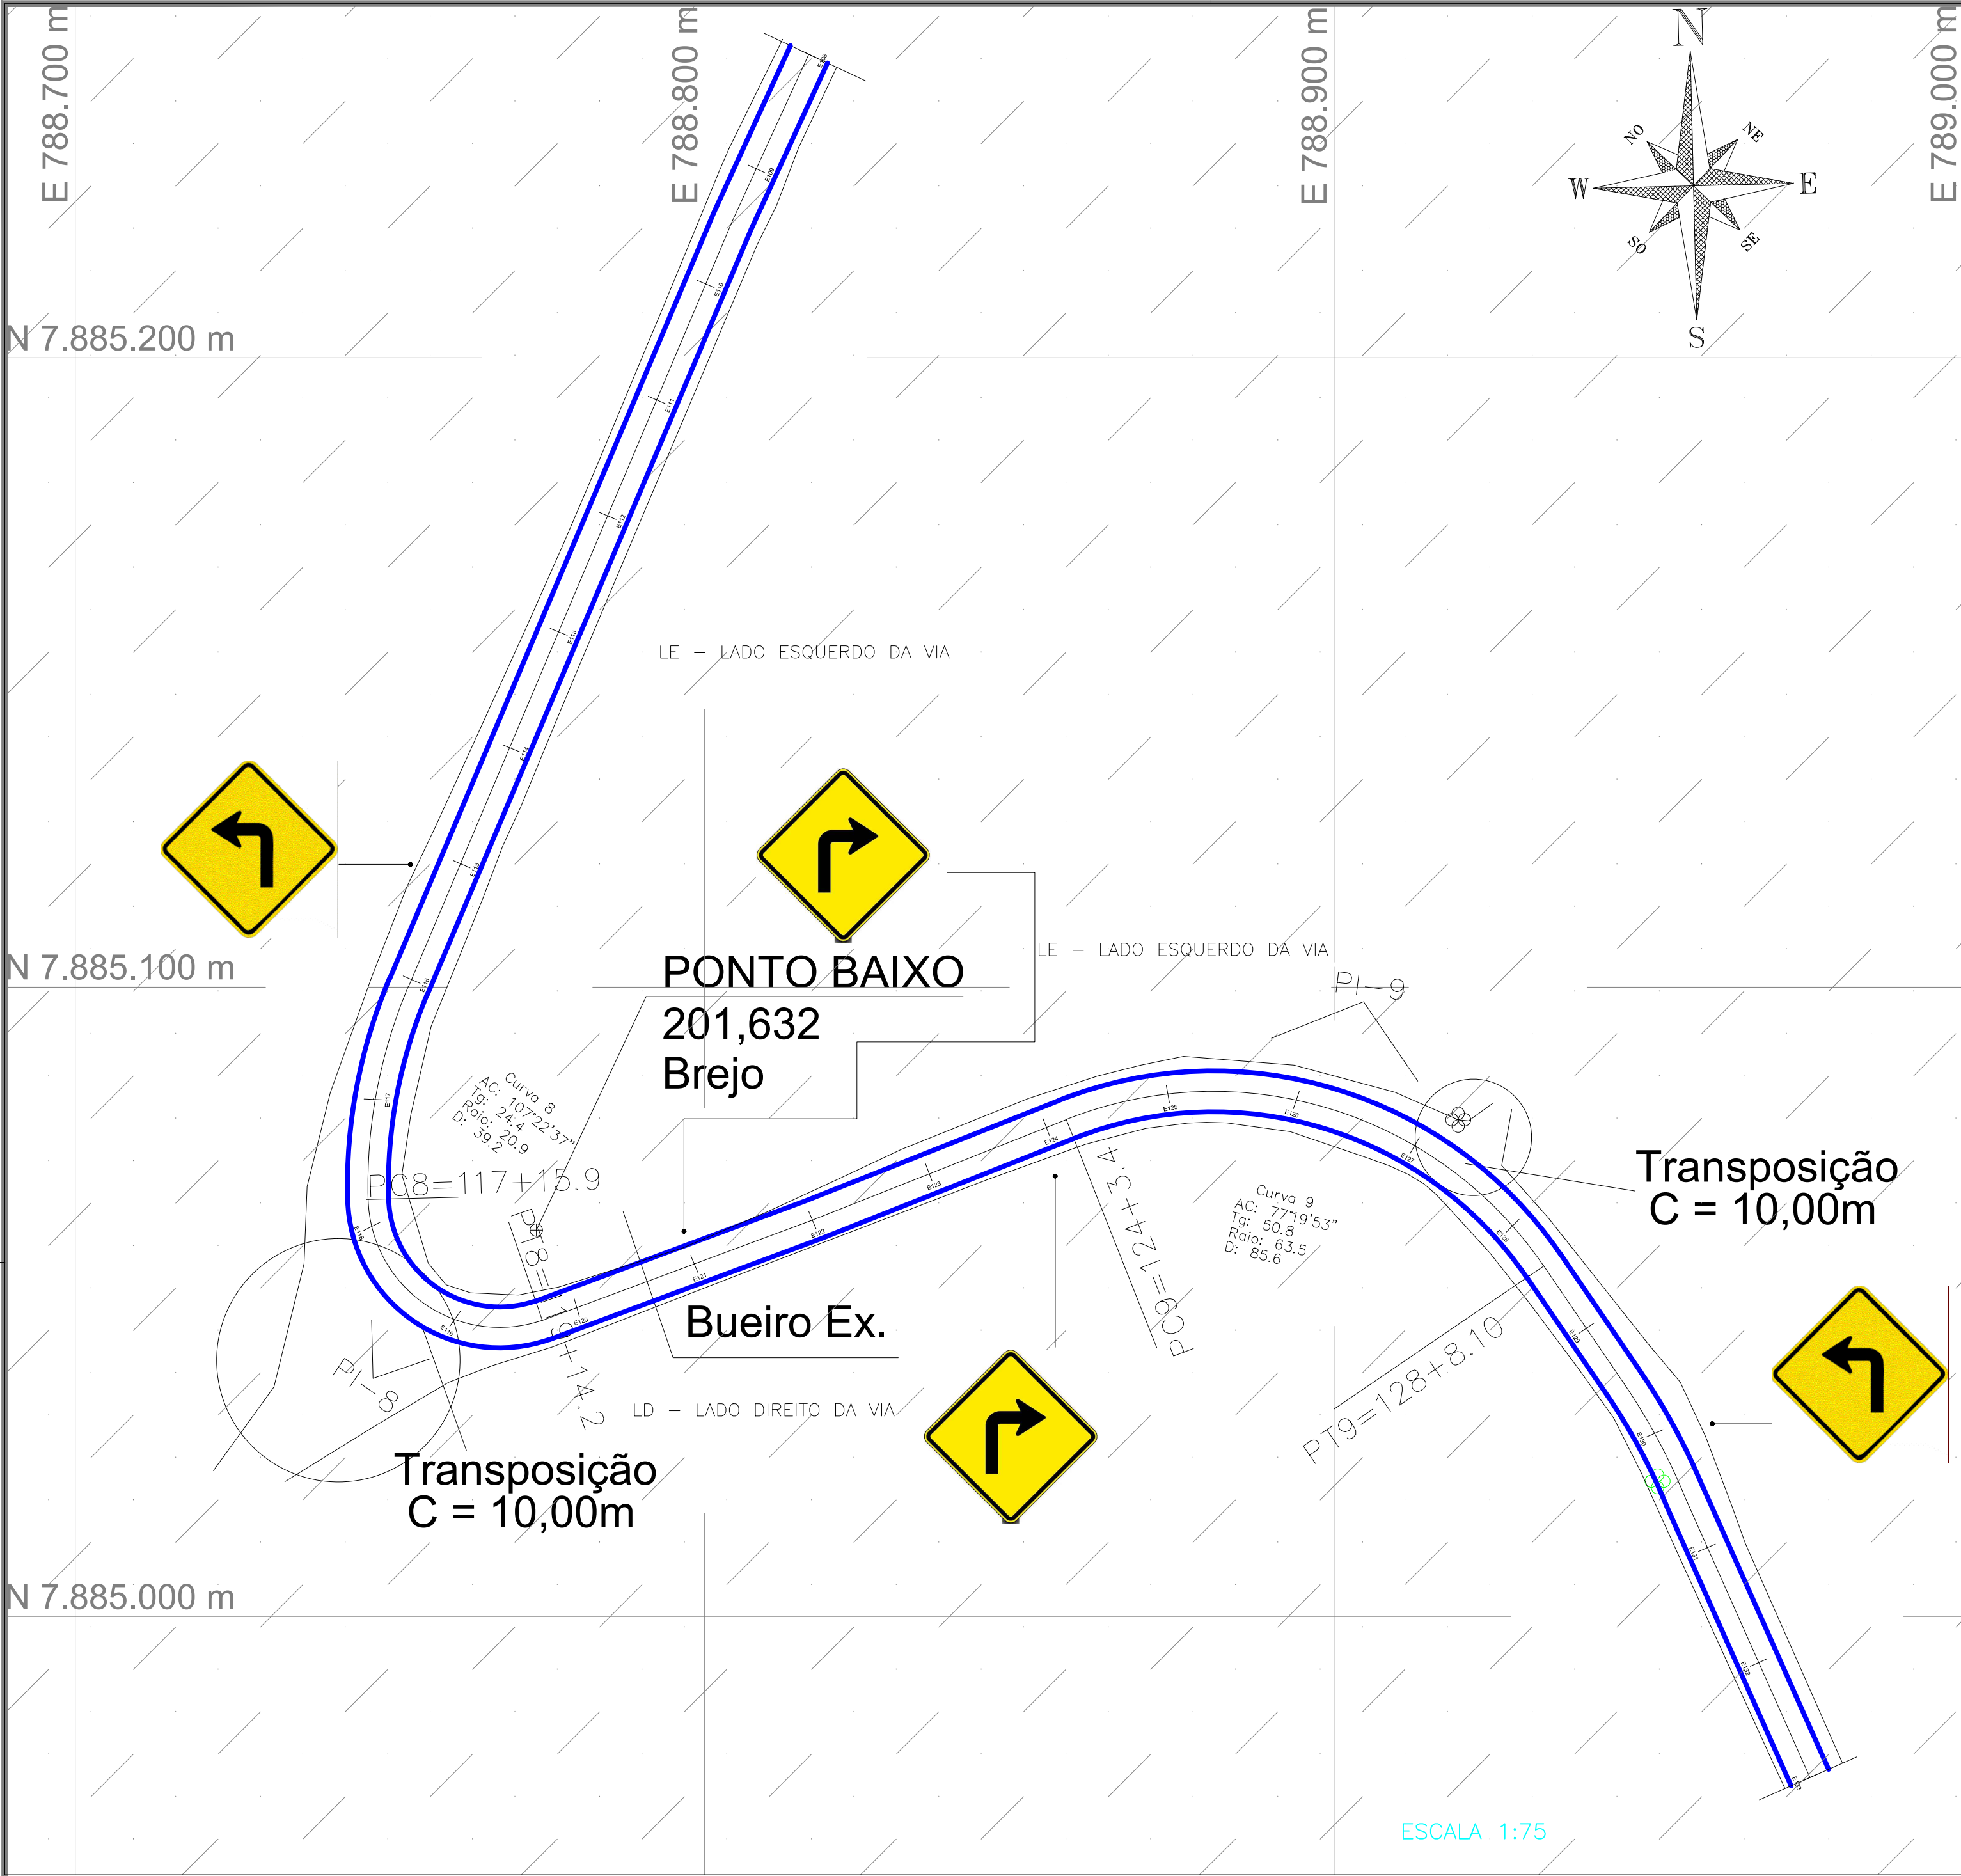

TRECHO 4 - ESTACA 108 À ESTACA 133	
DESCRIÇÃO	QUANTIDADE
ÁREA DE REGULARIZAÇÃO	3.750,00 m²
PAVIMENTAÇÃO	3.250,00 m²
SARJETA	1000,00 m
TRANSPOSIÇÃO DE SARJETA	20,00 m
TUBO Ø 600mm	-
TUBO Ø 800mm	-
BUEIRO Ø 600 mm	-
BUEIRO Ø 800 mm	-
CAIXA COLETORA	-
DISSIPADOR	-
ESCADA HIDRAULICA	-

RELAÇÃO GERAL DE PLACAS (TRECHO 4 - E108 ATÉ E133) A EXECUTAR				
PLACA	CÓDIGO	DESCRIÇÃO	QUANT.	MEDIDAS
	A-1b	CURVA ACENTUADA À DIREITA	2,00	PLACA: L = 0,75m H = 0,75m
	A-1a	CURVA ACENTUADA À ESQUERDA	2,00	PLACA: L = 0,75m H = 0,75m
PARA MAIORES DETALHES DA SINALIZAÇÃO VERTICAL, CONSULTAR O MANUAIS BRASILEIROS DE SINALIZAÇÃO DE TRANSITO DO CONTRAM (SINALIZAÇÃO VERTICAL DE REGULAMENTAÇÃO/ADVERTÊNCIA).				

 SARJETA A EXECUTAR (E108 ATÉ 133)= 500,00M (LE) + 500,00M (LD) = 1000,00M.

 TRECHO TOTAL DE PAVIMENTAÇÃO E DRENAGEM DA E108 ATÉ E133 EXECUTADO MEDIDO E PAGO.

SARJETAS - CONTRATO DE REPASSE CR MIDR 915038/2021 - OPERAÇÃO 1077422-21																												TOTAIS (M)			
TRECHO	E34+12,80 ATÉ E58		E58 ATÉ E83		E83 ATÉ E108		E108 ATÉ E133		E133 ATÉ E159		E159 ATÉ E183		E183 ATÉ E210		E210 ATÉ E235		E235 ATÉ E260		E260 ATÉ E286		E286 ATÉ E314		E314 ATÉ E339		E339 ATÉ E365		E365 ATÉ E391		E391 ATÉ E417+9,90		TREVO
	LE	LD	LE	LD	LE	LD	LE	LD	LE	LD	LE	LD	LE	LD	LE	LD	LE	LD	LE	LD	LE	LD	LE	LD	LE	LD	LE	LD	LE	LD	
EXTENSÕES (M)	467,20	467,20	500,00	500,00	500,00	500,00		500,00	520,00	520,00	480,00	480,00	540,00	540,00	500,00	500,00	500,00	500,00	520,00	520,00	560,00	560,00	500,00	500,00	520,00	520,00	520,00	520,00	529,90	529,90	87,30
*EXECUTADO MEDIDO/PAGO (M)	467,20	467,20	500,00	500,00																											
*EXECUTADO (NÃO MEDIDO/PAGO) (M)																															
A EXECUTAR (M)	-	-	-	-	500,00	500,00	500,00	500,00	520,00	520,00	480,00	444,30	540,00	289,90	500,00	500,00	500,00	500,00	520,00	520,00	560,00	322,70	500,00	500,00	449,50	442,50	520,00	520,00	529,90	529,90	87,30
OBSERVAÇÕES: *QUANTITATIVOS "EXECUTADOS" LEVANTADOS E AFERIDOS IN-LOCO.																															

OBSERVAÇÕES: *QUANTITATIVOS "EXECUTADOS" LEVANTADOS E AFERIDOS IN-LOCO.

JOSE DE OLIVEIRA
FLOR:64318753620


Assinado de forma digital por JOSE DE OLIVEIRA
FLOR:64318753620

RAUANY CRISTINA ALVES ANDRADE
CARNEIRO:12017011630

Assinado de forma digital por RAUANY CRISTINA ALVES ANDRADE
CARNEIRO:12017011630

ESTACAS 108 a 133

TÍTULO: AS-BUILT	FORMATO: A - 1		
USO: PAVIMENTAÇÃO ASFÁLTICA E DRENAGEM PLUVIAL DA ESTRADA QUE LIGA O DISTRITO DE SÃO SEBASTIÃO DO BAIXO A BR 381	FOLHA: 04/15		
LOCALIZAÇÃO: ESTRADA QUE LIGA O DISTRITO DE SÃO SEBASTIÃO DO BAIXO À BR 381			
CIDADE: PERIQUITO - MG			
PROPRIETÁRIO: _____ CNPJ: 01.613.077/0001-08	PREFEITURA MUNICIPAL DE PERIQUITO		
R.T.: _____	RAUANY CRISTINA ALVES ANDRADE CARNEIRO CREA MG.: 245.979/D		
OBS.: _____			
ESCALA: _____	ART: _____	DATA: ABRIL/2026	DESENHO: _____
INDICADAS: _____	CT: _____		

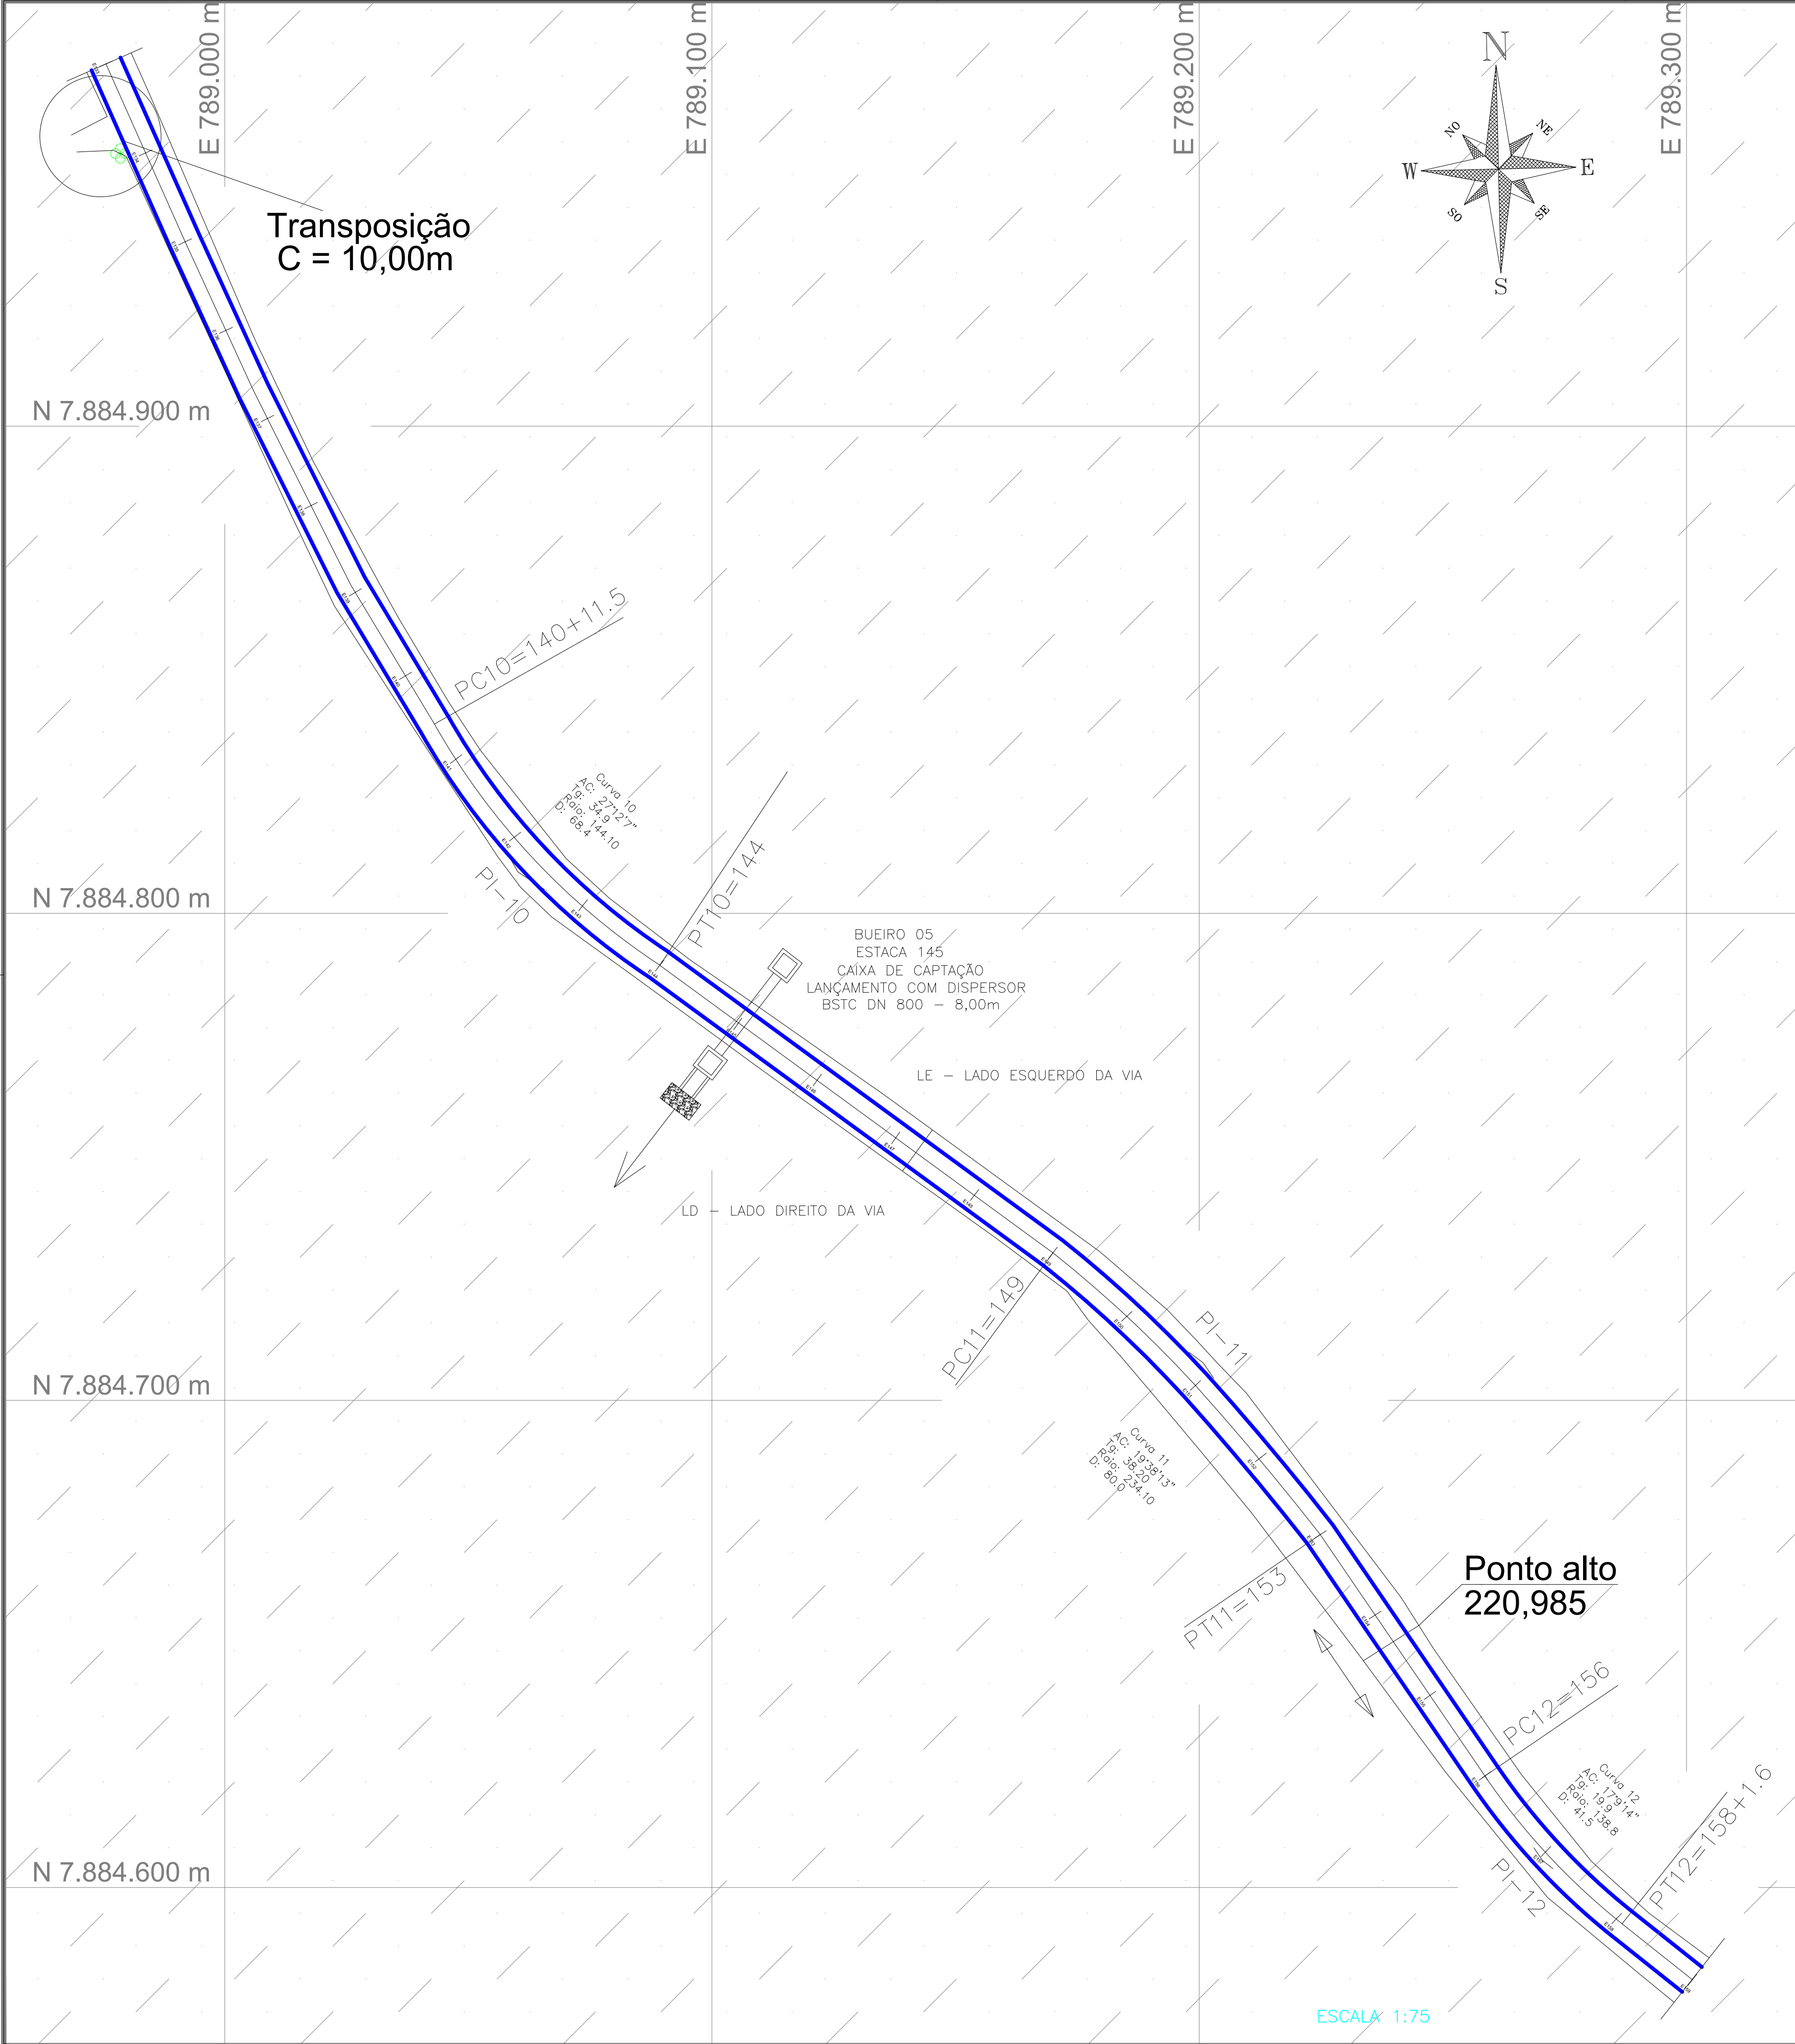

SARJETAS - CONTRATO DE REPASSE CR MIDR 915038/2021 - OPERAÇÃO 1077422-21										
TRECHO	E34+12,80 ATÉ E58		E58 ATÉ E83		E83 ATÉ E108		E108 ATÉ E133		E133 ATÉ E159	
	LE	LD	LE	LD	LE	LD	LE	LD	LE	LD
EXTENSÕES (M)	467,20	467,20	500,00	500,00	500,00	500,00	500,00	500,00	520,00	520,00
*EXECUTADO MEDIDO/PAGO (M)	467,20	467,20	500,00	500,00						
*EXECUTADO (NÃO MEDIDO/PAGO) (M)										
A EXECUTAR (M)	-	-	-	-	500,00	500,00	500,00	500,00	520,00	520,00

OBSERVAÇÕES: *QUANTITATIVOS "EXECUTADOS" LEVANTADOS E AFERIDOS IN-LOCO.

TOTAIS (M)
15.401,50
1.934,40
671,10
12.796,00

TRECHO 5 - ESTACA 133 À ESTACA 159	
DESCRIÇÃO	QUANTIDADE
ÁREA DE REGULARIZAÇÃO	3.900,00 m²
PAVIMENTAÇÃO	3.380,00 m²
SARJETA	1040,00 m
TRANSPOSIÇÃO DE SARJETA	10,00 m
TUBO Ø 600mm	-
TUBO Ø 800mm	8,00 m
BUEIRO Ø 600 mm	-
BUEIRO Ø 800 mm	1,00 un
CAIXA COLETORA	2,00 un
DISSIPADOR	1,00 un
ESCADA HIDRAULICA	-

SARJETA A EXECUTAR (E133 ATÉ 159)= 500,00M (LE) + 500,00M (LD) = 1000,00M.

TRECHO TOTAL DE PAVIMENTAÇÃO E DRENAGEM DA E133 ATÉ E159 EXECUTADO MEDIDO E PAGO.

JOSE DE OLIVEIRA
FLOR:643187536
20

Assinado de forma digital por JOSE DE OLIVEIRA
FLOR:64318753620

RAUANY CRISTINA ALVES ANDRADE
CARNEIRO:12017011630

Assinado de forma digital por RAUANY CRISTINA ALVES ANDRADE
CARNEIRO:12017011630

ESTACAS 133 a 159

TÍTULO: AS-BUILT		FORMATO: A - 1	
USO: PAVIMENTAÇÃO ASFÁLTICA E DRENAGEM PLUVIAL DA ESTRADA QUE LIGA O DISTRITO DE SÃO SEBASTIÃO DO BAIXIO À BR 381		FOLHA: 05/15	
LOCALIZAÇÃO: ESTRADA QUE LIGA O DISTRITO DE SÃO SEBASTIÃO DO BAIXIO À BR 381			
CIDADE: PERIQUITO - MG			
PROPRIETÁRIO:		CNPJ: 01.613.077/0001-08	
PREFEITURA MUNICIPAL DE PERIQUITO			
R.T.:		CREA MG.: 245.979/D	
RAUANY CRISTINA ALVES ANDRADE CARNEIRO			
OBS.:			
ESCALA: INDICADAS	ART: CT:	DATA: ABRIL/2026	DESENHO:

N 7.884.600 m

N 7.884.500 m


N 7.884.400 m

N 7.884.300 m

E 789.300 m

E 789.400 m

E 789.500 m

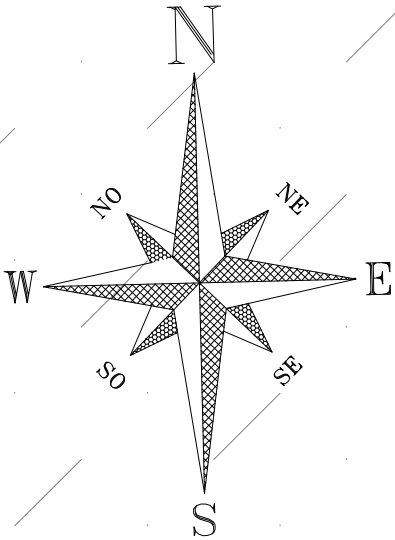

LD - LADO DIREITO DA VIA

LE - LADO ESQUERDO DA VIA

retirada de água

BUEIRO 06
ESTACA 180
CAIXA DE CAPTAÇÃO
LANÇAMENTO COM DISPERSOR
BSTD DN 800 - 9,00m

ESCALA 1:75

TRECHO 6 - ESTACA 159 À ESTACA 183	
DESCRIÇÃO	QUANTIDADE
ÁREA DE REGULARIZAÇÃO	3.600,00 m²
PAVIMENTAÇÃO	3.120,00 m²
SARJETA	960,00 m
TRANSPOSIÇÃO DE SARJETA	-
TUBO Ø 600mm	-
TUBO Ø 800mm	9,00 m
BUEIRO Ø 600 mm	-
BUEIRO Ø 800 mm	1,00 un
CAIXA COLETORA	2,00 un
DISSIPADOR	1,00 un
ESCADA HIDRAULICA	-

RELAÇÃO GERAL DE PLACAS (TRECHO 6 - E159 ATÉ E183) À EXECUTAR				
PLACA	CÓDIGO	DESCRIÇÃO	QUANT.	MEDIDAS
	A-1b	CURVA ACENTUADA À DIREITA	1,00	PLACA: L = 0,75m H = 0,75m
	A-1a	CURVA ACENTUADA À ESQUERDA	1,00	PLACA: L = 0,75m H = 0,75m
PARA MAIORES DETALHES DA SINALIZAÇÃO VERTICAL, CONSULTAR O MANUALS BRASILEIROS DE SINALIZAÇÃO DE TRANSITO DO CONTRAM (SINALIZAÇÃO VERTICAL DE REGULAMENTAÇÃO/ADVERTÊNCIA).				

SARJETA EXECUTADA EM CONFORMIDADE COM O PROJETO (OBS.: NÃO FOI MEDIDA/PAGA) = 0,00M (LE) + 35,70M (LD) = 35,70M

SARJETA À EXECUTAR (E159 ATÉ 183)= 480,00M (LE) + 444,30M (LD) = 924,30M.

TRECHO TOTAL DE PAVIMENTAÇÃO E DRENAGEM DA E159 ATÉ E183 EXECUTADO MEDIDO E PAGO.

OBSERVAÇÃO (TRECHO E159 ATÉ E183):
1- SARJETAS EXECUTADAS EM CONFORMIDADE COM O PROJETO QUE NÃO FORAM MEDIDAS/PAGAS, NÃO FORAM CONSIDERADOS/SOMADOS NA REPROGRAMAÇÃO.

SARJETAS - CONTRATO DE REPASSE CR MIDR 915038/2021 - OPERAÇÃO 1077422-21												
TRECHO	E34+12,80 ATÉ E58		E58 ATÉ E83		E83 ATÉ E108		E108 ATÉ E133		E133 ATÉ E159		E159 ATÉ E183	
	LE	LD	LE	LD	LE	LD	LE	LD	LE	LD	LE	LD
EXTENSÕES (M)	467,20	467,20	500,00	500,00	500,00	500,00	500,00	500,00	520,00	520,00	480,00	480,00
*EXECUTADO MEDIDO/PAGO (M)	467,20	467,20	500,00	500,00								
*EXECUTADO (NÃO MEDIDO/PAGO) (M)												35,70
A EXECUTAR (M)	-	-	-	-	500,00	500,00	500,00	500,00	520,00	520,00	480,00	444,30
OBSERVAÇÕES: *QUANTITATIVOS "EXECUTADOS" LEVANTADOS E AFERIDOS IN-LOCO.												

TOTAIS (M)
15.401,50
1.934,40
671,10
12.796,00

ESTACAS 159 a 183

TÍTULO: AS-BUILT	FORMATO: A - 1		
USO: PAVIMENTAÇÃO ASFÁLTICA E DRENAGEM PLUVIAL DA ESTRADA QUE LIGA O DISTRITO DE SÃO SEBASTIÃO DO BAIXO À BR 381	FOLHA: 06/15		
LOCALIZAÇÃO: ESTRADA QUE LIGA O DISTRITO DE SÃO SEBASTIÃO DO BAIXO À BR 381			
CIDADE: PERIQUITO - MG			
PROPRIETÁRIO: PREFEITURA MUNICIPAL DE PERIQUITO	CNPJ: 01.613.077/0001-08		
R.T.: RAUANY CRISTINA ALVES ANDRADE CARNEIRO	CREA MG.: 245.979/D		
OBS.:			
ESCALA: INDICADAS	ART: CT:	DATA: ABRIL/2026	DESENHO:

JOSE DE OLIVEIRA
FLOR:64318753620

Assinado de forma digital por JOSE DE OLIVEIRA
FLOR:64318753620

RAUANY CRISTINA ALVES ANDRADE CARNEIRO:12017011630

Assinado de forma digital por RAUANY CRISTINA ALVES ANDRADE CARNEIRO:12017011630



TRECHO 7 - ESTACA 183 À ESTACA 210	
DESCRIÇÃO	QUANTIDADE
ÁREA DE REGULARIZAÇÃO	4.050,00 m²
PAVIMENTAÇÃO	3.510,00 m²
SARJETA	1080,00 m
TRANSPOSIÇÃO DE SARJETA	20,00 m
TUBO Ø 600mm	-
TUBO Ø 800mm	18,00 m
BUEIRO Ø 600 mm	-
BUEIRO Ø 800 mm	1,00 un
CAIXA COLETORA	2,00 un
DISSIPADOR	1,00 un
ESCADA HIDRAULICA	-

RELAÇÃO GERAL DE PLACAS (TRECHO 7 - E183 ATÉ E210) A EXECUTAR				
PLACA	CÓDIGO	DESCRIÇÃO	QUANT.	MEDIDAS
	A-1a	CURVA ACENTUADA À ESQUERDA	1,00	PLACA: L = 0,75m H = 0,75m
PARA MAIORES DETALHES DA SINALIZAÇÃO VERTICAL, CONSULTAR O MANUAIS BRASILEIROS DE SINALIZAÇÃO DE TRANSITO DO CONTRAM (SINALIZAÇÃO VERTICAL DE REGULAMENTAÇÃO/ADVERTÊNCIA).				

- SARJETA EXECUTADA EM CONFORMIDADE COM O PROJETO (OBS.: NÃO FOI MEDIDA/PAGA) = 0,00M (LE) + 250,10M (LD) = 250,10M
- SARJETA A EXECUTAR (E183 ATÉ 210)= 540,00M (LE) + 289,90M (LD) = 829,90M.

TRECHO TOTAL DE PAVIMENTAÇÃO E DRENAGEM DA E183 ATÉ E210 EXECUTADO MEDIDO E PAGO.

OBSERVAÇÃO (TRECHO E183 ATÉ E210):
1- SARJETAS EXECUTADAS EM CONFORMIDADE COM O PROJETO QUE NÃO FORAM MEDIDAS/PAGAS, NÃO FORAM CONSIDERADOS/SOMADOS NA REPROGRAMAÇÃO.

SARJETAS - CONTRATO DE REPASSE CR MIDR 915038/2021 - OPERAÇÃO 1077422-21														
TRECHO	E34+12,80 ATÉ E58		E58 ATÉ E83		E83 ATÉ E108		E108 ATÉ E133		E133 ATÉ E159		E159 ATÉ E183		E183 ATÉ E210	
	LE	LD	LE	LD	LE	LD	LE	LD	LE	LD	LE	LD	LE	LD
EXTENSÕES (M)	467,20	467,20	500,00	500,00	500,00	500,00	500,00	500,00	520,00	520,00	480,00	480,00	540,00	540,00
*EXECUTADO MEDIDO/PAGO (M)	467,20	467,20	500,00	500,00										
*EXECUTADO (NÃO MEDIDO/PAGO) (M)					500,00	500,00	500,00	500,00	520,00	520,00			35,70	250,10
A EXECUTAR (M)	-	-	-	-	-	500,00	500,00	500,00	520,00	520,00	480,00	444,30	540,00	289,90
OBSERVAÇÕES: *QUANTITATIVOS "EXECUTADOS" LEVANTADOS E AFERIDOS IN-LOCO.														

TOTAIS (M)
15.401,50
1.934,40
671,10
12.796,00

JOSE DE OLIVEIRA
FLOR:643
18753620


Assinado de forma digital por JOSE DE OLIVEIRA
FLOR:643
18753620

RAUANY CRISTINA ALVES ANDRADE CARNEIRO:120170
11630

Assinado de forma digital por RAUANY CRISTINA ALVES ANDRADE CARNEIRO:12017011630

ESTACAS 183 a 210

TÍTULO: AS-BUILT	FORMATO: A - 1
USO: PAVIMENTAÇÃO ASFÁLTICA E DRENAGEM PLUVIAL DA ESTRADA QUE LIGA O DISTRITO DE SÃO SEBASTIÃO DO BAIXO A BR 381	FOLHA: 07/15
LOCALIZAÇÃO: ESTRADA QUE LIGA O DISTRITO DE SÃO SEBASTIÃO DO BAIXO A BR 381	
CIDADE: PERIQUITO - MG	
PROPRIETÁRIO: PREFEITURA MUNICIPAL DE PERIQUITO	CNPJ: 01.613.077/0001-08
R.T.: RAUANY CRISTINA ALVES ANDRADE CARNEIRO	CREA MG.: 245.979/D
OBS.:	
ESCALA: INDICADAS	ART: CT:
DATA: ABRIL/2026	DESENHO:

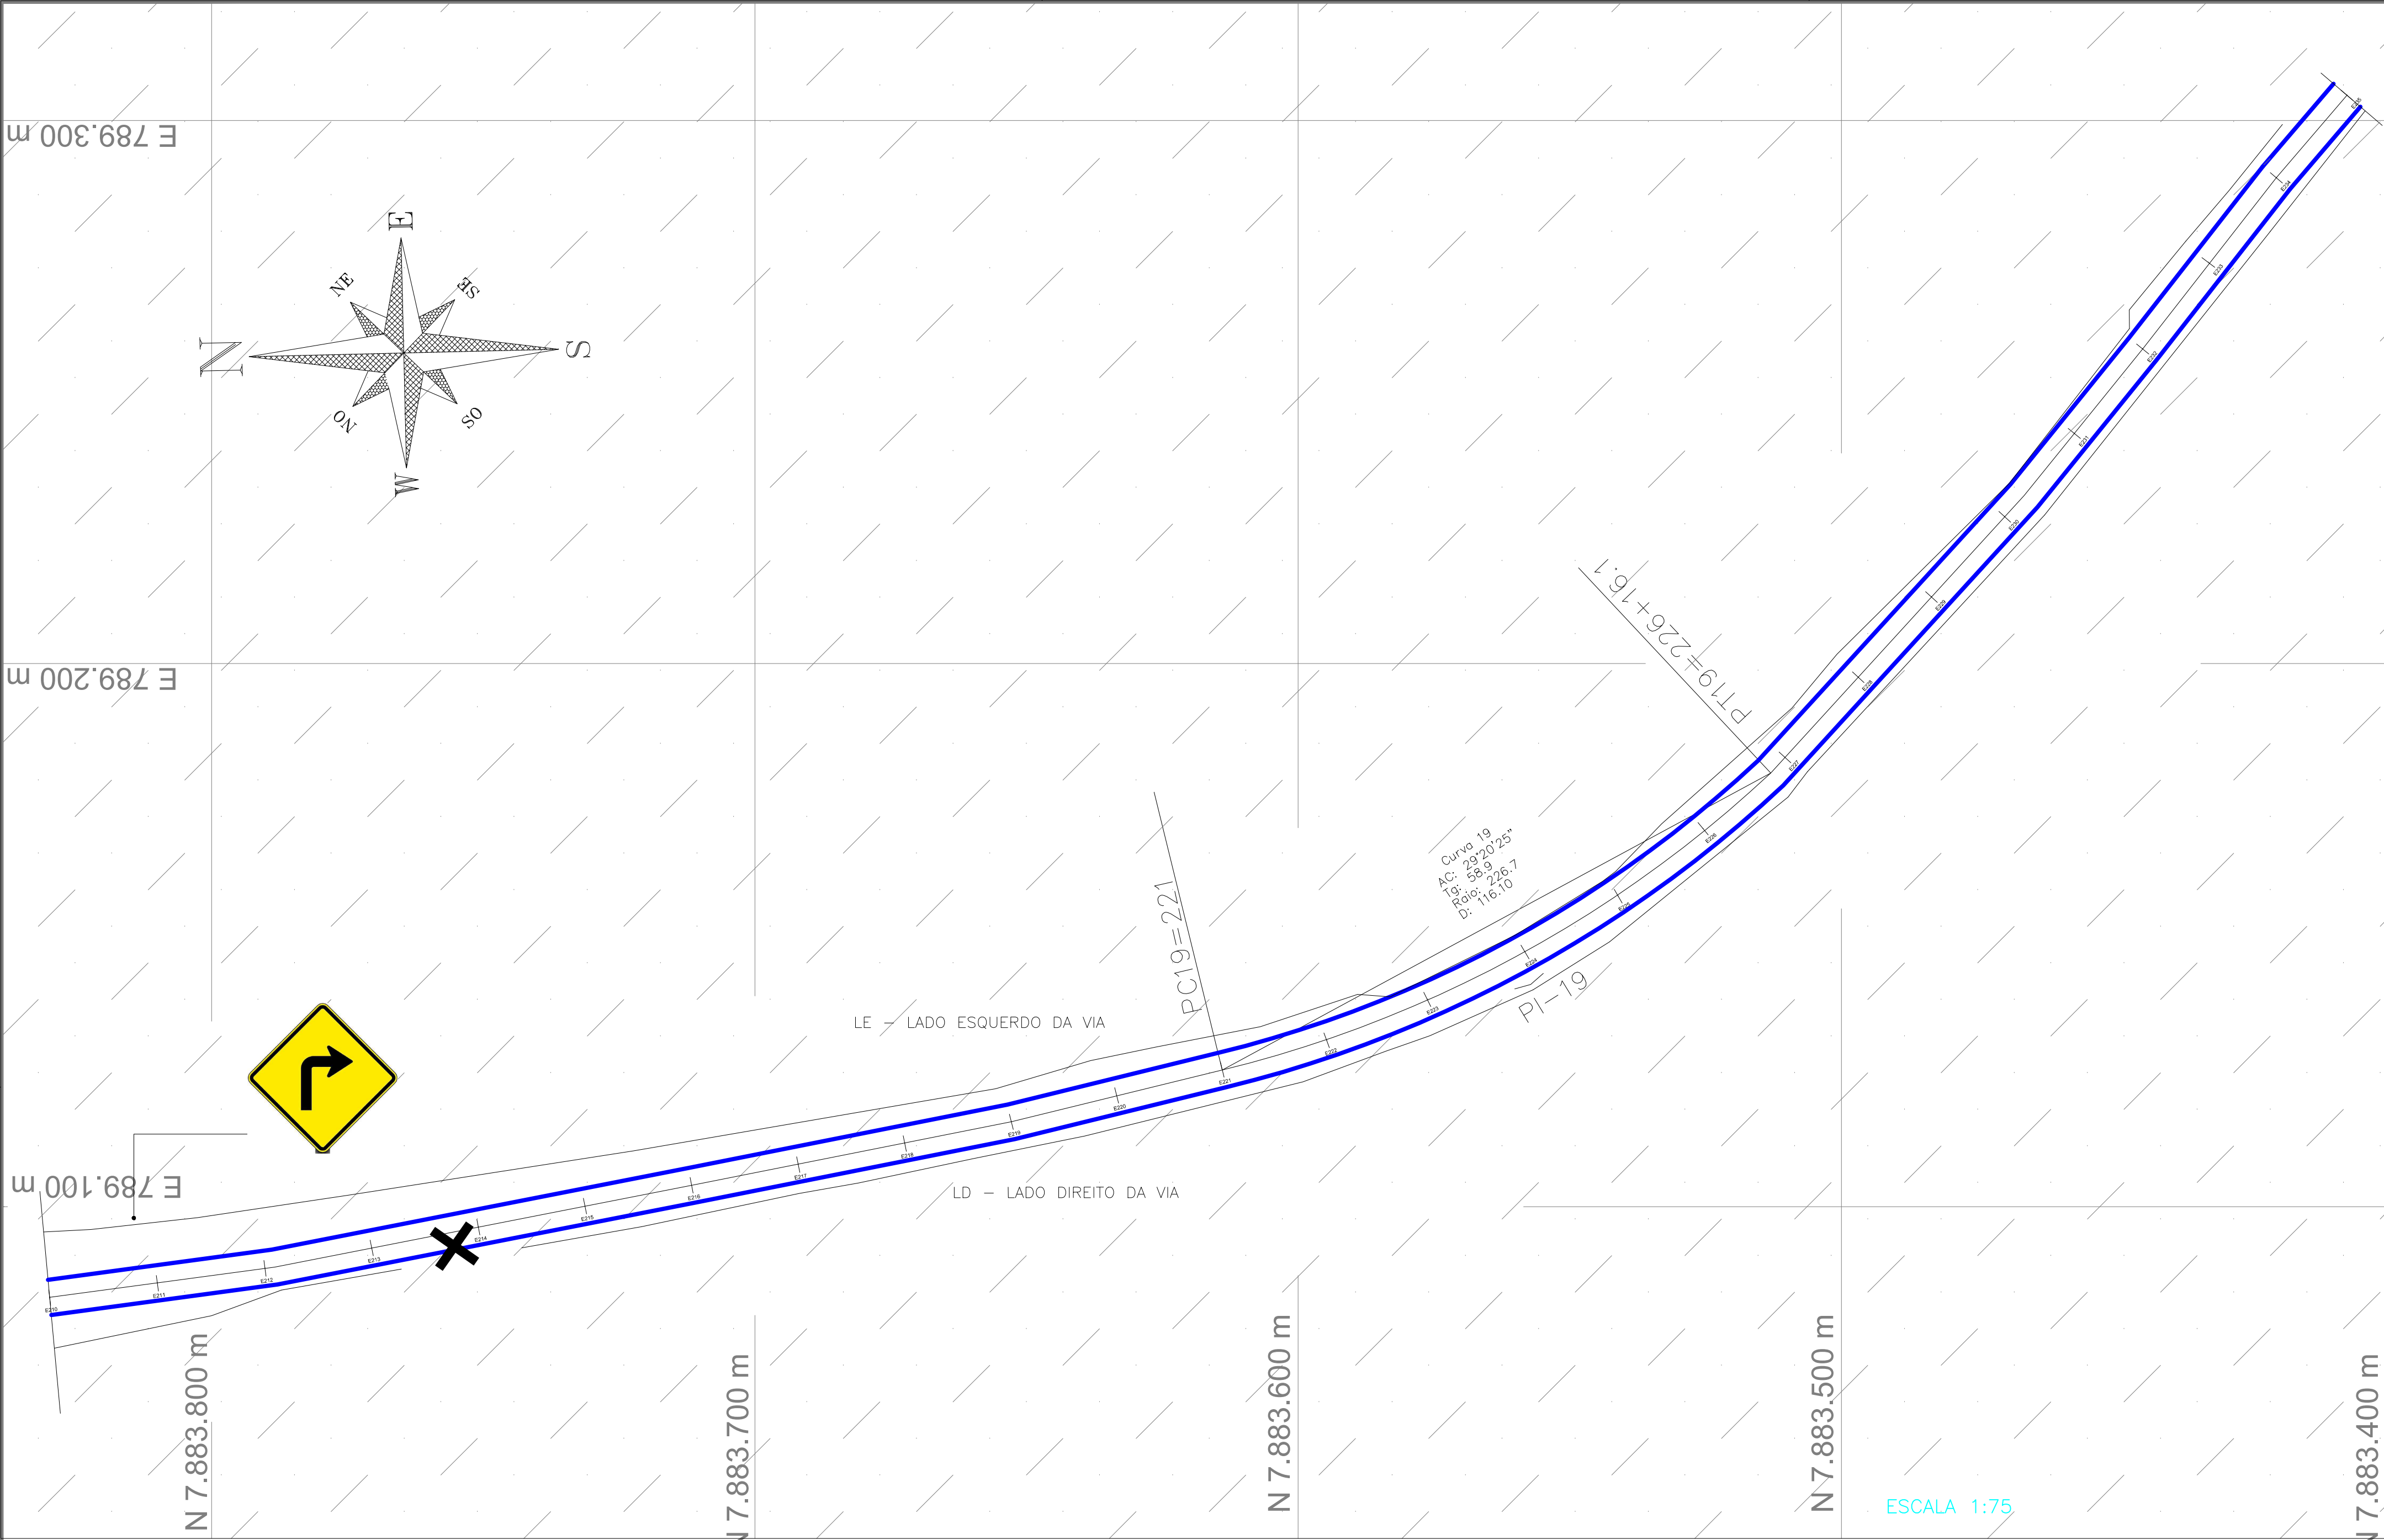

TRECHO 8 - ESTACA 210 À ESTACA 235	
DESCRIÇÃO	QUANTIDADE
ÁREA DE REGULARIZAÇÃO	3.750,00 m²
PAVIMENTAÇÃO	3.250,00 m²
SARJETA	1000,00 m
TRANSPOSIÇÃO DE SARJETA	-
TUBO Ø 600mm	-
TUBO Ø 800mm	-
BUEIRO Ø 600 mm	-
BUEIRO Ø 800 mm	-
CAIXA COLETORA	-
DISSIPADOR	-
ESCADA HIDRAULICA	-

RELAÇÃO GERAL DE PLACAS (TRECHO 8 - E210 ATÉ E235) À EXECUTAR				
PLACA	CÓDIGO	DESCRIÇÃO	QUANT.	MEDIDAS
	A-1b	CURVA ACENTUADA À DIREITA	1,00	PLACA: L = 0,75m H = 0,75m
PARA MAIORES DETALHES DA SINALIZAÇÃO VERTICAL, CONSULTAR O MANUAIS BRASILEIROS DE SINALIZAÇÃO DE TRÁNSITO DO CONTRAM (SINALIZAÇÃO VERTICAL DE REGULAMENTAÇÃO/ADVERTÊNCIA).				

— SARJETA À EXECUTAR (E210 ATÉ 235)= 500,00M (LE) + 500,00M (LD) = 1000,00M.

TRECHO TOTAL DE PAVIMENTAÇÃO E DRENAGEM DA E210 ATÉ E235 EXECUTADO MEDIDO E PAGO.

SARJETAS - CONTRATO DE REPASSE CR MIDR 915038/2021 - OPERAÇÃO 1077422-21																													TOTAIS (M)		
TRECHO	E34+12,80 ATÉ E58		E58 ATÉ E83		E83 ATÉ E108		E108 ATÉ E133		E133 ATÉ E159		E159 ATÉ E183		E183 ATÉ E210		E210 ATÉ E235		E235 ATÉ E260		E260 ATÉ E286		E286 ATÉ E314		E314 ATÉ E339		E339 ATÉ E365		E365 ATÉ E391			E391 ATÉ E417+9,90	
	LE	LD	LE	LD	LE	LD	LE	LD	LE	LD	LE	LD	LE	LD	LE	LD	LE	LD	LE	LD	LE	LD	LE	LD	LE	LD	LE	LD	LE	LD	
EXTENSÕES (M)	467,20	467,20	500,00	500,00	500,00	500,00	500,00	500,00	520,00	520,00	480,00	480,00	540,00	540,00	500,00	500,00	500,00	500,00	520,00	520,00	560,00	560,00	500,00	500,00	520,00	520,00	520,00	520,00	529,90	529,90	87,30
*EXECUTADO MEDIDO/PAGO (M)	467,20	467,20	500,00	500,00																											
*EXECUTADO NÃO MEDIDO/PAGO) (M)												35,70		250,10								237,30				70,50	77,50				
A EXECUTAR (M)	-	-	-	-	500,00	500,00	500,00	500,00	520,00	520,00	480,00	444,30	540,00	289,90	500,00	500,00	500,00	500,00	520,00	520,00	560,00	322,70	500,00	500,00	449,50	442,50	520,00	520,00	529,90	529,90	87,30
OBSERVAÇÕES: *QUANTITATIVOS "EXECUTADOS" LEVANTADOS E AFERIDOS IN-LOCO.																															

OBSERVAÇÕES: *QUANTITATIVOS "EXECUTADOS" LEVANTADOS E AFERIDOS IN-LOCO.

JOSE DE OLIVEIRA
FLOR:64318753620


Assinado de forma digital por JOSE DE OLIVEIRA
FLOR:64318753620

RAUANY CRISTINA ALVES ANDRADE
CARNEIRO:12017011630

Assinado de forma digital por RAUANY CRISTINA ALVES ANDRADE
CARNEIRO:12017011630

ESTACAS 210 a 235

TÍTULO: AS-BUILT		FORMATO: A - 1	
USO: PAVIMENTAÇÃO ASFÁLTICA E DRENAGEM PLUVIAL DA ESTRADA QUE LIGA O DISTRITO DE SÃO SEBASTIÃO DO BAIXO À BR 381		FOLHA: 08/15	
LOCALIZAÇÃO: ESTRADA QUE LIGA O DISTRITO DE SÃO SEBASTIÃO DO BAIXO À BR 381			
CIDADE: PERIQUITO - MG			
PROPRIETÁRIO: _____		CNPJ: 01.613.077/0001-08	
PREFEITURA MUNICIPAL DE PERIQUITO			
R.T.: _____		CREA MG.: 245.979/D	
RAUANY CRISTINA ALVES ANDRADE CARNEIRO			
OBS.: _____			
ESCALA: INDICADAS	ART: _____	DATA: ABRIL/2026	DESENHO: _____
	CT: _____		

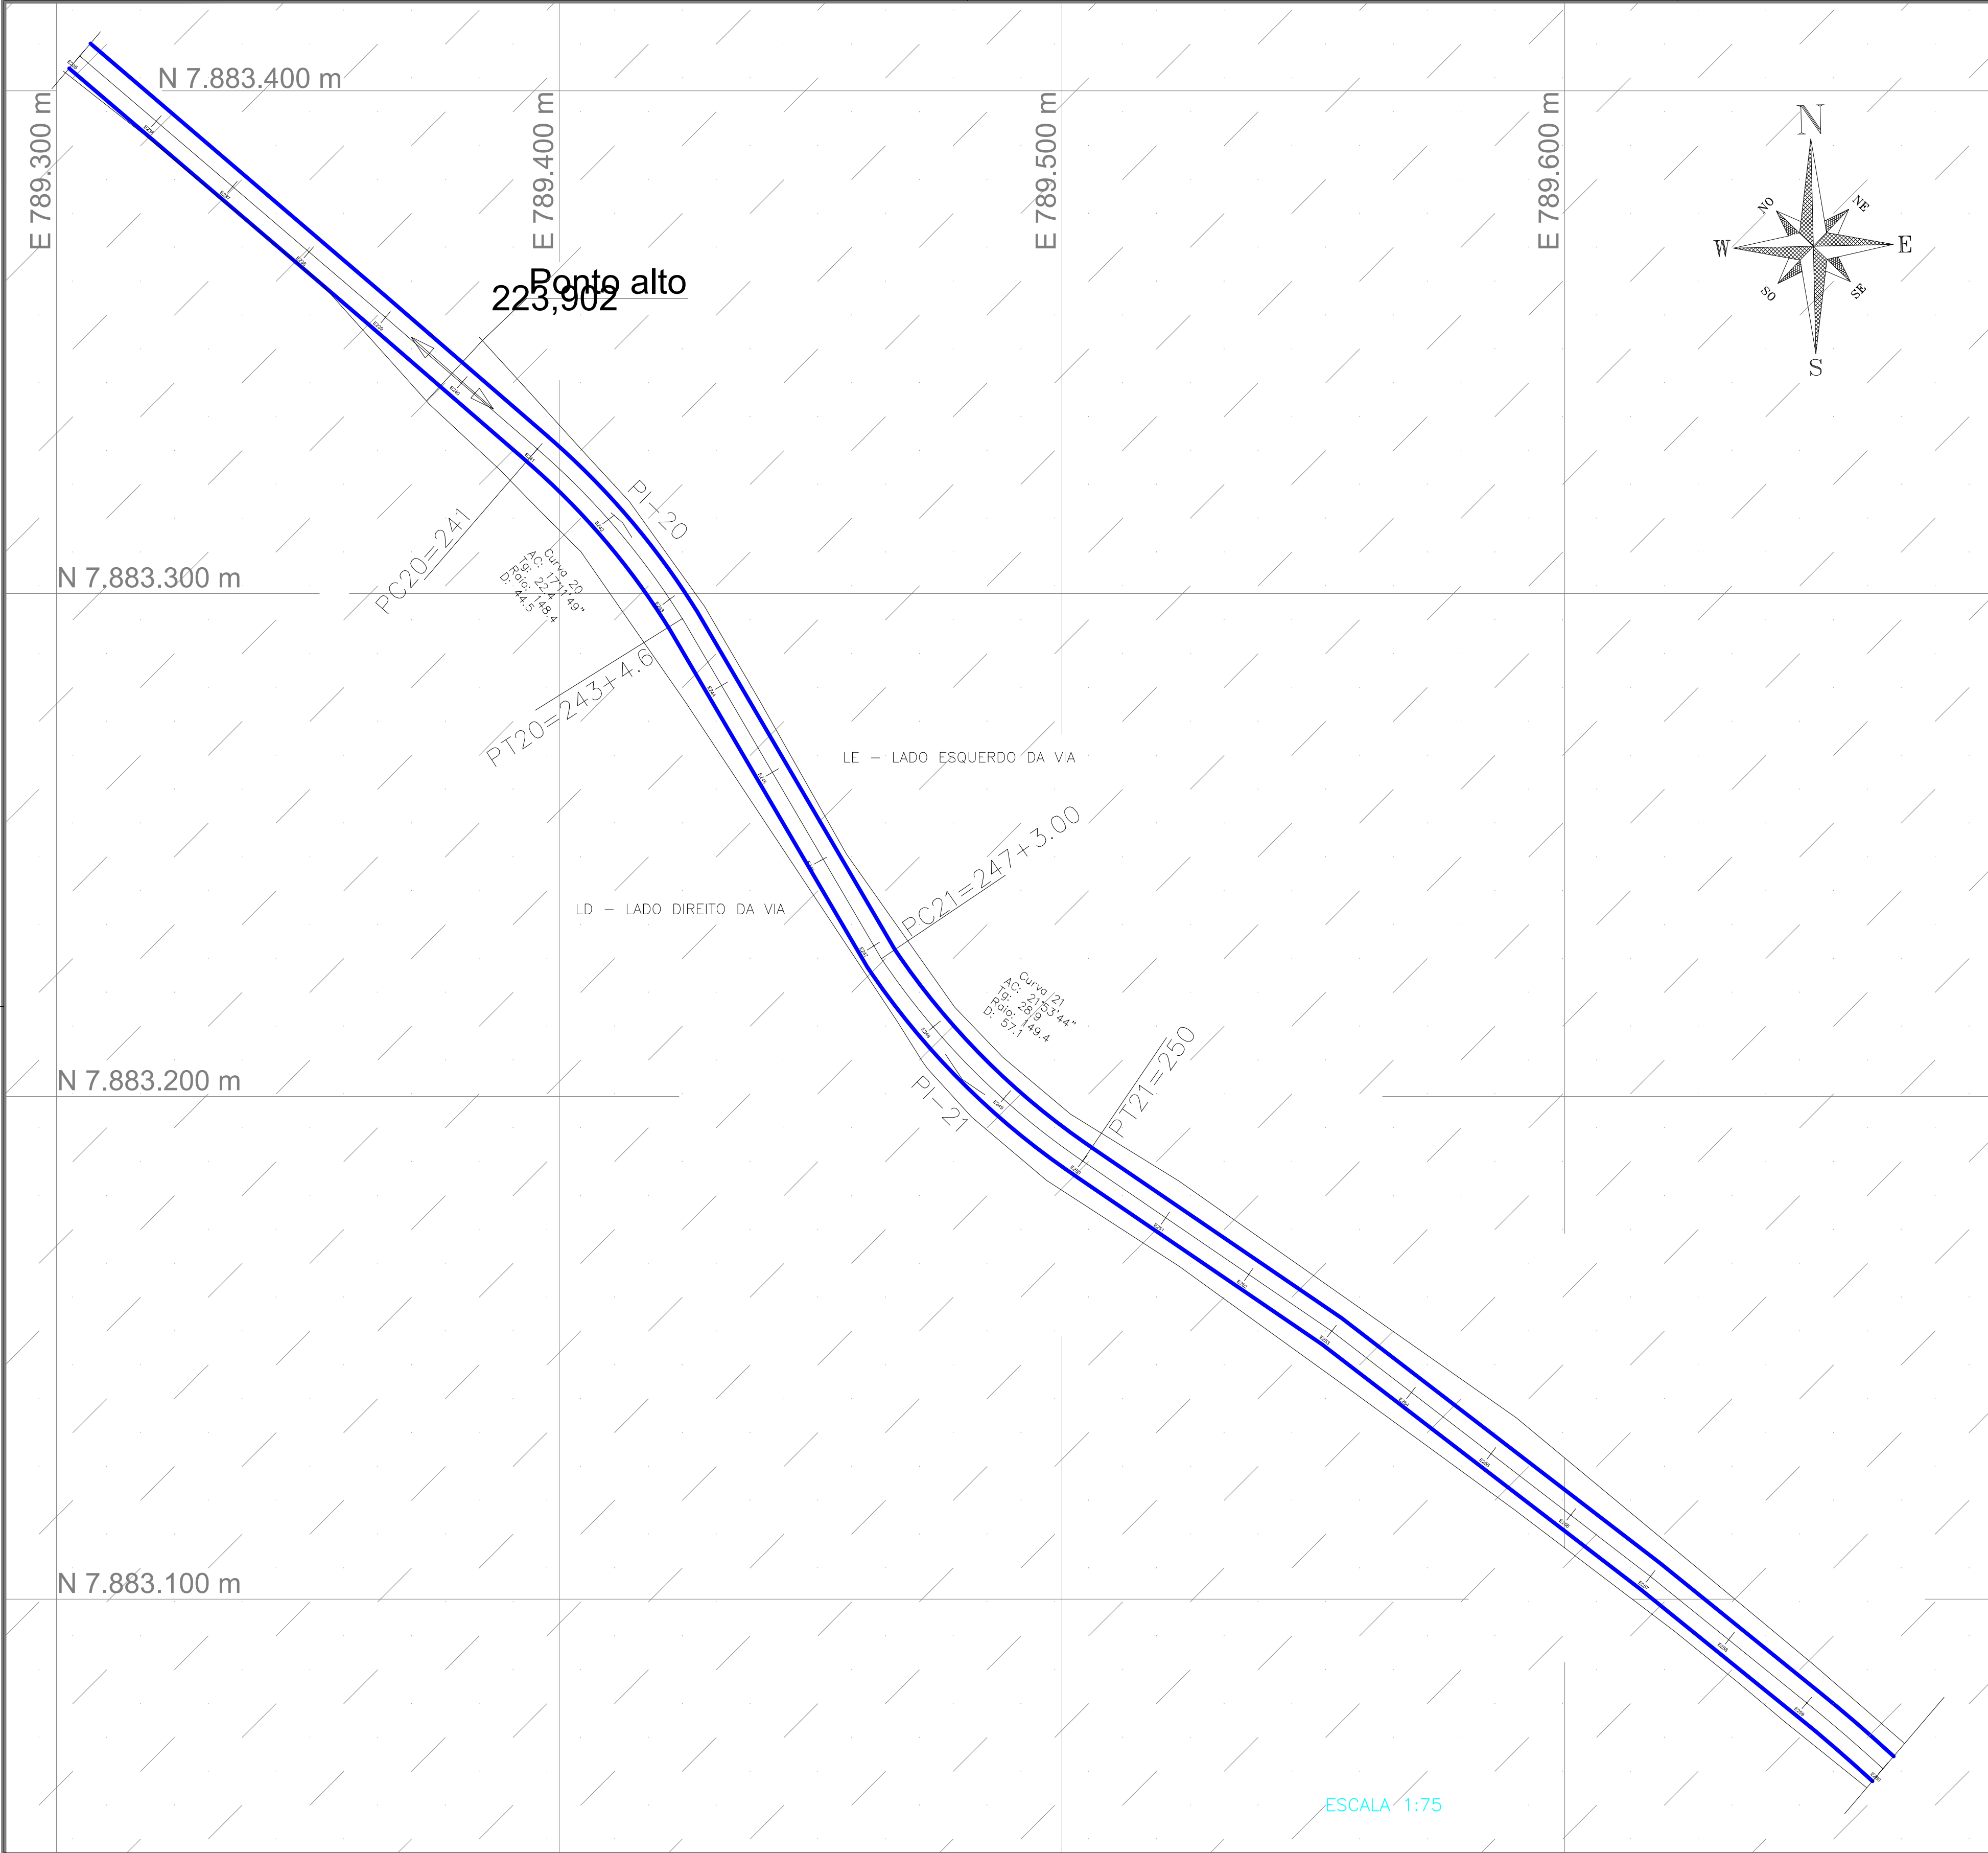

TRECHO 9 - ESTACA 235 À ESTACA 260	
DESCRIÇÃO	QUANTIDADE
ÁREA DE REGULARIZAÇÃO	3.750,00 m²
PAVIMENTAÇÃO	3.250,00 m²
SARJETA	1000,00 m
TRANSPOSIÇÃO DE SARJETA	-
TUBO Ø 600mm	-
TUBO Ø 800mm	-
BUEIRO Ø 800 mm	-
BUEIRO Ø 800 mm	-
CAIXA COLETORA	-
DISSIPADOR	-
ESCADA HIDRAULICA	-

SARJETA A EXECUTAR (E235 ATÉ 260)= 500,00M (LE) + 500,00M (LD) = 1000,00M.

TRECHO TOTAL DE PAVIMENTAÇÃO E DRENAGEM DA E235 ATÉ E260 EXECUTADO MEDIDO E PAGO.

ESCALA: 1:75

SARJETAS - CONTRATO DE REPASSE CR MIDR 915038/2021 - OPERAÇÃO 1077422-21																												TOTAIS (M)				
TRECHO	E34+12,80 ATÉ E58		E58 ATÉ E83		E83 ATÉ E108		E108 ATÉ E133		E133 ATÉ E159		E159 ATÉ E183		E183 ATÉ E210		E210 ATÉ E235		E235 ATÉ E260		E260 ATÉ E286		E286 ATÉ E314		E314 ATÉ E339		E339 ATÉ E365		E365 ATÉ E391		E391 ATÉ E417+9,90		TREVO	
	LE	LD	LE	LD	LE	LD	LE	LD	LE	LD	LE	LD	LE	LD	LE	LD	LE	LD	LE	LD	LE	LD	LE	LD	LE	LD	LE	LD	LE	LD		
EXTENSÕES (M)	467,20	467,20	500,00	500,00	500,00	500,00			500,00	520,00	520,00	480,00	480,00	540,00	540,00	500,00	500,00	500,00	500,00	520,00	520,00	560,00	560,00	500,00	500,00	520,00	520,00	520,00	520,00	529,90	529,90	87,30
*EXECUTADO																																
MEDIDO/PAGO (M)	467,20	467,20	500,00	500,00																												
*EXECUTADO																																
(NÃO MEDIDO/PAGO)																																
(M)												35,70		250,10								237,30				70,50	77,50					
A EXECUTAR (M)	-	-	-	-	500,00	500,00	500,00	500,00	520,00	520,00	480,00	444,30	540,00	289,90	500,00	500,00	500,00	500,00	520,00	520,00	560,00	322,70	500,00	500,00	449,50	442,50	520,00	520,00	529,90	529,90	87,30	
OBSERVAÇÕES: *QUANTITATIVOS "EXECUTADOS" LEVANTADOS E AFERIDOS IN-LOCO.																																

OBSERVAÇÕES: *QUANTITATIVOS "EXECUTADOS" LEVANTADOS E AFERIDOS IN-LOCO.

ESTACAS 235 a 260

TÍTULO: AS-BUILT

USO: PAVIMENTAÇÃO ASFÁLTICA E DRENAGEM PLUVIAL DA ESTRADA QUE LIGA O DISTRITO DE SÃO SEBASTIÃO DO BAIXIO À BR 381

LOCALIZAÇÃO: ESTRADA QUE LIGA O DISTRITO DE SÃO SEBASTIÃO DO BAIXIO À BR 381

CIDADE:: PERIQUITO - MG

PROPRIETÁRIO: JOSE DE OLIVEIRA, por JOSÉ DE OLIVEIRA, FLOR64318753620, CPF/INSCRIÇÃO ESTADUAL: PREFEITURA MUNICIPAL DE PERIQUITO

R.T.: RAUANY CRISTINA ALVES ANDRADE CARNEIRO, Assinada de forma digital por RAUANY CRISTINA ALVES ANDRADE CARNEIRO: 12017011630, RAUANY CRISTINA ALVES ANDRADE CARNEIRO: 12017011630, CREA MG.: 245.979/D

OBS.:

FORMATO: A - 1


FOLHA: 09/15

ESCALA: INDICADAS

ART: CT:

DATA: ABRIL/2026

DESENHO:

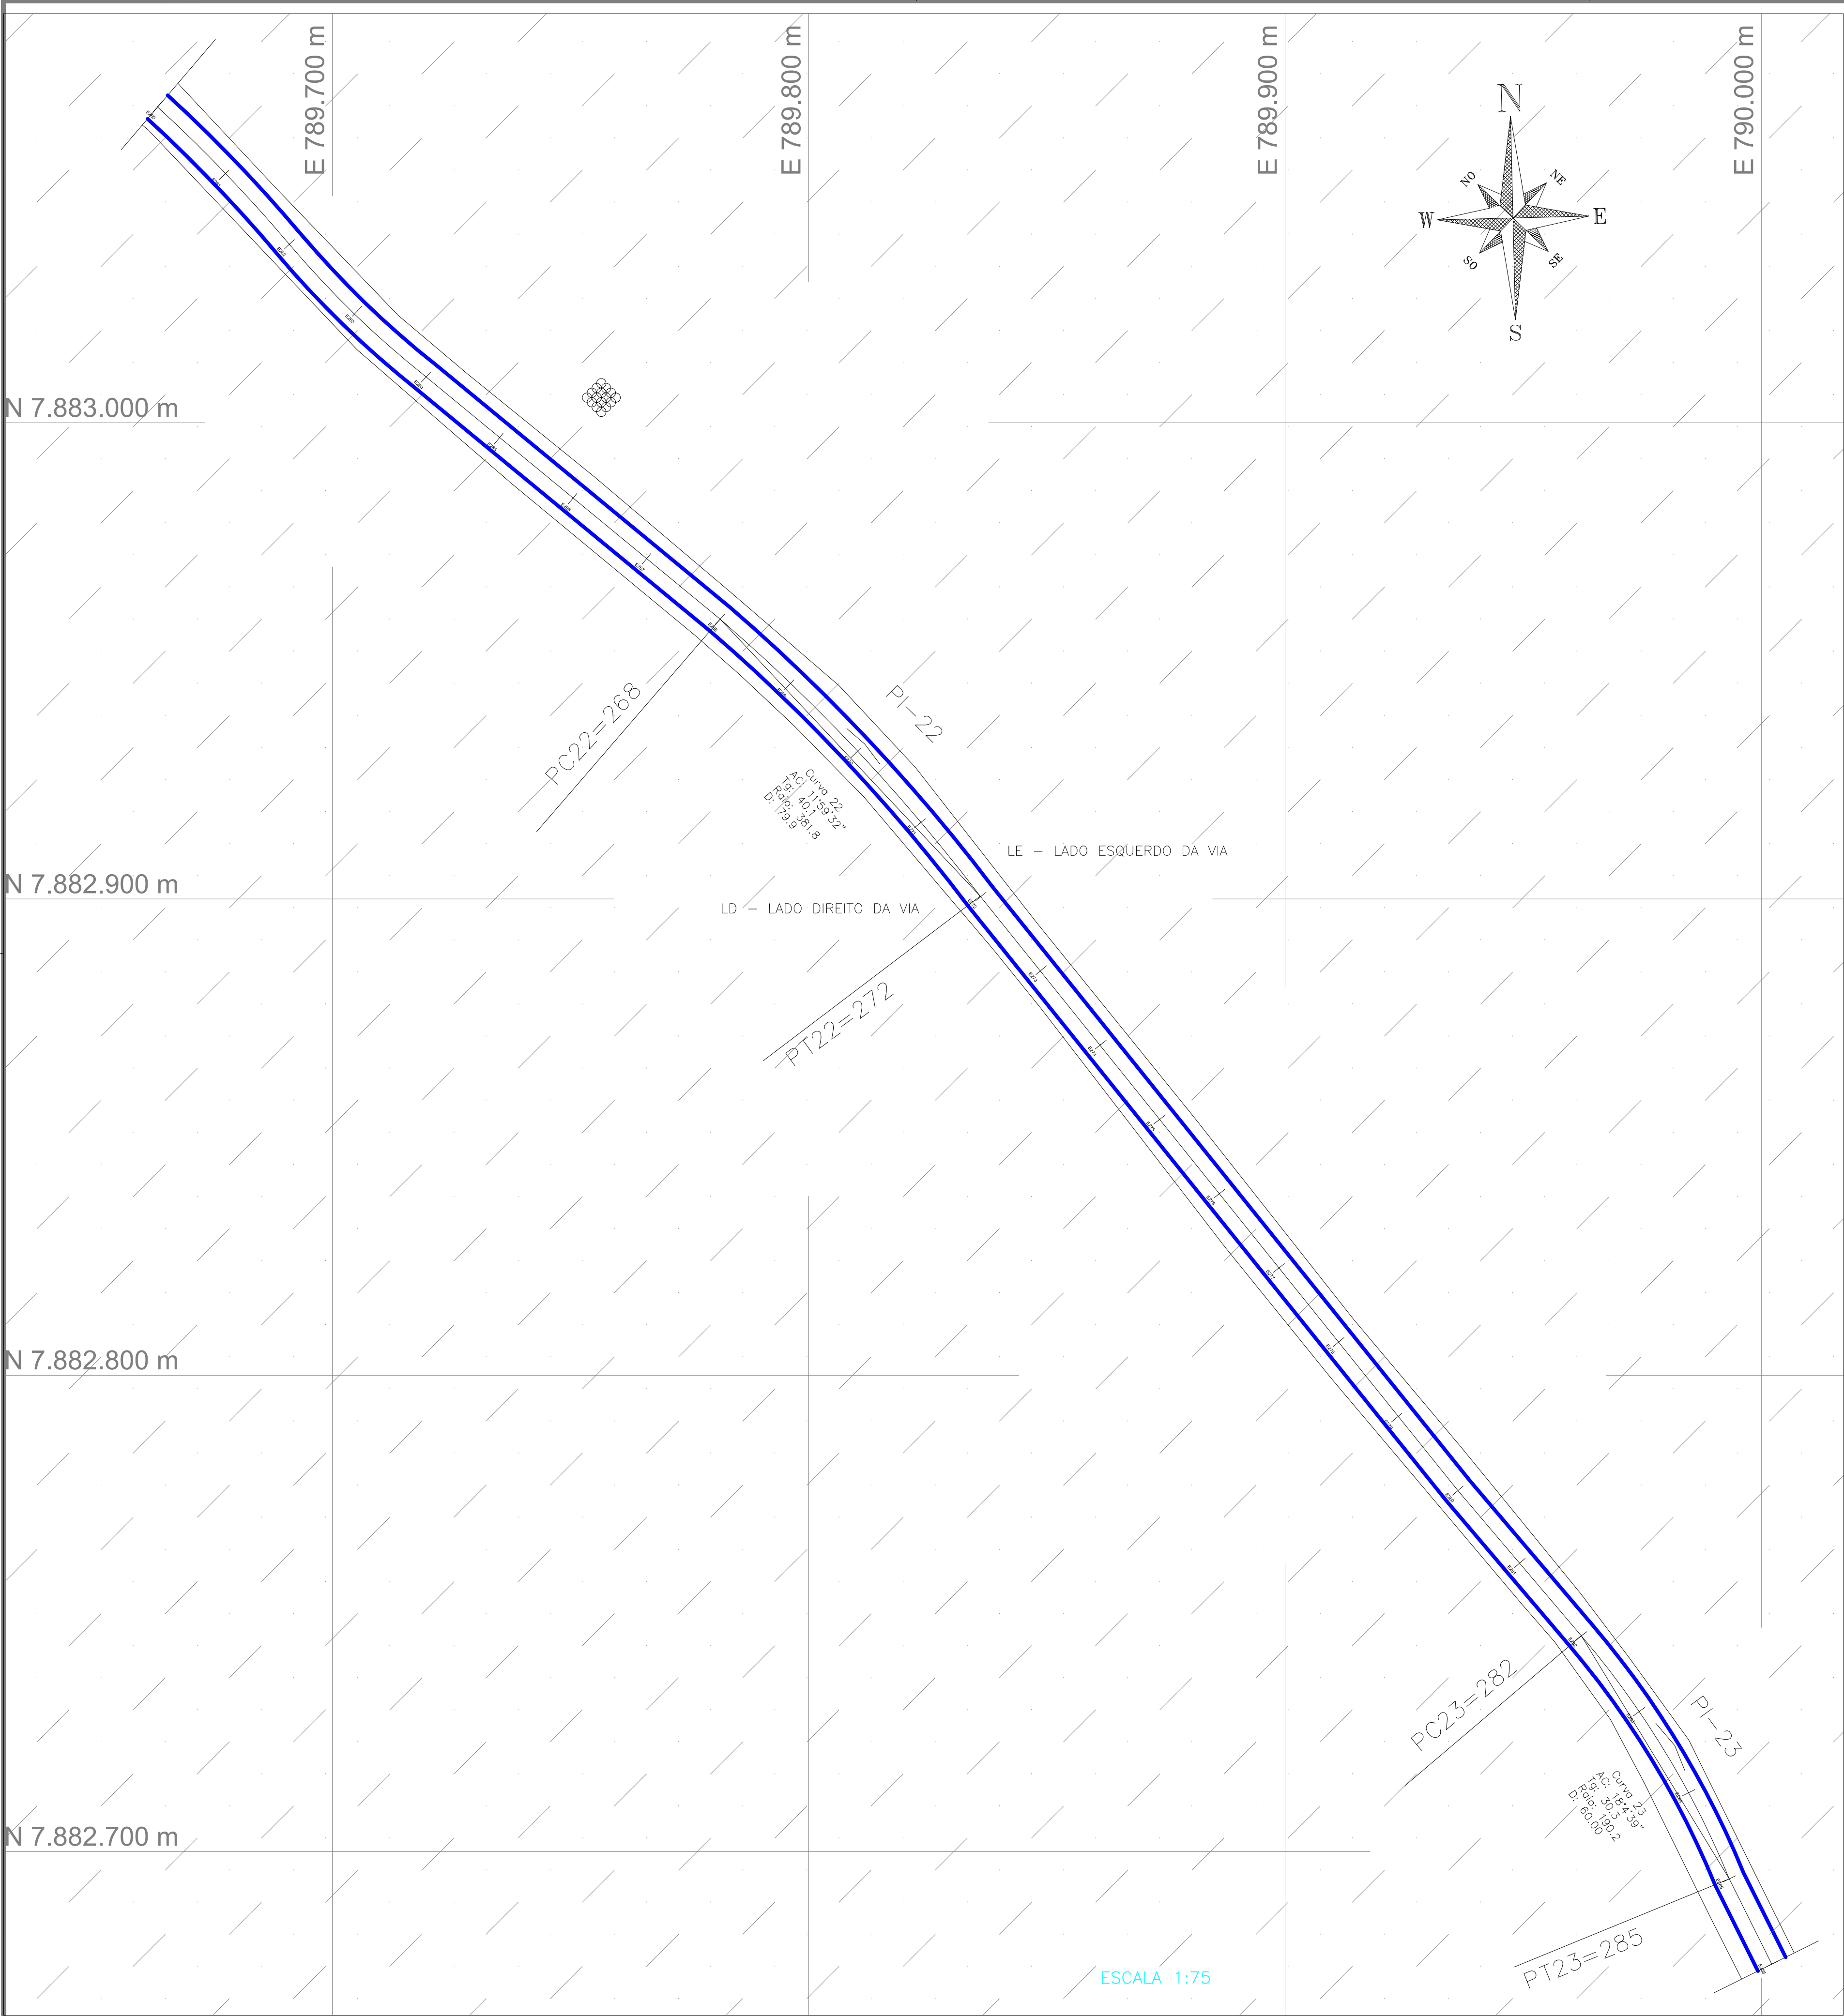

TRECHO 10 - ESTACA 260 À ESTACA 286	
DESCRIÇÃO	QUANTIDADE
ÁREA DE REGULARIZAÇÃO	3.900,00 m²
PAVIMENTAÇÃO	3.380,00 m²
SARJETA	1040,00 m
TRANSPOSIÇÃO DE SARJETA	-
TUBO Ø 600mm	-
TUBO Ø 800mm	-
BUEIRO Ø 600 mm	-
BUEIRO Ø 800 mm	-
CAIXA COLETORA	-
DISSIPADOR	-
ESCADA HIDRAULICA	-

 SARJETA A EXECUTAR (E260 ATÉ 286)= 520,00M (LE) + 520,00M (LD) = 1040,00M.

 TRECHO TOTAL DE PAVIMENTAÇÃO E DRENAGEM DA E260 ATÉ E286 EXECUTADO MEDIDO E PAGO.


SARJETAS - CONTRA		
TRECHO	E260 ATÉ E286	
	LE	LD
EXTENSÕES (M)	520,00	520,00
*EXECUTADO MEDIDO/PAGO (M)		
*EXECUTADO (NÃO MEDIDO/PAGO) (M)		
A EXECUTAR (M)	520,00	520,00

TOTAIS (M)
15.401,50
1.934,40
671,10
12.796,00

OBSERVAÇÕES: *QUANTITATIVOS "EXECUTADOS" LEVANTADOS E AFERIDOS IN-LOCO.

ESTACAS 260 a 286

TÍTULO: AS-BUILT		FORMATO: A - 1	
USO: PAVIMENTAÇÃO ASFÁLTICA E DRENAGEM PLUVIAL DA ESTRADA QUE LIGA O DISTRITO DE SÃO SEBASTIÃO DO BAIXIO À BR 381		FOLHA: 10/15	
LOCALIZAÇÃO: ESTRADA QUE LIGA O DISTRITO DE SÃO SEBASTIÃO DO BAIXIO À BR 381			
CIDADE:: PERIQUITO - MG			
PREFEITURA MUNICIPAL DE PERIQUITO			
R.T.: RAUANY CRISTINA ALVES ANDRADE - Assinado de forma digital por RAUANY CRISTINA CARNEIRO;1.2017011630 - ALVES ANDRADE CARNEIRO;1.2017011630		CREA MG.: 245.979/D	
RAUANY CRISTINA ALVES ANDRADE CARNEIRO			
OBS.:			
ESCALA: INDICADAS	ART:	DATA: ABRIL/2026	DESENHO:
CT:			

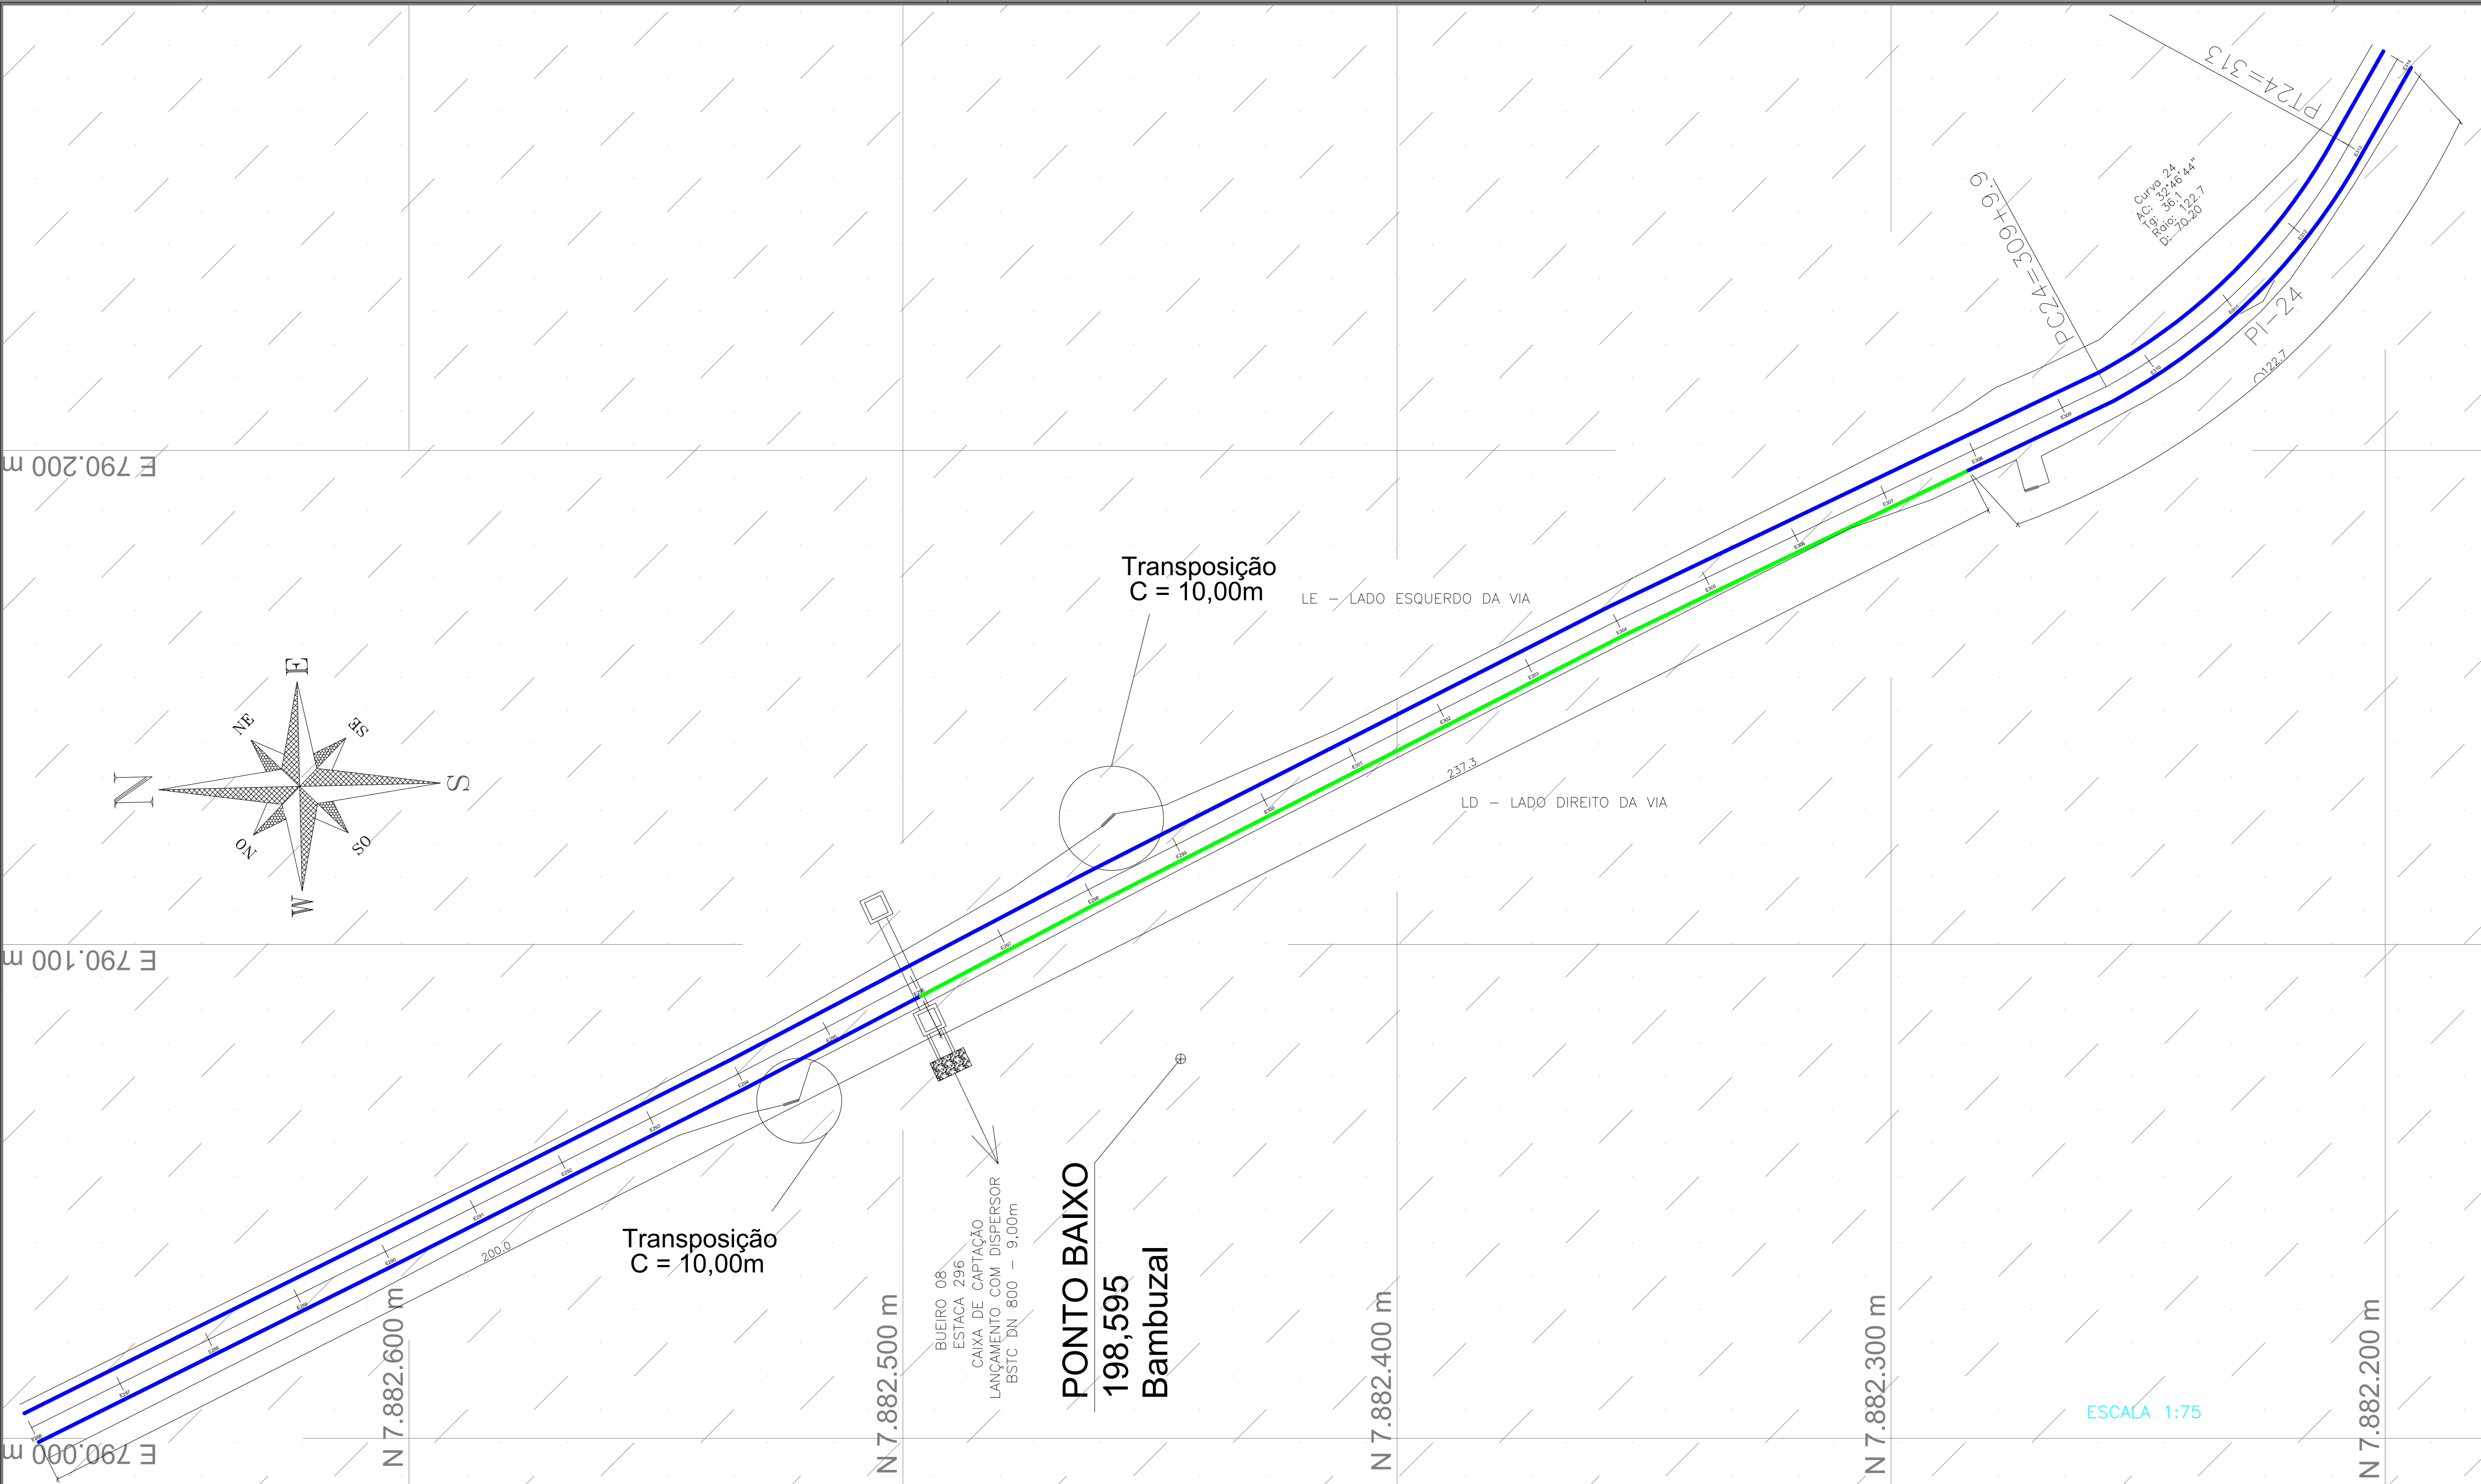

TRECHO 11 - ESTACA 286 À ESTACA 314	
DESCRIÇÃO	QUANTIDADE
ÁREA DE REGULARIZAÇÃO	4.200,00 m²
PAVIMENTAÇÃO	3.640,00 m²
SARJETA	1120,00 m
TRANSPOSIÇÃO DE SARJETA	20,00 m
TUBO Ø 600mm	-
TUBO Ø 800mm	9,00 m
BUEIRO Ø 600 mm	-
BUEIRO Ø 800 mm	1,00 un
CAIXA COLETORA	2,00 un
DISSIPADOR	1,00 un
ESCALADA HIDRAULICA	-

— SARJETA EXECUTADA EM CONFORMIDADE COM O PROJETO (OBS.: NÃO FOI MEDIDA/PAGA) = 0,00M (LE) + 237,30M (LD) = 237,30M
— SARJETA A EXECUTAR (E186 À E314)= 560,00M (LE) + 322,70M (LD) = 882,70M.



TRECHO TOTAL DE PAVIMENTAÇÃO E DRENAGEM DA E183 À E210 EXECUTADO MEDIDO E PAGO.


OBSERVAÇÃO (TRECHO E286 À E314):
1- SARJETAS EXECUTADAS EM CONFORMIDADE COM O PROJETO QUE NÃO FORAM MEDIDAS/PAGAS, NÃO FORAM CONSIDERADOS/SOMADOS NA REPROGRAMAÇÃO.

TRECHO	E34+12,80 À E58		E58 À E83		E83 À E108		E108 À E133		E133 À E159		E159 À E183		E183 À E210		E210 À E235		E235 À E260		E260 À E286		E286 À E314		E314 À E339		E339 À E365		E365 À E391		E391 À E417+9,90		TREVO	TOTAIS (M)
	LE	LD	LE	LD	LE	LD	LE	LD	LE	LD	LE	LD	LE	LD	LE	LD	LE	LD	LE	LD	LE	LD	LE	LD	LE	LD	LE	LD	LE	LD		
EXTENSÕES (M)	467,20	467,20	500,00	500,00	500,00	500,00	500,00	500,00	520,00	520,00	480,00	480,00	540,00	540,00	500,00	500,00	500,00	500,00	520,00	520,00	560,00	560,00	500,00	500,00	520,00	520,00	520,00	520,00	529,90	529,90	87,30	15.401,50
*EXECUTADO MEDIDO/PAGO (M)	467,20	467,20	500,00	500,00																												1.934,40
*EXECUTADO (NÃO MEDIDO/PAGO) (M)																																671,10
A EXECUTAR (M)	-	-	-	-	500,00	500,00	500,00	500,00	520,00	520,00	480,00	444,30	540,00	289,90	500,00	500,00	500,00	500,00	520,00	520,00	560,00	322,70	500,00	500,00	449,50	442,50	520,00	520,00	529,90	529,90	87,30	12.796,00

OBSERVAÇÕES: *QUANTITATIVOS "EXECUTADOS" LEVANTADOS E AFERIDOS IN-LOCO.

ESTACAS 286 a 314

TÍTULO: AS-BUILT		FORMATO: A - 1	
USO: PAVIMENTAÇÃO ASFÁLTICA E DRENAGEM PLUVIAL DA ESTRADA QUE LIGA O DISTRITO DE SÃO SEBASTIÃO DO BAIXO A BR 381		FOLHA: 11/15	
LOCALIZAÇÃO: ESTRADA QUE LIGA O DISTRITO DE SÃO SEBASTIÃO DO BAIXO À BR 381			
CIDADE: PERIQUITO - MG			
PREFEITURA MUNICIPAL DE PERIQUITO			
R.T.: RAUANY CRISTINA ALVES ANDRADE CARNEIRO:12017011630		Assinado eletronicamente por RAUANY CRISTINA ALVES ANDRADE CARNEIRO:12017011630	
RAUANY CRISTINA ALVES ANDRADE CARNEIRO		CREA MG.: 245.979/D	
OBS.:			
ESCALA: INDICADAS	ART: CT:	DATA: ABRIL/2026	DESENHO:

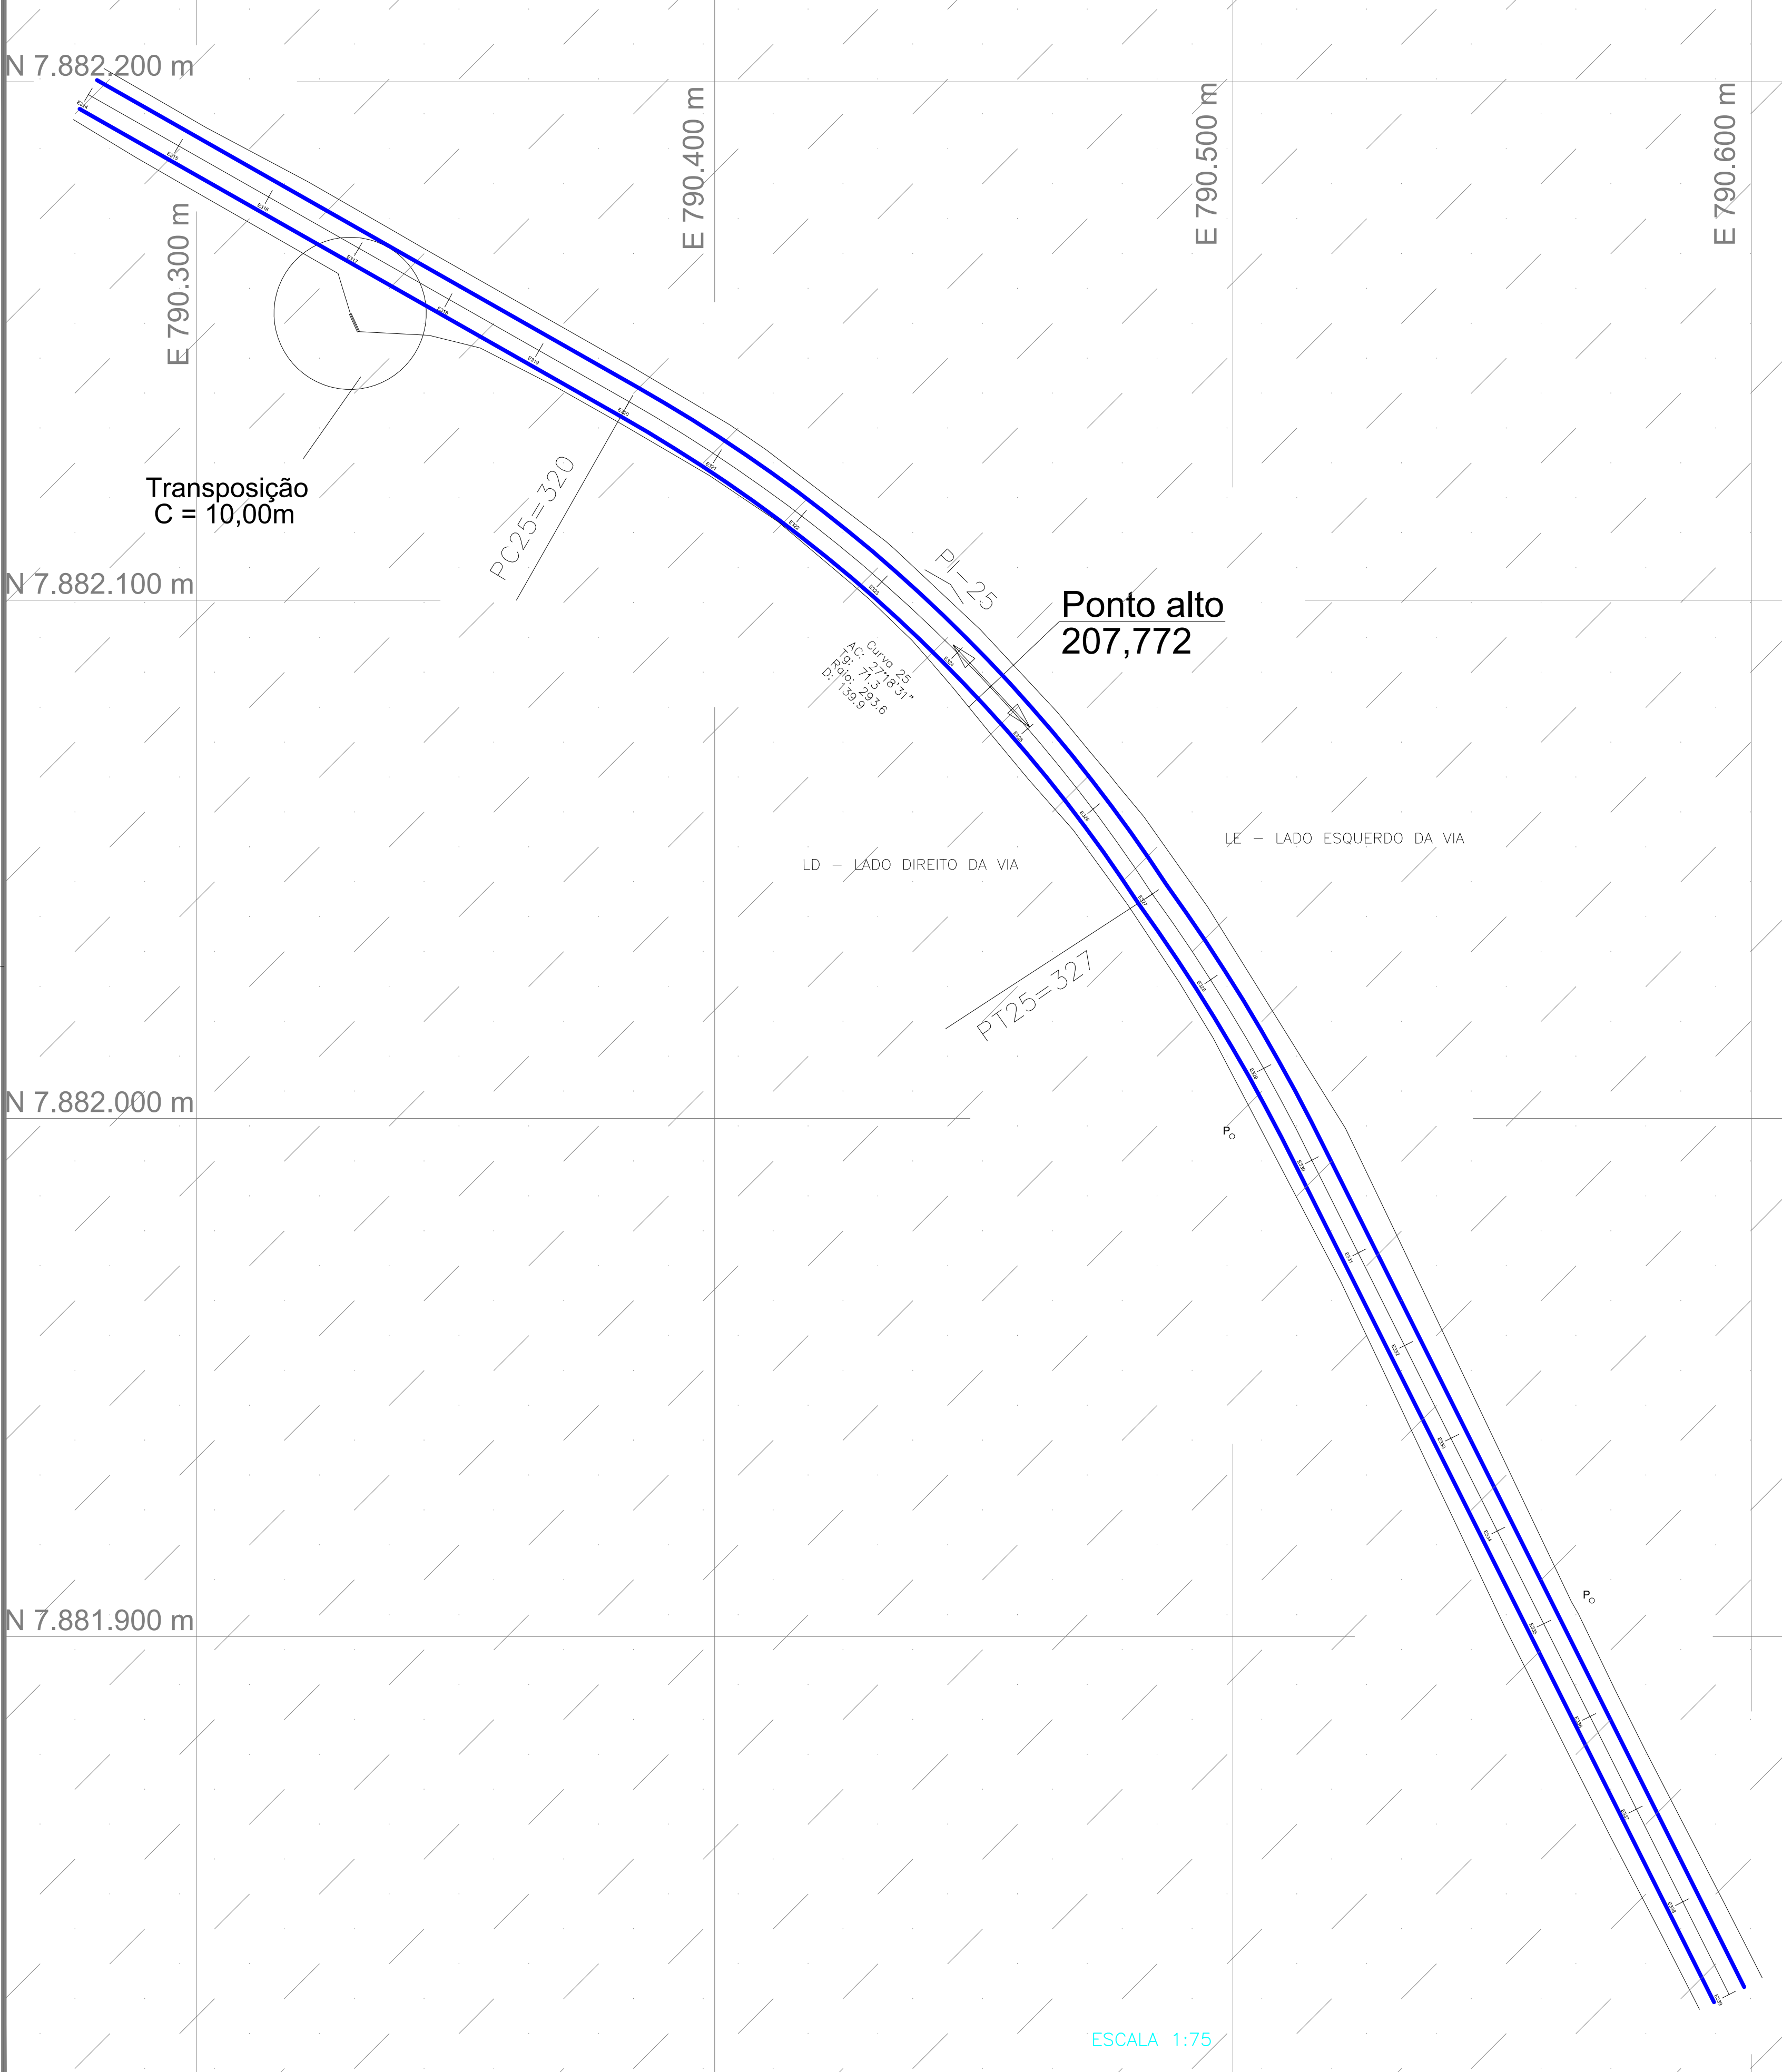

TRECHO 12 - ESTACA 314 À ESTACA 339	
DESCRIÇÃO	QUANTIDADE
ÁREA DE REGULARIZAÇÃO	3.750,00 m²
PAVIMENTAÇÃO	3.250,00 m²
SARJETA	1000,00 m
TRANSPOSIÇÃO DE SARJETA	10,00 m
TUBO Ø 600mm	-
TUBO Ø 800mm	-
BUEIRO Ø 600 mm	-
BUEIRO Ø 800 mm	-
CAIXA COLETORA	-
DISSIPADOR	-
ESCADA HIDRAULICA	-

 SARJETA A EXECUTAR (E314 ATÉ 339)= 500,00M (LE) + 500,00M (LD) = 1000,00M.

 TRECHO TOTAL DE PAVIMENTAÇÃO E DRENAGEM DA E314 ATÉ E339 EXECUTADO MEDIDO E PAGO.


SARJETAS - CONTRA¹			TOTAIS (M)
TRECHO	E314 LE	ATÉ E339 LD	
EXTENSÕES (M)	500,00	500,00	15.401,50
*EXECUTADO MEDIDO/PAGO (M)			1.934,40
*EXECUTADO (NÃO MEDIDO/PAGO) (M)			671,10
A EXECUTAR (M)	500,00	500,00	12.796,00

OBSERVAÇÕES: *QUANTITATIVOS "EXECUTADOS" LEVANTADOS E AFERIDOS IN-LOCO.

OBSERVAÇÕES: ¹QUANTITATIVOS "EXECUTADOS" LEVANTADOS E AFERIDOS IN-LOCO.

ESTACAS 314 a 339

TÍTULO: AS-BUILT		FORMATO: A - 1	
USO: PAVIMENTAÇÃO ASFÁLTICA E DRENAGEM PLUVIAL DA ESTRADA QUE LIGA O DISTRITO DE SÃO SEBASTIÃO DO BAIXIO A BR 381		FOLHA: 12/15	
LOCALIZAÇÃO: ESTRADA QUE LIGA O DISTRITO DE SÃO SEBASTIÃO DO BAIXIO À BR 381			
CIDADE:: PERIQUITO - MG			
PROPRIETÁRIO: JOSE DE OLIVEIRA FLOR64318753620		CNPJ: 01.613.077/0001-08	
PREFEITURA MUNICIPAL DE PERIQUITO			
R.T.: RAUANY CRISTINA ALVES ANDRADE CARNEIRO:12017011630		CREA MG.: 245.979/D	
OBS.:			
ESCALA: INDICADAS	ART: CT:	DATA: ABRIL/2026	DESENHO:

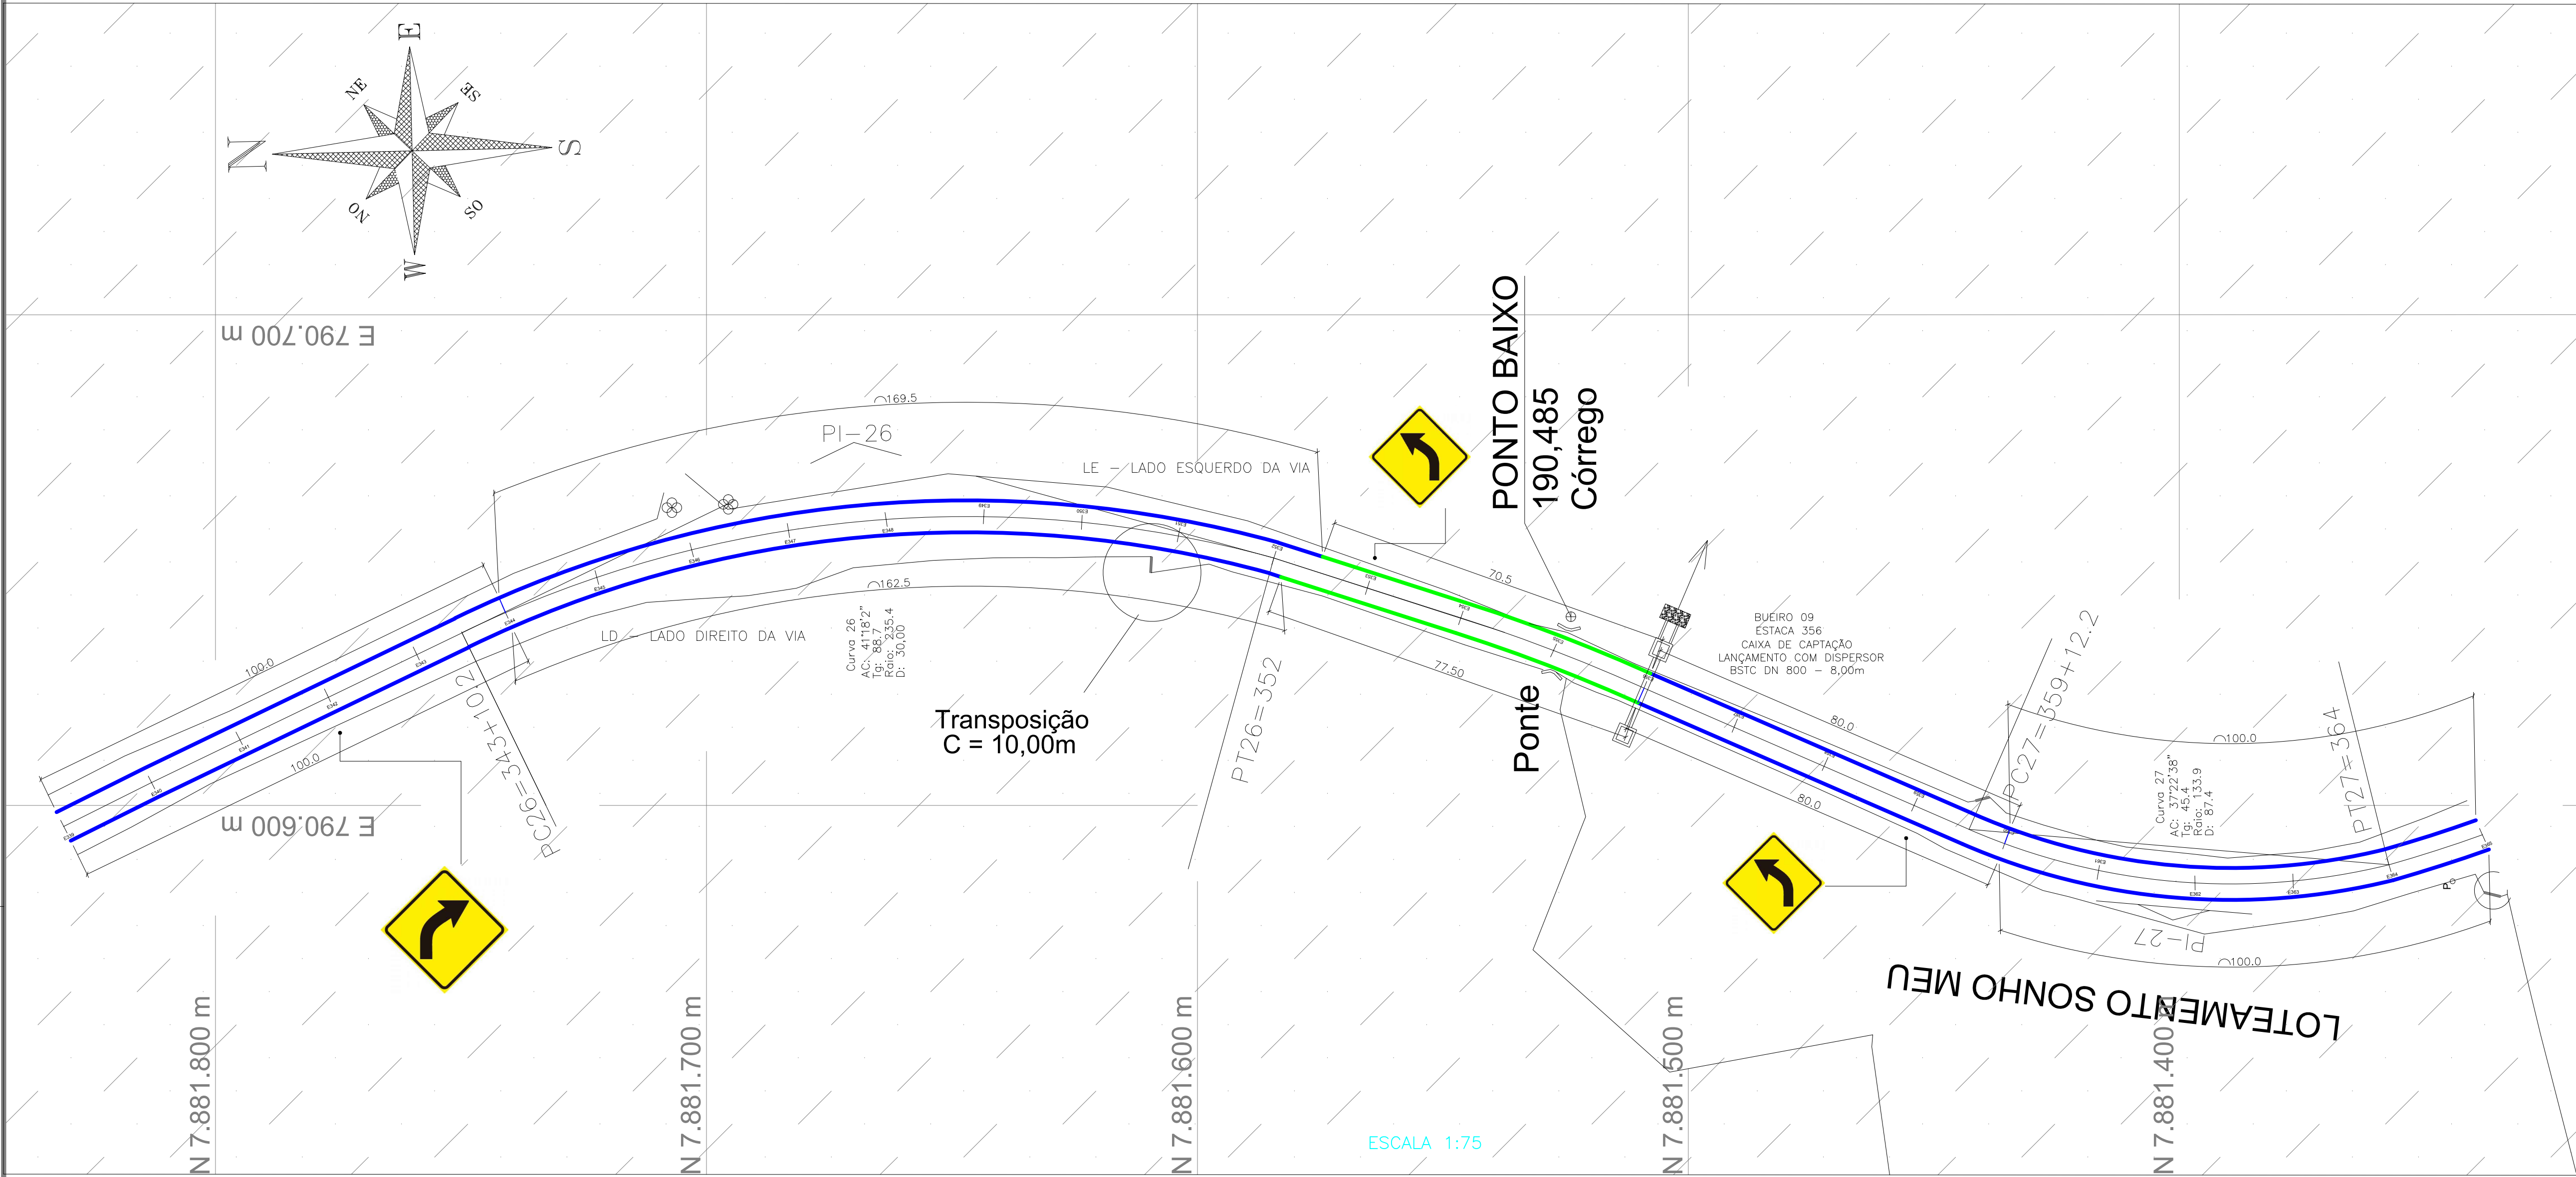

SARJETAS - CONTRATO DE REPASSE CR MIDR 915038/2021 - OPERAÇÃO 1077422-21																													TOTAIS (M)		
TRECHO	E34+12,80 ATÉ E58		E58 ATÉ E83		E83 ATÉ E108		E108 ATÉ E133		E133 ATÉ E159		E159 ATÉ E183		E183 ATÉ E210		E210 ATÉ E235		E235 ATÉ E260		E260 ATÉ E286		E286 ATÉ E314		E314 ATÉ E339		E339 ATÉ E365		E365 ATÉ E391			E391 ATÉ E417+9,90	
	LE	LD	LE	LD	LE	LD	LE	LD	LE	LD	LE	LD	LE	LD	LE	LD	LE	LD	LE	LD	LE	LD	LE	LD	LE	LD	LE	LD	LE	LD	
EXTENSÕES (M)	467,20	467,20	500,00	500,00	500,00	500,00	500,00	500,00	520,00	520,00	480,00	480,00	540,00	540,00	500,00	500,00	500,00	500,00	520,00	520,00	560,00	560,00	500,00	500,00	520,00	520,00	520,00	520,00	529,90	529,90	87,30
*EXECUTADO MEDIDO/PAGO (M)	467,20	467,20	500,00	500,00																											
*EXECUTADO (NÃO MEDIDO/PAGO) (M)												35,70		250,10								237,30				70,50	77,50				
A EXECUTAR (M)	-	-	-	-	500,00	500,00	500,00	500,00	520,00	520,00	480,00	444,30	540,00	289,90	500,00	500,00	500,00	500,00	520,00	520,00	560,00	322,70	500,00	500,00	449,50	442,50	520,00	520,00	529,90	529,90	87,30
OBSERVAÇÕES: *QUANTITATIVOS "EXECUTADOS" LEVANTADOS E AFERIDOS IN-LOCO.																															

TRECHO 13 - ESTACA 339 A ESTACA 365	
DESCRIÇÃO	QUANTIDADE
ÁREA DE REGULARIZAÇÃO	3.900,00 m²
PAVIMENTAÇÃO	3.380,00 m²
SARJETA	1040,00 m
TRANSPOSIÇÃO DE SARJETA	10,00 m
TUBO Ø 600mm	-
TUBO Ø 800mm	8,00 m
BUEIRO Ø 600 mm	-
BUEIRO Ø 800 mm	1,00 un
CAIXA COLETORA	2,00 un
DISSIPADOR	1,00 un
ESCALDA HIDRAULICA	-

RELAÇÃO GERAL DE PLACAS (TRECHO 13 - E339 ATÉ E365) À EXECUTAR				
PLACA	CÓDIGO	DESCRIÇÃO	QUANT.	MEDIDAS
	A-2a	CURVA À ESQUERDA	2,00	PLACA: L = 0,75m H = 0,75m
	A-2b	CURVA À DIREITA	1,00	PLACA: L = 0,75m H = 0,75m
PARA MAIORES DETALHES DA SINALIZAÇÃO VERTICAL, CONSULTAR O MANUAIS BRASILEIROS DE SINALIZAÇÃO DE TRÁFEGO DO CONTRAM (SINALIZAÇÃO VERTICAL DE REGULAMENTAÇÃO/ADVERTÊNCIA).				

— SARJETA EXECUTADA EM CONFORMIDADE COM O PROJETO (OBS.: NÃO FOI MEDIDA/PAGA) = 70,50M (LE) + 77,50M (LD) = 148,0M


— SARJETA À EXECUTAR (E339 ATÉ 365)= 449,50M (LE) + 442,50M (LD) = 892,0M.

TRECHO TOTAL DE PAVIMENTAÇÃO E DRENAGEM DA E339 ATÉ E365 EXECUTADO MEDIDO E PAGO.

OBSERVAÇÃO (TRECHO E339 ATÉ E365):
1= SARJETAS EXECUTADAS EM CONFORMIDADE COM O PROJETO QUE NÃO FORAM MEDIDAS/PAGAS, NÃO FORAM CONSIDERADOS/SOMADOS NA REPROGRAMAÇÃO.

ESTACAS 339 a 365

TÍTULO: AS-BUILT		FORMATO: A - 1
USO: PAVIMENTAÇÃO ASFÁLTICA E DRENAGEM PLUVIAL DA ESTRADA QUE LIGA O DISTRITO DE SÃO SEBASTIÃO DO BAIXO A BR 381		FOLHA: 13/15
LOCALIZAÇÃO: ESTRADA QUE LIGA O DISTRITO DE SÃO SEBASTIÃO DO BAIXO À BR 381		
CIDADE: PERIQUITO - MG		
PROPRIETÁRIO: JOSE DE OLIVEIRA Assinado de forma digital por JOSE DE OLIVEIRA FLOR64318753620 FLOR64318753620 CNPJ: 01.613.077/0001-08		
PREFEITURA MUNICIPAL DE PERIQUITO		
R.T.: RAUANY CRISTINA ALVES ANDRADE Assinado de forma digital por RAUANY CRISTINA ALVES ANDRADE CARNEIRO12017011630 CARNEIRO12017011630		CREA MG.: 245.979/D
OBS.:		
ESCALA: INDICADAS	ART: CT:	DATA: ABRIL/2026
DESENHO:		

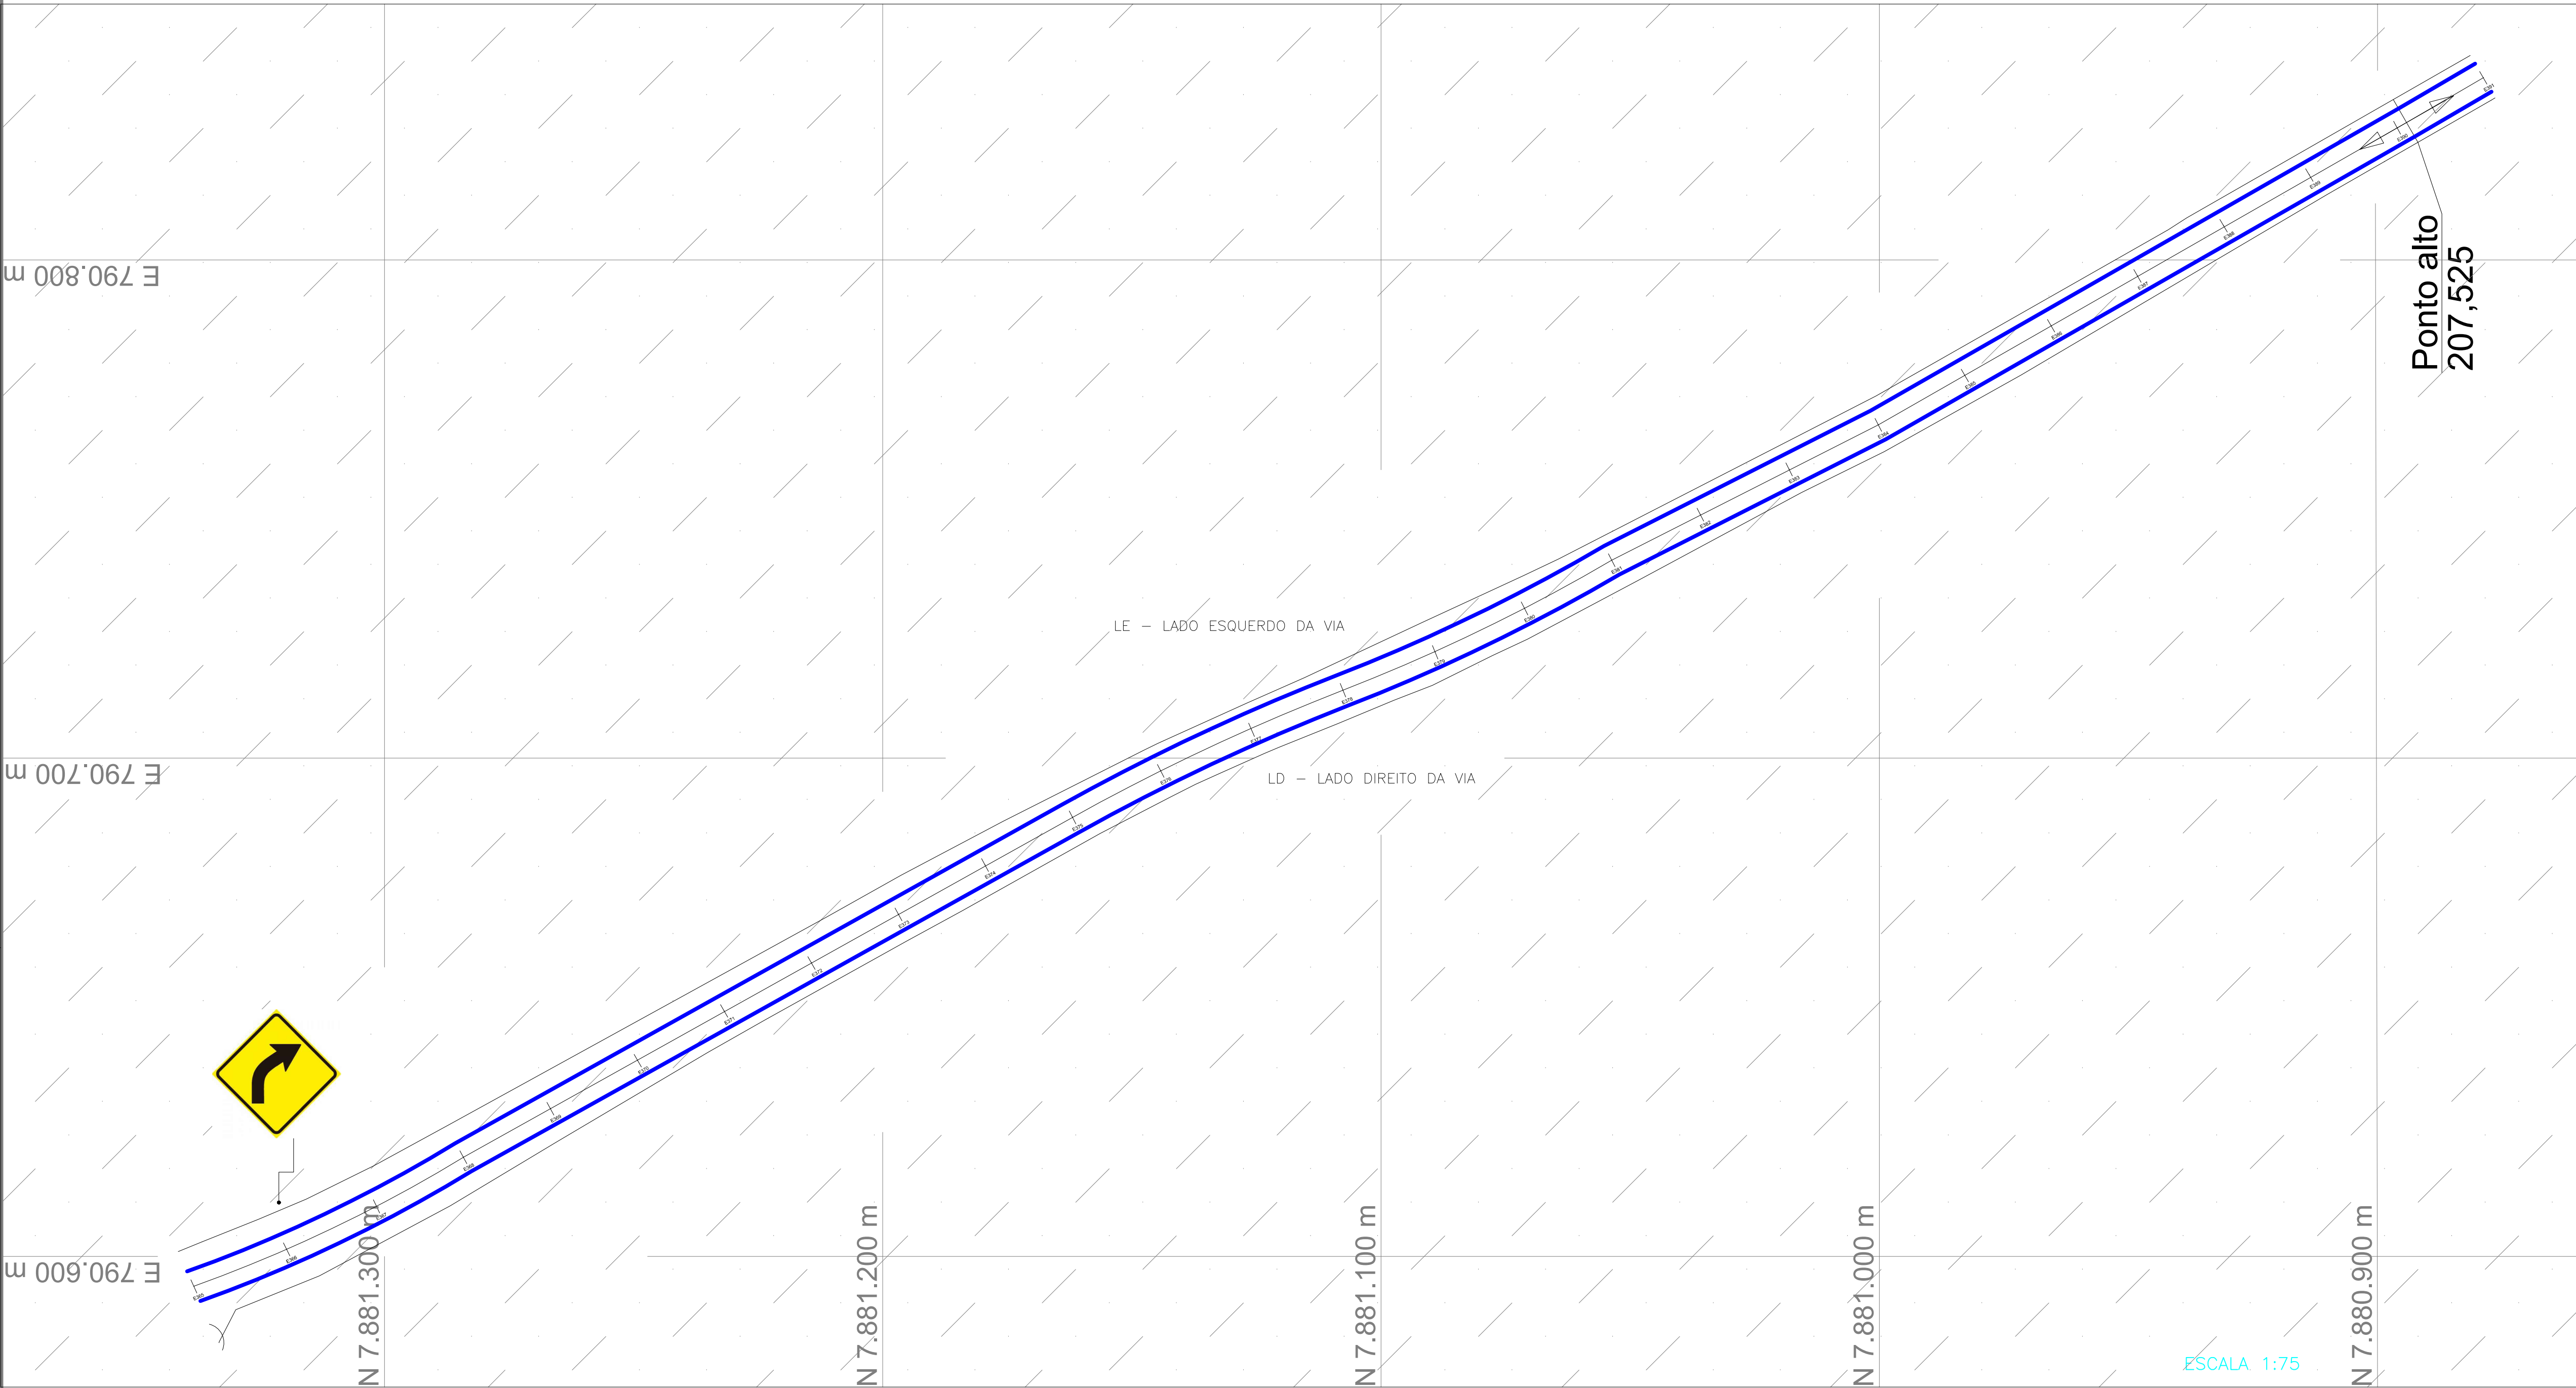

SARJETAS - CONTRATO DE REPASSE CR MIDR 915038/2021 - OPERAÇÃO 1077422-21																													TOTAIS (M)			
TRECHO	E34+12,80 ATÉ E58		E58 ATÉ E83		E83 ATÉ E108		E108 ATÉ E133		E133 ATÉ E159		E159 ATÉ E183		E183 ATÉ E210		E210 ATÉ E235		E235 ATÉ E260		E260 ATÉ E286		E286 ATÉ E314		E314 ATÉ E339		E339 ATÉ E365		E365 ATÉ E391			E391 ATÉ E417+9,90		TREVO
	LE	LD	LE	LD	LE	LD	LE	LD	LE	LD	LE	LD	LE	LD	LE	LD	LE	LD	LE	LD	LE	LD	LE	LD	LE	LD	LE	LD		LE	LD	
EXTENSÕES (M)	467,20	467,20	500,00	500,00	500,00	500,00	500,00	500,00	520,00	520,00	480,00	480,00	540,00	540,00	500,00	500,00	500,00	500,00	520,00	520,00	560,00	560,00	500,00	500,00	520,00	520,00	520,00	520,00	529,90	529,90	87,30	
*EXECUTADO MEDIDO/PAGO (M)	467,20	467,20	500,00	500,00																												
*EXECUTADO (NÃO MEDIDO/PAGO) (M)																																
A EXECUTAR (M)	-	-	-	-	500,00	500,00	500,00	500,00	520,00	520,00	480,00	444,30	540,00	289,90	500,00	500,00	500,00	500,00	520,00	520,00	560,00	322,70	500,00	500,00	449,50	442,50	520,00	520,00	529,90	529,90	87,30	
OBSERVAÇÕES: *QUANTITATIVOS "EXECUTADOS" LEVANTADOS E AFERIDOS IN-LOCO.																																

OBSERVAÇÕES: *QUANTITATIVOS "EXECUTADOS" LEVANTADOS E AFERIDOS IN-LOCO.

RELAÇÃO GERAL DE PLACAS (TRECHO 14 - E365 ATÉ E391) A EXECUTAR				
PLACA	CÓDIGO	DESCRIÇÃO	QUANT.	MEDIDAS
	A-2b	CURVA À DIREITA	1,00	PLACA: L = 0,75m H = 0,75m
PARA MAIORES DETALHES DA SINALIZAÇÃO VERTICAL, CONSULTAR O MANUAIS BRASILEIROS DE SINALIZAÇÃO DE TRANSITO DO CONTRAM (SINALIZAÇÃO VERTICAL DE REGULAMENTAÇÃO/ADVERTÊNCIA).				


TRECHO 14 - ESTACA 365 Á ESTACA 391	
DESCRIÇÃO	QUANTIDADE
ÁREA DE REGULARIZAÇÃO	3.900,00 m²
PAVIMENTAÇÃO	3.380,00 m²
SARJETA	1040,00 m
TRANSPOSIÇÃO DE SARJETA	-
TUBO Ø 600mm	-
TUBO Ø 800mm	-
BUEIRO Ø 600 mm	-
BUEIRO Ø 800 mm	-
CAIXA COLETORA	-
DISSIPADOR	-
ESCADA HIDRAULICA	-

SARJETA A EXECUTAR (E365 ATÉ 391)= 520,00M (LE) + 520,00M (LD) = 1040,00M.

TRECHO TOTAL DE PAVIMENTAÇÃO E DRENAGEM DA E365 ATÉ E391 EXECUTADO MEDIDO E PAGO.

ESTACAS 365 a 391

TÍTULO: AS-BUILT		FORMATO: A - 1	
USO: PAVIMENTAÇÃO ASFÁLTICA E DRENAGEM PLUVIAL DA ESTRADA QUE LIGA O DISTRITO DE SÃO SEBASTIÃO DO BAIXIO A BR 381		FOLHA: 14/15	
LOCALIZAÇÃO: ESTRADA QUE LIGA O DISTRITO DE SÃO SEBASTIÃO DO BAIXIO À BR 381			
CIDADE:: PERIQUITO - MG			
PREFEITURA MUNICIPAL DE PERIQUITO			
R.T.: RAUANY CRISTINA ALVES ANDRADE CARNEIRO:12017011630 ALVES ANDRADE CARNEIRO:12017011630		CREA MG.: 245.979/D	
OBS.:			
ESCALA: INDICADAS	ART: CT:	DATA: ABRIL/2026	DESENHO:

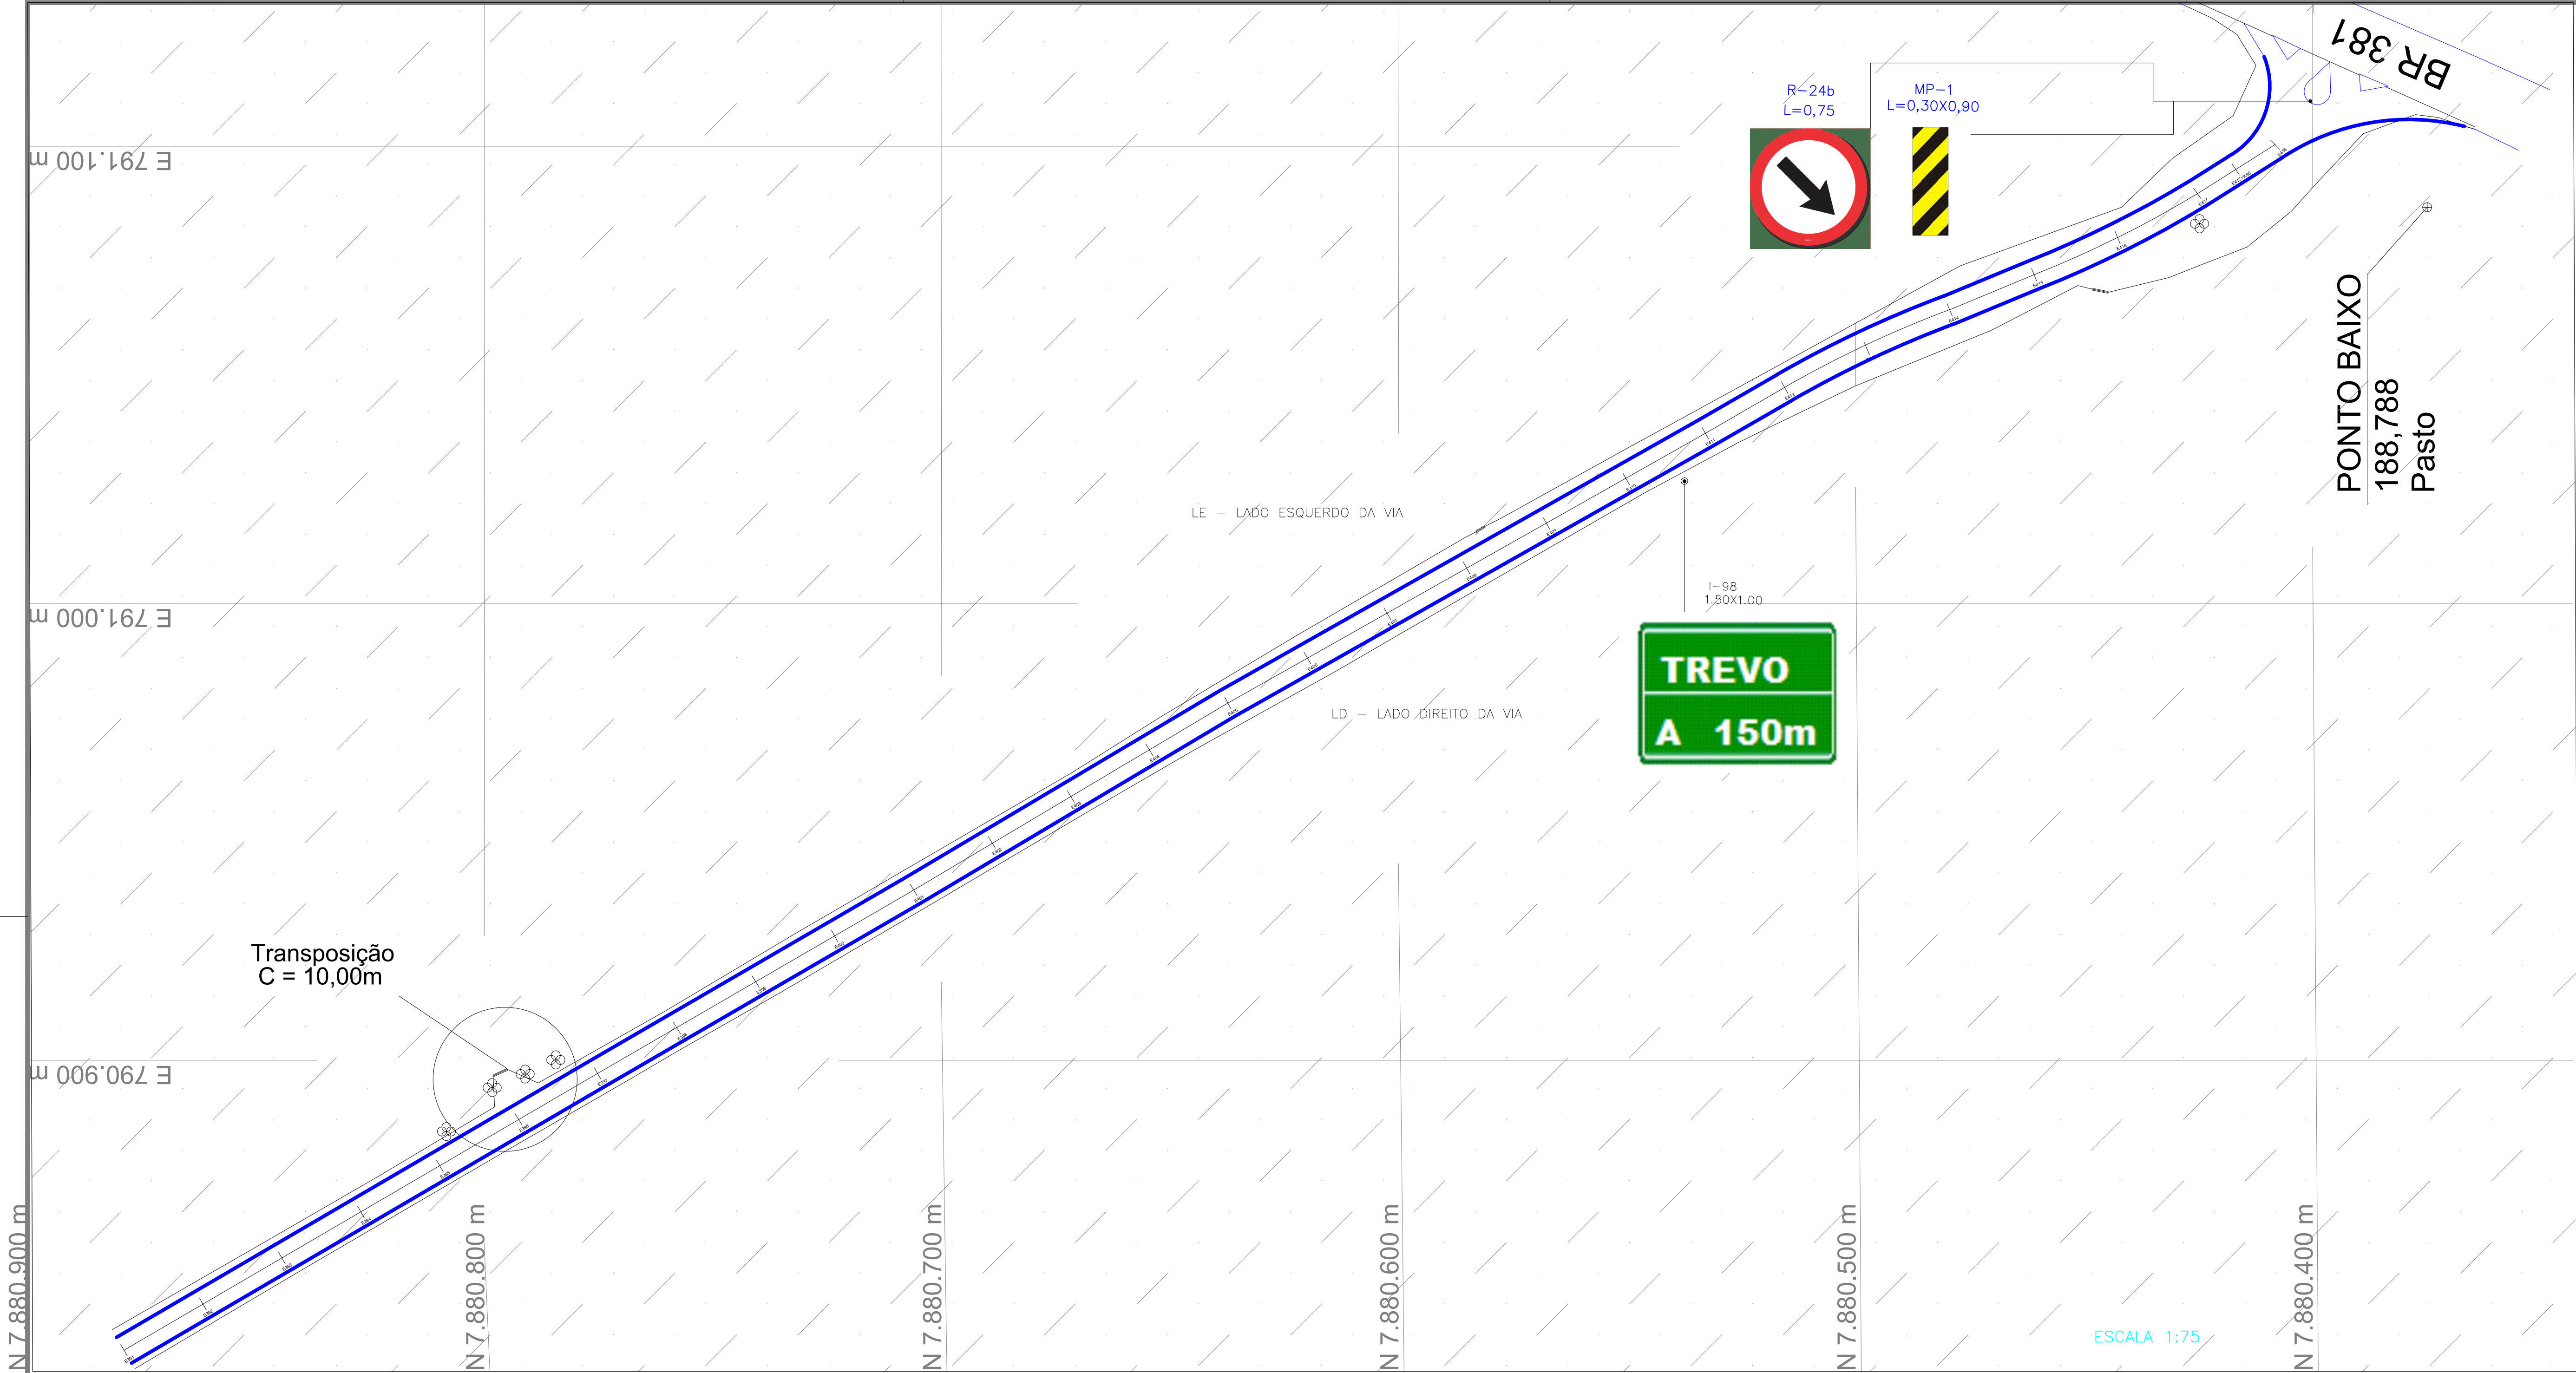

SARJETAS - CONTRATO DE REPASSE CR MIDR 915038/2021 - OPERAÇÃO 1077422-21																												TOTAIS (M)			
TRECHO	E34+12,80 ATÉ E58		E58 ATÉ E83		E83 ATÉ E108		E108 ATÉ E133		E133 ATÉ E159		E159 ATÉ E183		E183 ATÉ E210		E210 ATÉ E235		E235 ATÉ E260		E260 ATÉ E286		E286 ATÉ E314		E314 ATÉ E339		E339 ATÉ E365		E365 ATÉ E391		E391 ATÉ E417+9,90		TREVO
	LE	LD	LE	LD	LE	LD	LE	LD	LE	LD	LE	LD	LE	LD	LE	LD	LE	LD	LE	LD	LE	LD	LE	LD	LE	LD	LE	LD	LE	LD	
EXTENSÕES (M)	467,20	467,20	500,00	500,00	500,00	500,00	500,00	500,00	520,00	520,00	480,00	480,00	540,00	540,00	500,00	500,00	500,00	500,00	520,00	520,00	560,00	560,00	500,00	500,00	520,00	520,00	520,00	520,00	529,90	529,90	87,30
*EXECUTADO MEDIDO/PAGO (M)	467,20	467,20	500,00	500,00																											
*EXECUTADO (NÃO MEDIDO/PAGO) (M)												35,70		250,10																	
A EXECUTAR (M)					500,00	500,00	500,00	500,00	520,00	520,00	480,00	444,30	540,00	289,90	500,00	500,00	500,00	500,00	520,00	520,00	560,00	322,70	500,00	500,00	449,50	442,50	520,00	520,00	529,90	529,90	87,30
OBSERVAÇÃO: QUANTIDADES EXECUTADAS E ENTREGUES EM LOTAÇÃO																															
12.796,00																															

OBSERVAÇÕES: *QUANTITATIVOS "EXECUTADOS" LEVANTADOS E AFERIDOS IN-LOCO.

— SARJETA À EXECUTAR (E391 ATÉ E417+9,90)= 529,90M (LE) + 529,90M (LD) = 1059,80M + TREVO 87,30M. TOTAL = 1.147,10M.

TRECHO TOTAL DE PAVIMENTAÇÃO E DRENAGEM DA E391 ATÉ E417+9,90 EXECUTADO MEDIDO E PAGO.

TRECHO 15 - ESTACA 391 Á ESTACA 417+9,90	
DESCRIÇÃO	QUANTIDADE
ÁREA DE REGULARIZAÇÃO	3.974,25 m²
PAVIMENTAÇÃO	3.444,35 m²
SARJETA	1059,80 m
TRANSPOSIÇÃO DE SARJETA	10,00 m
TUBO Ø 600mm	-
TUBO Ø 800mm	-
BUEIRO Ø 600 mm	-
BUEIRO Ø 800 mm	-
CAIXA COLETORA	-
DISSIPADOR	-
ESCADA HIDRAULICA	-

TREVO	
DESCRIÇÃO	QUANTIDADE
ÁREA DE REGULARIZAÇÃO	521,08 m²
PAVIMENTAÇÃO	521,08 m²
SARJETA	87,30 m
TRANSPOSIÇÃO DE SARJETA	-
TUBO Ø 600mm	-
TUBO Ø 800mm	-
BUEIRO Ø 600 mm	-
BUEIRO Ø 800 mm	-
CAIXA COLETORA	-
DISSIPADOR	-
ESCADA HIDRAULICA	-

RELAÇÃO GERAL DE PLACAS (TRECHO 15 - E391 ATÉ E417+9,90) À EXECUTAR				
PLACA	CÓDIGO	DESCRIÇÃO	QUANT.	MEDIDAS
	MP-1	MARCADOR DE PERIGO	1,00	PLACA: L = 0,30m H = 0,90m
	R-24b	PASSAGEM OBRIGATORIA PELA DIREITA	1,00	PLACA: L = 0,75m H = 0,75m
	I-98	PLACA DE INFORMAÇÕES	1,00	PLACA L = 1,50m H = 1,00m
PARA MAIORES DETALHES DA SINALIZAÇÃO VERTICAL, CONSULTAR O MANUAIS BRASILEIROS DE SINALIZAÇÃO DE TRANSITO DO CONTRAM (SINALIZAÇÃO VERTICAL DE REGULAMENTAÇÃO/ADVERTÊNCIA).				

ESTACAS 391 a 417+9,90

TÍTULO: AS-BUILT		FORMATO: A - 1	
USO: PAVIMENTAÇÃO ASFÁLTICA E DRENAGEM PLUVIAL DA ESTRADA QUE LIGA O DISTRITO DE SÃO SEBASTIÃO DO BAIXO A BR 381		FOLHA: 15/15	
LOCALIZAÇÃO: ESTRADA QUE LIGA O DISTRITO DE SÃO SEBASTIÃO DO BAIXO À BR 381			
CIDADE: PERIQUITO - MG			
PROPRIETÁRIO: JOSE DE OLIVEIRA, Avistado de forma digital por RAUANY CRISTINA ALVES ANDRADE CARNEIRO 12017011630 CNPJ: 01.613.077/0001-08			
R.T.: RAUANY CRISTINA ALVES ANDRADE CARNEIRO 12017011630 CREA MG.: 245.979/D			
OBS.:			
ESCALA: INDICADAS	ART: CT:	DATA: ABRIL/2026	DESENHO:

SARJETAS TRIANGULARES DE CONCRETO - STC

STC 108-25

Perspectiva

Seção transversal

Escala: 1 : 20

Consumos médios ³	
Escavação	m³/m 0,2447
Apiloamento manual	m³/m 1,4488
Guia de madeira	m/m 0,7244
Concreto fck ≥ 20 MPa	m³/m 0,1097
Argamassa asfáltica	kg/m 0,1554
Fôrma	m²/m 0,2625

STC 88-20

Perspectiva

Seção transversal

Escala: 1 : 30

Consumos médios ³	
Escavação	m³/m 0,1773
Apiloamento manual	m³/m 1,1917
Guia de madeira	m/m 0,5959
Concreto fck ≥ 20 MPa	m³/m 0,0893
Argamassa asfáltica	kg/m 0,1265
Fôrma	m²/m 0,2154

STC 73-15

Perspectiva

Seção transversal

Escala: 1 : 30

Consumos médios ³	
Escavação	m³/m 0,1276
Apiloamento manual	m³/m 0,9639
Guia de madeira	m/m 0,4920
Concreto fck ≥ 20 MPa	m³/m 0,0728
Argamassa asfáltica	kg/m 0,1031
Fôrma	m²/m 0,1700

Seção típica para sarjeta de aterro

Talude de aterro

L ≥ 50

Nível

1 %

Seção transversal

Sem escala

Seção típica para sarjeta de corte

Talude de corte

Nível

1 %

Seção transversal

Sem escala

Notas:

1 - Dimensões em centímetros (cm);

2 - As sarjetas devem atender aos requisitos da norma DNIT 018/2023-ES;

3 - Os consumos médios indicados correspondem aos quantitativos efetivos segundo a geometria dos dispositivos, considerando a seção linear;

4 - As sarjetas de concreto podem ser moldadas *in loco* pelo método convencional ou por extrusão (formas deslizantes).

DNIT

DEPARTAMENTO NACIONAL DE INFRAESTRUTURA DE TRANSPORTES - DNIT

IPR

Instituto de Pesquisas em Transportes

SARJETAS TRIANGULARES DE CONCRETO - STC

EMENDA 1

ÁLBUM DE PROJETOS-TIPO DE DISPOSITIVOS DE DRENAGEM

DESENHO

CAPÍTULO 1 - DRENAGEM SUPERFICIAL

1.4

TRANSPOSIÇÃO DE SEGMENTOS DE SARJETAS (I)

SEÇÃO TRANSVERSAL

130 ± 20

30 OU 40

15

TUBO

15

CONSUMOS MÉDIOS

TUBO DE CONCRETO	β=30	β=40
CONCRETO fck ≥ 15MPa	≤ 0,30m³/m	≤ 0,35m³/m
ESCAVAÇÃO	≤ 0,35m³/m	≤ 0,40m³/m
TSS 01	TSS 02	

PLANTA

ACESSO LATERAL

ACOSTAMENTO

NOTAS:

1 - Dimensões em cm;

2 - Concreto fck ≥ 15 MPa;

3 - As valetas serão executadas em trechos alternados de 3m, sendo as juntas secas, com pintura asfáltica (CAP)

4 - A utilização deste tipo de transposição somente será admitida em condições temporárias até que sejam substituídas por transposição com laje de concreto.

MT

DEPARTAMENTO NACIONAL DE INFRA-ESTRUTURA DE TRANSPORTES - DNIT

IPR

TRANSPOSIÇÃO DE SEGMENTOS DE SARJETAS (I)

ÁLBUM DE PROJETOS-TIPO DE DISPOSITIVOS DE DRENAGEM

DESENHO 1.8

DISPOSITIVO DE DRENAGEM ALTERADO

SARJETA STC 08 FOI SUBSTITUÍDA PELA EMENDA 2 DA PUBLICAÇÃO IPR - 736, 5º EDIÇÃO, 2018 (ATUALIZAÇÃO DOS DISPOSITIVOS DO CAPÍTULO 1 - REPUBLICADA EM 04/03/2024).
QUANTIDADE À EXECUTAR = 12.796,00 M CONFORME AS-BUILT.
FONTE:https://www.gov.br/dnit/pt-br/assuntos/planejamento-e-pesquisa/ipr/coletanea-de-manuais/vigentes/publicacao-ipr-736/ipr_736_atualizado-com-a-republicacao-da-emenda-2_04-03-2024.pdf

REFERÊNCIA:
PROJETO EXECUTIVO - FOLHA 24/29

DISPOSITIVO DE DRENAGEM ALTERADO

APÓS ANÁLISE TÉCNICO IN-LOCO FOI ADOTADO A TRANSPOSIÇÃO DE SEGMENTOS DE SARJETA - TSS 01 - AREIA E BRITA COMERCIAIS, BASEADO NO CÓDIGO 2003357 DO RELATÓRIO ANALÍTICO DE COMPOSIÇÕES DE CUSTOS "SICRO-MG 04/2024 - NÃO DESONERADO", LEVANDO-SE EM CONSIDERAÇÃO A VIABILIDADE TÉCNICA E MAIS ECONÔMICA DE EXECUÇÃO, ALEM DO DISPOSITIVO ADOTADO ATENDER AO PROPOSTO DO PROJETO.
QUANTIDADE À EXECUTAR = 140,00 M CONFORME PROJETO EXECUTIVO APROVADO.

REFERÊNCIA:
PROJETO EXECUTIVO - FOLHA 28/29

JOSE DE OLIVEIRA
FLOR:64318753
620

Assinado de forma digital por JOSE DE OLIVEIRA
FLOR:64318753620

RAUANY CRISTINA ALVES ANDRADE
CARNEIRO:12017011630


Assinado de forma digital por RAUANY CRISTINA ALVES ANDRADE
CARNEIRO:12017011630

TÍTULO: DISPOSITIVOS DE DRENAGEM		FORMATO: A - 1	
USO: PAVIMENTAÇÃO ASFÁLTICA E DRENAGEM PLUVIAL DA ESTRADA QUE LIGA O DISTRITO DE SÃO SEBASTIÃO DO BAIXO À BR 381		FOLHA: 02/02	
ENDEREÇO: ESTRADA QUE LIGA O DISTRITO DE SÃO SEBASTIÃO DO BAIXO À BR 381			
CIDADE:: PERIQUITO - MG			
PROPRIETÁRIO: PREFEITURA MUNICIPAL DE PERIQUITO		CNPJ: 01.613.077/0001-08	
R.T.: RAUANY CRISTINA ALVES ANDRADE CARNEIRO		CREA MG.: 245.979/D	
OBS.:			
ESCALA: INDICADA	ART: CT:	DATA: ABRIL/2026	DESENHO:

SEÇÃO TRANSVERSAL DA PISTA
PAVIMENTAÇÃO COM CBUQ



SEM ESCALA

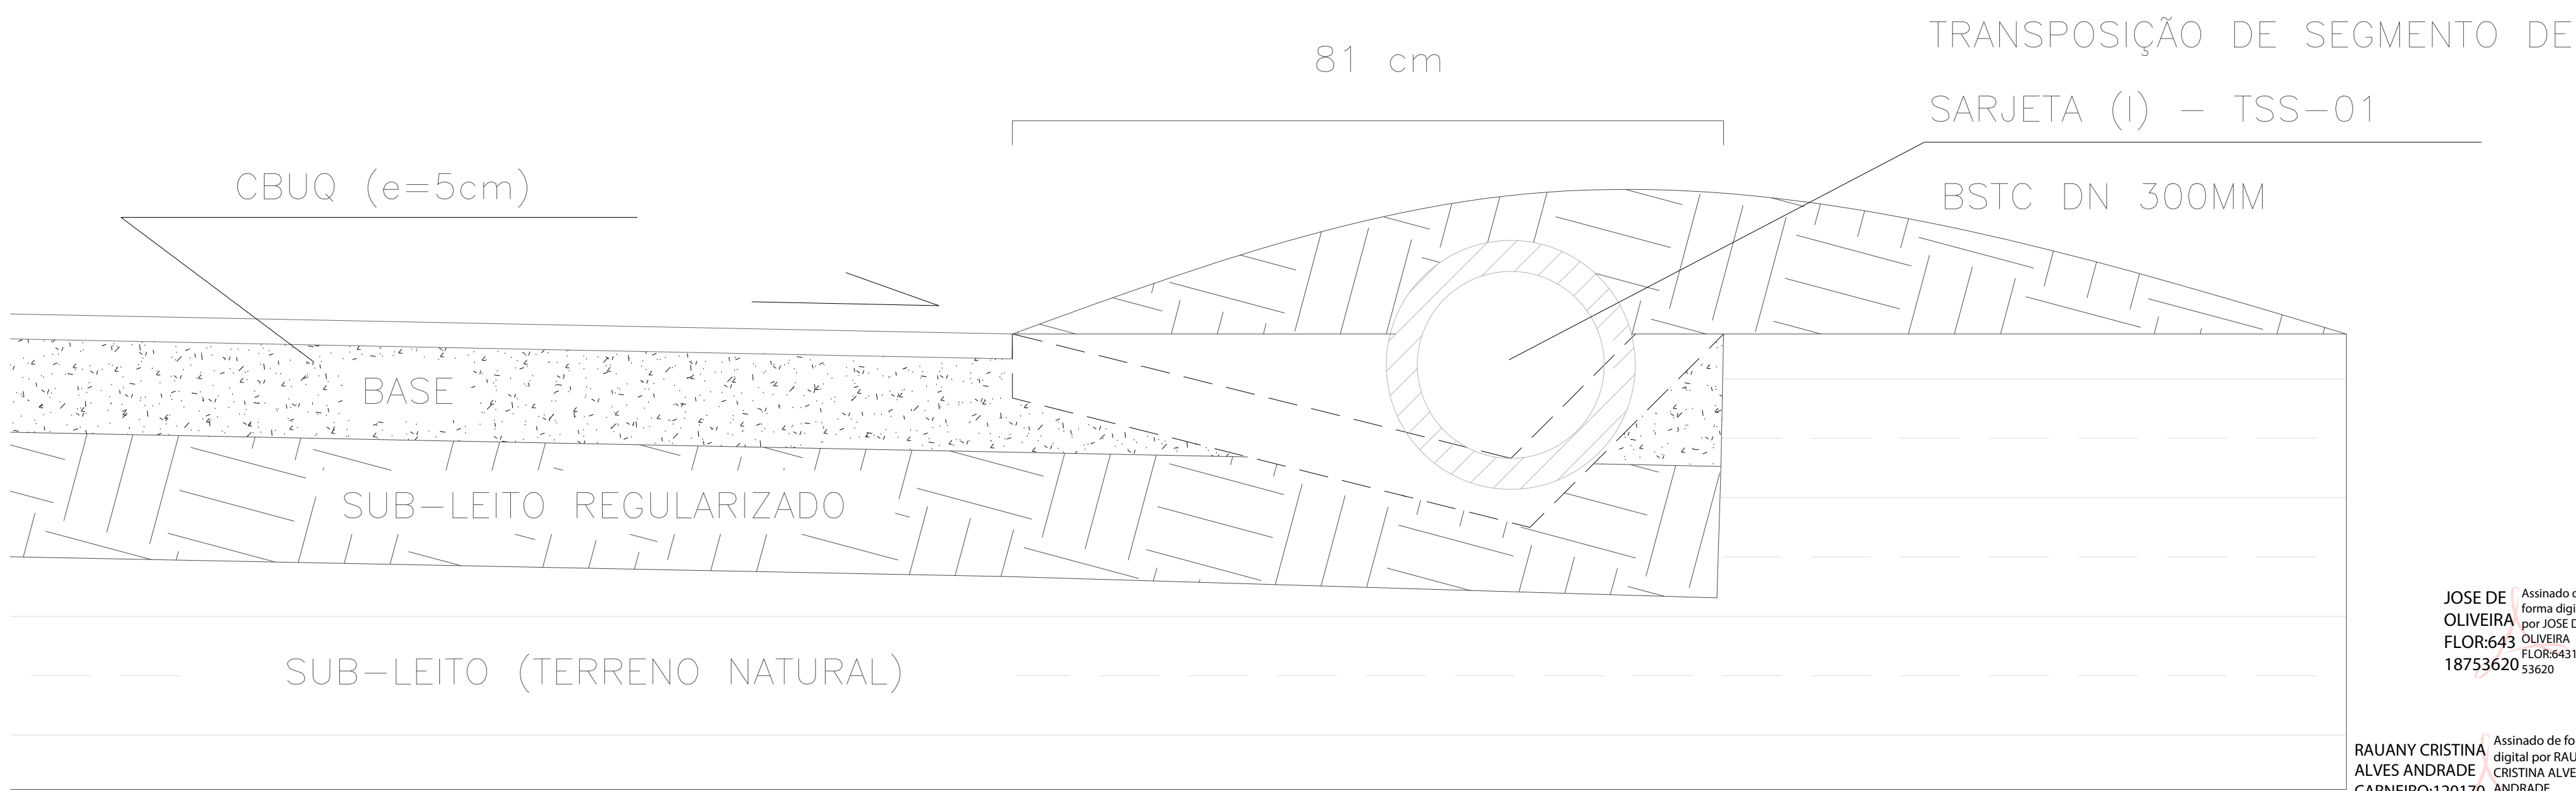

SEM ESCALA

JOSE DE OLIVEIRA
FLOR:643
18753620

RAUANY CRISTINA ALVES ANDRADE
CARNEIRO:120170
11630

TÍTULO: SEÇÃO TRANSVERSAL DA PISTA		FORMATO: A - 1	
USO: PAVIMENTAÇÃO ASFÁLTICA E DRENAGEM PLUVIAL DA ESTRADA QUE LIGA O DISTRITO DE SÃO SEBASTIÃO DO BAIXIO À BR 381		FOLHA: 01/02	
ENDEREÇO: ESTRADA QUE LIGA O DISTRITO DE SÃO SEBASTIÃO DO BAIXIO À BR 381			
CIDADE: PERIQUITO - MG			
PROPRIETÁRIO: PREFEITURA MUNICIPAL DE PERIQUITO		CNPJ: 01.613.077/0001-08	
R.T.: RAUANY CRISTINA ALVES ANDRADE CARNEIRO		CREA MG.: 245.979/D	
OBS.:			
ESCALA: INDICADA	ART: CT:	DATA: ABRIL/2026	DESENHO: