






LEGENDA DAS PAREDES

	Δ CONSTRUIR
	EXISTENTE
	Δ DEMOLIR

HUNGRIU	DEZEMBRO/2025	
CONTEUDO		1/4
PLANTA BAIXA (TERREDO E PAVTO SUPERIOR)		

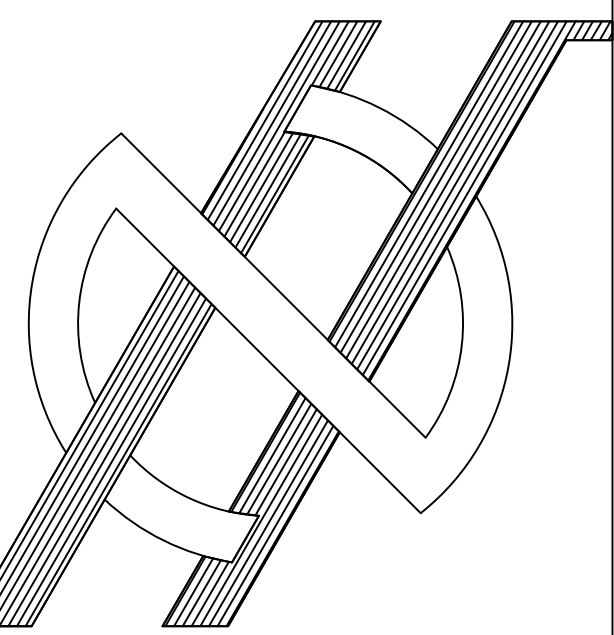

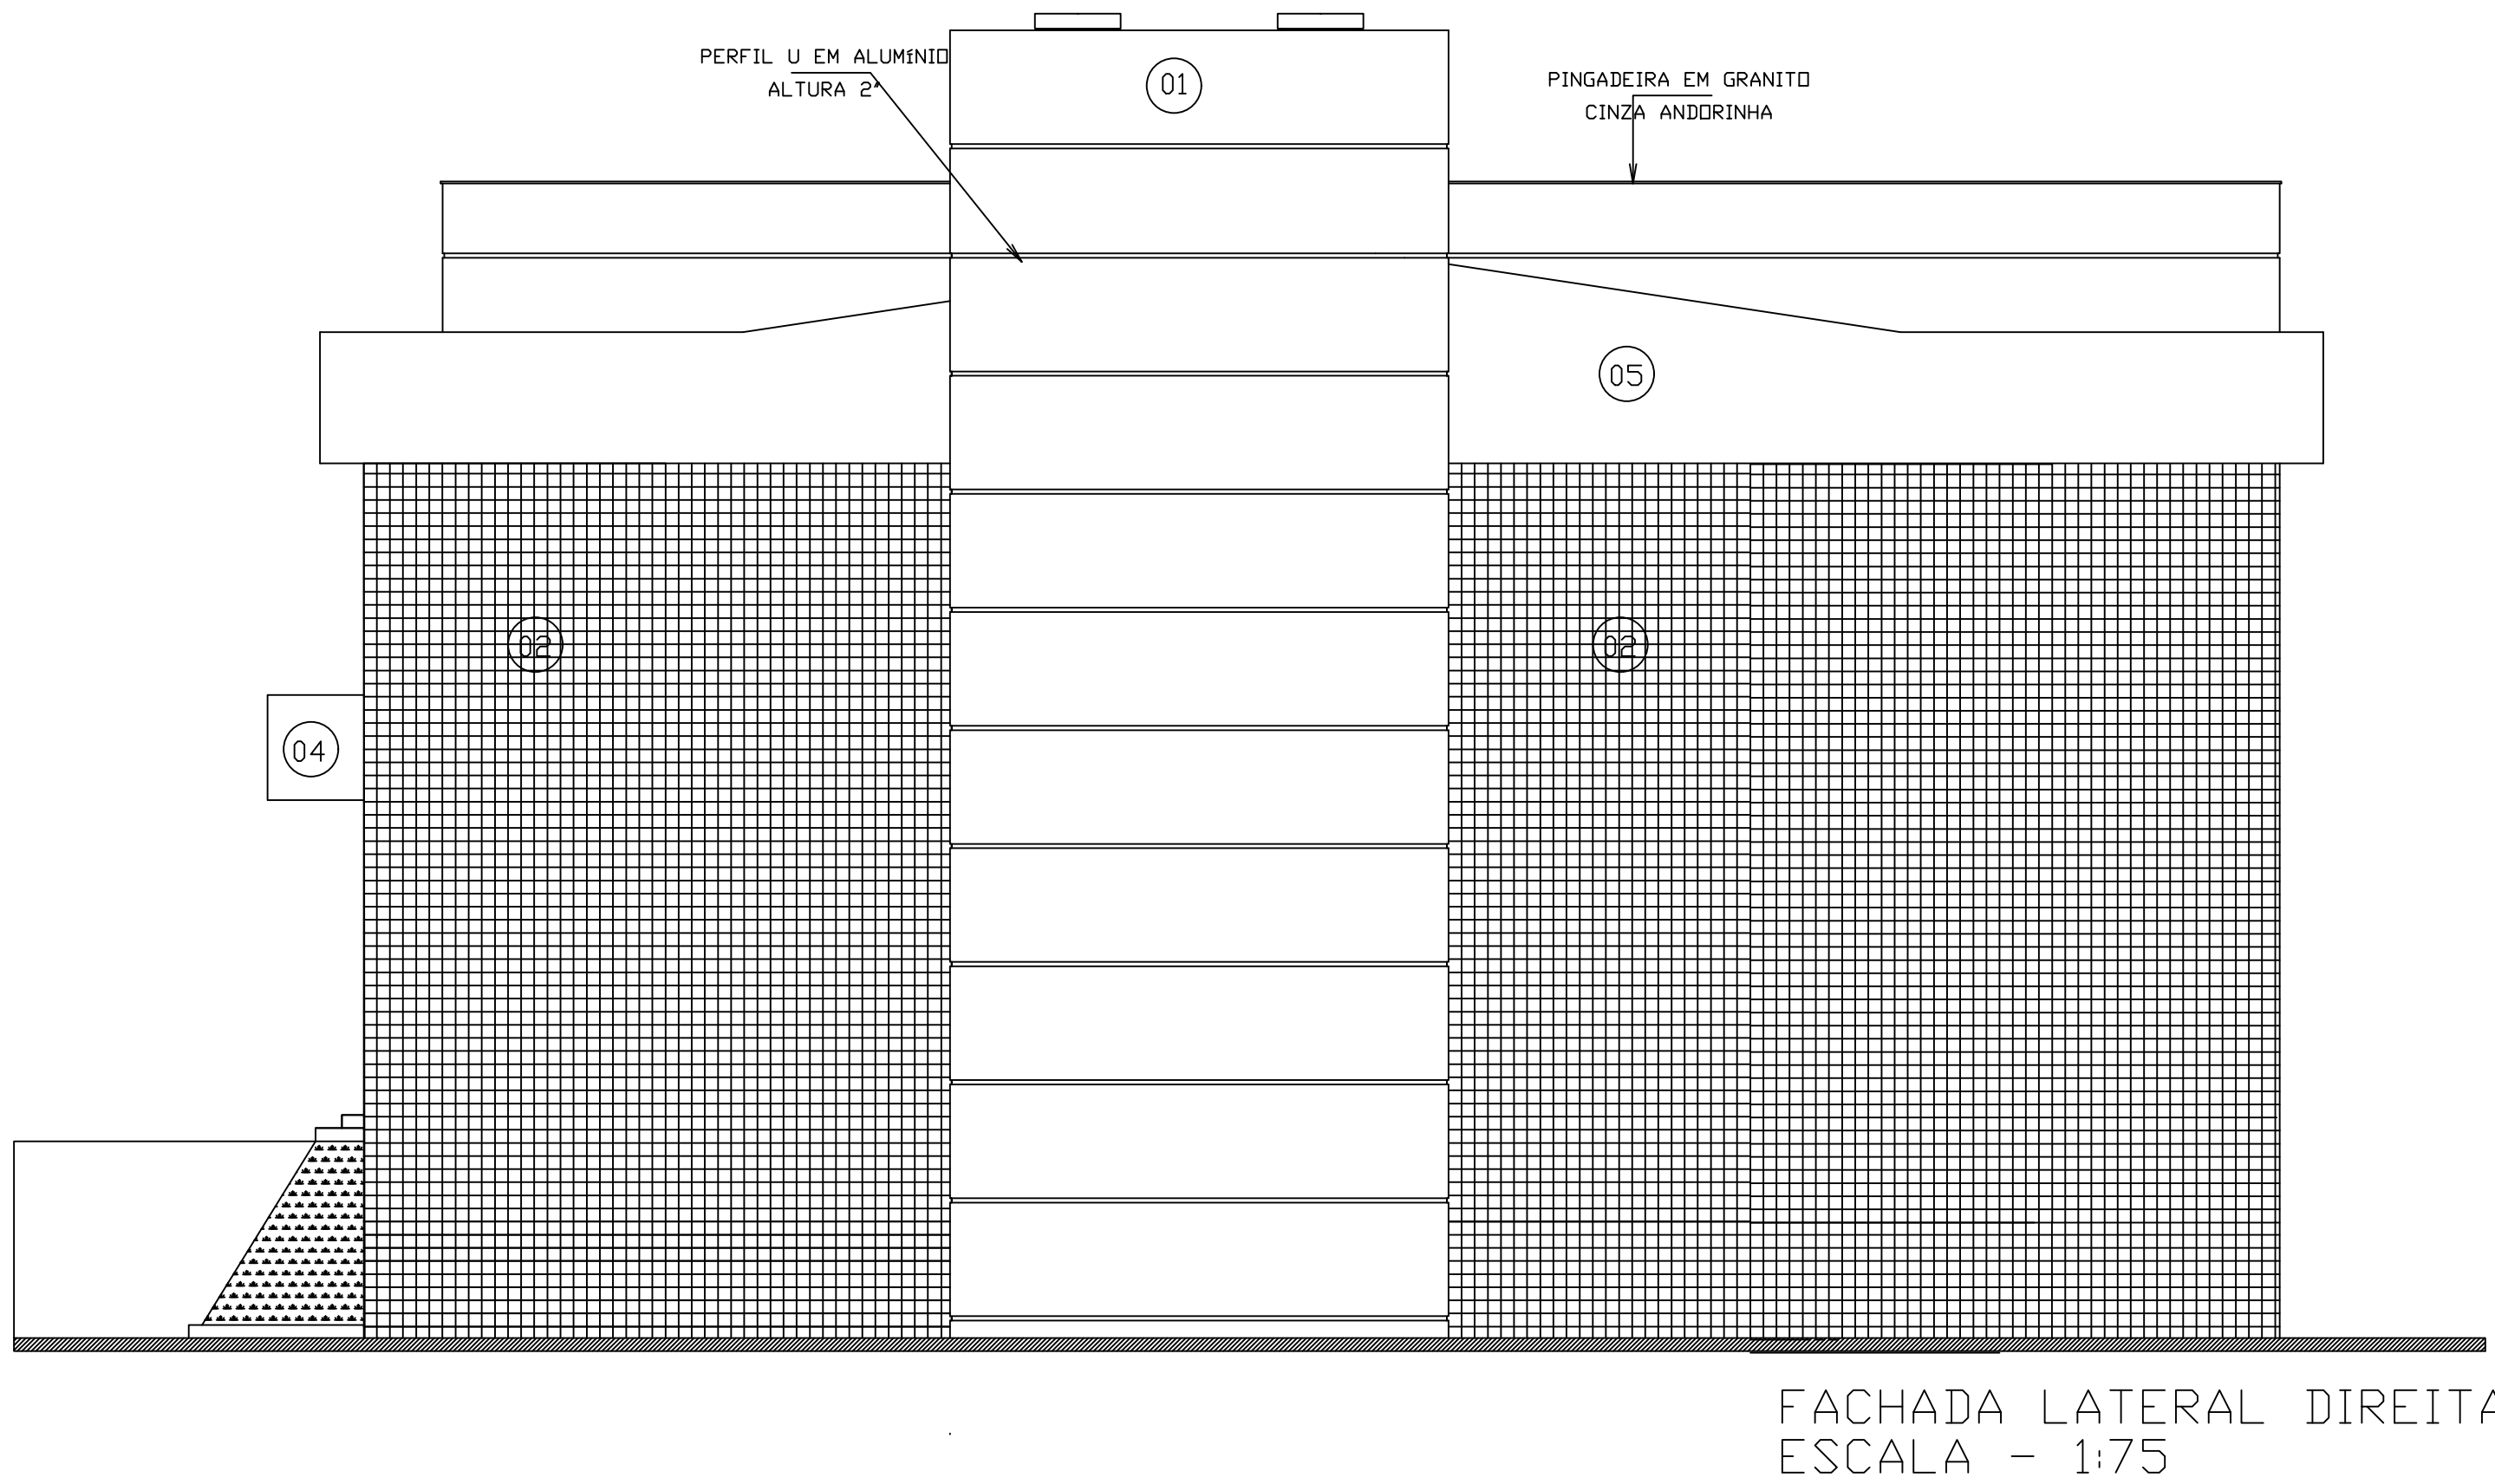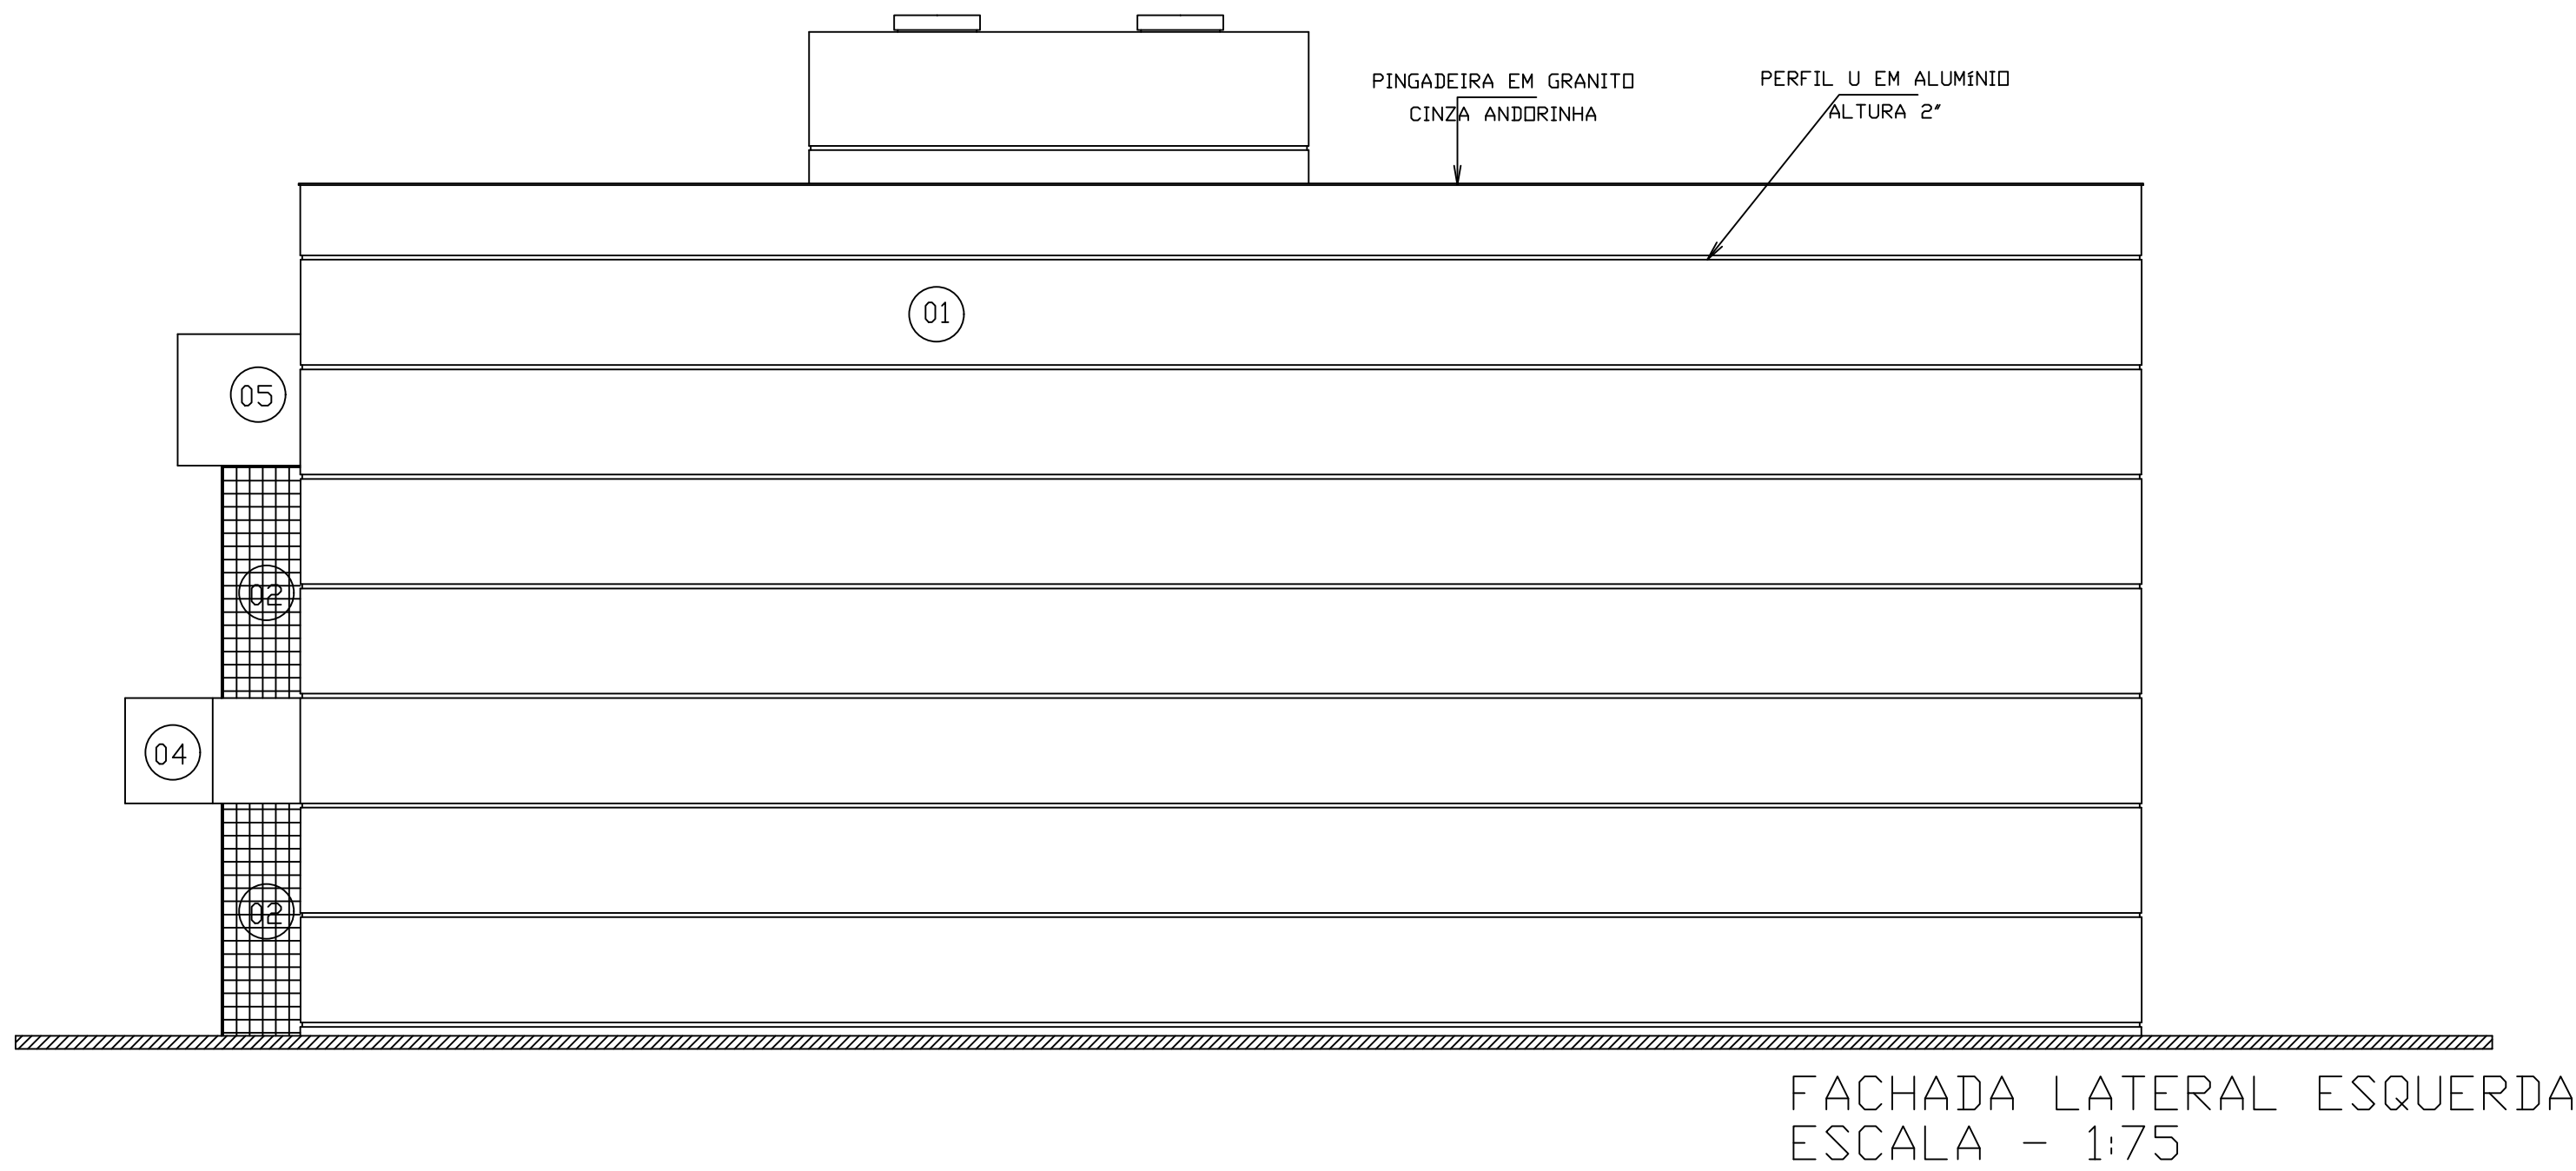

ESPECIFICAÇÃO DOS ACABAMENTOS	
FACHADA	
01	PORCELANATO POLIDO - 40x40cm - CDR: NERO PLUS
02	PASTELHA CERAMICA 10x10cm - PEI-III - CDR: CINZA MEDIO
03	GRANITO - CDR: PRETO
04	REVESTIMENTO EM ACM - CDR: ALUMINIO POLIDO
05	REBOCO, EMASSADO E PINTADO COM TINTA ACRILICA

PROJETO DE ARQUITETURA

EDIFÍCIO INSTITUCIONAL

PROPRIETÁRIO:

CÂMARA MUNICIPAL DE MARABÁ

ENDEREÇO DA OBRA:

AV. HILEIA, SN, AGROPOLIS DO INCRA, AMAPÁ,
MARABÁ - PA

PROPRIETÁRIO:

CÂMARA MUNICIPAL DE MARABÁ
CNP.J: 04.392.616/0001-20

AUTOR DO PROJETO:

HONORIO AIRES DA SILVA NETO
ARQUITETO E URBANISTA
CAU-A 24.602-6

ATUALIZAÇÃO DO PROJETO (AS BUILT):

WALISON RODRIGUES DE OLIVEIRA
ENGENHEIRO CIVIL
CREA 961208PA

ESCALA:

INDICADA

42,50%

TAXA DE OCUPAÇÃO

20,40%

TAXA DE PERMEABILIDADE

6,325.00

ÁREAS m²

TERRENO

6.325.00

CONTEÚDO:

CORTES (AA' E BB') E FACHADAS (LATERAL ESQUERDA E DIREITA)

PRANCHAS:

2/4



PROJETO DE ARQUITETURA

EDIFÍCIO INSTITUCIONAL

PROPRIETÁRIO

CÂMARA MUNICIPAL DE MARABÁ

ENDEREÇO DA OBRA

AV. HILÉIA, SN, AGROPOLIS DO INCRÁ, AMAPÁ,
MARABÁ - PA

PROPRIETÁRIO

CÂMARA MUNICIPAL DE MARABÁ
CNPJ 04.302.016/0001-20

AUTOR DO PROJETO

HENRIQUE ARES DE SILVA NETO
ARQUITETO E URBANISTA
CAU 6.24660-6

ATUALIZAÇÃO DO PROJETO (AS BUILT)

WALISON RODRIGUES DE OLIVEIRA
ENGENHEIRO CIVIL
CREA 93030904

ESCALA INDICADA


EXISTENTE 3.255,00


PRANCHAS

3/4




CORTE CC' E FACHADAS <FRONTAL E POSTERIOR>

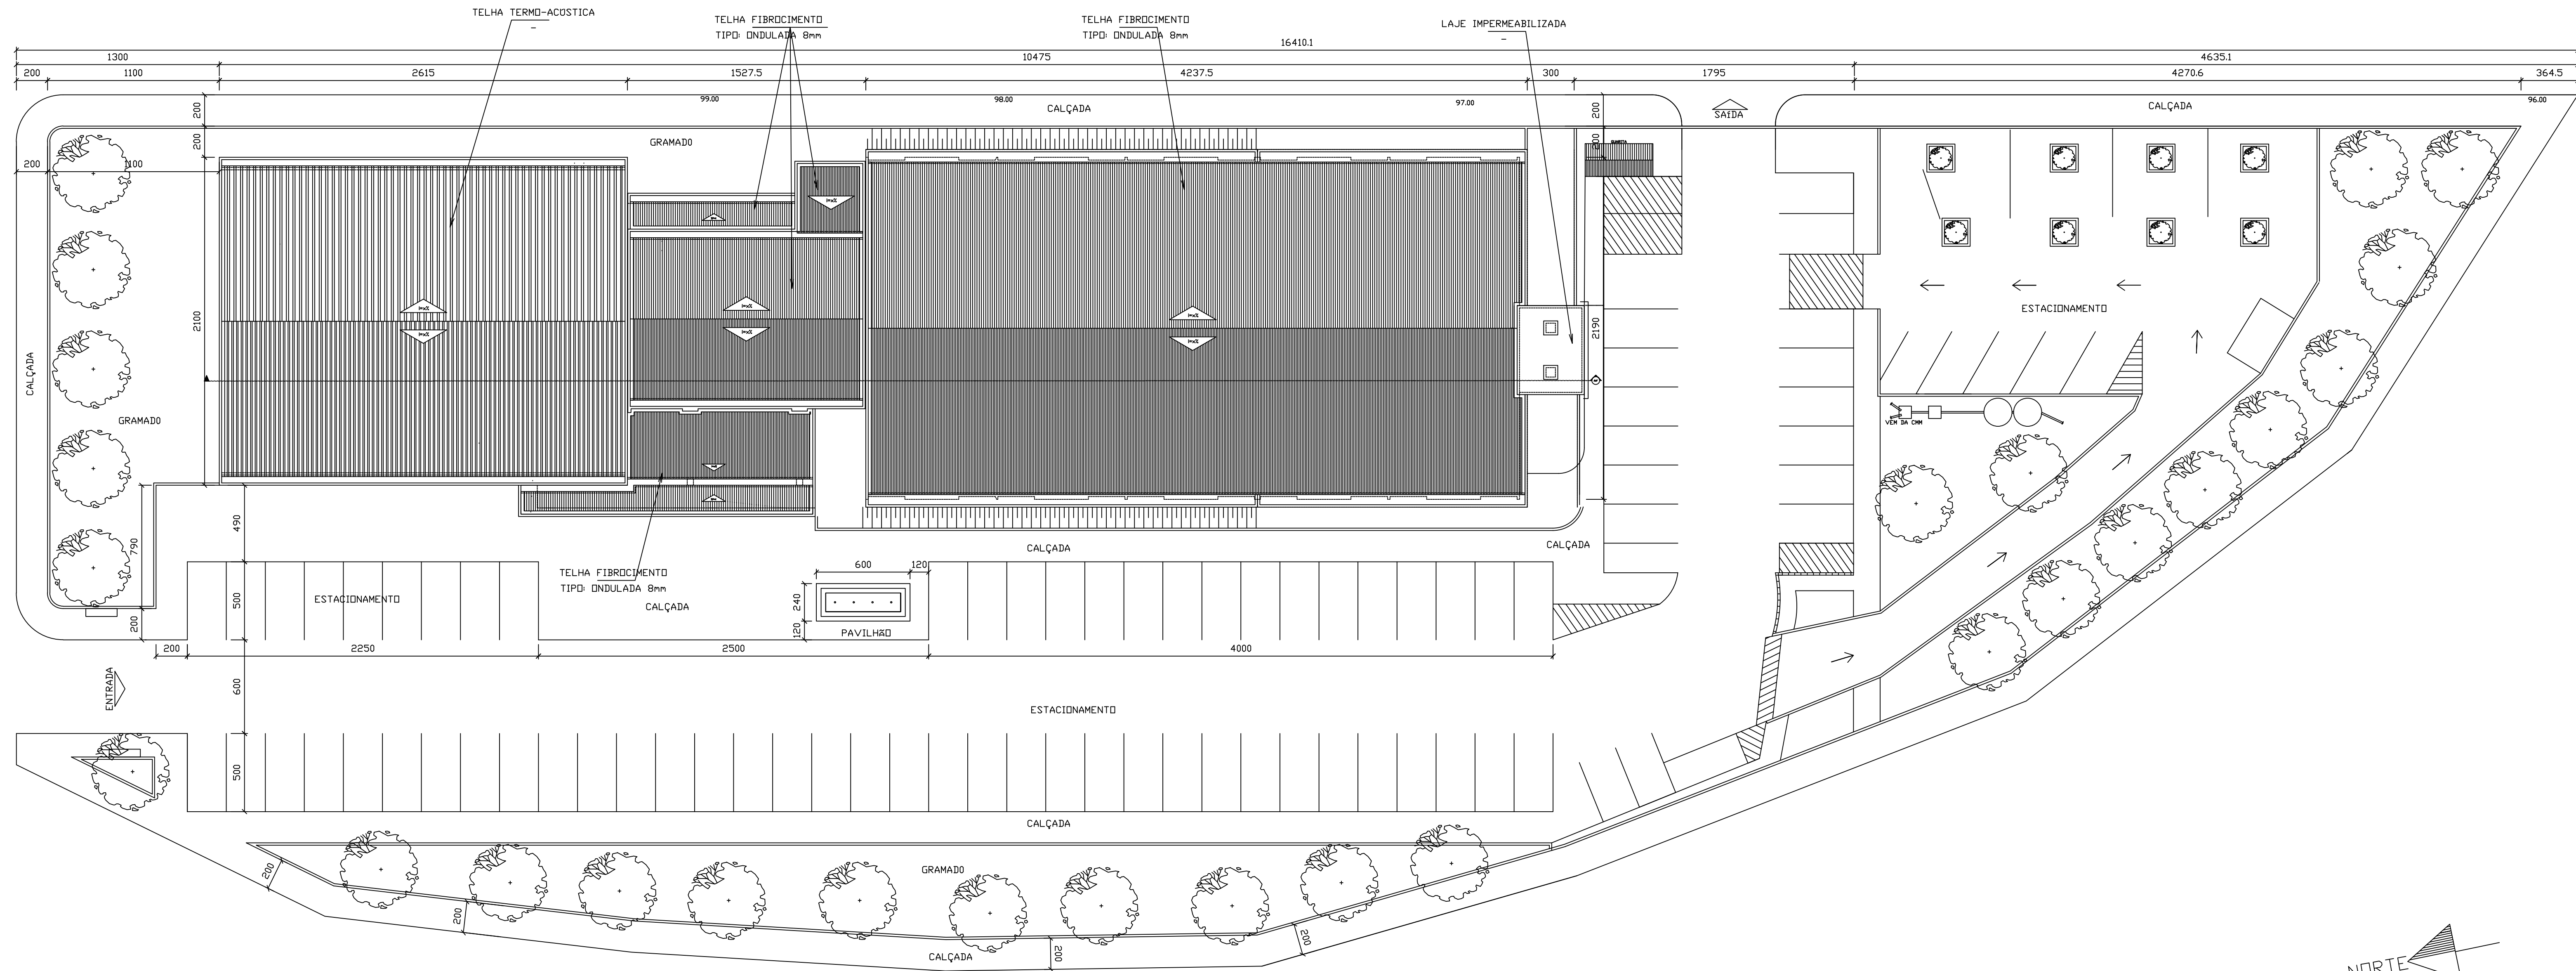


PLANTA DE COBERTURA E LOCAÇÃO
ESCALA - 1:200

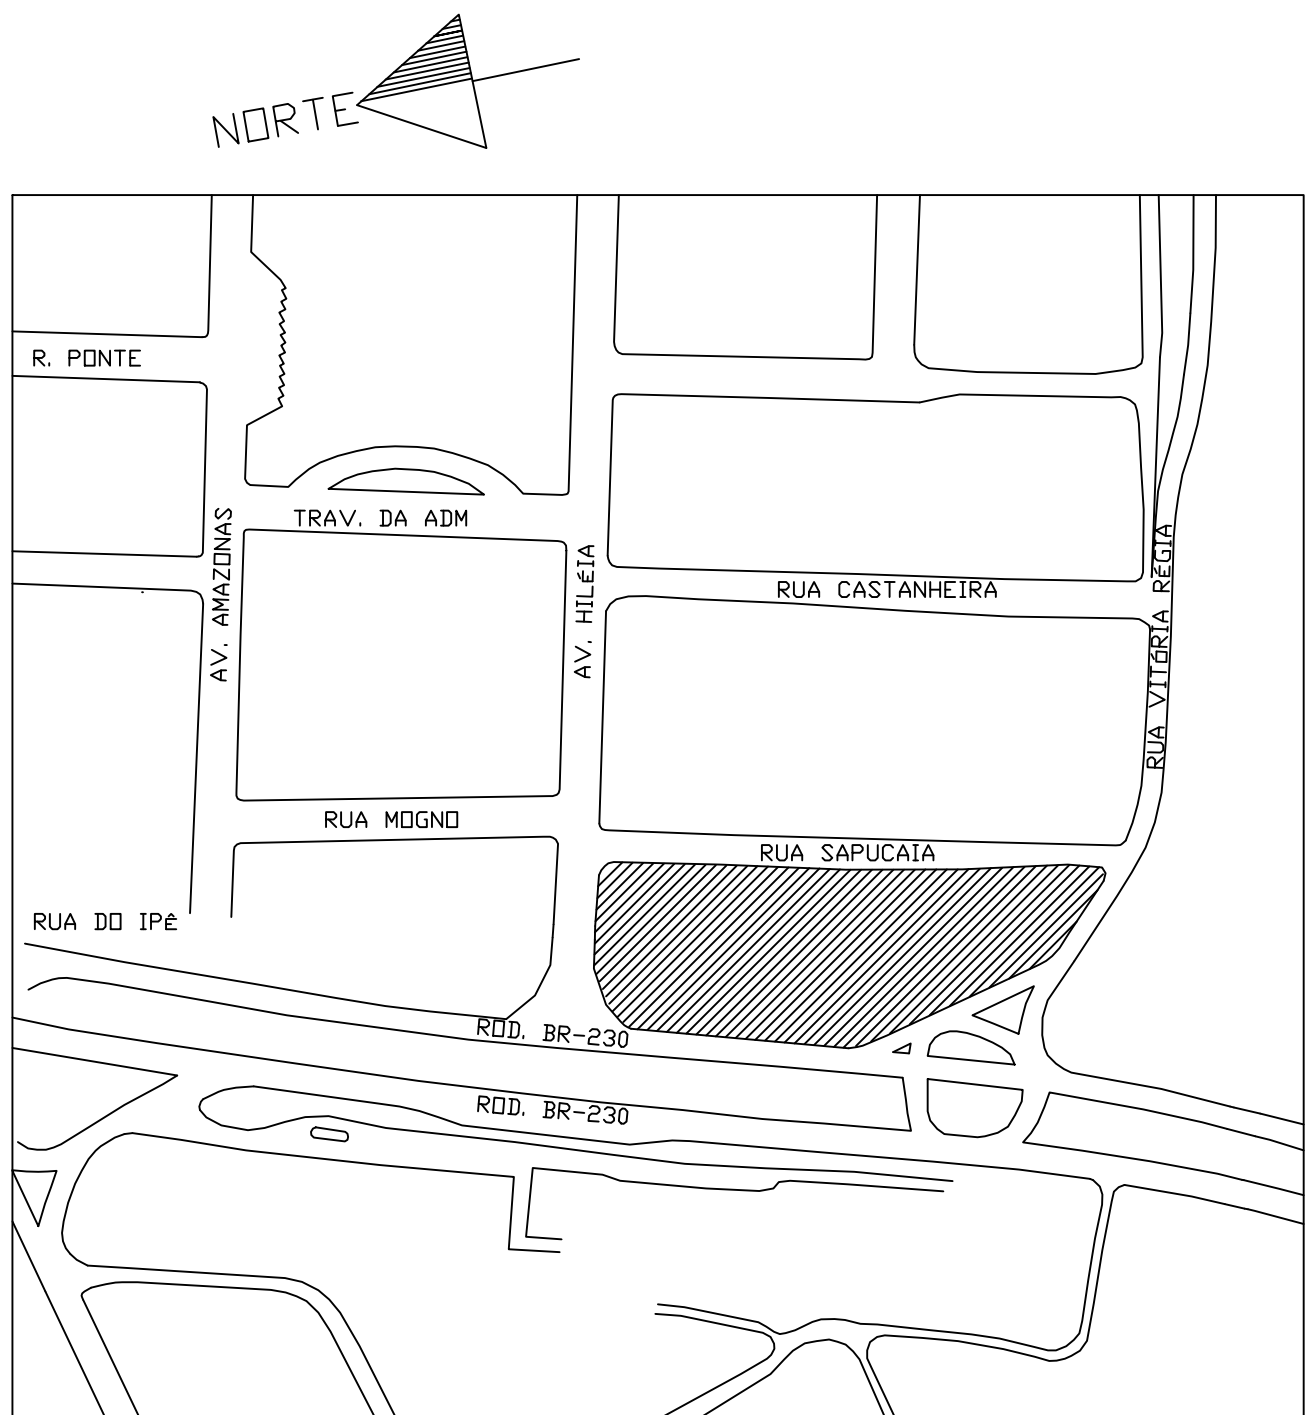

PLANTA DE SITUAÇÃO
SEM ESCALA

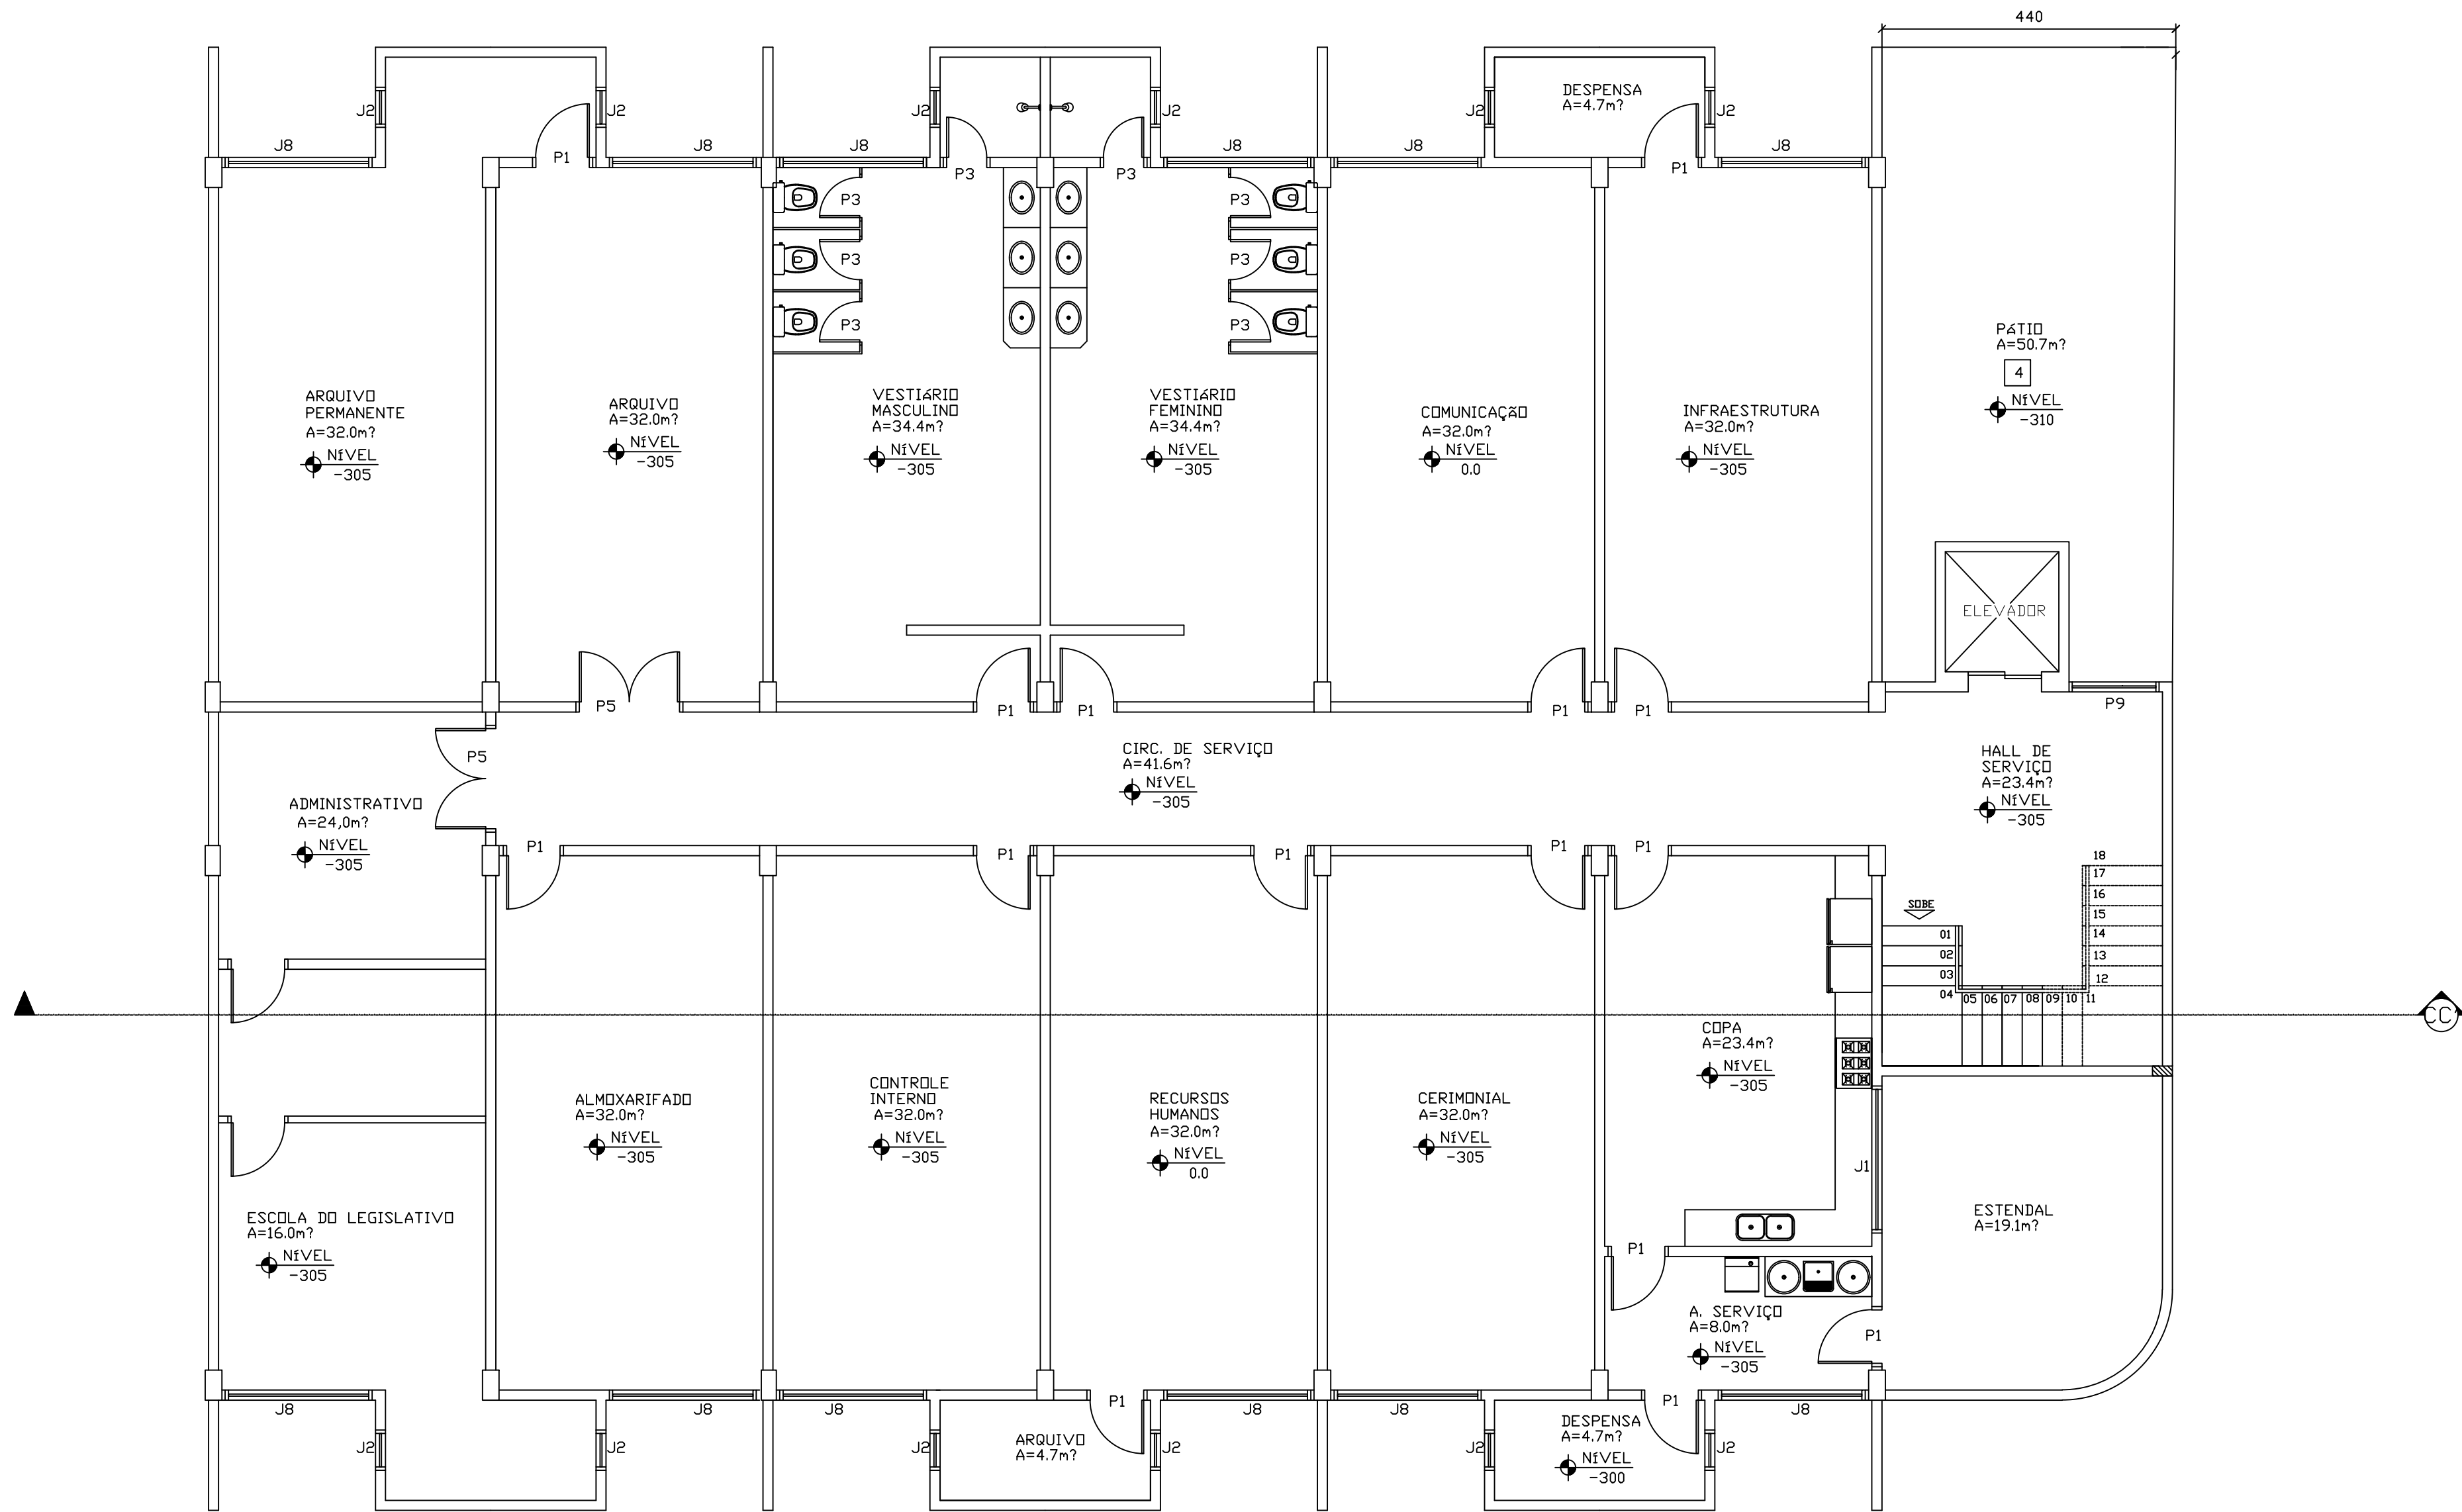

PLANTA BAIXA - PAVIMENTO INFERIOR
ESCALA - 1:75
1º PAVIMENTO

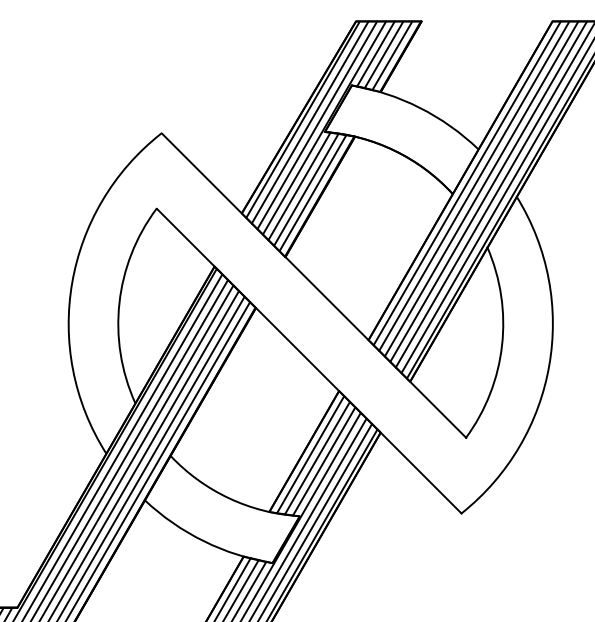PROJETO DE ARQUITETURA				
EDIFÍCIO INSTITUCIONAL				
PROPRIETÁRIO:				
CÂMARA MUNICIPAL DE MARABÁ				
ENDEREÇO DA OBRA:				
AV. HILEIA, SN, AGROPOLIS DO INCRA, AMAPÁ, MARABÁ - PA				
PROPRIETÁRIO:				
CÂMARA MUNICIPAL DE MARABÁ				
CNPJ 04.302.616/0001-20				
AUTOR DO PROJETO:				
HONORIO AIRES DA SILVA NETO				
ARQUITETO E URBANISTA				
CAU A 24.602-6				
ATUALIZAÇÃO DO PROJETO (AS BUILT):				
WALISON RODRIGUES DE OLIVEIRA				
ENGENHEIRO CIVIL				
CREA 961208PA				
				
ESCALA:	TAXA DE OCUPAÇÃO:	TAXA DE PERMEAB:	ÁREAS m²:	PRANCHA:
INDICADA	42,50%	20,40%	TERRENO 6.525,00	
DESENHO CAD	DATA	DEZEMBRO/2025	EXISTENTE: 3.255,00	
HONORIO				
CONTEÚDO:				4 / 4
PLANTA BAIXA PAVIMENTO INFERIOR, LOCAÇÃO, COBERTURA E SITUAÇÃO				

