


1 PLANTA BAIXA / DEMOLIR
ESCALA 1:100

QUADRO DE ESPECIFICAÇÃO DOS SERVIÇOS

- DEMOLIR PAREDES DO MURO CONFORME LEGENDA;
- REMOVER VEGETAÇÃO;
- ADEQUAR CALÇADA E COBERTURA PARA AMPLIAÇÃO.

LEGENDA

- MANTER
- MANTER
- REMOVER/DEMOLIR
- DEMOLIR
- CONSTRUIR
- CONSTRUIR

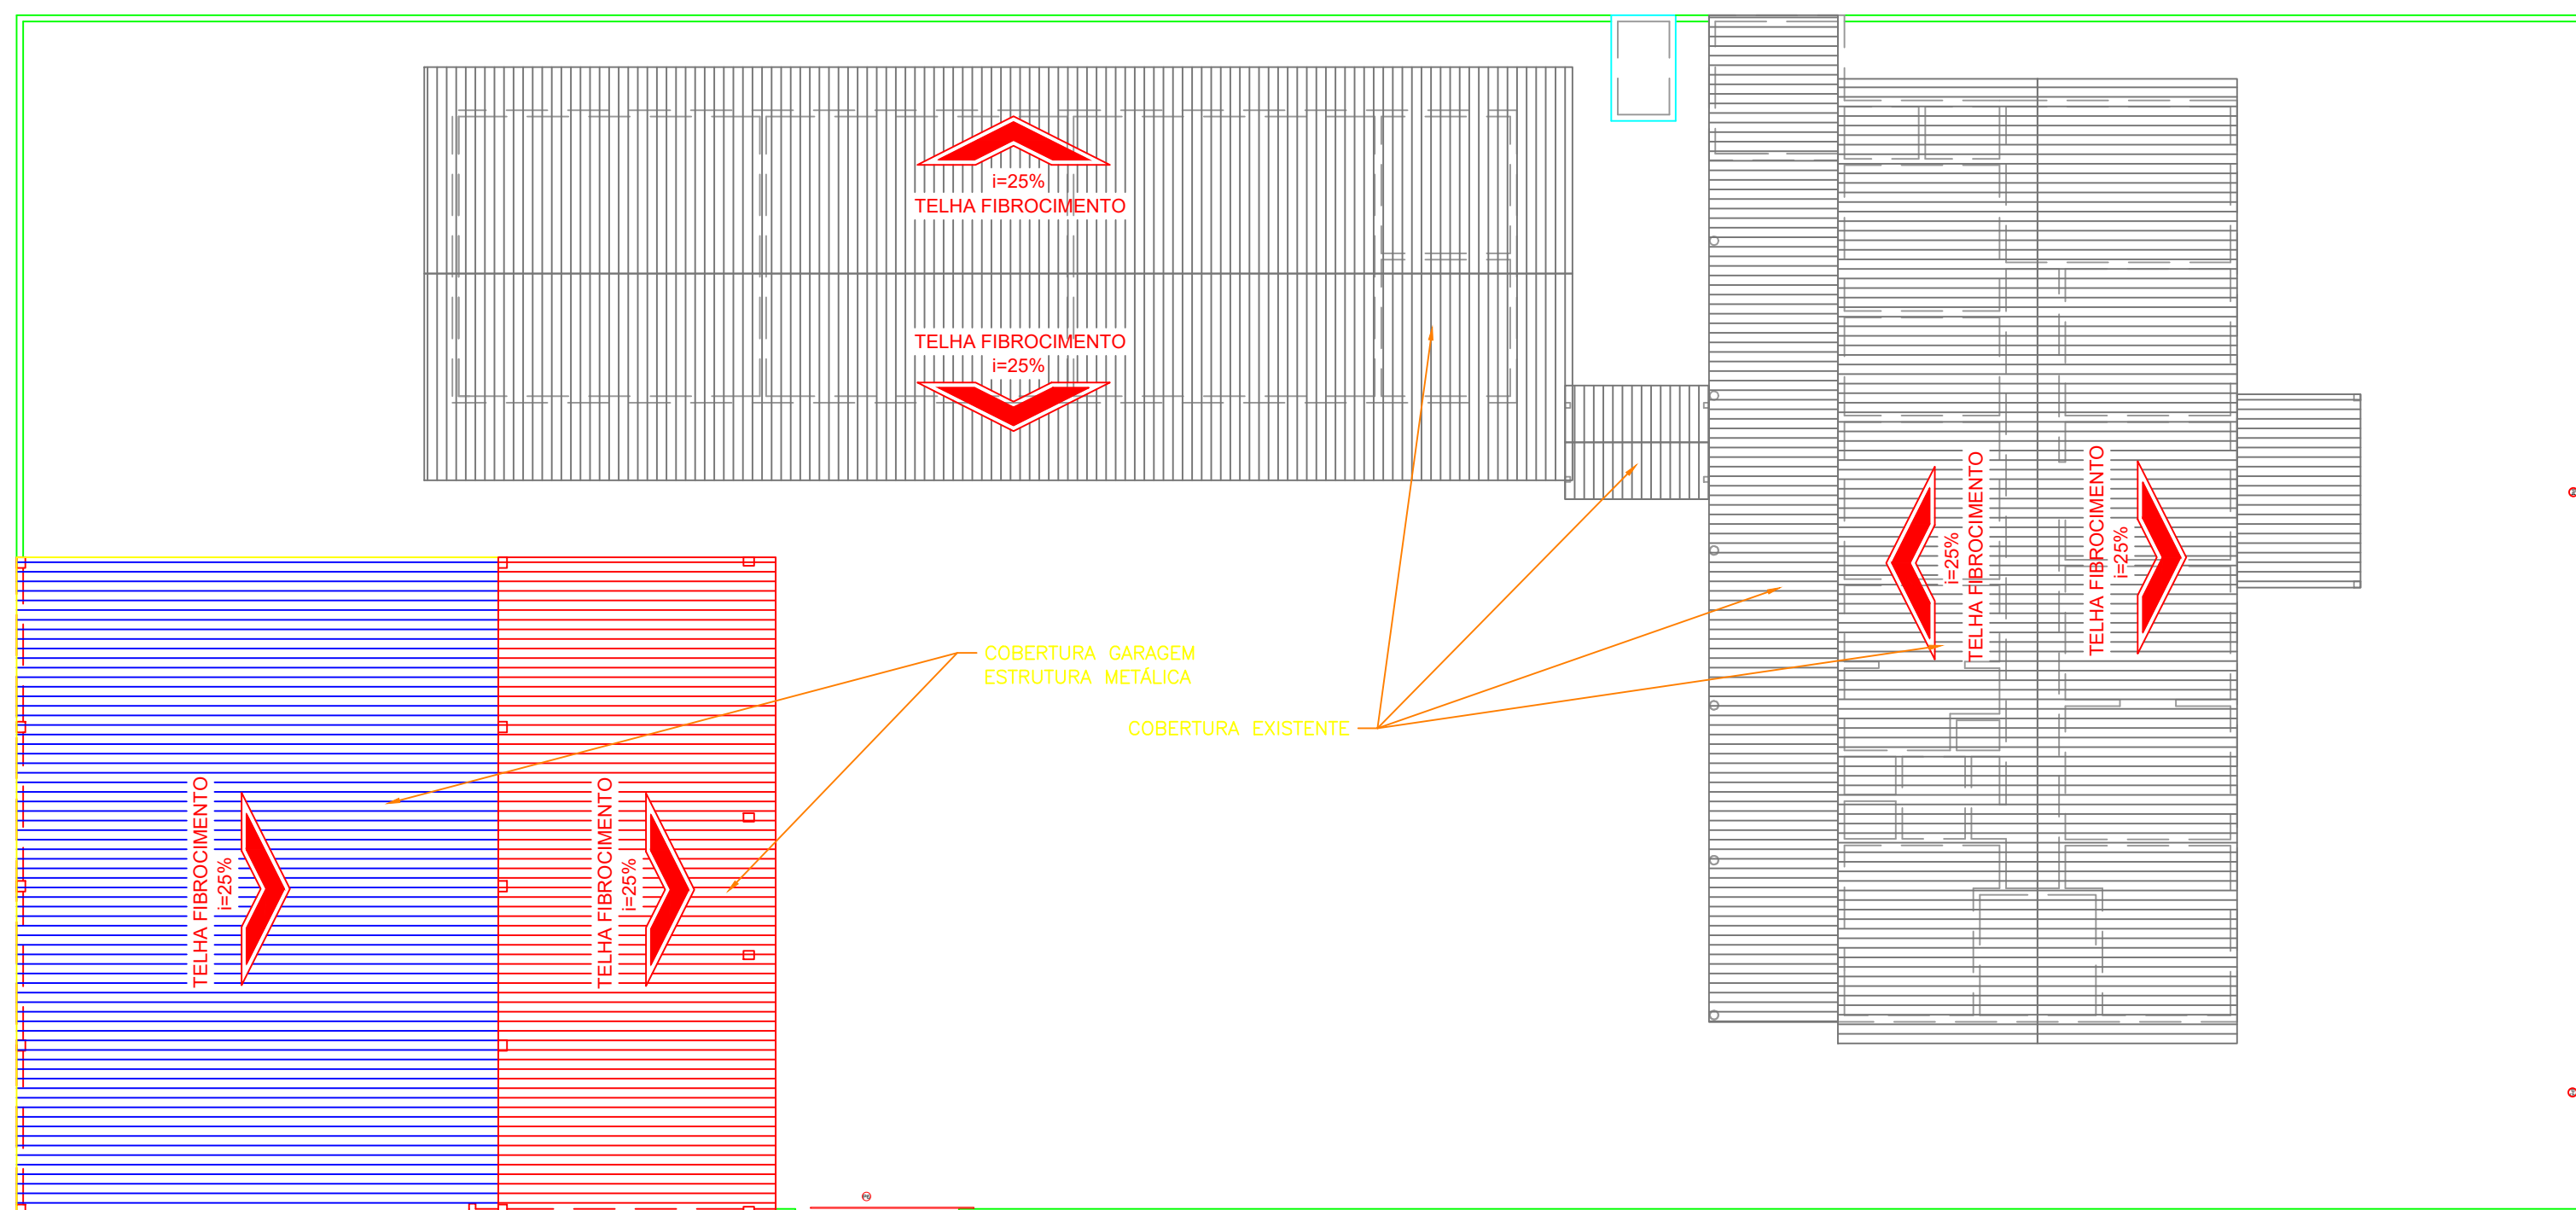

3 PROJETO DE COBERTURA
ESCALA 1:150

LEGENDA


- COBERTURA NOVA
- COBERTURA NOVA
- COBERTURA ANTIGA

QUADRO DE ESPECIFICAÇÃO DOS SERVIÇOS

- CONSTRUIR GARAGEM (VER PROJETO, PRANCHA 2/2)
- CONSTRUIR AMPLIAÇÃO (VER PROJETO, PRANCHA 2/2)

LEGENDA

- MANTER
- MANTER
- REMOVER/DEMOLIR
- DEMOLIR
- CONSTRUIR
- CONSTRUIR

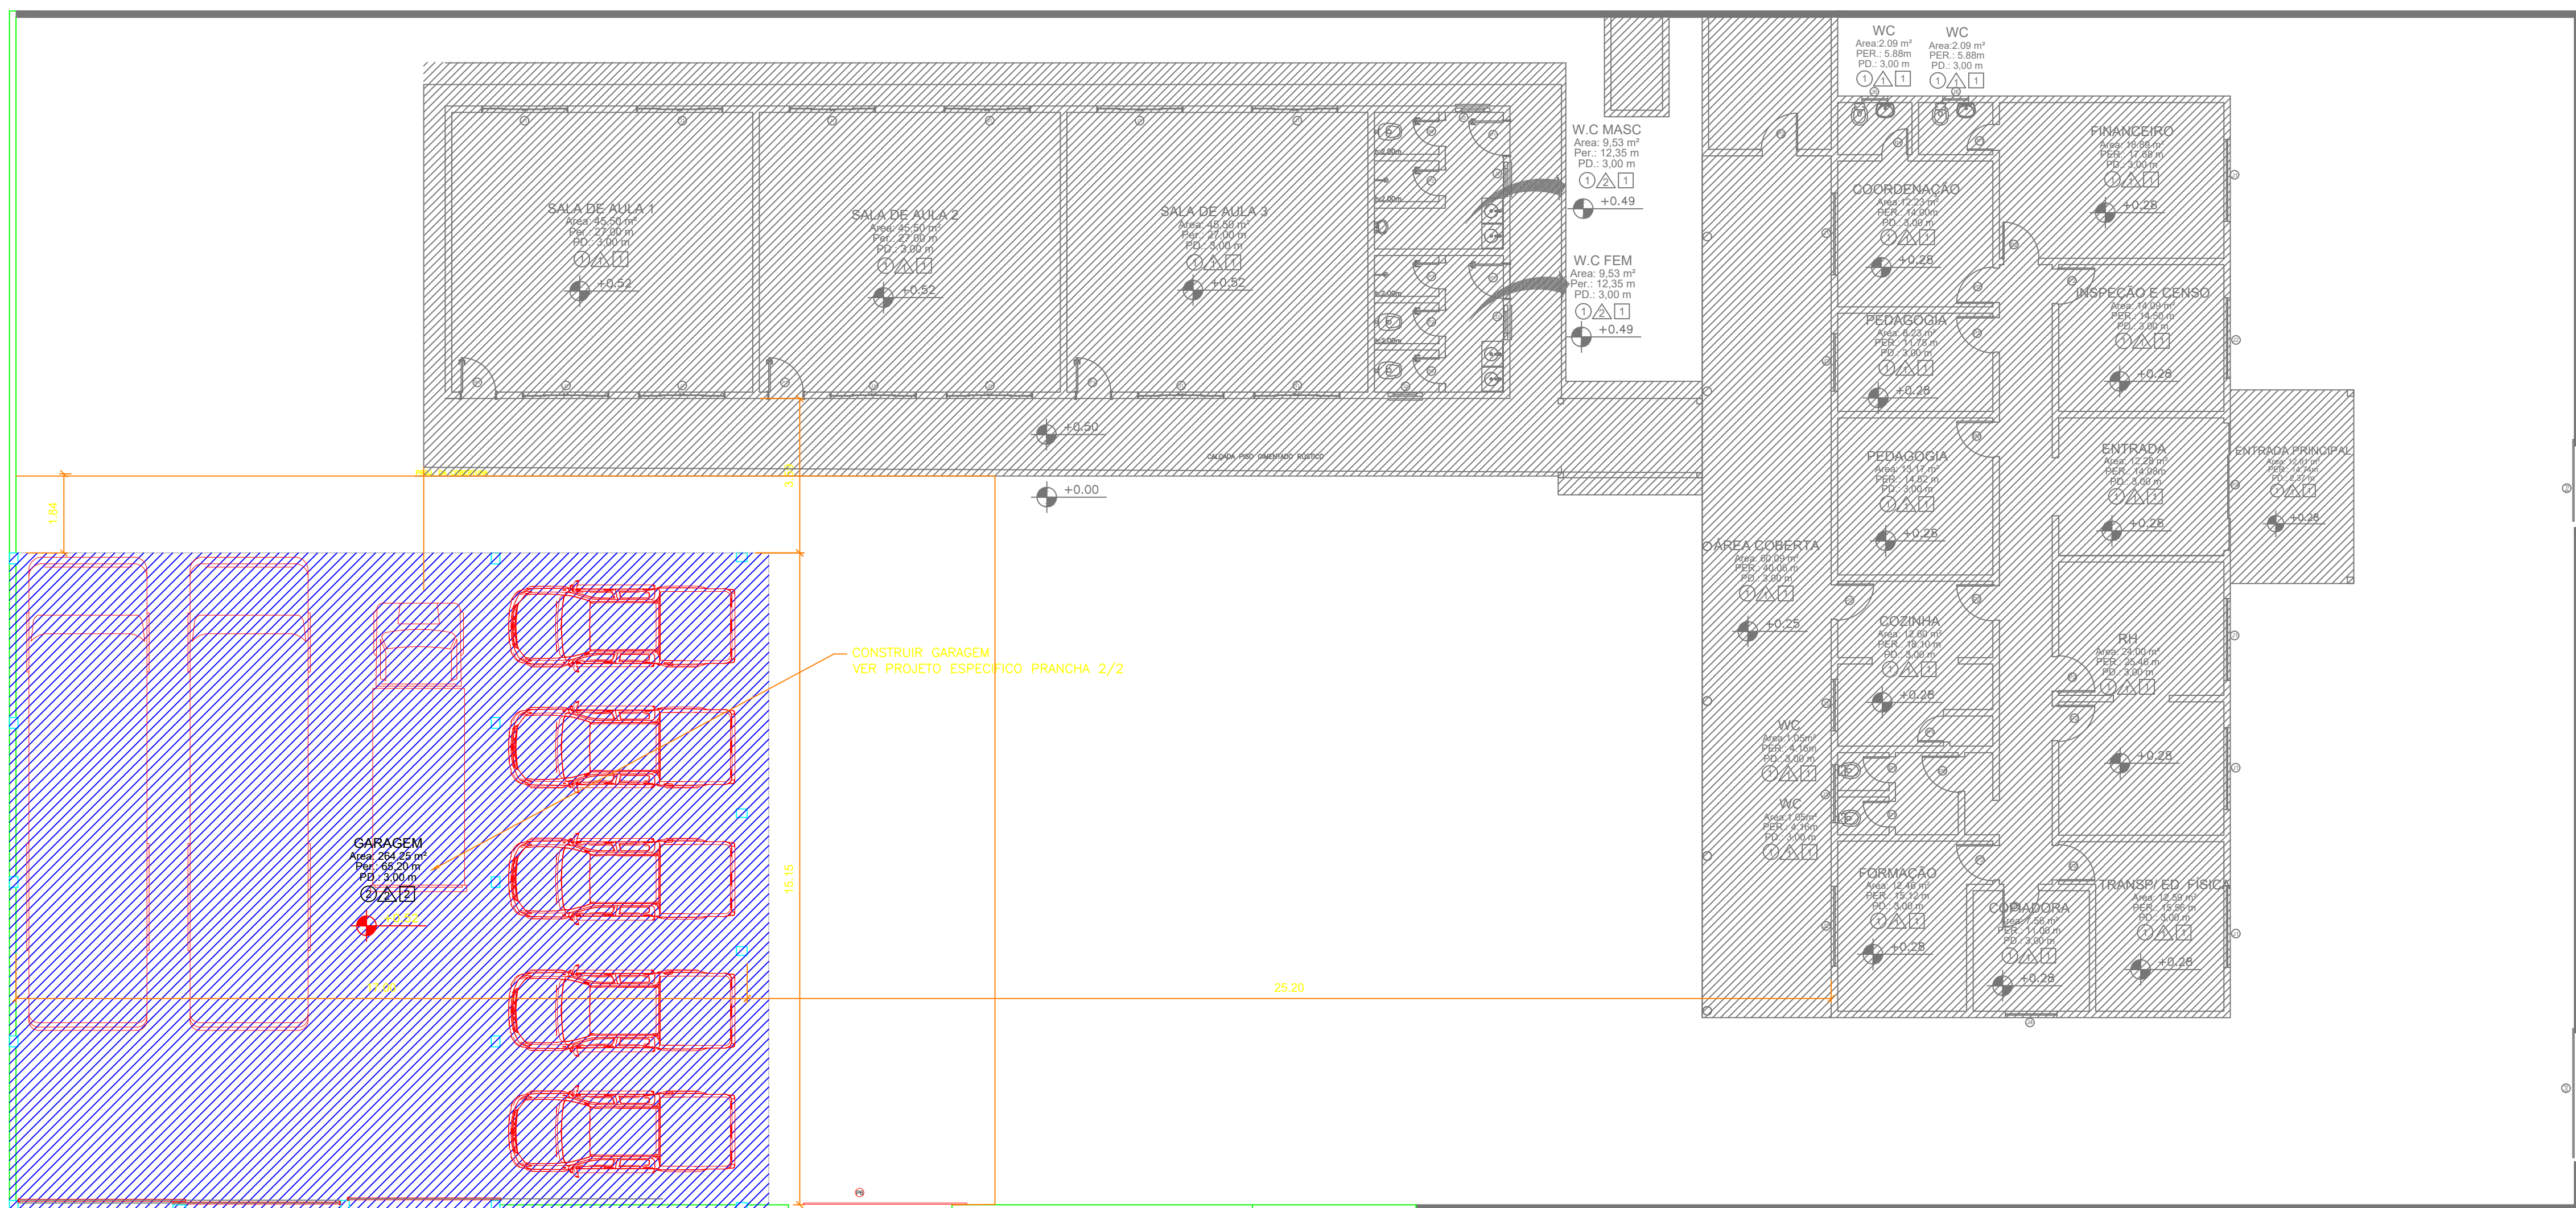

2 PLANTA BAIXA- LOCAÇÃO / CONSTRUIR
ESCALA 1:100

GOVERNO DO ESTADO DE RONDÔNIA
GOVERNO: MARCOS JOSÉ ROCHA DOS SANTOS

SECRETARIA DE ESTADO DA EDUCAÇÃO - SEDUC

OBJETO
CONSTRUÇÃO DE ESTACIONAMENTO NA CRE DE CEREJEIRAS

ENDEREÇO Av. Brasil, nº1680, Bairro St. Industrial Seis. LOCAL CEREJEIRAS - RO

CONTEÚDO PLANTA BAIXA / DEMOLIR PLANTA BAIXA - LOCAÇÃO / CONSTRUIR PROJETO DE COBERTURA DATA OUTUBRO/2023

GERENTE DE PROJETOS EULER RENAN SALLES DO CARMO ARQUITETO E URBANISTA - CAU Nº 186751-1 RO PROJETO ARQUITETÔNICO

AUTORIA DO PROJETO JUNIOR BARBOZA DA SILVA ENO CIVIL - CREA 181740-RO ETAPA DE PROJETO PROJETO

ART NÚMERO PRANCHA 01/02

SITUAÇÃO AV. BRASIL

AV. CASTELO BRANCO


ÁREAS ÁREA TERRENO 1667,82 m² ÁREA CONSTRUÍDA 545,40 m² ÁREA A DEMOLIR 15,21 m² ÁREA A CONSTRUIR 264,25 m² ÁREA TOTAL 898,65 m²

FIRMA RESPONSÁVEL PELO PROJETO / OBRA

REV. MODIFICAÇÃO DATA PROJETISTA CADISTA APROVO

01. 02. 03.

ESPAÇO PARA PREFEITURA E C.R.E.A.

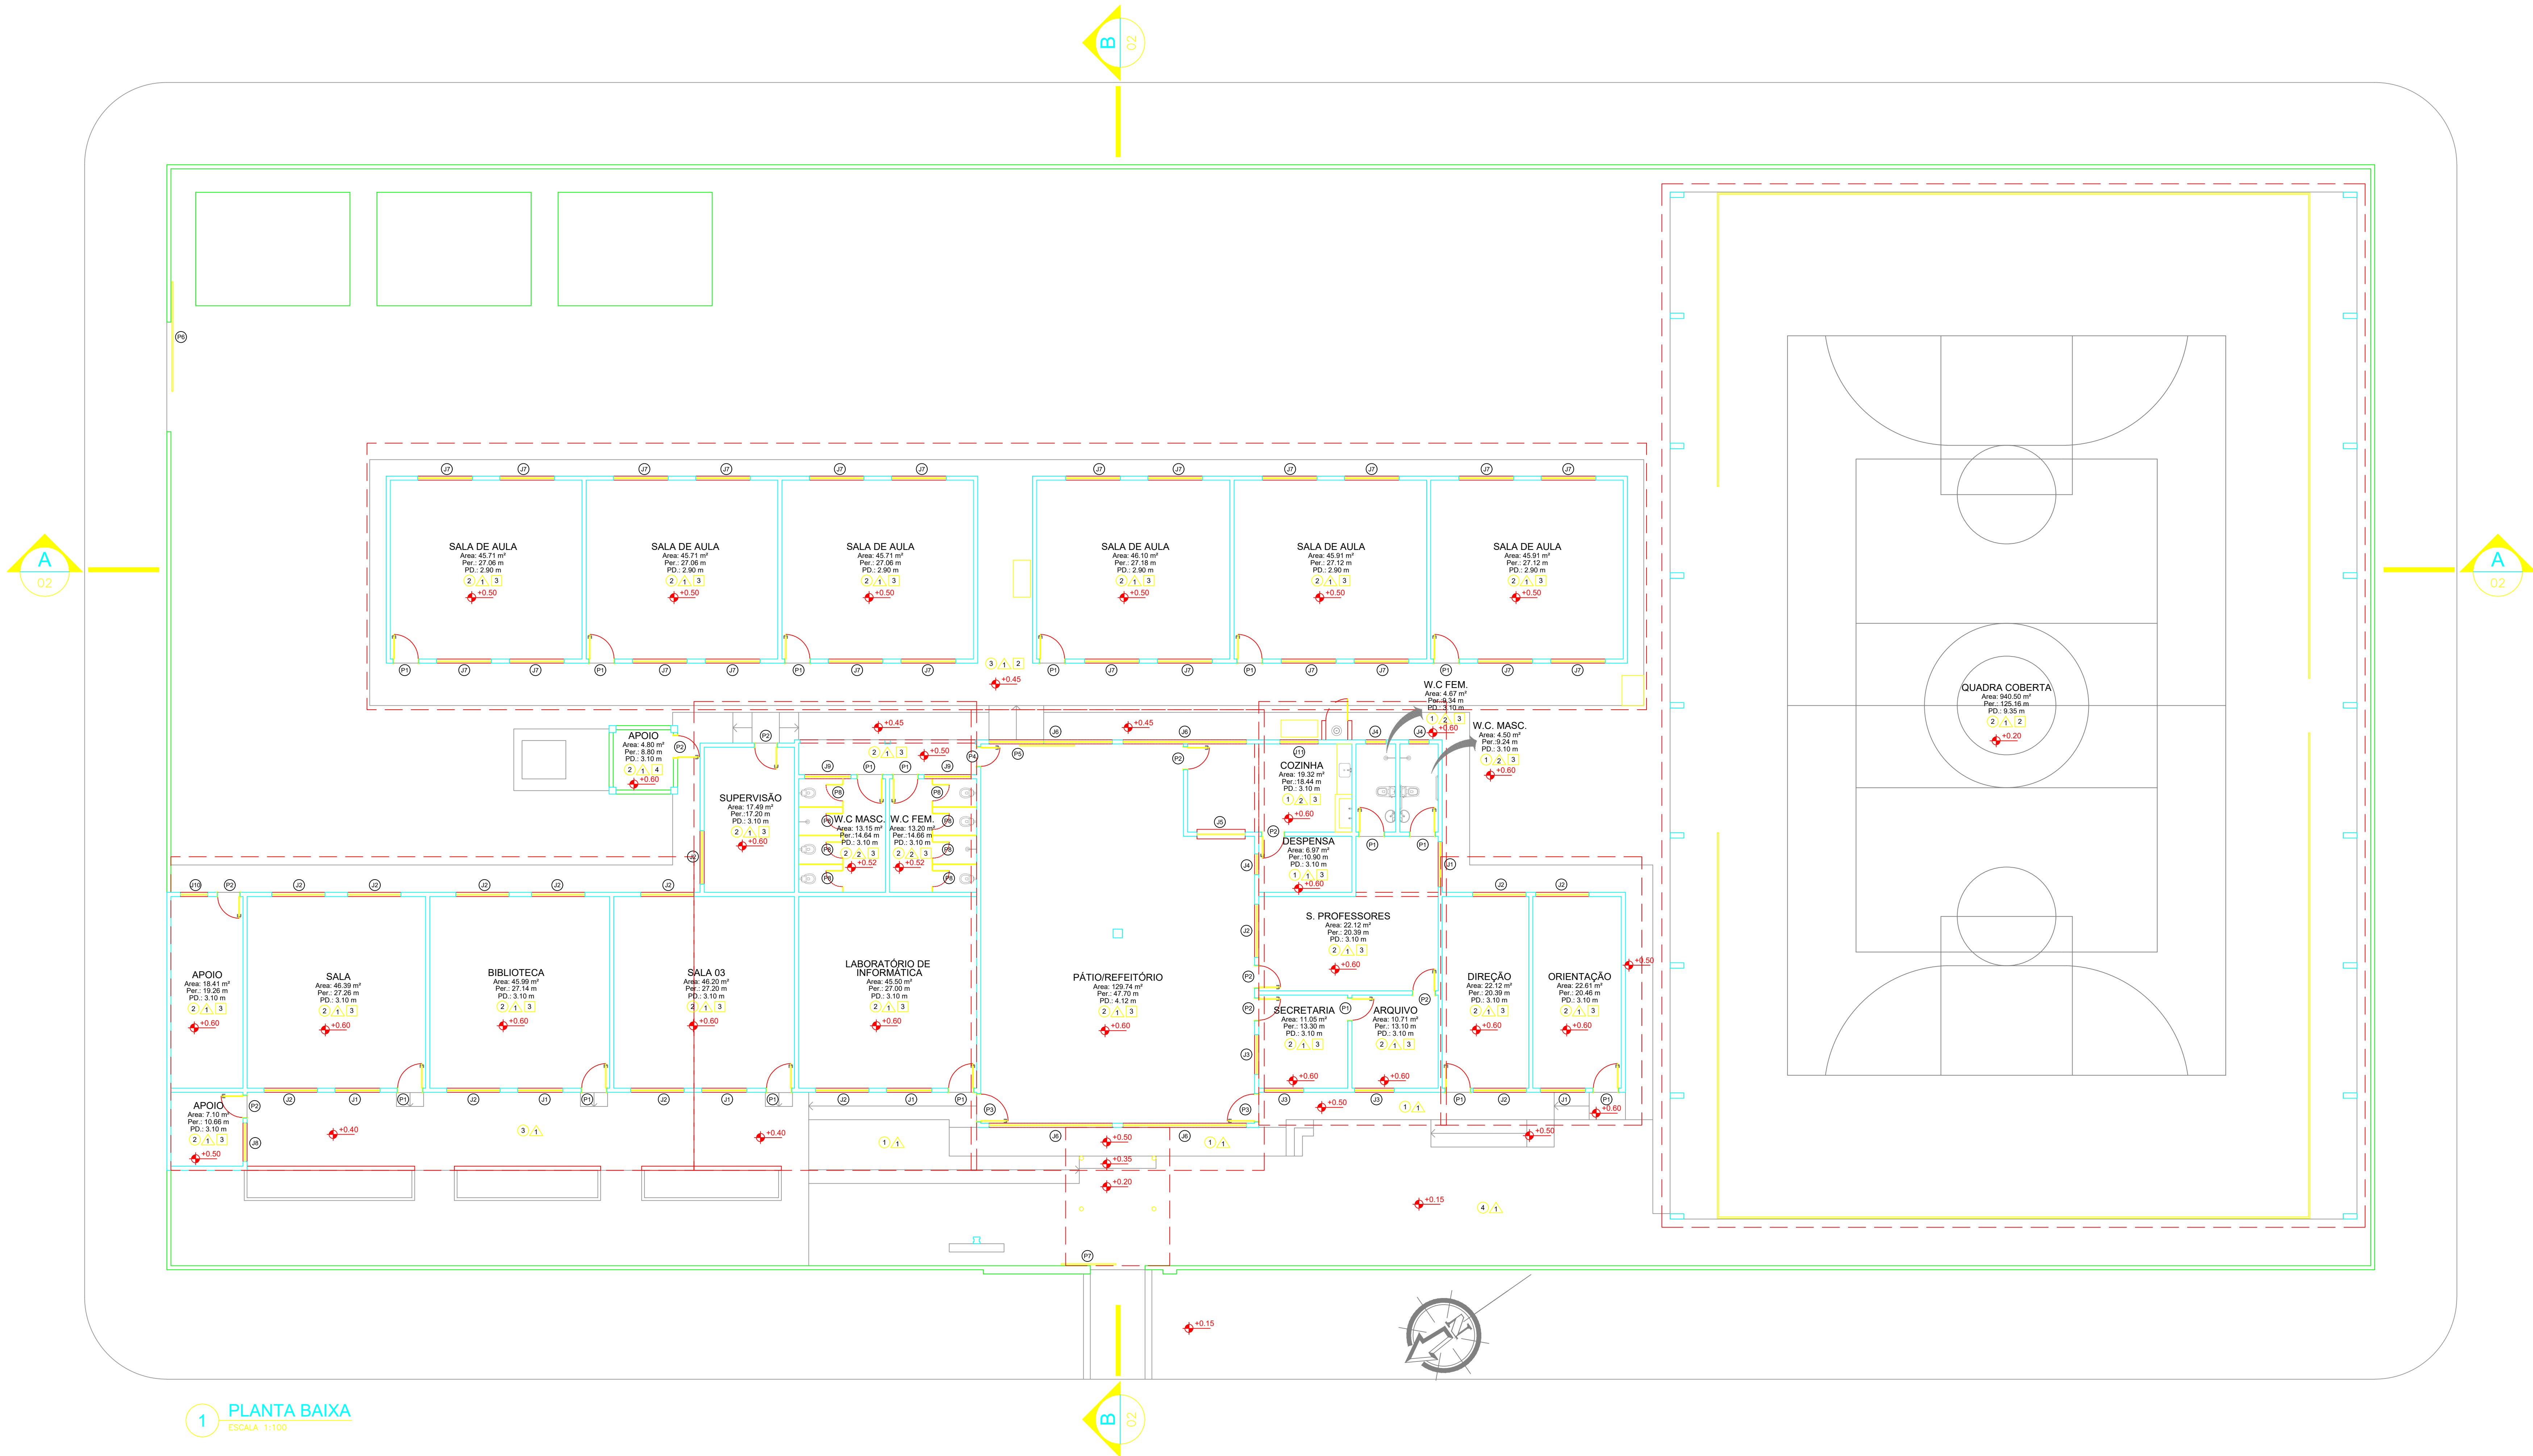

1 PLANTA BAIXA
ESCALA 1:100

QUADRO DE ESPECIFICAÇÕES							
JANELAS	COD.	LARG.	ALTURA	PEIT.	MATERIAL	TIPO	QUANTIDADE
	J1	1,65	1,45	1,00	FERROVIVIRO CANELADO INCOLOR	CORRER 4 FLS (2 FIXAS/ 2 CORRER)	06
	J2	1,85	1,45	1,00	FERROVIVIRO CANELADO INCOLOR	CORRER 4 FLS (2 FIXAS/ 2 CORRER)	14
	J3	1,45	1,45	1,00	FERROVIVIRO CANELADO INCOLOR	CORRER 4 FLS (2 FIXAS/ 2 CORRER)	03
	J4	0,75	0,75	1,80	FERROVIVIRO CANELADO INCOLOR	BASCULANTE	03
	J5	1,76	1,20	0,94	FERRO	ENROLAR	01
	J6	4,80	1,95	2,20	FERROVIVIRO CANELADO INCOLOR	FIXO + BASCULANTE	04
	J7	2,00	1,50	1,10	VIDRO TEMPERADO LISO INCOLOR	CORRER 4 FLS (2 FIXAS/ 2 CORRER)	24
	J8	1,40	1,00	1,20	MADERA	MAXIM-AR	01
	J9	1,70	0,80	1,80	FERROVIVIRO CANELADO INCOLOR	BASCULANTE	02
	J10	1,00	1,20	1,00	FERROVIVIRO	VENEZIANA	01
	J11	1,40	0,75	1,80	FERROVIVIRO CANELADO	BASCULANTE	01
PORTAS	P1	0,90	2,10	-	MADERA	ABRIR	17
	P2	0,80	2,10	-	MADERA	ABRIR	09
	P3	1,00	2,10	-	MADERA	ABRIR	02
	P4	0,70	2,10	-	MADERA	ABRIR	01
	P5	2,00	2,10	-	FERRO	CORRER	01
	P6	4,00	2,00	-	FERRO	CORRER	01
	P7	2,00	2,20	-	FERRO	CORRER	01
	P8	0,60	1,80	0,20	MADERA	ABRIR	00
REVESTIMENTO PAREDE	DESCRIÇÃO						
	CÓDIGO						
	PISO						
	PISO CERÂMICO						
	PISO GRANILITE						
	PISO CIMENTADO LISO						
	PISO CIMENTADO RÚSTICO						
	CÓDIGO						
	DESCRIÇÃO						
	PINTURA LATEX PVC						
	AZULEJO h: ATÉ O TETO						
	AZULEJO h: 1,50 m						
TETO	SEM ACABAMENTO						
	CÓDIGO						
	DESCRIÇÃO						
	FORRO MADEIRA						
	SEM FORRO						
	FORRO PVC						
	LAJE						

GOVERNO DO ESTADO DE RONDÔNIA
GOVERNO: MARCOS JOSÉ ROCHA DOS SANTOS

SECRETARIA DE ESTADO DA EDUCAÇÃO - SEDUC
SECRETÁRIO: SUAMY VIVECANANDA LACERDA DE ABREU

OBJETO

AS BUILT
CEEJA 6 DE JULHO

LOCAL

CABIXI - RO

ENDEREÇO

AV. TAPAJÓS

DATA

SET/2020

CONTEÚDO

PLANTA BAIXA

SETOR

QUADRA

LOTE

CHEFE DO SETOR DE OBRAS

JULIA GOMES DE ALMEIDA
ENGP CIVIL - CREIA: 14840-ENR

ESCALA

INDICADA

DESENHO

Juvenimar/Helios

PROJETO

ARQUITETÔNICO

ETAPA DE PROJETO

BÁSICO

AUTORIA DO PROJETO

JULIA GOMES DE ALMEIDA
ENGP CIVIL - CREIA: 14840-ENR

PRANCHA

01/02

RESPONSÁVEL TÉCNICO PELA OBRA

SITUAÇÃO

ÁREAS

ÁREA DO TERRENO

3.253,01 m²

QUADRA

340,00 m²

ESCOLA

1.210,81 m²

TOTAL

2.150,91 m²

FIRMA RESPONSÁVEL PELO PROJETO / OBRA

REV

MODIFICAÇÃO

DATA

PROJETISTA

CADISTA

APROVO

01

02

03

ESPAÇO PARA PREFEITURA E C.R.E.A.

