


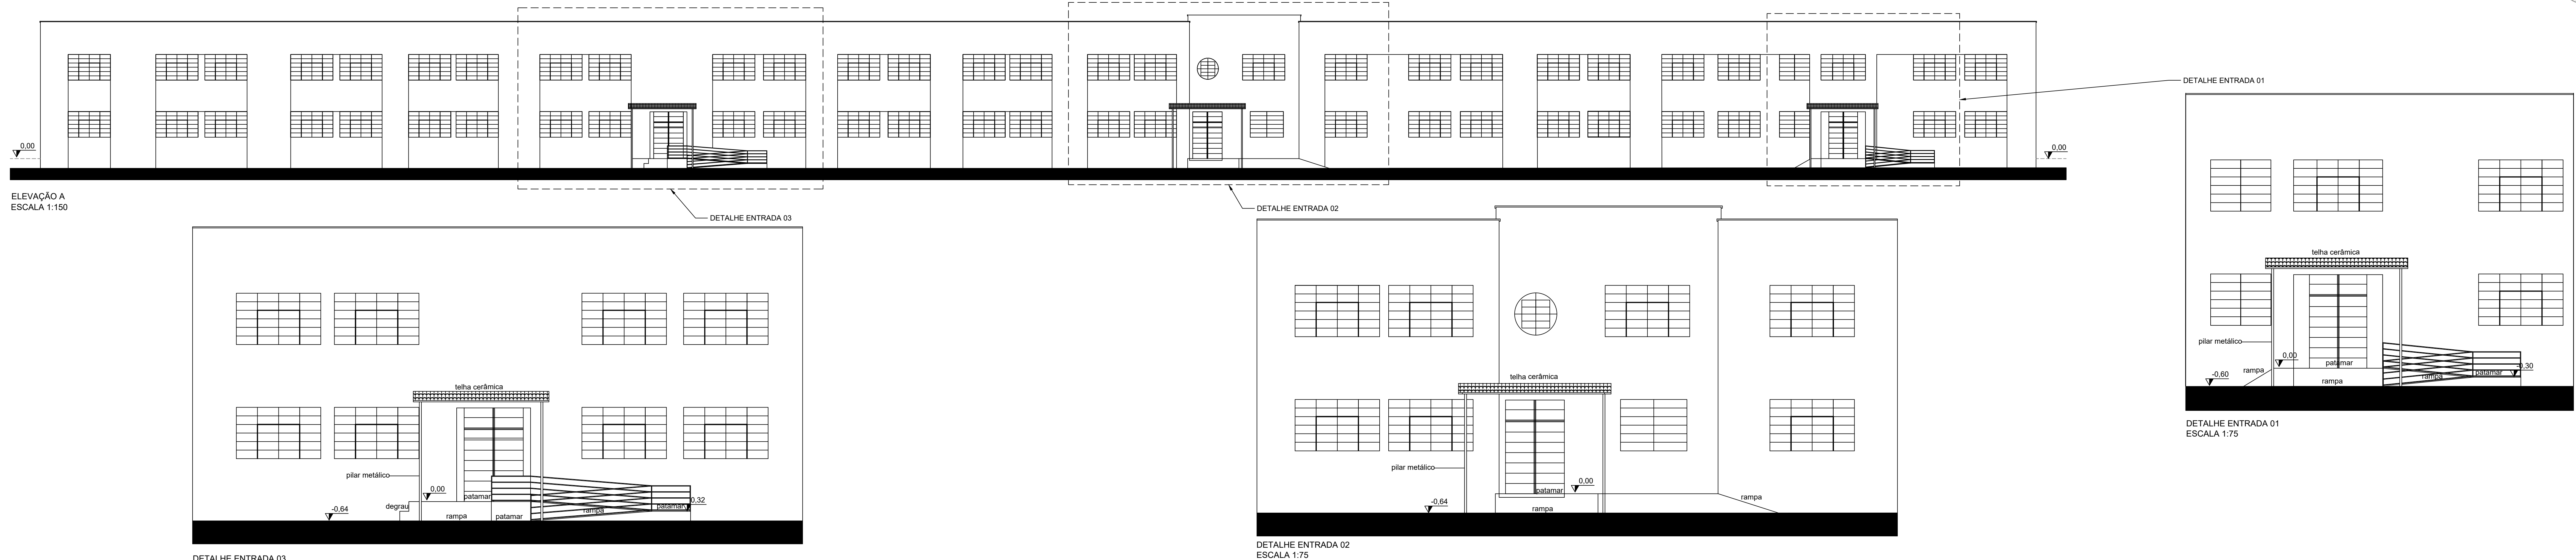

DETALHE ENTRADA 03
ESCALA 1:75


DETALHE ENTRADA 02
ESCALA 1:75

DETALHE ENTRADA 01
ESCALA 1:75


PARTE 01

PARTE 02

CORTE AA'
ESCALA 1:150

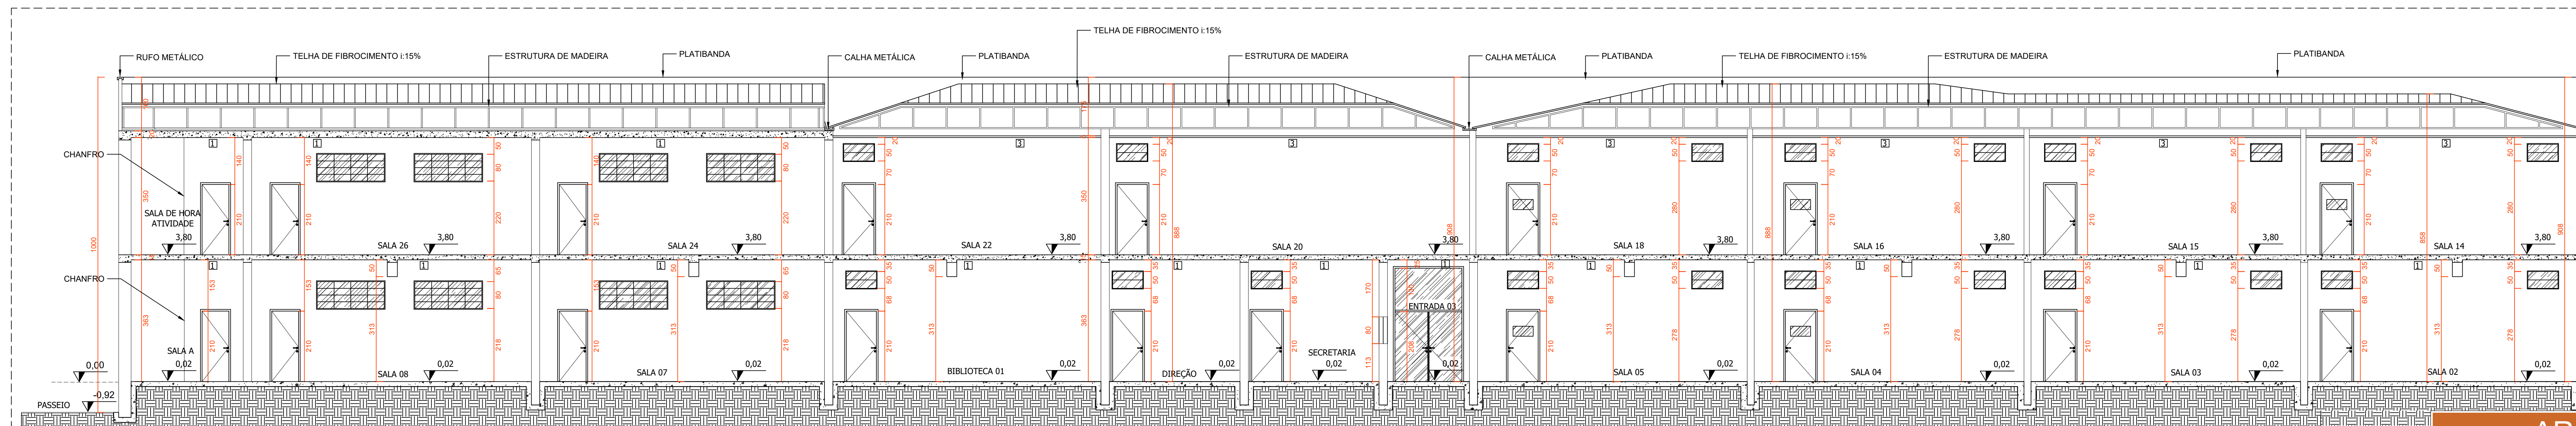

CORTE AA' PARTE 01
ESCALA 1:75

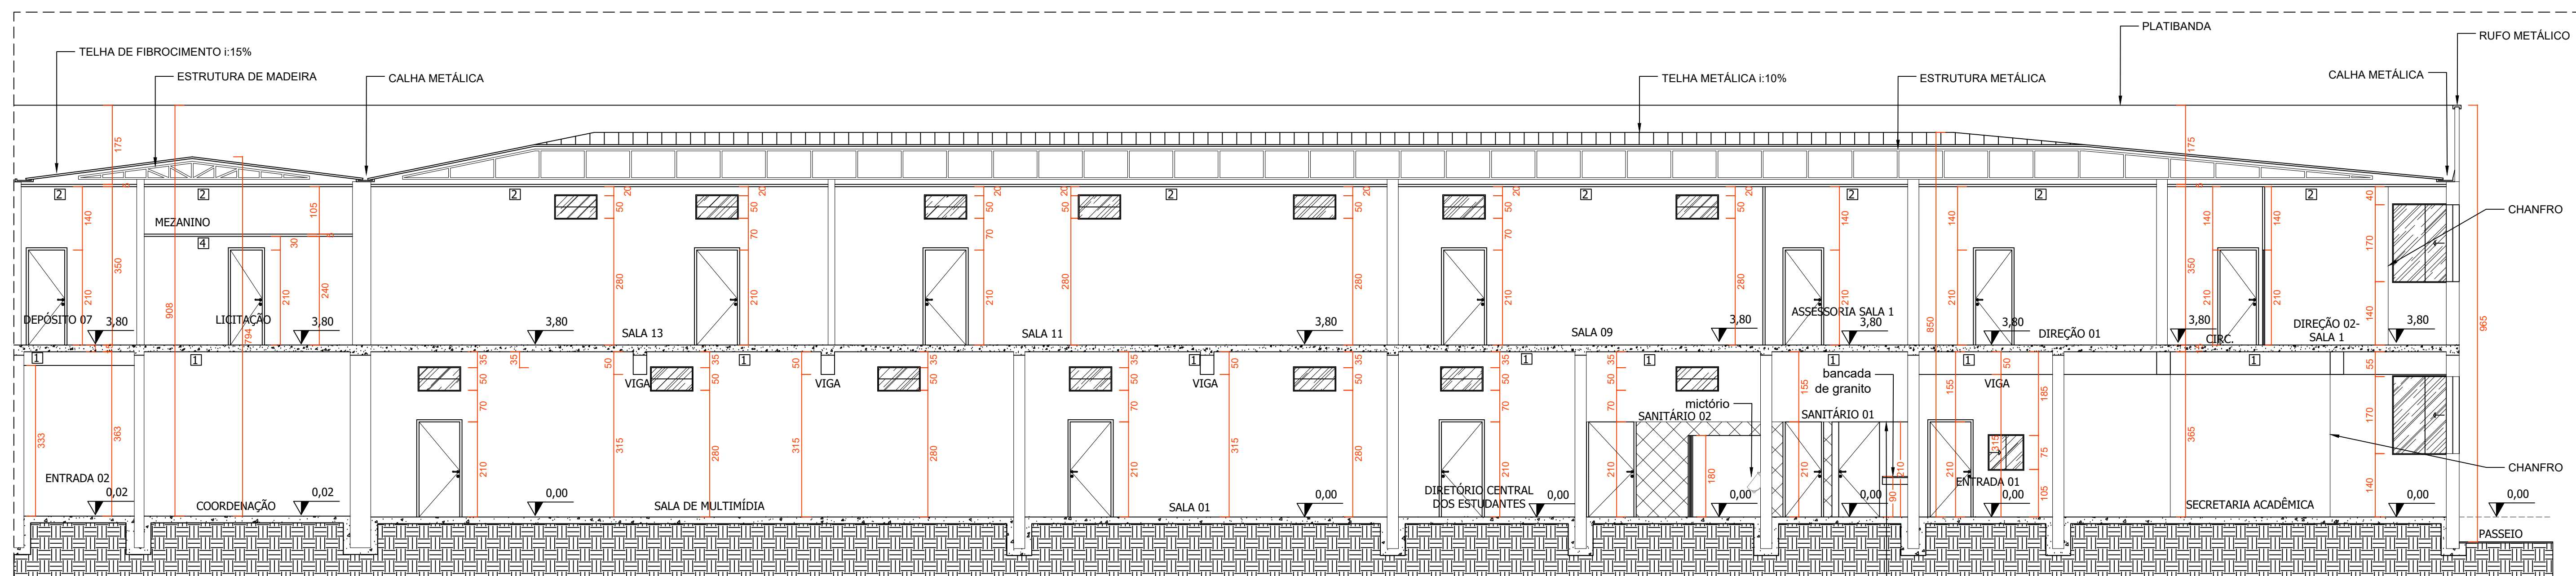

CORTE AA' PARTE 02
ESCALA 1:75

ARQUITETÔNICO

Universidade Estadual do Paraná - UNESPAR				Proprietário
Campus de União da Vitória da Universidade Estadual do Paraná - UNESPAR				Obra
Projeto Arquitetônico de levantamento as built				Natureza
Elevação A e Corte AA.				Conteúdo
Praça Coronel Amazonas, 100				Localização
Lote	Quadra	Centro	Bairro	Município
45	45	Centro	União da Vitória, PR	União da Vitória, PR
Situação esquemática				Área
				Área do terreno: 6.018,33 m² Área térreo: 4.530,73 m² Área 2º pavimento: 3.260,80 m² Área 3º pavimento: 713,93 m² Área total: 8.505,46 m² Área permeável: 519,74 m² Taxa de ocupação: 75,28% Taxa de permeabilidade: 8,64 %
Sem escala				Proprietário
UNESPAR				Proprietário
CNPJ 05.012.896/0001-42				Proprietário
Responsável técnico				Responsável técnico
Engenheiro civil João Artur Casado				Engenheiro civil João Artur Casado
CREA-PR 95.017/D				CREA-PR 95.017/D
Data				ART
30 de setembro de 2024				1720244676236
Folha				18/21

FORRO

- 1 Laje
- 2 Forro de madeira
- 3 Forro de PVC
- 4 Sem forro



Engenheiro civil João Artur Casado

CREA-PR 95.017/D

ART

Folha

Documento: **prancha18asbuiltUVassinado.pdf**.

Assinatura Qualificada Externa realizada por: **Joao Artur Casado** em 21/10/2024 10:35.

Inserido ao protocolo **23.816.607-1** por: **Denise Adriana Bandeira** em: 11/07/2025 18:25.



Documento assinado nos termos do Art. 38 do Decreto Estadual nº 7304/2021.

A autenticidade deste documento pode ser validada no endereço:
<https://www.eprotocolo.pr.gov.br/spiweb/validarDocumento> com o código:
301fe68f93d08a852a34a5e7c6892105.