



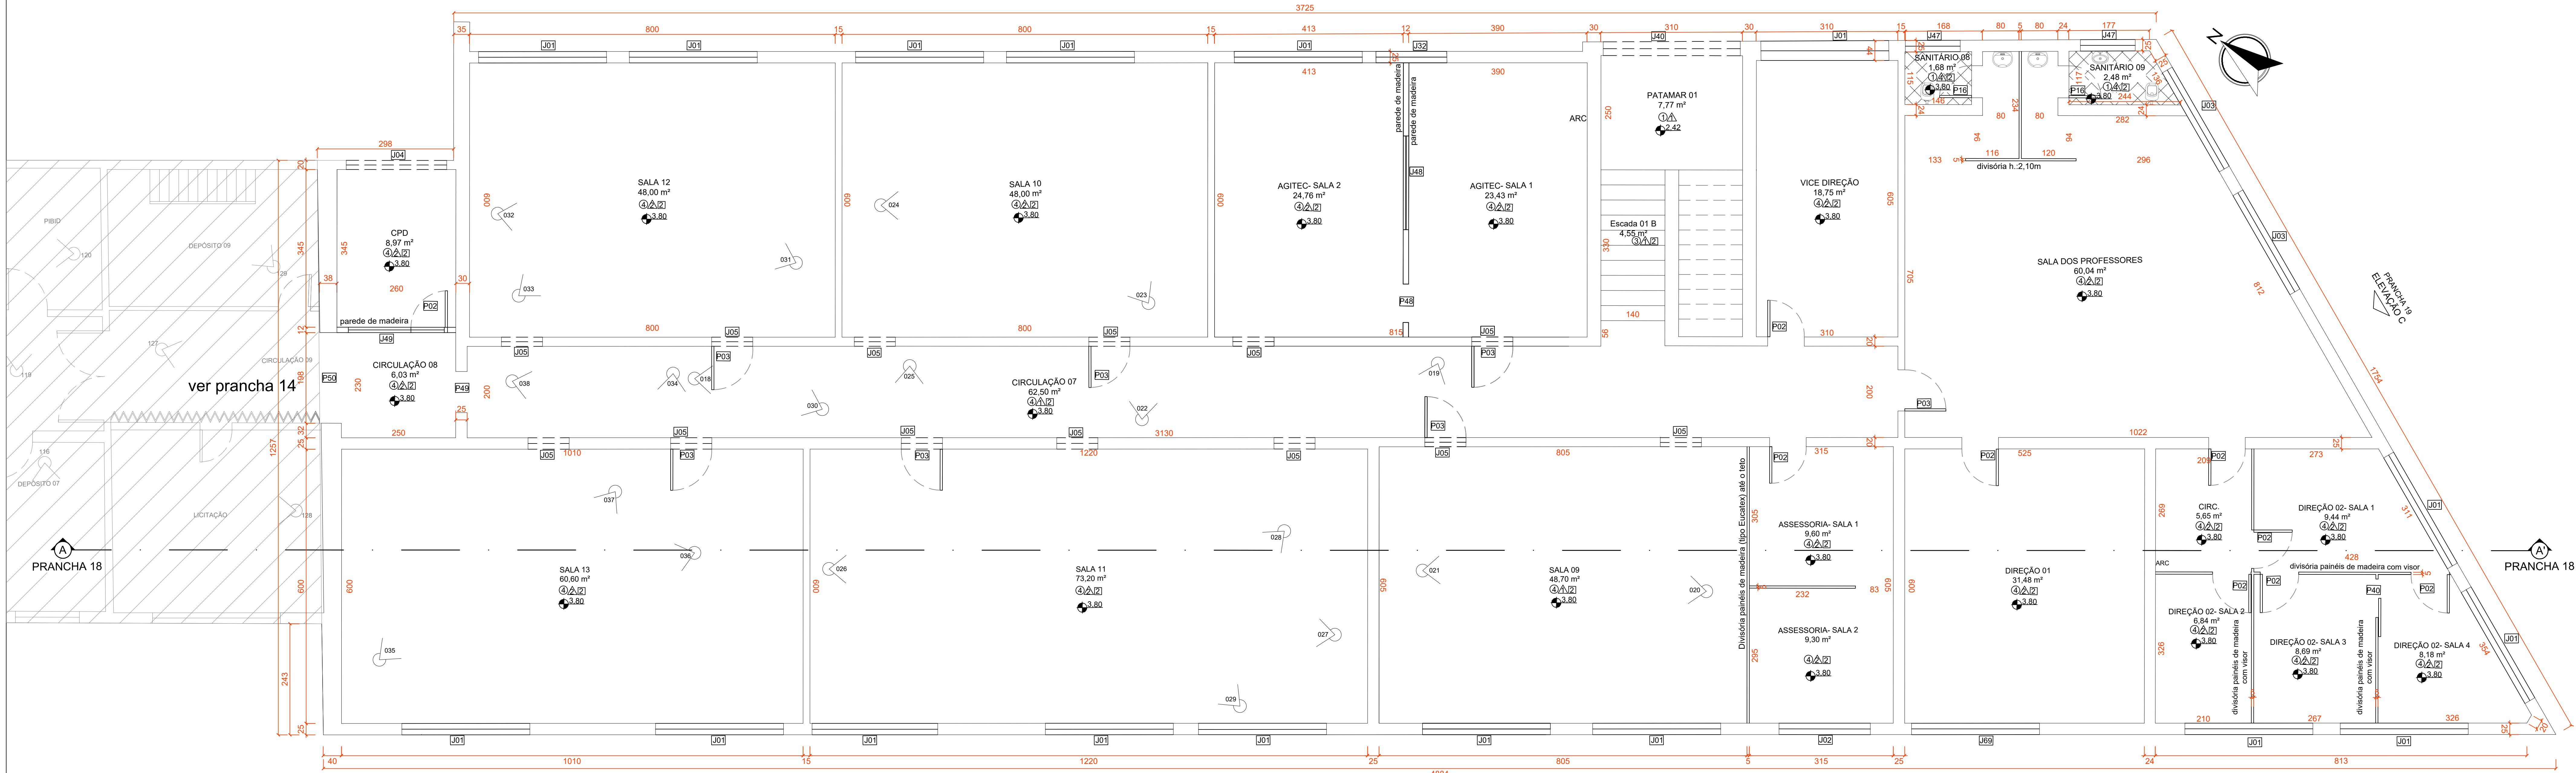

PLANTA BAIXA SEGUNDO PAVIMENTO PARCIAL BLOCO A
Escala 1:50

ELEVACÃO A
PRANCHA 16

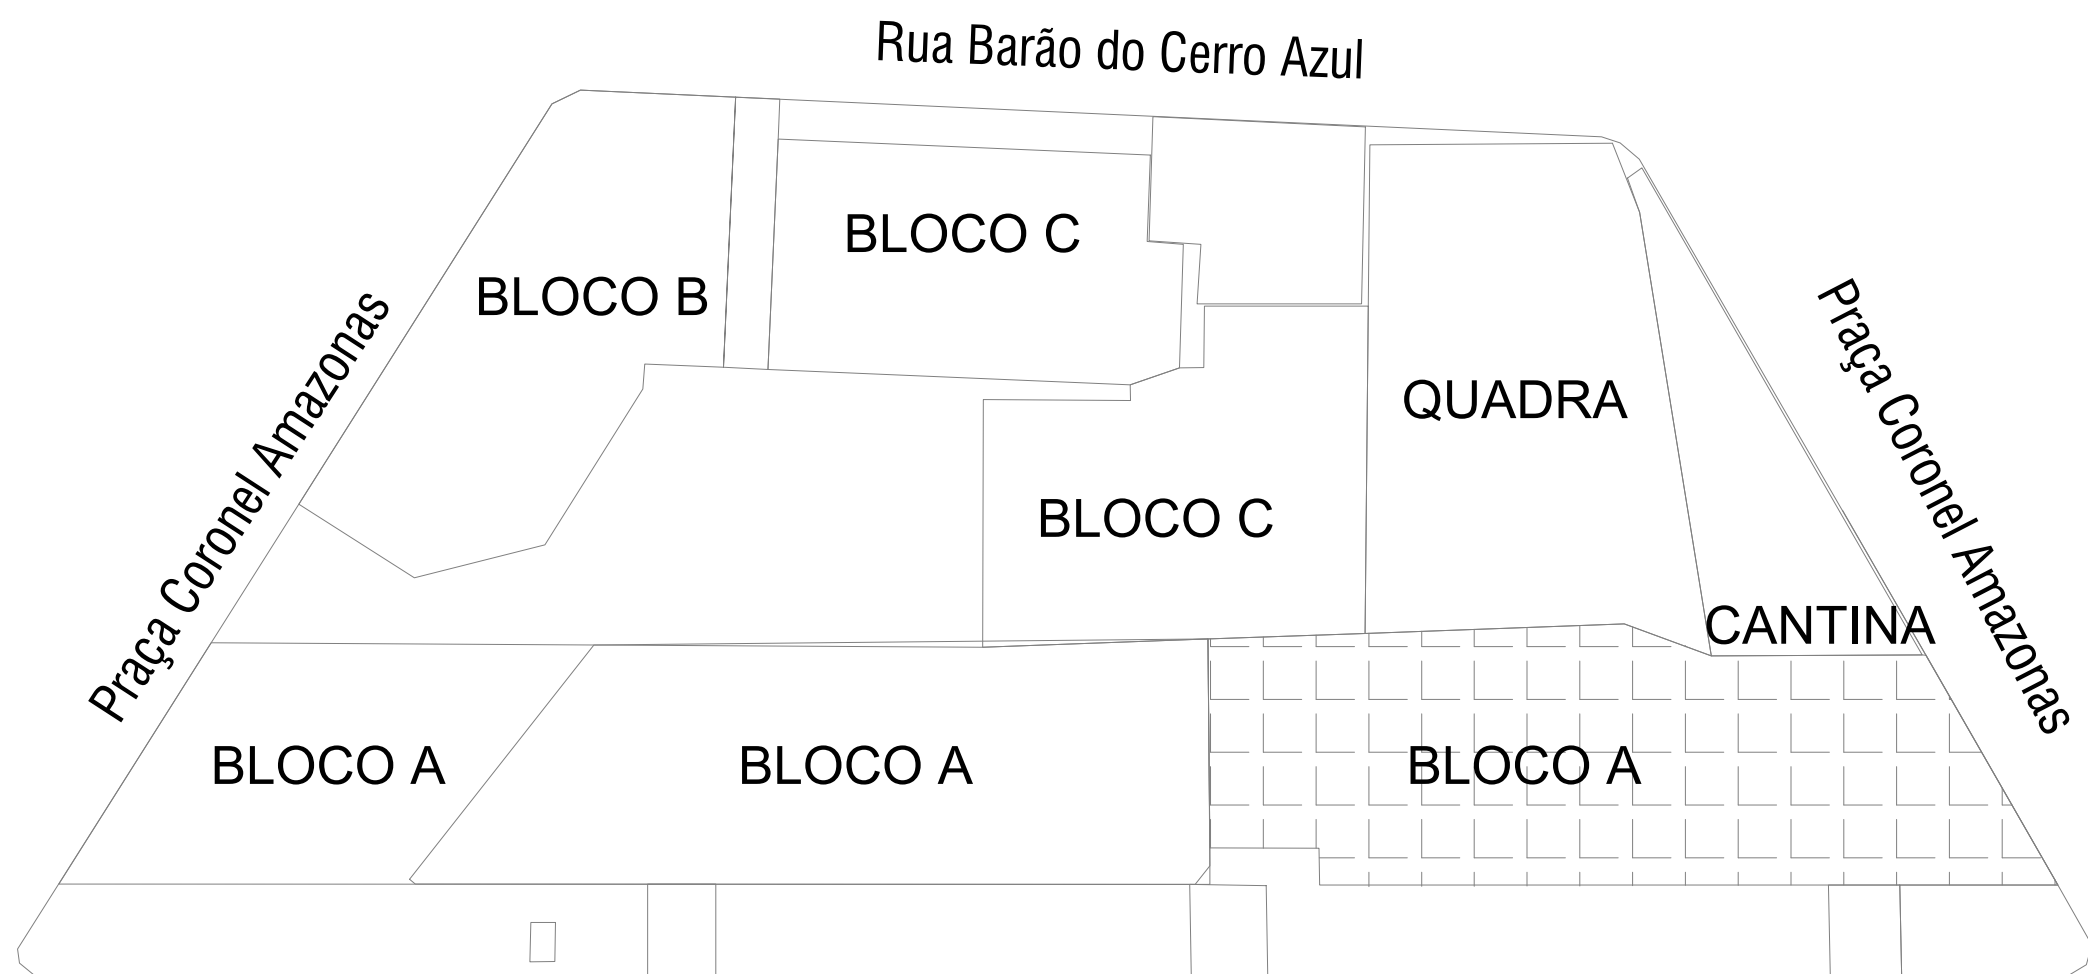

CROQUI DE IDENTIFICAÇÃO DA EDIFICAÇÃO REPRESENTADA NESTA PRANCHA.
SEM ESCALA

JANELAS				
Código	Largura x Altura	Perímetro	Material	Funcionamento
J01	280x170	de 130 a 145	vidro canalado	correr 4 folhas
J02	200x170	145	vidro canalado	correr 4 folhas
J03	200x170	140	vidro canalado	correr 4 folhas
J04	220x40	250	vidro canalado	basculante
J05	60x50	280	vidro canalado	basculante
J06	115x100	110	fixo	fixo
J07	30x30	135	vidro	fixo
J08	220x175	140	vidro canalado	correr 4 folhas
J09	100x170	135	vidro canalado	correr 4 folhas
J10	280x145	165	vidro canalado	basculante
J11	200x100	220	vidro canalado	correr 4 folhas
J12	275x155	170	vidro temperado / fechado com alçaveta na quadra	fixo
J13	275x155	170	vidro temperado	correr 4 folhas
J14	200x80	220	vidro canalado	basculante
J15	150x170	110	vidro canalado	basculante
J16	60x120	185	vidro canalado	basculante
J17	300x160	145	vidro canalado	correr 4 folhas
J18	245x160	145	vidro canalado	correr 4 folhas
J19	440x165	145	vidro canalado	correr 4 folhas
J20	170x150	110	vidro canalado	correr 2 folhas
J21	155x110	100	madeira	correr 3 folhas
J22	160x80	250	vidro canalado	correr 4 folhas
J23	75x110	105	madeira	correr 1 folha
J24	125x50	280	vidro canalado	basculante
J25	270x70	240	vidro	basculante
J26	60x70	240	vidro	basculante
J27	150x110	110	vidro	correr 2 folhas
J28	180x70	240	vidro	basculante
J29	275x160	145	vidro canalado	correr 4 folhas
J30	235x160	145	vidro canalado	correr 4 folhas
J31	215x160	145	vidro canalado	correr 4 folhas
J32	155x160	145	vidro canalado	correr 4 folhas
J33	280x160	145	vidro canalado	correr 4 folhas
J34	230x140	165	vidro canalado	correr 4 folhas
J35	315x175	130	vidro canalado	correr 4 folhas
J36	220x115	115	vidro canalado	correr 4 folhas
J37	200x80	115	vidro canalado	correr 4 folhas
J38	40x30	150	vidro canalado	basculante
J39	270x80	340	vidro canalado	basculante
J40	300x50	240	vidro canalado	fixo
J41	350x195	115	vidro canalado	correr 4 folhas
J42	240x100	110	vidro temperado	correr 2 folhas
J43	190x130	145	vidro canalado	correr 4 folhas
J44	220x150	115	vidro temperado	correr 4 folhas
J45	220x90	100	madeira	correr 4 folhas
J46	8 x 140	140	vidro canalado	basculante
J47	120x170	140	vidro canalado	basculante
J48	205x90	120	vidro temperado	fixo
J49	210x70	120	vidro temperado	uma folha fixa e duas folhas de abrir
J50	170x170	140	vidro temperado	fixo
J51	200x220	320	vidro canalado	basculante
J52	155x40	255	vidro canalado	basculante
J53	150x90	20	vidro canalado	basculante
J54	225x190	115	vidro canalado	correr 4 folhas
J55	550x180	115	vidro canalado	correr 4 folhas
J56	300x190	115	vidro canalado	correr 4 folhas
J57	370x170	140	vidro canalado	correr 4 folhas
J58	80x60	100	lido de vidro	fixo
J59	60x40	190	lido de vidro	fixo
J60	207x70	240	vidro canalado	basculante
J61	200x70	240	vidro canalado	basculante
J62	70x100	110	vidro temperado	fixo
J63	370x185	120	vidro canalado	correr 4 folhas
J64	275x185	120	vidro canalado	correr 4 folhas
J65	235x185	120	vidro canalado	correr 4 folhas
J66	215x185	120	vidro canalado	correr 4 folhas
J67	155x185	120	vidro canalado	correr 4 folhas
J68	290x185	120	vidro canalado	correr 4 folhas
J69	295x170	140	vidro canalado	correr 4 folhas
J70	140x110	100	vidro temperado	correr 2 folhas
J71	100x140	165	vidro temperado	correr 2 folhas
J72	178x120	100	vidro temperado	correr 1 folha fixa e 1 folha móvel
J73	178x140	80	vidro temperado	correr 1 folha fixa e 1 folha móvel
J74	200x140	80	vidro temperado	correr 1 folha fixa e 1 folha móvel
J75	530x170	140	vidro canalado	correr 4 folhas
J76	470x170	140	vidro canalado	correr 4 folhas

PORTAS				
Código	Largura	Altura	Material	Funcionamento
P01	190	310 (210 móvel e 100 fixo)	metálica com vidro canalado	abrir 2 folhas
P02	80	210	madeira	abrir
P03	60	210	madeira	abrir
P04	60	180	madeira	abrir
P05	60	210	painéis de madeira (tipo Eucatex)	abrir
P06	70	210	painéis de madeira (tipo Eucatex)	abrir
P07	100	210	madeira	abrir
P08	90	210	madeira com visor J07	abrir
P09	200	310 (210 móvel e 100 fixo)	metálica com vidro canalado	abrir 2 folhas
P10	200	210	vidro temperado	correr 4 folhas
P11	200	210	vidro temperado	correr 4 folhas
P12	60	160	madeira com barra de segurança 40 cm	abrir
P13	60	160	madeira	abrir
P14	60	210	madeira	abrir
P15	155	180	grade metálica	perifoneica
P16	70	210	madeira	abrir
P17	150	210	metálica com vidro canalado	abrir 2 folhas
P18	200	210	madeira	abrir 2 folhas
P19	75	210	madeira	abrir
P20	200	210	metálica com vidro canalado	abrir 2 folhas
P21	60	200	madeira	abrir
P22	200	200	grade metálica	abrir
P23	80	210	PVC	sanfonada
P24	195	310 (210 móvel e 100 fixo)	metálica com vidro canalado	abrir 2 folhas
P25	200	220	grade metálica	abrir 2 folhas
P26	340	200	grade metálica	abrir 2 folhas
P27	60	210	grade metálica	abrir
P28	200	340 (210 móvel e 130 fixo)	metálica com vidro canalado	abrir 2 folhas
P29	60	210	metálica	abrir
P30	300	200	grade metálica	abrir 2 folhas
P31	160	210	vidro livre	abrir
P32	100	210	grade metálica	perifoneica
P33	80	100	metálica	abrir 2 folhas
P34	100	210	metálica	abrir
P35	60	100	madeira	abrir
P36	150	180	grade metálica	abrir 2 folhas
P37	60	210	painéis de madeira (tipo Eucatex)	abrir
P38	120	210	vidro temperado	correr 2 folhas
P39	230	290 (210 móvel e 80 fixo)	metálica com vidro canalado	abrir 2 folhas
P40	80	210	painéis de madeira (tipo Eucatex)	correr
P41	130	210	metálica com vidro	abrir 2 folhas
P42	180	200	ferro	abrir 2 folhas
P43	350	180	grade metálica	correr
P44	190	155	grade metálica	abrir
P45	100	100	grade metálica	abrir
P46	100	210	grade metálica	abrir
P47	70	210	vidro livre	abrir
P48	85	210	vidro livre	abrir
P49	90	210	vidro livre	abrir
P50	200	210	vidro livre	abrir
P51	450	210	grade metálica	perifoneica
P52	155	210	vidro livre	abrir
P53	155	210	metálica com vidro canalado	correr 2 folhas
P54	85	210	painéis de madeira (tipo Eucatex)	abrir
P55	120	210	painéis de madeira (tipo Eucatex)	correr
P56	85	210	painéis de madeira (tipo Eucatex) com visor J42	abrir
P57	100	210	vidro temperado	correr 2 folhas
P58	150	210	vidro temperado	correr 1 folha
P59	230	200	grade metálica	abrir 2 folhas
P60	310	210	grade metálica	abrir 2 folhas
P61	400	180	grade metálica	correr
P62	80	100	grade metálica	abrir 2 folhas
P63	200	210	vidro	correr 1 folha
P64	110	210	metálica	abrir

INDICAÇÃO DO NÚMERO E DO ÂNGULO DA FOTO (VER RELATÓRIO FOTOGRÁFICO)

LEGENDA DE REVESTIMENTOS				

Universidade Estadual do Paraná - UNESPAR

Proprietário

Campus de União da Vitória da Universidade Estadual do Paraná - UNESPAR

Obra

Projeto Arquitetônico de levantamento as built

Natureza

Planta baixa segundo pavimento parcial Bloco A

Conteúdo

Praça Coronel Amazonas, 100

Localização

Lote 45

Quadra

Centro

Bairro

União da Vitória, PR

Município

Situação esquemática

Sem escala

Área

Área do terreno: 6.018,33 m²

Área térreo: 4.530,73 m²

Área 2º pavimento: 3.260,80 m²

Área 3º pavimento: 713,93 m²

Área total: 8.505,46 m²

Área permeável: 519,74 m²

Taxa de ocupação: 75,28%

Taxa de permeabilidade: 8,64 %

Proprietário

UNESPAR

CNPJ 05.012.896/0001-42

Responsável técnico

Engenheiro civil João Artur Casado

CREA-PR 95.017/D

Casa do projeto

Rua Mato Grosso 1404, Paranavai, PR

44 3423 4727 / 9 9985 5692

30 de setembro de 2024

Data

1720244676236

ART

16/21

Folha

Documento: **prancha16asbuiltUVassinado.pdf**.

Assinatura Qualificada Externa realizada por: **Joao Artur Casado** em 21/10/2024 10:35.

Inserido ao protocolo **23.816.607-1** por: **Denise Adriana Bandeira** em: 11/07/2025 18:25.



Documento assinado nos termos do Art. 38 do Decreto Estadual nº 7304/2021.

A autenticidade deste documento pode ser validada no endereço:
<https://www.eprotocolo.pr.gov.br/spiweb/validarDocumento> com o código:
1dab8053161eaf1bd5daafb1324c778a.