



Alt: 841x594mm

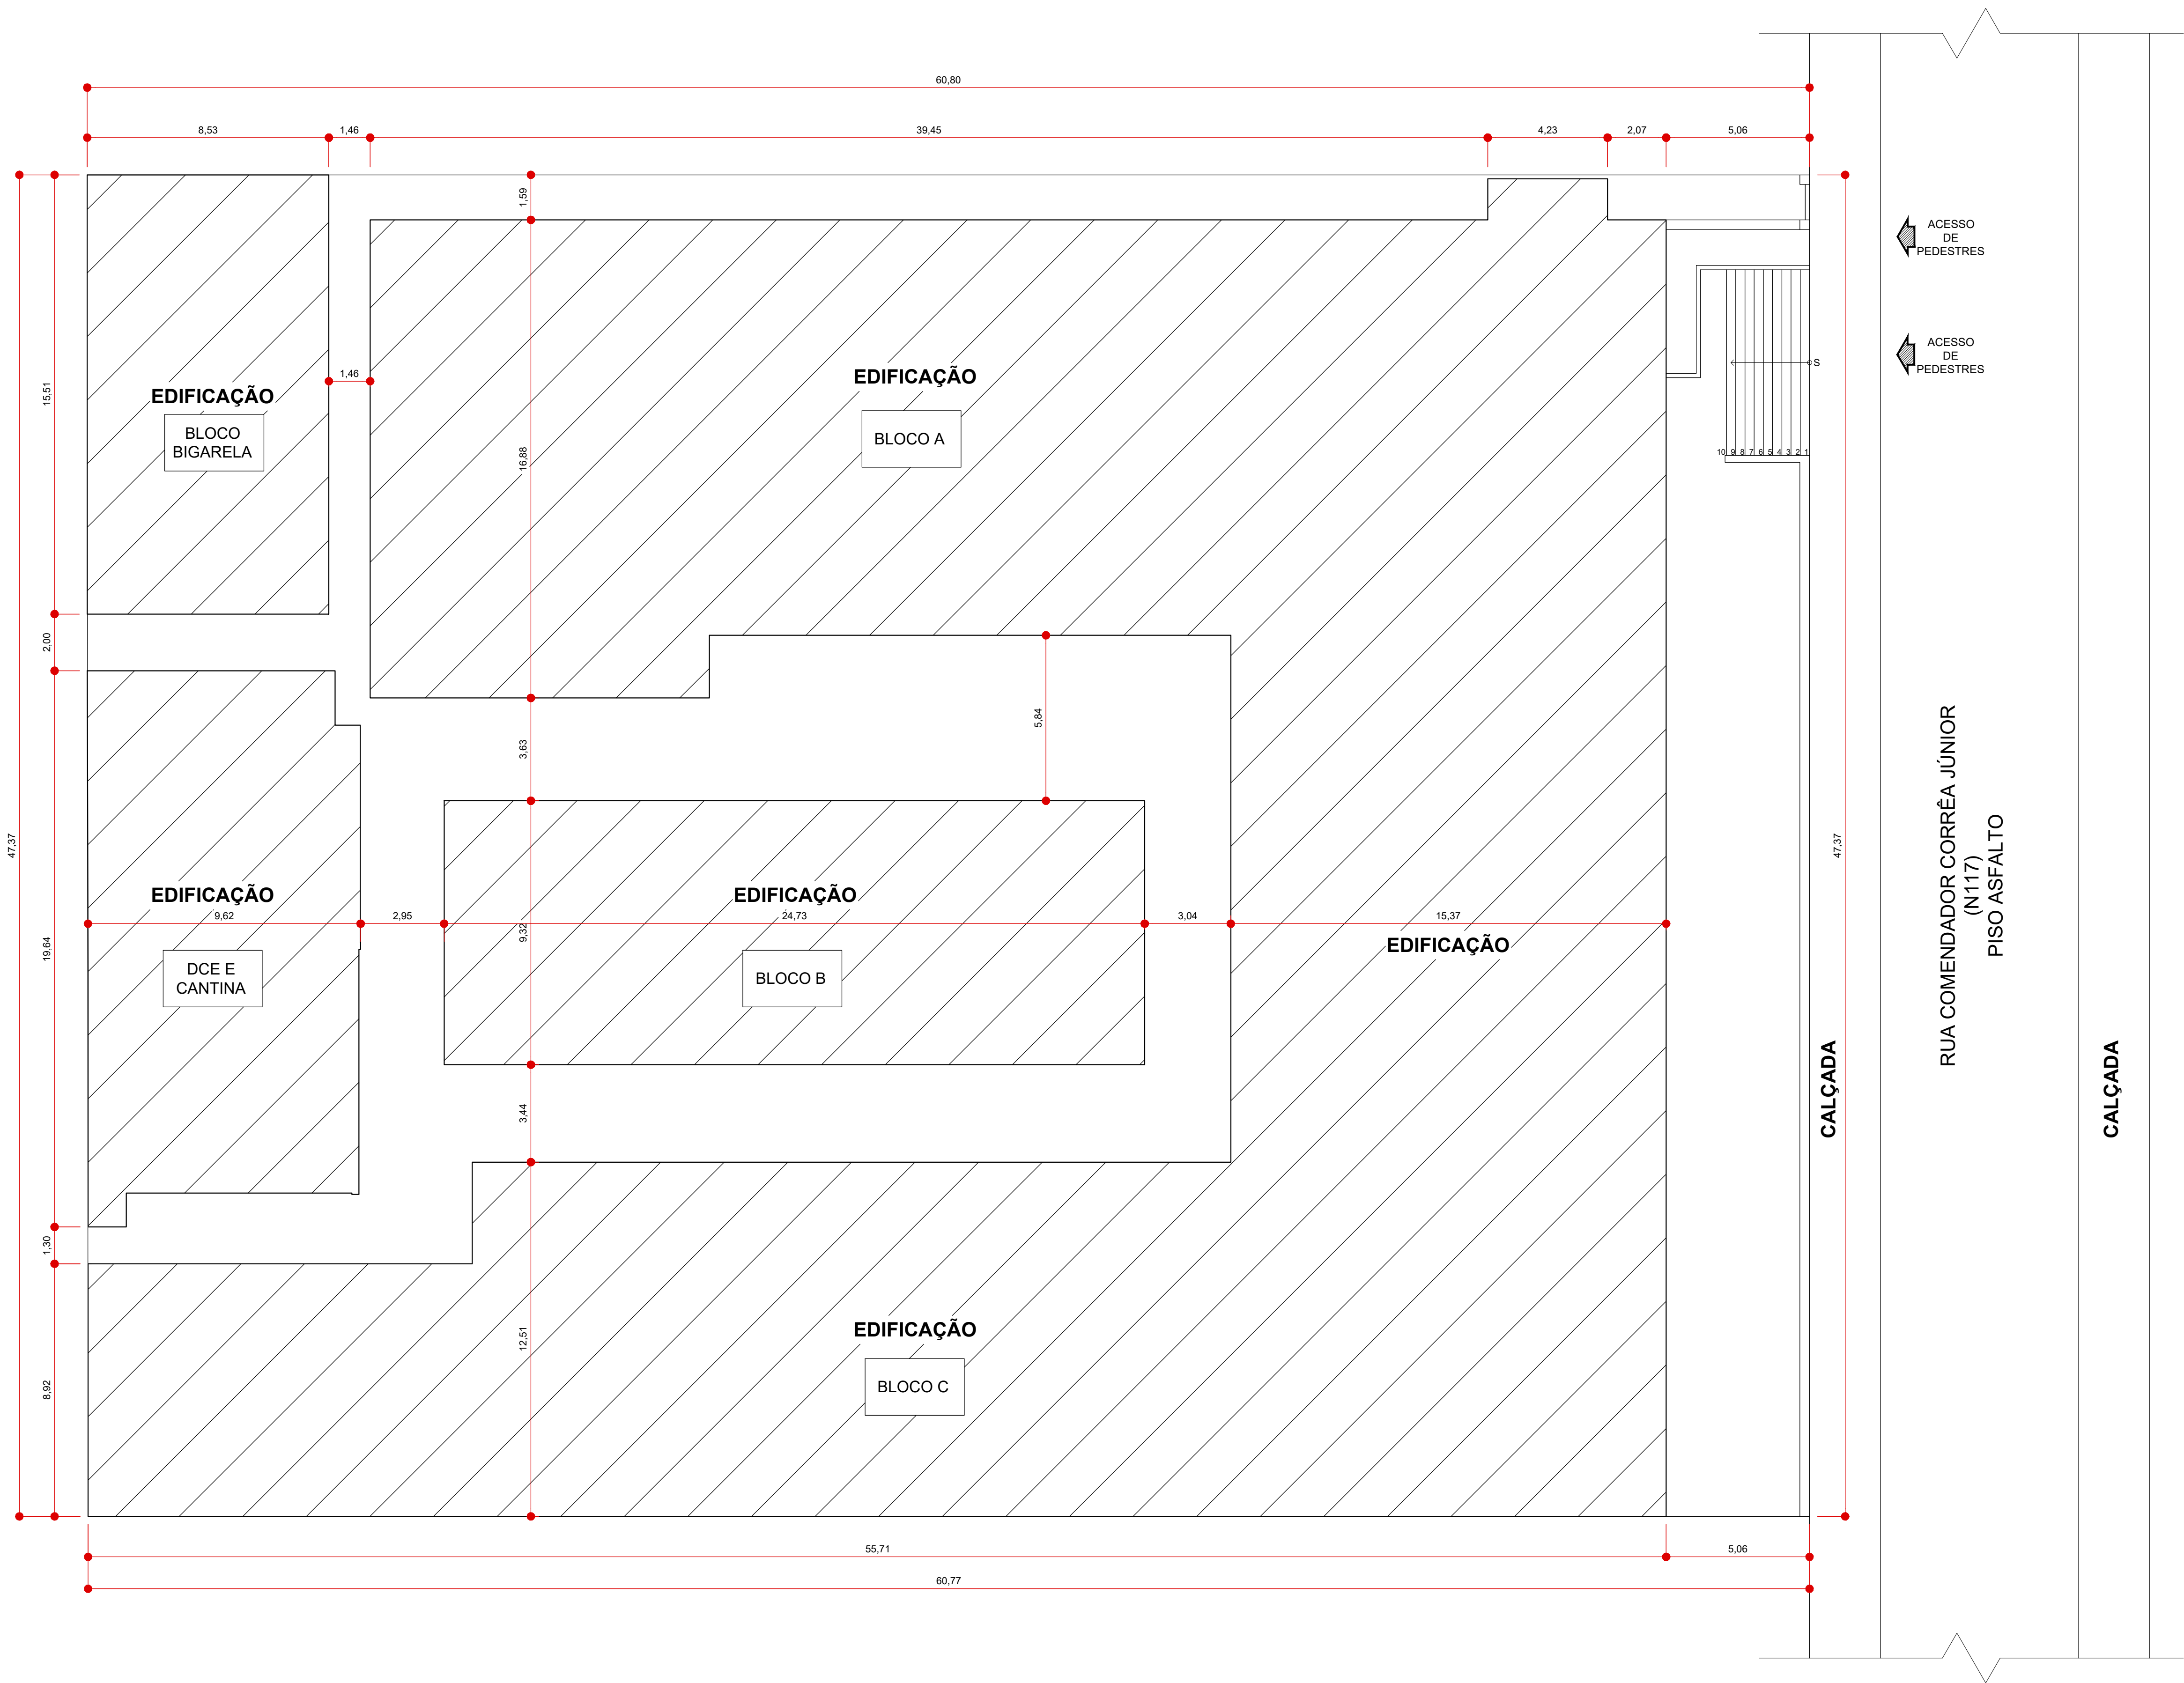

01 PLANTA DE IMPLANTAÇÃO
ESCALA 1:125

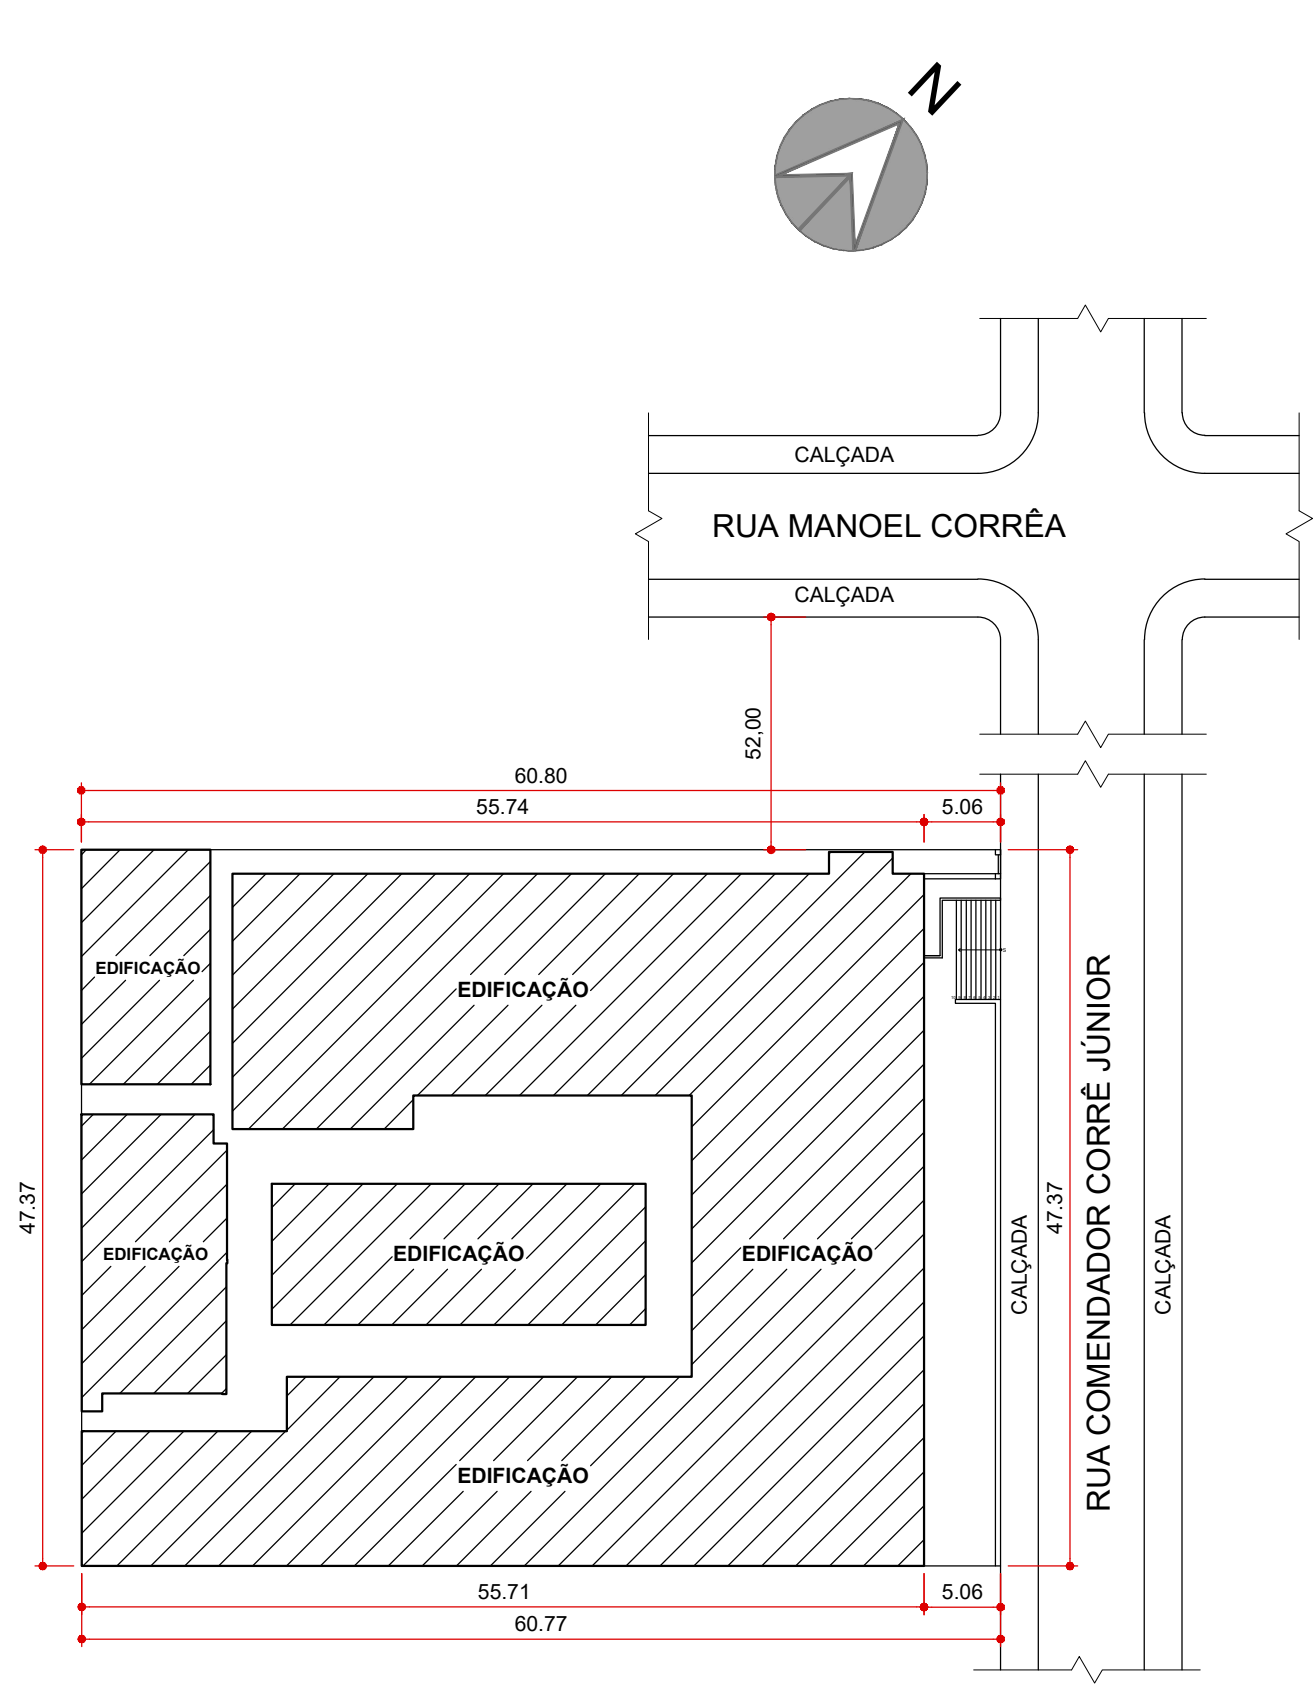

02 PLANTA DE SITUAÇÃO
ESCALA 1:500

25/03/2023 R00 EMISSÃO DO PROJETO		
DATA	REVISÃO	DESCRIÇÃO
CONSULTA APROVADA		
PREFEITURA		SAÚDE
SECRETÁRIO		DIRETOR
Proprietário		
 UNESPAR Universidade Estadual do Paraná		
OBRA: REGULARIZAÇÃO DE EDIFICAÇÃO DE ENSINO EXISTENTE - SERVIÇO PÚBLICO - UNIVERSIDADE ESTADUAL DO PARANÁ CAMPUS PARANAGUÁ - EM ALVENARIA		
LOCAL: RUA COMENDADOR CORRÊA JÚNIOR, 117 - CENTRO	MUNICÍPIO: PARANAGUÁ/PR	TIPO: CONSTRUÇÃO
PROJETO: LEVANTAMENTO ARQUITETÔNICO AS BUILT REFERÊNCIA: PLANTAS DE IMPLANTAÇÃO, SITUAÇÃO E QUADROS DE ÁREAS		
AUTOR DO PROJETO / REGISTRO PROF: THALES GARCIA SIMONETTO / CREA-PR 129400/D		DESENHO: DATA: 14/11/2023 ESCALA DO DESENHO: INDIC: ARQUIVO: PROJETO.PMP2_R18.dwg
		ARQ-PL 01 09