


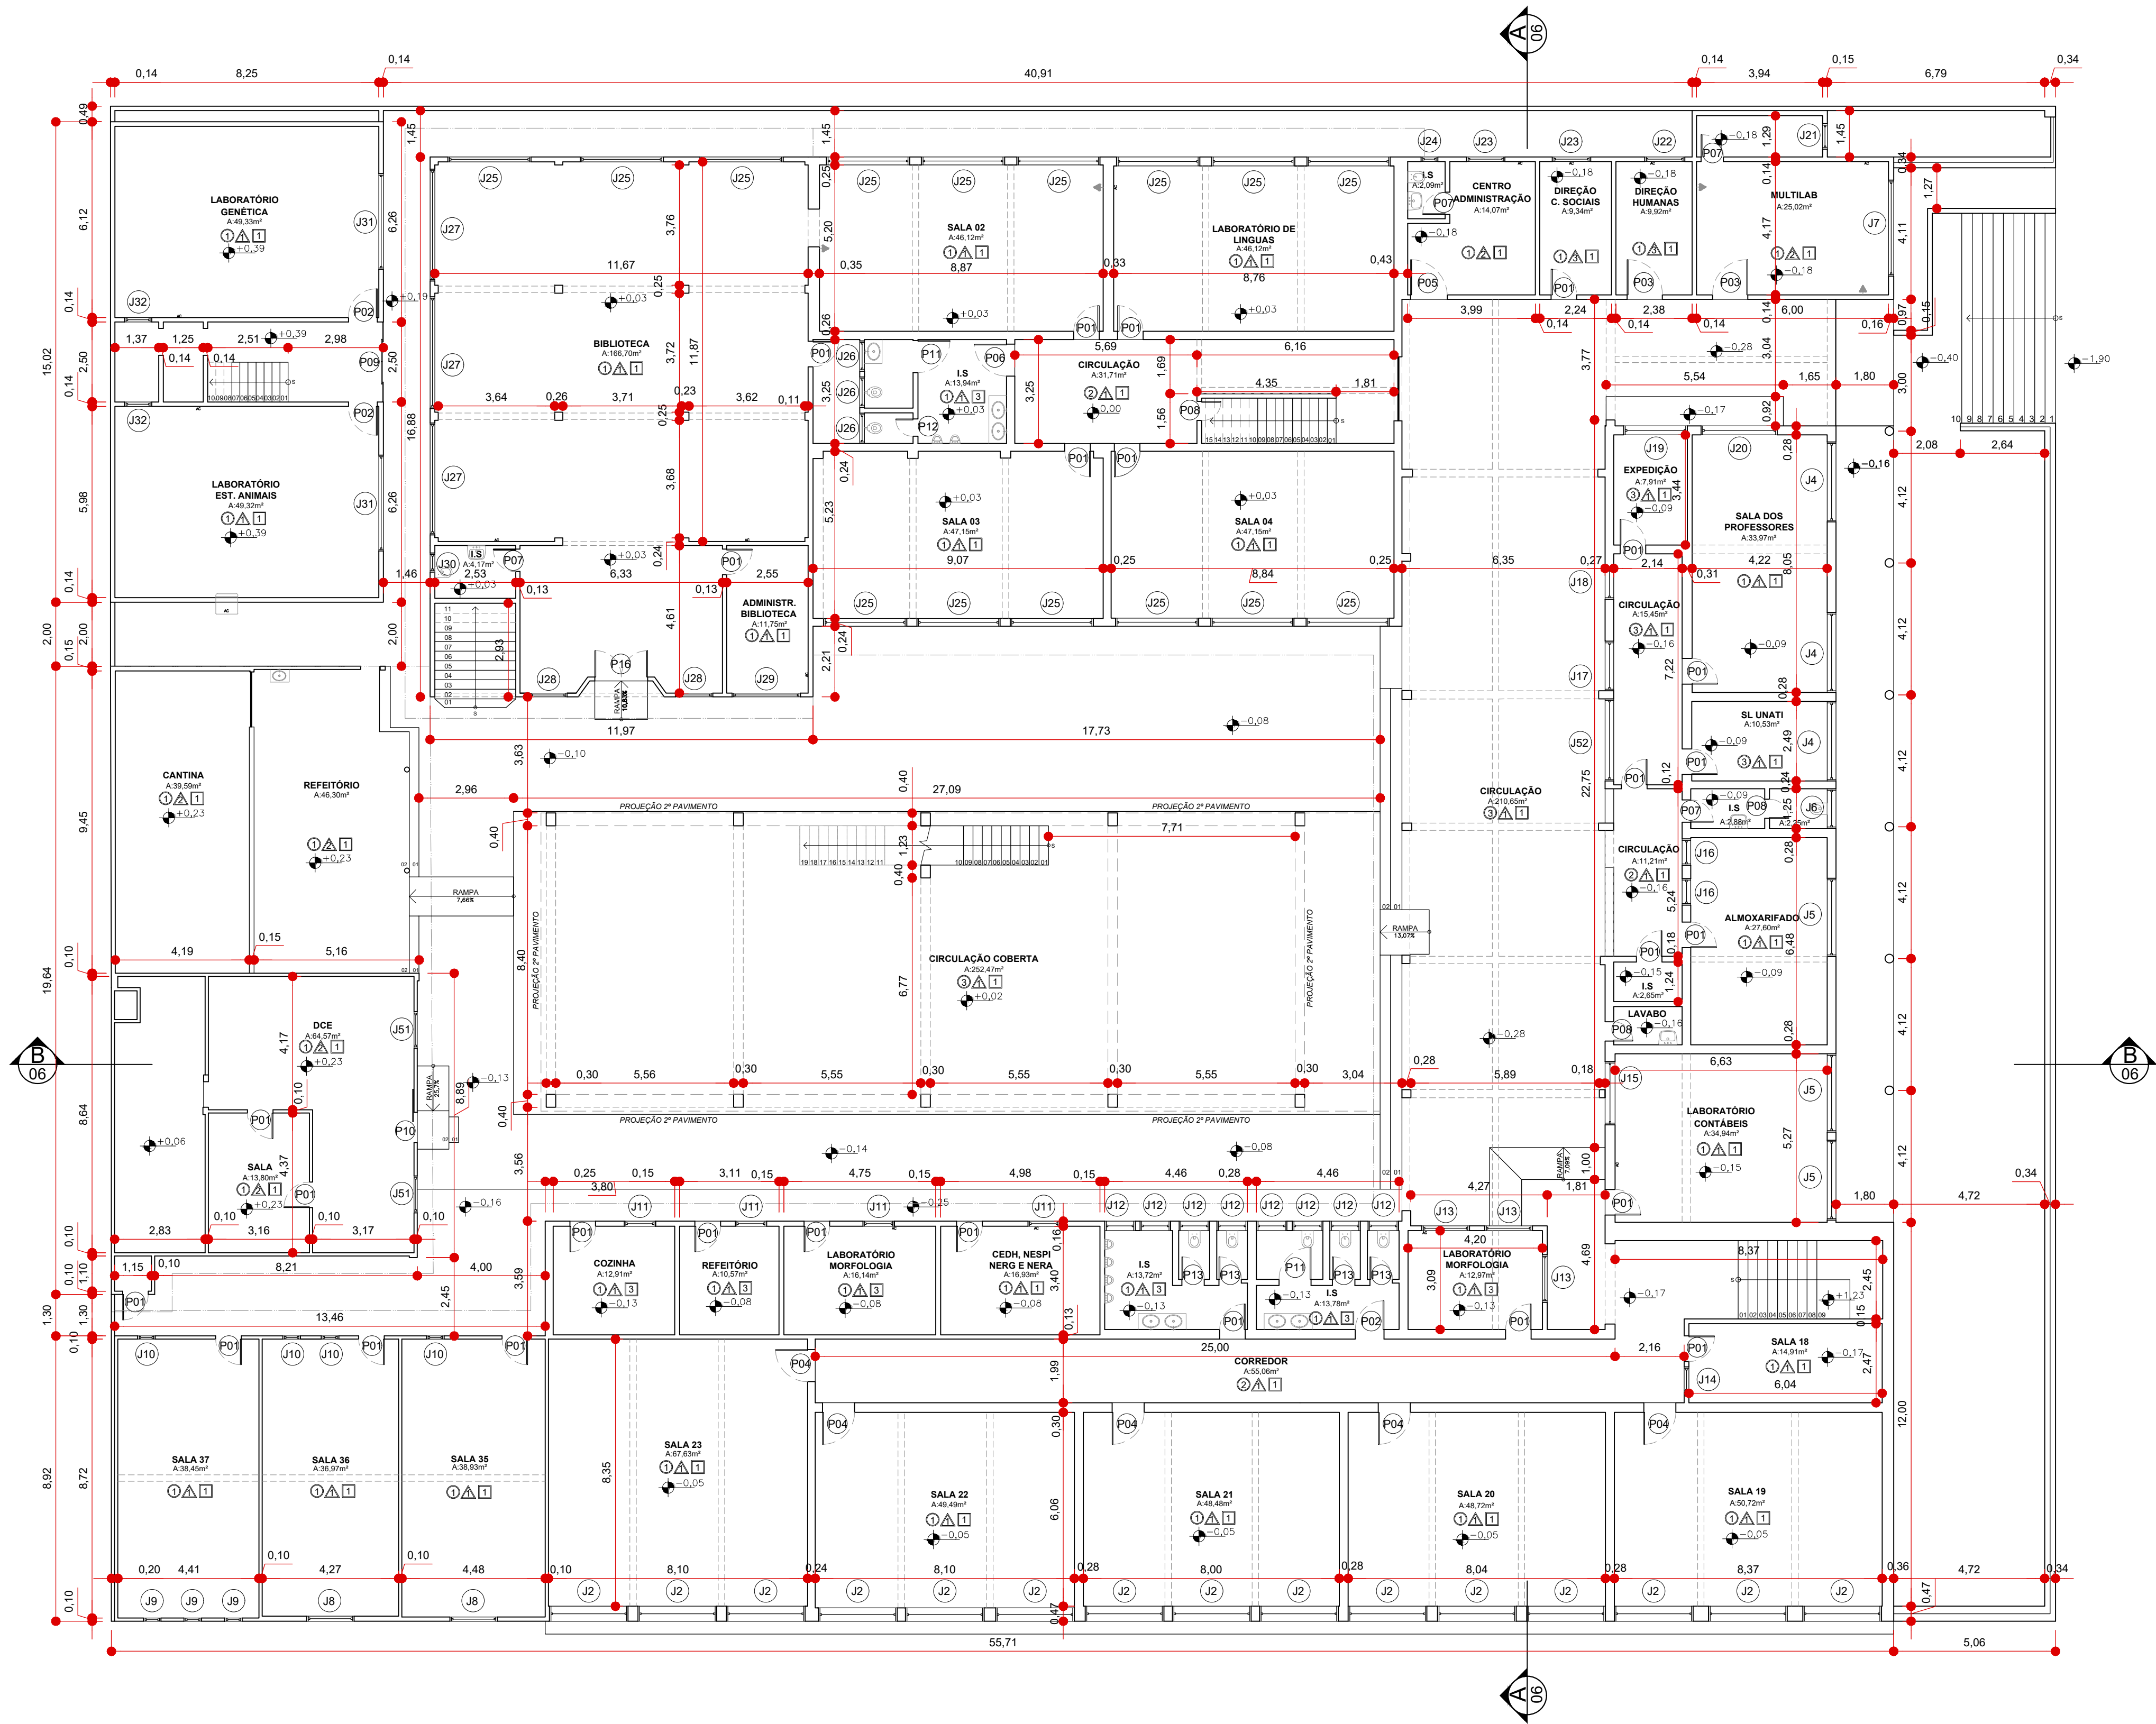

01 PLANTA BAIXA PAV. TÉRREO
ESCALA 1:125

LEGENDA

- PROJEÇÃO DO TELHADO
- PROJEÇÃO DE VIGAS
- ELÉTRICA**
 - TOMADA DE USO GERAL BAIXA
 - TOMADA DE USO GERAL MEDIA
 - TOMADA DE USO GERAL ALTA
 - INTERRUPTOR
 - QUADRO DE DISTRIBUIÇÃO GERAL
 - AR CONDICIONADO
 - VENTILADOR DE TETO
 - VENTILADOR DE PAREDE
 - PONTO DE LUZ
 - AR CONDICIONADO JANELEIRO

ACABAMENTOS

- PISO**
 - 1 - PISO CERÂMICO
 - 2 - PISO GRANITINA
 - 3 - CIMENTADO
 - 4 - VINÍLICO
 - 5 - CONCRETO
- TETO**
 - 1 - PINTURA EM LAJE
 - 2 - FORRO PVC
 - 3 - FORRO MADEIRA
- PAREDE**
 - 1 - PINTURA EM PAREDE
 - 2 - AZULEJO ATÉ 180 CM
 - 3 - AZULEJO

25/03/2023 R00 EMISSÃO DO PROJETO
DATA REVISÃO | DESCRIÇÃO

CONSULTA APROVADA

AEAL

PREFEITURA

SAÚDE

SECRETÁRIO

DIRETOR

TABELA DE ESQUADRIAS

PORTAS					PORTAS					JANELAS					JANELAS					JANELAS					JANELAS				
COD	MATERIAL	DIMENSÕES	PEITORIL	QTD	SISTEMA	COD	MATERIAL	DIMENSÕES	PEITORIL	QTD	SISTEMA	COD	MATERIAL	DIMENSÕES	PEITORIL	QTD	SISTEMA	COD	MATERIAL	DIMENSÕES	PEITORIL	QTD	SISTEMA	COD	MATERIAL	DIMENSÕES	PEITORIL	QTD	SISTEMA
P1	MADERA	0,80 x 2,10 M	-	44	ABRIR - 1 FOLHA	P13	ALUMÍNIO	0,70 x 1,80 M	-	8	ABRIR - 1 FOLHA	J7	ALUMÍNIO/VIDRO	3,00 x 1,50 M	1,25 M	1	CORRER - 4 FOLHAS	J19	VIDRO	1,99 x 0,76 M	1,17 M	1	FIXO	J31	ALUMÍNIO/VIDRO	3,00 x 0,82 M	1,40 M	4	MAXIM AR 1 FOLHAS
P2	MADERA	0,90 x 2,10 M	-	14	ABRIR - 1 FOLHA	P14	VIDRO	1,20 x 2,10 M	-	1	ABRIR - 1 FOLHA	J8	FERRO/VIDRO	1,48 x 0,98 M	1,12 M	2	CORRER - 4 FOLHAS	J20	VIDRO	2,38 x 0,76 M	1,17 M	1	FIXO	J32	AÇO/VIDRO	0,85 x 1,23 M	0,95 M	4	BASCULANTE 2 FOLHAS
P3	MADERA	1,10 x 2,10 M	-	2	ABRIR - 1 FOLHA	P15	XXX	1,50 x 2,10 M	-	1	CORRER - 2 FOLHAS	J9	AÇO/VIDRO	0,55 x 0,37 M	2,40 M	3	BASCULANTE 2 FOLHAS	J21	FERRO/VIDRO	0,97 x 0,78 M	1,75 M	8	BASCULANTE 4 FOLHAS	J33	AÇO/VIDRO	0,97 x 0,78 M	1,75 M	4	BASCULANTE 4 FOLHAS
P4	MADERA/VIDRO	1,00 x 2,10 M	-	5	ABRIR - 1 FOLHA	P16	XXX	1,65 x 2,10 M	-	1	ABRIR - 2 FOLHAS	J10	AÇO/VIDRO	0,55 x 0,37 M	2,50 M	4	BASCULANTE 2 FOLHAS	J22	AÇO/VIDRO	1,25 x 1,98 M	0,95 M	1	CORRER - 4 FOLHAS	J34	AÇO/VIDRO	1,19 x 0,96 M	0,92 M	5	CORRER - 4 FOLHAS
P5	MADERA	1,12 x 2,10 M	-	1	ABRIR - 1 FOLHA							J11	AÇO/VIDRO	0,98 x 0,98 M	1,10 M	4	CORRER - 4 FOLHAS	J23	AÇO/VIDRO	1,20 x 1,17 M	1,15 M	2	CORRER - 4 FOLHAS	J35	ALUMÍNIO/VIDRO	1,48 x 1,20 M	1,08 M	6	CORRER - 4 FOLHAS
P6	MADERA	1,00 x 2,10 M	-	5	ABRIR - 1 FOLHA							J12	AÇO/VIDRO	0,98 x 0,75 M	1,95 M	6	BASCULANTE 4 FOLHAS	J24	AÇO/VIDRO	0,52 x 0,35 M	1,79 M	1	BASCULANTE 2 FOLHAS	J36	FERRO/VIDRO	5,55 x 2,50 M	0,15 M	4	FIXA/BASCULANTE 8 FOLHAS
P7	MADERA	0,70 x 2,10 M	-	7	ABRIR - 1 FOLHA	J1	ALUMÍNIO/VIDRO	2,00 x 2,00 M	1,00 M	12	CORRER - 4 FOLHAS	J13	AÇO/VIDRO	1,49 x 0,78 M	1,75 M	3	BASCULANTE 4 FOLHAS	J25	FERRO/VIDRO	2,60 x 1,40 M	1,20 M	30	CORRER - 4 FOLHAS	J37	AÇO/VIDRO	2,50 x 1,40 M	1,40 M	4	CORRER - 4 FOLHAS
P8	MADERA	0,60 x 2,10 M	-	3	ABRIR - 1 FOLHA	J2	ALUMÍNIO/VIDRO	2,46 x 2,00 M	1,15 M	15	CORRER - 4 FOLHAS	J14	ALUMÍNIO/VIDRO	0,80 x 0,60 M	2,30 M	1	MAXIM AR 1 FOLHAS	J26	FERRO/VIDRO	0,95 x 0,59 M	1,75 M	6	BASCULANTE 9 FOLHAS	J38	ALUMÍNIO/VIDRO	1,10 x 0,40 M	1,90 M	8	BASCULANTE 4 FOLHAS
P9	VIDRO/ALUMÍNIO	2,50 x 2,10 M	-	1	CORRER - 4 FOLHAS	J3	ALUMÍNIO/VIDRO	2,46 x 2,00 M	1,10 M	15	CORRER - 4 FOLHAS	J15	AÇO/VIDRO	1,98 x 1,98 M	1,10 M	1	FIXO	J27	AÇO/VIDRO	3,50 x 0,59 M	1,88 M	3	BASCULANTE 9 FOLHAS	J39	ALUMÍNIO/VIDRO	5,55 x 1,20 M	1,40 M	4	CORRER - 8 FOLHAS
P10	MADERA	0,94 x 2,10 M	-	1	ABRIR - 1 FOLHA	J4	ALUMÍNIO/VIDRO	2,50 x 1,50 M	1,15 M	3	CORRER - 4 FOLHAS	J16	VIDRO	0,83 x 0,57 M	1,27 M	2	FIXO	J28	AÇO/VIDRO	1,17 x 0,99 M	1,45 M	2	BASCULANTE 5 FOLHAS	J40	AÇO/VIDRO	4,80 x 0,40 M	2,10 M	4	BASCULANTE 12 FOLHAS
P11	ALUMÍNIO	1,00 x 1,80 M	-	2	ABRIR - 1 FOLHA	J5	ALUMÍNIO/VIDRO	2,50 x 1,50 M	1,24 M	3	CORRER - 4 FOLHAS	J17	FERRO/VIDRO	2,57 x 1,95 M	1,15 M	1	BASCULANTE 10 FOLHAS	J29	AÇO/VIDRO	2,14 x 0,99 M	1,45 M	10	BASCULANTE 5 FOLHAS	J41	AÇO/VIDRO	2,13 x 0,99 M	1,54 M	1	BASCULANTE 5 FOLHAS
P12	ALUMÍNIO	0,54 x 1,80 M	-	4	ABRIR - 1 FOLHA	J6	ALUMÍNIO/VIDRO	1,25 x 1,22 M	1,43 M	1	CORRER - 2 FOLHAS	J18	FERRO/VIDRO	1,95 x 1,95 M	1,15 M	1	BASCULANTE 10 FOLHAS	J30	AÇO/VIDRO	0,60 x 0,60 M	1,55 M	1	BASCULANTE 3 FOLHAS	J42	xxx/VIDRO	2,00 x 0,82 M	1,44 M	1	xxxxx

Proprietário



UNESPAR
Universidade Estadual do Paraná

OBRA: REGULARIZAÇÃO DE EDIFICAÇÃO DE ENSINO EXISTENTE - SERVIÇO PÚBLICO - UNIVERSIDADE ESTADUAL DO PARANÁ
CAMPUS PARANAGUÁ - EM ALVENARIA

LOCAL: RUA COMENDADOR CORREIA JÚNIOR, 117 - CENTRO
MUNICÍPIO: PARANAGUÁ/PR
TIPO: CONSTRUÇÃO

PROJETO: LEVANTAMENTO ARQUITETÔNICO AS BUILT
REPRESENTAÇÃO: PLANTA BAIXA PAVIMENTO TÉRREO

AUTOR DO PROJETO / REGISTRO PROF: THALES GARCIA SIMONETTO / CREA-PR 129400D
DESENHO: 14/11/2023
ESCALA DO DESENHO: 1:100
ARQUIVO: PROJETO_PMP2_R18.dwg

ARQ-PL
02 09