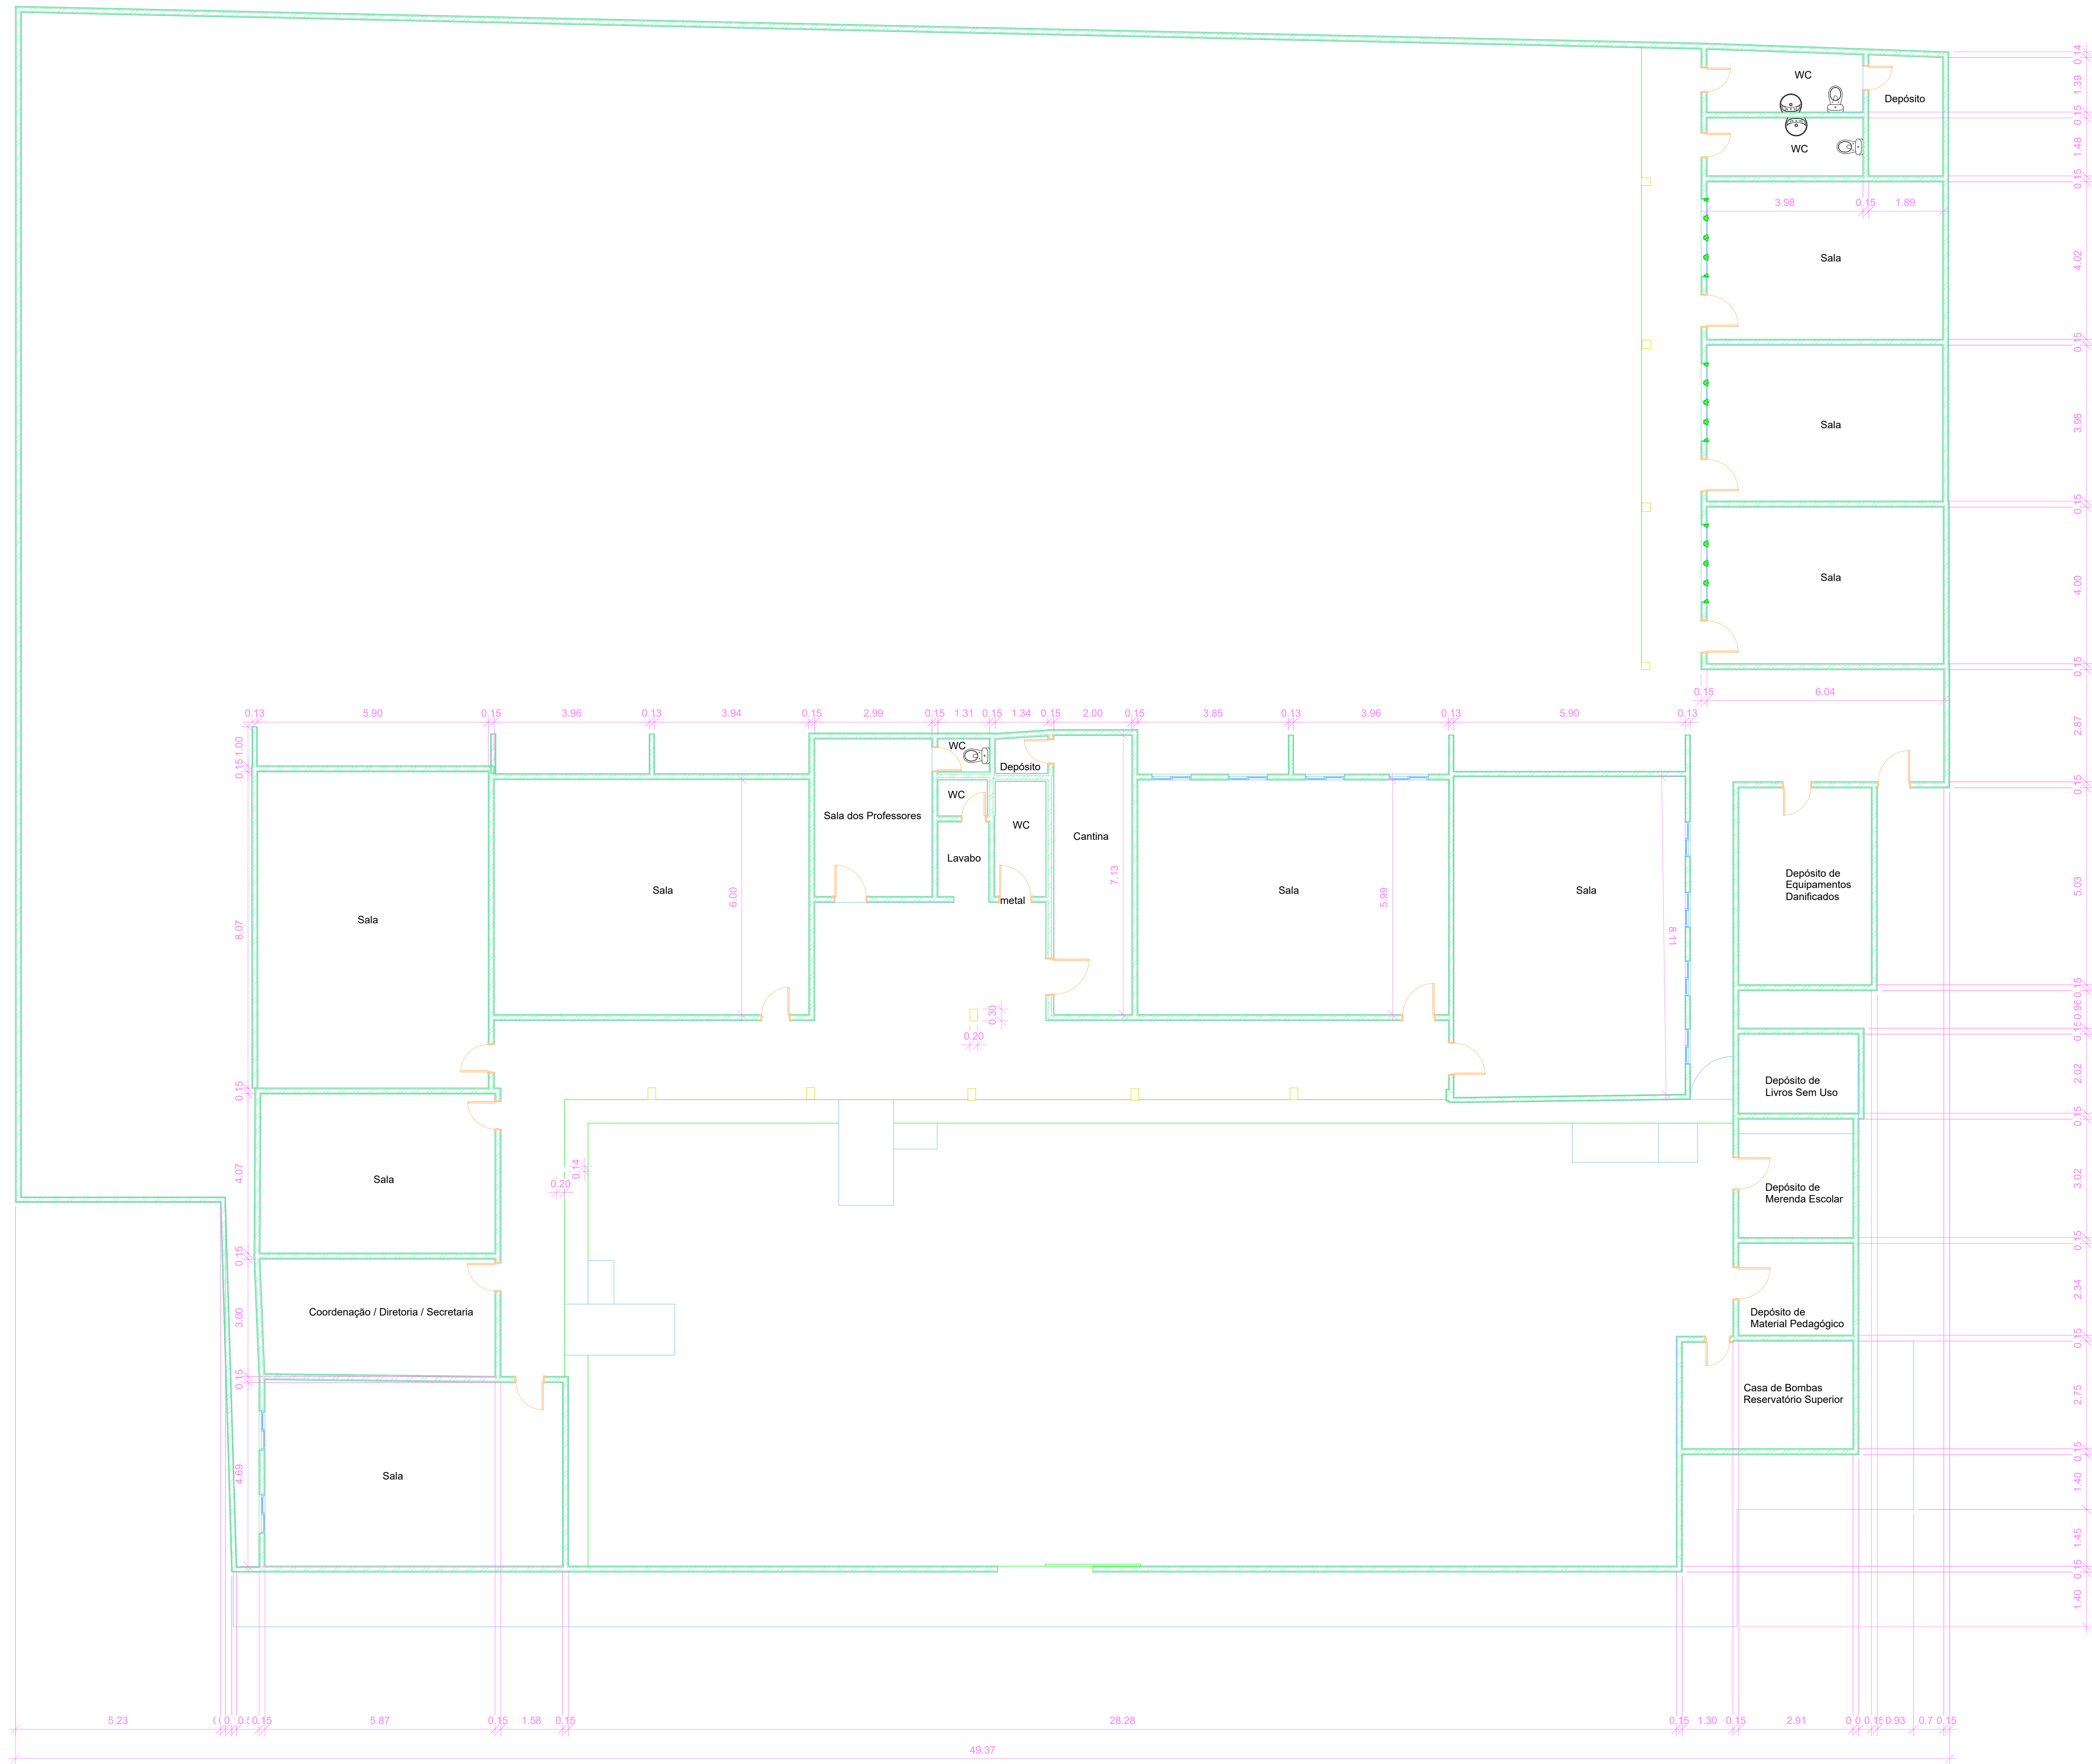


PROJETO
As Built da Escola de Ensino Fundamental Santa Luzia
CONTEÚDO
Planta Baixa Arquitetônica do Térreo
TIPO DE PROJETO
Arquitetônica
ENDEREÇO
Rua Manoel José Vitorino, S/N - Lagoa - Distrito Lagoa Barbalha - CE
DATA
MARÇO / 2021
ESCALA
1/75
PRANCHA
1/1