

QUADRO DE ÁREAS	
	PROPOSTO
ÁREA DO TERRENO (IRREGULAR)	2.025,56m ²
ÁREA CONSTRUÍDA	1.009,17m ²
ÁREA COBERTA	1.045,23m ²
TAXA DE OCUPAÇÃO	49,82%
TAXA DE PERMEABILIDADE	51,18%
ÍNDICE DE APROVEITAMENTO	2


QUADRO DE ESQUADRIAS			
COD.	DIMENSÕES	QUANT.	DESCRIÇÃO
ESQUADRIAS DE ALUMÍNIO			
A1	0,80 X 2,10	20	PORTA DE ALUMÍNIO (ABRIR)
A2	0,60 X 2,10	05	PORTA DE ALUMÍNIO (ABRIR)
A3	1,00 X 2,10	02	PORTA DE ALUMÍNIO (ABRIR)
ESQUADRIAS DE VIDRO			
J1	0,60 X 0,50 X 1,90	05	JANELA DE VIDRO EM CAXILHO(BASCULHANTE)
J2	1,20 X 1,10 X 1,00	04	JANELA DE VIDRO EM CAXILHO(BASCULHANTE)
J3	1,00 X 0,50 X 1,90	16	JANELA DE VIDRO EM CAXILHO(CORRER)
J4	2,00 X 1,10 X 1,00	23	JANELA DE VIDRO EM CAXILHO(CORRER)
ESQUADRIAS DE FERRO			
O1	0,90 X 2,10	01	PORTÃO DE NYLOFON (ABRIR)
G2	2,40 X 2,60	01	PORTÃO DE NYLOFON (ABRIR)

01 PLANTA BAIXA
ESCALA 1:100

CREA	ENGENHEIRO
CLIENTE	APROVO DA PREFEITURA:

**PREFEITURA MUNICIPAL DE SANTA QUITÉRIA
SECRETARIA DE OBRAS E URBANISMO**

TÍTULO	REFORMA DA E.M.E.F. GERACINA LOBO		
PROPRIETÁRIO	PREFEITURA MUNICIPAL DE SANTA QUITÉRIA		
EMPRESA	RUA: TAB. FRANCISCO DE PAULA LOBO - CENTRO - SANTA QUITÉRIA/CE		
ASSUNTO	PROJETO AS BUILT		

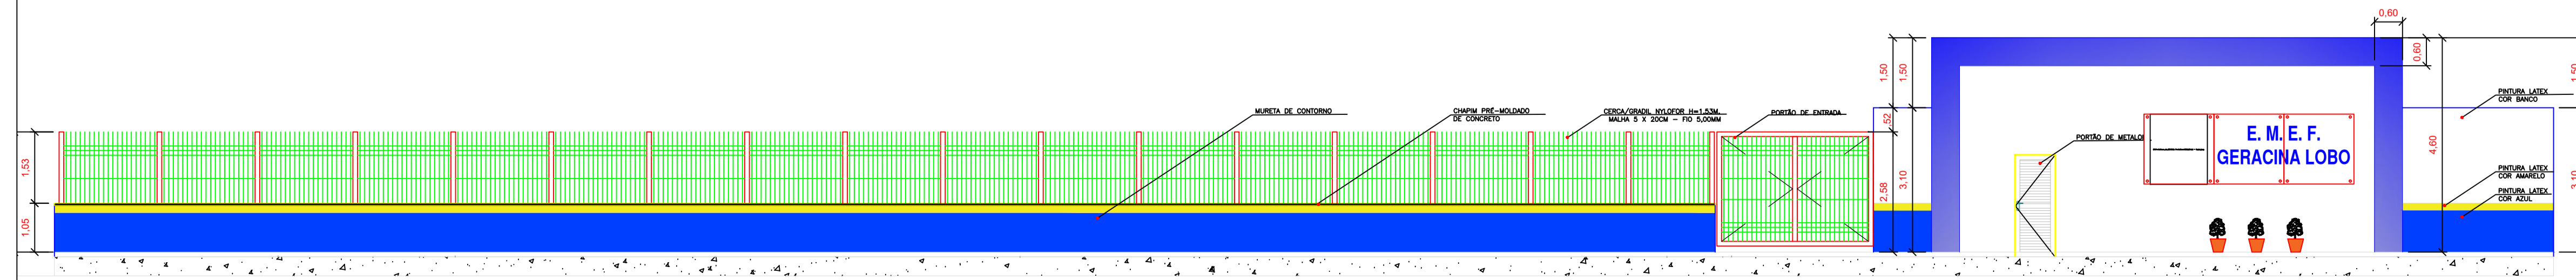

02 FACHADA
ESCALA 1:100

CONTEÚDO	ESCALA	DATA	FRONTO
- PLANTA BAIXA - FACHADA	INDICADA	ABRIL/2026	
RESPONSÁVEL TÉCNICO	REVISÃO		
WILLIAM PAIVA	ALAN FARIAS		