



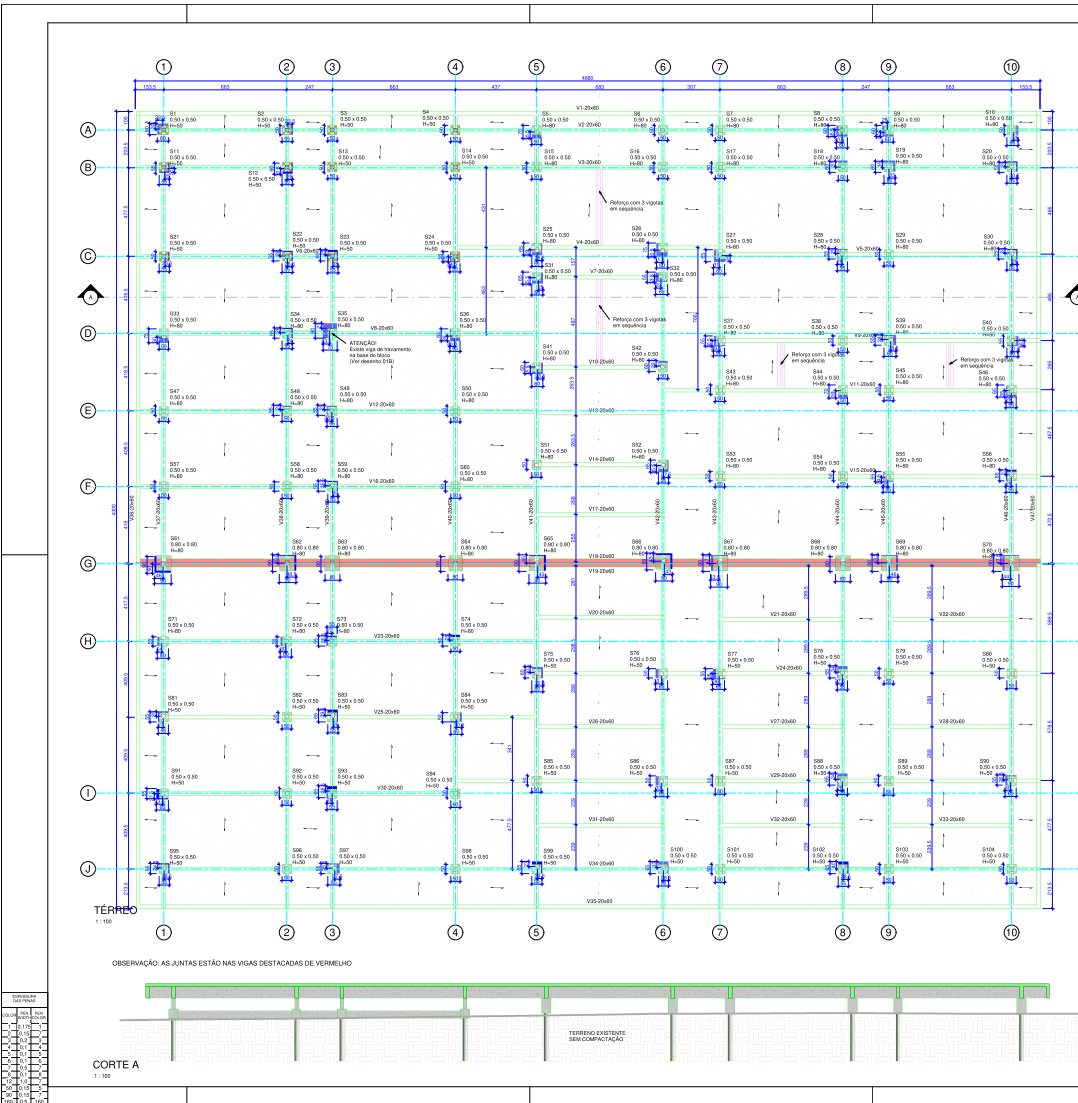

SOLUÇÃO LAJE PRÉ-FABRICADA (H=16 cm)

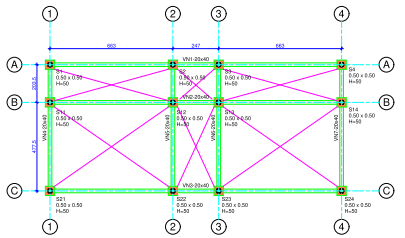


VIGAS DE TRAVAMENTO - REGIÃO COM TERRENO BAIXO

LEGENDA:

- BLOCOS QUE POSSUÍM PAREDES
- ALINTE DE GEOMETRIA DO BLOCO PARA ATENDER À EXCENTRICIDADE DA ESTACA
- POSICÃO EXECUTADA DAS ESTACAS

INSTRUÇÕES ADICIONAIS:

- PREVER MACIÇOS LOCALIZADOS NAS REGIÕES DAS PAREDES MODULARES
- Paredes no direção das vigas: prever 03 vigas juntas
- Paredes na direção transversal: prever maciço localizado retratado os 10cm da laje

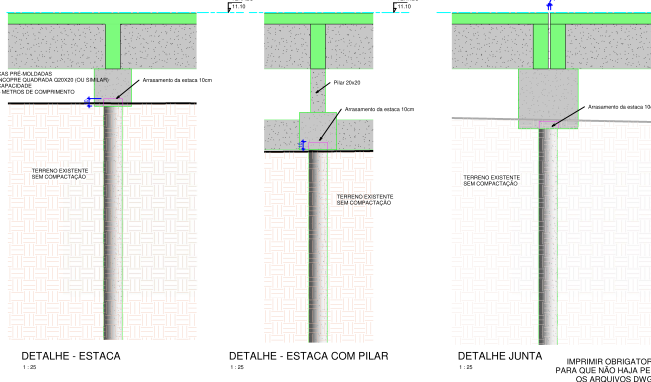

CARGAS NA FUNDAÇÃO

Bloco	N (tf)	Bloco	N (tf)	Bloco	N (tf)	Bloco	N (tf)
S1	9	S27	22	S53	22	S79	26
S2	9	S28	21	S54	20	S80	26
S3	9	S29	21	S55	20	S81	19
S4	11	S30	22	S56	22	S82	19
S5	11	S31	16	S57	18	S83	18
S6	10	S32	14	S58	16	S84	23
S7	10	S33	18	S59	16	S85	25
S8	9	S34	16	S60	20	S86	22
S9	9	S35	16	S61	29	S87	24
S10	9	S36	21	S62	26	S88	24
S11	17	S37	15	S63	22	S89	23
S12	15	S38	16	S64	21	S90	24
S13	16	S39	14	S65	21	S91	17
S14	19	S40	16	S66	23	S92	15
S15	16	S41	26	S67	26	S93	16
S16	15	S42	22	S68	24	S94	17
S17	16	S43	17	S69	24	S95	21
S18	15	S44	15	S70	27	S96	20
S19	15	S45	15	S71	17	S97	20
S20	18	S46	17	S72	17	S98	23
S21	16	S47	20	S73	16	S99	24
S22	14	S48	19	S74	20	S100	22
S23	19	S49	18	S75	27	S101	21
S24	22	S50	22	S76	26	S102	21
S25	20	S51	26	S77	20	S103	21
S26	23	S52	22	S78	25	S104	22

QUANTIDADES

DESCRIÇÃO	FORMA (m2)	CONCRETO (m3)	AÇO (Kg)
Blocos - 104 unidades	174	25	2.822
Vigas	1.066	148	11.068
Vigas de Travamento	76	6	426
Laje	-	164	10.615
TOTAL	1.296	343	24.931

104 ESTACAS PRÉ-MOLDADAS PADRÃO INCOPRE QUADRADA Q20X20 (OU SIMILAR)
52 TF DE CAPACIDADE

ÁREA DE 2.100,00 m2 PARA LAJE DE VIGOTA PRÉ-MOLDADA B16

NOTAS:

CONFORME PASSADO PELOS RESPONSÁVEIS DA IFF CAMPUS MAGÉ

1 - CONCRETO: Fck=25MPa

2 - CARGAS ADOTADAS: SOBRECARGA 300 kg/m²
REVESTIMENTO 100 kg/m² (contrapiso, caimentos e impermeabilizações)

Sistema Modular
Paredes: 40 kg/m
Pilares: Cargas concentradas conforme fabricante

REVISÃO	DATA	DESCRIÇÃO	AB
15	23/04/20	Revisão de forma considerando posição executada das estacas conforme plano levantamento	AB
14	13/04/20	Revisão das quantidades vigas e blocos	AB
13	28/03/20	Revisão de forma considerando posição executada das estacas (AS 100.1)	AB
12	20/03/20	Revisão de forma considerando posição executada das estacas (AS 100.1)	AB
11	09/03/20	Substituição de estaca pré-moldada	AB
10	08/03/20	Correção da região base de estrutura	AB
9	12/11/20	Revisão das blocos com altura de 150cm para altura de 50cm com pilar	AB
8	11/11/20	Revisão das blocos e quantidades	AB
7	08/11/20	Atenuação para estaca pré-moldada	AB
6	08/11/20	Retirada da observação sobre a necessidade de impermeabilização	AB
5	28/10/20	Adição do nome das vigas	AB
4	28/10/20	Revisão conforme nova arquitetura	AB
3	12/09/20	Revisão para atender com impermeabilização vigas	AB
2	12/09/20	Revisão para atender com impermeabilização vigas	AB
1	11/09/20	Revisão geral	AB
0	01/09/20	ELABORAÇÃO INICIAL	AB

CLIENTE: RAPHAEL ENGENHARIA
ORÇAMENTO: IFF CAMPUS MAGÉ - BLOCO PEDAGÓGICO
LOCALIZAÇÃO: AV. DO FUNDADOR, MAGÉ/RJ


ESCALA: INDICADA
DATA: 01/09/2020
Nº DA OBRA: 1953
Nº DESENHO: 01

FORMA BASE BLOCO PEDAGÓGICO
PROJETO EXECUTIVO

RESPONSÁVEL TÉCNICO:
calculus Projetos e Estruturas

RESPONSÁVEL TÉCNICO DO PROJETO:
LEONARDO DE SOUZA BAHTOS
CREA - RJ 2018/21766 RGE NIG 79640/D

ARMAÇÃO - BLOCOS DE FUNDAÇÃO

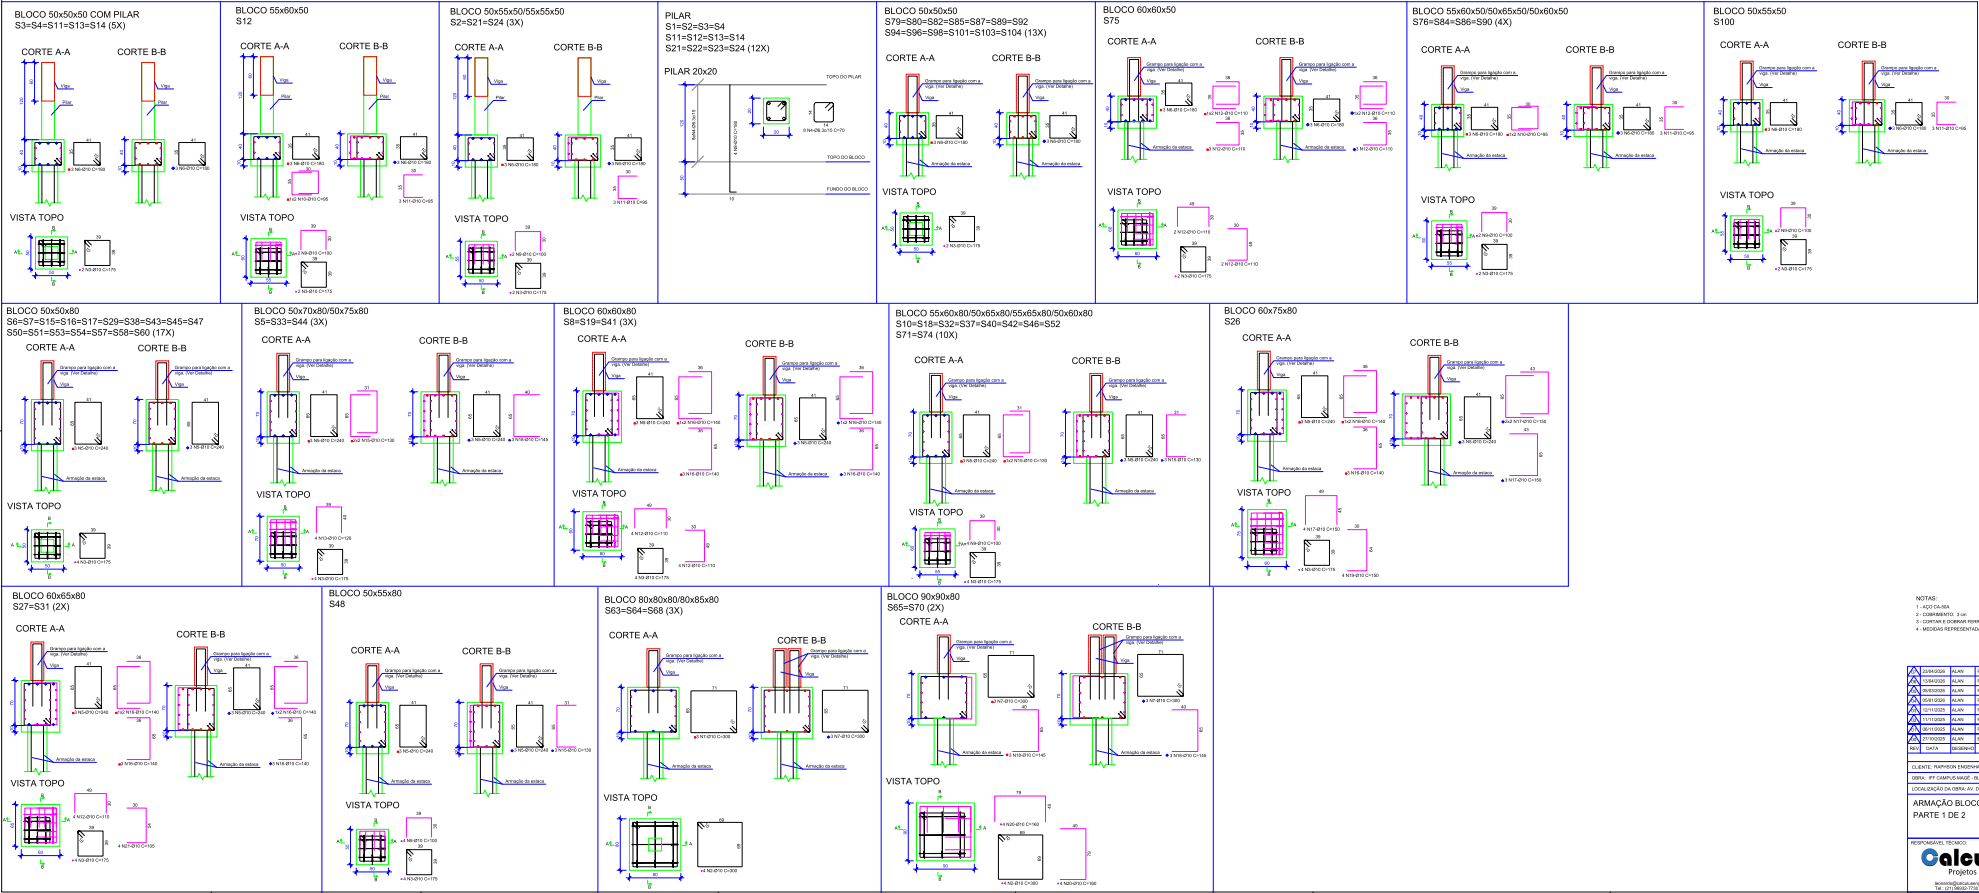

NOTAS:



ACQ	Ø (mm)	COMP (m)	PESO
CA-60	10	67	16
CA-60	10	1847	1140
PESO TOTAL: 1156 kg			


DETALHE TÍPICO - ENCONTRO VIGA-BLOCO-ESTACA

S2-S3-S11-S13-S14-S20-S21-S22-S24-S23-S30-S34-S39-S43-S47-S48-S49-S50-S56-S57
S58-S59-S60-S73-S78-S81-S82-S83-S88-S91-S92-S93-S95-S96-S98-S99-S100-S102 (28X)


VISTA SUPERIOR

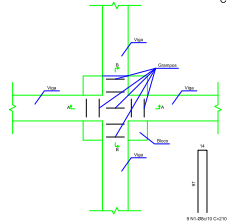


CORTE A-A

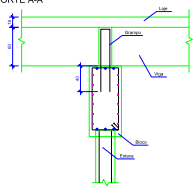


CORTE B-B

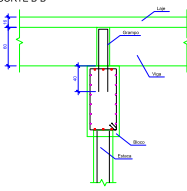BLOCOS DA JUNTA
S61-S62-S63 (3X)


VISTA SUPERIOR

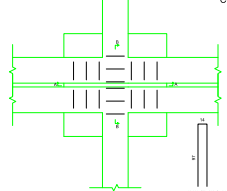

CORTE A-A

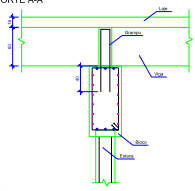


CORTE B-B

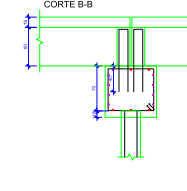


S35


VISTA SUPERIOR

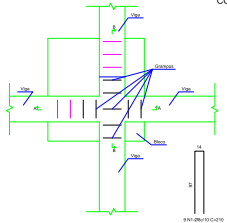

CORTE A-A

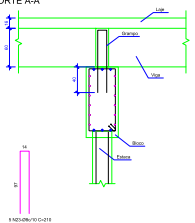


CORTE B-B

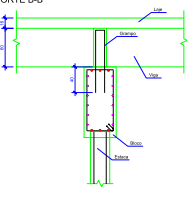


BLOCOS

S1-S4-S12-S7-S9-S10-S15-S16-S17-S18-S28-S32-S37-S38-S40-S42-S45-S46-S51
S52-S53-S54-S55-S71-S72-S74-S78-S77-S79-S84-S85-S86-S87-S90-S94-S97-S98-S101
S103-S104 (42X)


VISTA SUPERIOR

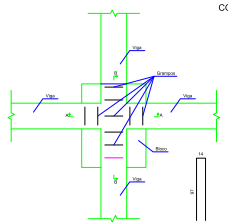

CORTE A-A

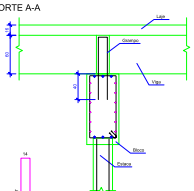


CORTE B-B

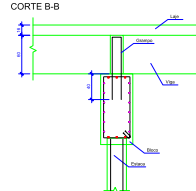


BLOCOS

S5-S25-S33-S36-S44-S80-S89 (7X)


VISTA SUPERIOR

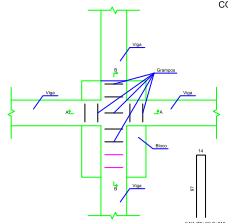

CORTE A-A

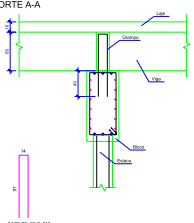


CORTE B-B

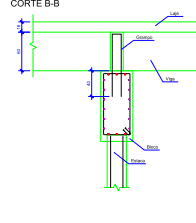


BLOCOS

S6-S9-S19-S27-S29-S31-S41-S75 (8X)


VISTA SUPERIOR

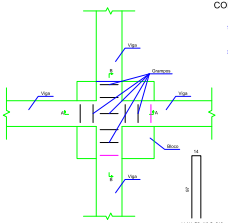

CORTE A-A

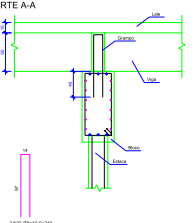


CORTE B-B

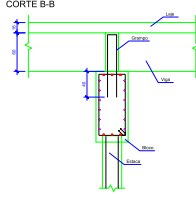


BLOCO S26


VISTA SUPERIOR

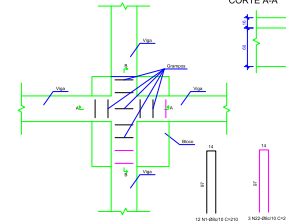

CORTE A-A

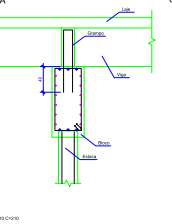


CORTE B-B

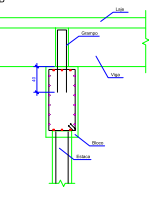


BLOCOS DA JUNTA

S64-S65-S70-S66-S67-S68-S69 (7X)


VISTA SUPERIOR

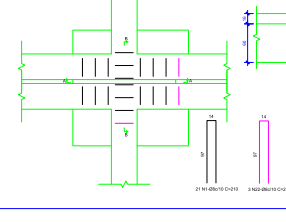

CORTE A-A

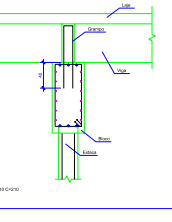

CORTE B-B

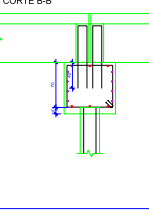

NOTAS:




- 1- AÇO DA B.A.
- 2- DIMENSIONAMENTO: 1:20
- 3- CONTATOS E DIMENSÕES FORA DO NECESSÁRIO
- 4- MEDIDAS REPRESENTATIVAS EM CENTÍMETROS

IMPRIMIR OBRIGATORIAMENTE
COLORIDO PARA NÃO HAVER
PERDA DE INFORMAÇÕES

ARMADURA
ARRENDAMENTO
ARRENDAMENTO

N°	Ø(mm)	Q(un.)	COMPROMISSO	
			UNID.(cm)	TOTAL(un.)
1	8	1003	210	2106
22	8	96	210	202
23	8	5	210	11

A1=52,4x54.

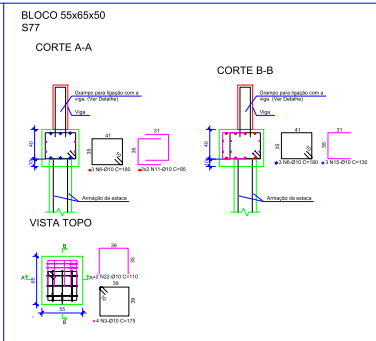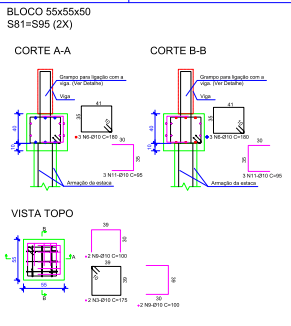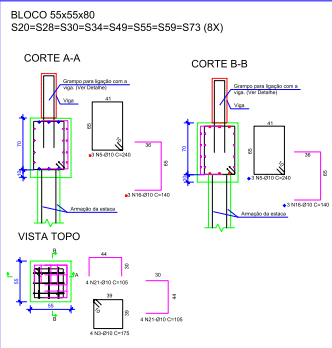

N°	Ø(mm)	Qun.	COMPIMENTO UNIT (m)	TOTAL(m)
2	10	20	300	60
3	10	06	175	168
5	10	00	240	216
6	10	06	180	173
7	10	30	300	90
9	10	28	100	20
10	10	38	95	30
11	10	18	95	55
12	10	12	110	10
15	10	31	130	40
16	10	58	140	81
17	10	13	100	20
18	10	20	145	81
20	10	40	160	64
21	10	74	166	78
22	10	32	110	39
24	10	5	175	0
31	10	4	165	7

AÇO	Ø(mm)	COMP.(m)	PESO
CASO-A	10	1215	750
PESO TOTAL			750 kg

NOTAS:
1 - AÇO CA-50A
2 - COBRIMENTO: 3 cm
3 - CORTAR E DOBRAR FERROS ONDE NECESSÁRIO
4 - MEDIDAS REPRESENTADAS EM CENTÍMETROS

IMPRIMIR OBRIGATORIAMENTE
COLORIDO PARA NÃO HAVER
FALHA DE INFORMAÇÃO

13/09/2021	ALAN	EMISSÃO RASCAL
REV	DATA	DESCRIÇÃO
		DESCRIÇÃO

CLIENTE: RAISSION ENGENHARIA	FECHA:
OBRA: PIF CAMPUS BASE- BLOCO PEDAGOGICO	1/25
LOCALIZAÇÃO DA OBRA: AV DO ZODIACO, MADEIRA	DATA: 01/02/2022
ARMAÇÃO BLOCOS DE FUNDAÇÃO	
PERÍODO:	
PARTE 1 DE 3	
Nº DA ORÇ:	
1953	

RESPONSÁVEL TÉCNICO:

Calculus
Projetos e Estrutura

leonardo@calculuseng.com.br
55-11-3338-3338

RESPONSÁVEL TÉCNICO PROJETO
LEONARDO DE SOUZA BASTOS
CREA - RJ 2016132196 CREA MG 75642/D

A1=0,40x1											
AÇO	Ø (mm)	COMP (m)	PESO	COMPIMENTO				COMPIMENTO			
				Ø (mm)	Q (un.)	UNIT (m)	TOTAL (m)	Ø (mm)	Q (un.)	UNIT (m)	TOTAL (m)
CASO-A	6,3	2581	627	21	16	3	395	12	1	10	9
CASO-B	10	784	484	72	16	3	235	7	2	8,3	8
CASO-C	12,5	57	95	75	16	3	235	23	3	8	24
CASO-A	16	558	877	74	16	3	234	21	10	3	190
PESO TOTAL			2043 kg	75	16	3	800	24	5	6,3	2
				75	16	3	800	24	8	8,1	3


LEGENDA:


DETALHE TÍPICO - COBRIMENTOS E ESPAÇAMENTOS
DAS BARRAS DENTRO DA VIGA

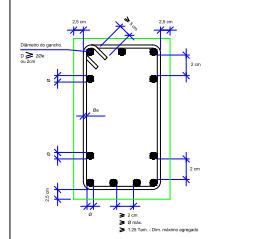


NOTAS:
1 - AÇO CA-50A
2 - COBRIMENTO = 2,0mm
3 - CORTAR E DOBRAR FERRIS ONDE NECESSÁRIO
4 - MEDIDAS REPRESENTADAS EM CENTÍMETROS

**IMPRIMIR OBRIGATORIAMENTE
COLORIDO PARA NÃO HAVER**


[illegible]

ARMAÇÃO DAS VIGAS - PARTE 2 DE 6


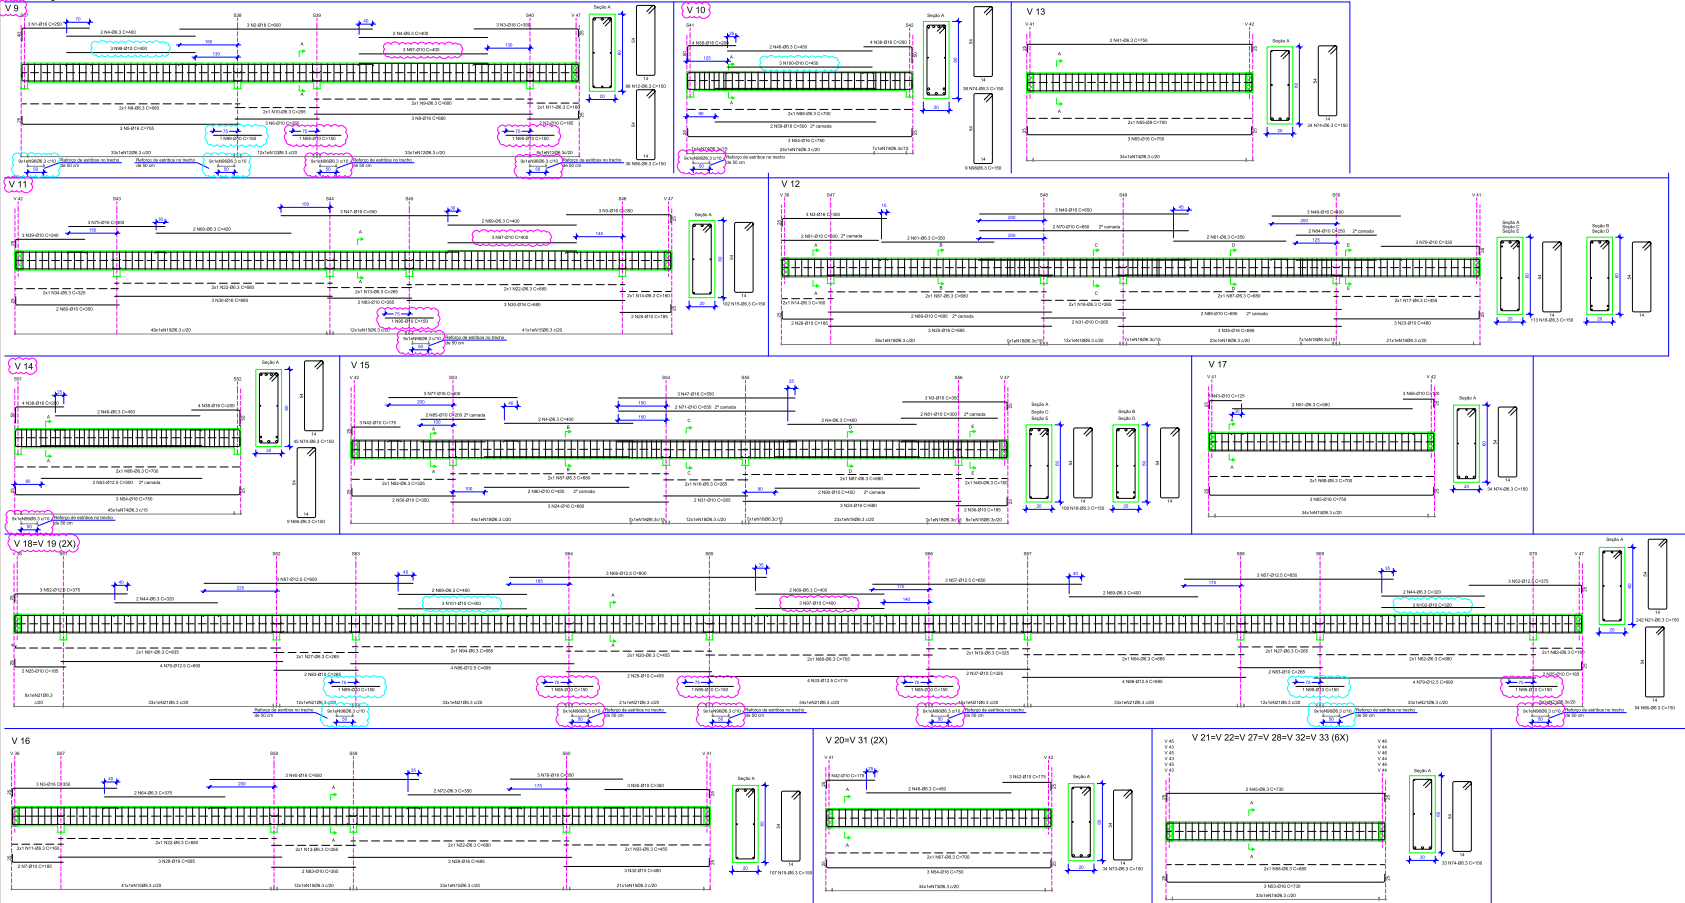


ACO	Ø(mm)	COMP.(m)	PESO	COMPIMENTO		COMPIMENTO	
				UNIT (m)	TOTAL(m)	UNIT (m)	TOTAL(m)

ARMAÇÃO DAS VIGAS - PARTE 3 DE 6

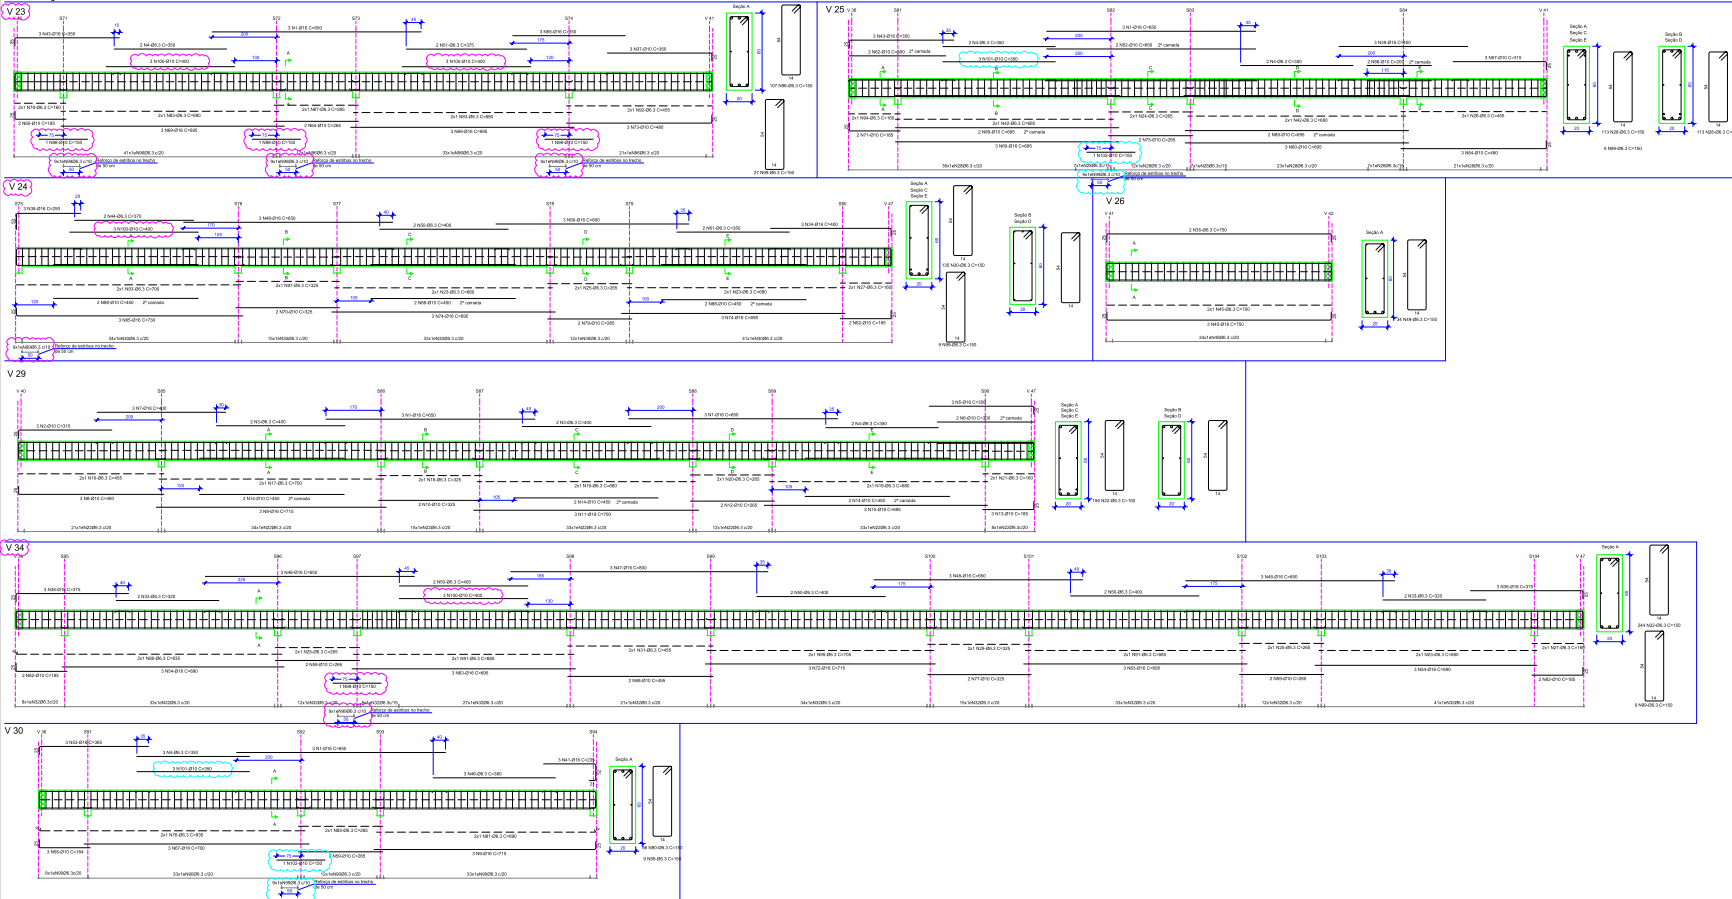

Nº	Ømm	Qum	COMP (m)	PESO (kg)	Nº	Ømm	Qum	COMP (m)	PESO (kg)
71	10	2	386	4	1	10	10	450	18

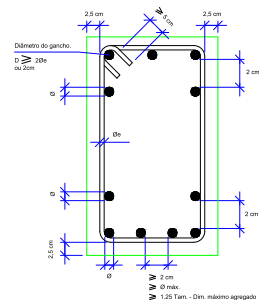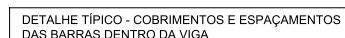

AÇO	Ø(mm)	COMP.(m)	PESO
CA50-A	6.3	502	123
CA50-A	10	264	163
CA50-A	16	14	22
PESO TOTAL			308 kg

N°	Ø(mm)	Q (un.)	COMPROMITO UNIT (cm)TOTAL (m)
19	6.3	2	425 9
20	6.3	200	150 314
22	6.3	2	500 10
25	10	6	635 28
28	10	3	130 4
31	10	3	220 7
34	10	3	456 15
37	6.3	2	660 13
39	6.3	4	435 17
41	6.3	6	440 26
43	10	24	300 72
46	10	3	460 14
50	16	3	450 14
53	6.3	16	150 24
56	6.3	2	300 6
59	10	3	245 7
62	10	12	425 51
65	10	6	445 27
67	6.3	2	443 9
68	10	12	200 24
69	10	5	150 8
70	6.3	45	150 66
71	10	3	300 9

LEGENDA:

ARMAÇÃO
ADICIONADA APÓS
AS BUILT DAS ESTACAS

NOTAS:

- 1 - AÇO CA-50A
- 2 - COBRIMENTO = 2,5cm
- 3 - CORTAR E DOBRAR FERROS ONDE NECESSÁRIO

IMPRIMIR OBRIGATORIAMENTE
COLORIDO PARA NÃO HAVER
PERDA DE INFORMAÇÕES


04/03/2020	ALAN	Revisão para atender posição executada das edificações
04/03/2020	ALAN	Atividade detalhada feita para seção da viga
28/02/2020	ALAN	EMISSÃO FINAL
REV.	DATA	DESCRIÇÃO
CLIENTE: RAYBOS ENGENHARIA		
OBRA: PFC CAMIUS MAGGE - BLOCO PEDAGÓGICO		
LOCALIZAÇÃO DA OBRA: AV. DO PROMOTOR (MAGEU)		
ARMAÇÃO VIGAS PARTE 5 DE 6		
P/F DA OBRA		
1/50 DATA: 11/09/2020 PROPOSTA: 06B 1953		
RESPONSÁVEL TÉCNICO:		

RESPONSÁVEL TÉCNICO:

Calculus
Projetos e Estruturas

leonardo@calculuseng.com.br
Tel.: (21) 96932-7730

ARMAÇÃO DAS VIGAS - PARTE 5 DE 6

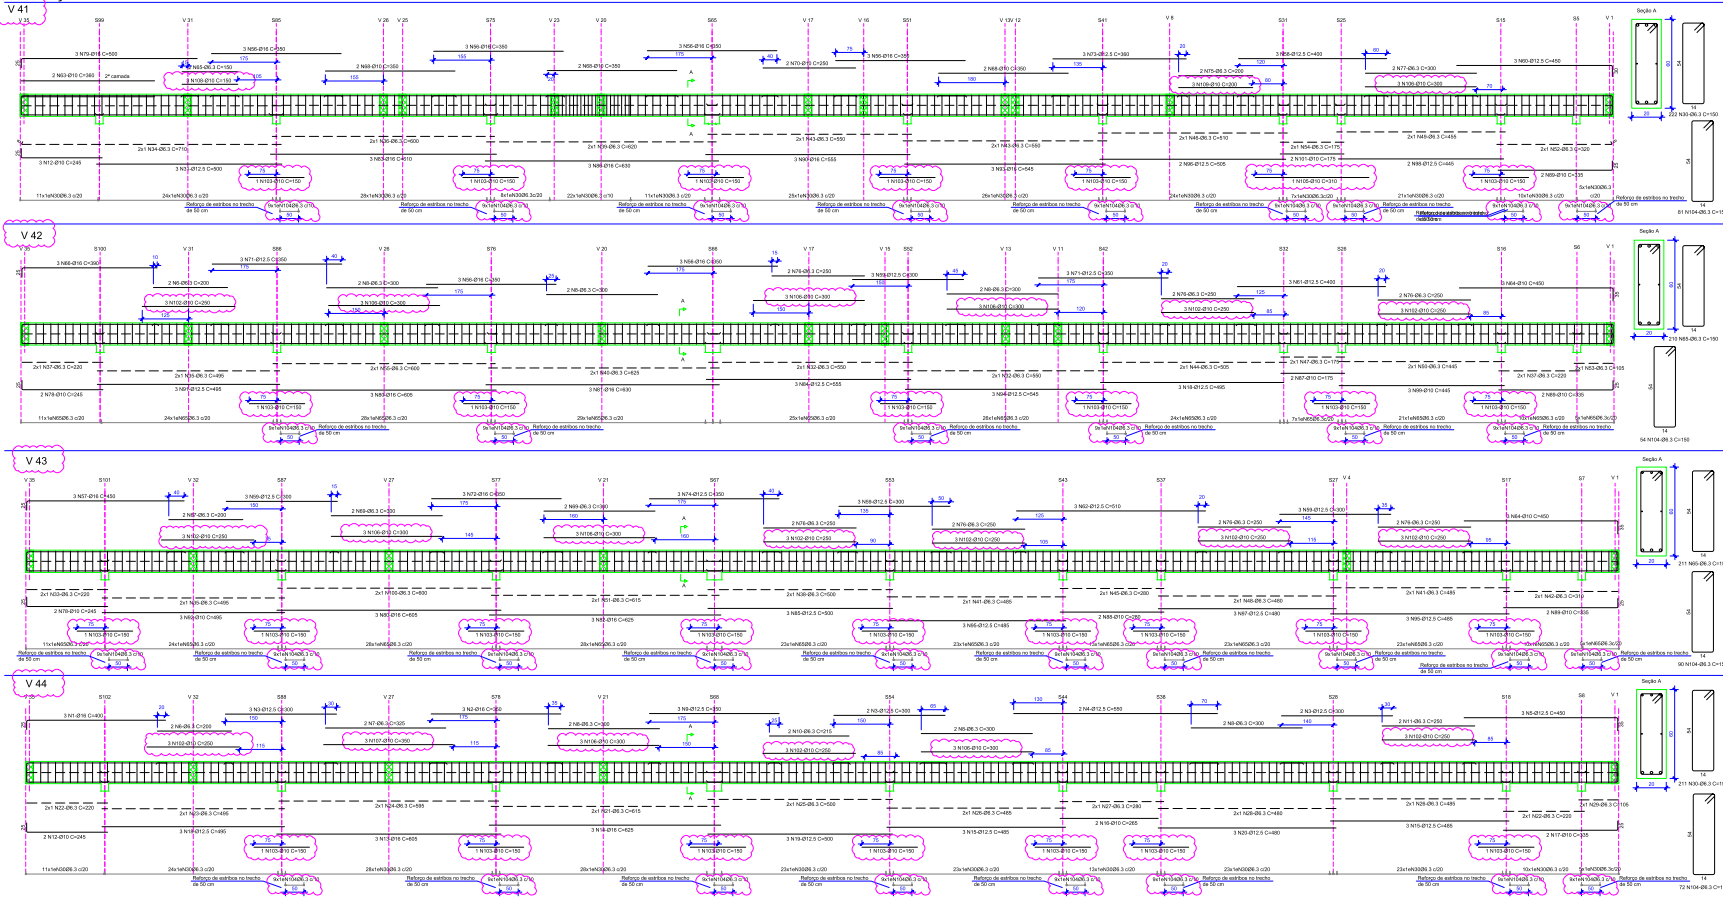



DETALHE TÍPICO - COBRIMENTOS E ESPAÇAMENTOS DAS BARRAS DENTRO DA VIGA

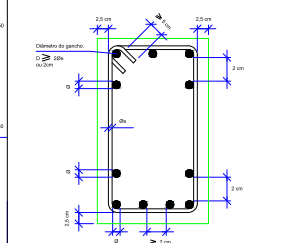


NOTAS:
5- IMPRIMIR OBRIGATORIAMENTE
6- COLORIDO PARA NÃO HAVER PERDA DE INFORMAÇÕES



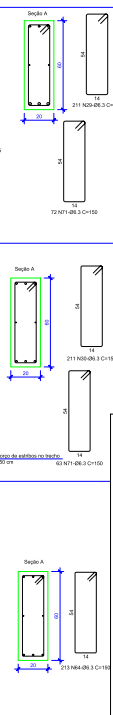[illegible]


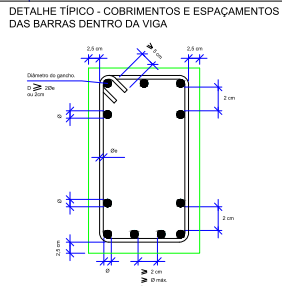

- NOTAS:
- 1 - AÇO CA-50A
 - 2 - COBRIMENTO = 2,5cm
 - 3 - CORTAR E DOBRAR FERROS ONDE NECESSÁRIO
 - 4 - MEDIDAS REPRESENTADAS EM CENTÍMETROS;

IMPRIMIR OBRIGATORIAMENTE
COLORIDO PARA NÃO HAVER
PERDA DE INFORMAÇÕES

02	04/03/2020	ALAN	Revisão para atender posição executada das estacas (AS BUILT)
03	03/11/2020	ALAN	Adicionado detalhe típico para seção de viga
04	28/10/2020	ALAN	EMISSÃO INICIAL
REV	DATA	DESENHO	DESCRIÇÃO

CLIENTE: RAPISION ENGENHARIA	ESCALA
ABRIMA: IFF CAMPUS MADE - BLOCO PEDAGOGICO	1/50
LOCALIZACAO DA OBRA: AV. DO ROKONADOR, MANEIRU	DATA: 01/09/2025
ARMACAO VIGAS	PRANCHAS
PARTES 6 DE 6	08
	PT DA OBRA
	1953

RESPONSÁVEL TÉCNICO

Calculus
Projetos e Estruturas


inscricao@calculuseng.com.br
Tel: (21) 99552-7770

RESPONSÁVEL TÉCNICO PROJETO
LEONARDO DE SOUZA MARTINS
CREA - RJ 20161312-0/01 CREA MG 179464-D


LAJE - ARMAÇÃO INFERIOR REFORÇO

MALHA SUPERIOR - Q62 (84.2x15)
NÃO DUAS DIREÇÕES
EM TODA LAJE


LAJE ESPESURA h = 16 cm

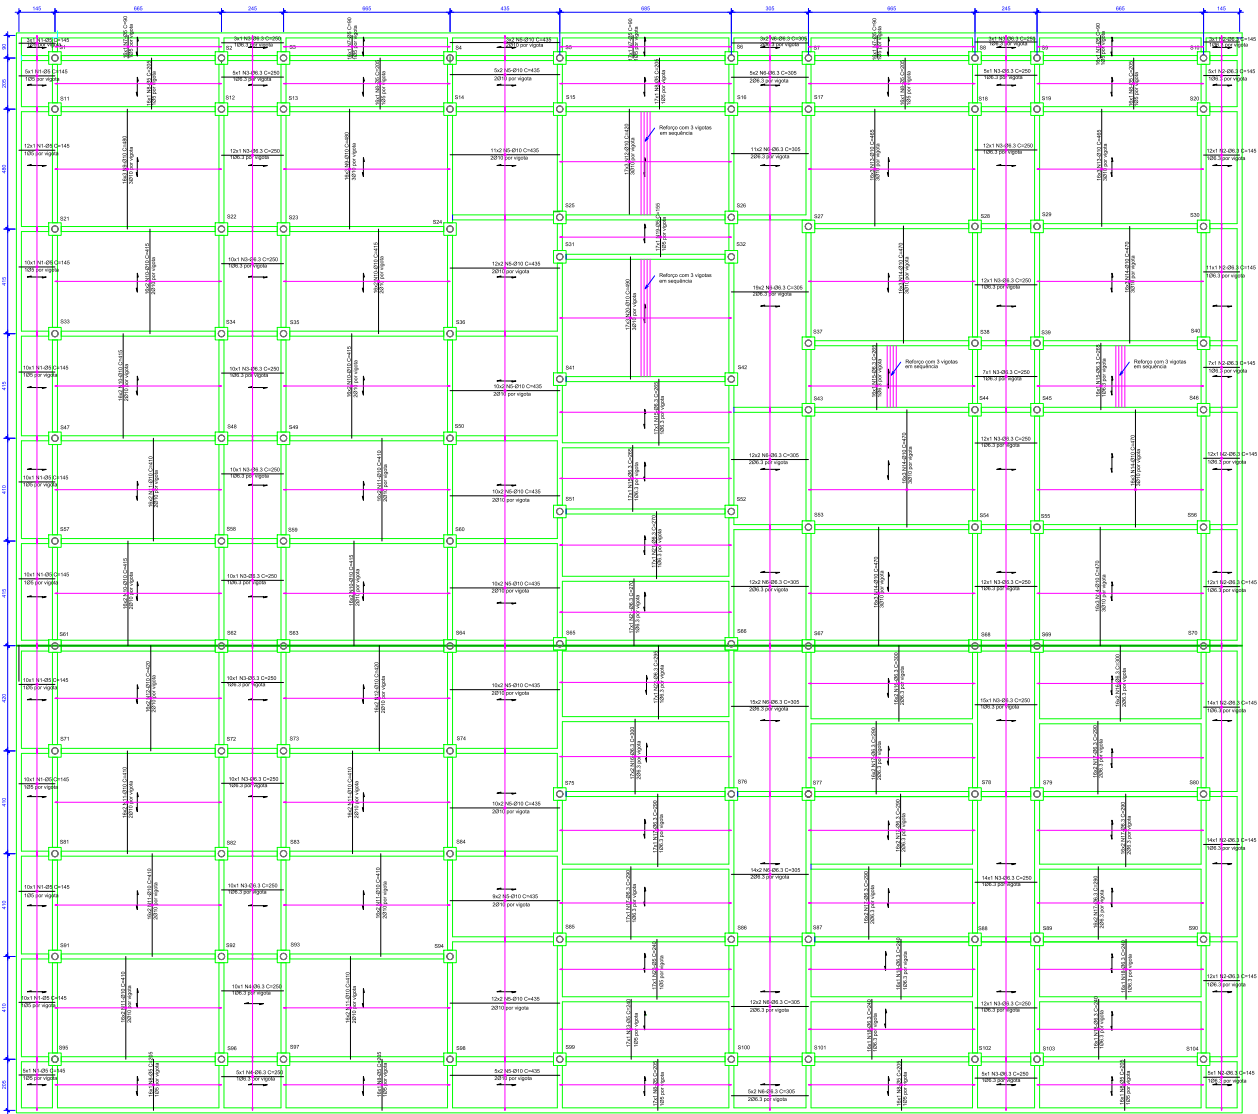


DETALHE TÍPICO DAS LAJES
PRÉ-FABRICADAS

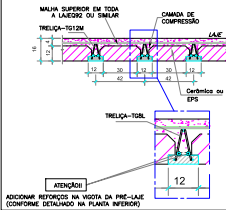


DETALHE TÍPICO - BORDA DAS LAJES

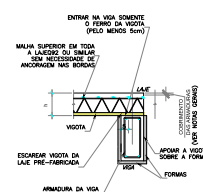


DETALHE TÍPICO - LIGAÇÃO DAS
LAJES NAS VIGAS DE CONCRETO

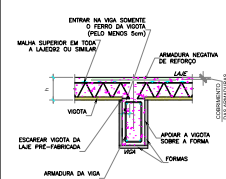

DETALHE DE REFORÇO
3 VIGOTAS EM SEQUÊNCIA

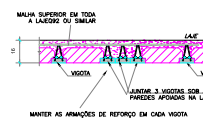


DETALHE - TRANSASSE ENTRE 2 MALHAS

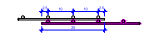

OBSERVAÇÃO:

NÃO HÁ NECESSIDADE DE REFORÇO
NÃO LAJE PARA ABERTURAS COM
DIÂMETRO DE ATÉ 100 mm

DETALHE TÍPICO - LIGAÇÃO DAS
LAJES COM AS VIGAS DE CONCRETO

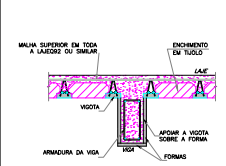

Nº Ø(mm) Q(ton.) COMPRIMENTO
UNIT.(cm/ton.)

1	5	105	425	102
2	6,3	131	445	102
3	6,3	199	255	490
4	6,3	15	255	38
5	10	214	435	821
6	6,3	218	335	669
7	5	91	60	73
8	5	182	255	330
9	10	95	450	401
10	10	189	415	797
11	10	258	410	1050
12	10	115	435	469
13	10	90	485	488
14	10	268	470	1254
15	6,3	90	485	175
16	6,3	90	500	294
17	6,3	235	290	605
18	6,3	64	240	154
19	5	17	155	25
20	10	91	495	200
21	6,3	34	270	82
22	6,3	17	265	60
23	5	34	240	62

ACO Ø(mm) COMP (m) PESO

CASO-A	5	665	102
CASO-A	6,3	2770	679
CASO-A	10	2772	581

PESO TOTAL 4342 kg

NOTAS:

- 1- AÇO CA-8A
- 2- COBERTAMENTO 2,0m
- 3- CONTAR E DOBRAR FERROS ONDE NECESSÁRIO
- 4- MEDIDAS REPRESENTADAS EM CENTÍMETROS

IMPRIMIR OBRIGATORIAMENTE
COLORIDO PARA NÃO HAVER
PERDA DE INFORMAÇÕES

01/11/2025	ALAN	Adicionalmente à escala da laje, transposições de malha e observações sobre aberturas de 100mm
27/10/2025	ALAN	EMISSÃO FINAL
REV.	DATA	DESCRIÇÃO


CLIENTE: BAPHION ENGENHARIA	DESCA
DEPA: IFT CAMPUS MADE - BLOCO PEDAGÓGICO	1/75
LOCALIZAÇÃO DA OBRAS: AV. DO HONORADO MAGREU	DESCRIÇÃO
ARMAÇÃO LAJE REFORÇO INFERIOR	09
17/04/2024	1953

TELA MALHA	AREA (m2)	PESO TOTAL(Kg)
Ø4,2x15 OU Q92 (SUPERIOR)	2000	3.262


RESPONSÁVEL TÉCNICO PROJETO
LEONARDO DE SOUZA BASTOS
CREA - RJ 2079132196 CREA MG 79342/D

ARMAÇÃO DAS VIGAS DE TRAVAMENTO

V N1=V N2=V N3 (3X)

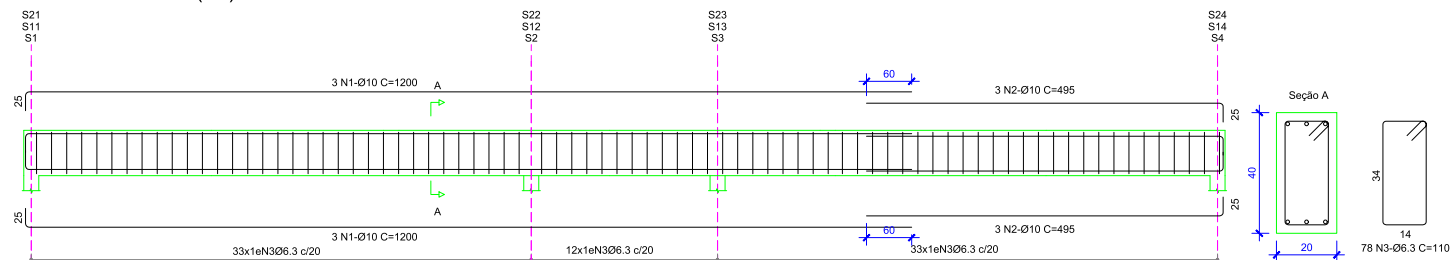


V N4=V N5=V N6=V N7 (4X)

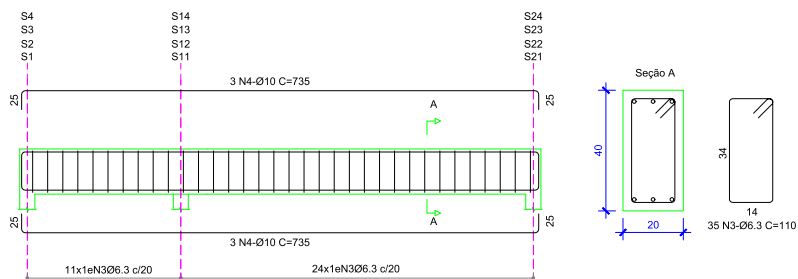

Nº	Ø(mm)	Q(un.)	COMPIMENTO UNIT. (cm)	TOTAL(m)
1	10	18	1200	216
2	10	18	495	89
3	6.3	374	110	411
4	10	24	735	176
5	12.5	4	350	14
6	10	3	350	11
7	6.3	14	160	22

AÇO	Ø(mm)	COMP.(m)	PESO
CA50-A	6.3	433	106
CA50-A	10	492	304
CA50-A	12.5	14	13
PESO TOTAL			423 kg

V T1

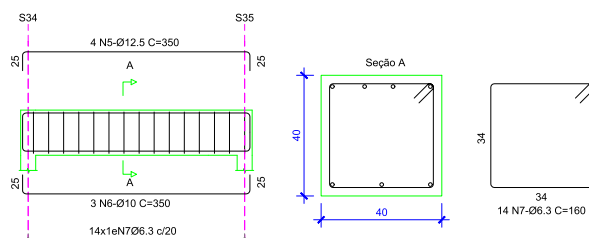

NOTAS:

- 1 - AÇO CA-50A
- 2 - COBRIMENTO = 2.5cm
- 3 - CORTAR E DOBRAR FERROS ONDE NECESSÁRIO
- 4 - MEDIDAS REPRESENTADAS EM CENTÍMETROS;

IMPRIMIR OBRIGATORIAMENTE
COLORIDO PARA NÃO HAVER
PERDA DE INFORMAÇÕES

02	13/04/2026	ALAN	Adição da viga de travamento VT1
01	05/01/2026	ALAN	Revisão para contemplar a alteração na região mais baixa da topografia
00	28/10/2025	ALAN	EMIÇÃO INICIAL
REV.	DATA	DESENHO	DESCRIÇÃO


CLIENTE: RAPHSON ENGENHARIA	ESCALA
OBRA: IFF CAMPUS MAGÉ - BLOCO PEDAGÓGICO	1/50
LOCALIZAÇÃO DA OBRA: AV. DO RONCADOR, MAGÉ/RJ	DATA: 01/09/2025
ARMAÇÃO DAS VIGAS DE TRAVAMENTO	PRANCHA:
	11
	Nº DA OBRA
	1953

RESPONSÁVEL TÉCNICO:

Calculus
Projetos e Estruturas


leonardo@calculuseng.com.br
Tel.: (21) 96932-7730

RESPONSÁVEL TÉCNICO PROJETO
LEONARDO DE SOUZA BASTOS
CREA - RJ 2016132196 CREA MG 79842/D

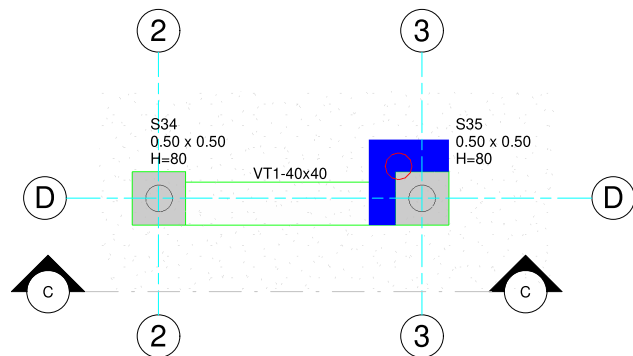


DETALHE - VIGA DE TRAVAMENTO

1 : 50

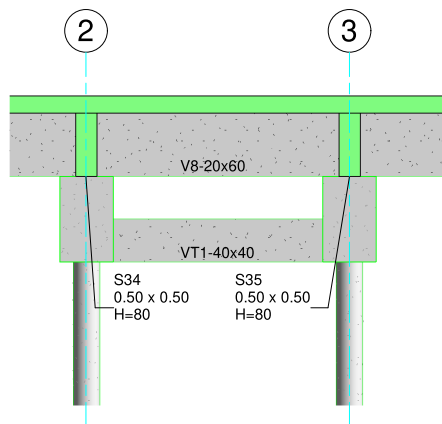

Corte C

1 : 50

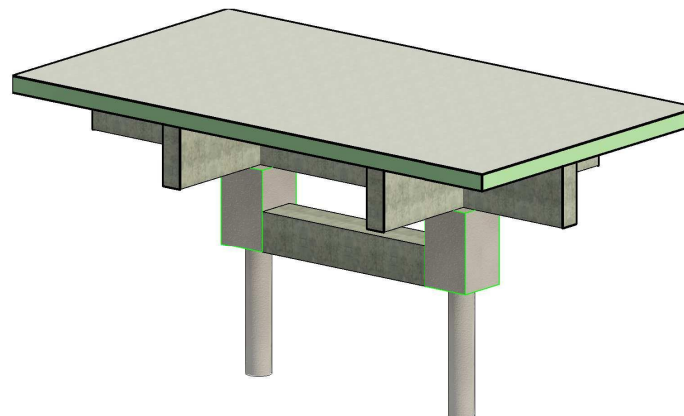

NOTAS :

1 - CONCRETO:
Fck≥25MPa

IMPRIMIR OBRIGATORIAMENTE COLORIDO
PARA QUE NÃO HAJA PERDA DE INFORMAÇÕES.
OS ARQUIVOS DWG SERVEM APENAS
COMO BASE PARA PROJETOS COMPLEMENTARES.
PLOTAR APENAS OS ARQUIVOS EM PDF OU DWF.

0	13/04/26	EMIÇÃO INICIAL	AB
REV.	DATA	DESCRIÇÃO	RESP.

CLIENTE: RAPHSON ENGENHARIA	ESCALA:
OBRA: IFF CAMPUS MAGÉ - BLOCO PEDAGÓGICO	INDICADA
LOCALIZAÇÃO: AV. DO RONCADOR, MAGÉ/RJ	DATA: 04/13/26
VIGA TRAVAMENTO ADICIONAL	Nº DA OBRA 1953
	Nº DESENHO 01B

RESPONSÁVEL TÉCNICO:

Calculus
Projetos e Estruturas

RESPONSÁVEL TÉCNICO DO PROJETO
LEONARDO DE SOUZA BASTOS
CREA - RJ 2016132196 CREA MG 79842/D

ESPESSURA DAS PENAS		
COLOR	PEN WIDTH	PEN COLOR
1	0,175	1
2	0,15	7
3	0,2	3
4	0,1	4
5	0,1	5
6	0,1	6
7	0,5	7
8	0,1	8
12	1,0	7
50	0,15	5
90	0,15	7
160	0,5	160

Documento Digitalizado Público

Anexo XIV.1 - Projeto executivo estrutural bloco pedagógico

Assunto: Anexo XIV.1 - Projeto executivo estrutural bloco pedagógico
Assinado por: Mauricio Filho
Tipo do Documento: Documento
Situação: Finalizado
Nível de Acesso: Público
Tipo do Conferência: Documento Original
Responsável pelo documento: Mauricio Menezes de Faria Filho (3340480) (Servidor)

Documento assinado eletronicamente por:
▪ **Mauricio Menezes de Faria Filho, DIRETOR(A) - CD3 - DINFRAREIT, DIRETORIA DE INFRAESTRUTURA**, em 04/08/2026 12:51:53.

Este documento foi armazenado no SUAP em 04/08/2026. Para comprovar sua integridade, faça a leitura do QRCode ao lado ou acesse <https://suap.iff.edu.br/verificar-documento-externo/> e forneça os dados abaixo:

Código Verificador: 1167125
Código de Autenticação: a5c23bdd76

