


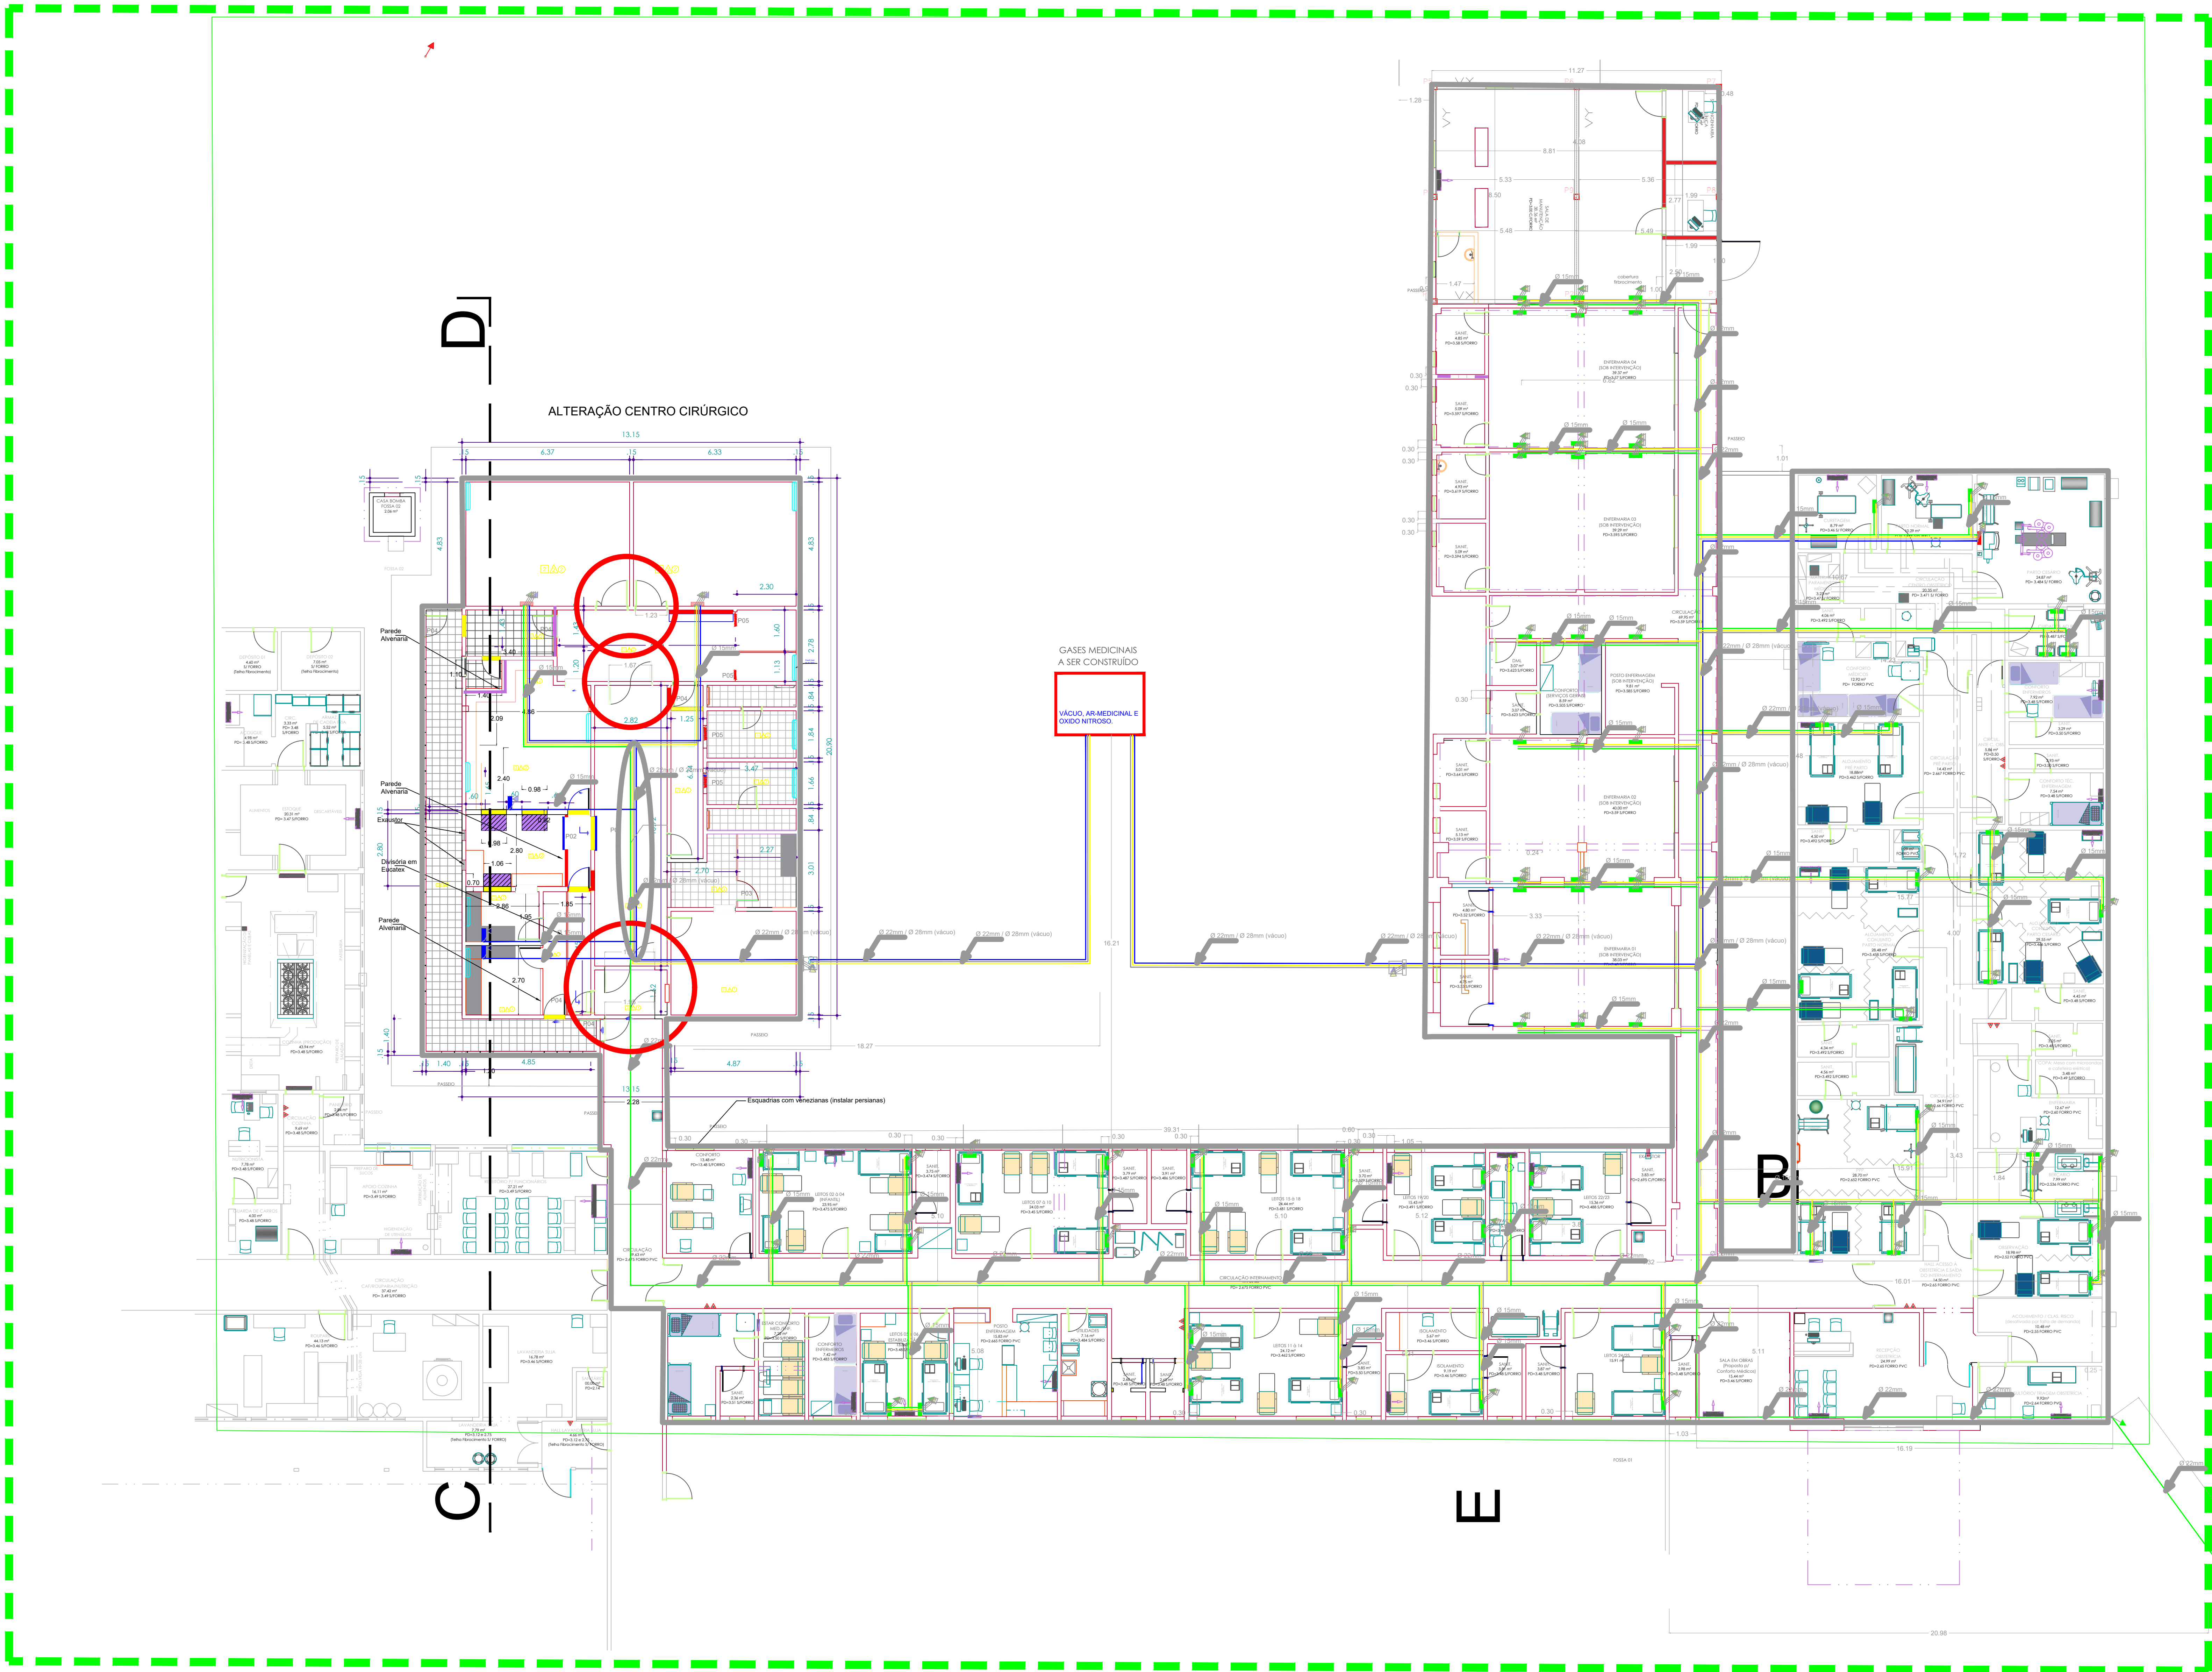

- LEGENDA:**
- PISO:**
- 01 - PORCELANATO 50X50cm, COR BEGE, RODAPÉ ABAILADO ARGAMASSA EPÓXI;
 - 02 - PISO VINÍLICO CONDUTOR (SE CENTROS CIRÚRGICOS) RODAPÉ ABAILADO VINÍLICO;
 - 04 - CERÂMICA 45X45cm, COR BEGE COM REJUNTE EPÓXI, RODAPÉ ABAILADO ARGAMASSA EPÓXI;
 - 05 - CERÂMICA 20X20cm, COR BRANCO;
 - 06 - CERÂMICA 45X45cm, COR BEGE;
 - 07 - CERÂMICA 45X45cm, E RODAPÉ 45X10cm, COR BEGE;
 - 08 - ALTA RESISTÊNCIA.
- FAREDE:**
- 01 - CERÂMICA 20X20cm, H=2,10m, COR BRANCO, ACIMA PINTURA ACRÍLICA BRANCA;
 - 02 - PINTURA ACRÍLICA BRANCA;
 - 03 - CERÂMICA 25X33cm, H=2,10, COM PINTURA EPÓXI COR BEGE;
 - 04 - CERÂMICA 20X20cm, H=2,10m, COM PINTURA EPÓXI COR BEGE, ACIMA PINTURA ACRÍLICA BRANCA;
 - 05 - CERÂMICA 25X33cm, H=2,10m, COM REJUNTE EPÓXI COR BRANCO;
 - 06 - CERÂMICA 15X15cm, H=1,50m, COM PINTURA EPÓXI COR BEGE, ACIMA PINTURA ACRÍLICA BRANCA;
 - 07 - CERÂMICA 15X15cm, H=2,10m, COR BRANCO, ACIMA PINTURA ACRÍLICA BRANCA;
 - 08 - CERÂMICA 20X20cm, H=1,50m, COR BRANCO, ACIMA PINTURA ACRÍLICA BRANCA;
 - 09 - PINTURA COR AMARELO OURO, H=1,10m, ACIMA FAIXA 25cm PINTADA NA COR VERMELHO, ACIMA PINTURA ACRÍLICA BRANCO;
 - 10 - CERÂMICA 45X45cm, COR BRANCO;
 - 11 - CERÂMICA 15X15cm, H=2,10m, COM PINTURA EPÓXI COR AMARELO OURO, ACIMA PINTURA ACRÍLICA BRANCA;
 - 12 - CERÂMICA 15X15cm, H=2,10m, COM PINTURA EPÓXI COR AZUL, ACIMA PINTURA ACRÍLICA BRANCA;
 - 13 - PINTURA COR AMARELO OURO, H=0,80m, ACIMA RODAMEIO EM MADEIRA ENVERNIZADA DE 20cm, ACIMA PINTURA ACRÍLICA BRANCO;
 - 14 - PINTURA COR AMARELO CLARO COM FAIXA DECORATIVA DE 30cm COMO RODAMEIO;
 - 15 - CERÂMICA 15X15cm, H=1,50m, COM PINTURA EPÓXI COR BRANCO, ACIMA PINTURA ACRÍLICA BRANCA;
 - 16 - PINTURA COR AZUL CLARO COM FAIXA DECORATIVA DE 30cm COMO RODAMEIO;
 - 17 - PINTURA COR BRANCO COM FAIXA DECORATIVA DE 30cm COMO RODAMEIO;
 - 18 - CERÂMICA 15X15cm, H=1,50m, COM PINTURA EPÓXI COR AZUL, ACIMA PINTURA ACRÍLICA BRANCA;
 - 19 - CERÂMICA 15X15cm, COM PINTURA EPÓXI COR AZUL;
 - 20 - PINTURA COR AMARELO OURO, H=1,50m, ACIMA PINTURA ACRÍLICA BRANCO.
- TETO:**
- 01 - PINTURA ACRÍLICA BRANCA;
 - 02 - FORRO EM PVC.

- EXTINTORES:**
- H2O: CARGA D'ÁGUA;
 - BC: CARGA DE FÓSFORO;
 - CO2: CARGA DE DÍÓXIDO DE CARBONO
- NOTAS:**
- PODE-SE OBSERVAR QUE OS SANITÁRIOS, DE UM MODO GERAL, PRINCIPALMENTE NAS ÁREAS DE AMBIENTES COM ERROS, ESTÃO COM SEUS REVESTIMENTOS DE PISO E PAREDE BASTANTE DEGRADADOS, APRESENTANDO SUGERIDAS, E POR MUITAS VEZES COM PEÇAS CERÂMICAS QUEBRADAS. SUGESTÃO DE VER POSSIBILIDADE DE TROCAR TANTO OS REVESTIMENTOS DE PISO QUANTO OS DE PAREDE;
 - PRATICAMENTE TODAS DAS TORNEIRAS DOS SANITÁRIOS SÃO DE ACONDIONAMENTO CONVENCIONAL;
 - TODAS AS JANELAS POSSUEM PERÍODI, COM ALTURA ACIMA DE 2,00m, COM ESTRUTURAS DE ALUMÍNIO, COM VEDRO PIVOTADO NA MAIORIA DOS AMBIENTES, ALGUMAS ESTÃO COM VEDAÇÃO COMPROMETIDA EM FUNÇÃO DE INSTALAÇÕES REMANESCENTES DE APARELHOS DE REFRIGERAÇÃO;
 - APENAS AS CIRCULAÇÕES POSSUEM RODAMEIO COMO BATE MACA, TODOS EM MADEIRA ENVERNIZADA.

- OBSERVAÇÕES TÉCNICAS**
- 01- As janelas (esquadradas), exceto basculantes, e internamentos serão vedadas, deverão também ser instaladas persianas em todas as esquadradas de internamento;
 - 02- Toda ventilação da edificação será provida de maneira artificial;
 - 03 - Devido ao estado atual da estrutura, e por se tratar de readaptação hospitalar, o projeto básico procurou evitar grandes alterações na estrutura física;
 - 04 - Os revestimentos cerâmicos das paredes, serão substituídos por impermeabilização para resolver o problema de capilaridade persistente da edificação (reboco, massa corrida e pintura acrílica antimofa);
 - 05- Os rodapés serão executados com argamassa epoxi abaulada;
 - 06- O piso será executado com revestimento cerâmico com as seguinte características :
PEI-5, rejuntamento epoxi retificado, absorção <=4%;
 - 07- Devido aos propormas de infiltração na laje de cobertura, será executado uma camada de contrapiso variando entre 3 a 5 cm, e revestidas com argamassa rebotec vedalaje;
 - 08- Junto as infiltrações nos panos das fachadas posteriores, será implementadas revestimento cerâmico a uma altura de 1,50 m;
 - 09- Os beirais deverão atender o mínimo de 50 cm, afim de reduzir o impacto das chuvas de açoite;
 - 10- Toda a instalação elétrica fora devidamente redimensionada para realidade atual. Com referência a estrutura hidro-sanitária e gases medicinais, serão reaproveitadas a infraestrutura existente, salvo pequenas adequações para atender a RDC50 conforme cadastro anexo;
 - 11 -Ao final da obra será entregue uma "as built" da edificação

- Obs 01:** Substituir todo o piso do CME e Centro Cirúrgico para piso vinílico isolante, em manta, com impermeabilidade menor ou igual a 4%, com as mantas soldadas a 600°C formando uma peça monolítica incluindo o seu rodapé sem que haja cantos vivos, exceto áreas molhadas (Banheiros, Vestiários, Copa e DML)
- Obs 02:** Para uma área de até 40m² deverá ser instalado um condicionador de ar de no mínimo 21000 BTU's
- Obs 03:** Para uma área de até 9,00m² deverá ser instalado um condicionador de ar de no mínimo 9000 BTU's

LEGENDA :

- REGIA DE GASES COM OXIGÊNIO, VÁCUO, AR MEDICINAL
- REGIA DE GASES COM OXIGÊNIO, VÁCUO, AR MEDICINAL E GÁS NITRÓGENO
- GÁS NITRÓGENO
- GÁS NITRÓGENO VÁCUO / VÁCUO DE AR MEDICINAL
- GÁS NITRÓGENO

Projeto: FAGNER LAGO SANTOS

Proprietário: PREFEITURA MUNICIPAL DE CANDEIAS

Constituição:

R E V I S Ã O

Nº	data	modificação	visto
02	-	-	-
01	-	-	-
00	02/05/2024	EMISSÃO INICIAL	-

PROJETO: ADEQUAÇÃO E REFORMA

Proprietário: PREFEITURA MUNICIPAL DE CANDEIAS

Endereço: AV. DOS TRÊS PODERES, HOSPITAL JOSÉ MÁRIO DOS SANTOS, S/N, OURO NEGRO, CANDEIAS/BA

HMJMS
HOSPITAL MUNICIPAL JOSÉ MÁRIO DOS SANTOS

Assunto: 2ª ETAPA / PLANTA BAIXA

Revisão: 00

Escala: 1/1000

Data: 02/05/2024

Arquivo: CP-HON_CA_00_R1.dwg

Folha nº 01/03