
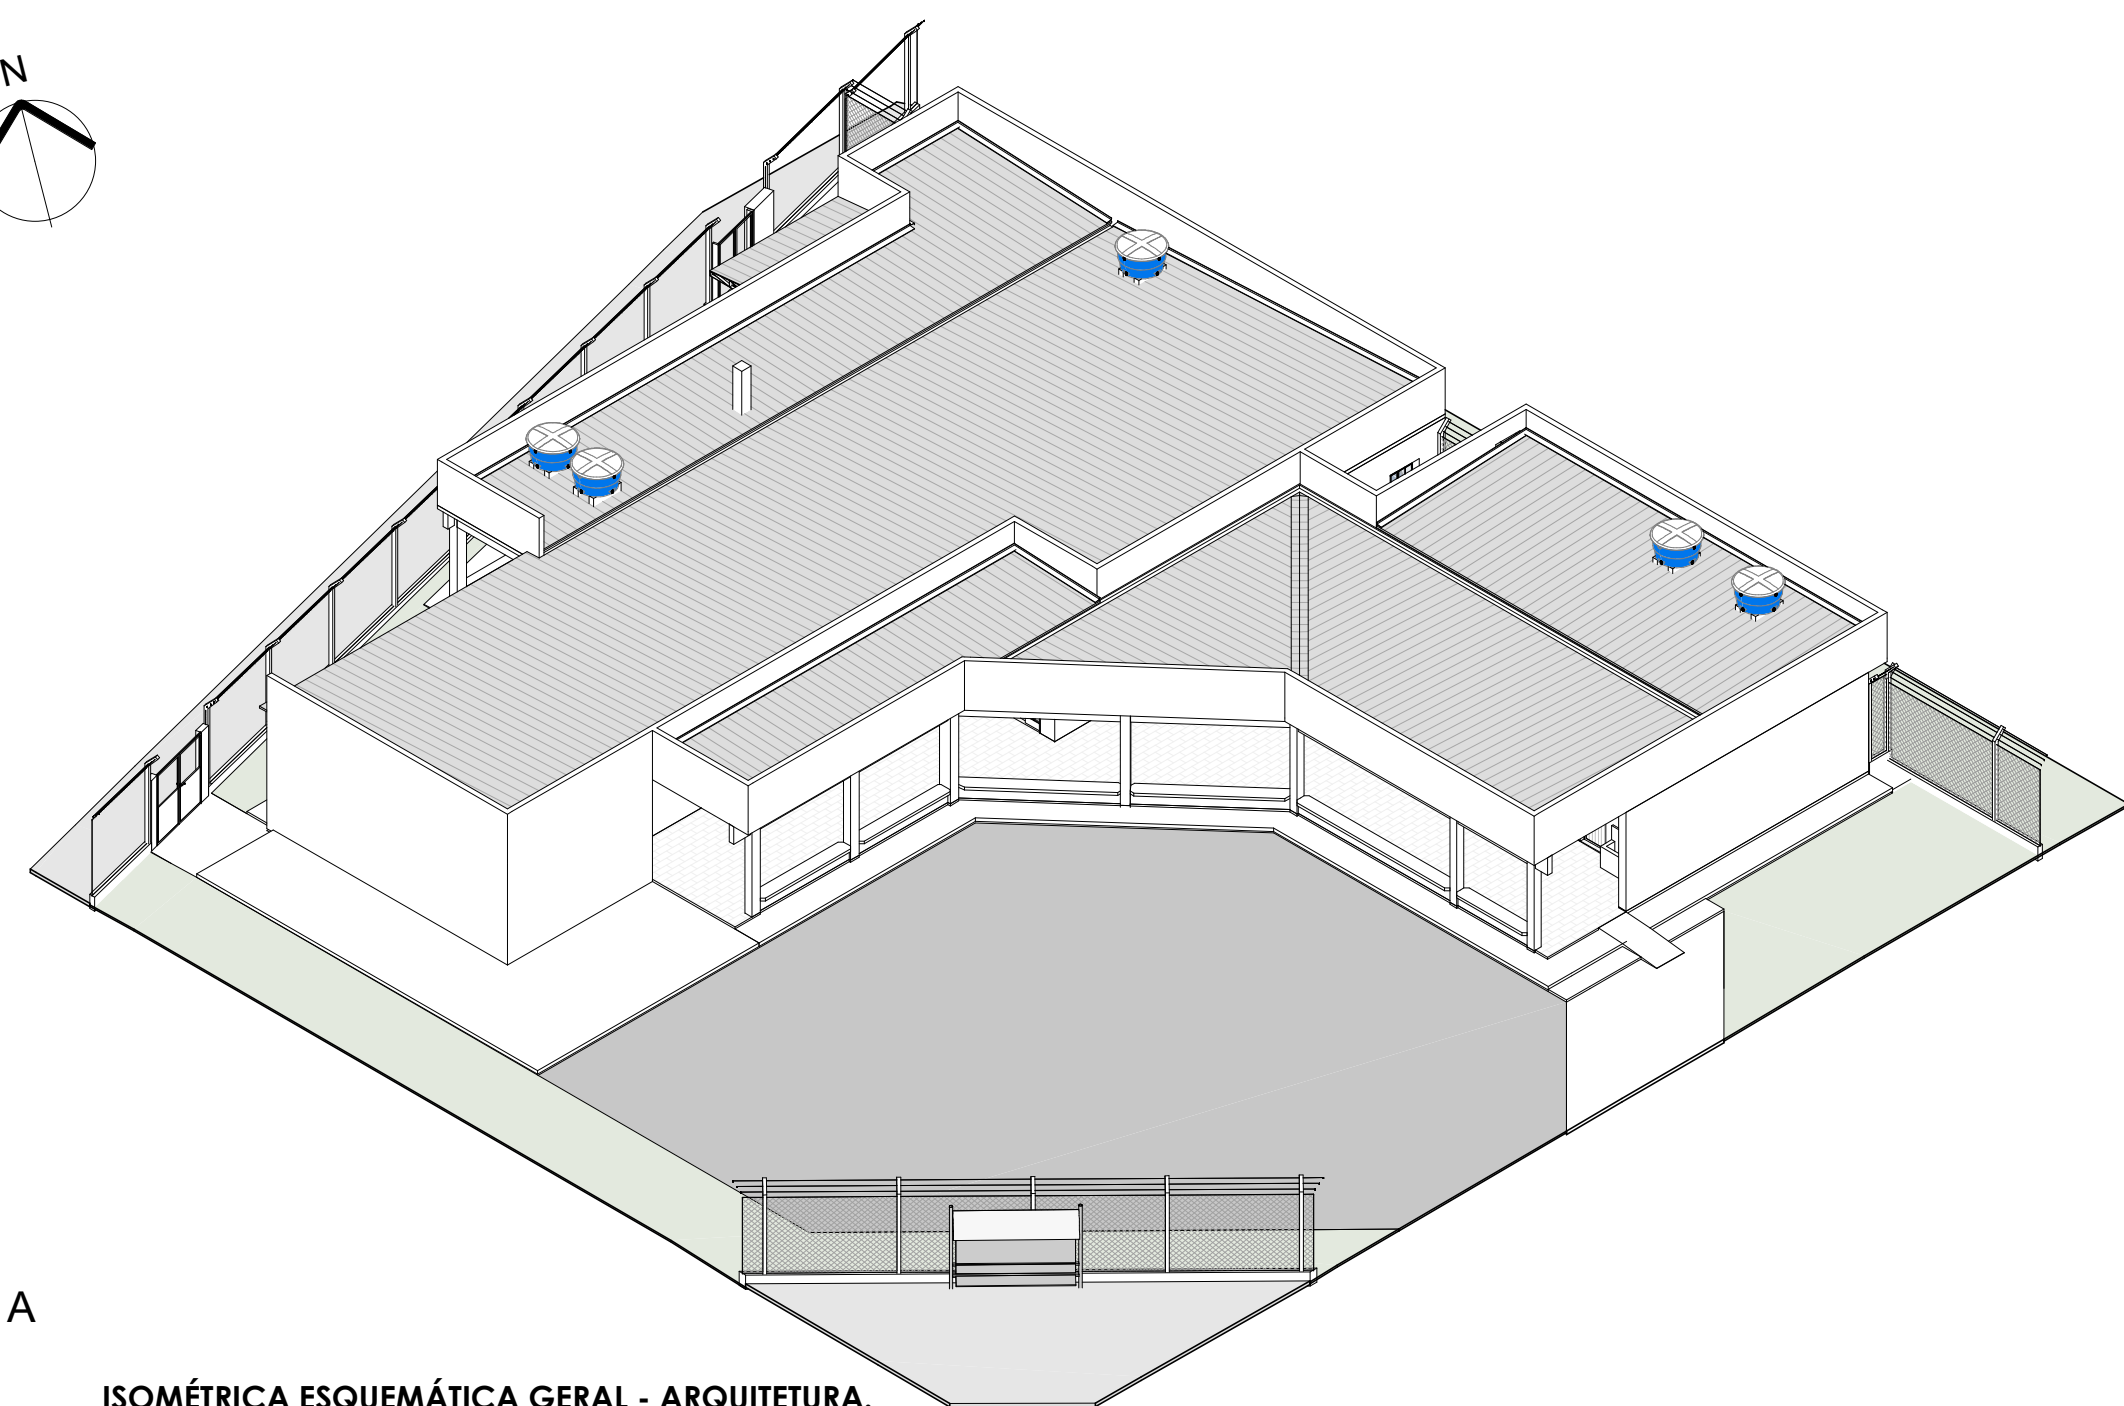


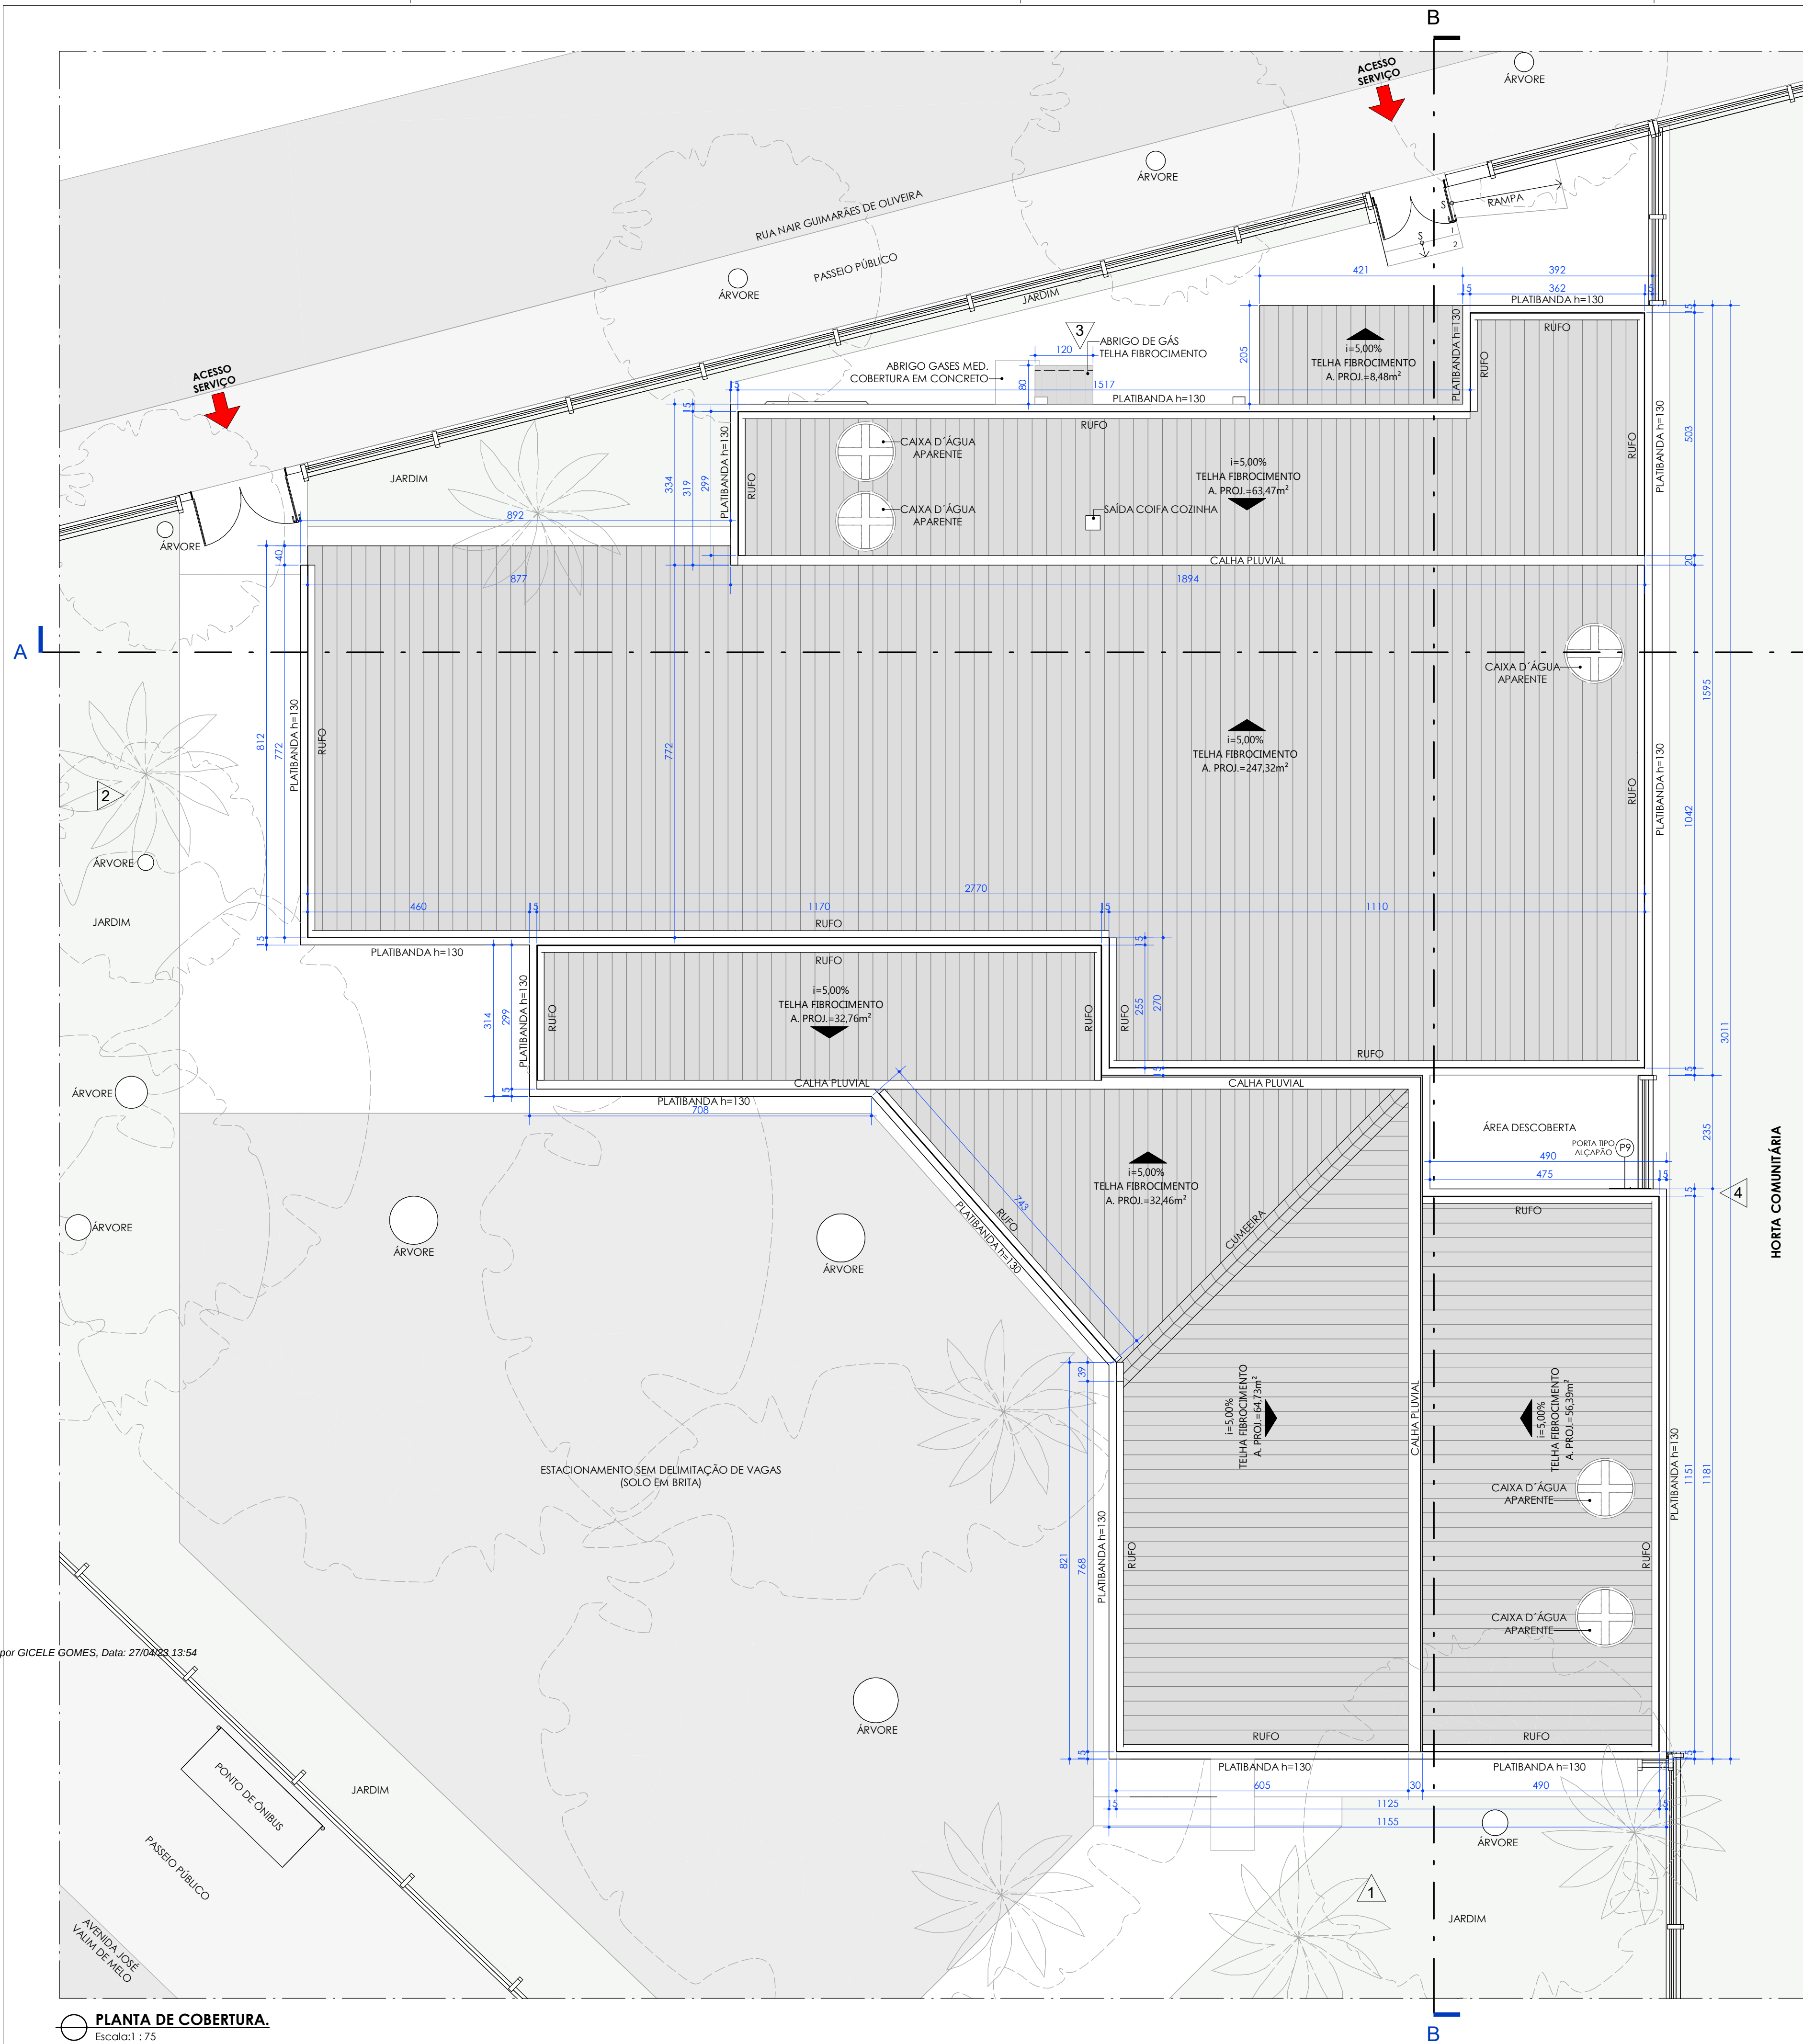


ISOMÉTRICA ESQUEMÁTICA GERAL - ARQUITETURA.

LEGENDA - SÍMBOLOS

- ➔ - ACESSO PRINCIPAL
- ➔ - SENTIDO DE ABERTURA DE ESQUADRIAS
- - INTERRUÇÃO DE ELEMENTO CONTÍNUO
- - INDICAÇÃO DE NÍVEL ACABADO EM PLANTA
- - INDICAÇÃO DE NÍVEL ACABADO EM CORTE
- - IDENTIFICAÇÃO PARA DESNÍVEIS
- S — - INDICAÇÃO DE PISO INCLINADO (RAMPAS)
- N — - INDICAÇÃO DO NORTE VERDADEIRO

LEGENDA - IDENTIFICADORES

- Px - IDENTIFICADOR PARA PORTAS
- Jx - IDENTIFICADOR PARA JANELAS
- QUARTO 01 - IDENTIFICADOR DE AMBIENTES
- 150 m2 - ÁREA DO AMBIENTE
- X — - IDENTIFICADOR PARA CORTES
- X — - INDICADOR PARA ELEVACÃO (FACHADA)
- DESCRÇÃO A=ÁREA - IDENTIFICADOR PARA ÁREAS PERMEÁVEIS
- FX% DESCRÇÃO TELHADO A=XXm² - IDENTIFICADOR PARA TELHADOS EM PLANTA

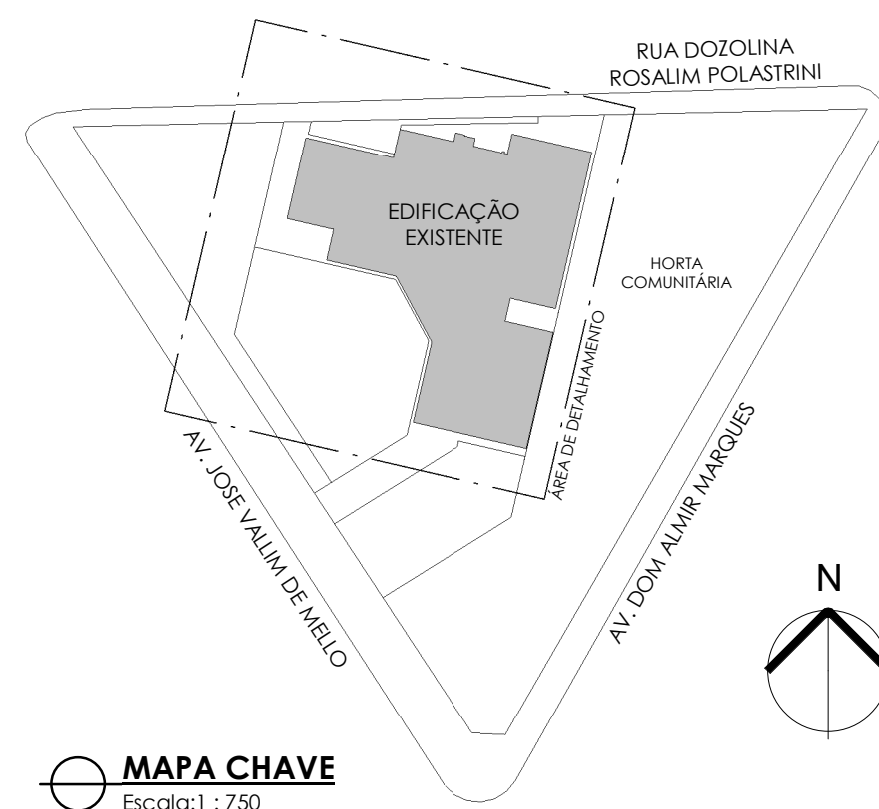

MAPA CHAVE
Escala: 1 : 750


NOTAS GERAIS

1. CONFERIR MEDIDAS NO LOCAL.
2. NÃO PEGAR MEDIDAS COM O ESCALÍMETRO.
3. COTAS EM CENTÍMETRO, NÍVEIS EM METRO.
4. COTAS E NÍVEIS A PARTIR DE NÍVEL ACABADO.

LEGENDA - SIGLAS

- IMPLANTAÇÃO
- G.R.V. - GUIA REBAIXADA PARA ACESSO DE VEÍCULOS
- G.R.C. - GUIA REBAIXADA PARA ACESSO DE CADEIRANTES
- A.P. - ÁREA PEMEÁVEL

- EDIFICAÇÃO
- PROJ. PROJEÇÃO
- W.C. - INSTALAÇÃO SANITÁRIA
- P.N.E. - PORTADORES DE NECESSIDADES ESPECIAIS
- MASC. - MASCULINO
- FEM. - FEMININO
- D.M.L. - DEPÓSITO DE MATERIAIS DE LIMPEZA
- A.D.M. - ADMINISTRAÇÃO
- FUNC. - FUNCIONÁRIOS
- MED. - MEDICINAIS (CENTRAL DE GASES)

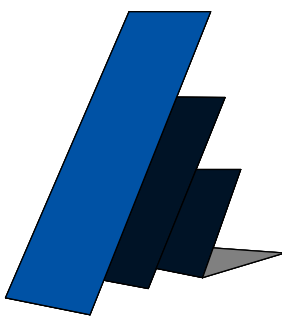0	EMIÇÃO INICIAL	ARQº OTÁVIO GOMES	26/07/2022
REV.	EMIÇÃO	SUPERVISÃO	DATA
 PADILHA & RIBEIRO ENGENHARIA E PROJETOS ASSOCIADOS			
PROJETO ARQUITETÔNICO AS BUILT CRAS LUCI CAIXETA DA SILVA - POLO 1			
CONTÉM: PLANTA DE COBERTURA, ISOMÉTRICA ESQUEMÁTICA GERAL, LEGENDAS E NOTAS DE PROJETO			FOLHA 04/05
OBSERVAÇÕES: - ENDEREÇO: Av. José Vallim de Mello, 2635 - Chica Ferreira, Uberaba - MG - RESPONSÁVEL: PREFEITURA MUNICIPAL DE UBERABA CPF/CNPJ: 18.428.839/0001-90 - AUTOR: ENG.º EDUARDO SILVA RIBEIRO CREA MG: 180.793/0 CREA SP: 5070329364 CPF: 098.634.456-73 E-MAIL: eduardo@padilharibeiro.eng.br FONE: (34) 9-9142-8965 - CO-AUTOR: ARQº OTÁVIO GOMES CREA: A184859-3/MG E-MAIL: arquitetoctaviogomes@gmail.com - CONTRATADA: PADILHA RIBEIRO ENGENHARIA LTDA - ME CNPJ: 24.225.683/0001-43 http://www.padilharibeiro.eng.br/			
DATA: JUL/2022			DES. 488-ARO-EXE-CRAS POLO 1-04_05-R00
PROP.: PREFEITURA MUNICIPAL DE UBERABA CPF/CNPJ: 18.428.839/0001-90			AUTOR: ENG.º EDUARDO SILVA RIBEIRO CREA MG: 180.793/0 CREA SP: 5070329364
R.T. CREA			

PLANTA DE COBERTURA.

Escala: 1 : 75