




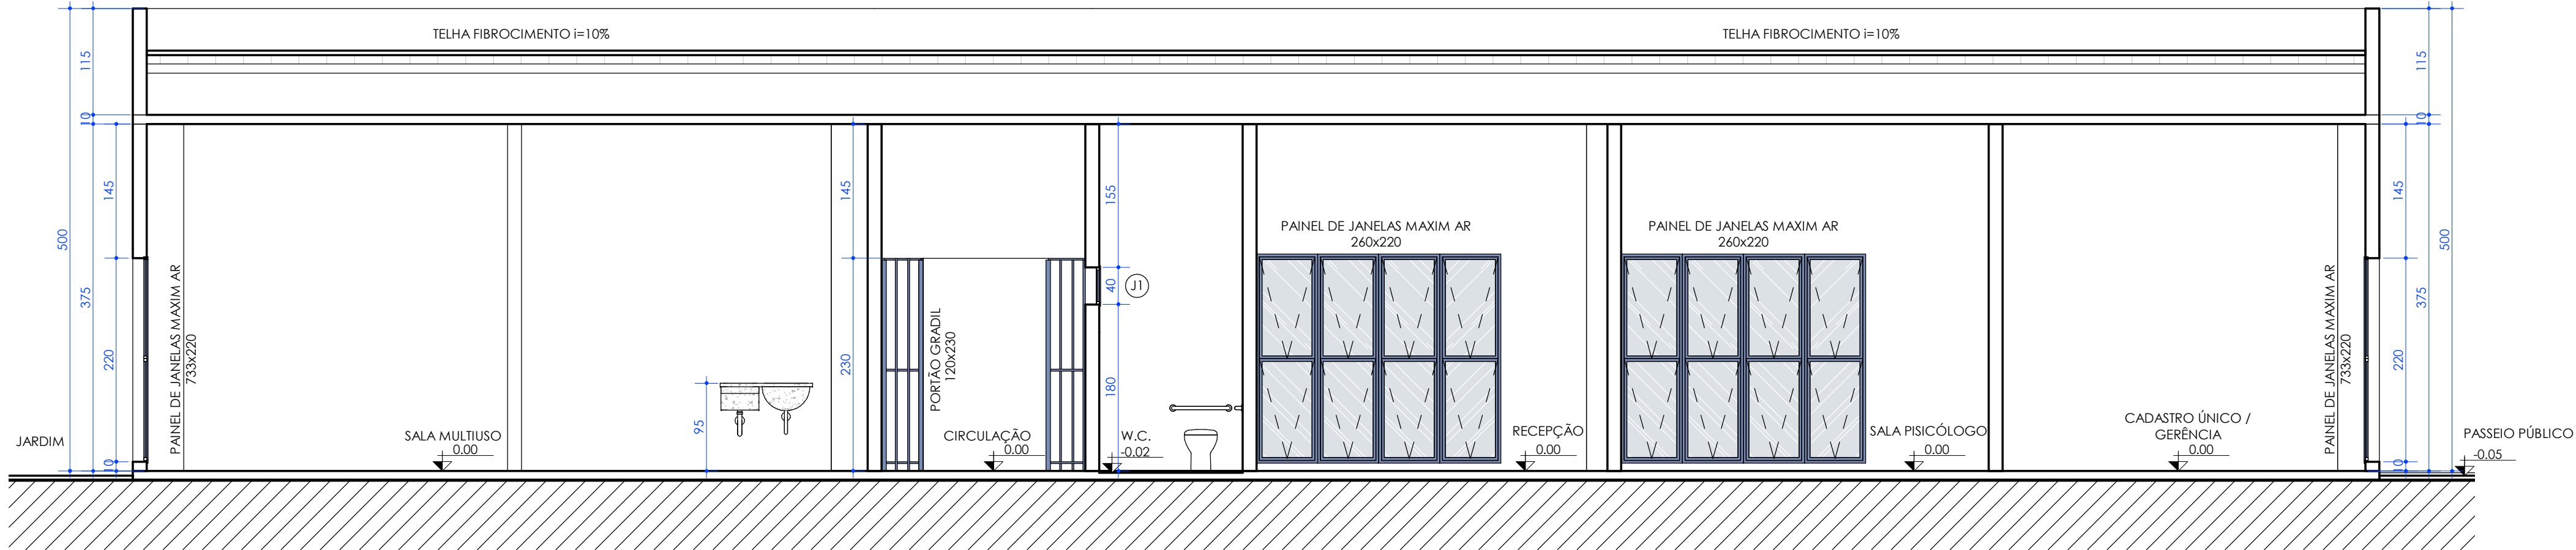


CORTE-AA
Escala: 1 : 50

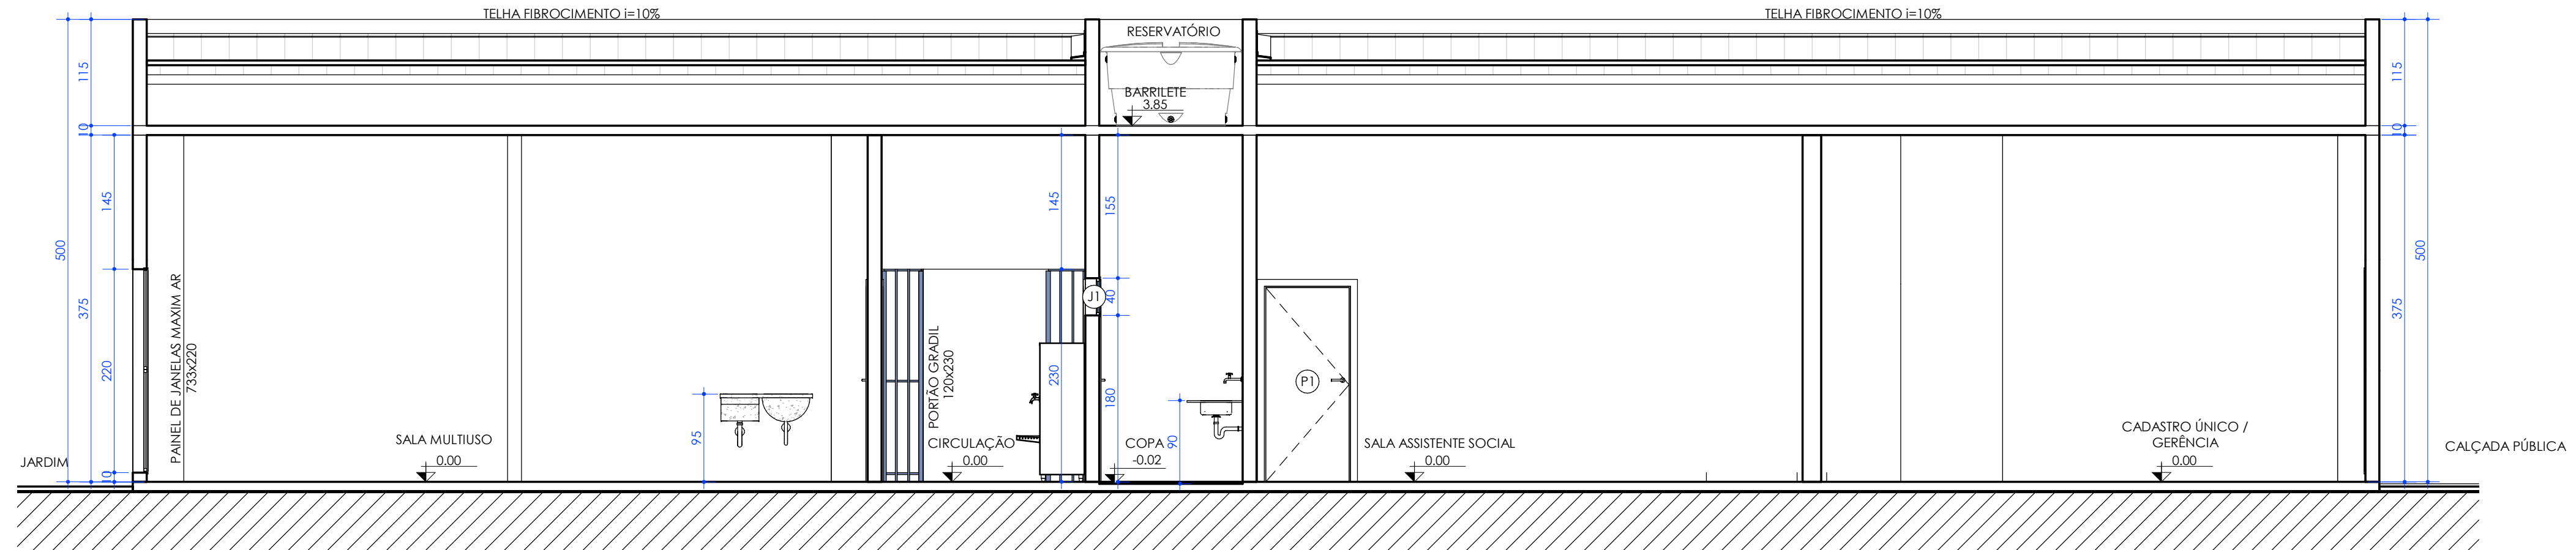

CORTE-BB
Escala: 1 : 50

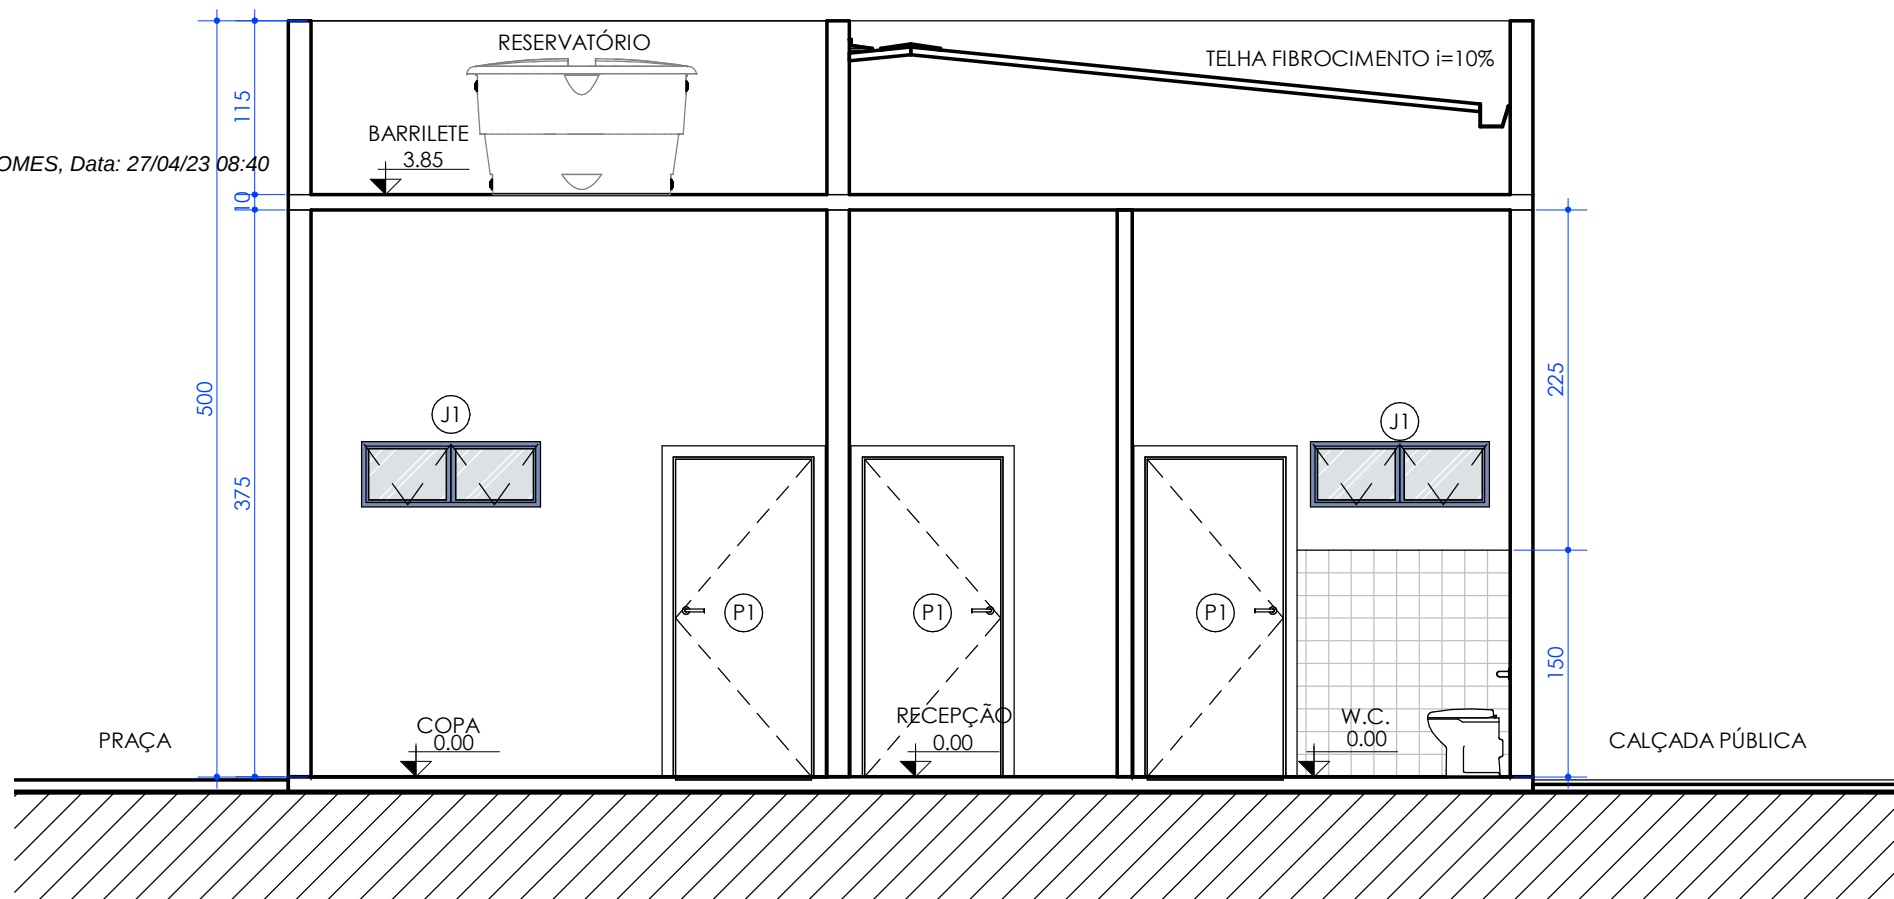

CORTE-CC
Escala: 1 : 50

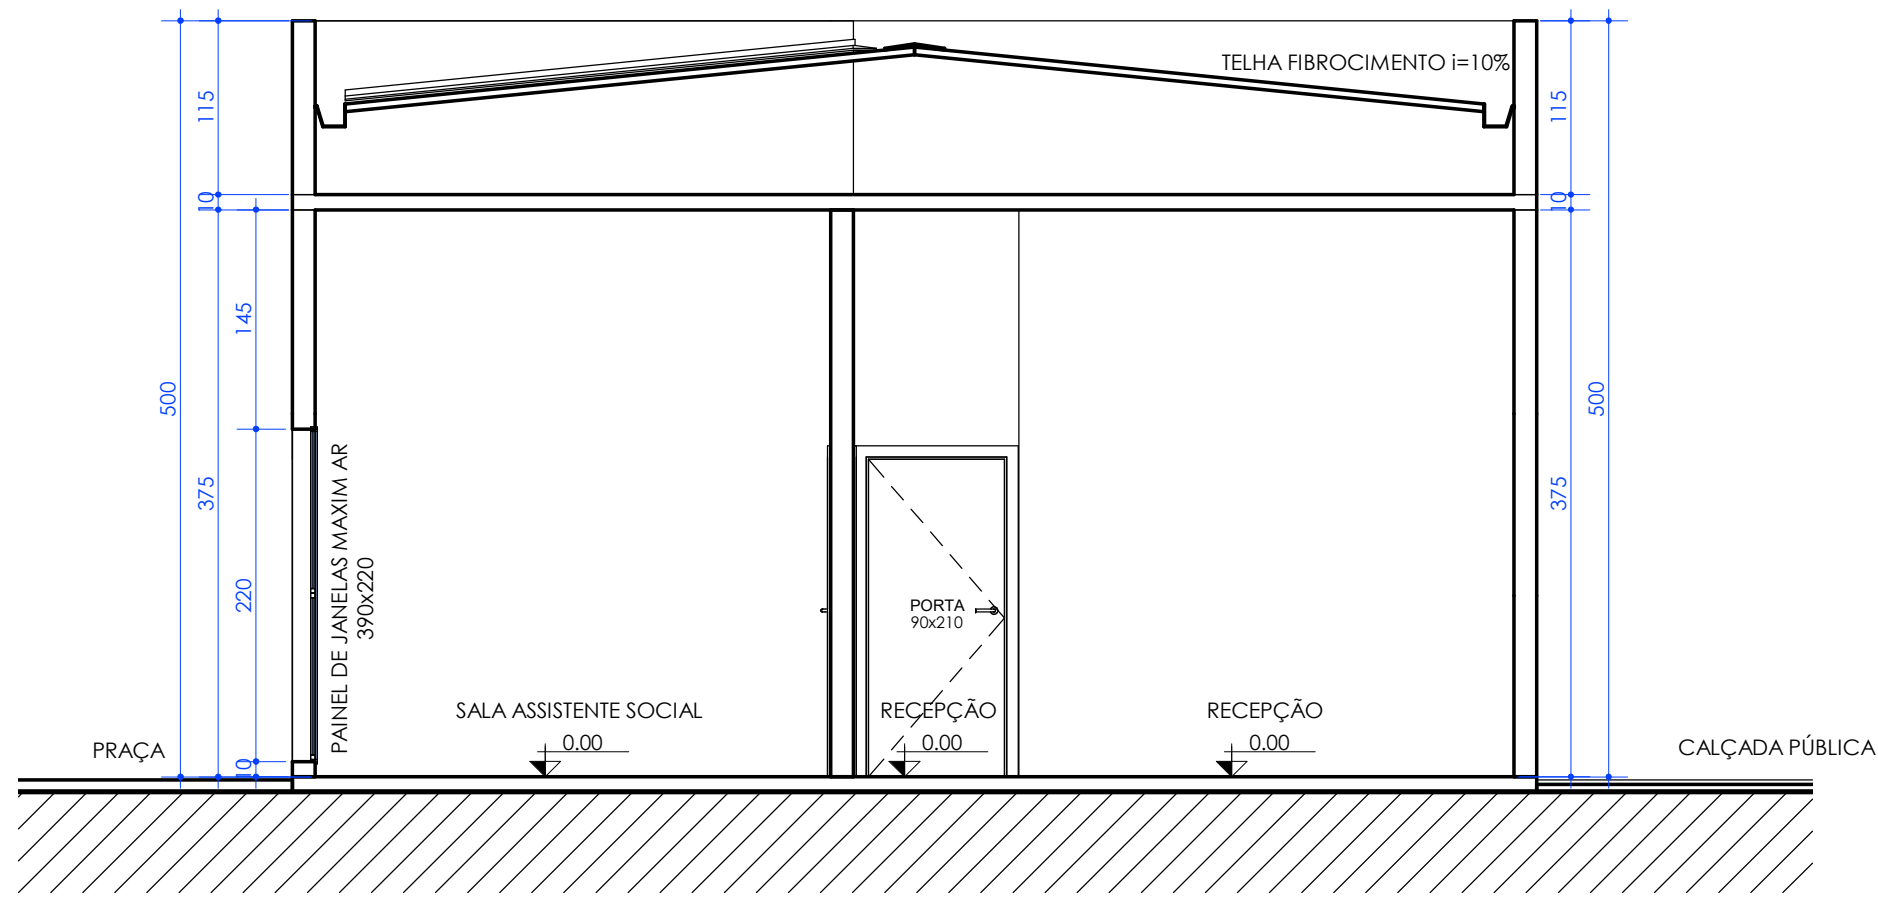

CORTE-DD
Escala: 1 : 50

LEGENDA - SÍMBOLOS

- ACESSO PRINCIPAL
- SENTIDO DE ABERTURA DE ESQUADRIAS
- INTERRUÇÃO DE ELEMENTO CONTÍNUO
- INDICAÇÃO DE NÍVEL ACABADO EM PLANTA
- INDICAÇÃO DE NÍVEL ACABADO EM CORTE
- IDENTIFICAÇÃO PARA DESNÍVEIS
- INDICAÇÃO DE PISO INCLINADO (RAMPAS)
- INDICAÇÃO DO NORTE VERDADEIRO

LEGENDA - IDENTIFICADORES

- IDENTIFICADOR PARA PORTAS
- IDENTIFICADOR PARA JANELAS
- IDENTIFICADOR DE AMBIENTES
- ÁREA DO AMBIENTE
- IDENTIFICADOR PARA CORTES
- INDICADOR PARA ELEVACÃO (FACHADA)
- IDENTIFICADOR PARA ÁREAS PERMEÁVEIS
- IDENTIFICADOR PARA TELHADOS EM PLANTA

LEGENDA - SIGLAS

- EDIFICAÇÃO
- PROJ. - PROJEÇÃO
- W.C. - INSTALAÇÃO SANITÁRIA
- P.C.D. - PESSOA COM DEFICIÊNCIA
- MASC. - MASCULINO
- FEM. - FEMININO
- D.M.L. - DEPÓSITO DE MATERIAIS DE LIMPEZA
- A.D.M. - ADMINISTRAÇÃO
- FUNC. - FUNCIONÁRIOS

ARQ-PORTAS.

CÓD.	QTD.	DIMENSÕES (CM)	DESCRIÇÃO
LARG.	ALT.		
EXISTENTE			
P1	7	90 210	1 FOLHA DE GIRO SIMPLES EM MADEIRA COM PINTURA ESMALTE BRANCO GELO


ARQ-JANELAS.

CÓD.	QTD.	DIMENSÕES (CM)	DESCRIÇÃO
LARG.	ALT.	PEITORIL	
EXISTENTE			
J1	2	120 50 180	MAXIM AR 2 FOLHAS EM ALUMÍNIO E VIDRO LISO

NOTAS GERAIS

1. CONFERIR MEDIDAS NO LOCAL.
2. NÃO PEGAR MEDIDAS COM O ESCALÍMETRO.
3. COTAS EM CENTÍMETRO, NÍVEIS EM METRO.
4. COTAS E NÍVEIS A PARTIR DE NÍVEL ACABADO.

0	EMISSION INICIAL	ARQ OTAVIO GOMES	02/02/2023
REV.	EMISSION	SUPERVISAO	DATA

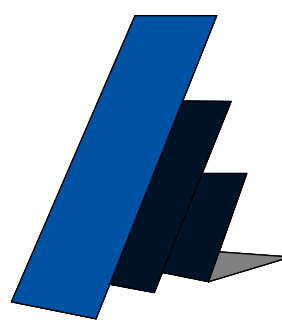

PADILHA & RIBEIRO
ENGENHARIA E PROJETOS ASSOCIADOS

PROJETO ARQUITETÔNICO AS BUILT CRAS IONE APARECIDA DA SILVA

CONTÉM:
CORTES, LEGENDAS E NOTAS DE PROJETO

FOLHA
03 / 04

OBSERVAÇÕES:
- ENDEREÇO: R. Lourival Pedro de Couto N°80.
Residencial 2000 - Uberaba - MG.
- RESPONSÁVEL: PREFEITURA MUNICIPAL DE UBERABA
CPF/ CNPJ: 18.428.839/0001-90

- AUTOR: ENG.º EDUARDO SILVA RIBEIRO
CREA MG: 180.793/D
CREA SP: 5070329364
CPF: 098.634.456-73
E-MAIL: eduardo@padilharibeiro.eng.br
FONE: (34) 9-9142-8965

- CO-AUTOR: ARQ.º OTÁVIO GOMES
CREA: A184859-3/MG
E-MAIL: arquiteto@otaviogomes@gmail.com

- CONTRATADA:
PADILHA RIBEIRO ENGENHARIA LTDA - ME
CNPJ: 24.225.683/0001-43
http://www.padilharibeiro.eng.br/

PROP.: PREFEITURA MUNICIPAL DE UBERABA
CPF/ CNPJ: 18.428.839/0001-90

AUTOR: ENG.º EDUARDO SILVA RIBEIRO
CREA MG: 180.793/D
CREA SP: 5070329364

R.T.
CREA

DATA: JAN/2023

DES: 529-ARO-BAS_03_04-R00

Assinado digitalmente por GICELE GOMES, Data: 27/04/23 08:40