
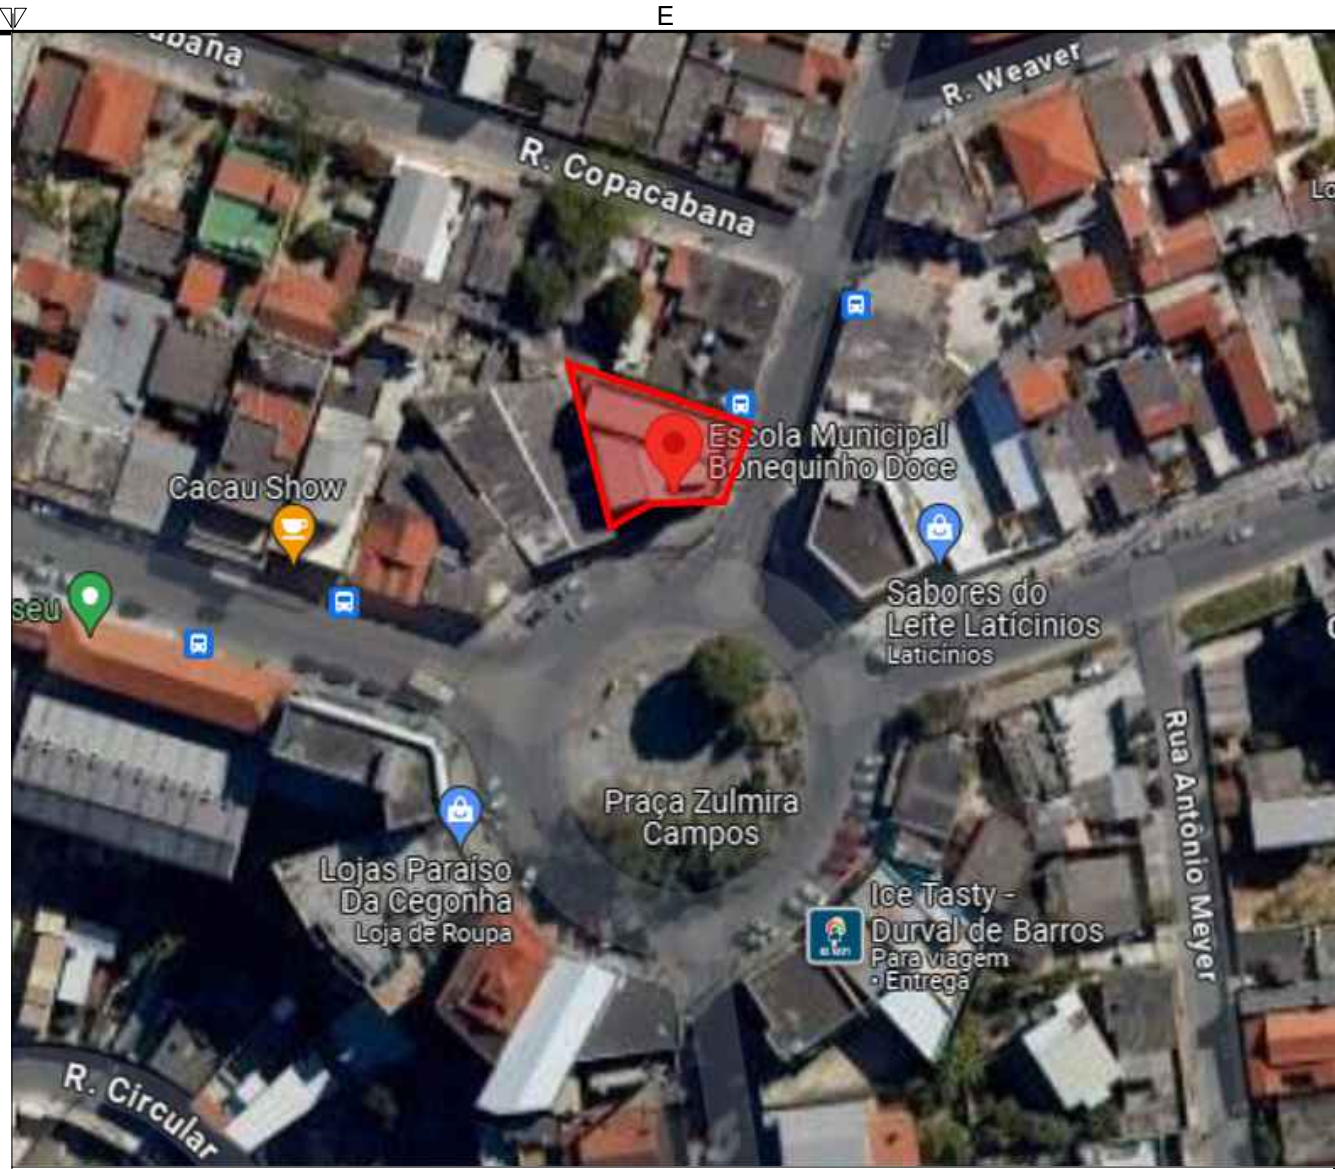


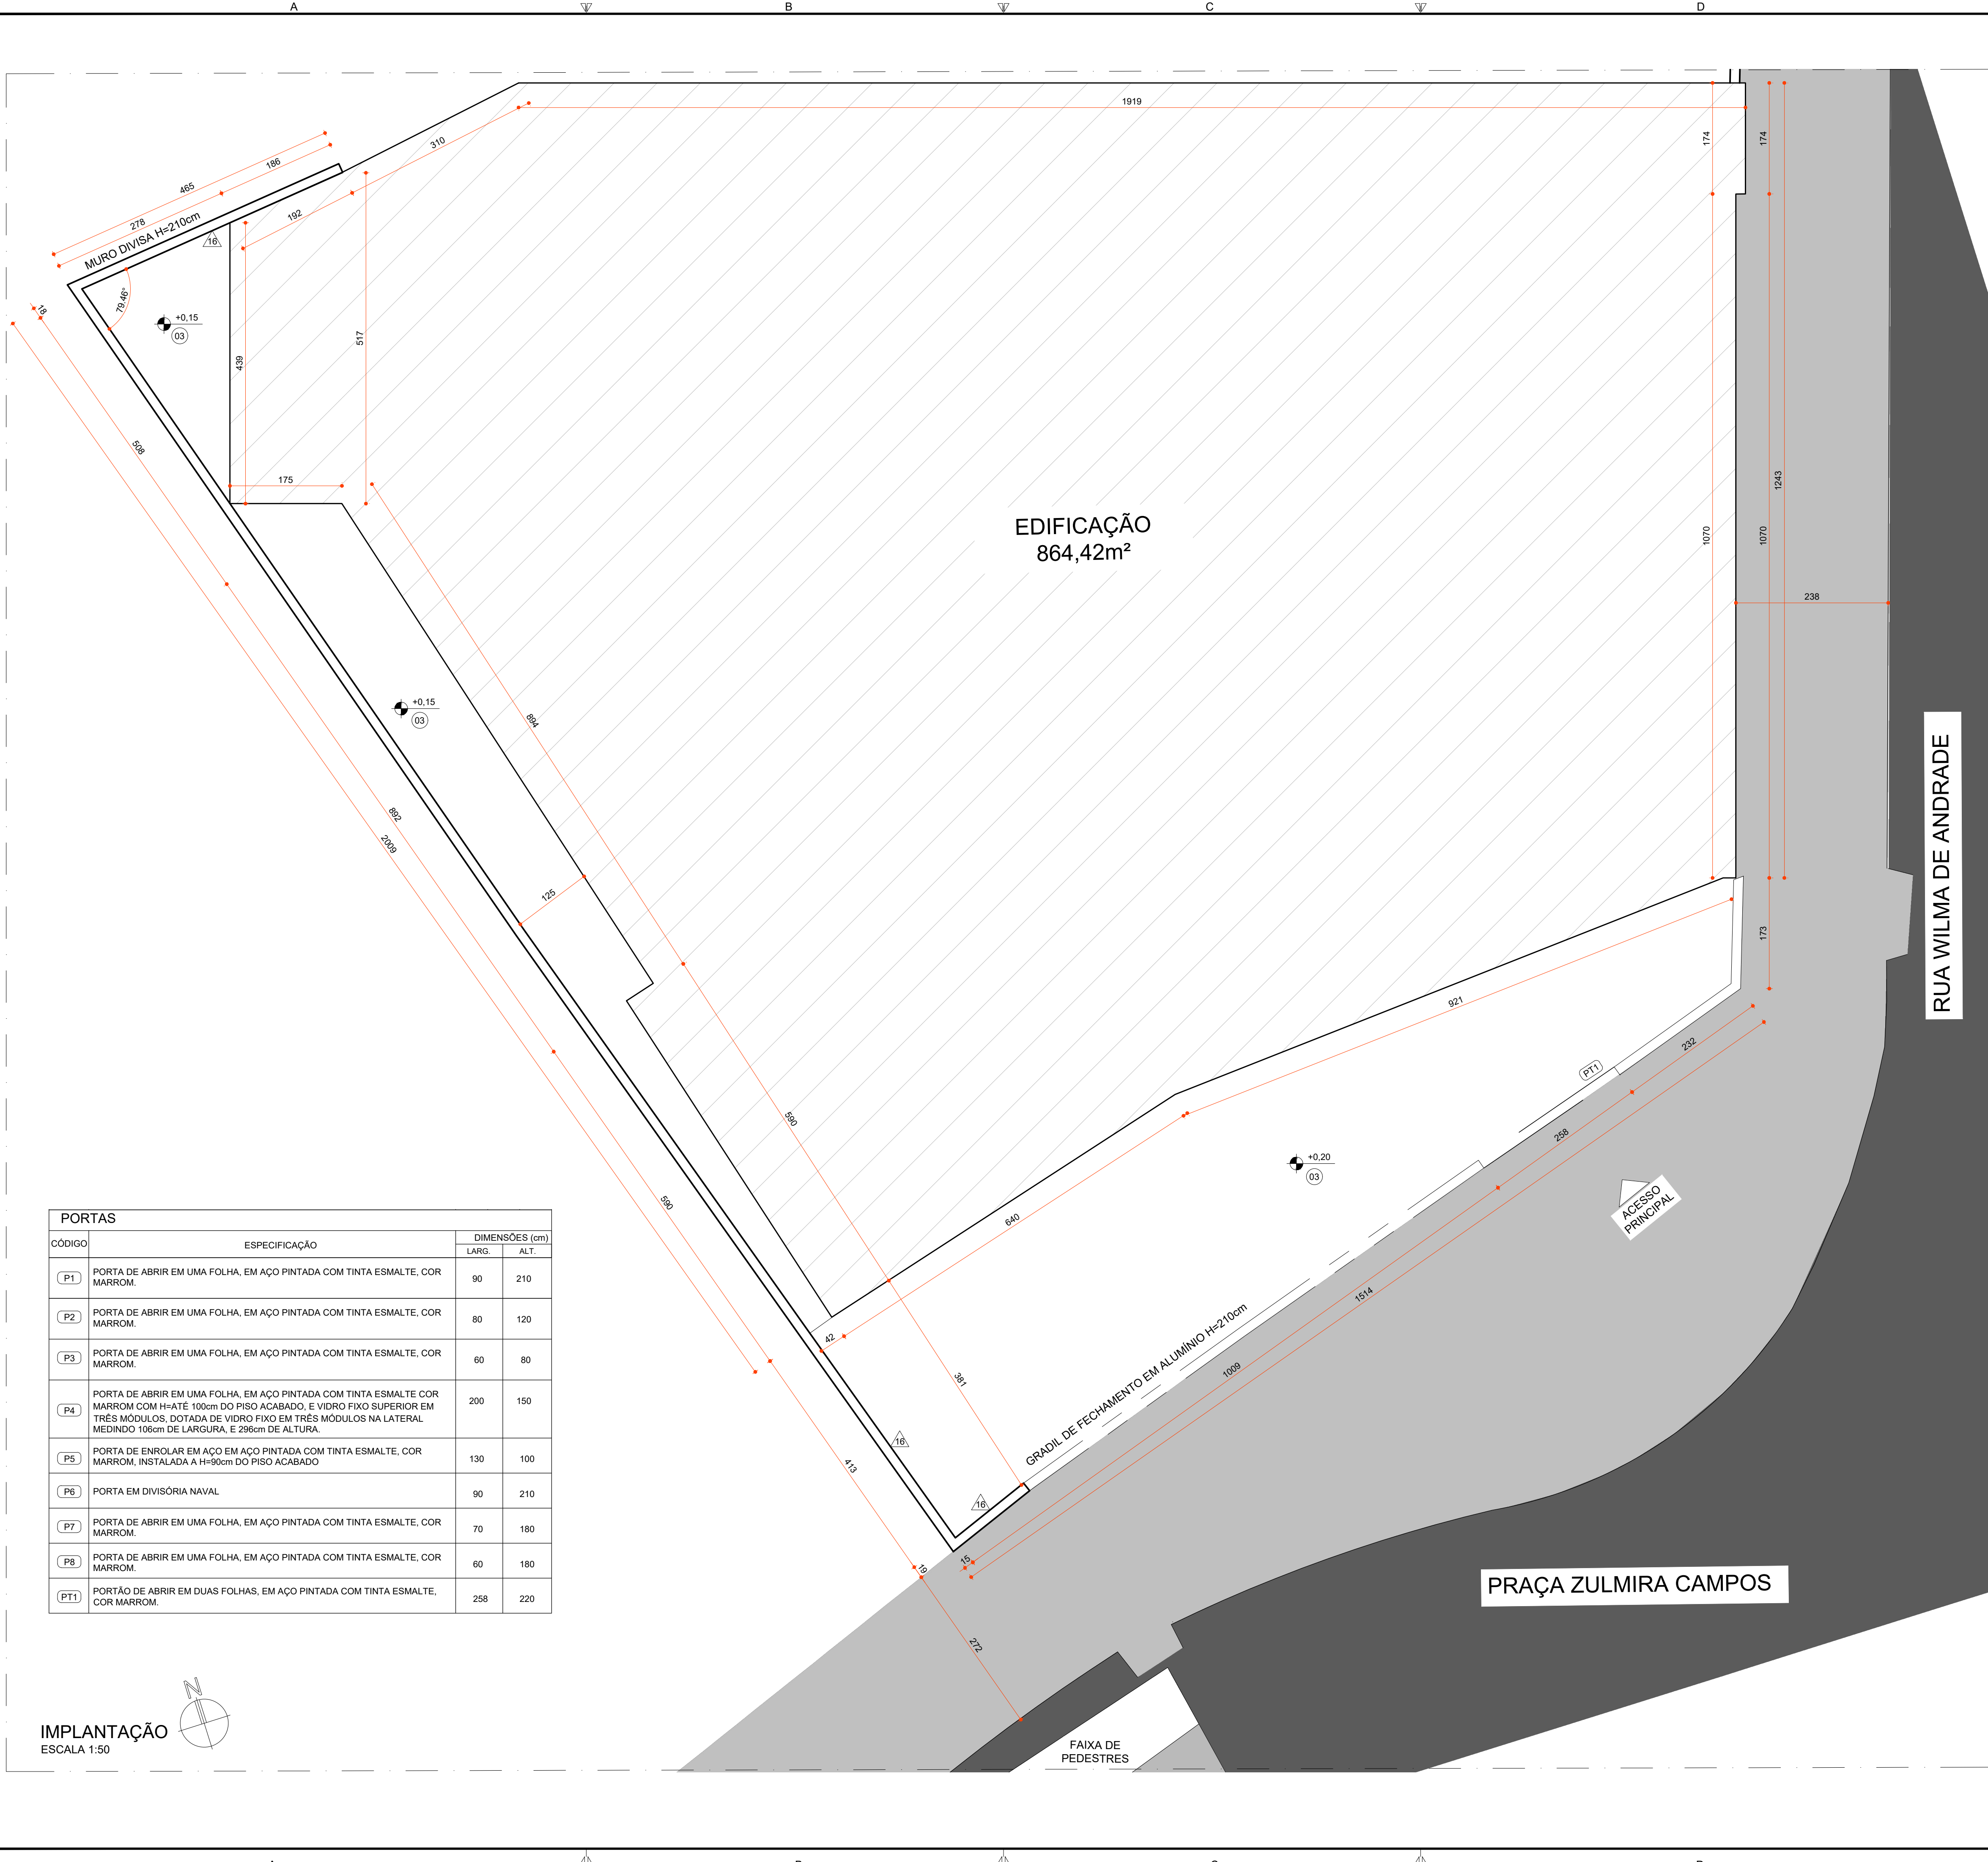

MAPA CHAVE SEM ESCALA

QUADRO DE ÁREAS	
TIPO DE ÁREA	ÁREA (m²)
ÁREA DE EDIFICAÇÃO (EXISTENTE)	864,42m²
URBANIZAÇÃO	-
DEMOLIÇÃO	-
ÁREA PERMEÁVEL	4,90m²
ÁREA TOTAL DE EDIFICAÇÃO	864,42m²

NOTAS

OBSERVAÇÕES GERAIS:

- 1 - CONFERIR MEDIDAS NO LOCAL
- 2 - NÃO UTILIZAR ESCALA SOBRE PAPEL
- 3 - EM CASO DE CONFLITO DE COTAS, PREVALECE A DO DESENHO DE MAIOR ESCALA
- 4 - EM CASO DE DÚVIDAS, CONSULTE SEMPRE O RESPONSÁVEL TÉCNICO
- 5 - REPRODUÇÃO TOTAL OU PARCIAL DESTES DESENHOS É PROIBIDA. DIREITOS AUTORAIS RESERVADOS DE ACORDO COM A LEI FEDERAL 9.610 DE 19 FEVEREIRO DE 1998

REVISÃO	DESCRIÇÃO	TIPO	ELABORADO	VERIFICADO	DATA
00	EMIÇÃO INICIAL	ASB	LUDMILA OLIVEIRA	DÉBORA LACERDA	01/2024

TIPOS DE EMISSÃO	ATP - ANTEPROJETO	APV - APROVADO	CNC - CANCELADO
	BSC - BÁSICO EXE - EXECUTIVO	PCT - PROJ. CONSTRUÇÃO ASB - "AS BUILT"	

OBJETIVA
PROJETOS E SERVIÇOS

ELABORAÇÃO:
ALAMEDA OSCAR NIEMEYER, Nº500, SALA 505 - VALE DO SERENO
NOVA LIMA-MG - CEP.: 34.006-056
TEL.: (31) 3347-4405 / (31) 3347-7079 / (31) 3571-1920
EMAIL: contato@grupoprjetoengenharia.com.br

PREFEITURA MUNICIPAL DE IBIRITÉ
RUA ARTHUR CAMPOS, 906
ALVORADA, IBIRITÉ - MG, 32400-538
TEL: (31) 3079-6000

ESCOLA MUNICIPAL BONEQUINHO DOCE
PRAÇA ZULMIRA CAMPOS, 676 - DURVAL BARROS - IBIRITÉ - MG, CEP.: 32400-000

AS BUILT DE ARQUITETURA

RESPONSÁVEL TÉCNICO:	CONTRATANTE DO PROJETO:
 DÉBORA EVELYN CALDEIRA DE LACERDA CUI - 257987-2	RESPONSÁVEL DA CONTRATANTE

DATA: JANEIRO/2024	ESCALA: INDICADA	CÓDIGO: PRJ-ARQ
-----------------------	---------------------	--------------------

TÍTULO DOS DESENHOS: IMPLANTAÇÃO	FRANCHA: 01/07
-------------------------------------	-------------------

DIREITOS AUTORAIS RESERVADOS; PROIBIDO REPRODUÇÃO, DIVULGAÇÃO OU ALTERAÇÃO SEM ORDEM EXPRESSA DO AUTOR.

TÍTULO DOS DESENHOS:
PRJ-41688-ARQ-ASB-0101-REV00

PORTAS		DIMENSÕES (cm)	
CÓDIGO	ESPECIFICAÇÃO	LARG.	ALT.
P1	PORTA DE ABRIR EM UMA FOLHA, EM AÇO PINTADA COM TINTA ESMALTE, COR MARROM.	90	210
P2	PORTA DE ABRIR EM UMA FOLHA, EM AÇO PINTADA COM TINTA ESMALTE, COR MARROM.	80	120
P3	PORTA DE ABRIR EM UMA FOLHA, EM AÇO PINTADA COM TINTA ESMALTE, COR MARROM.	60	80
P4	PORTA DE ABRIR EM UMA FOLHA, EM AÇO PINTADA COM TINTA ESMALTE COR MARROM COM H=ATE: 100cm DO PISO ACABADO, E VIDRO FIXO SUPERIOR EM TRÊS MÓDULOS, DOTADA DE VIDRO FIXO EM TRÊS MÓDULOS NA LATERAL MEDINDO 106cm DE LARGURA, E 296cm DE ALTURA.	200	150
P5	PORTA DE ENROLAR EM AÇO EM AÇO PINTADA COM TINTA ESMALTE, COR MARROM, INSTALADA A H=90cm DO PISO ACABADO	130	100
P6	PORTA EM DIVISÓRIA NAVAL	90	210
P7	PORTA DE ABRIR EM UMA FOLHA, EM AÇO PINTADA COM TINTA ESMALTE, COR MARROM.	70	180
P8	PORTA DE ABRIR EM UMA FOLHA, EM AÇO PINTADA COM TINTA ESMALTE, COR MARROM.	60	180
PT1	PORTÃO DE ABRIR EM DUAS FOLHAS, EM AÇO PINTADA COM TINTA ESMALTE, COR MARROM.	258	220

IMPLANTAÇÃO
ESCALA 1:50

