


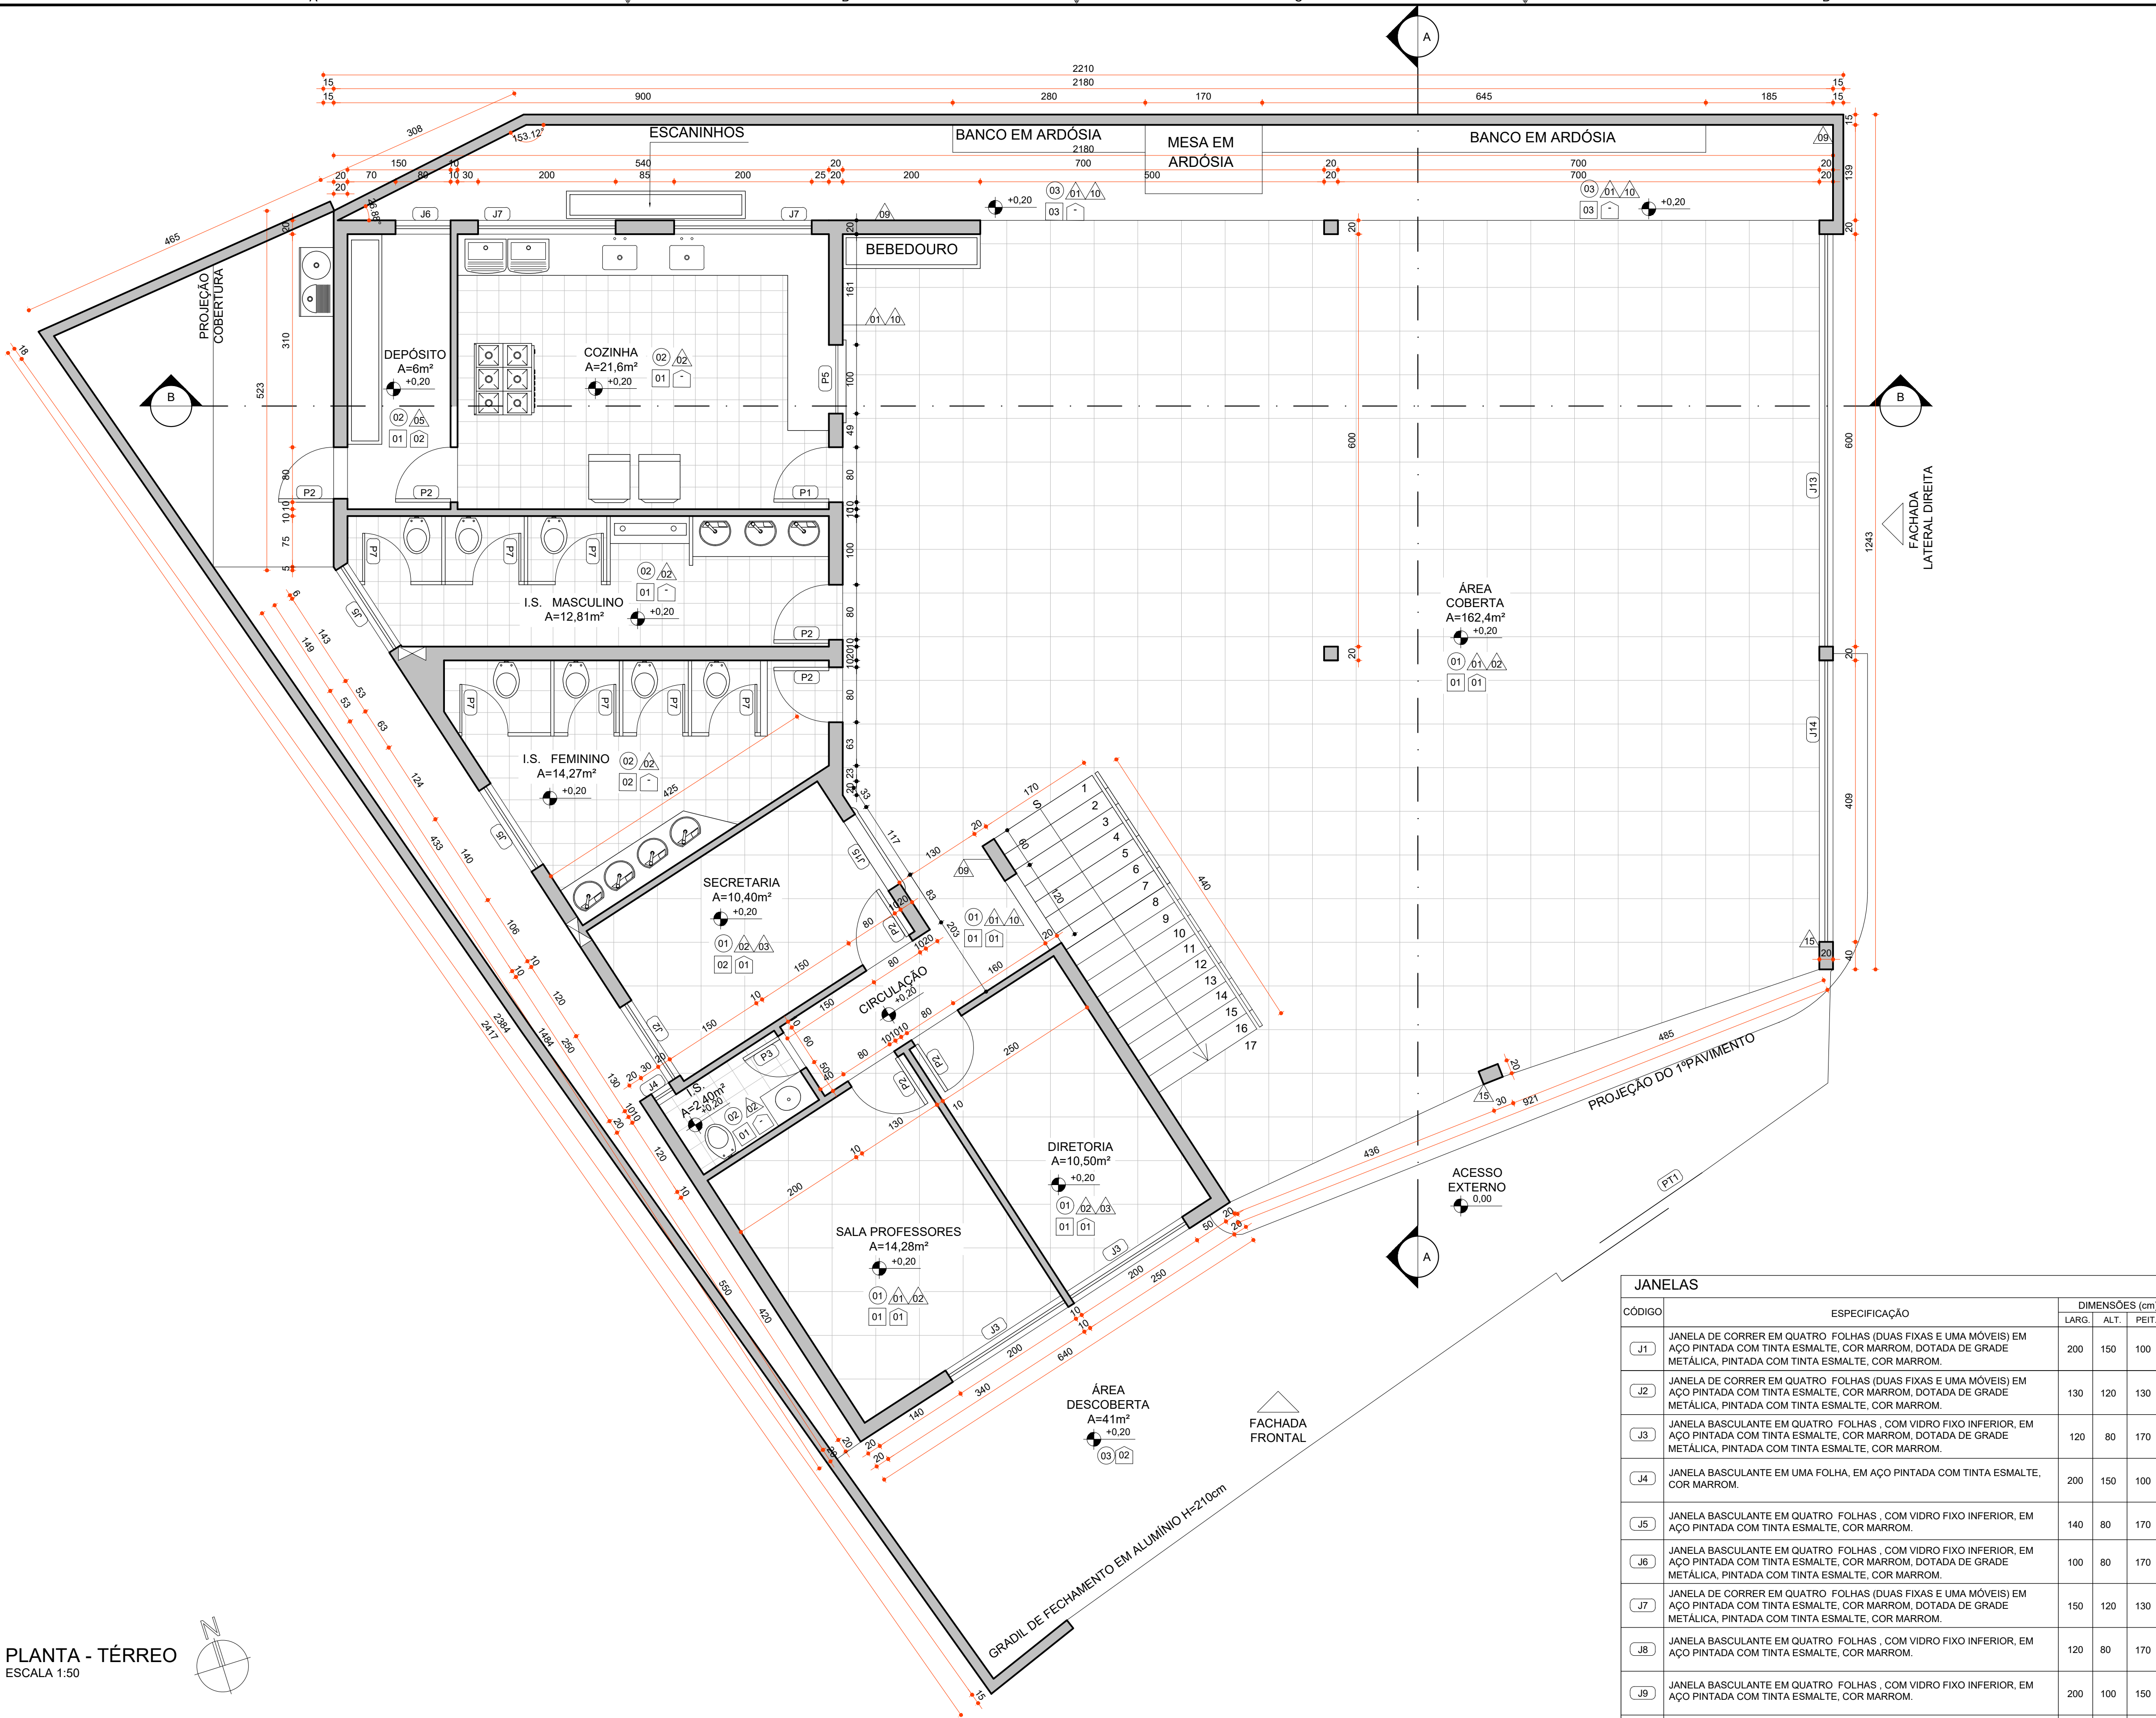

PLANTA - TÉRREO
ESCALA 1:50

PORTAS			PORTAS		
CÓDIGO	ESPECIFICAÇÃO	DIMENSÕES (cm)	CÓDIGO	ESPECIFICAÇÃO	DIMENSÕES (cm)
		LARG. ALT.			LARG. ALT.
P1	PORTA DE ABRIR EM UMA FOLHA, EM AÇO PINTADA COM TINTA ESMALTE, COR MARROM.	90 210	P5	PORTA DE ENROLAR EM AÇO EM AÇO PINTADA COM TINTA ESMALTE, COR MARROM, INSTALADA A H=90cm DO PISO ACABADO	130 100
P2	PORTA DE ABRIR EM UMA FOLHA, EM AÇO PINTADA COM TINTA ESMALTE, COR MARROM.	80 120	P6	PORTA EM DIVISÓRIA NAVAL.	90 210
P3	PORTA DE ABRIR EM UMA FOLHA, EM AÇO PINTADA COM TINTA ESMALTE, COR MARROM.	60 80	P7	PORTA DE ABRIR EM UMA FOLHA, EM AÇO PINTADA COM TINTA ESMALTE, COR MARROM.	70 180
P4	PORTA DE ABRIR EM UMA FOLHA, EM AÇO PINTADA COM TINTA ESMALTE COR MARROM COM H=ATÉ 100cm DO PISO ACABADO, E VIDRO FIXO SUPERIOR EM TRÊS MÓDULOS, DOTADA DE VIDRO FIXO EM TRÊS MÓDULOS NA LATERAL MEDINDO 106cm DE LARGURA, E 296cm DE ALTURA.	200 150	P8	PORTA DE ABRIR EM UMA FOLHA, EM AÇO PINTADA COM TINTA ESMALTE, COR MARROM.	60 180
			PT1	PORTÃO DE ABRIR EM DUAS FOLHAS, EM AÇO PINTADA COM TINTA ESMALTE, COR MARROM.	258 220

JANELAS			
CÓDIGO	ESPECIFICAÇÃO	DIMENSÕES (cm)	
		LARG.	ALT.
J1	JANELA DE CORRER EM QUATRO FOLHAS (DUAS FIXAS E UMA MÓVEIS) EM AÇO PINTADA COM TINTA ESMALTE, COR MARROM, DOTADA DE GRADE METÁLICA, PINTADA COM TINTA ESMALTE, COR MARROM.	200	150
J2	JANELA DE CORRER EM QUATRO FOLHAS (DUAS FIXAS E UMA MÓVEIS) EM AÇO PINTADA COM TINTA ESMALTE, COR MARROM, DOTADA DE GRADE METÁLICA, PINTADA COM TINTA ESMALTE, COR MARROM.	130	120
J3	JANELA BASCULANTE EM QUATRO FOLHAS, COM VIDRO FIXO INFERIOR, EM AÇO PINTADA COM TINTA ESMALTE, COR MARROM, DOTADA DE GRADE METÁLICA, PINTADA COM TINTA ESMALTE, COR MARROM.	120	80
J4	JANELA BASCULANTE EM UMA FOLHA, EM AÇO PINTADA COM TINTA ESMALTE, COR MARROM.	200	150
J5	JANELA BASCULANTE EM QUATRO FOLHAS, COM VIDRO FIXO INFERIOR, EM AÇO PINTADA COM TINTA ESMALTE, COR MARROM.	140	80
J6	JANELA BASCULANTE EM QUATRO FOLHAS, COM VIDRO FIXO INFERIOR, EM AÇO PINTADA COM TINTA ESMALTE, COR MARROM, DOTADA DE GRADE METÁLICA, PINTADA COM TINTA ESMALTE, COR MARROM.	100	80
J7	JANELA DE CORRER EM QUATRO FOLHAS (DUAS FIXAS E UMA MÓVEIS) EM AÇO PINTADA COM TINTA ESMALTE, COR MARROM, DOTADA DE GRADE METÁLICA, PINTADA COM TINTA ESMALTE, COR MARROM.	150	120
J8	JANELA BASCULANTE EM QUATRO FOLHAS, COM VIDRO FIXO INFERIOR, EM AÇO PINTADA COM TINTA ESMALTE, COR MARROM.	120	80
J9	JANELA BASCULANTE EM QUATRO FOLHAS, COM VIDRO FIXO INFERIOR, EM AÇO PINTADA COM TINTA ESMALTE, COR MARROM.	200	100
J10	JANELA BASCULANTE EM QUATRO FOLHAS, COM VIDRO FIXO INFERIOR E SUPERIOR, EM AÇO PINTADA COM TINTA ESMALTE, COR MARROM, DOTADA DE GRADE METÁLICA, PINTADA COM TINTA ESMALTE, COR MARROM.	320	195
J11	JANELA BASCULANTE EM TRÊS FOLHAS, COM VIDRO FIXO INFERIOR E SUPERIOR, EM AÇO PINTADA COM TINTA ESMALTE, COR MARROM, DOTADA DE GRADE METÁLICA, PINTADA COM TINTA ESMALTE, COR MARROM.	335	195
J12	JANELA BASCULANTE EM QUATRO FOLHAS, COM VIDRO FIXO INFERIOR E SUPERIOR, EM AÇO PINTADA COM TINTA ESMALTE, COR MARROM, DOTADA DE GRADE METÁLICA, PINTADA COM TINTA ESMALTE, COR MARROM.	245	195
J13	JANELA COM VIDRO FIXO, EM AÇO PINTADA COM TINTA ESMALTE, COR MARROM.	600	110
J14	JANELA COM VIDRO FIXO, EM AÇO PINTADA COM TINTA ESMALTE, COR MARROM.	409	110
J15	JANELA EM QUATRO FOLHAS DE VIDRO FIXO, COM VIDRO FIXO SUPERIOR, EM AÇO PINTADA COM TINTA ESMALTE, COR MARROM, DOTADA DE ABERTURA INFERIOR MEDINDO H=10cm	100	100

ESPECIFICAÇÕES

VER ESPECIFICAÇÕES COMPLETAS NO MEMORIAL DESCRITIVO

PISO

01

PISO EM ARDÓSIA, COR VERDE, DIM.: 40X40cm

02

PISO CERÂMICO, COR BRANCO, DIM.: 35X35cm

03

PISO EM CONCRETO

PAREDE

01

PINTURA ACRÍLICA H= ATÉ 155cm DO PISO ACABADO, COR MARROM.

02

PINTURA ACRÍLICA H= ACIMA 155cm DO PISO ACABADO, COR BRANCO.

03

PINTURA ACRÍLICA H= ATÉ 155cm DO PISO ACABADO, COR BEGE.

04

REVESTIMENTO CERÂMICO, COR BRANCA, DIM.:23X35CM ATÉ O TETO.

05

PINTURA ACRÍLICA ATÉ O TETO, COR BEGE.

06

PINTURA ACRÍLICA H= ACIMA 155cm DO PISO ACABADO, ATÉ H=10cm , COR VERDE ESCURO.

07

PINTURA ACRÍLICA H= ACIMA 165cm DO PISO ACABADO, COR BRANCO.

08

REVESTIMENTO CERÂMICO H= ACIMA 150cm DO PISO ACABADO ATÉ H=115cm, COR BRANCA, DIM.:32X56CM.

09

PINTURA ACRÍLICA ATÉ O TETO, COR MARROM.

10

PINTURA ACRÍLICA H= ACIMA 85cm DO PISO ACABADO, COR BEGE.

11

REVESTIMENTO CERÂMICO ATÉ H=85cm DO PISO ACABADO, COR BRANCA, DIM.:32X56CM.

12

REVESTIMENTO CERÂMICO H= ACIMA 85cm DO PISO ACABADO, ATÉ H=10cm, COR VERDE.

13

REVESTIMENTO CERÂMICO H= ACIMA 95cm DO PISO ACABADO, ATÉ H=105cm, COR BRANCA, DIM.:32X56CM.

14

REVESTIMENTO CERÂMICO H= ACIMA 200cm DO PISO ACABADO, ATÉ H=10cm, COR VERDE.

15

PINTURA ACRÍLICA COR BRANCO.

16

PINTURA ACRÍLICA COR MARROM.

17

REVESTIMENTO CERÂMICO H= ACIMA 270cm DO PISO ACABADO, ATÉ H=40cm, COR VERDE.

18

REVESTIMENTO CERÂMICO COR VERDE.

TETO

01

LAJE COM PINTURA EM TINTA LÁTEX PVA, COR BRANCO NEVE.

02

FORRO EM PVC FRISADO, COR BRANCO.

03

TELHA METÁLICA TRAPEZOIDAL

RODAPÉ

01

RODAPÉ EM ARDÓSIA, H=8CM.

02

RODAPÉ EM CERÂMICA, EXISTENTE, COR AMARELA H=10CM.

02

RODAPÉ EM CONCRETO, PINTADO COM TINTA ACRÍLICA COR MARROM, H=10cm

LEGENDA

EXISTENTE

JARDIM

ÁREA PERMEÁVEL

SIMBOLOGIA

X

PISO

X

TETO

XX

DIVERSOS

X

PAREDE

X

RODAPÉ

XX

ESQUADRIAS

QUADRO DE ÁREAS

TIPO DE ÁREA

ÁREA (m²)

ÁREA DE EDIFICAÇÃO (EXISTENTE)

864,42m²

URBANIZAÇÃO

-

DEMOLIÇÃO

-

ÁREA PERMEÁVEL

4,90m²

ÁREA TOTAL DE EDIFICAÇÃO

864,42m²

NOTAS

OBSERVAÇÕES GERAIS:

1 - CONFERIR MEDIDAS NO LOCAL

2 - NÃO UTILIZAR ESCALA SOBRE PAPEL

3 - EM CASO DE CONFLITO DE COTAS, PREVALECE A DO DESENHO DE MAIOR ESCALA

4 - EM CASO DE DÚVIDAS, CONSULTE SEMPRE O RESPONSÁVEL TÉCNICO

5 - REPRODUÇÃO TOTAL OU PARCIAL DESTES DESENHOS É PROIBIDA, DIREITOS AUTORAIS RESERVADOS DE ACORDO COM A LEI FEDERAL 9.610 DE 19 FEVEREIRO DE 1998

REVISÃO

DESCRIÇÃO

TIPO

ELABORADO

VERIFICADO

DATA

00

EMIÇÃO INICIAL

ASB

LUDMILA OLIVEIRA

DÉBORA LACERDA

01/2024

TIPOS DE EMISSÃO

ATP - ANTEPROJETO
BSC - BÁSICO
EXE - EXECUTIVO

APV - APROVADO
PCT - P/ CONSTRUÇÃO
ASB - "AS BUILT"

CNC - CANCELADO

ELABORAÇÃO:

OBJETIVA

OBJETIVA PROJETOS E SERVIÇOS

ALAMEDA OSCAR NIEMEYER, Nº500, SALA 505 - VALE DO SERENO
NOVA LIMA-MG - CEP.: 34.006-056
TEL.: (31) 3347-4405 / (31) 3347-7079 / (31) 3571-1920
EMAIL: contato@grupobjetiva.com.br

REALIZAÇÃO:

PREFEITURA MUNICIPAL DE IBIRITÉ

RUA ARTHUR CAMPOS, 906
ALVORADA, IBIRITÉ - MG, 32400-538
TEL: (31) 3079-6000

ESCOLA MUNICIPAL BONEQUINHO DOCE

PRAÇA ZULMIRA CAMPOS,676 - DURAL BARROS - IBIRITÉ - MG, CEP.:32400-000

AS BUILT DE ARQUITETURA

RESPONSÁVEL TÉCNICO:

CONTRATANTE DO PROJETO:

DÉBORA EVELYN CALDEIRA DE LACERDA
(31) 35797-2

RESPONSÁVEL DA CONTRATANTE

DATA:

ESCALA:

CÓDIGO:

JANEIRO/2024

INDICADA

PRJ-ARQ

TÍTULO DOS DESENHOS:

FRANCHA:

PLANTA TERREO

02/07

DIREITOS AUTORAIS RESERVADOS; PROIBIDO REPRODUÇÃO, DIVULGAÇÃO OU ALTERAÇÃO SEM ORDEM EXPRESSA DO AUTOR.

TÍTULO DOS DESENHOS:

PRJ-41688-ARQ-ASB-0101-REV00

A1 841x584mm