


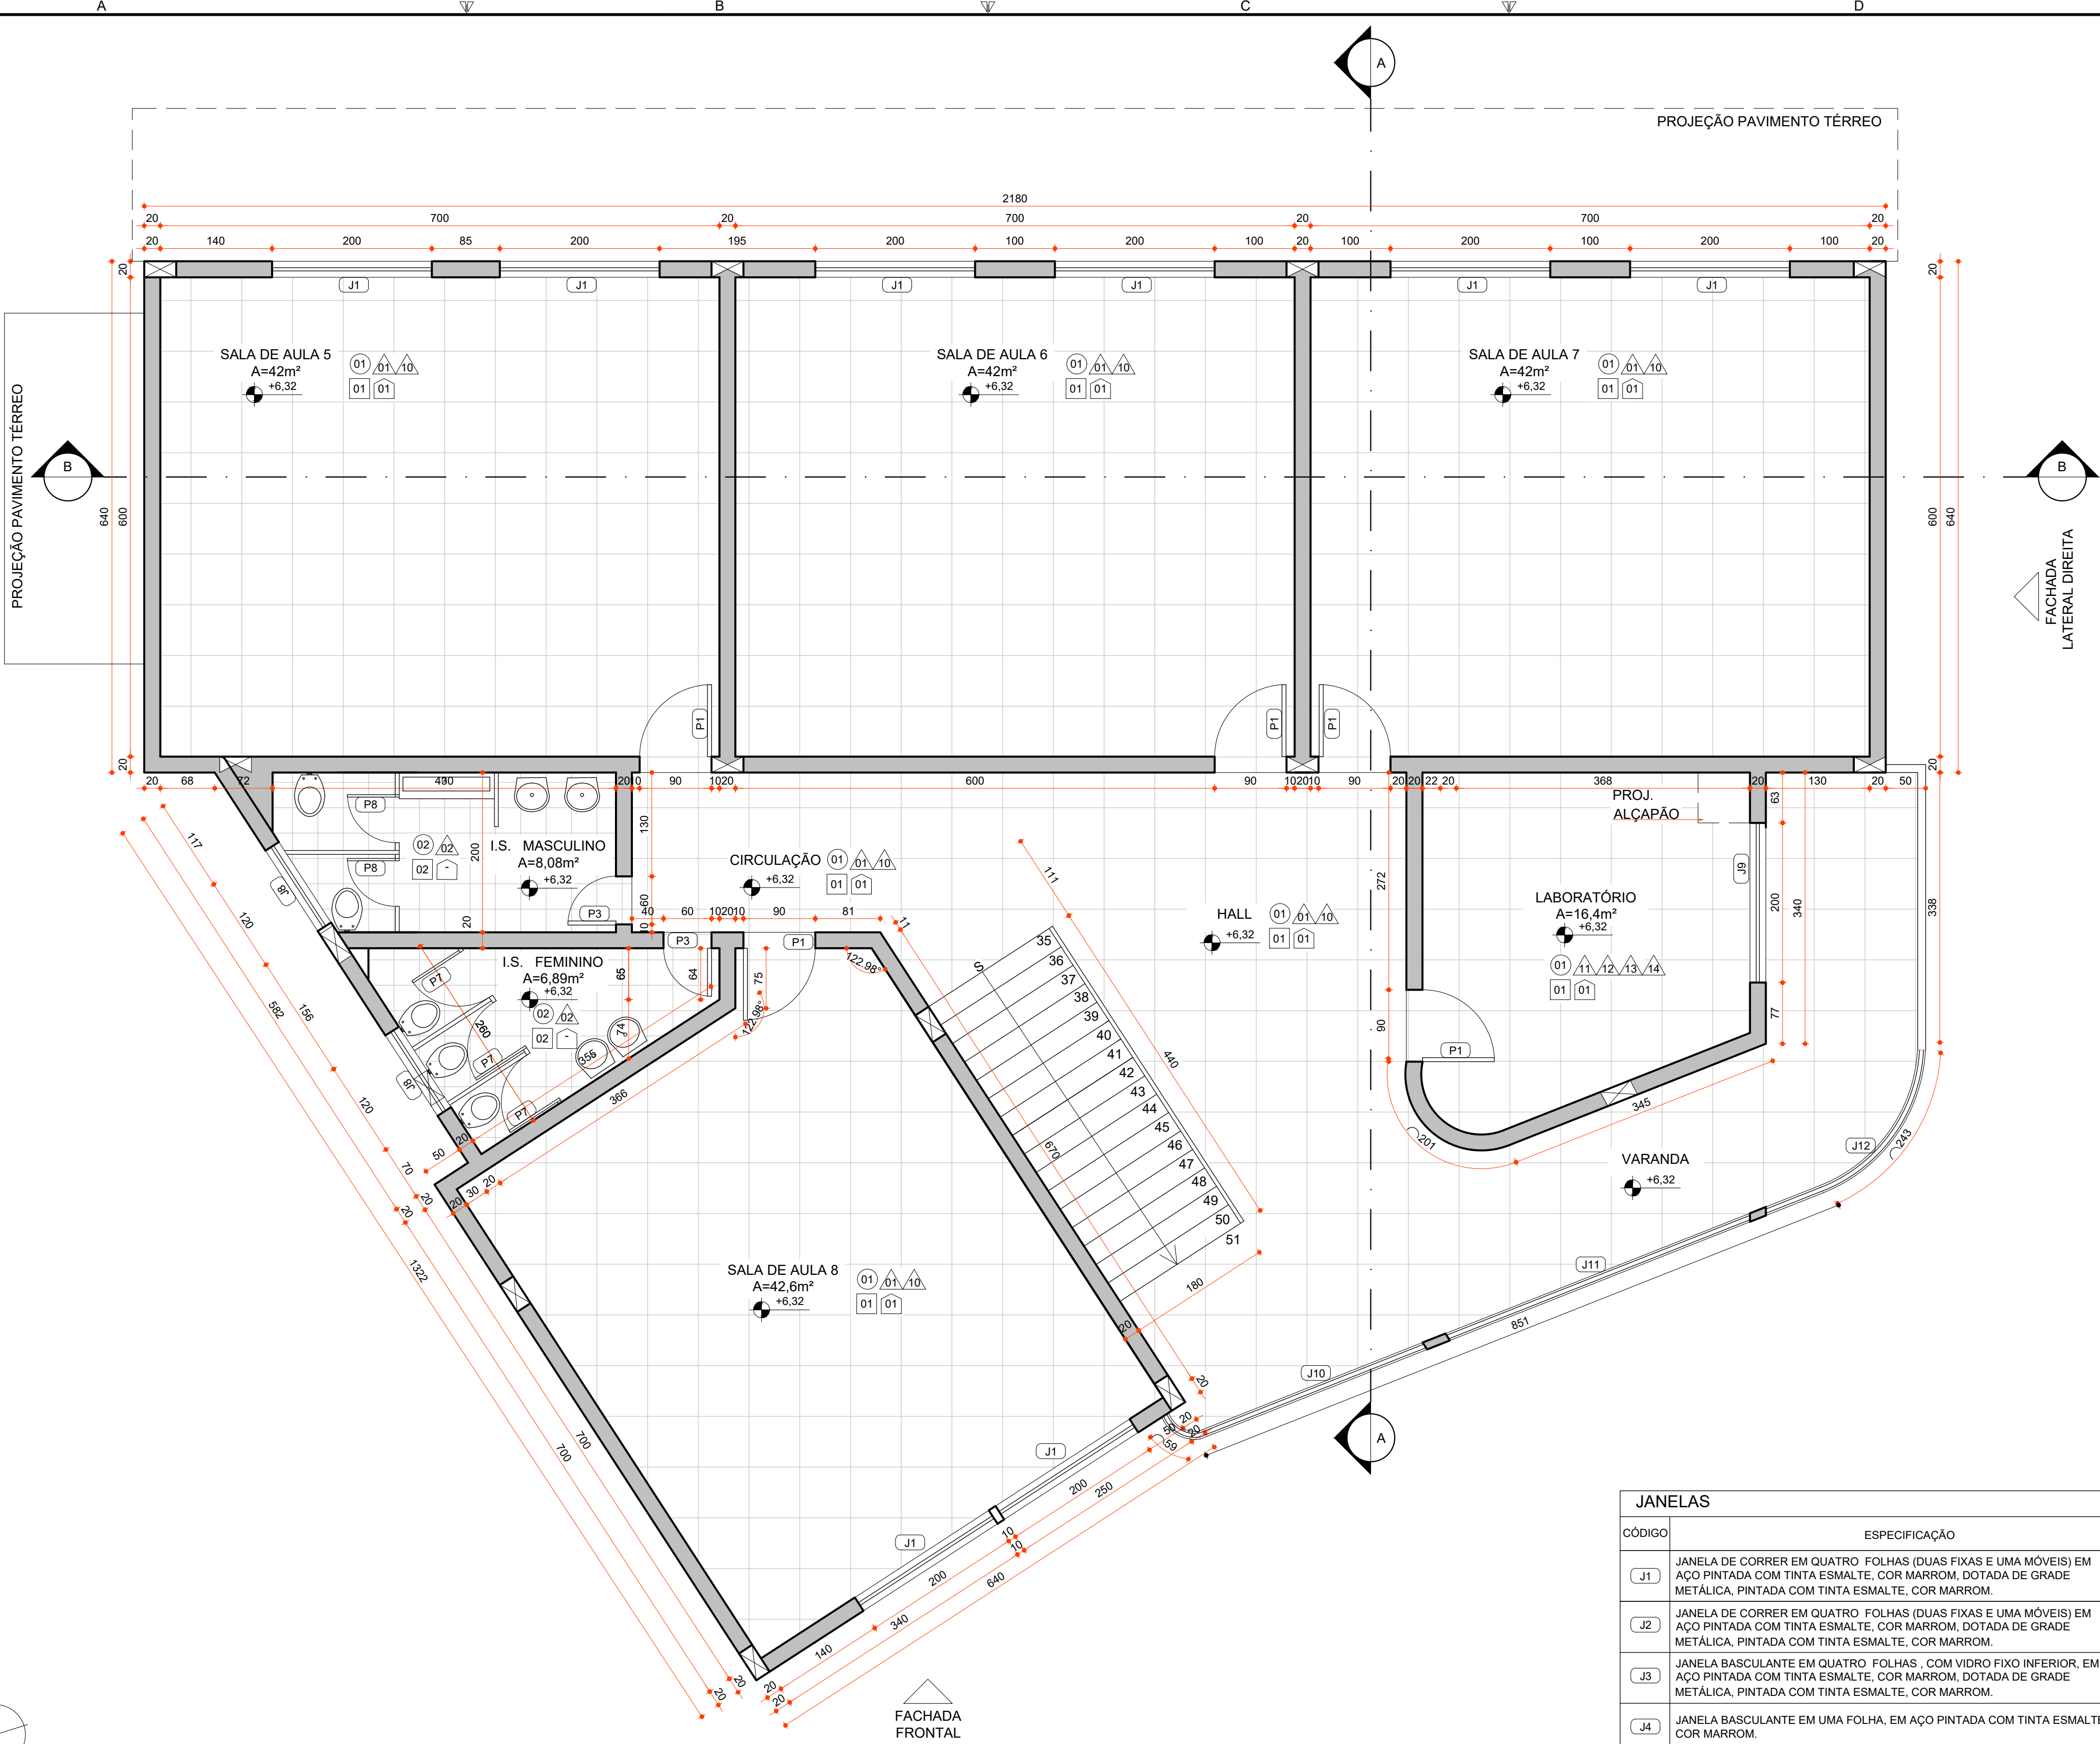

| PORTAS |   |                |      |
|--------|---|----------------|------|
| CÓDIGO | ESPECIFICAÇÃO   | DIMENSÕES (cm) |      |
|        |   | LARG.          | ALT. |
| P1     | PORTA DE ABRIR EM UMA FOLHA, EM AÇO PINTADA COM TINTA ESMALTE, COR MARROM.   | 90             | 210  |
| P2     | PORTA DE ABRIR EM UMA FOLHA, EM AÇO PINTADA COM TINTA ESMALTE, COR MARROM.   | 80             | 120  |
| P3     | PORTA DE ABRIR EM UMA FOLHA, EM AÇO PINTADA COM TINTA ESMALTE, COR MARROM.   | 60             | 80   |
| P4     | PORTA DE ABRIR EM UMA FOLHA, EM AÇO PINTADA COM TINTA ESMALTE COR MARROM COM H=ATÉ 100cm DO PISO ACABADO. E VIDRO FIXO SUPERIOR EM TRÊS MÓDULOS, DOTADA DE VIDRO FIXO EM TRÊS MÓDULOS NA LATERAL MEDINDO 106cm DE LARGURA, E 296cm DE ALTURA. | 200            | 150  |
| P5     | PORTA DE ENROLAR EM AÇO EM AÇO PINTADA COM TINTA ESMALTE, COR MARROM, INSTALADA A H=90cm DO PISO ACABADO   | 130            | 100  |
| P6     | PORTA EM DIVISÓRIA NAVAL.   | 90             | 210  |
| P7     | PORTA DE ABRIR EM UMA FOLHA, EM AÇO PINTADA COM TINTA ESMALTE, COR MARROM.   | 70             | 180  |
| P8     | PORTA DE ABRIR EM UMA FOLHA, EM AÇO PINTADA COM TINTA ESMALTE, COR MARROM.   | 60             | 180  |
| PT1    | PORTÃO DE ABRIR EM DUAS FOLHAS, EM AÇO PINTADA COM TINTA ESMALTE, COR MARROM.   | 258            | 220  |

| JANELAS |   |                |      |
|---------|---|----------------|------|
| CÓDIGO  | ESPECIFICAÇÃO   | DIMENSÕES (cm) |      |
|         |   | LARG.          | ALT. |
| J1      | JANELA DE CORRER EM QUATRO FOLHAS (DUAS FIXAS E UMA MÓVEIS) EM AÇO PINTADA COM TINTA ESMALTE, COR MARROM. DOTADA DE GRADE METÁLICA, PINTADA COM TINTA ESMALTE, COR MARROM.             | 200            | 150  |
| J2      | JANELA DE CORRER EM QUATRO FOLHAS (DUAS FIXAS E UMA MÓVEIS) EM AÇO PINTADA COM TINTA ESMALTE, COR MARROM. DOTADA DE GRADE METÁLICA, PINTADA COM TINTA ESMALTE, COR MARROM.             | 130            | 120  |
| J3      | JANELA BASCULANTE EM QUATRO FOLHAS, COM VIDRO FIXO INFERIOR, EM AÇO PINTADA COM TINTA ESMALTE, COR MARROM. DOTADA DE GRADE METÁLICA, PINTADA COM TINTA ESMALTE, COR MARROM.            | 120            | 80   |
| J4      | JANELA BASCULANTE EM UMA FOLHA, EM AÇO PINTADA COM TINTA ESMALTE, COR MARROM.   | 200            | 150  |
| J5      | JANELA BASCULANTE EM QUATRO FOLHAS, COM VIDRO FIXO INFERIOR, EM AÇO PINTADA COM TINTA ESMALTE, COR MARROM.                                                                             | 140            | 80   |
| J6      | JANELA BASCULANTE EM QUATRO FOLHAS, COM VIDRO FIXO INFERIOR, EM AÇO PINTADA COM TINTA ESMALTE, COR MARROM. DOTADA DE GRADE METÁLICA, PINTADA COM TINTA ESMALTE, COR MARROM.            | 100            | 80   |
| J7      | JANELA DE CORRER EM QUATRO FOLHAS (DUAS FIXAS E UMA MÓVEIS) EM AÇO PINTADA COM TINTA ESMALTE, COR MARROM. DOTADA DE GRADE METÁLICA, PINTADA COM TINTA ESMALTE, COR MARROM.             | 150            | 120  |
| J8      | JANELA BASCULANTE EM QUATRO FOLHAS, COM VIDRO FIXO INFERIOR, EM AÇO PINTADA COM TINTA ESMALTE, COR MARROM.                                                                             | 120            | 80   |
| J9      | JANELA BASCULANTE EM QUATRO FOLHAS, COM VIDRO FIXO INFERIOR, EM AÇO PINTADA COM TINTA ESMALTE, COR MARROM.                                                                             | 200            | 100  |
| J10     | JANELA BASCULANTE EM QUATRO FOLHAS, COM VIDRO FIXO INFERIOR E SUPERIOR, EM AÇO PINTADA COM TINTA ESMALTE, COR MARROM. DOTADA DE GRADE METÁLICA, PINTADA COM TINTA ESMALTE, COR MARROM. | 320            | 195  |
| J11     | JANELA BASCULANTE EM TRÊS FOLHAS, COM VIDRO FIXO INFERIOR E SUPERIOR, EM AÇO PINTADA COM TINTA ESMALTE, COR MARROM. DOTADA DE GRADE METÁLICA, PINTADA COM TINTA ESMALTE, COR MARROM.   | 335            | 195  |
| J12     | JANELA BASCULANTE EM QUATRO FOLHAS, COM VIDRO FIXO INFERIOR E SUPERIOR, EM AÇO PINTADA COM TINTA ESMALTE, COR MARROM. DOTADA DE GRADE METÁLICA, PINTADA COM TINTA ESMALTE, COR MARROM. | 245            | 195  |
| J13     | JANELA COM VIDRO FIXO, EM AÇO PINTADA COM TINTA ESMALTE, COR MARROM.   | 600            | 110  |
| J14     | JANELA COM VIDRO FIXO, EM AÇO PINTADA COM TINTA ESMALTE, COR MARROM.   | 409            | 110  |
| J15     | JANELA EM QUATRO FOLHAS DE VIDRO FIXO, COM VIDRO FIXO SUPERIOR, EM AÇO PINTADA COM TINTA ESMALTE, COR MARROM. DOTADA DE ABERTURA INFERIOR MEDINDO H=10cm                               | 100            | 100  |

| ESPECIFICAÇÕES   |                                                                                             |                                                      |                                                      |                                                            |            |
|---|---------------------------------------------------------------------------------------------|------------------------------------------------------|------------------------------------------------------|------------------------------------------------------------|------------|
| VER ESPECIFICAÇÕES COMPLETAS NO MEMORIAL DESCRITIVO   |                                                                                             |                                                      |                                                      |                                                            |            |
| PISO   |                                                                                             |                                                      |                                                      |                                                            |            |
| 01   | PISO EM ARDÓSIA, COR VERDE, DIM.: 40X40cm                                                   |                                                      |                                                      |                                                            |            |
| 02   | PISO CERÂMICO, COR BRANCO, DIM.: 35X35cm                                                    |                                                      |                                                      |                                                            |            |
| 03   | PISO EM CONCRETO                                                                            |                                                      |                                                      |                                                            |            |
| PAREDE   |                                                                                             |                                                      |                                                      |                                                            |            |
| 01   | PINTURA ACRÍLICA H= ATÉ 155cm DO PISO ACABADO, COR MARROM.                                  |                                                      |                                                      |                                                            |            |
| 02   | PINTURA ACRÍLICA H= ACIMA 155cm DO PISO ACABADO, COR BRANCO.                                |                                                      |                                                      |                                                            |            |
| 03   | PINTURA ACRÍLICA H= ATÉ 155cm DO PISO ACABADO, COR BEGE.                                    |                                                      |                                                      |                                                            |            |
| 04   | REVESTIMENTO CERÂMICO, COR BRANCA, DIM.:23X35CM ATÉ O TETO.                                 |                                                      |                                                      |                                                            |            |
| 05   | PINTURA ACRÍLICA ATÉ O TETO, COR BEGE.                                                      |                                                      |                                                      |                                                            |            |
| 06   | PINTURA ACRÍLICA H= ACIMA 155cm DO PISO ACABADO, ATÉ H=10cm , COR VERDE ESCURO.             |                                                      |                                                      |                                                            |            |
| 07   | PINTURA ACRÍLICA H= ACIMA 165cm DO PISO ACABADO, COR BRANCO.                                |                                                      |                                                      |                                                            |            |
| 08   | REVESTIMENTO CERÂMICO H= ACIMA 150cm DO PISO ACABADO ATÉ H=115cm, COR BRANCA, DIM.:32X56CM. |                                                      |                                                      |                                                            |            |
| 09   | PINTURA ACRÍLICA ATÉ O TETO, COR MARROM.                                                    |                                                      |                                                      |                                                            |            |
| 10   | PINTURA ACRÍLICA H= ACIMA 155cm DO PISO ACABADO, COR BEGE.                                  |                                                      |                                                      |                                                            |            |
| 11   | REVESTIMENTO CERÂMICO ATÉ H=85cm DO PISO ACABADO, COR BRANCA, DIM.:32X56CM.                 |                                                      |                                                      |                                                            |            |
| 12   | REVESTIMENTO CERÂMICO H= ACIMA 85cm DO PISO ACABADO, ATÉ H=10cm, COR VERDE.                 |                                                      |                                                      |                                                            |            |
| 13   | REVESTIMENTO CERÂMICO H= ACIMA 95cm DO PISO ACABADO, ATÉ H=105cm, COR BRANCA, DIM.:32X56CM. |                                                      |                                                      |                                                            |            |
| 14   | REVESTIMENTO CERÂMICO H= ACIMA 200cm DO PISO ACABADO, ATÉ H=10cm, COR VERDE.                |                                                      |                                                      |                                                            |            |
| 15   | PINTURA ACRÍLICA COR BRANCO.                                                                |                                                      |                                                      |                                                            |            |
| 16   | PINTURA ACRÍLICA COR MARROM.                                                                |                                                      |                                                      |                                                            |            |
| 17   | REVESTIMENTO CERÂMICO H= ACIMA 270cm DO PISO ACABADO, ATÉ H=40cm, COR VERDE.                |                                                      |                                                      |                                                            |            |
| 18   | REVESTIMENTO CERÂMICO COR VERDE.                                                            |                                                      |                                                      |                                                            |            |
| TETO   |                                                                                             |                                                      |                                                      |                                                            |            |
| 01   | LAJE COM PINTURA EM TINTA LÁTEX PVA, COR BRANCO NEVE.                                       |                                                      |                                                      |                                                            |            |
| 02   | FORRO EM PVC FRISADO, COR BRANCO.                                                           |                                                      |                                                      |                                                            |            |
| 03   | TELHA METÁLICA TRAPEZOIDAL                                                                  |                                                      |                                                      |                                                            |            |
| RODAPÉ   |                                                                                             |                                                      |                                                      |                                                            |            |
| 01   | RODAPÉ EM ARDÓSIA, H=8CM.                                                                   |                                                      |                                                      |                                                            |            |
| 02   | RODAPÉ EM CERÂMICA, EXISTENTE, COR AMARELA H=10CM.                                          |                                                      |                                                      |                                                            |            |
| 02   | RODAPÉ EM CONCRETO, PINTADO COM TINTA ACRÍLICA COR MARROM, H=10cm                           |                                                      |                                                      |                                                            |            |
| LEGENDA   |                                                                                             |                                                      |                                                      |                                                            |            |
| <div><div>EXISTENTE</div><div>JARDIM</div><div>ÁREA PERMEÁVEL</div></div>   |                                                                                             |                                                      |                                                      |                                                            |            |
| SIMBOLOGIA   |                                                                                             |                                                      |                                                      |                                                            |            |
| X   | PISO                                                                                        | X                                                    | TETO                                                 | XX                                                         | DIVERSOS   |
| X   | PAREDE                                                                                      | X                                                    | RODAPÉ                                               | XX                                                         | ESQUADRIAS |
| QUADRO DE ÁREAS   |                                                                                             |                                                      |                                                      |                                                            |            |
| TIPO DE ÁREA   |                                                                                             |                                                      |                                                      |                                                            | ÁREA (m²)  |
| ÁREA DE EDIFICAÇÃO (EXISTENTE)   |                                                                                             |                                                      |                                                      |                                                            | 864,42m²   |
| URBANIZAÇÃO   |                                                                                             |                                                      |                                                      |                                                            | -          |
| DEMOLIÇÃO   |                                                                                             |                                                      |                                                      |                                                            | -          |
| ÁREA PERMEÁVEL   |                                                                                             |                                                      |                                                      |                                                            | 4,90m²     |
| ÁREA TOTAL DE EDIFICAÇÃO   |                                                                                             |                                                      |                                                      |                                                            | 864,42m²   |
| NOTAS   |                                                                                             |                                                      |                                                      |                                                            |            |
| OBSERVAÇÕES GERAIS:<br>1 - CONFERIR MEDIDAS NO LOCAL<br>2 - NÃO UTILIZAR ESCALA SOBRE PAPEL<br>3 - EM CASO DE CONFLITO DE COTAS, PREVALECE A DO DESENHO DE MAIOR ESCALA<br>4 - EM CASO DE DÚVIDAS, CONSULTE SEMPRE O RESPONSÁVEL TÉCNICO<br>5 - REPRODUÇÃO TOTAL OU PARCIAL DESTES DESENHOS ESTÁ PROIBIDA, DIREITOS AUTORAIS RESERVADOS DE ACORDO COM A LEI FEDERAL 9.610 DE 19 FEVEREIRO DE 1998 |                                                                                             |                                                      |                                                      |                                                            |            |
| REVISÃO   | DESCRIÇÃO                                                                                   | TIPO                                                 | ELABORADO                                            | VERIFICADO                                                 | DATA       |
| 00   | EMISSIONAL                                                                                  | ASB                                                  | LUDMILA OLIVEIRA                                     | DÉBORA LACERDA                                             | 01/2024    |
| TIPOS DE EMISSÃO   |                                                                                             | ATP - ANTEPROJETO<br>BSC - BÁSICO<br>EXE - EXECUTIVO |                                                      | APV - APROVADO<br>PCT - P/C CONSTRUÇÃO<br>ASB - "AS BUILT" |            |
| CNC - CANCELADO   |                                                                                             |                                                      |                                                      |                                                            |            |
| ELABORAÇÃO:<br>OBJETIVA OBJETIVA PROJETOS E SERVIÇOS<br>ALAMEDA OSCAR NIEMEYER, Nº500, SALA 505 - VÁLE DO SERENO<br>NOVA LIMA-MG - CEP.: 34.006-056<br>TEL.: (31) 3347-4405 / (31) 3347-7079 / (31) 3571-1920<br>EMAIL: contato@grupoprjetoobjetiva.com.br   |                                                                                             |                                                      |                                                      |                                                            |            |
| REALIZAÇÃO:<br>PREFEITURA MUNICIPAL DE IBIRITÉ<br>RUA ARTHUR CAMPOS, 906<br>ALVORADA, IBIRITÉ - MG, 32400-538<br>TEL.: (31) 3079-6000   |                                                                                             |                                                      |                                                      |                                                            |            |
| ESCOLA MUNICIPAL BONEQUINHO DOCE<br>PRAÇA ZULMIRA CAMPOS,676 - DURAL BARROS - IBIRITÉ - MG, CEP.:32400-000   |                                                                                             |                                                      |                                                      |                                                            |            |
| AS BUILT DE ARQUITETURA   |                                                                                             |                                                      |                                                      |                                                            |            |
| RESPONSÁVEL TÉCNICO:   |                                                                                             |                                                      | CONTRATANTE DO PROJETO:                              |                                                            |            |
| DÉBORA EVELYN CALDEIRA DE LACERDA<br>CADU - 42578971-2   |                                                                                             |                                                      | RESPONSÁVEL DA CONTRATANTE                           |                                                            |            |
| DATA:<br>JANEIRO/2024   |                                                                                             | ESCALA:<br>INDICADA                                  |                                                      | CÓDIGO:<br>PRJ-ARQ                                         |            |
| TÍTULO DOS DESENHOS:<br>PLANTA SEGUNDO PAVIMENTO   |                                                                                             |                                                      |                                                      | FRANCHA:<br>04/07                                          |            |
| DIREITOS AUTORAIS RESERVADOS; PROIBIDO REPRODUÇÃO, DIVULGAÇÃO OU ALTERAÇÃO SEM ORDEM EXPRESSA DO AUTOR.   |                                                                                             |                                                      | TÍTULO DOS DESENHOS:<br>PRJ-41688-ARQ-ASB-0101-REV00 |                                                            |            |