



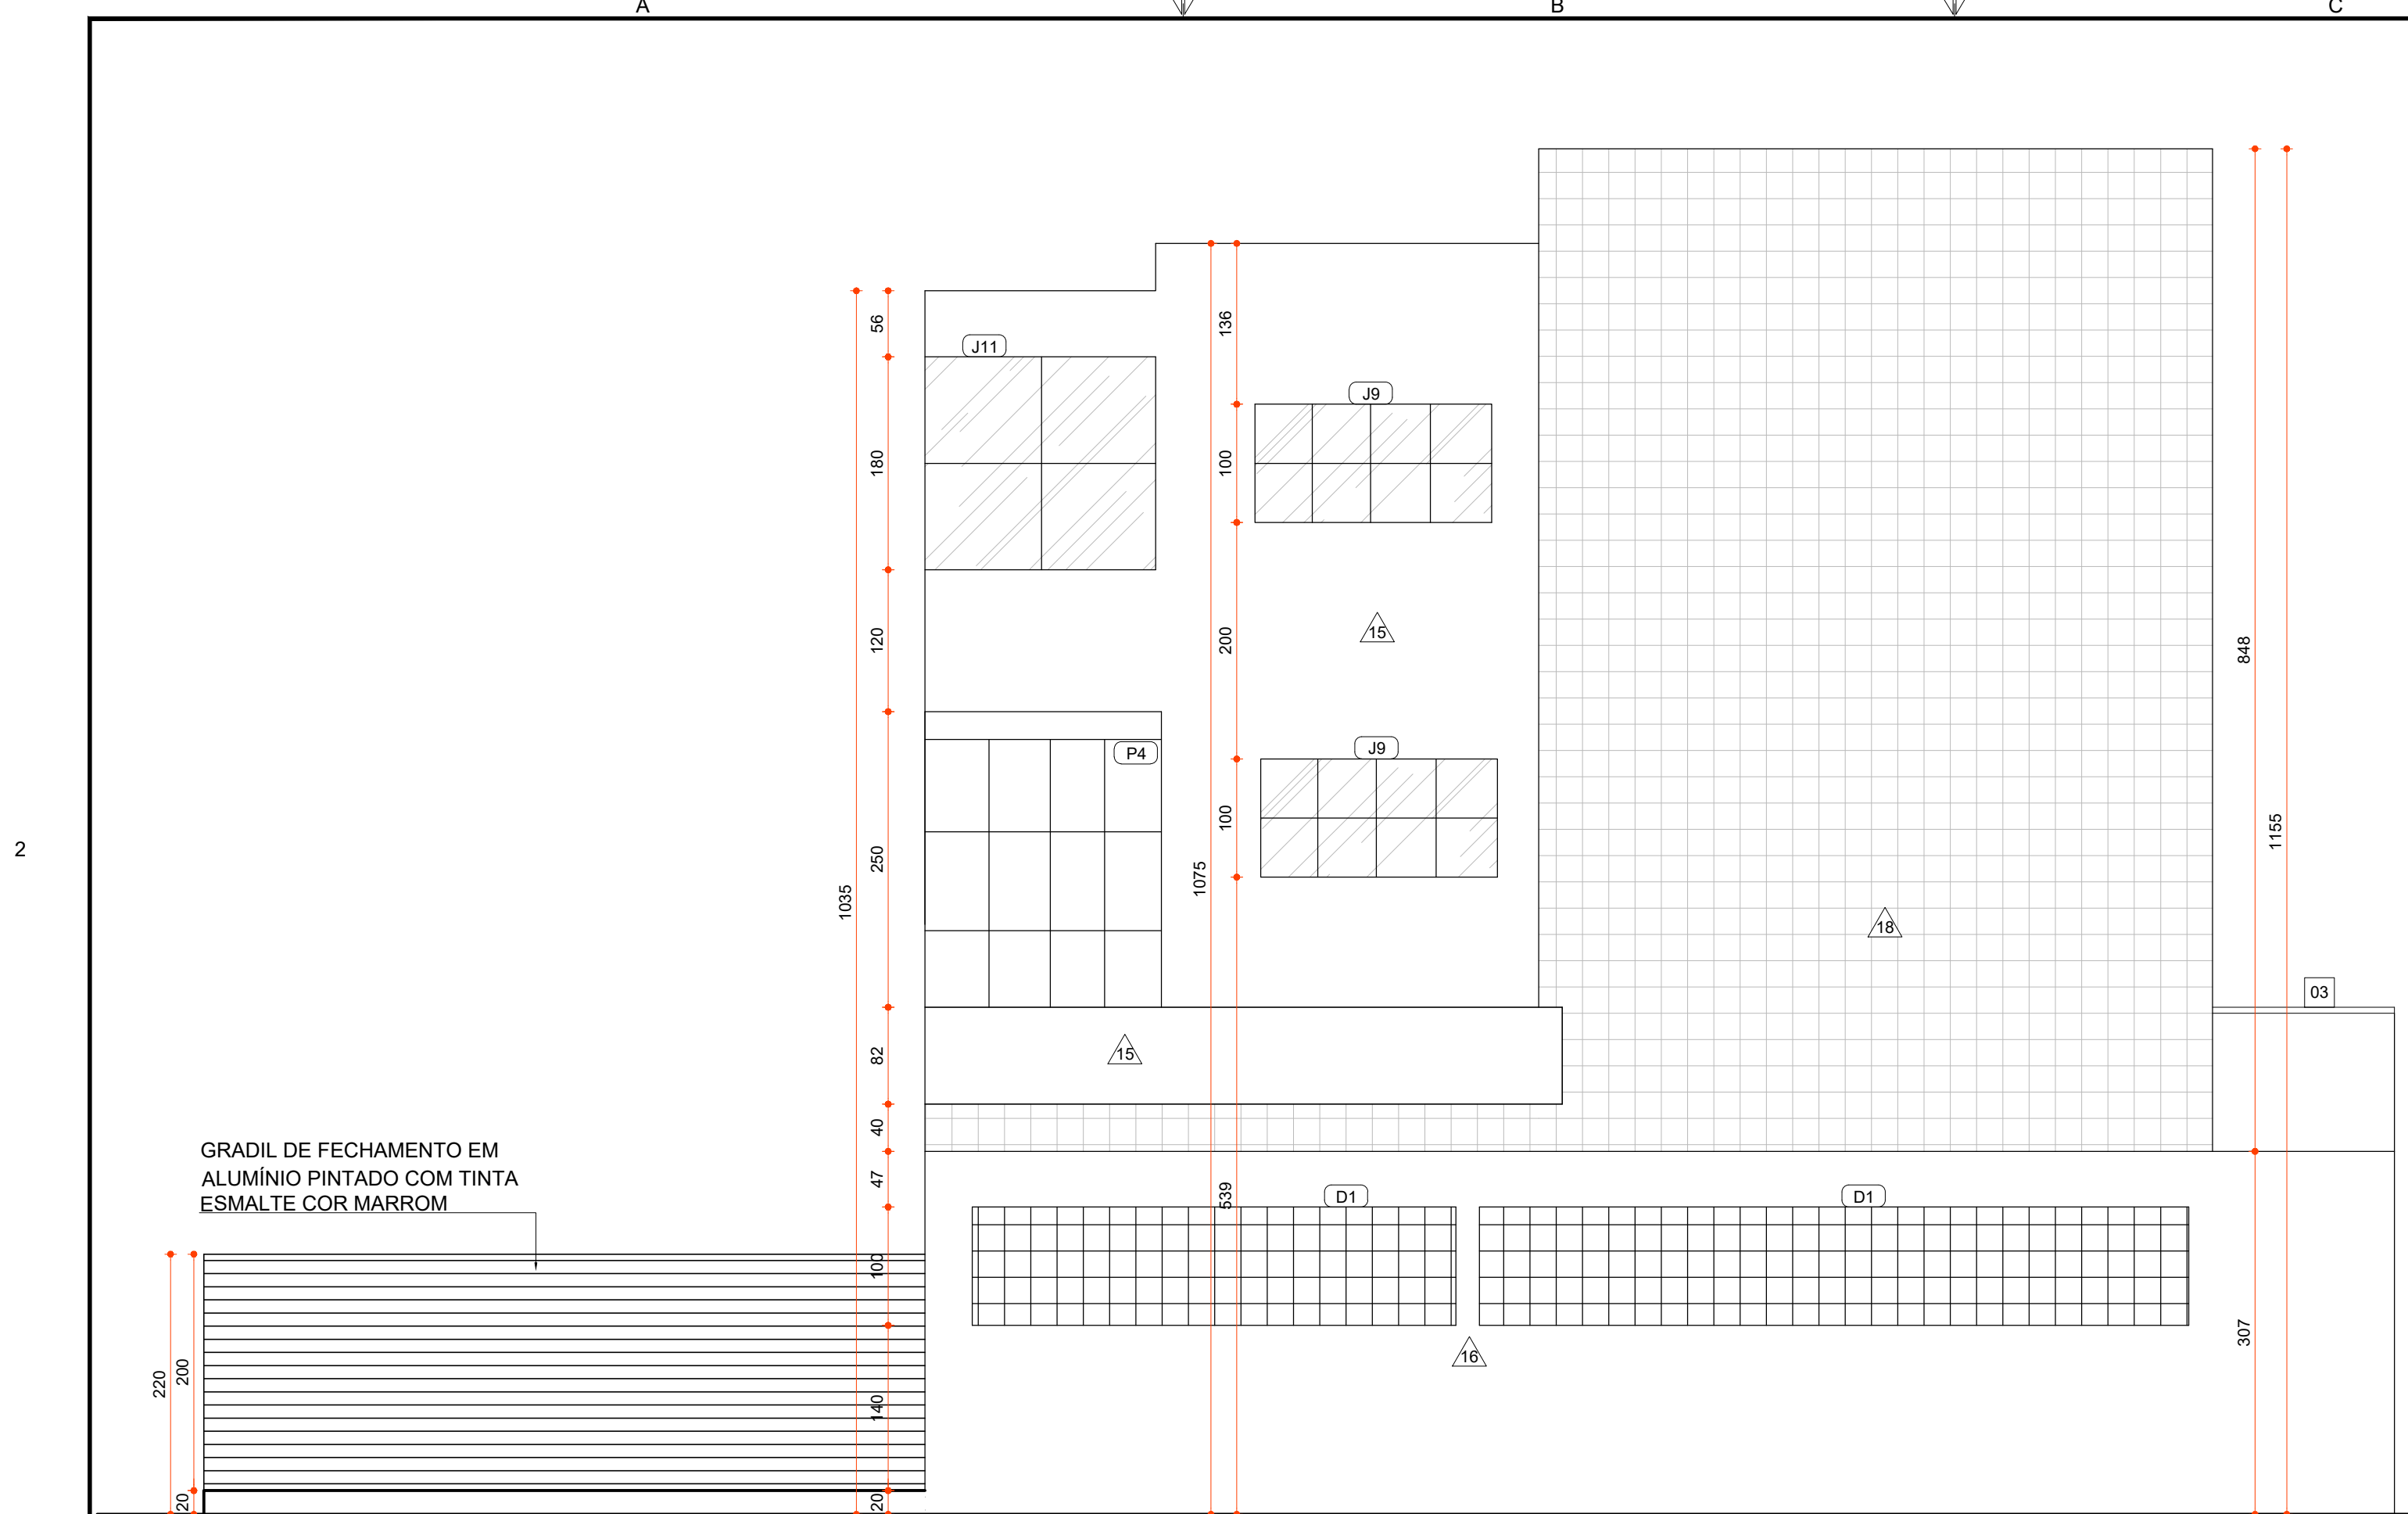

FACHADA LATERAL DIREITA
ESCALA 1:50

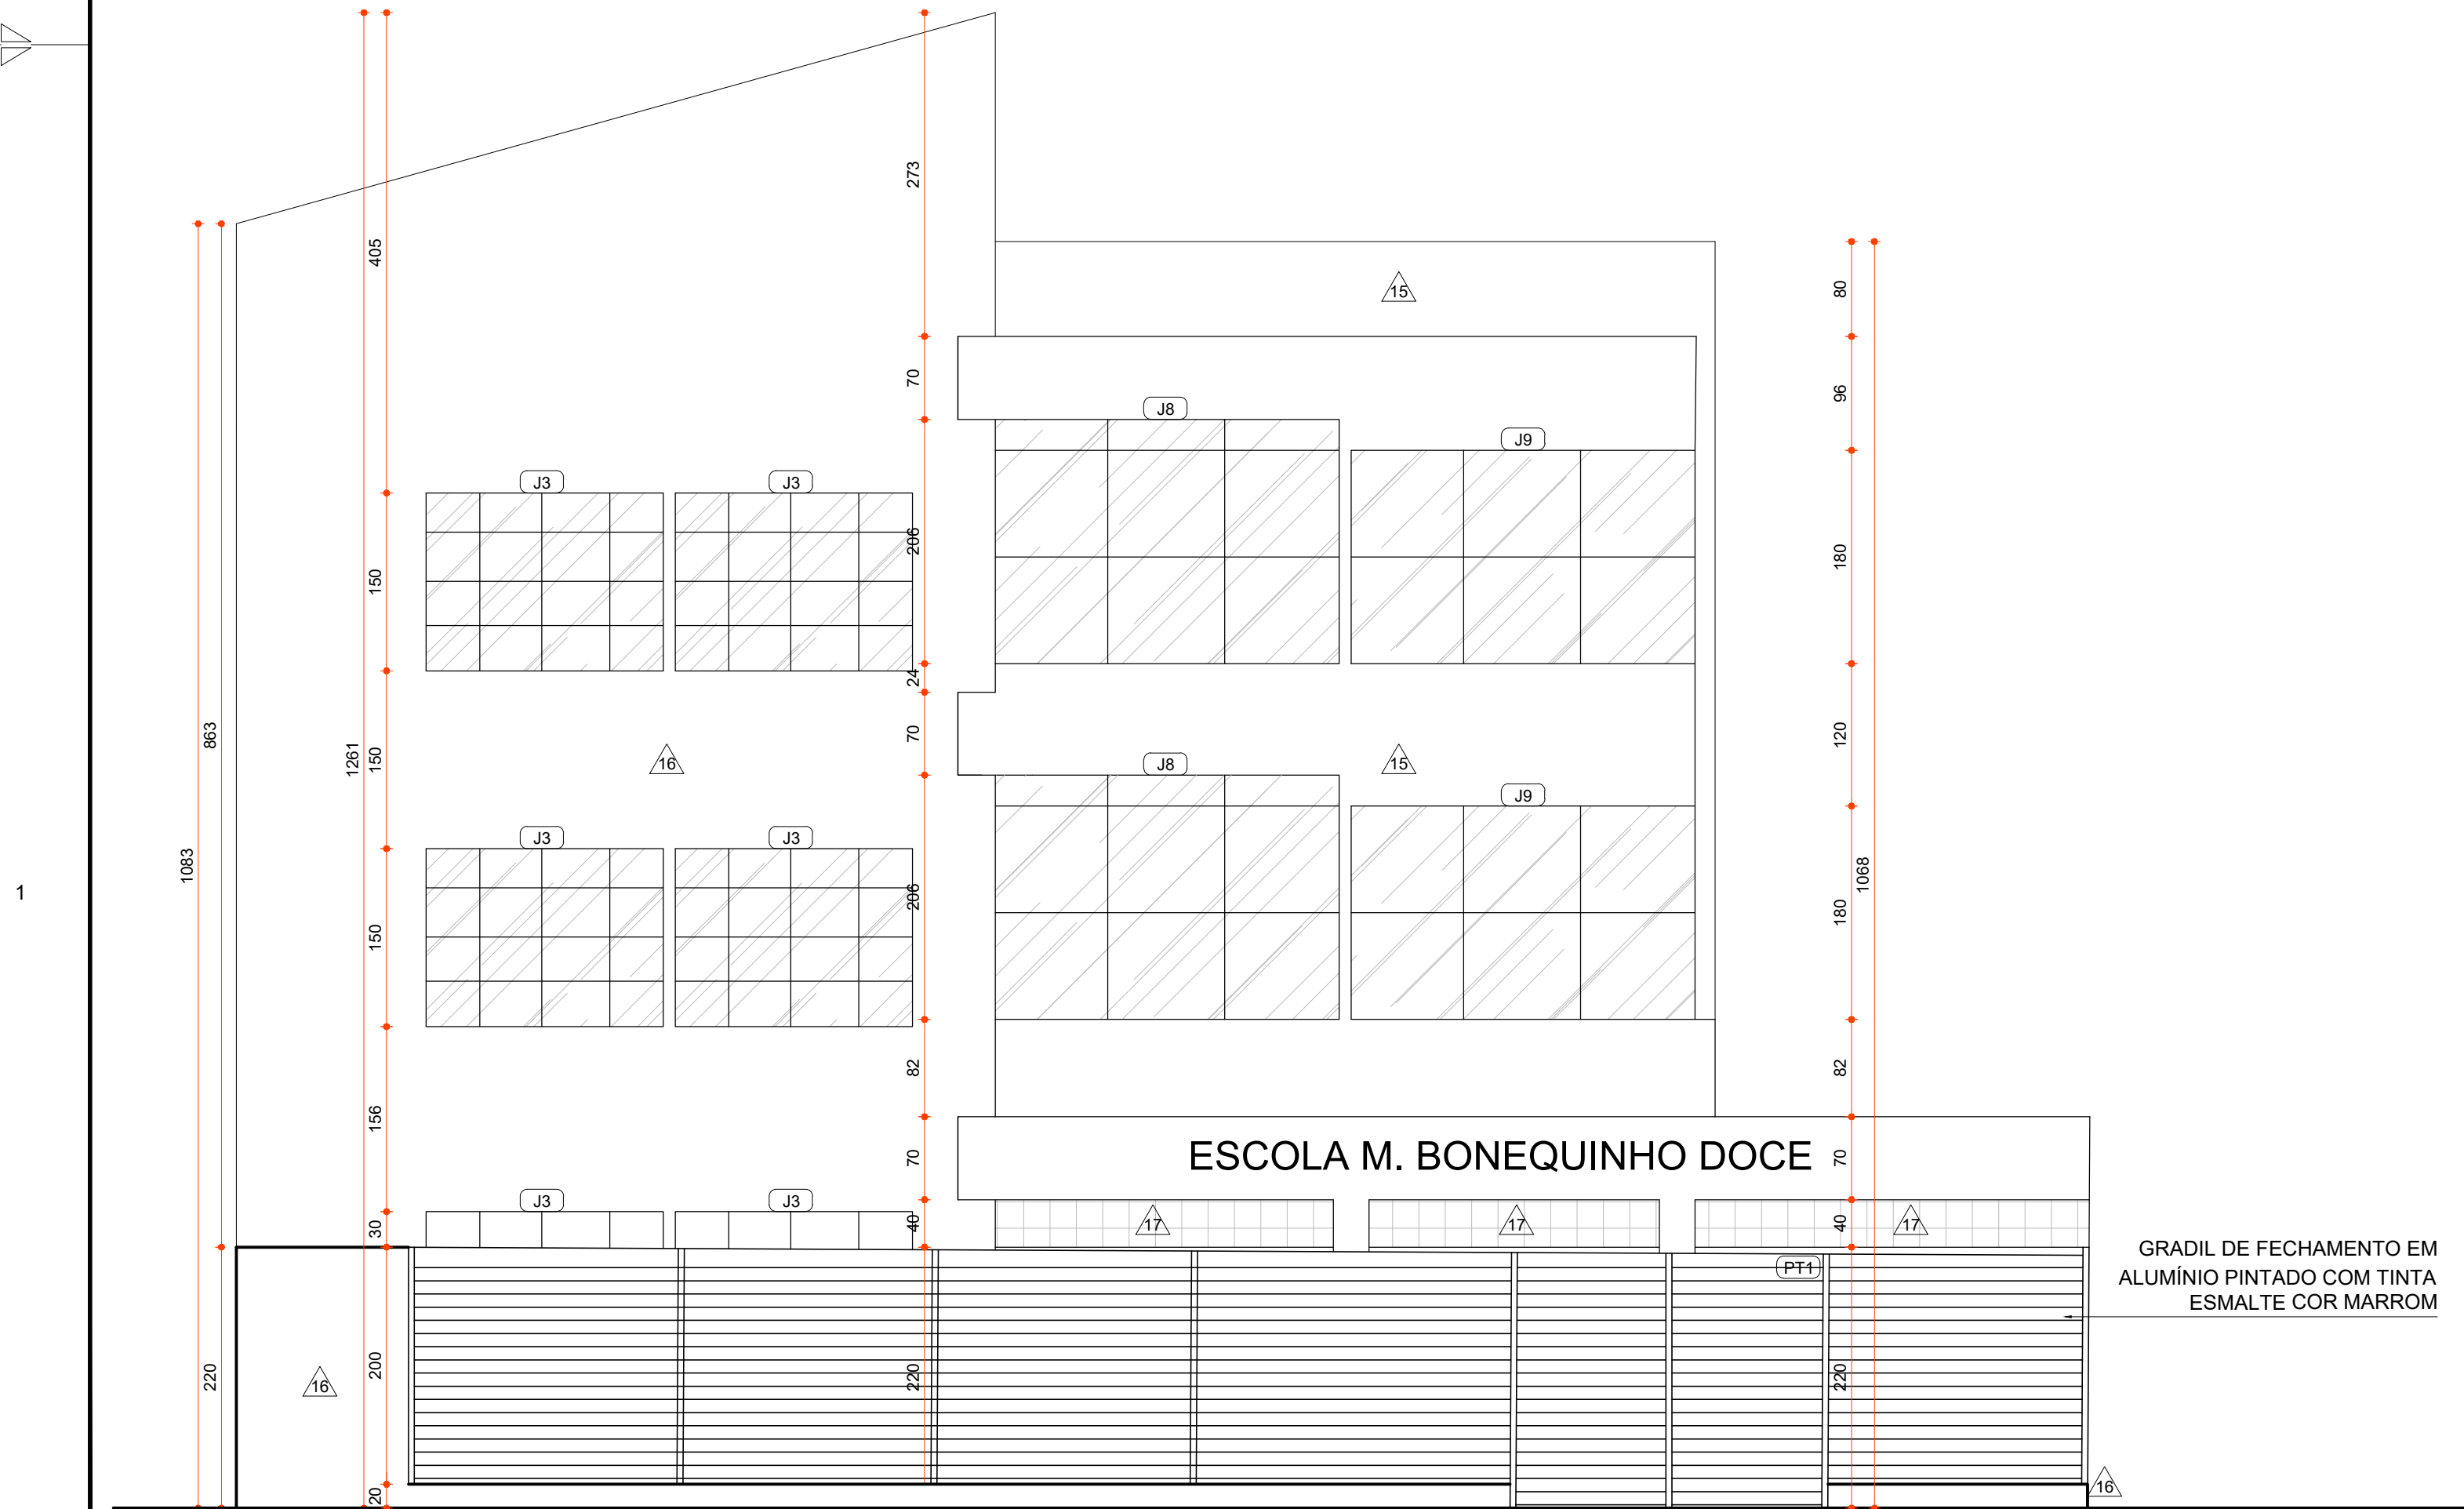

FACHADA FRONTAL
ESCALA 1:50

JANELAS				
CÓDIGO	ESPECIFICAÇÃO	DIMENSÕES (cm)		
		LARG.	ALT.	PEIT.
J1	JANELA DE CORRER EM QUATRO FOLHAS (DUAS FIXAS E UMA MÓVEIS) EM AÇO PINTADA COM TINTA ESMALTE, COR MARROM, DOTADA DE GRADE METÁLICA, PINTADA COM TINTA ESMALTE, COR MARROM.	200	150	100
J2	JANELA DE CORRER EM QUATRO FOLHAS (DUAS FIXAS E UMA MÓVEIS) EM AÇO PINTADA COM TINTA ESMALTE, COR MARROM, DOTADA DE GRADE METÁLICA, PINTADA COM TINTA ESMALTE, COR MARROM.	130	120	130
J3	JANELA BASCULANTE EM QUATRO FOLHAS, COM VIDRO FIXO INFERIOR, EM AÇO PINTADA COM TINTA ESMALTE, COR MARROM, DOTADA DE GRADE METÁLICA, PINTADA COM TINTA ESMALTE, COR MARROM.	120	80	170
J4	JANELA BASCULANTE EM UMA FOLHA, EM AÇO PINTADA COM TINTA ESMALTE, COR MARROM.	200	150	100
J5	JANELA BASCULANTE EM QUATRO FOLHAS, COM VIDRO FIXO INFERIOR, EM AÇO PINTADA COM TINTA ESMALTE, COR MARROM.	140	80	170
J6	JANELA BASCULANTE EM QUATRO FOLHAS, COM VIDRO FIXO INFERIOR, EM AÇO PINTADA COM TINTA ESMALTE, COR MARROM, DOTADA DE GRADE METÁLICA, PINTADA COM TINTA ESMALTE, COR MARROM.	100	80	170
J7	JANELA DE CORRER EM QUATRO FOLHAS (DUAS FIXAS E UMA MÓVEIS) EM AÇO PINTADA COM TINTA ESMALTE, COR MARROM, DOTADA DE GRADE METÁLICA, PINTADA COM TINTA ESMALTE, COR MARROM.	150	120	130
J8	JANELA BASCULANTE EM QUATRO FOLHAS, COM VIDRO FIXO INFERIOR, EM AÇO PINTADA COM TINTA ESMALTE, COR MARROM.	120	80	170
J9	JANELA BASCULANTE EM QUATRO FOLHAS, COM VIDRO FIXO INFERIOR, EM AÇO PINTADA COM TINTA ESMALTE, COR MARROM.	200	100	150
J10	JANELA BASCULANTE EM QUATRO FOLHAS, COM VIDRO FIXO INFERIOR E SUPERIOR, EM AÇO PINTADA COM TINTA ESMALTE, COR MARROM, DOTADA DE GRADE METÁLICA, PINTADA COM TINTA ESMALTE, COR MARROM.	320	195	110
J11	JANELA BASCULANTE EM TRÊS FOLHAS, COM VIDRO FIXO INFERIOR E SUPERIOR, EM AÇO PINTADA COM TINTA ESMALTE, COR MARROM, DOTADA DE GRADE METÁLICA, PINTADA COM TINTA ESMALTE, COR MARROM.	335	195	110
J12	JANELA BASCULANTE EM QUATRO FOLHAS, COM VIDRO FIXO INFERIOR E SUPERIOR, EM AÇO PINTADA COM TINTA ESMALTE, COR MARROM, DOTADA DE GRADE METÁLICA, PINTADA COM TINTA ESMALTE, COR MARROM.	245	195	110
J13	JANELA COM VIDRO FIXO, EM AÇO PINTADA COM TINTA ESMALTE, COR MARROM.	600	110	170
J14	JANELA COM VIDRO FIXO, EM AÇO PINTADA COM TINTA ESMALTE, COR MARROM.	409	110	170
J15	JANELA EM QUATRO FOLHAS DE VIDRO FIXO, COM VIDRO FIXO SUPERIOR, EM AÇO PINTADA COM TINTA ESMALTE, COR MARROM, DOTADA DE ABERTURA INFERIOR MEDINDO H=10cm	100	100	95
PORTAS				
CÓDIGO	ESPECIFICAÇÃO	DIMENSÕES (cm)		
		LARG.	ALT.	
P1	PORTA DE ABRIR EM UMA FOLHA, EM AÇO PINTADA COM TINTA ESMALTE, COR MARROM.	90	210	
P2	PORTA DE ABRIR EM UMA FOLHA, EM AÇO PINTADA COM TINTA ESMALTE, COR MARROM.	80	120	
P3	PORTA DE ABRIR EM UMA FOLHA, EM AÇO PINTADA COM TINTA ESMALTE, COR MARROM.	60	80	
P4	PORTA DE ABRIR EM UMA FOLHA, EM AÇO PINTADA COM TINTA ESMALTE, COR MARROM COM H=ATE 100cm DO PISO ACABADO, E VIDRO FIXO SUPERIOR EM TRÊS MÓDULOS, DOTADA DE VIDRO FIXO EM TRÊS MÓDULOS NA LATERAL MEDINDO 106cm DE LARGURA, E 296cm DE ALTURA.	200	150	
P5	PORTA DE ENROLAR EM AÇO EM AÇO PINTADA COM TINTA ESMALTE, COR MARROM, INSTALADA A H=90cm DO PISO ACABADO	130	100	
P6	PORTA EM DIVISÓRIA NAVAL	90	210	
P7	PORTA DE ABRIR EM UMA FOLHA, EM AÇO PINTADA COM TINTA ESMALTE, COR MARROM.	70	180	
P8	PORTA DE ABRIR EM UMA FOLHA, EM AÇO PINTADA COM TINTA ESMALTE, COR MARROM.	60	180	
PT1	PORTÃO DE ABRIR EM DUAS FOLHAS, EM AÇO PINTADA COM TINTA ESMALTE, COR MARROM.	258	220	

ESPECIFICAÇÕES	
VER ESPECIFICAÇÕES COMPLETAS NO MEMORIAL DESCRITIVO	
PISO	
01	PISO EM ARDÓSIA, COR VERDE, DIM.: 40X40cm
02	PISO CERÂMICO, COR BRANCO, DIM.: 35X35cm
03	PISO EM CONCRETO
PAREDE	
01	PINTURA ACRÍLICA H= ATÉ 155cm DO PISO ACABADO, COR MARROM.
02	PINTURA ACRÍLICA H= ACIMA 155cm DO PISO ACABADO, COR BRANCO.
03	PINTURA ACRÍLICA H= ATÉ 155cm DO PISO ACABADO, COR BEGE.
04	REVESTIMENTO CERÂMICO, COR BRANCA, DIM.-23X35CM ATÉ O TETO.
05	PINTURA ACRÍLICA ATÉ O TETO, COR BEGE.
06	PINTURA ACRÍLICA H= ACIMA 155cm DO PISO ACABADO, ATÉ H=10cm, COR VERDE ESCURO.
07	PINTURA ACRÍLICA H= ACIMA 155cm DO PISO ACABADO, COR BRANCO.
08	REVESTIMENTO CERÂMICO H= ACIMA 150cm DO PISO ACABADO ATÉ H=115cm, COR BRANCA, DIM.:32X56CM.
09	PINTURA ACRÍLICA ATÉ O TETO, COR MARROM.
10	PINTURA ACRÍLICA H= ACIMA 155cm DO PISO ACABADO, COR BEGE.
11	REVESTIMENTO CERÂMICO ATÉ H=85cm DO PISO ACABADO, COR BRANCA, DIM.-32X56CM.
12	REVESTIMENTO CERÂMICO H= ACIMA 85cm DO PISO ACABADO, ATÉ H=10cm, COR VERDE.
13	REVESTIMENTO CERÂMICO H= ACIMA 95cm DO PISO ACABADO, ATÉ H=105cm, COR BRANCA, DIM.-32X56CM.
14	REVESTIMENTO CERÂMICO H= ACIMA 200cm DO PISO ACABADO, ATÉ H=10cm, COR VERDE.
15	PINTURA ACRÍLICA COR BRANCO.
16	PINTURA ACRÍLICA COR MARROM.
17	REVESTIMENTO CERÂMICO H= ACIMA 270cm DO PISO ACABADO, ATÉ H=40cm, COR VERDE.
18	REVESTIMENTO CERÂMICO COR VERDE.
TETO	
01	LAJE COM PINTURA EM TINTA LÁTEX PVA, COR BRANCO NEVE.
02	FORRO EM PVC FRISADO, COR BRANCO.
03	TELHA METÁLICA TRAPEZOIDAL
RODAPÉ	
01	RODAPÉ EM ARDÓSIA, H=8CM.
02	RODAPÉ EM CERÂMICA, EXISTENTE, COR AMARELA H=10CM.
02	RODAPÉ EM CONCRETO, PINTADO COM TINTA ACRÍLICA COR MARROM, H=10cm

LEGENDA

EXISTENTE	JARDIM ÁREA PERMEÁVEL
	

SIMBOLOGIA					
	PISO		TETO		DIVERSOS
	PAREDE		RODAPÉ		ESQUADRIAS

TIPO DE ÁREA	ÁREA (m²)
ÁREA DE EDIFICAÇÃO (EXISTENTE)	864,42m²
URBANIZAÇÃO	--
DEMOLIÇÃO	--
ÁREA PERMEÁVEL	4,90m²
ÁREA TOTAL DE EDIFICAÇÃO	864,42m²

NOTAS	
OBSERVAÇÕES GERAIS:	
1.	CONFERIR MEDIDAS NO LOCAL.
2.	NÃO UTILIZAR ESCALA SOBRE PAPEL.
3.	EM CASO DE CONFLITO DE COTAS, PREVALEÇA A DO DESENHO DE MAIOR ESCALA.
4.	EM CASO DE DÚVIDAS, CONSULTE SEMPRE O RESPONSÁVEL TÉCNICO.
5.	REPRODUÇÃO TOTAL OU PARCIAL DESTA DESENHO ESTÁ PROIBIDA. DIREITOS AUTORAIS RESERVADOS DE ACORDO COM A LEI FEDERAL 9.610 DE

19 FEVEREIRO DE 1998

REVISÃO	DESCRIÇÃO	TIPO	ELABORADO	VERIFICADO	DATA
00	EMISSIONAL INICIAL	ASB	LUDEMILA OLIVEIRA	DÉBORA LACERDA	01/2024

TIPOS DE EMIÇÃO	ATP - ANTEPROJETO BSC - BÁSICO EXE - EXECUTIVO	APV - APROVADO PCT - PI CONSTRUÇÃO ASB - "AS BUILT"	CNC - CANCELADO
-----------------------	--	---	-----------------

OBJETIVA PROJETOS E SERVIÇOS

ALAMEDA OSCAR NIEMEYER, Nº500, SALA 505 – VALE DO SERENO
NOVA LIMA-MG – CEP.: 34.006-056
TEL.: (31) 3347-4405 / (31) 3347-7079 / (31) 3571-1900
E-MAIL: contato@gruppoprojetosenhengharia.com.br



REALIZAÇÃO:

PREFEITURA MUNICIPAL DE IBIRITÉ

RUA ARTHUR CAMPOS, 906
ALVORADA, IBIRITÉ - MG, 32400-538
TEL: (31) 3079-6000

ESCOLA MUNICIPAL BONEQUINHO DOCE

PRAÇA ZULMIRA CAMPOS,676 - DURAL BARROS - IBIRITÉ - MG, CEP.:32400-000

AS BUILT DE ARQUITETURA

RESPONSÁVEL TÉCNICO:  DÉBORA EVELYN CALDEIRA DE LACERDA DAU - A008997-2	CONTRATANTE DO PROJETO: RESPONSÁVEL DA CONTRATANTE
---	---

DATA:	ESCALA:	CÓDIGO:
JANEIRO/2024	INDICADA	PRJ-ARQ

TÍTULO DOS DESENHOS: FACHADAS	PRANCHA: 06/07
----------------------------------	-------------------

DIREITOS AUTORAIS RESERVADOS; PROIBIDO REPRODUÇÃO, DIVULGAÇÃO OU ALTERAÇÃO SEM ORDEM EXPRESSA DO AUTOR.	TÍTULO DOS DESENHOS: PRJ-41688-ARQ-ASB-0101-REV00
---	--