



2

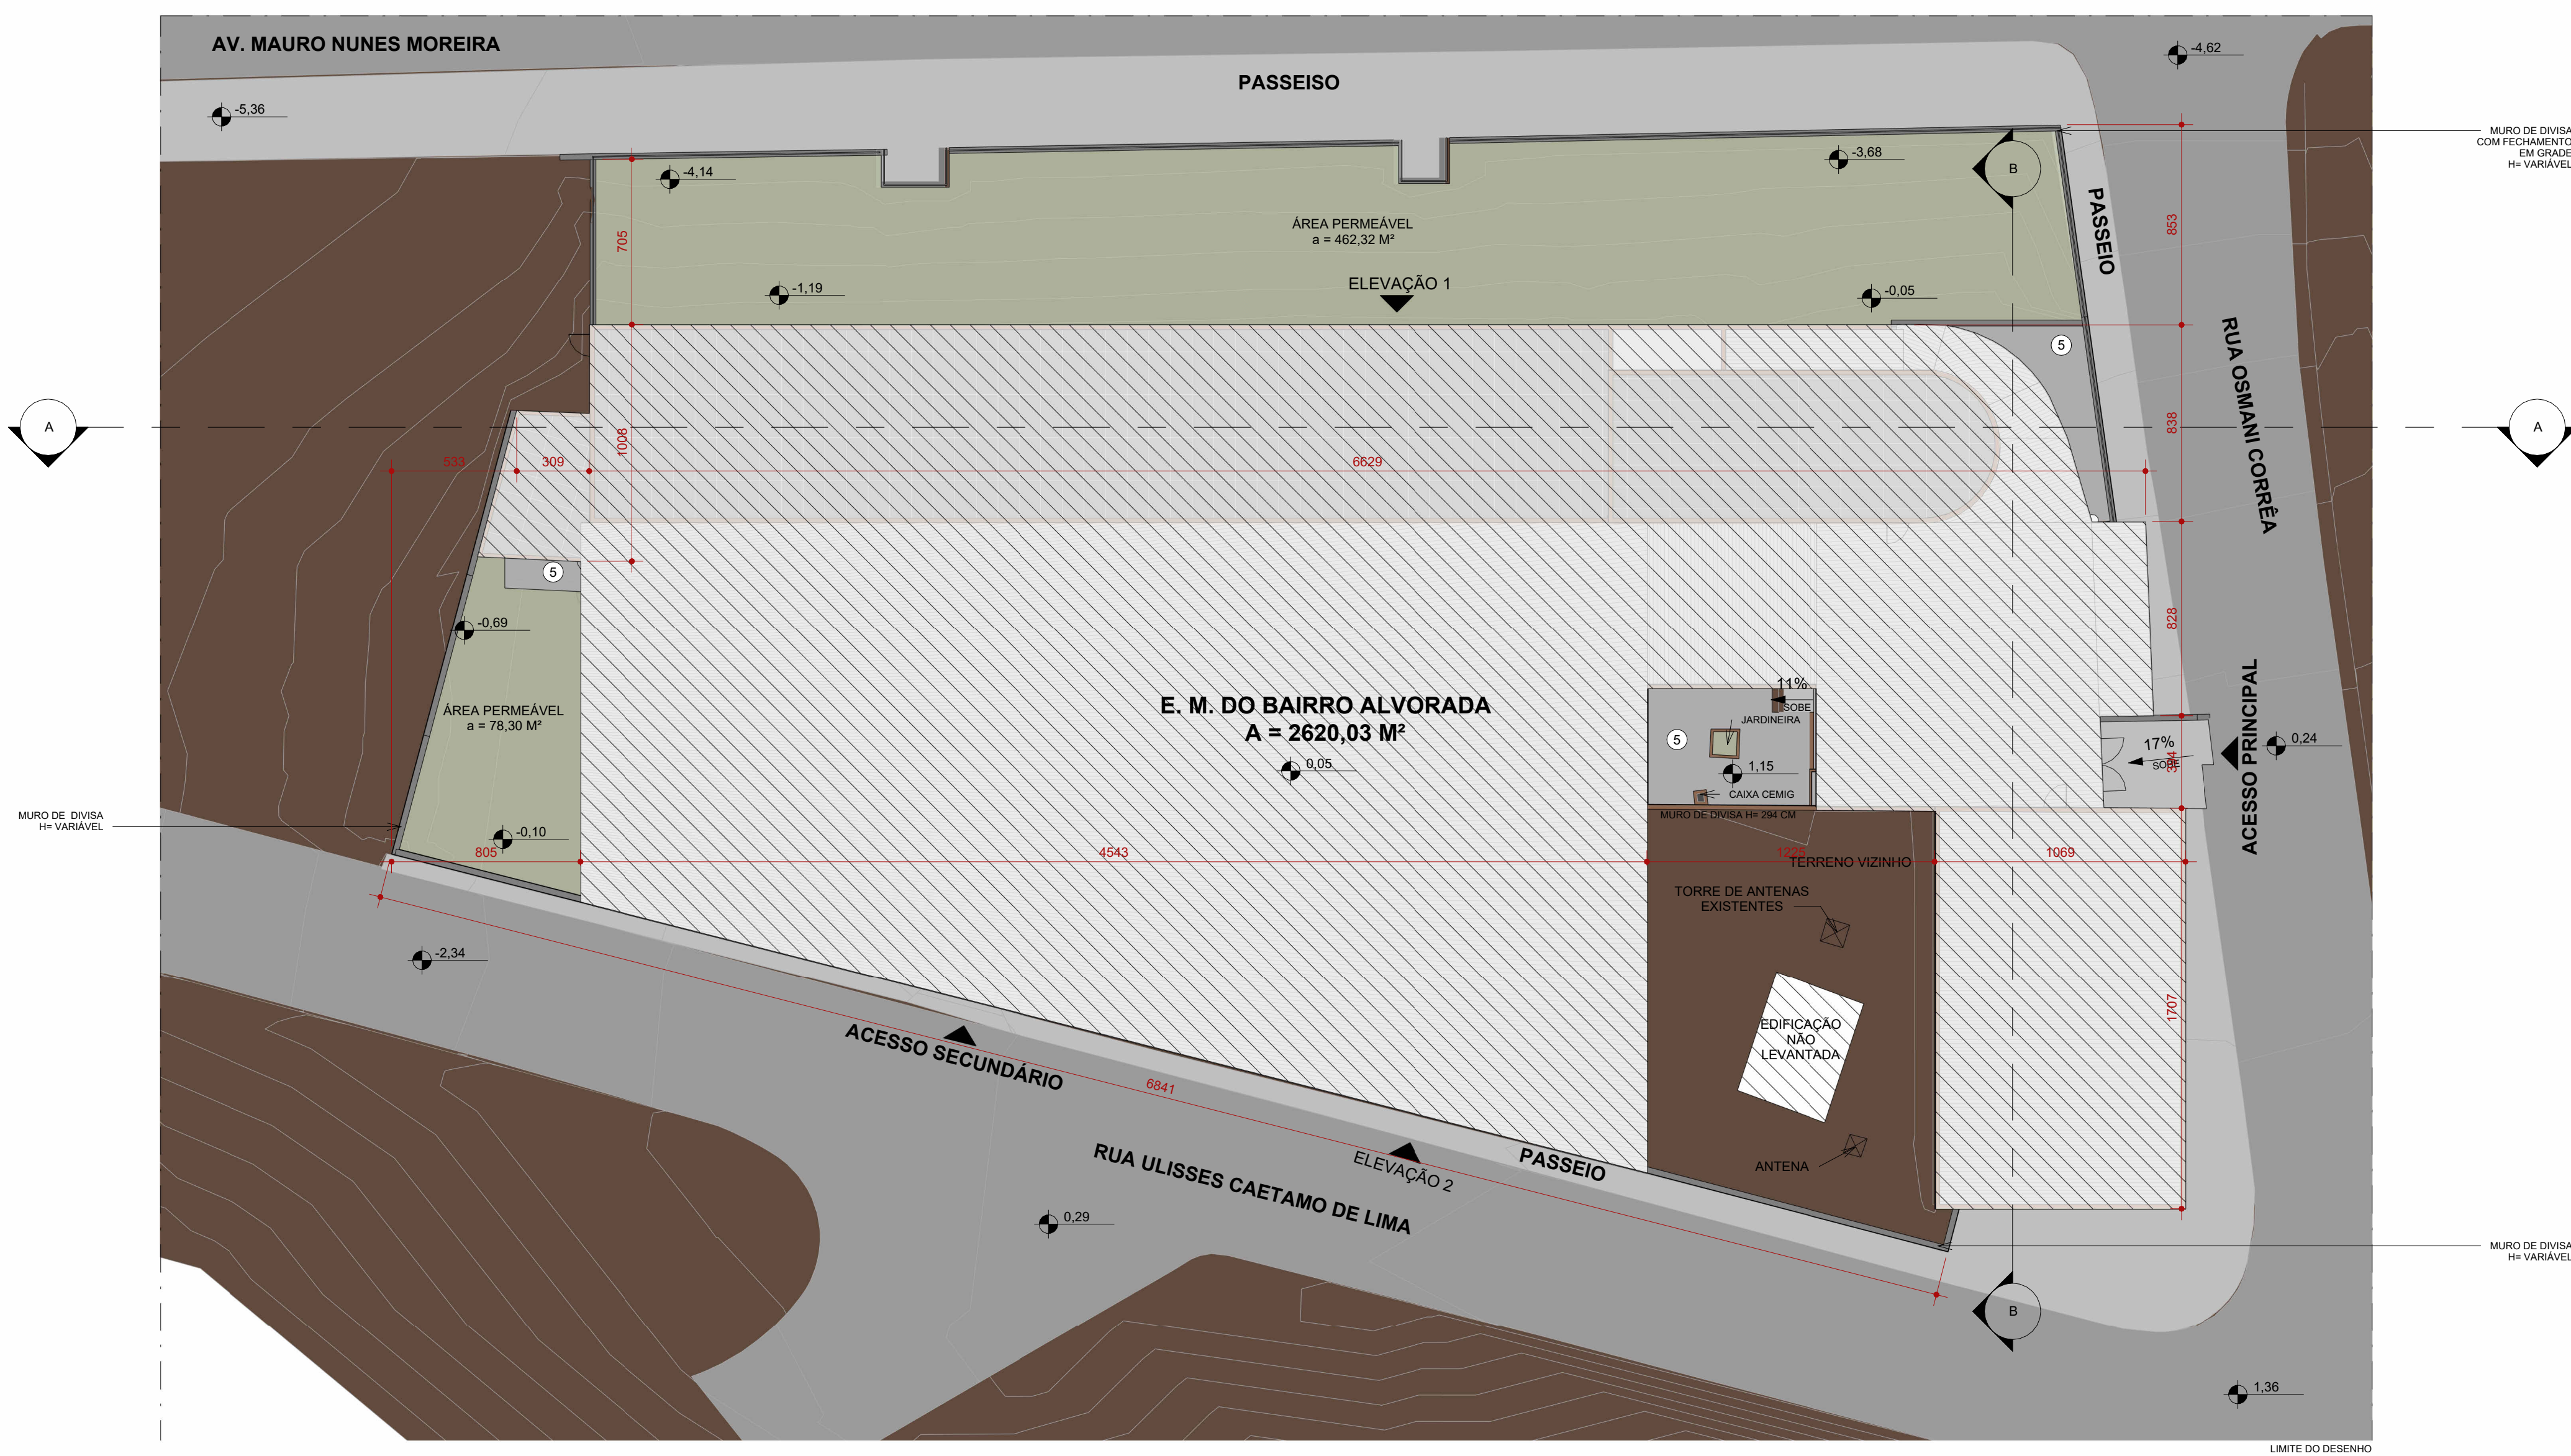

1 PLANTA DE IMPLANTAÇÃO
ESCALA 1: 200
O NÍVEL 0,00 DO PROJETO CORRESPONDE AO NÍVEL 953,72 DO LEVANTAMENTO TOPOGRÁFICO

1

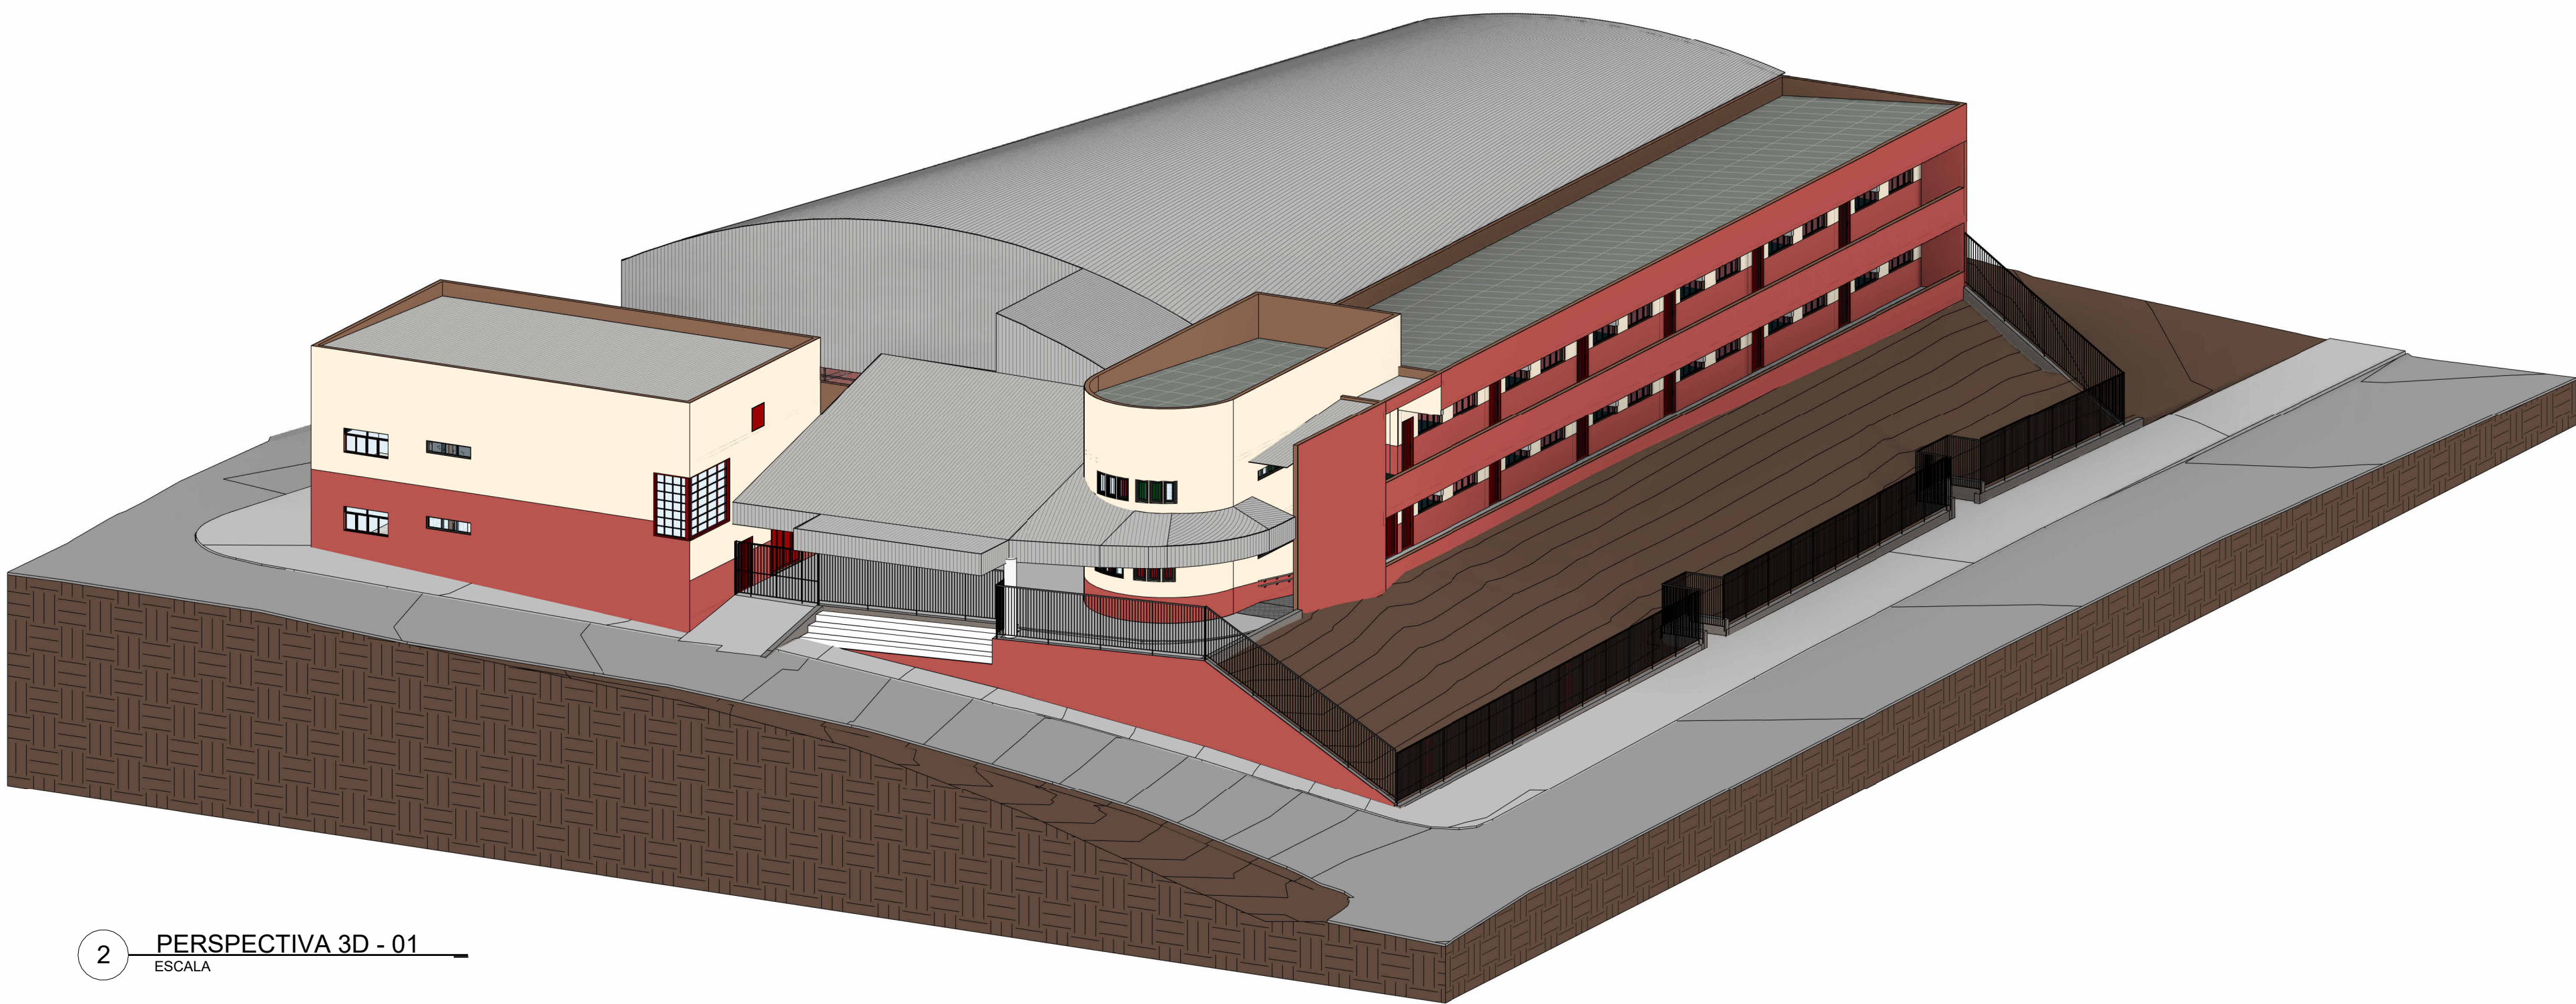

2 PERSPECTIVA 3D - 01
ESCALA

MAPA-CHAVE



PISOS - AS BUILT

CÓD.	DESCRIÇÃO
1	PISO EM ARDOSIA 40X40 CM
2	PISO EM CERÂMICA, DIM 60X60 CM, NA COR BRANCO COM DETALHES EM BEJE
3	PINTURA PARA DEMARCAÇÃO DE PISO, EM TINTA NA COR VERDE
4	PISO EM CERÂMICA, DIM 60X60 CM, NA COR BRANCO COM DETALHES EM CINZA
5	PISO EM CIMENTO CAMURÇADO, COM PINTURA NA COR CINZA
6	PISO EM CERÂMICA, DIM 45X45 CM, NA COR BRANCO
7	PISO EM CIMENTO CAMURÇADO, COM PINTURA NA COR VERMELHA
8	PISO EM CERÂMICA, ACABAMENTO ACETINADO, DIM 40X40 CM, NA COR BEGE
9	PISO EM CIMENTO CAMURÇAD
10	PISO EM ARDOSIA
11	PISO EM CERÂMICA, ACABAMENTO ACETINADO, DIM 45X45 CM, NA COR BRANCO
12	PISO EM CERÂMICA, ACABAMENTO ACETINADO, DIM 40X40 CM, NA COR BRANCO COM DETALHE RAJADO
13	PISO EM CIMENTO POLIDO, COM PINTURA NA COR CINZA
14	TAMPA DA CAIXA DE CEMIG, EM AÇO

LEGENDA

EXISTENTE	JARDIM
ÁREA PERMEÁVEL	

SIMBOLOGIAS

X	PISO	X	TETO	X	DIVERSOS
X	PARADE	X	RODAPE	X	ESQUADRIAS

E EXISTENTE A SER MANTIDO

QUADRO DE ÁREAS

ÁREA CONSTRUÍDA EXISTENTE	2620,03 M²	ÁREA PERMEÁVEL	540,62 M²	CORFICIENTE DE APROVEITAMENTO	
ÁREA A DEMOLIR		ÁREA DE PROJEÇÃO		TAXA DE OCUPAÇÃO	
ÁREA A CONTRUIR		Nº DE PAVIMENTOS	2	TAXA DE PERMEABILIDADE	540,62 M²
ÁREA TOTAL CONTRUIDA					

NOTAS

- OBSERVAÇÕES GERAIS:
- 1 - CONFERIR MEDIDAS NO LOCAL
 - 2 - NÃO UTILIZAR ESCALA SOBRE PAPEL
 - 3 - EM CASO DE CONFLITO DE COTAS, PREVALECE A DO DESENHO DE MAIOR ESCALA
 - 4 - EM CASO DE DÚVIDAS, CONSULTE SEMPRE O RESPONSÁVEL TÉCNICO
 - 5 - COTAS EM CENTÍMETROS
 - 6 - O NÍVEL 0,00 DO PROJETO CORRESPONDE AO NÍVEL 953,72 DO LEVANTAMENTO TOPOGRÁFICO
 - 7 - A ROTAÇÃO DO NORTE DE PROJETO CERRESPONDE A 56° ROTACIONADO PARA A ESQUERDA, EM RELAÇÃO AO NORTE VERDADEIRO

REVISÃO	DESCRIÇÃO	TIPO	ELABORADO	VERIFICADO	DATA
00	EMIÇÃO INICIAL	ASB	DRIELFY REIS	DEBORA LACERDA	07/2024

TIPOS DE EMISSÃO	A - PRELIMINAR B - PARA APROVAÇÃO C - PARA CONHECIMENTO	D - PARA COTAÇÃO E - PARA CONSTRUÇÃO F - CONFORME COMPRADO	G - CONFORME CONSTRUÍDO H - CANCELADO
------------------	---	--	--

ELABORAÇÃO:

OBJETIVA OBJETIVA PROJETOS E SERVIÇOS
PROJETOS E SERVIÇOS
ALAMEDA OSCAR NIEMAYER, Nº 500, SALAS 505 - VALE DO SERENO
NOVA LIMA / MG - CEP: 34.006-059
TEL.: (31) 3347-4405 / (31) 3347-7079 / (31) 3571-1920
E-MAIL: contato@grupoprojetosengenharia.com.br

REALIZAÇÃO:

PREFEITURA MUNICIPAL DE IBIRITÉ
RUA ARTHUR CAMPOS, Nº 906, ALVORADA, IBIRITÉ - MG - CEP: 32400-538
TEL.: (31) 3079-6000

E. M. DO BAIRRO ALVORADA

RUA ULISSES CAETANO DE LIMA, 162, ALVORADA, IBIRITÉ - MG - 32400-000

AS BUILT DE ARQUITETURA

AUTORIA DO PROJETO:		CONTRATANTE DO PROJETO:	
 DEBORA LACERDA CAU - A257897-2		PREFEITURA MUNICIPAL DE IBIRITÉ	
DATA:	ESCALA:	CÓDIGO:	
JULHO/2024	INDICADA	PRJ-41732	
TÍTULO DOS DESENHOS: PLANATA DE IMPLANTAÇÃO PERSPECTIVA 3D - 01		PRANCHA:	01 / 07
DIREITOS AUTORAIS RESERVADOS. PROIBIDO REPRODUÇÃO, DIVULGAÇÃO OU ALTERAÇÃO SEM ORDEM EXPRESSA DO AUTOR.		TÍTULO DO ARQUIVO: PRJ-41732-ARQ-ASB-IBT-EMBA-0102-REV00	