




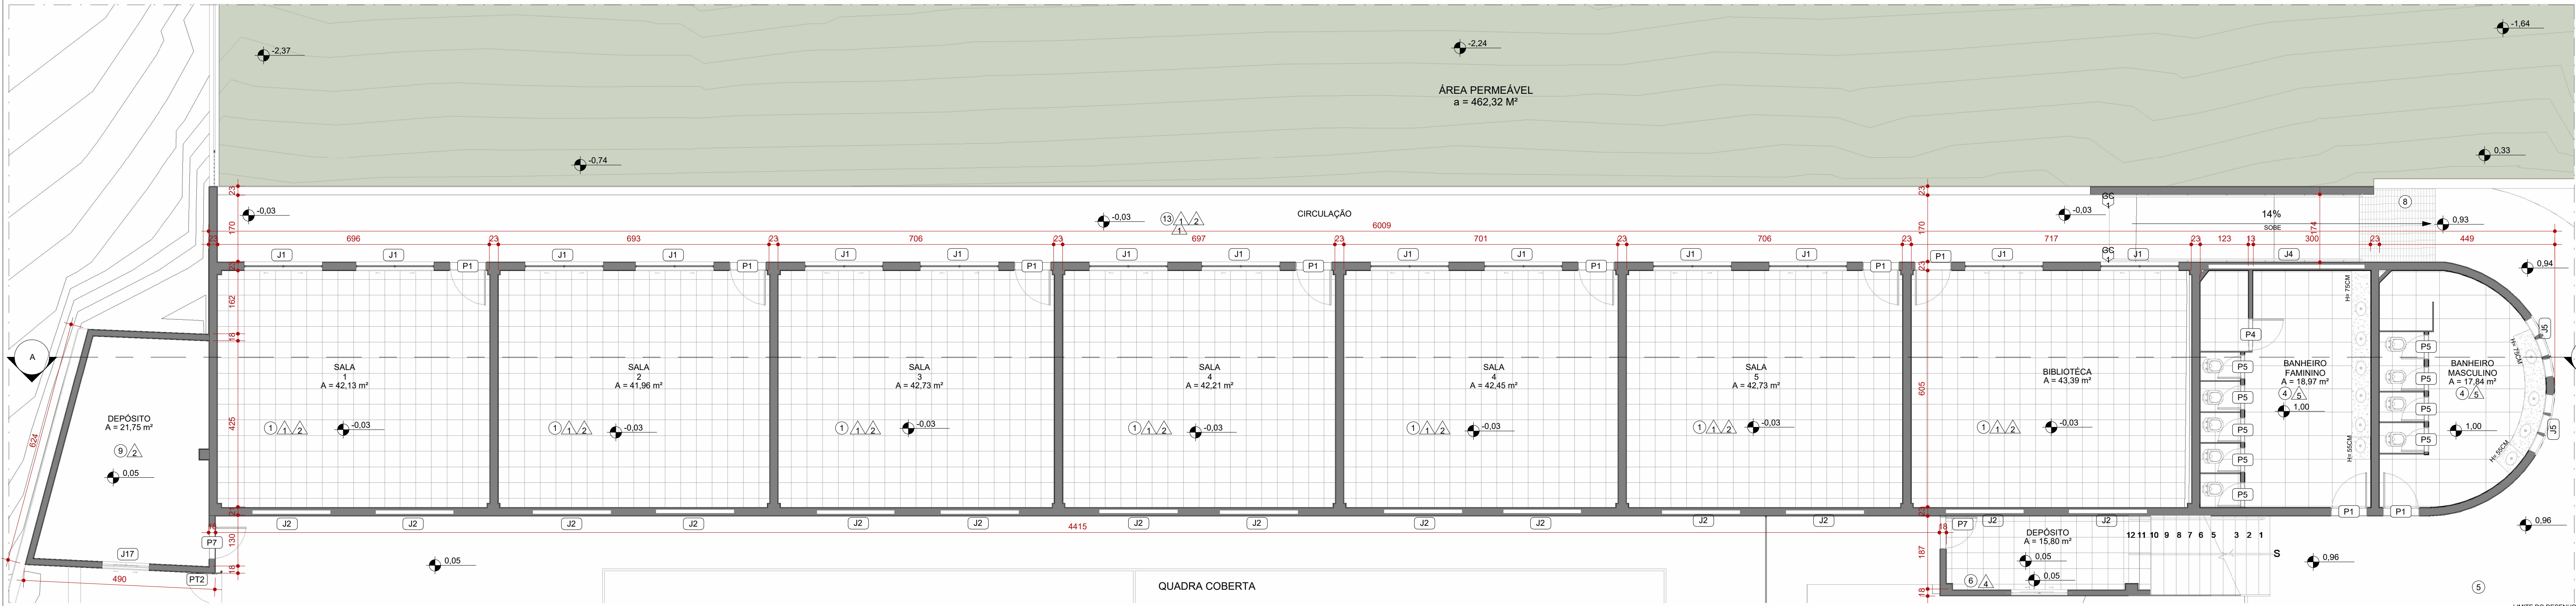

1 PLANTA BAIXA SALAS - TÉRREO
ESCALA 1:75
O NÍVEL 0,00 DO PROJETO CORRESPONDE AO NÍVEL 953,72 DO LEVANTAMENTO TOPOGRÁFICO

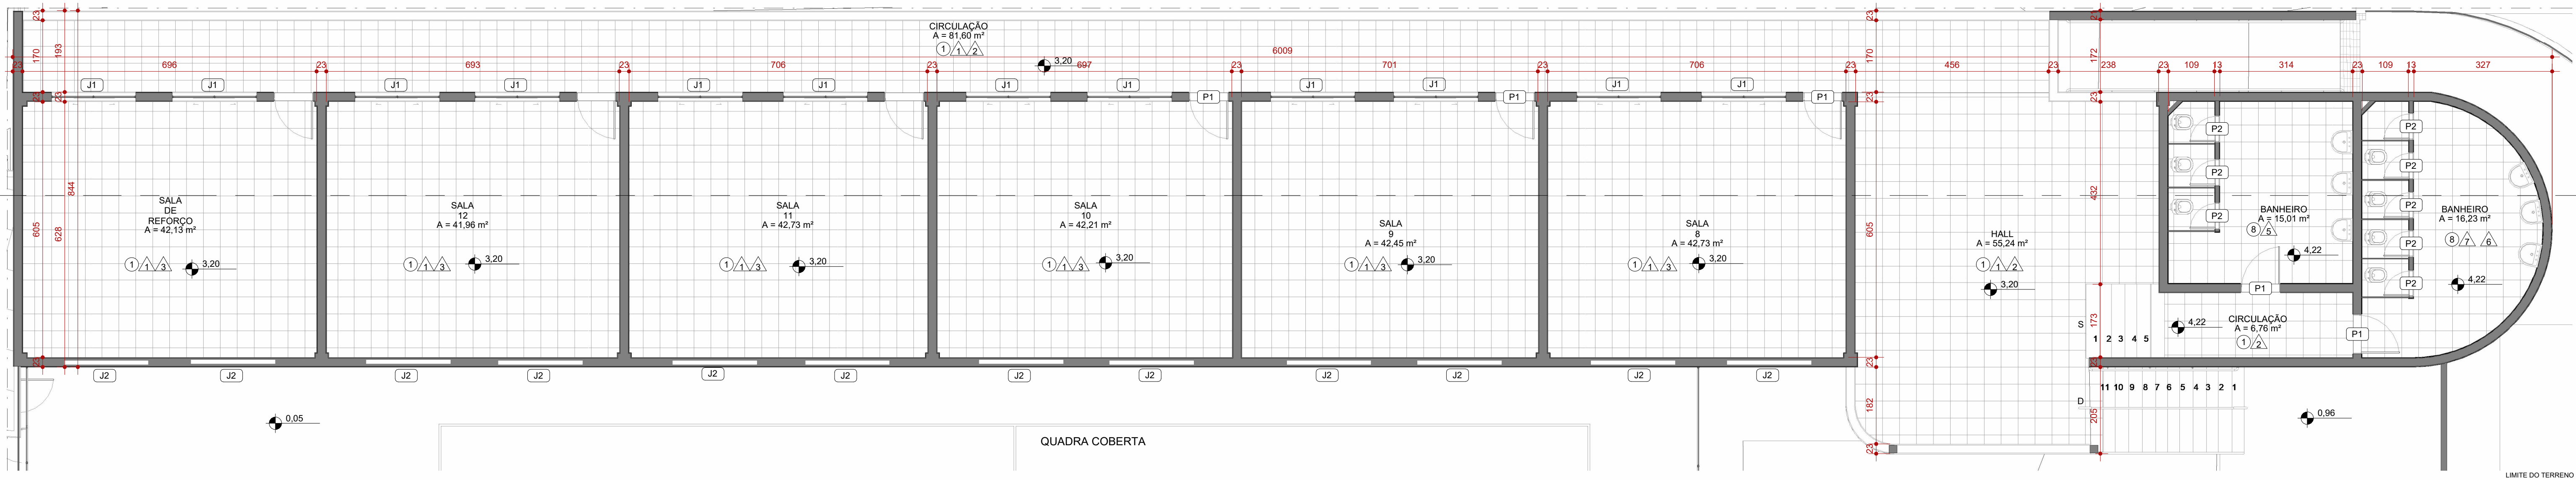

2 PLANTA BAIXA SALAS - PAVIMENTO 1
ESCALA 1:75
O NÍVEL 0,00 DO PROJETO CORRESPONDE AO NÍVEL 953,72 DO LEVANTAMENTO TOPOGRÁFICO

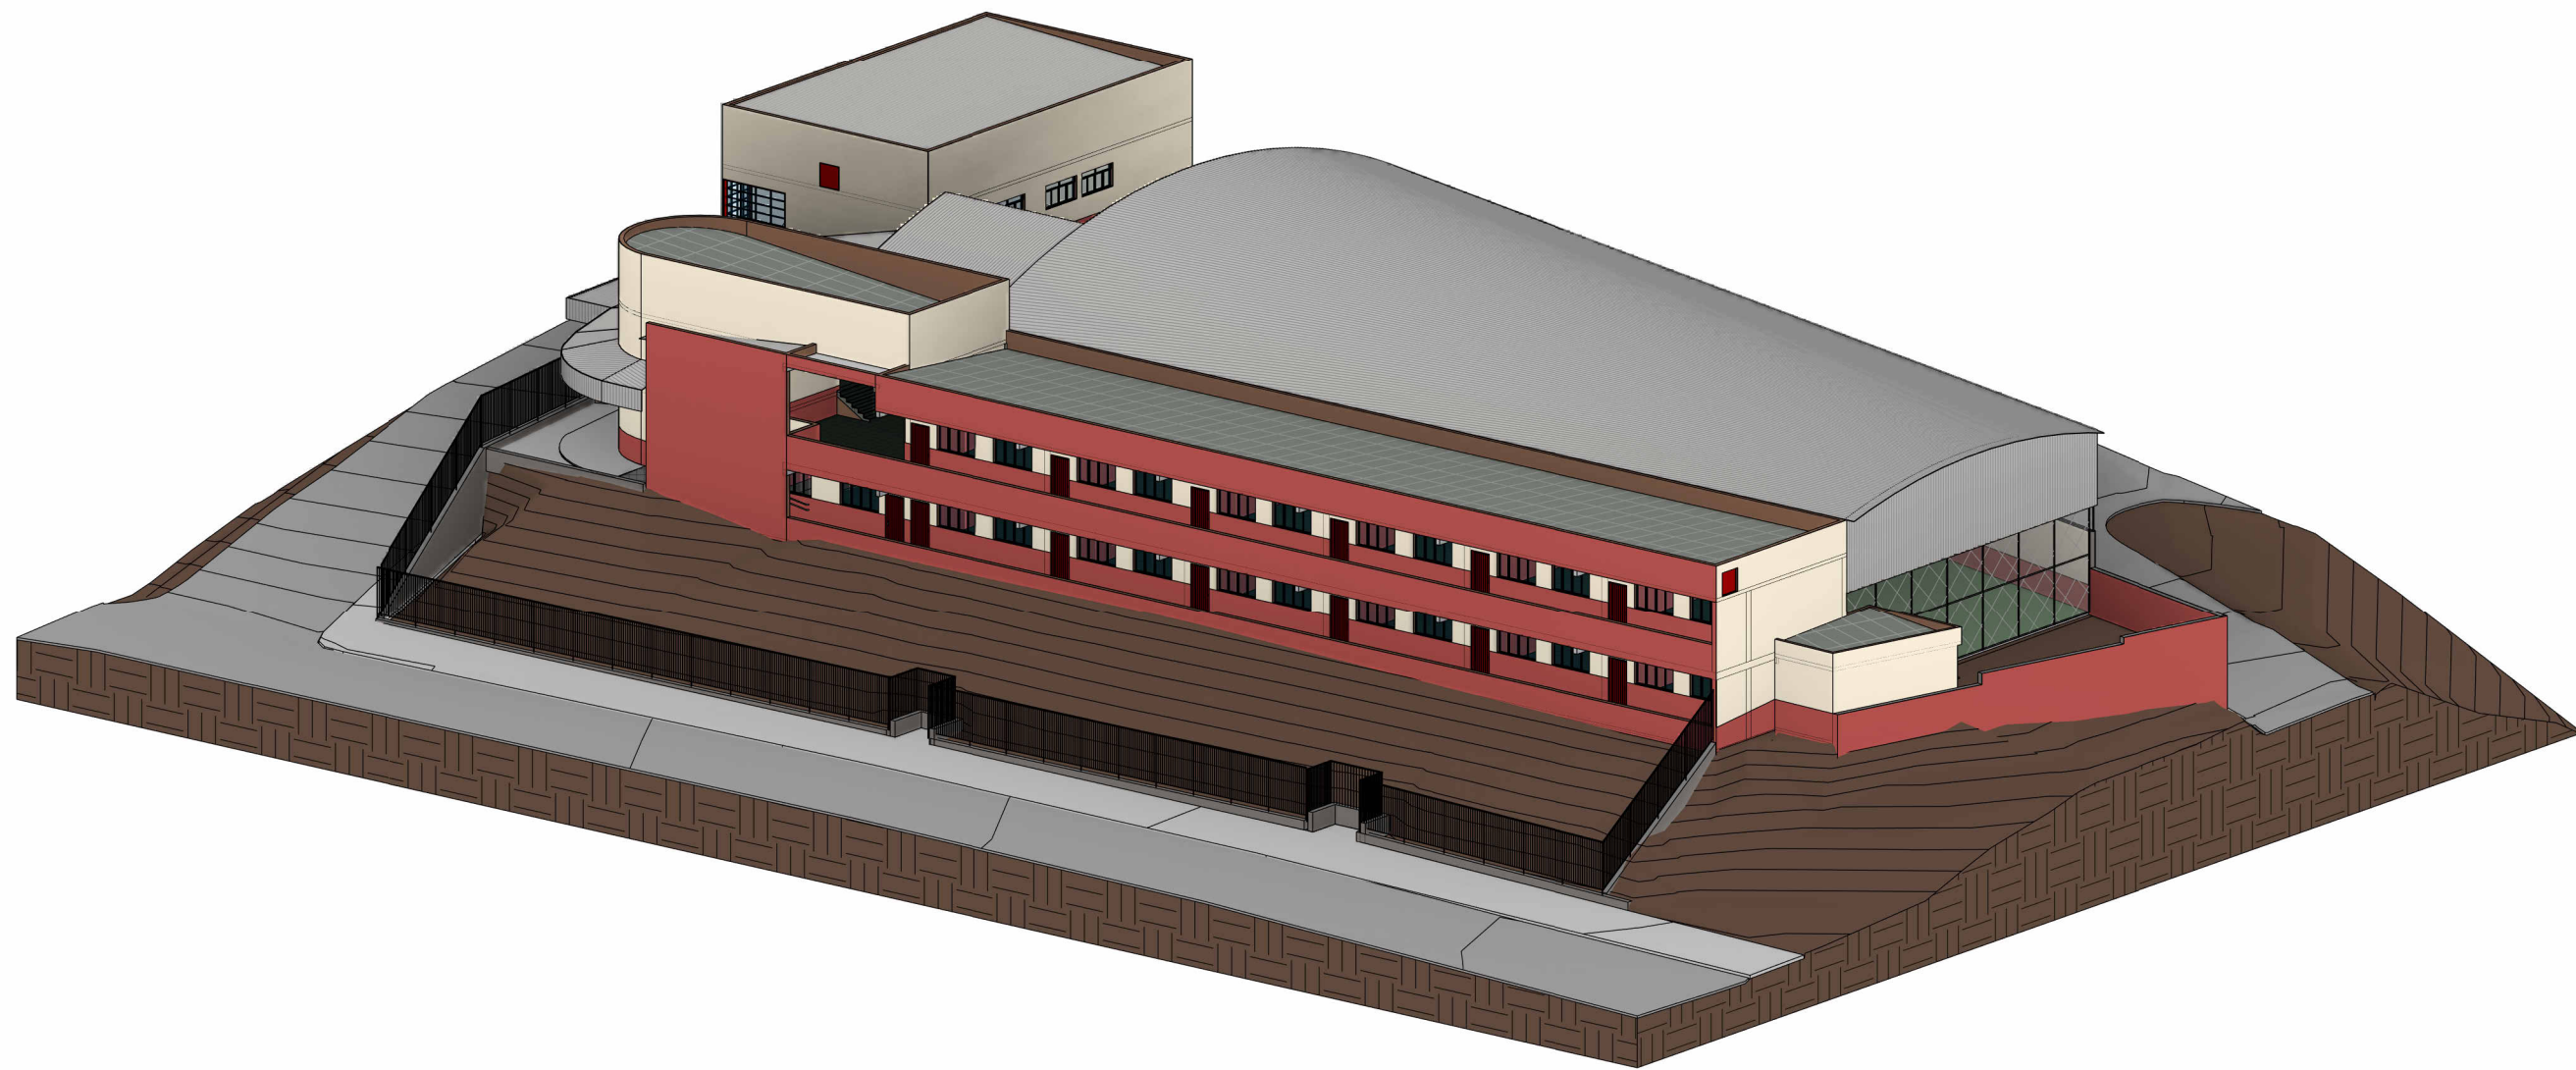

3 PERSPECTIVA 3D - 02
ESCALA



MAPA CHAVE

PISOS - AS BUILT	
CÓD.	DESCRIÇÃO
1	PISO EM ARDOSIA 40X40 CM
2	PISO EM CERÂMICA, DIM 60X60 CM, NA COR BRANCO COM DETALHES EM BEJE
3	PINTURA PARA DEMARCAÇÃO DE PISO, EM TINTA NA COR VERDE
4	PISO EM CERÂMICA, DIM 60X60 CM, NA COR BRANCO COM DETALHES EM CINZA
5	PISO EM CIMENTO CAMURÇADO, COM PINTURA NA COR CINZA
6	PISO EM CERÂMICA, DIM 45X45 CM, NA COR BRANCO
7	PISO EM CIMENTO CAMURÇADO, COM PINTURA NA COR VERMELHA
8	PISO EM CERÂMICA, ACABAMENTO ACETINADO, DIM 40X40 CM, NA COR BEGE
9	PISO EM CIMENTO CAMURÇADO
10	PISO EM ARDOSIA
11	PISO EM CERÂMICA, ACABAMENTO ACETINADO, DIM 45X45 CM, NA COR BRANCO
12	PISO EM CERÂMICA, ACABAMENTO ACETINADO, DIM 40X40 CM, NA COR BRANCO COM DETALHE RAJADO
13	PISO EM CIMENTO POLIDO, COM PINTURA NA COR CINZA
14	TAMPA DA CAIXA DE CEMIG, EM AÇO

LEGENDA

EXISTENTE	JARDIM
ÁREA PERMEÁVEL	ÁREA PERMEÁVEL

SIMBOLOGIAS

X	PISO	X	TETO	X	DIVERSOS
X	PARADE	X	RODAPE	X	ESQUADRIAS

QUADRO DE ÁREAS

ÁREA CONSTRUÍDA EXISTENTE	2620,03 M²	ÁREA PERMEÁVEL	540,62 M²	CORFICIENTE DE APROVEITAMENTO	
ÁREA A DEMOLIR		ÁREA DE PROJEÇÃO		TAXA DE OCUPAÇÃO	
ÁREA A CONTRUIR		Nº DE PAVIMENTOS	2	TAXA DE PERMEABILIDADE	540,62 M²
ÁREA TOTAL CONTRUÍDA					

NOTAS

- OBSERVAÇÕES GERAIS:
- 1 - CONFERIR MEDIDAS NO LOCAL
 - 2 - NÃO UTILIZAR ESCALA SOBRE PAPEL
 - 3 - EM CASO DE CONFLITO DE COTAS, PREVAILCE A DO DESENHO DE MAIOR ESCALA
 - 4 - EM CASO DE DÚVIDAS, CONSULTE SEMPRE O RESPONSÁVEL TÉCNICO
 - 5 - COTAS EM CENTÍMETROS
 - 6 - O NÍVEL 0,00 DO PROJETO CORRESPONDE AO NÍVEL 953,72 DO LEVANTAMENTO TOPOGRÁFICO
 - 7 - A ROTAÇÃO DO NORTE DE PROJETO CORRESPONDE A 58° ROTAÇÃO PARA A ESQUERDA, EM RELAÇÃO AO NORTE VERDADEIRO

REVISÃO	DESCRIÇÃO	TIPO	ELABORADO	VERIFICADO	DATA
00	EMISSÃO INICIAL	ASB	DRIELFY REIS	DEBORA LACERDA	07/2024

TIPOS DE EMIÇÃO	A - PRELIMINAR	D - PARA COTAÇÃO	G - CONFORME CONSTRUÍDO
	B - PARA APROVAÇÃO	E - PARA CONSTRUÇÃO	H - CANCELADO
	C - PARA CONHECIMENTO	F - CONFORME COMPRADO	

OBJETIVA OBJETIVA PROJETOS E SERVIÇOS
PROJETOS E SERVIÇOS
ALAMEDA OSCAR NIEMAYER, Nº 500, SALAS 505 - VALE DO SERENO
NOVA LIMA, MG - CEP: 34.065-058
TEL: (31) 3347-4405 | (31) 3347-7079 | (31) 3571-1620
E-MAIL: contato@grupoprojetosobjetiva.com.br

PREFEITURA MUNICIPAL DE IBIRITÉ
RUA ARTHUR CAMPOS, Nº 906, ALVORADA, IBIRITÉ - MG - CEP: 32400-638
TEL: (31) 3079-6000

E. M. DO BAIRRO ALVORADA
RUA ULISSES CAETANO DE LIMA, 162, ALVORADA, IBIRITÉ - MG, 32400-000

AS BUILT DE ARQUITETURA
AUTORIA DO PROJETO: DEBORA LACERDA
CAU - A257897-2

CONTRATANTE DO PROJETO: PREFEITURA MUNICIPAL DE IBIRITÉ

DATA: JULHO/2024
ESCALA: INDICADA
CÓDIGO: PRJ-41732

TÍTULO DO PROJETO: PLANTA BAIXA SALAS - TÉRREO
PLANTA BAIXA SALAS - PAVIMENTO 1
PERSPECTIVA 3D - 02

TÍTULO DO ARQUIVO: PRJ-41732-ARG-ASB-IBT-EMBA-0102-REV00

JANELAS - AS BUILT					ACABAMENTOS DE PAREDE - AS BUILT				
CÓD.	DESCRIÇÃO	LARG. (cm)	ALTURA (cm)	PEITORIL (cm)	QUANT.	CÓD.	DESCRIÇÃO	LARG. (cm)	ALTURA (cm)
J1	JANELA DE CORRER COM 4 FOLHAS, DUAS CENTRAIS MOVEIS, 2 LATERIAS FIXAS, 2 PAINÉIS SUPERIORES BASCULANTES, COM ESTRUTURA METÁLICA PINTADA NA COR VERMELHA	200	130	120	26	1	ALAMBRADO ESTRUTURADO POR TUBOS DE AÇO GALVANIZADO COM TELA DE ARAME GALV. FIO 14BWG E MALHA 5X5CM	90	210
J2	JANELA BASCULANTE COM QUATRO PAINÉIS EM VIDRO, ESTRUTURA EM AÇO PINTADO NA COR VERMELHO	200	40	<varia>	26	2	PINTURA SOBRE REBOCO COR. VERMELHO	60	170
J4	JANELA BASCULANTE, EM OITO PAINÉIS DE VIDRO, ESTRUTURA METÁLICA PINTADA NA COR VERMELHA	400	40	170	2	3	PINTURA SOBRE REBOCO COR. BRANCO	60	170
J5	JANELA BASCULANTE COM UM PAINEL, ESTRUTURA METÁLICA PINTADA EM VERMELHO	40	80	170	12	4	PINTURA SOBRE REBOCO COR. CINZA	100	100
J6	JANELA DE CORRER COM 4 FOLHAS, DUAS CENTRAIS MOVEIS, 2 LATERIAS FIXAS, 2 PAINÉIS SUPERIORES BASCULANTES, COM ESTRUTURA METÁLICA PINTADA NA COR VERMELHA	200	100	150	7	5	REVESTIMENTO CERÂMICO, ACABAMENTO ACETINADO, COR BRANCO, DIM: 30x30cm	70	210
J7	JANELA BASCULANTE COM TRÊS PAINÉIS EM VIDRO, ESTRUTURA EM AÇO PINTADO NA COR VERMELHO	200	50	200	2	6	REVESTIMENTO CERÂMICO, ACABAMENTO ACETINADO, COR BRANCO, DIM: 15X15cm	80	210
J8	JANELA FIXA COM TRINTA PAINÉIS EM VIDRO, ESTRUTURA EM AÇO PINTADO NA COR VERMELHA	325	260	0	1	7	REVESTIMENTO CERÂMICO, ACENTADO NA DIAGONAL ACABAMENTO ACETINADO, COR BRANCO, DIM: 30x30cm	105	215
J9	JANELA FIXA COM QUINZE PAINÉIS EM VIDRO, ESTRUTURA EM AÇO PINTADO NA COR VERMELHA	160	260	0	1	8	FECHAMENTO METÁLICO	245	245
J10	JANELA DE CORRER COM 4 FOLHAS, DUAS CENTRAIS MOVEIS, 2 LATERIAS FIXAS, 2 PAINÉIS SUPERIORES BASCULANTES, COM ESTRUTURA METÁLICA PINTADA NA COR VERMELHA	180	100	140	2	P1	PORTA METÁLICA DE GIRO PINTADA NA COR VERMELHO	80	180
J11	JANELA DE CORRER COM 4 FOLHAS, DUAS CENTRAIS MOVEIS, 2 LATERIAS FIXAS, 2 PAINÉIS SUPERIORES BASCULANTES, COM ESTRUTURA METÁLICA PINTADA NA COR VERMELHA	200	100	140	4	P2	PORTA METÁLICA DE GIRO PINTADA NA COR VERMELHO	120	210
J12	JANELA BASCULANTE, ESTRUTURA EM AÇO PINTADO NA COR VERMELHO	100	100	140	1	P4	PORTÃO DE CORRER EM AÇO PINTADO NA COR VERMELHO	350	215
J14	JANELA DE CORRER COM 4 FOLHAS, DUAS CENTRAIS MOVEIS, 2 LATERIAS FIXAS, COM ESTRUTURA METÁLICA PINTADA NA COR VERMELHA	145	80	140	1	P7	PORTA DE GIRO COM PAINÉIS DE VIDRO, ESTRUTURA EM AÇO PINTADO NA COR VERMELHO	80	210
J17	JANELA DE CORRER COM 4 FOLHAS, 2 FIXAS E 2 MOVEIS, ESTRUTURA EM AÇO PINTADO NA COR VERMELHO	120	130	80	1	P13	PORTÃO DE GIRO EM GRADE COM FECHAMENTO EM CHAPA METÁLICA	366	220
J18	JALA DE CORRER EM BLINDEX, DOIS PAINÉIS, UM MOVEL E U FIXO	230	180	110	1	P15	PORTÃO DE GIRO EM AÇO	90	180