



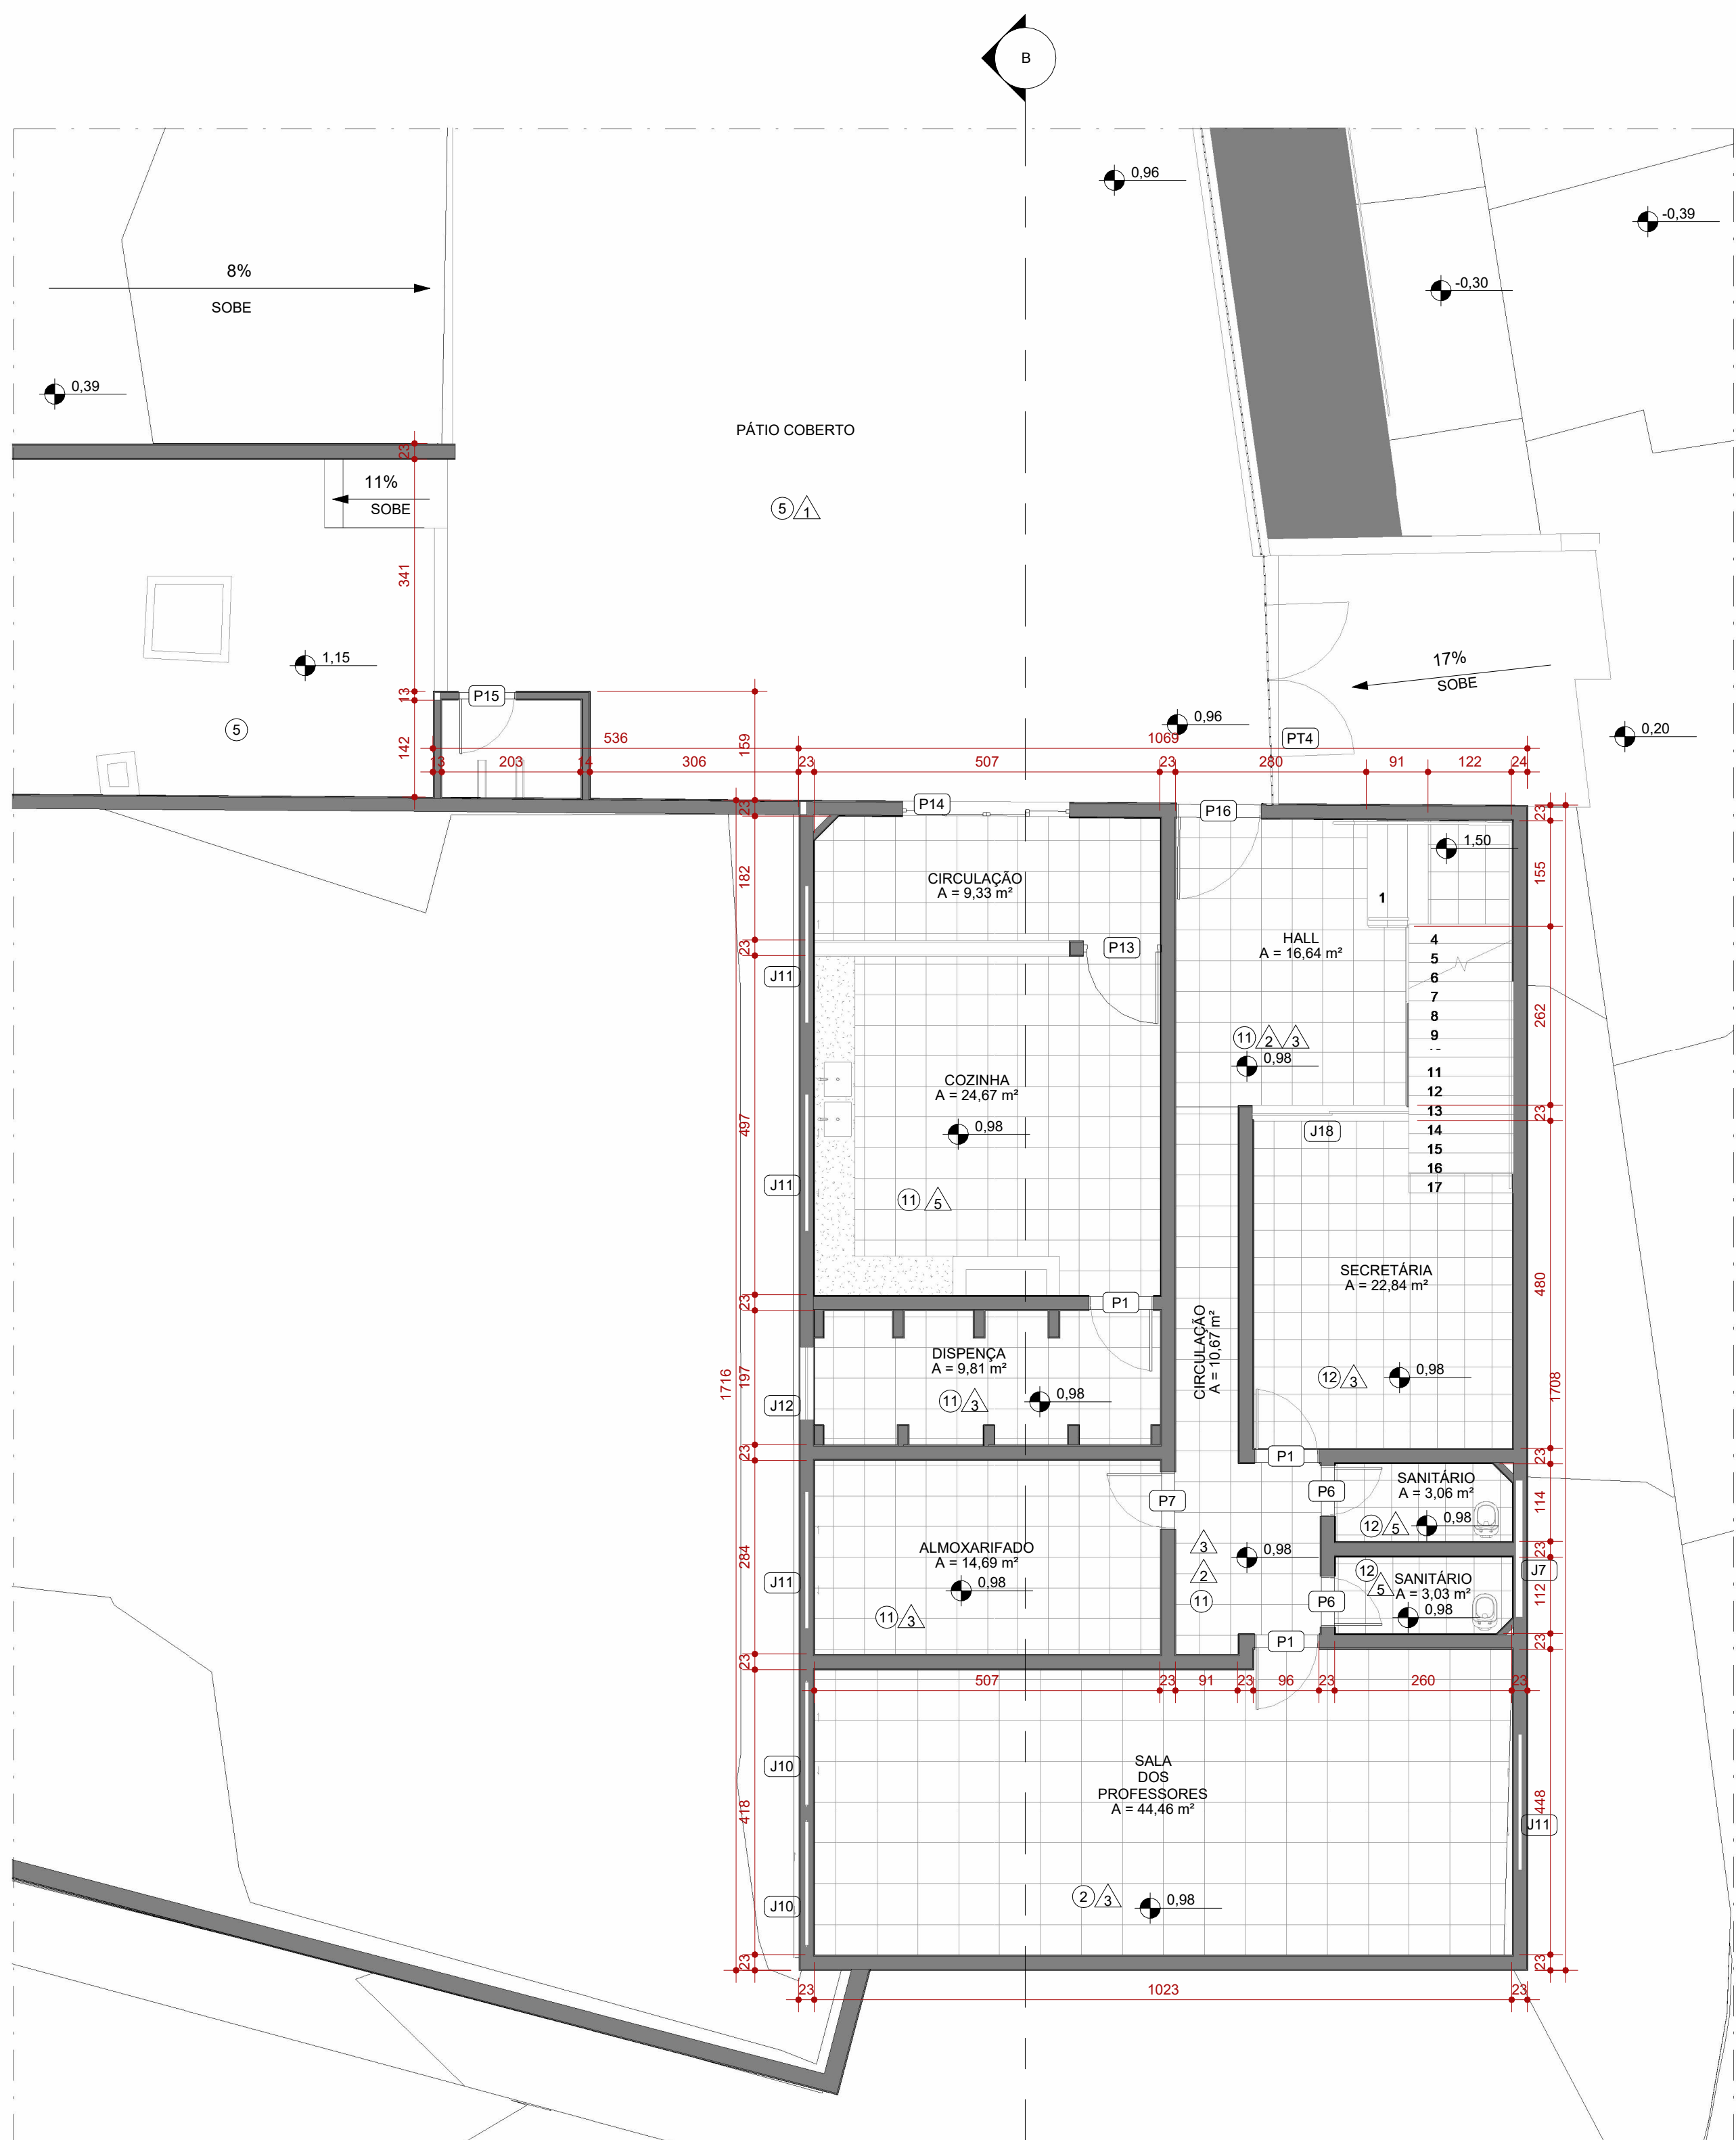

1 PLANTA BAIXA ADM - TÉRREO
ESCALA 1:75

O NÍVEL 0,00 DO PROJETO CORRESPONDE AO NÍVEL 953,72 DO LEVANTAMENTO TOPOGRAFICO

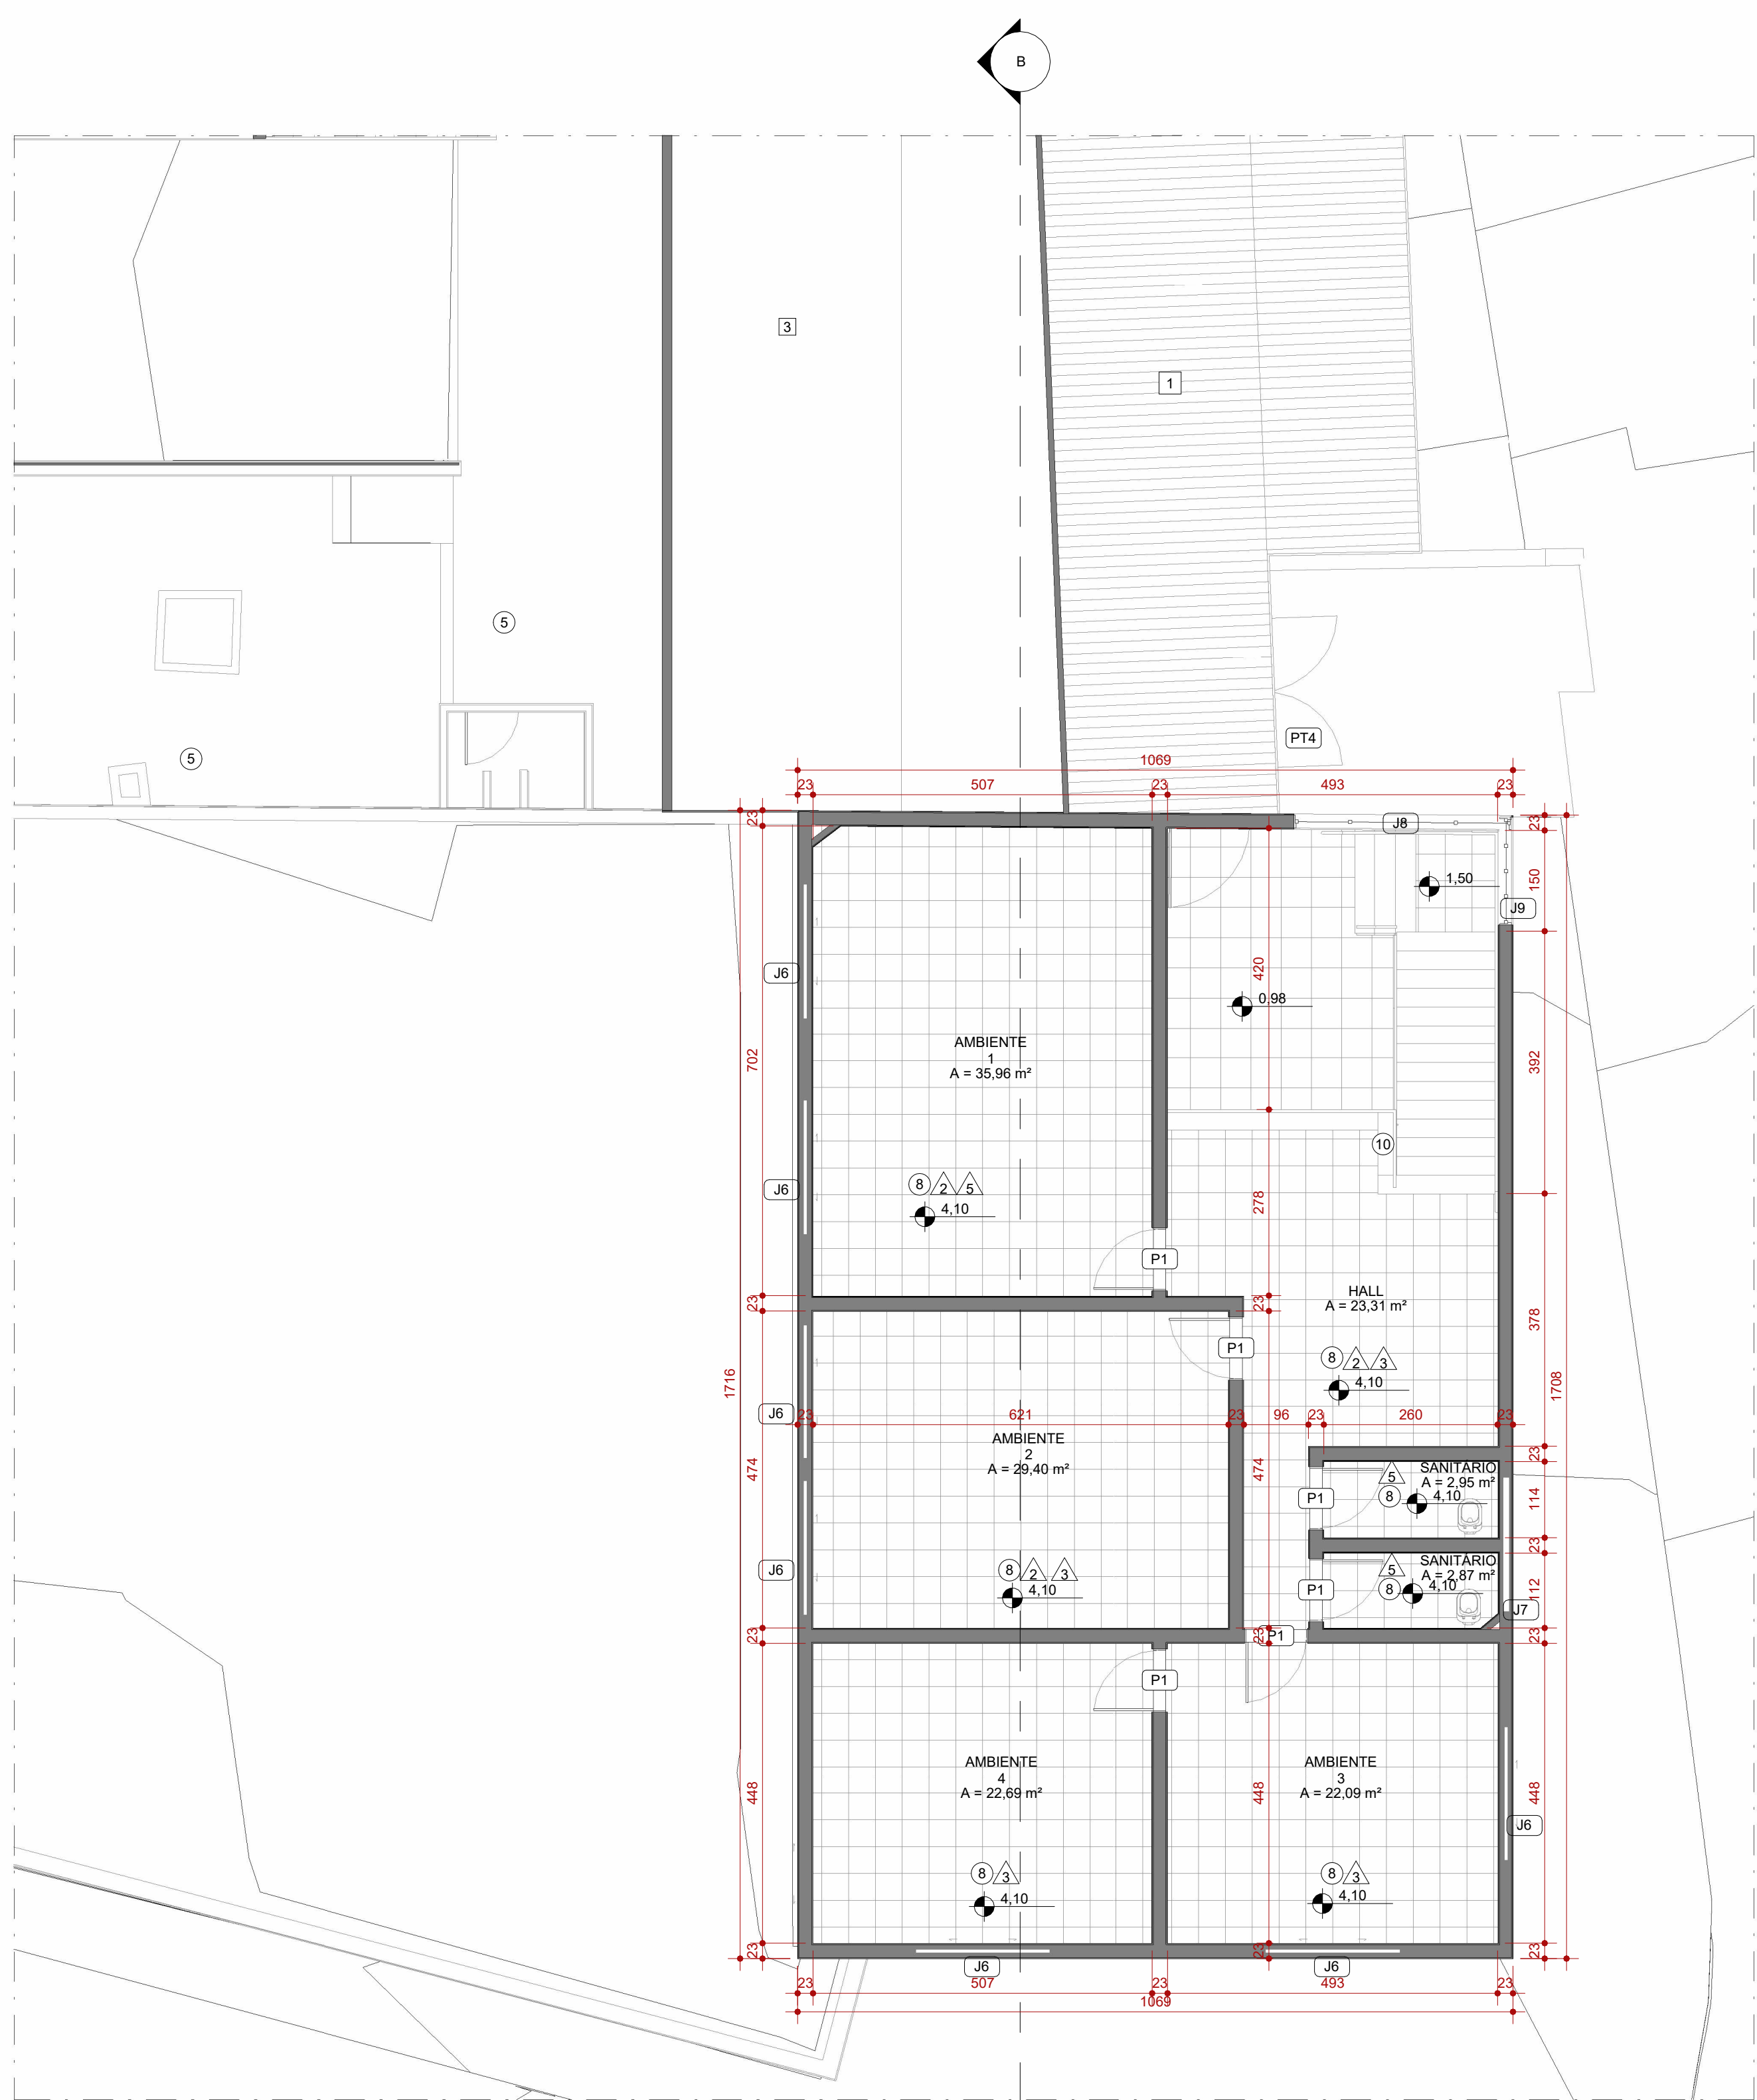


2 PLANTA BAIXA ADM - PAVIMENTO 1
ESCALA 1:75

O NÍVEL 0,00 DO PROJETO CORRESPONDE AO NÍVEL 953,72 DO LEVANTAMENTO TOPOGRAFICO

FORRO E ACABAMENTOS DE TETO - AS BUILT	
CÓD.	DESCRIÇÃO
3	FORRO EM PVC FRISADO, NA COR BRANCO
TELHADOS - AS BUILT	
CÓD.	DESCRIÇÃO
1	TELHA METÁLICA GALVANIZADA ONDULADA, COM ACABAMENTO NATURAL
2	COBERTURA EM TELHA DE FIBROCEMENTO

JANELAS - AS BUILT					
CÓD.	DESCRIÇÃO	LARG. (cm)	ALTURA (cm)	PEITORIL (cm)	QUANT.
J6	JANELA DE CORRER COM 4 FOLHAS, DUAS CENTRAIS MOVEIS, 2 LATÉRIAS FIXAS E 2 PAINÉIS SUPERIORES BASCULANTES, COM ESTRUTURA METÁLICA PINTADA NA COR VERMELHA	200	100	150	7
J7	JANELA BASCULANTE COM TRÊS PAINÉIS EM VÍDRO, ESTRUTURA EM AÇO PINTADO NA COR VERMELHO	200	50	200	2
J8	JANELA FIXA COM TRINTA PAINÉIS EM VÍDRO, ESTRUTURA EM AÇO PINTADO NA COR VERMELHA	325	260	0	1
J9	JANELA FIXA COM QUINZE PAINÉIS EM VÍDRO, ESTRUTURA EM AÇO PINTADO NA COR VERMELHA	160	260	0	1
J10	JANELA DE CORRER COM 4 FOLHAS, DUAS CENTRAIS MOVEIS, 2 LATÉRIAS FIXAS E 2 PAINÉIS SUPERIORES BASCULANTES, COM ESTRUTURA METÁLICA PINTADA NA COR VERMELHA	180	100	140	2
J11	JANELA DE CORRER COM 4 FOLHAS, DUAS CENTRAIS MOVEIS, 2 LATÉRIAS FIXAS E 2 PAINÉIS SUPERIORES BASCULANTES, COM ESTRUTURA METÁLICA PINTADA NA COR VERMELHA	200	100	140	3
J12	JANELA BASCULANTE, ESTRUTURA EM AÇO PINTADO NA COR VERMELHO	100	100	140	1
J13	JANELA DE CORRER COM 4 FOLHAS, DUAS CENTRAIS MOVEIS, 2 LATÉRIAS FIXAS, COM ESTRUTURA METÁLICA PINTADA NA COR VERMELHA	145	80	140	1
J14	JALA DE CORRER EM BLINDEX, DOIS PAINÉIS, UM MOVEL E UM FIXO	230	180	110	1

ACABAMENTOS DE PAREDE - AS BUILT				
CÓD.	DESCRIÇÃO	LARG. (cm)	ALTURA (cm)	QUANT.
1	ALAMBRADO ESTRUTURADO POR TUBOS DE AÇO GALVANIZADO COM TELA DE ARAME GALV. FIO 14BWG E MALHA 5X10	90	210	26
2	PINTURA SOBRE REBOCO COR: VERMELHO	60	170	8
3	PINTURA SOBRE REBOCO COR: BEGE	60	170	1
3	PINTURA SOBRE REBOCO COR: BRANCO	60	170	1
4	PINTURA SOBRE REBOCO COR: CINZA	60	170	1
5	REVESTIMENTO CERÂMICO, ACABAMENTO ACETINADO, COR BRANCO, DIM.: 30x30cm	90	210	3
6	REVESTIMENTO CERÂMICO, ACABAMENTO ACETINADO, COR BRANCO, DIM.: 15x15cm	100	100	3
7	REVESTIMENTO CERÂMICO, ACENTADO NA DIAGONAL, ACABAMENTO ACETINADO, COR BRANCO, DIM.: 30x30cm	70	210	3
8	FECHAMENTO METÁLICO	105	215	1
PORTAS - AS BUILT				
CÓD.	DESCRIÇÃO	LARG. (cm)	ALTURA (cm)	QUANT.
P1	PORTA METÁLICA DE GIRO PINTADA NA COR VERMELHO	90	210	26
P2	PORTA METÁLICA DE GIRO PINTADA NA COR VERDE	60	170	8
P4	PORTA METÁLICA DE GIRO PINTADA NA COR VERMELHO	80	170	1
P5	PORTA METÁLICA DE GIRO PINTADA NA COR VERMELHO	60	170	3
P5	PORTINHO LA DE ALÇAPO EM AÇO PINTADO NA COR VERMELHA	100	100	3
P6	PORTA METÁLICA DE GIRO PINTADA NA COR VERMELHO	70	210	2
P7	PORTA METÁLICA DE GIRO PINTADA NA COR VERMELHO	80	210	3
P13	PORTA DE GIRO COM PAINÉIS DE VIDRO, ESTRUTURA EM AÇO PINTADO NA COR VERMELHO	105	215	1
P14	PORTA DE CORRER COM DOIS PAINÉIS FIXOS E DOIS PAINÉIS MÓVEIS, ESTRUTURA EM AÇO PINTADO NA COR VERMELHA	245	245	1
P15	PORTA METÁLICA DE GIRO PINTADA NA COR VERMELHO	80	180	1
P16	PORTA METÁLICA DE GIRO PINTADA NA COR VERMELHO	120	210	1
P11	PORTÃO DE CORRER EM AÇO PINTADO NA COR VERMELHO	350	215	1
P12	PORTÃO DE ALAMBRADO PINTADO NA COR CINZA	90	210	1
P14	PORTÃO DE GIRO EM GRADE COM FECHAMENTO EM CHAPA METÁLICA	365	220	1
P15	PORTÃO DE GRADE DE GIRO EM AÇO	90	180	1

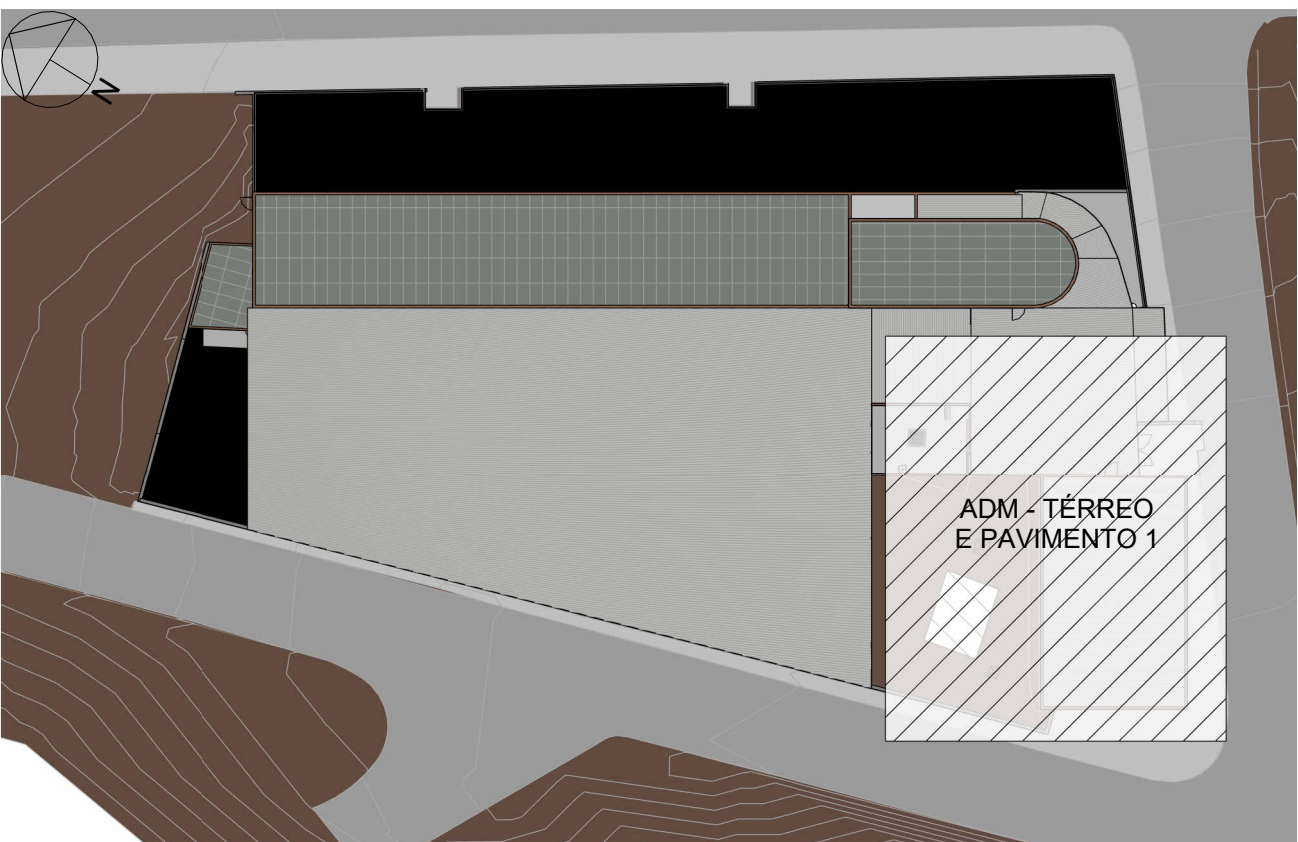

MAPA CHAVE

PISOS - AS BUILT	
COD.	DESCRIÇÃO
1	PISO EM ARDOSIA 40X40 CM
2	PISO EM CERÂMICA, DIM 60X60 CM, NA COR BRANCO COM DETALHES EM BEJE
3	PINTURA PARA DEMARCAÇÃO DE PISO, EM TINTA NA COR VERMELHA
4	PISO EM CERÂMICA, DIM 60X60 CM, NA COR BRANCO COM DETALHES EM CINZA
5	PISO EM CIMENTO CAMURÇADO, COM PINTURA NA COR CINZA
6	PISO EM CERÂMICA, DIM 45X45 CM, NA COR BRANCO
7	PISO EM CIMENTO CAMURÇADO, COM PINTURA NA COR VERMELHA
8	PISO EM CERÂMICA, ACABAMENTO ACETINADO, DIM 40X40 CM, NA COR BEGE
9	PISO EM CIMENTO CAMURÇAD
10	PISO EM ARDOSIA
11	PISO EM CERÂMICA, ACABAMENTO ACETINADO, DIM 45X45 CM, NA COR BRANCO
12	PISO EM CERÂMICA, ACABAMENTO ACETINADO, DIM 40X40 CM, NA COR BRANCO COM DETALHE RAJADO
13	PISO EM CIMENTO POLIDO, COM PINTURA NA COR CINZA.
14	TAMPA DA CAIXA DE CEMIG, EM AÇO

LEGENDA

EXISTENTE JARDIM
ÁREA PERMEÁVEL

SIMBOLOGIAS

	PISO		TETO		DIVERSOS
	PAREDE		RODAPE		ESQUADRIAS

E	EXISTENTE A SER MANTIDO
---	-------------------------

QUADRO DE ÁREAS					
ÁREA CONSTRUÍDA EXISTENTE	2620,03 M²	ÁREA PERMEÁVEL	540,62 M²	CORFICIENTE DE APROVEITAMENTO	
ÁREA A DEMOLIR		ÁREA DE PROJEÇÃO		TAXA DE OCUPAÇÃO	
ÁREA A CONTRUIR		Nº DE PAVIMENTOS	2	TAXA DE PERMEABILIDADE	540,62 M²
ÁREA TOTAL CONTRUÍDA					

NOTAS

OBSERVAÇÕES GERAIS:

- 1 - CONFIRMAR MEDIDAS NO LOCAL.
- 2 - NÃO UTILIZAR ESCALA SOBRE PAPEL
- 3 - EM CASO DE CONFLITO DE COTAS, PREVALER A DO DESENHO DE MAIOR ESCALA
- 4 - EM CASO DE DÚVIDAS, CONSULTE SEMPRE O RESPONSÁVEL TÉCNICO
- 5 - COTAS EM CENTÍMETROS
- 6 - O NÍVEL 0,00 DO PROJETO CORRESPONDE AO NÍVEL 953,72 DO LEVANTAMENTO TOPOGRÁFICO
- 7 - A ROTAÇÃO DO NORTE DE PROJETO CORRESPONDE A 58° ROTAÇÃO PARA A ESQUERDA, EM RELAÇÃO AO NORTE VERDADEIRO

REVISÃO	DESCRIÇÃO	TIPO	ELABORADO	VERIFICADO	DATA
00	EMIÇÃO INICIAL	ASB	DRIELFY REIS	DEBORA LACERDA	07/2024

TIPOS DE EMIÇÃO	A - PRELIMINAR	D - PARA COTAÇÃO	G - CONFORME CONSTRUÍDO
	B - PARA APROVAÇÃO	E - PARA CONSTRUÇÃO	H - CANCELADO
	C - PARA CONHECIMENTO	F - CONFORME COMPRADO	

OBJETIVA
PROJETOS E SERVIÇOS

OBJETIVA PROJETOS E SERVIÇOS
ALAMEDA OSCAR NIEMAYER, Nº 500, SALAS 505 - VALE DO SERENO
NOVA LIMA / MG - CEP.: 34.006-056
TEL: (31) 3347-4405 / (31) 3347-7079 / (31) 3571-1920

ELABORAÇÃO:

PREFEITURA MUNICIPAL DE IBIRITÉ

RUA ARTHUR CAMPOS, Nº 906, ALVORADA, IBIRITÉ - MG - CEP: 32400-538
TEL.: (31) 3079-6000

E. M. DO BAIRRO ALVORADA

RUA ULISSES CAETANO DE LIMA, 162, ALVORADA, IBIRITÉ - MG, 32400-000

AS BUILT DE ARQUITETURA

AUTORIA DO PROJETO:  DEBORA LACERDA CAU - A257897-2		CONTRATANTE DO PROJETO: PREFEITURA MUNICIPAL DE IBIRITÉ	
DATA: JULHO/2024	ESCALA: INDICADA	CÓDIGO: PRJ-41732	
TÍTULO DOS DESENHOS: PLANTA BAIXA ADM - TERREIRO PLANTA BAIXA ADM - PAVIMENTO 1		PRANCHAS: 03 / 07	
DIREITOS AUTORES RESERVADOS. PROIBIDO REPRODUÇÃO, DIVULGAÇÃO OU ALTERAÇÃO SEM ORDEM EXPRESSA DO AUTOR.		TÍTULO DO ARQUIVO: PRJ-41732-ARG-ASB-IBT-EMBA-0102-REV00	

A1 ALONGAD
1101-504-