

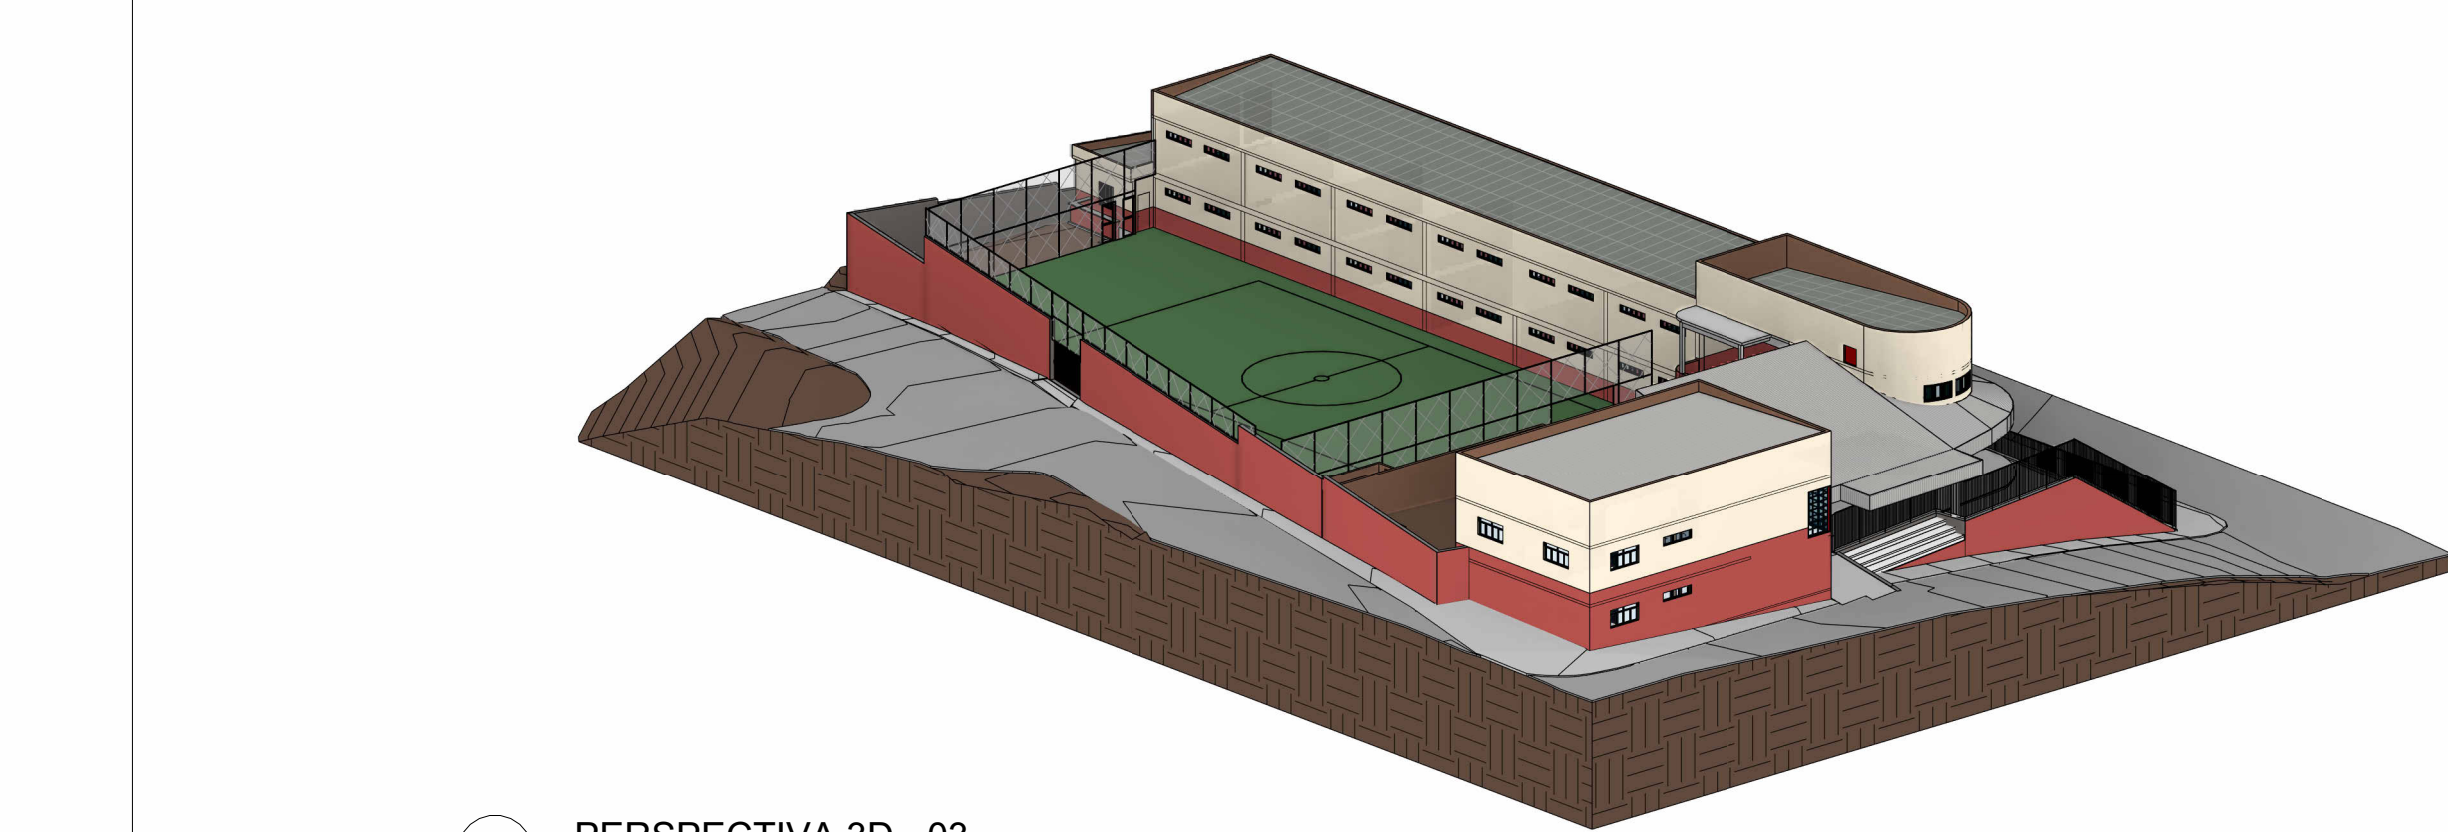


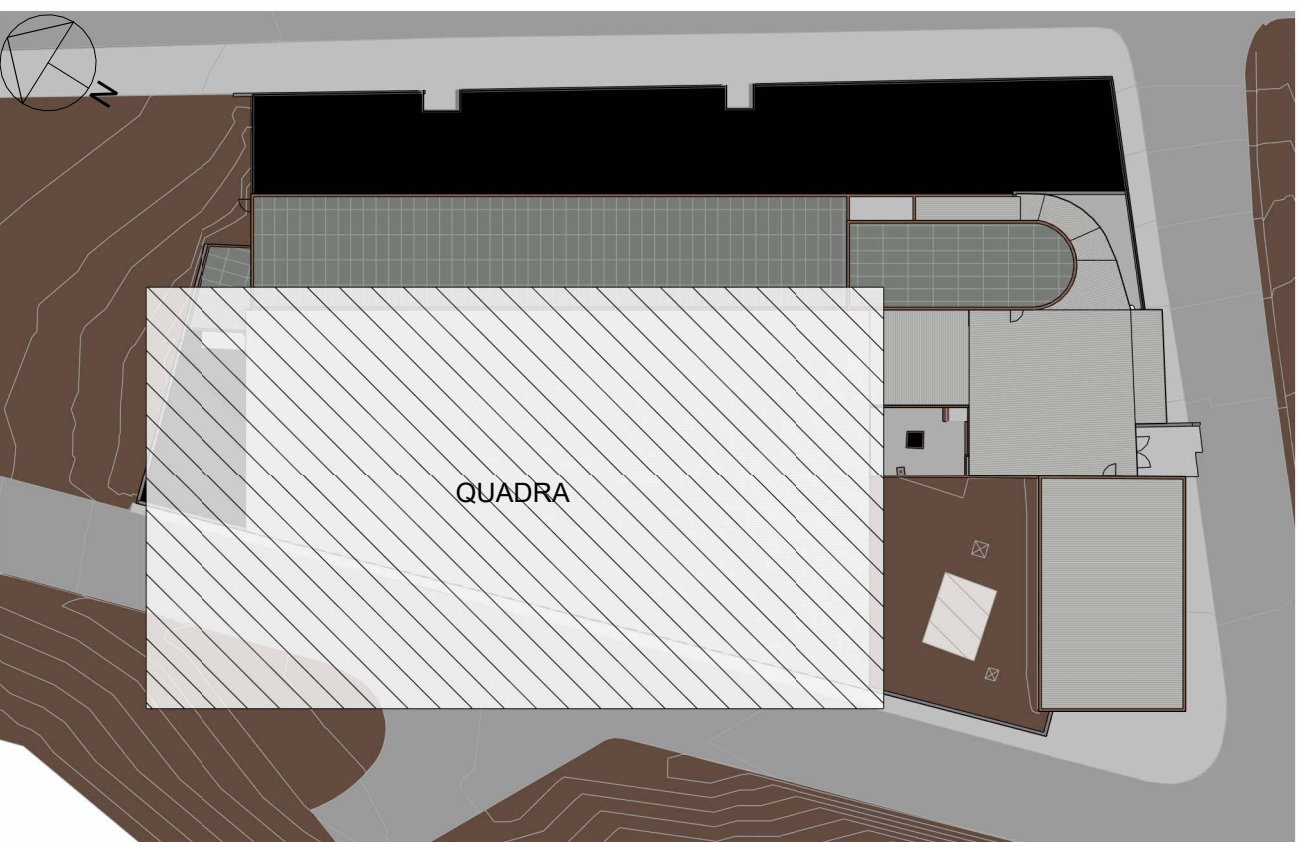

1 PLANTA BAIXA QUADRA
ESCALA 1 : 75

3 PERSPECTIVA 3D - 03
ESCALA

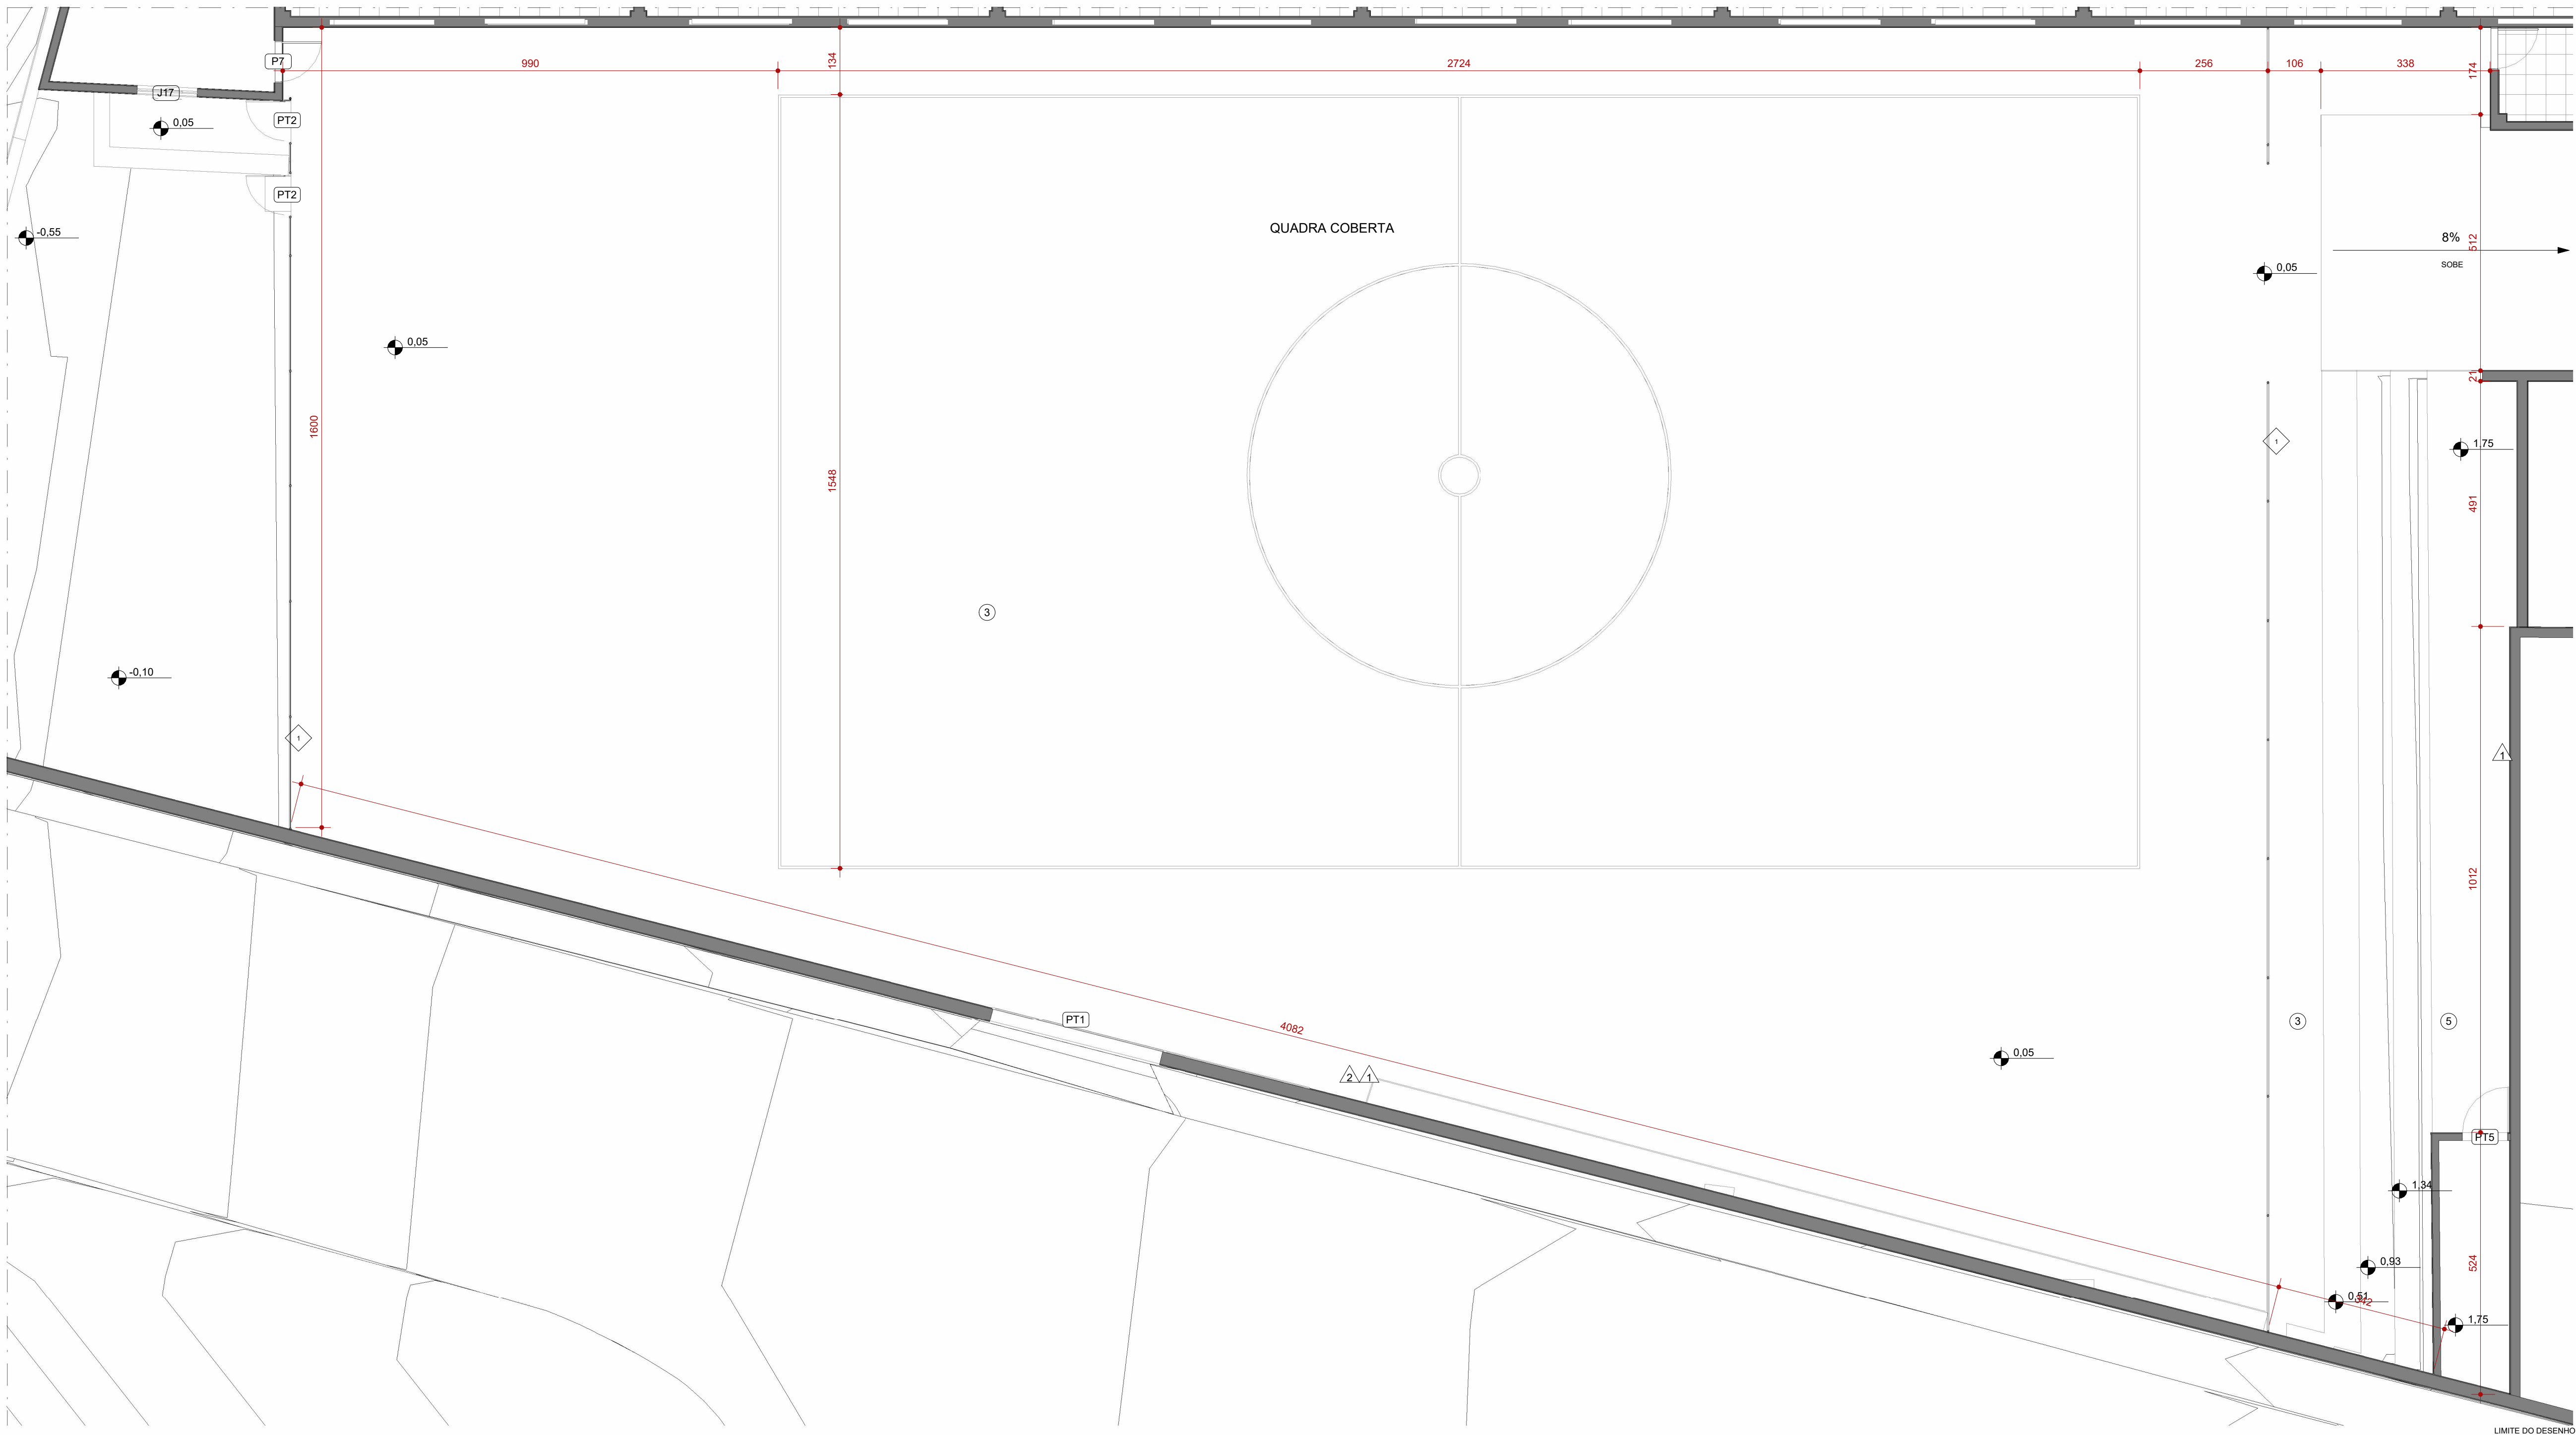

MAPA CHAVE

PISOS - AS BUILT	
CÓD.	DESCRIÇÃO
1	PISO EM ARDOSIA 40X40 CM
2	PISO EM CERÂMICA, DIM 60X60 CM, NA COR BRANCO COM DETALHES EM BEJE
3	PINTURA PARA DEMARCAÇÃO DE PISO, EM TINTA NA COR VERDE
4	PISO EM CERÂMICA, DIM 60X60 CM, NA COR BRANCO COM DETALHES EM CINZA
5	PISO EM CIMENTO CAMURÇADO, COM PINTURA NA COR CINZA
6	PISO EM CERÂMICA, DIM 45X45 CM, NA COR BRANCO
7	PISO EM CIMENTO CAMURÇADO, COM PINTURA NA COR VERMELHA
8	PISO EM CERÂMICA, ACABAMENTO ACETINADO, DIM 40X40 CM, NA COR BEGE
9	PISO EM CIMENTO CAMURÇAD
10	PISO EM ARDOSIA
11	PISO EM CERÂMICA, ACABAMENTO ACETINADO, DIM 45X45 CM, NA COR BRANCO
12	PISO EM CERÂMICA, ACABAMENTO ACETINADO, DIM 40X40 CM, NA COR BRANCO COM DETALHE RAJADO
13	PISO EM CIMENTO POLIDO, COM PINTURA NA COR CINZA
14	TAMPA DA CAIXA DE CEMIG, EM AÇO

LEGENDA

EXISTENTE	JARDIM
	ÁREA PERMEÁVEL

SIMBOLOGIAS

☒ PISO	☒ TETO	☒ DIVERSOS
☒ PAREDE	☒ RODAPÉ	☒ ESQUADRIAS

QUADRO DE ÁREAS

ÁREA CONSTRUÍDA EXISTENTE	2620,03 M²	ÁREA PERMEÁVEL	540,62 M²	CORFICIENTE DE APROVEITAMENTO	
ÁREA A DEMOLIR		ÁREA DE PROJEÇÃO		TAXA DE OCUPAÇÃO	
ÁREA A CONTRUIR		Nº DE PAVIMENTOS	2	TAXA DE PERMEABILIDADE	540,62 M²
ÁREA TOTAL CONTRUÍDA					

NOTAS

- OBSERVAÇÕES GERAIS:
- 1 - CONFERIR MEDIDAS NO LOCAL
 - 2 - NÃO UTILIZAR ESCALA SOBRE PAPEL
 - 3 - EM CASO DE CONFLITO DE COTAS, PREVALERÁ A DO DESENHO DE MAIOR ESCALA
 - 4 - EM CASO DE DÚVIDAS, CONSULTE SEMPRE O RESPONSÁVEL TÉCNICO
 - 5 - COTAS EM CENTÍMETROS
 - 6 - O NÍVEL 0,00 DO PROJETO CORRESPONDE AO NÍVEL 953,72 DO LEVANTAMENTO TOPOGRÁFICO
 - 7 - A ROTAÇÃO DO NORTE DE PROJETO CERRRESPONDE A 58º ROTACIONADO PARA A ESQUERDA, EM RELAÇÃO AO NORTE VERDADEIRO

REVISÃO	DESCRIÇÃO	TIPO	ELABORADO	VERIFICADO	DATA
00	EMIÇÃO INICIAL	ASB	DRIELFY REIS	DEBORA LACERDA	07/2024

TIPOS DE EMISSÃO	A - PRELIMINAR	D - PARA COTAÇÃO	G - CONFORME CONSTRUÍDO
	B - PARA APROVAÇÃO	E - PARA CONSTRUÇÃO	H - CANCELADO
	C - PARA CONHECIMENTO	F - CONFORME COMPRADO	



OBJETIVA PROJETO E SERVIÇOS

OBJETIVA PROJETOS E SERVIÇOS

ALAMEDA OSCAR NIEMAYER, Nº 500, SALAS 505 - VALE DO SERENO
NOVA LIMA, MG - CEP: 34.095-056
TEL: (31) 3347-4405 / (31) 3347-7079 / (31) 3571-1620
E-MAIL: contato@grupoprojetangenharia.com.br



PREFEITURA MUNICIPAL DE IBIRITE

RUA ARTHUR CAMPOS, Nº 906, ALVORADA, IBIRITE - MG - CEP: 32400-638
TEL: (31) 3079-6000

E. M. DO BAIRRO ALVORADA

RUA ULISSES CAETANO DE LIMA, 162, ALVORADA, IBIRITE - MG, 32400-000

AS BUILT DE ARQUITETURA

AUTORIA DO PROJETO:		CONTRATANTE DO PROJETO:	
DEBORA LACERDA CAU - A257897-2		PREFEITURA MUNICIPAL DE IBIRITE	
DATA: JULHO/2024	ESCALA: INDICADA	CÓDIGO: PRJ-41732	PRANCHAS: 04 / 07
TÍTULO DOS DESENHOS: PLANTA BAIXA QUADRA PERSPECTIVA 3D - 03		PRANCHAS: 04 / 07	
DIREITOS AUTORAIS RESERVADOS; PROIBIDO REPRODUÇÃO, DIVULGAÇÃO OU ALTERAÇÃO SEM ORDEM EXPRESSA DO AUTOR.		TÍTULO DO ARQUIVO: PRJ-41732-ARG-ASB-IBT-EMBA-0102-REV00	

ACABAMENTOS DE PAREDE - AS BUILT				
CÓD.	DESCRIÇÃO			
1	ALAMBRADO ESTRUTURADO POR TUBOS DE AÇO GALVANIZADO COM TELA DE ARAME GALV. FIO 14BWG E MALHA 5X5CM			
1	PINTURA SOBRE REBOCO COR: VERMELHO			
2	PINTURA SOBRE REBOCO COR: BEGE			
3	PINTURA SOBRE REBOCO COR: BRANCO			
4	PINTURA SOBRE REBOCO COR: CINZA			
5	REVESTIMENTO CERÂMICO, ACABAMENTO ACETINADO, COR BRANCO, DIM.: 30x30cm			
6	REVESTIMENTO CERÂMICO, ACABAMENTO ACETINADO, COR BRANCO, DIM.: 15X15cm			
7	REVESTIMENTO CERÂMICO, ACENTADO NA DIAGONAL ACABAMENTO ACETINADO, COR BRANCO, DIM.: 30x30cm			
8	FECHAMENTO METÁLICO			
PORTAS - AS BUILT				
CÓD.	DESCRIÇÃO	LARG. (cm)	ALTURA (cm)	QUANT.
P1	PORTA METÁLICA DE GIRO PINTADA NA COR VERMELHO	90	210	26
P2	PORTA METÁLICA DE GIRO PINTADA NA COR VERDE	60	170	8
P4	PORTA METÁLICA DE GIRO PINTADA NA COR VERMELHO	60	170	1
P5	PORTA METÁLICA DE GIRO PINTADA NA COR VERMELHO	60	170	9
P5	PORTINHOLA DE ALÇAPÃO EM AÇO PINTADO NA COR VERMELHA	100	100	3
P6	PORTA METÁLICA DE GIRO PINTADA NA COR VERMELHO	70	210	2
P7	PORTA METÁLICA DE GIRO PINTADA NA COR VERMELHO	60	210	3
P13	PORTA DE GIRO COM PAINÉIS DE VIDRO, ESTRUTURA EM AÇO PINTADO NA COR VERMELHO	105	215	1
P14	PORTA DE CORRER COM DOIS PAINÉIS FIXOS E DOIS PAINÉIS MÓVEIS, ESTRUTURA EM AÇO PINTADO NA COR VERMELHA	245	245	1
P15	PORTA METÁLICA DE GIRO PINTADA NA COR VERMELHO	80	180	1
P16	PORTA METÁLICA DE GIRO PINTADA NA COR VERMELHO	120	210	1
PT1	PORTÃO DE CORRER EM AÇO PINTADO NA COR VERMELHO	350	215	1
PT2	PORTÃO DE ALAMBRADO PINTADO NA COR CINZA	80	210	2
PT4	PORTÃO DE GIRO EM GRADE COM FECHAMENTO EM CHAPA METÁLICA	365	220	1
PT5	PORTÃO DE GRADE DE GIRO EM AÇO	90	180	1