



2

1

1

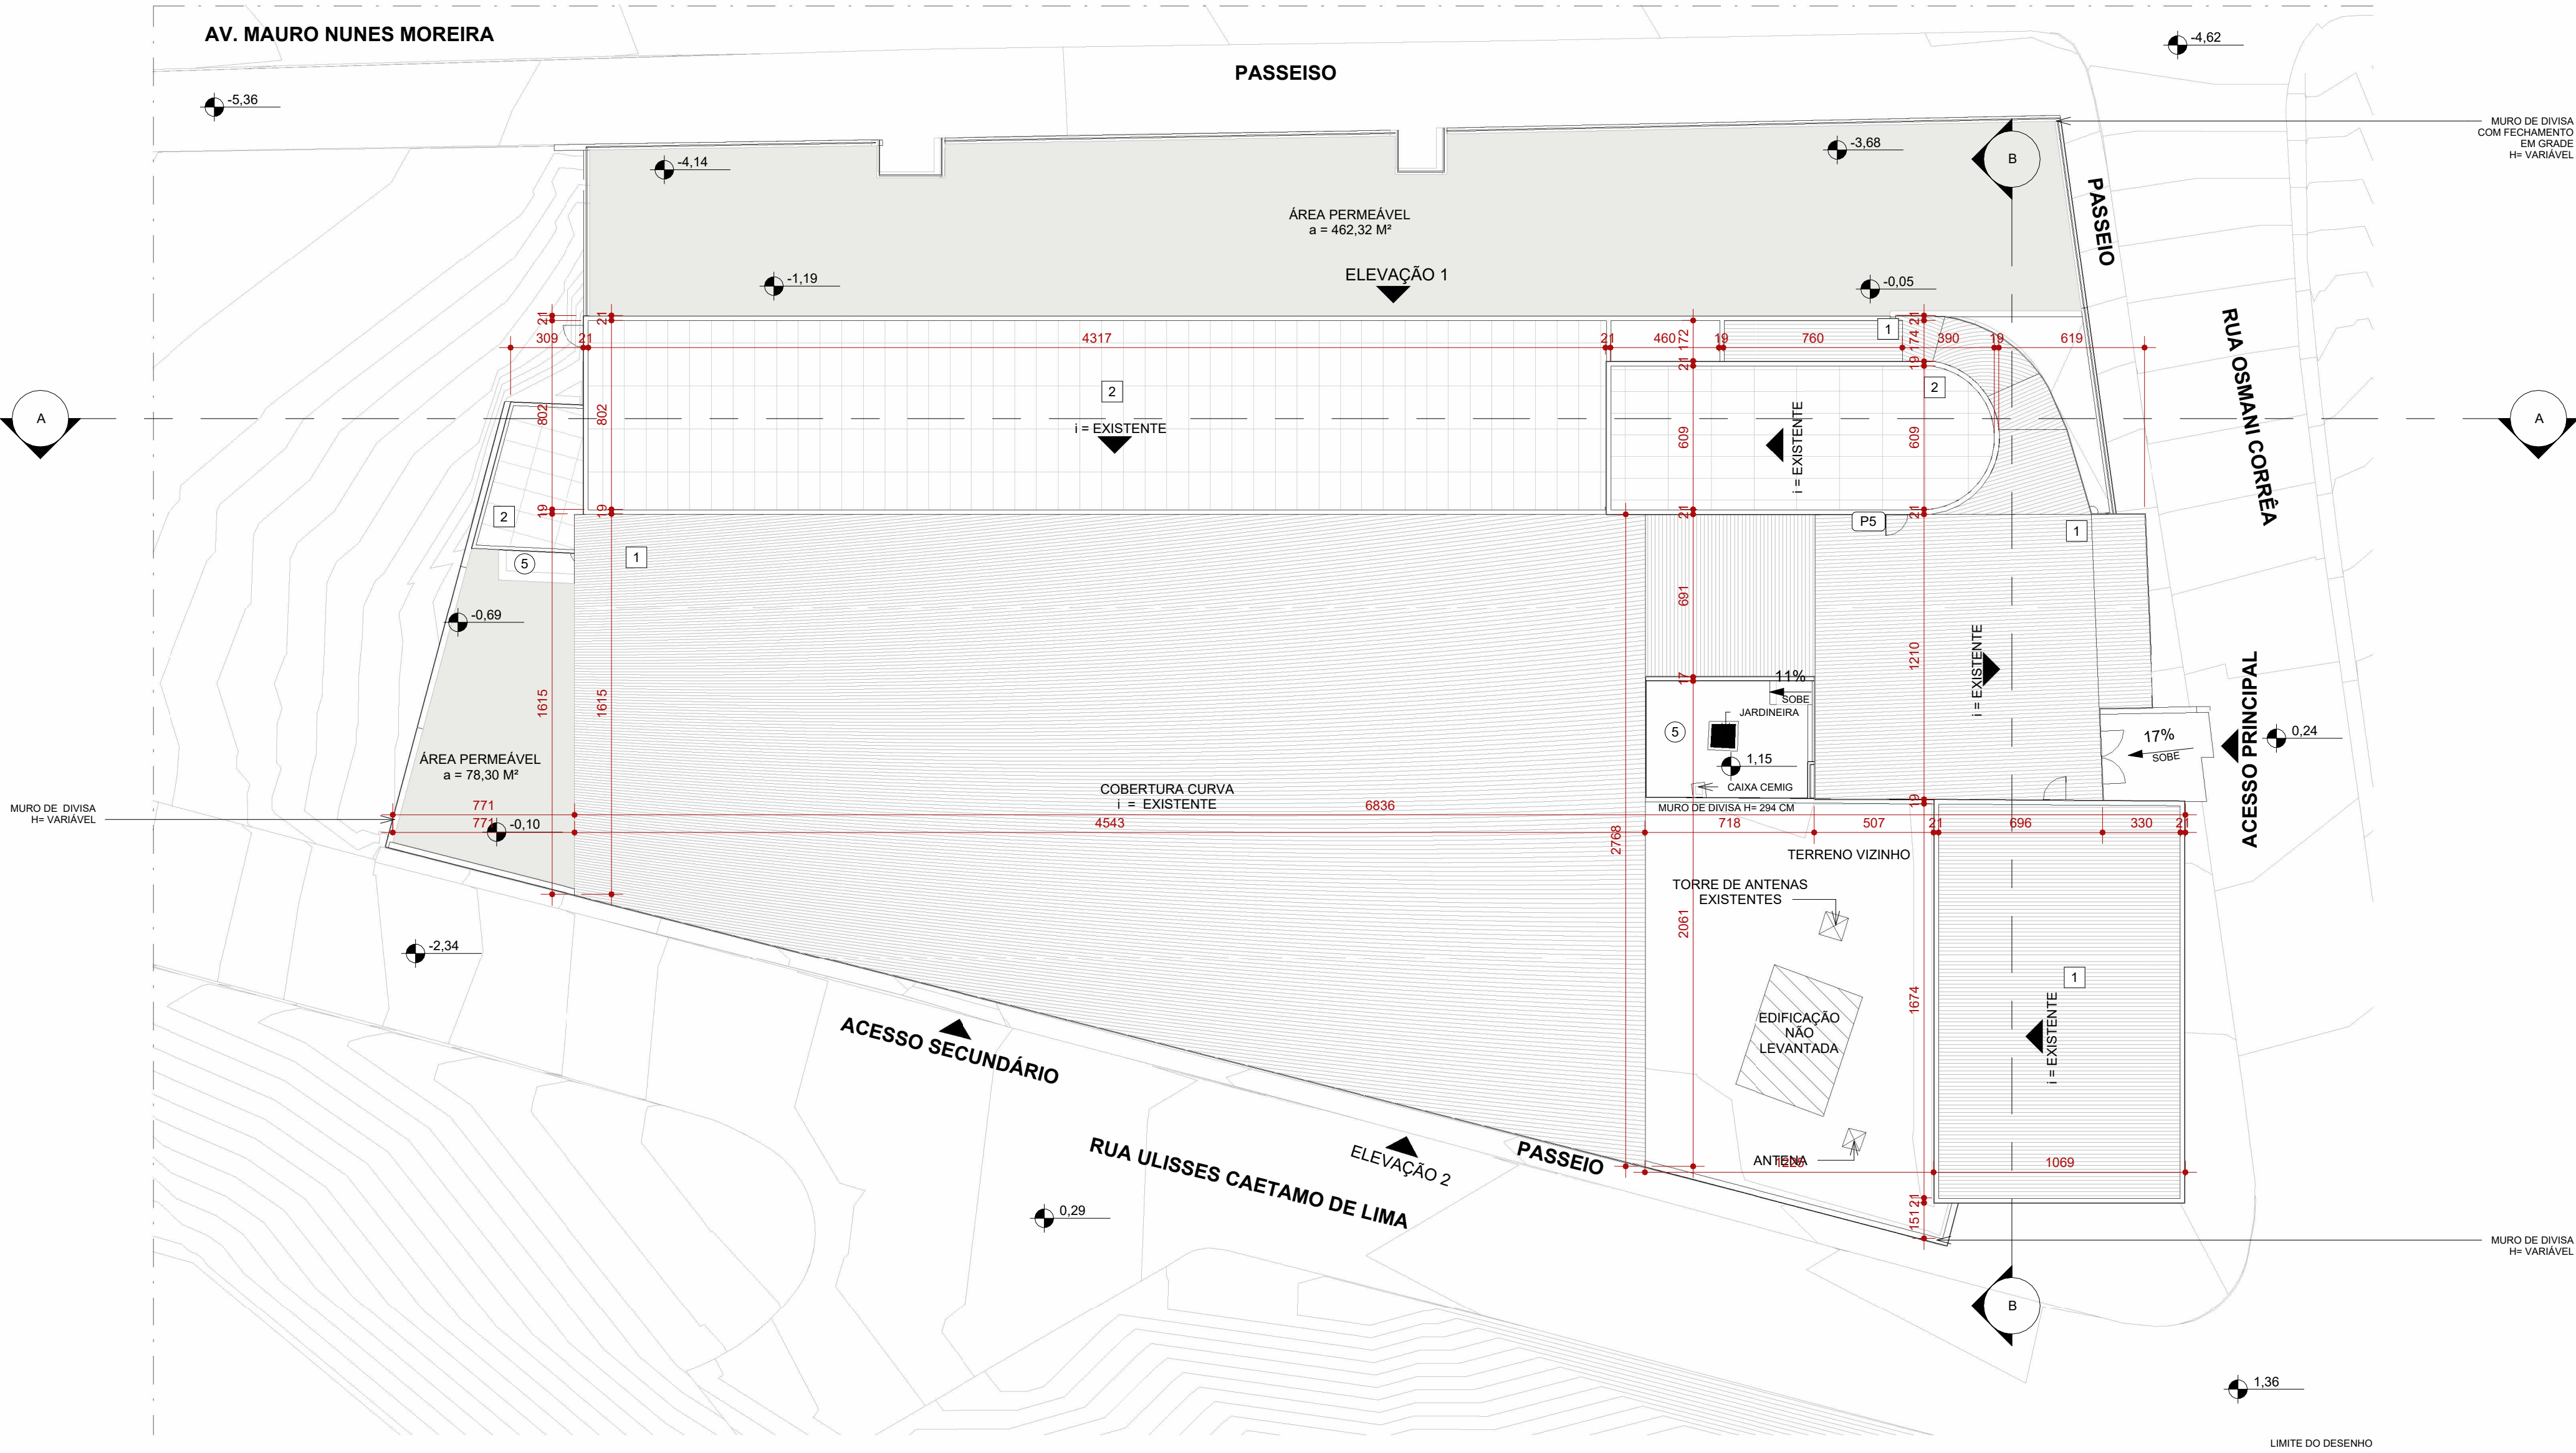

1 PLANTA DE COBERTURA
ESCALA 1 : 200
O NÍVEL 0,00 DO PROJETO CORRESPONDE AO NÍVEL 953,72 DO LEVANTAMENTO TOPOGRÁFICO

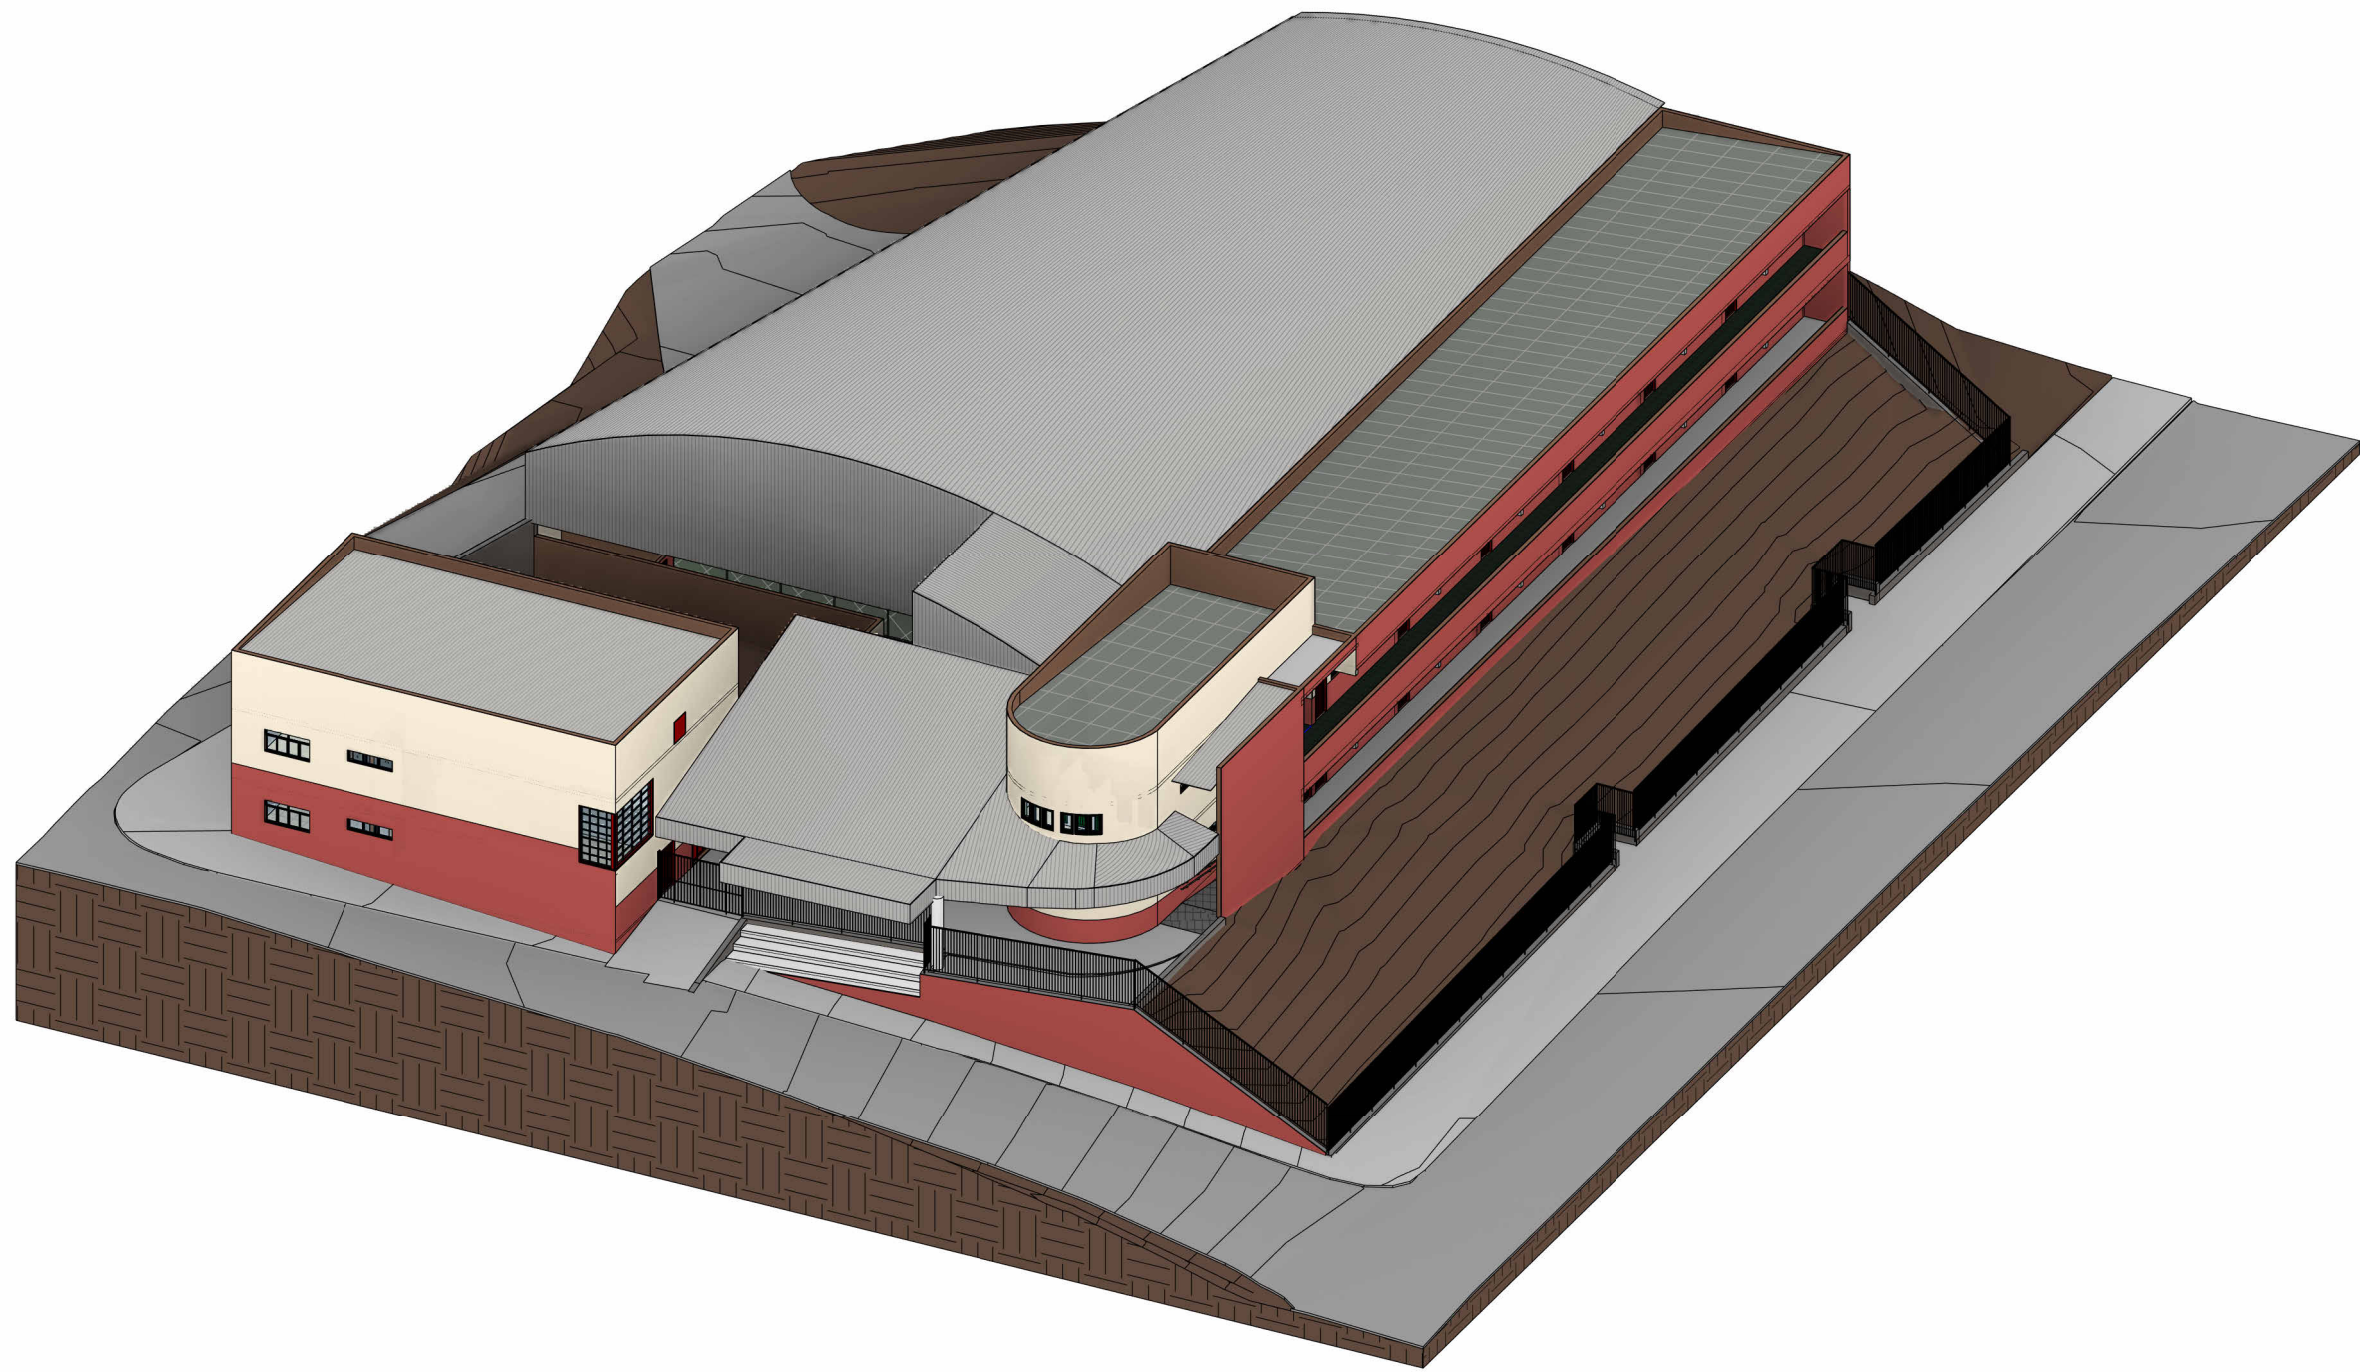

2 PERSPECTIVA 3D - 04
ESCALA

PISOS - AS BUILT	
CÓD.	DESCRIÇÃO
1	PISO EM ARDOSIA 40X40 CM
2	PISO EM CERÂMICA, DIM 60X60 CM, NA COR BRANCO COM DETALHES EM BEJE
3	PINTURA PARA DEMARCAÇÃO DE PISO, EM TINTA NA COR VERDE
4	PISO EM CERÂMICA, DIM 60X60 CM, NA COR BRANCO COM DETALHES EM CINZA
5	PISO EM CIMENTO CAMURÇADO, COM PINTURA NA COR CINZA
6	PISO EM CERÂMICA, DIM 45X45 CM, NA COR BRANCO
7	PISO EM CIMENTO CAMURÇADO, COM PINTURA NA COR VERMELHA
8	PISO EM CERÂMICA, ACABAMENTO ACETINADO, DIM 40X40 CM, NA COR BEGE
9	PISO EM CIMENTO CAMURÇAD
10	PISO EM ARDOSIA
11	PISO EM CERÂMICA, ACABAMENTO ACETINADO, DIM 45X45 CM, NA COR BRANCO
12	PISO EM CERÂMICA, ACABAMENTO ACETINADO, DIM 40X40 CM, NA COR BRANCO COM DETALHE RAJADO
13	PISO EM CIMENTO POLIDO, COM PINTURA NA COR CINZA
14	TAMPA DA CAIXA DE CEMIG, EM AÇO

PORTAS - AS BUILT		LARG. (cm)	ALTURA (cm)	QUANT.
CÓD.	DESCRIÇÃO			
P1	PORTA METÁLICA DE GIRO PINTADA NA COR VERMELHO	90	210	26
P2	PORTA METÁLICA DE GIRO PINTADA NA COR VERDE	60	170	8
P4	PORTA METÁLICA DE GIRO PINTADA NA COR VERMELHO	80	170	1
P5	PORTA METÁLICA DE GIRO PINTADA NA COR VERMELHO	60	170	9
P6	PORTINHA DE ALÇAPÃO EM AÇO PINTADO NA COR VERMELHA	100	100	3
P7	PORTA METÁLICA DE GIRO PINTADA NA COR VERMELHO	70	210	2
P13	PORTA DE GIRO COM PAINÉIS DE VIDRO, ESTRUTURA EM AÇO PINTADO NA COR VERMELHO	80	210	3
P14	PORTA DE CORRER COM DOIS PAINÉIS FIXOS E DOIS PAINÉIS MÓVEIS, ESTRUTURA EM AÇO PINTADO NA COR VERMELHA	105	215	1
P15	PORTA METÁLICA DE GIRO PINTADA NA COR VERMELHO	245	245	1
P16	PORTA METÁLICA DE GIRO PINTADA NA COR VERMELHO	80	180	1
PT1	PORTÃO DE CORRER EM AÇO PINTADO NA COR VERMELHO	120	210	1
PT2	PORTÃO DE CORRER EM AÇO PINTADO NA COR VERMELHO	350	215	1
PT4	PORTÃO DE ALAMBRADO PINTADO NA COR CINZA	80	210	2
PT5	PORTÃO DE GIRO EM GRADE COM FECHAMENTO EM CHAPA METÁLICA	366	220	1
PT5	PORTÃO DE GRADE DE GIRO EM AÇO	90	180	1

TELHADOS - AS BUILT	
CÓD.	DESCRIÇÃO
1	TELHA METÁLICA GALVANIZADA ONDULADA, COM ACABAMENTO NATURAL
2	COBERTURA EM TELHA DE FIBROCIMENTO

LEGENDA

EXISTENTE	JARDIM
ÁREA PERMEÁVEL	

SIMBOLOGIAS

(X)	PISO	(X)	TETO	(X)	DIVERSOS
(X)	PARADE	(X)	RODAPE	(X)	ESQUADRIAS
E	EXISTENTE A SER MANTIDO				

QUADRO DE ÁREAS

ÁREA CONSTRUIDA EXISTENTE	2620.03 M²	ÁREA PERMEÁVEL	540.62 M²	CORFICIENTE DE APROVEITAMENTO	
ÁREA A DEMOLIR		ÁREA DE PROJEÇÃO		TAXA DE OCUPAÇÃO	
ÁREA A CONTRUIR		Nº DE PAVIMENTOS	2	TAXA DE PERMEABILIDADE	540.62 M²
ÁREA TOTAL CONTRUIDA					

NOTAS

- OBSERVAÇÕES GERAIS:
- 1 - CONFERIR MEDIDAS NO LOCAL
 - 2 - NÃO UTILIZAR ESCALA SOBRE PAPEL
 - 3 - EM CASO DE CONFLITO DE COTAS, PREVALECE A DO DESENHO DE MAIOR ESCALA
 - 4 - EM CASO DE DÚVIDAS, CONSULTE SEMPRE O RESPONSÁVEL TÉCNICO
 - 5 - COTAS EM CENTÍMETROS
 - 6 - O NÍVEL 0,00 DO PROJETO CORRESPONDE AO NÍVEL 953,72 DO LEVANTAMENTO TOPOGRÁFICO
 - 7 - A ROTAÇÃO DO NORTE DE PROJETO CERRRESPONDE A 56° ROTACIONADO PARA A ESQUERDA, EM RELAÇÃO AO NORTE VERDADEIRO

REVISÃO	DESCRIÇÃO	TIPO	ELABORADO	VERIFICADO	DATA
00	EMISSION INICIAL	ASB	DRIELFY REIS	DEBORA LACERDA	07/2024

TIPOS DE EMISSÃO	A - PRELIMINAR B - PARA APROVAÇÃO C - PARA CONHECIMENTO	D - PARA COTAÇÃO E - PARA CONSTRUÇÃO F - CONFORME COMPRADO	G - CONFORME CONSTRUÍDO H - CANCELADO
------------------	---	--	--

ELABORAÇÃO:
OBJETIVA OBJETIVA PROJETOS E SERVIÇOS
ALAMEDA OSCAR NIEMAYER, Nº 500, SALAS 505 - VALE DO SERENO
NOVA LIMA / MG - CEP: 34.006-058
TEL: (31) 3347-4405 / (31) 3347-7079 / (31) 3571-1920
E-MAIL: contato@grupoprojetosengenharia.com.br



PREFEITURA MUNICIPAL DE IBIRITÉ

RUA ARTHUR CAMPOS, Nº 906, ALVORADA, IBIRITÉ - MG - CEP: 32400-538
TEL: (31) 3079-6000

E. M. DO BAIRRO ALVORADA

RUA ULISSES CAETANO DE LIMA, 162, ALVORADA, IBIRITÉ - MG - 32400-000

AS BUILT DE ARQUITETURA

AUTORIA DO PROJETO: DEBORA LACERDA CAU - A257897-2	CONTRATANTE DO PROJETO: PREFEITURA MUNICIPAL DE IBIRITÉ
---	---

DATA: JULHO/2024	ESCALA: INDICADA	CÓDIGO: PRJ-41732
---------------------	---------------------	----------------------

TÍTULO DOS DESENHOS: PLANTA DE COBERTURA PERSPECTIVA 3D - 04	PRANCHA: 05/07
--	-------------------

DIREITOS AUTORAIS RESERVADOS. PROIBIDO REPRODUÇÃO, DIVULGAÇÃO OU ALTERAÇÃO SEM ORDEM EXPRESSA DO AUTOR.

TÍTULO DO ARQUIVO:
PRJ-41732-ARQ-ASB-IBT-EMBA-0102-REV00