


1 ELEVÇÃO 1  
ESCALA 1:100

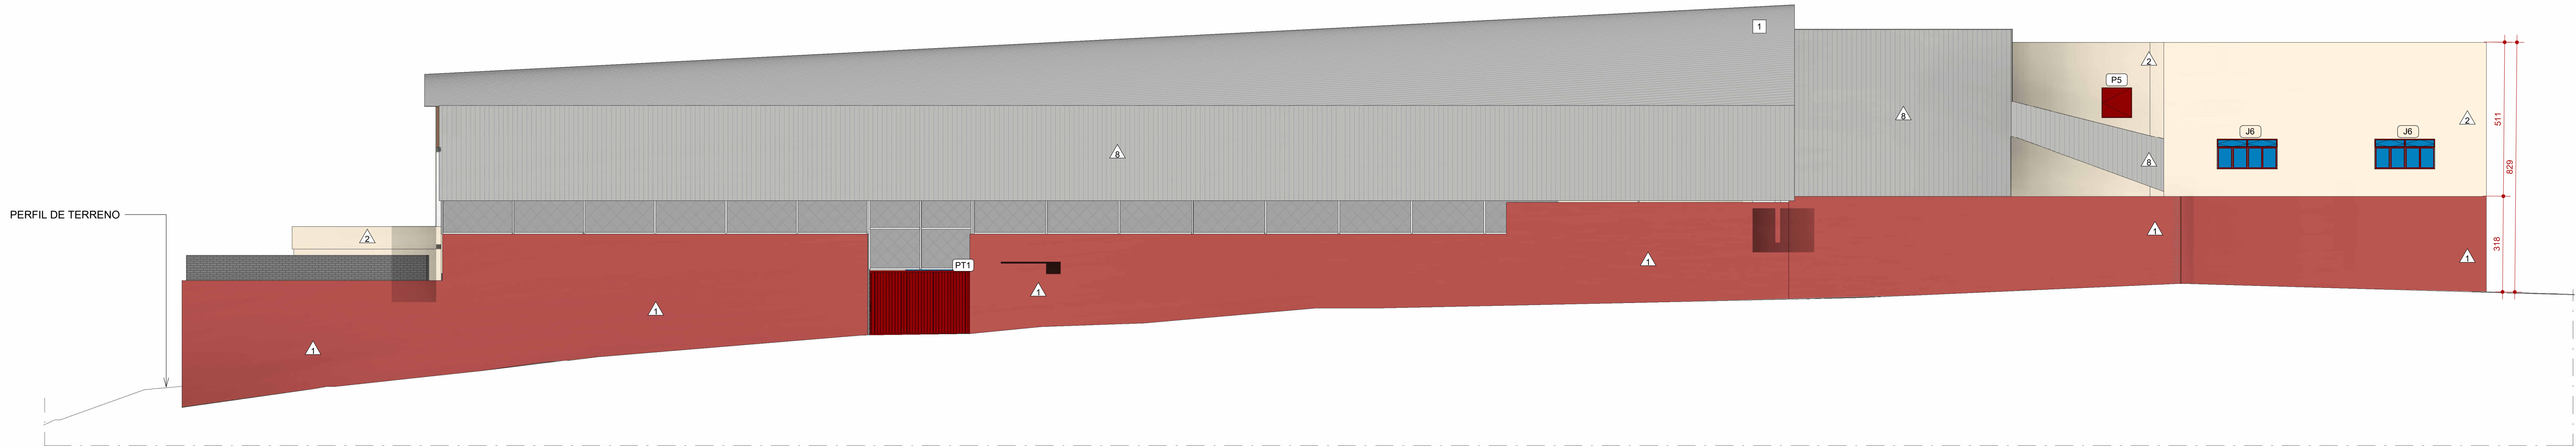

2 ELEVÇÃO 2  
ESCALA 1:100

| PISOS - AS BUILT |                                                                                        |
|------------------|----------------------------------------------------------------------------------------|
| CÓD.             | DESCRIÇÃO                                                                              |
| 1                | PISO EM ARDOSIA 40X40 CM                                                               |
| 2                | PISO EM CERÂMICA, DIM 60X60 CM, NA COR BRANCO COM DETALHES EM BEJE                     |
| 3                | PINTURA PARA DEMARCAÇÃO DE PISO, EM TINTA NA COR VERDE                                 |
| 4                | PISO EM CERÂMICA, DIM 60X60 CM, NA COR BRANCO COM DETALHES EM CINZA                    |
| 5                | PISO EM CIMENTO CAMURÇADO, COM PINTURA NA COR CINZA                                    |
| 6                | PISO EM CERÂMICA, DIM 45X45 CM, NA COR BRANCO                                          |
| 7                | PISO EM CIMENTO CAMURÇADO, COM PINTURA NA COR VERMELHA                                 |
| 8                | PISO EM CERÂMICA, ACABAMENTO ACETINADO, DIM 40X40 CM, NA COR BEGE                      |
| 9                | PISO EM CIMENTO CAMURÇAD                                                               |
| 10               | PISO EM ARDOSIA                                                                        |
| 11               | PISO EM CERÂMICA, ACABAMENTO ACETINADO, DIM 45X45 CM, NA COR BRANCO                    |
| 12               | PISO EM CERÂMICA, ACABAMENTO ACETINADO, DIM 40X40 CM, NA COR BRANCO COM DETALHE RAJADO |
| 13               | PISO EM CIMENTO POLIDO, COM PINTURA NA COR CINZA                                       |
| 14               | TAMPA DA CAIXA DE CEMIG, EM AÇO                                                        |

| ACABAMENTOS DE PAREDE - AS BUILT |   |
|----------------------------------|---|
| CÓD.                             | DESCRIÇÃO                                                                                          |
| 1                                | ALAMBRADO ESTRUTURADO POR TUBOS DE AÇO GALVANIZADO COM TELA DE ARAME GALV. FIO 14BWG E MALHA 5X5CM |
| 1                                | PINTURA SOBRE REBOCO COR: VERMELHO                                                                 |
| 2                                | PINTURA SOBRE REBOCO COR: BEGE                                                                     |
| 3                                | PINTURA SOBRE REBOCO COR: BRANCO                                                                   |
| 4                                | PINTURA SOBRE REBOCO COR: CINZA                                                                    |
| 5                                | REVESTIMENTO CERÂMICO, ACABAMENTO ACETINADO, COR BRANCO, DIM.: 30x30cm                             |
| 6                                | REVESTIMENTO CERÂMICO, ACABAMENTO ACETINADO, COR BRANCO, DIM.: 15x15cm                             |
| 7                                | REVESTIMENTO CERÂMICO, ACENTADO NA DIAGONAL, ACABAMENTO ACETINADO, COR BRANCO, DIM.: 30x30cm       |
| 8                                | FECHAMENTO METÁLICO                                                                                |

| LEGENDA                                    |                                            |                                                |  |
|--------------------------------------------|--------------------------------------------|------------------------------------------------|--|
| EXISTENTE                                  | JARDIM                                     | ÁREA PERMEÁVEL                                 |  |
|                                            |                                            |                                                |  |
| SIMBOLOGIAS                                |                                            |                                                |  |
| <input checked="" type="checkbox"/> PISO   | <input checked="" type="checkbox"/> TETO   | <input checked="" type="checkbox"/> DIVERSOS   |  |
| <input checked="" type="checkbox"/> PAREDE | <input checked="" type="checkbox"/> RODAPÉ | <input checked="" type="checkbox"/> ESQUADRIAS |  |
| E EXISTENTE A SER MANTIDO                  |                                            |                                                |  |

| QUADRO DE ÁREAS           |            |                  |           |                               |
|---------------------------|------------|------------------|-----------|-------------------------------|
| ÁREA CONSTRUÍDA EXISTENTE | 2620,03 M² | ÁREA PERMEÁVEL   | 540,62 M² | CORFICIENTE DE APROVEITAMENTO |
| ÁREA A DEMOLIR            |            | ÁREA DE PROJEÇÃO |           | TAXA DE OCUPAÇÃO              |
| ÁREA A CONTRUIR           |            | Nº DE PAVIMENTOS | 2         | TAXA DE PERMEABILIDADE        |
| ÁREA TOTAL CONTRUÍDA      |            |                  |           | 540,62 M²                     |

| NOTAS   |  |
|---|--|
| OBSERVAÇÕES GERAIS:                                                                                         |  |
| 1 - CONFERIR MEDIDAS NO LOCAL                                                                               |  |
| 2 - NÃO UTILIZAR ESCALA SOBRE PAPEL                                                                         |  |
| 3 - EM CASO DE CONFLITO DE COTAS, PREVALECE A DO DESENHO DE MAIOR ESCALA                                    |  |
| 4 - EM CASO DE DÚVIDAS, CONSULTE SEMPRE O RESPONSÁVEL TÉCNICO                                               |  |
| 5 - COTAS EM CENTÍMETROS                                                                                    |  |
| 6 - O NÍVEL 0,00 DO PROJETO CORRESPONDE AO NÍVEL 953,72 DO LEVANTAMENTO TOPOGRÁFICO                         |  |
| 7 - A ROTAÇÃO DO NORTE DE PROJETO CORRESPONDE A 58º ROTAÇÃO PARA A ESQUERDA, EM RELAÇÃO AO NORTE VERDADEIRO |  |

| REVISÃO | DESCRIÇÃO       | TIPO | ELABORADO    | VERIFICADO     | DATA    |
|---------|-----------------|------|--------------|----------------|---------|
| 00      | EMISSÃO INICIAL | ASB  | DRIELFY REIS | DEBORA LACERDA | 07/2024 |

| TIPOS DE EMISSÃO | A - PRELIMINAR        | D - PARA COTAÇÃO      | G - CONFORME CONSTRUÍDO |
|------------------|-----------------------|-----------------------|-------------------------|
|                  | B - PARA APROVAÇÃO    | E - PARA CONSTRUÇÃO   | H - CANCELADO           |
|                  | C - PARA CONHECIMENTO | F - CONFORME COMPRADO |                         |

|                     |  |   |  |
|---------------------|--|---|--|
| OBJETIVA            |  | OBJETIVA PROJETOS E SERVIÇOS                                                                        |  |
| PROJETOS E SERVIÇOS |  | ALAMEDA OSCAR NIEMAYER, Nº 500, SALAS 505 - VALE DO SERENO NOVA LIMA, MG - CEP.: 34.068-056         |  |
|                     |  | TEL.: (31) 3347-4405 / (31) 3347-7079 / (31) 3571-1620 E-MAIL: contato@grupoprojetowangueira.com.br |  |

|                                 |  |                                                                    |  |
|---------------------------------|--|--------------------------------------------------------------------|--|
| PREFEITURA MUNICIPAL DE IBIRITÉ |  | RUA ARTHUR CAMPOS, Nº 906, ALVORADA, IBIRITÉ - MG - CEP. 32400-638 |  |
|                                 |  | TEL.: (31) 3079-6000                                               |  |

|                          |  |                                                                     |  |
|--------------------------|--|---------------------------------------------------------------------|--|
| E. M. DO BAIRRO ALVORADA |  | RUA ULISSES CAETANO DE LIMA, 162, ALVORADA, IBIRITÉ - MG, 32400-000 |  |
|--------------------------|--|---------------------------------------------------------------------|--|

## AS BUILT DE ARQUITETURA

|   |                   |                                                          |  |
|---|-------------------|----------------------------------------------------------|--|
| AUTORIA DO PROJETO:                                                                                      |                   | CONTRATANTE DO PROJETO:                                  |  |
| DEBORA LACERDA                                                                                           |                   | PREFEITURA MUNICIPAL DE IBIRITÉ                          |  |
| DATA: JULHO/2024                                                                                         | ESCALA: INDICADA  | CÓDIGO: PRJ-41732                                        |  |
| TÍTULO DOS DESENHOS: ELEVÇÃO 1 ELEVÇÃO 2                                                                 | PRANCHAS: 07 / 07 |                                                          |  |
| DIREITOS AUTORIAIS RESERVADOS; PROIBIDO REPRODUÇÃO, DIVULGAÇÃO OU ALTERAÇÃO SEM ORDEM EXPRESSA DO AUTOR. |                   | TÍTULO DO ARQUIVO: PRJ-41732-ARG-ASB-IBT-EMBA-0102-REV00 |  |

| JANELAS - AS BUILT                     |   |            |             |               |        |
|----------------------------------------|---|------------|-------------|---------------|--------|
| CÓD.                                   | DESCRIÇÃO   | LARG. (cm) | ALTURA (cm) | PEITORIL (cm) | QUANT. |
| J12                                    | JANELA BASCULANTE, ESTRUTURA EM AÇO PINTADO NA COR VERMELHO                                                           | 100        | 100         | 140           | 1      |
| J14                                    | JANELA DE CORRER COM 4 FOLHAS, DUAS CENTRAIS MÓVEIS, 2 LATERIAS FIXAS, COM ESTRUTURA METÁLICA PINTADA NA COR VERMELHA | 145        | 80          | 140           | 1      |
| J17                                    | JANELA DE CORRER COM 4 FOLHAS, 2 FIXAS E 2 MÓVEIS, ESTRUTURA EM AÇO PINTADO NA COR VERMELHO                           | 120        | 130         | 80            | 1      |
| J18                                    | JALA DE CORRER EM BLINDEX, DOIS PAINÉIS, UM MÓVEL E U FIXO                                                            | 230        | 180         | 110           | 1      |
| FORRO E ACABAMENTOS DE TETO - AS BUILT |   |            |             |               |        |
| CÓD.                                   | DESCRIÇÃO   |            |             |               |        |
| 3                                      | FORRO EM PVC FRISADO, NA COR BRANCO                                                                                   |            |             |               |        |
| TELHADOS - AS BUILT                    |   |            |             |               |        |
| CÓD.                                   | DESCRIÇÃO   |            |             |               |        |
| 1                                      | TELHA METÁLICA GALVANIZADA ONDULADA, COM ACABAMENTO NATURAL                                                           |            |             |               |        |
| 2                                      | COBERTURA EM TELHA DE FIBROCIMENTO                                                                                    |            |             |               |        |

| PORTAS - AS BUILT |   |            |             |        |
|-------------------|---|------------|-------------|--------|
| CÓD.              | DESCRIÇÃO                                                                                              | LARG. (cm) | ALTURA (cm) | QUANT. |
| P1                | PORTA METÁLICA DE GIRO PINTADA NA COR VERMELHO                                                         | 90         | 210         | 26     |
| P2                | PORTA METÁLICA DE GIRO PINTADA NA COR VERDE                                                            | 60         | 170         | 8      |
| P4                | PORTA METÁLICA DE GIRO PINTADA NA COR VERMELHO                                                         | 80         | 170         | 1      |
| P5                | PORTA METÁLICA DE GIRO PINTADA NA COR VERMELHO                                                         | 60         | 170         | 9      |
| P6                | PORTINHOA DE ALÇAPÃO EM AÇO PINTADO NA COR VERMELHA                                                    | 100        | 100         | 3      |
| P6                | PORTA METÁLICA DE GIRO PINTADA NA COR VERMELHO                                                         | 70         | 210         | 2      |
| P7                | PORTA METÁLICA DE GIRO PINTADA NA COR VERMELHO                                                         | 80         | 210         | 3      |
| P13               | PORTA DE GIRO COM PAINÉIS DE VIDRO, ESTRUTURA EM AÇO PINTADO NA COR VERMELHO                           | 105        | 215         | 1      |
| P14               | PORTA DE CORRER COM DOIS PAINÉIS FIXOS E DOIS PAINÉIS MÓVEIS, ESTRUTURA EM AÇO PINTADO NA COR VERMELHA | 245        | 245         | 1      |
| P15               | PORTA METÁLICA DE GIRO PINTADA NA COR VERMELHO                                                         | 80         | 180         | 1      |
| P16               | PORTA METÁLICA DE GIRO PINTADA NA COR VERMELHO                                                         | 120        | 210         | 1      |
| PT1               | PORTÃO DE CORRER EM AÇO PINTADO NA COR VERMELHO                                                        | 350        | 215         | 1      |
| PT2               | PORTÃO DE ALAMBRADO PINTADO NA COR CINZA                                                               | 80         | 210         | 2      |
| PT4               | PORTÃO DE GIRO EM GRADE COM FECHAMENTO EM CHAPA METÁLICA                                               | 366        | 220         | 1      |
| PT5               | PORTÃO DE GRADE DE GIRO EM AÇO                                                                         | 90         | 180         | 1      |

| JANELAS - AS BUILT |   |            |             |               |
|--------------------|---|------------|-------------|---------------|
| CÓD.               | DESCRIÇÃO   | LARG. (cm) | ALTURA (cm) | PEITORIL (cm) |
| J1                 | JANELA DE CORRER COM 4 FOLHAS, DUAS CENTRAIS MÓVEIS, 2 LATERIAS FIXAS, 2 PAINÉIS SUPERIORES BASCULANTES, COM ESTRUTURA METÁLICA PINTADA NA COR VERMELHA | 200        | 130         | 120           |
| J2                 | JANELA BASCULANTE, EM OITO PAINÉIS DE VIDRO, ESTRUTURA METÁLICA PINTADA NA COR VERMELHA                                                                 | 200        | 40          | <varia>       |
| J4                 | JANELA BASCULANTE, EM OITO PAINÉIS DE VIDRO, ESTRUTURA METÁLICA PINTADA NA COR VERMELHA                                                                 | 400        | 40          | 170           |
| J5                 | JANELA BASCULANTE COM UM PAINEL, ESTRUTURA METÁLICA PINTADA EM VERVEMELHO                                                                               | 40         | 80          | 170           |
| J6                 | JANELA DE CORRER COM 4 FOLHAS, DUAS CENTRAIS MÓVEIS, 2 LATERIAS FIXAS, 2 PAINÉIS SUPERIORES BASCULANTES, COM ESTRUTURA METÁLICA PINTADA NA COR VERMELHA | 200        | 100         | 150           |
| J7                 | JANELA BASCULANTE COM TRÊS PAINÉIS EM VIDRO, ESTRUTURA EM AÇO PINTADO NA COR VERMELHA                                                                   | 200        | 50          | 200           |
| J8                 | JANELA FIXA COM QUINZE PAINÉIS EM VIDRO, ESTRUTURA EM AÇO PINTADO NA COR VERMELHA                                                                       | 325        | 260         | 0             |
| J9                 | JANELA FIXA COM QUINZE PAINÉIS EM VIDRO, ESTRUTURA EM AÇO PINTADO NA COR VERMELHA                                                                       | 160        | 260         | 0             |
| J10                | JANELA DE CORRER COM 4 FOLHAS, DUAS CENTRAIS MÓVEIS, 2 LATERIAS FIXAS, 2 PAINÉIS SUPERIORES BASCULANTES, COM ESTRUTURA METÁLICA PINTADA NA COR VERMELHA | 180        | 100         | 140           |
| J11                | JANELA DE CORRER COM 4 FOLHAS, DUAS CENTRAIS MÓVEIS, 2 LATERIAS FIXAS, 2 PAINÉIS SUPERIORES BASCULANTES, COM ESTRUTURA METÁLICA PINTADA NA COR VERMELHA | 200        | 100         | 140           |