
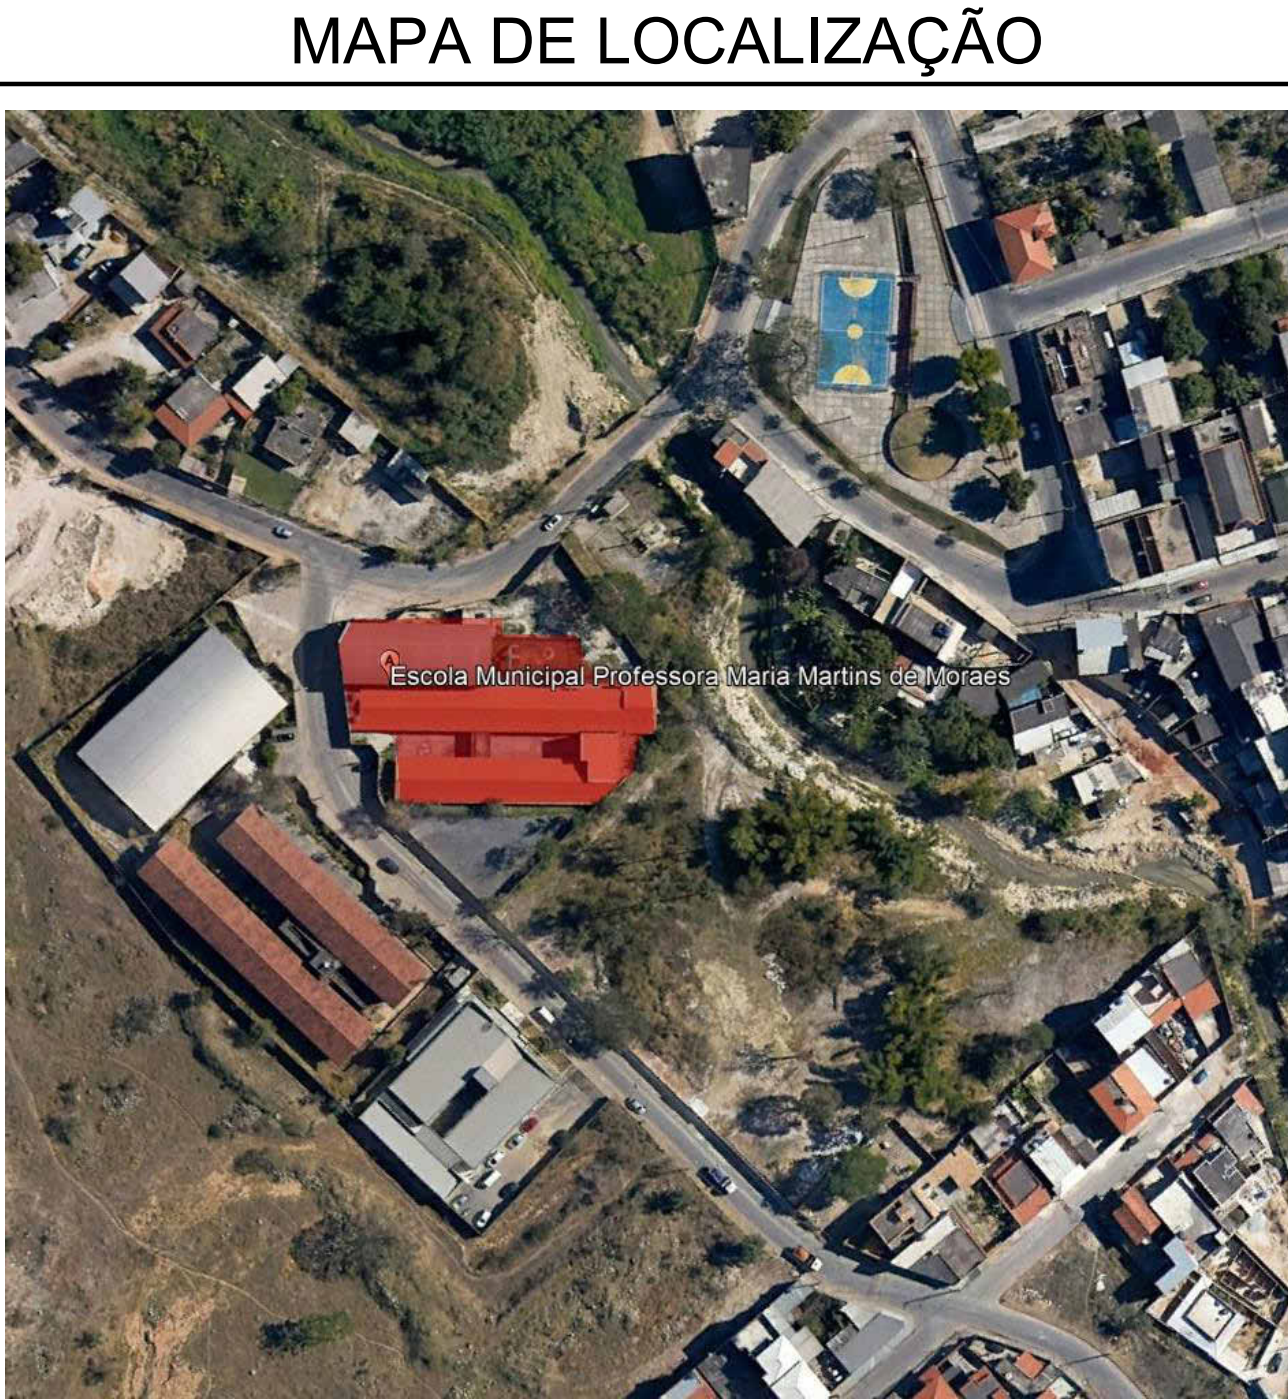


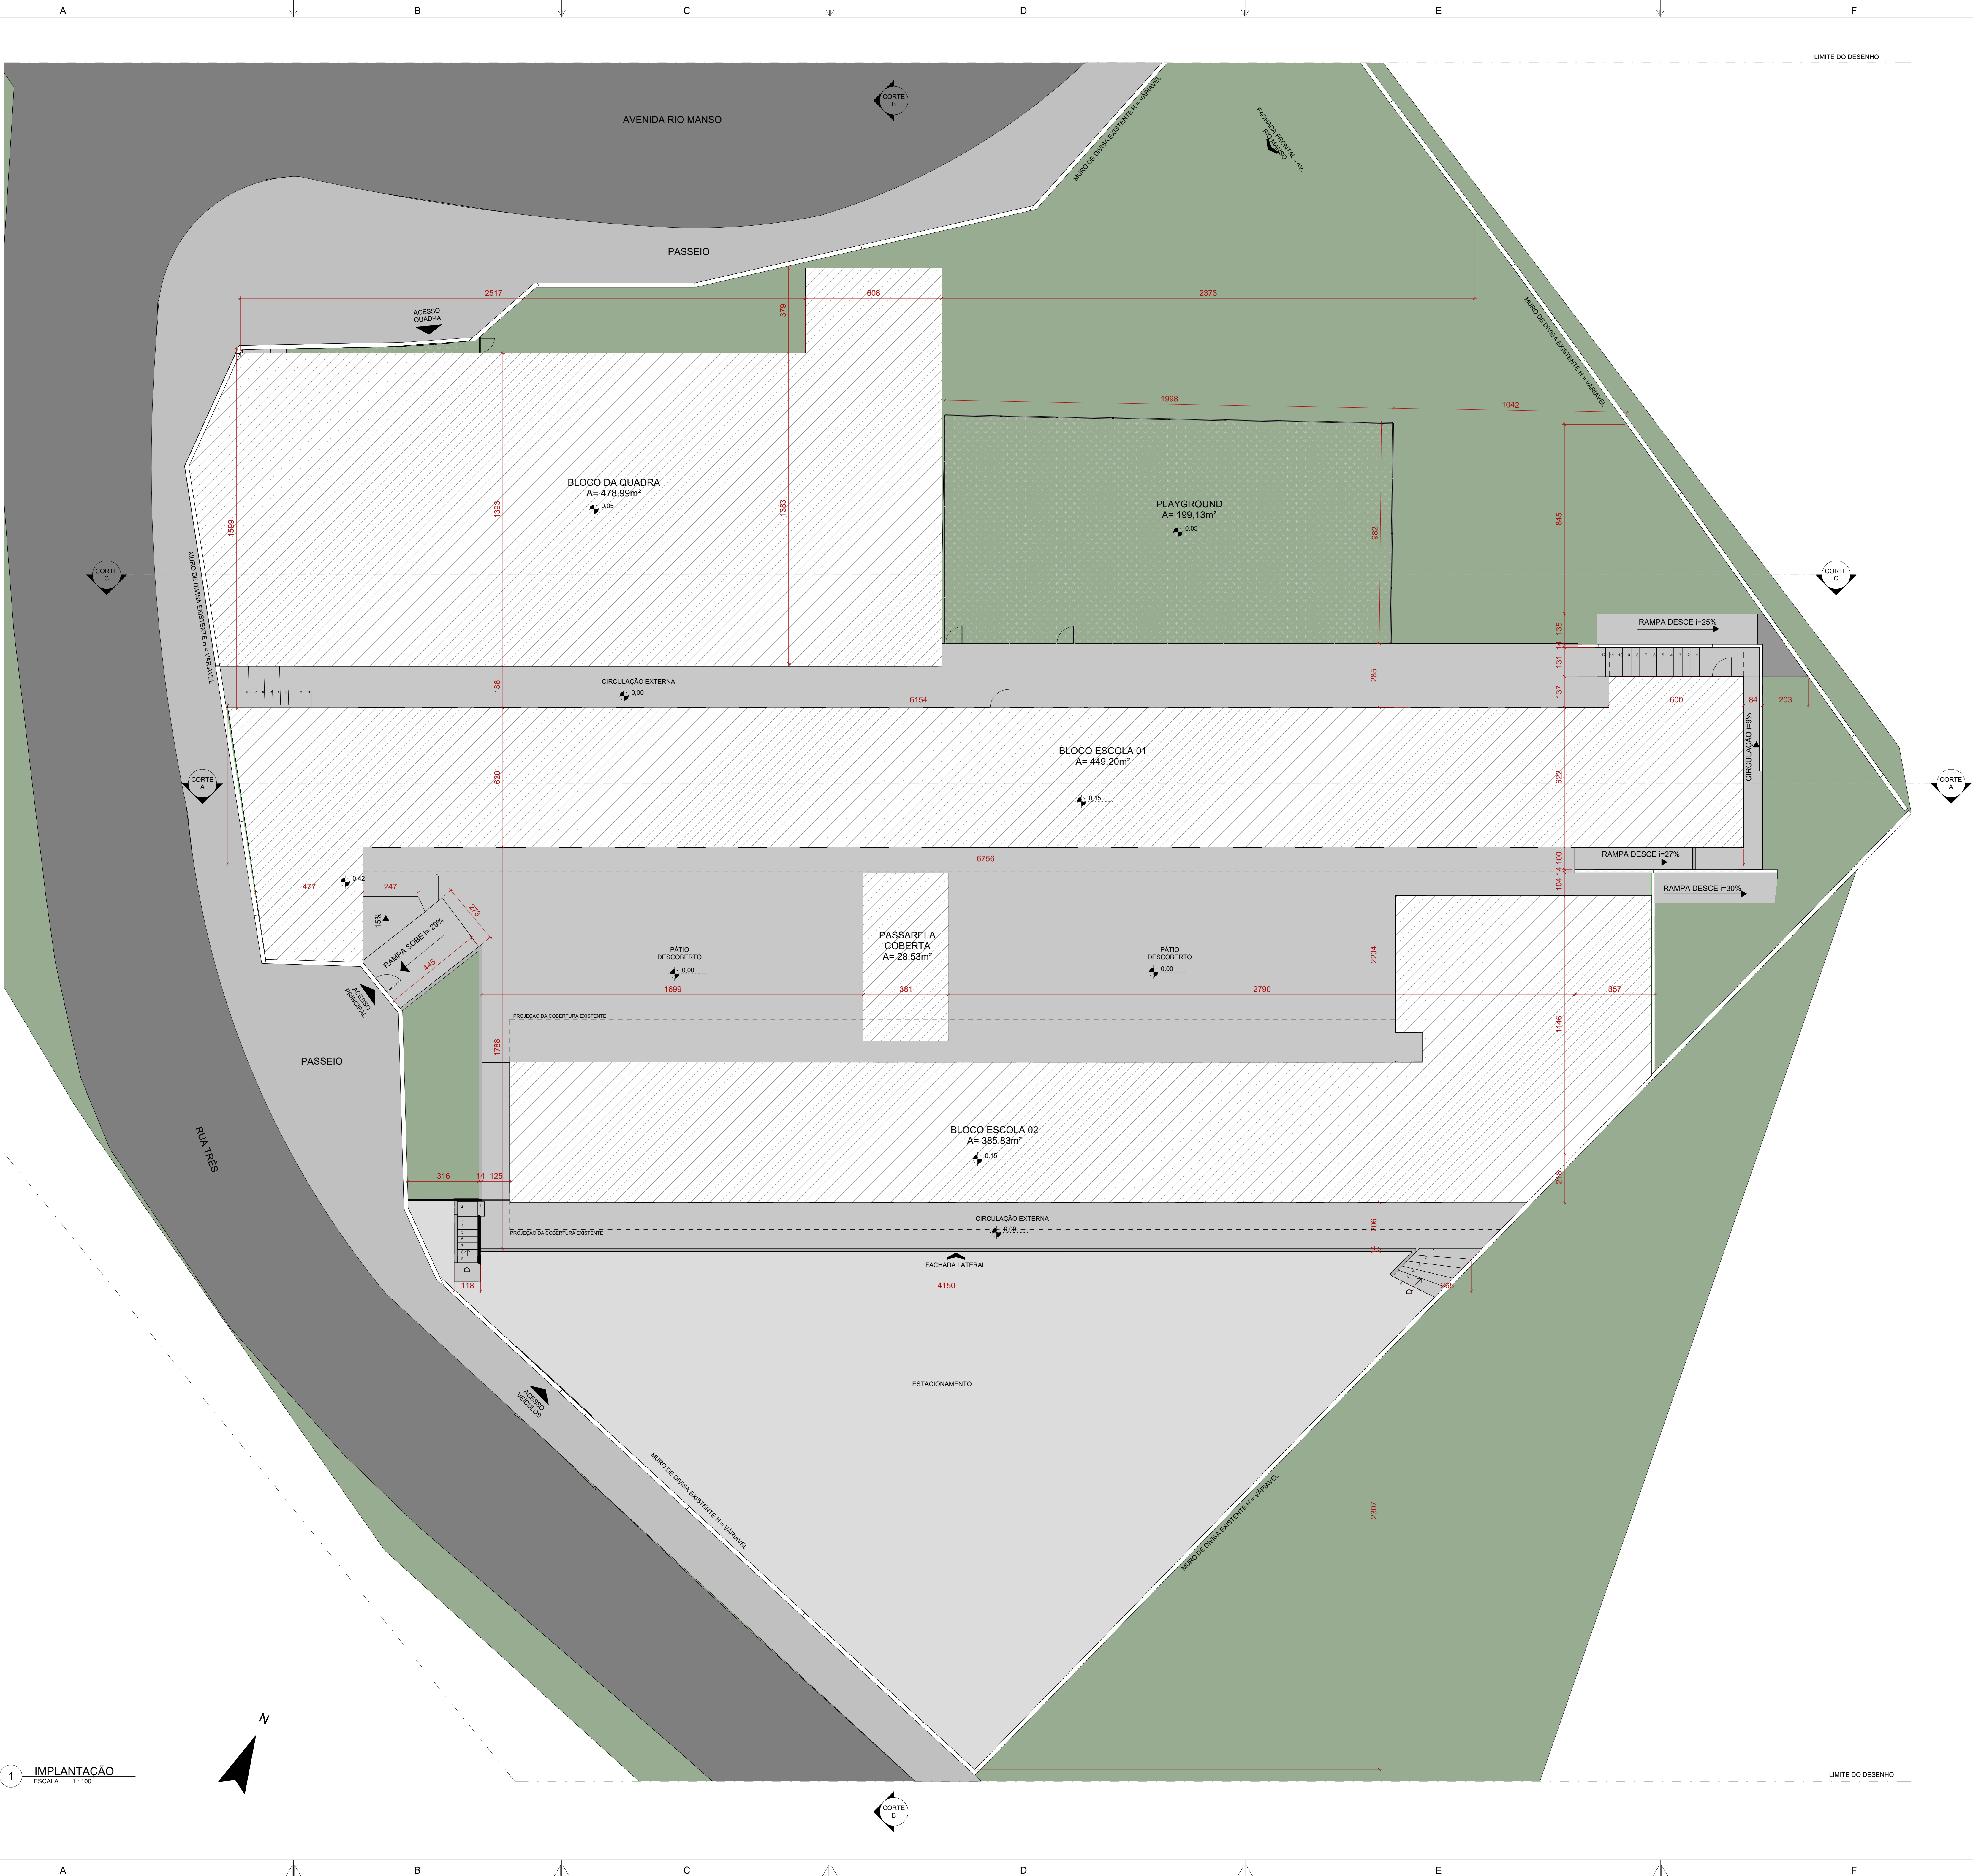

LEGENDA	
	JARDIM
	ÁREA PERMEÁVEL

SIMBOLOGIAS			
	PISO		TETO
	PAREDE		RODAPE
	EXISTENTE A SER MANTIDO		ESQUADRIAS

QUADRO DE ÁREAS			
ÁREA CONSTRUIDA EXISTENTE	908,95 m²	ÁREA PERMEÁVEL	-
ÁREA A DEMOLIR		ÁREA DE PROJEÇÃO	TAXA DE OCUPAÇÃO
ÁREA A CONSTRUIR		Nº DE PAVIMENTOS	02
ÁREA TOTAL CONSTRUIDA	908,95 m²		TAXA DE PERMEABILIDADE

NOTAS	
OBSERVAÇÕES GERAIS:	
1 - CONFERIR MEDIDAS NO LOCAL	
2 - NÃO UTILIZAR ESCALA SOBRE PAPEL	
3 - EM CASO DE CONFLITO DE COTAS, PREVALECE A DO DESENHO DE MAIOR ESCALA	
4 - EM CASO DE DUVIDAS, CONSULTE SEMPRE O RESPONSÁVEL TÉCNICO	
5 - COTAS EM CENTÍMETROS	
6 - O NÍVEL LIO DE PROJETO É REFERENTE AO NÍVEL 827,208 DA TOPOGRAFIA	

REVISÃO	DESCRIÇÃO	TIPO	ELABORADO	VERIFICADO	DATA
00	EMISSÃO INICIAL	ASB	JOANNE OLIVEIRA	DEBORA LACERDA	07/2024

TIPOS DE EMISSÃO	ASB - AS BUILT	EXE - EXECUTIVO	RST - RESTAURO
MVP - MVP	ACS - ACESSIBILIDADE	IMP - IMPLANTAÇÃO	ELABORAÇÃO
BSC - BÁSICO	URB - URBANISMO	PSG - PAISAGISMO	

OBJETIVA OBJETIVA PROJETOS E SERVIÇOS
PROJETOS E SERVIÇOS
AV. BARÃO HONERIO D E MELO, Nº 3280 - NOVA GRANADA
BELO HORIZONTE - MG - CEP: 30.464-480
TEL: (31) 3341-4402 / (31) 3341-7070 / (31) 3371-1500
EMAIL: contato@grupoojetivaengenharia.com.br

PREFEITURA MUNICIPAL DE IBIRITÉ
RUA ARTHUR CAMPOS, 905 - BAIRRO ALVORADA - IBIRITÉ - 32400-530
TEL: (31) 3076-6000

ESCOLA MUNICIPAL MARIA MARTINS DE MORAES
RUA PADRE EUSTAQUIO, 880 - CASCATÁ, IBIRITÉ - MG, 32400-000

AS BUILT DE ARQUITETURA

AUTORIA DO PROJETO: DEBORA EVELYN CALDEIRA DE LACERDA
CAU - A257897-2
CONTRATANTE DO PROJETO: PREFEITURA MUNICIPAL DE IBIRITÉ

DATA: JULHO/2024
ESCALA: INDICADA
CÓDIGO: PROJ-ARQ

TÍTULO DOS DESENHOS: IMPLANTAÇÃO
PRIMEIRA: 01/05

DIREITOS AUTORAIS RESERVADOS. PROIBIDO REPRODUÇÃO, DIVULGAÇÃO OU ALTERAÇÃO SEM ORDEM EXPRESSA DO AUTOR.