



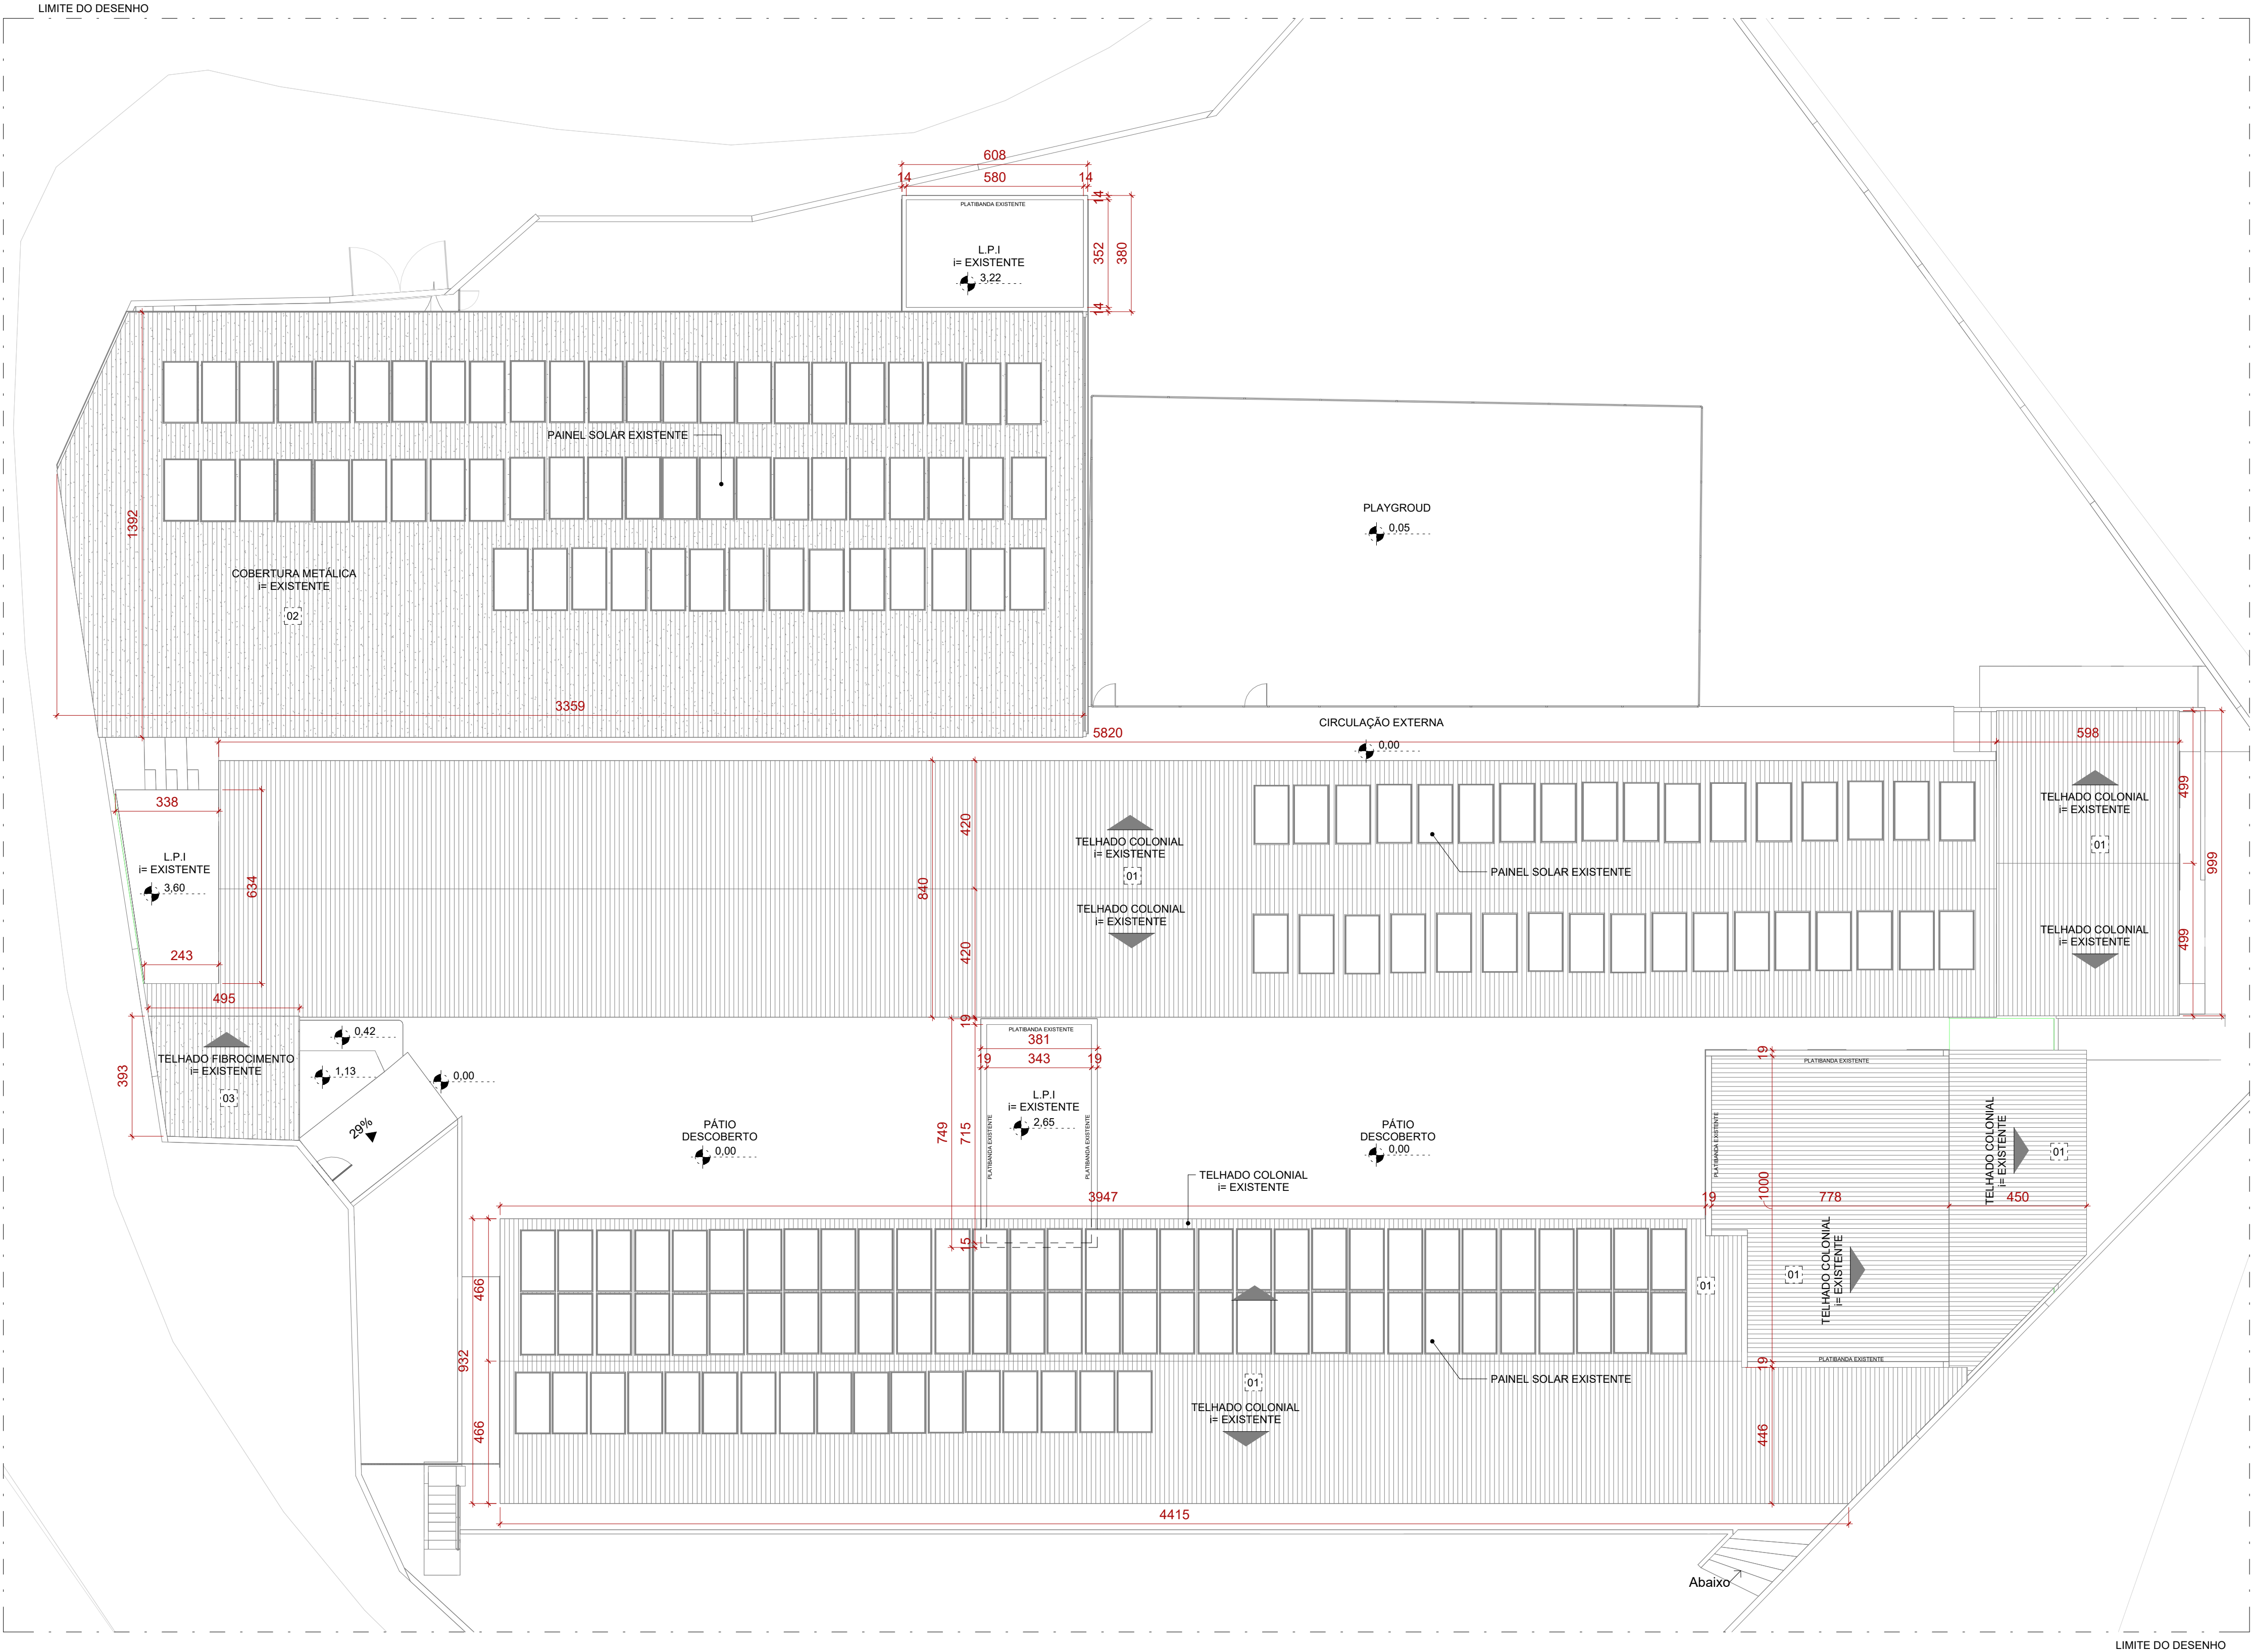

1 PLANTA DE COBERTURA
ESCALA 1:125

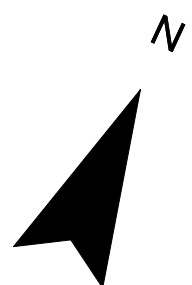

TELHADOS - AS BUILT	
CÓD.	DESCRIÇÃO
01	TELHA CERÂMICA COLONIAL
02	TELHA METÁLICA GALVANIZADA ONDULADA, COM ACABAMENTO NATURAL
03	TELHA FIBROCIMENTO

LEGENDA	
EXISTENTE CASO DE REFORMA	JARDIM ÁREA PERMEÁVEL

SIMBOLOGIAS			
(X)	PISO	(X)	TETO
(X)	PAREDE	(X)	RODAPE
(X)	EXISTENTE A SER MANTIDO	(X)	DIVERSOS
(X)		(X)	ESQUADRIAS

QUADRO DE ÁREAS			
ÁREA CONSTRUÍDA EXISTENTE	908,95 m²	ÁREA PERMEÁVEL	
ÁREA A DEMOLIR		ÁREA DE PROJEÇÃO	
ÁREA A CONSTRUIR		Nº DE PAVIMENTOS	02
ÁREA TOTAL CONSTRUÍDA	908,95 m²	TAXA DE OCUPAÇÃO	
		TAXA DE PERMEABILIDADE	

NOTAS	
OBSERVAÇÕES GERAIS:	
1 - CONFERIR MEDIDAS NO LOCAL	
2 - NÃO UTILIZAR ESCALA SOBRE PAPEL	
3 - EM CASO DE CONFLITO DE COTAS, PREVALECE A DO DESENHO DE MAIOR ESCALA	
4 - EM CASO DE DÚVIDAS, CONSULTE SEMPRE O RESPONSÁVEL TÉCNICO	
5 - COTAS EM CENTÍMETROS	
6 - O NÍVEL 0,00 DE PROJETO É REFERENTE AO NÍVEL 827,268 DA TOPOGRAFIA	

REVISÃO	DESCRIÇÃO	TIPO	ELABORADO	VERIFICADO	DATA
00	EMIÇÃO INICIAL	ASB	KIANNE OLIVEIRA	DÉBORA LACERDA	07/2024

TIPOS DE EMISSÃO	ASB - AS BUILT MVP - MVP BSC - BÁSICO	EXE - EXECUTIVO ACS - ACESSIBILIDADE URB - URBANISMO	RST - RESTAURO IMP - IMPLANTAÇÃO PSG - PAISAGISMO
------------------	---	--	---

**OBJETIVA** OBJETIVA PROJETOS E SERVIÇOS
PROJETOS E SERVIÇOS

ELABORAÇÃO:
AV. BARÃO HOMEM D E MELO, Nº 3280 - NOVA GRANADA
BELO HORIZONTE - MG - CEP: 30.694-080
TEL: (31) 3347-4405 / (31) 3347-7079 / (31) 3571-1920
EMAIL: contato@grupoprojetosengenharia.com.br

**IBIRITÉ**

PREFEITURA MUNICIPAL DE IBIRITÉ
RUA ARTHUR CAMPOS, 906 - BAIRRO ALVORADA - IBIRITÉ - 32400-538
TEL (31) 3079-6000
ESCOLA MUNICIPAL MARIA MARTINS DE MORAES
RUA PADRE EUSTAQUIO, 880 - CASCATA, IBIRITÉ - MG, 32400-000

AS BUILT DE ARQUITETURA

AUTORIA DO PROJETO:

DÉBORA EVELYN CALDEIRA DE LACERDA
CAU - A257897-2

CONTRATANTE DO PROJETO:
PREFEITURA MUNICIPAL DE IBIRITÉ

DATA:
JULHO/2024

ESCALA:
INDICADA

CÓDIGO:
PRJ-ARQ

TÍTULO DOS DESENHOS:
PLANTA DE COBERTURA

PRANCHA:
02 / 05

DIREITOS AUTORAIS RESERVADOS. PROIBIDO REPRODUÇÃO, DIVULGAÇÃO OU ALTERAÇÃO SEM ORDEM EXPRESSA DO AUTOR.

TÍTULO DO ARQUIVO: