


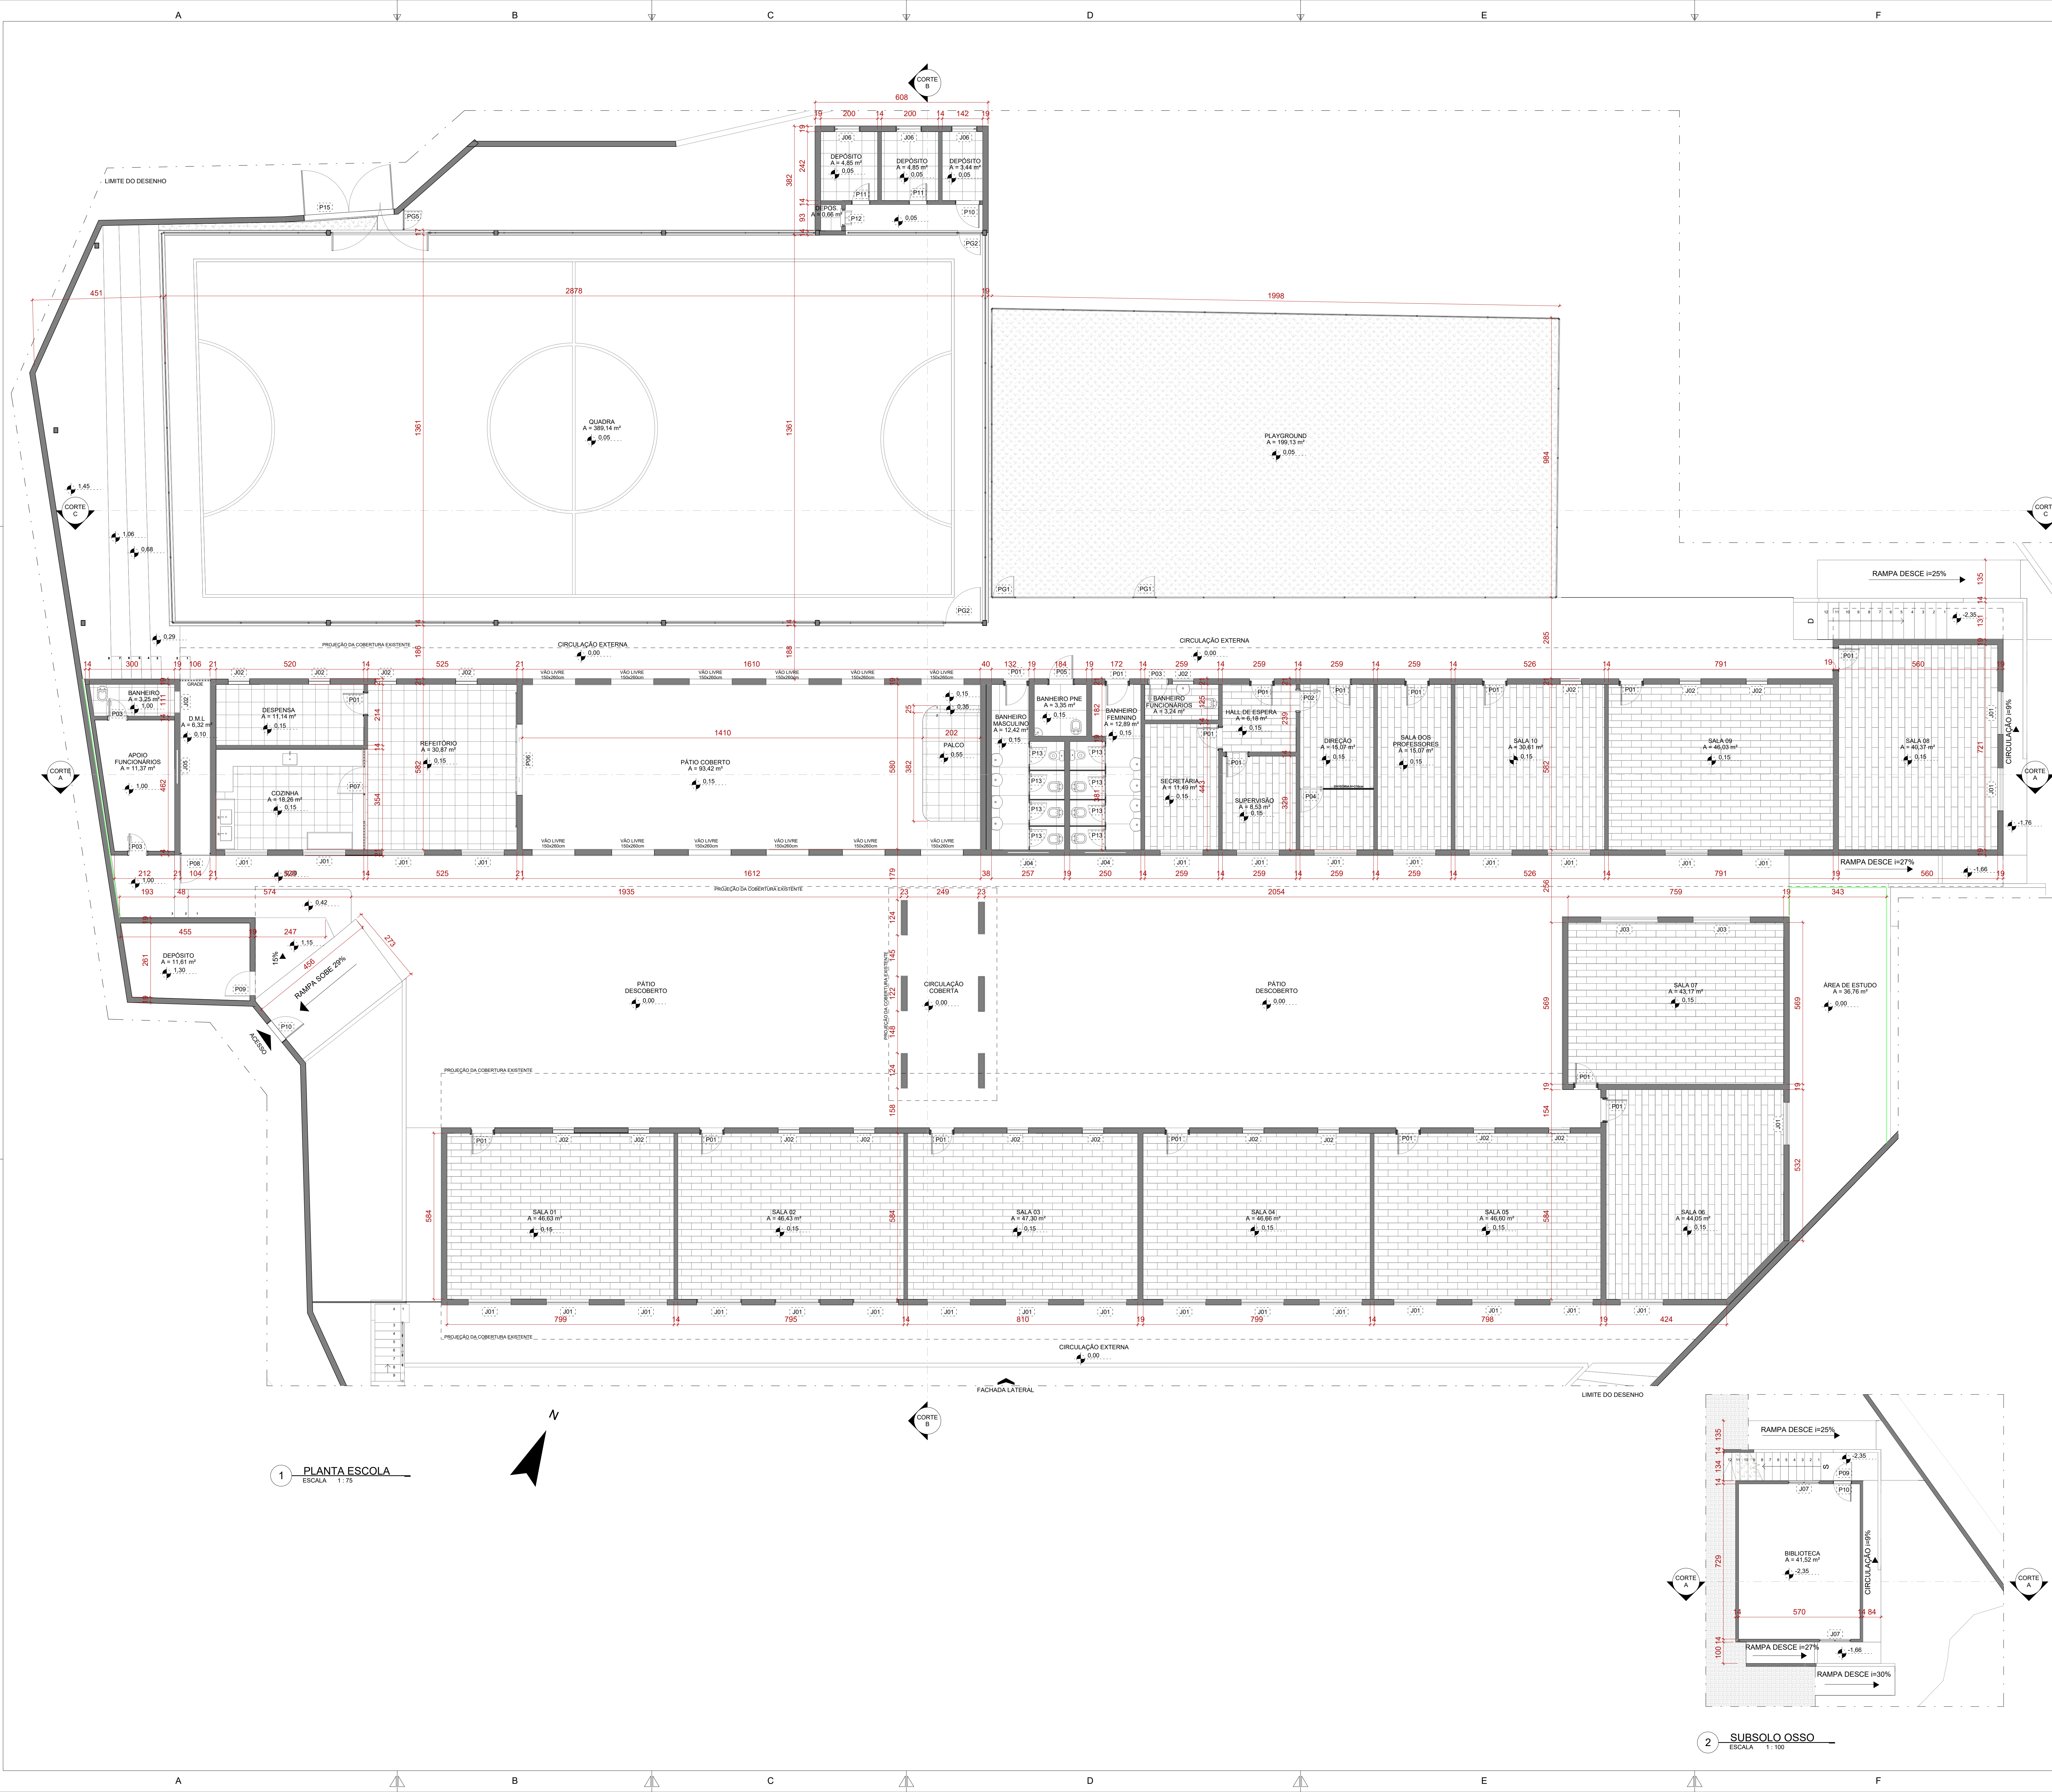

PORTÕES DE GRADIL - AS BUILT				
CÓD.	DESCRIÇÃO	LARGURA (cm)	ALTURA (cm)	QUANT.
PG2	PORTÃO EXISTENTE ESTRUTURADO DE ABRIR EM TELA COM TUBOS DE AÇO GALVANIZADO, PINTADO NA COR BRANCO	70,00	200,00	1
PG3	PORTÃO DE DUAS FOLHAS DE ABRIR, ESTRUTURA EM AÇO GALVANIZADO E FECHAMENTO EM TELA DE ARAME COM MALHA 50mm	340,00	220,00	1
PG4	PORTÃO EXISTENTE ESTRUTURADO DE ABRIR EM TELA COM TUBOS DE AÇO GALVANIZADO, PINTADO NA COR BRANCO	125,00	200,00	1
PG5	PORTÃO EXISTENTE ESTRUTURADO DE ABRIR EM TELA COM TUBOS DE AÇO GALVANIZADO, PINTADO NA COR BRANCO	75,00	170,00	1
PG6	PORTÃO EXISTENTE ESTRUTURADO DE ABRIR EM TELA COM TUBOS DE AÇO GALVANIZADO, PINTADO NA COR BRANCO	75,00	170,00	1
PG5	PORTÃO EXISTENTE ESTRUTURADO DE ABRIR EM TELA COM TUBOS DE AÇO GALVANIZADO, PINTADO NA COR BRANCO	65,27	202,34	1

JANELAS - AS BUILT				
CÓD.	DESCRIÇÃO	LARGURA (cm)	ALTURA (cm)	QUANT.
J01	JANELA DE CORRER COM 2 FOLHAS E BANDEIRA FIXA SUPERIOR COM GRADE, COR VERMELHO GOYÁ	150	150	110
J02	JANELA BASCULANTE COM 2 BÂSCULAS PINTADA, COR VERMELHO GOYÁ	75	50	<varia>
J03	JANELA DE CORRER COM 2 FOLHAS E BANDEIRA FIXA SUPERIOR COM GRADE, COR VERMELHO GOYÁ	200	150	110
J04	JANELA BASCULANTE COM 6 BÂSCULAS PINTADA, COR VERMELHO GOYÁ	145	80	170
J05	JANELA DE CORRER COM 4 FOLHAS E BANDEIRA FIXA SUPERIOR COM GRADE, COR VERMELHO GOYÁ	120	150	80
J06	JANELA BASCULANTE COM 2 BÂSCULAS PINTADA, COR VERMELHO GOYÁ	90	71	135
J07	JANELA COM DUAS FOLHAS DE CORRER	145	95	<varia>

PORTAS - AS BUILT				
CÓD.	DESCRIÇÃO	LARGURA (m)	ALTURA (cm)	QUANT.
P01	PORTA DE ABRIR 1 FOLHA, COR VERMELHO GOYÁ	80	220	10
P02	PORTA DE ABRIR 1 FOLHA TIPO PRANCHETA, COR VERMELHO GOYÁ	70	210	1
P03	PORTA DE ABRIR 1 FOLHA TIPO PRANCHETA, COR VERMELHO GOYÁ	60	210	3
P04	PORTA DE ABRIR 12 FOLHAS DE DIVISÓRIA NAVAL, COR VERMELHO GOYÁ	90	210	1
P05	PORTA DE ABRIR 1 FOLHA METÁLICA, COR VERMELHO GOYÁ	90	220	1
P06	PORTA DE 2 FOLHAS DE CORRER METÁLICA, COR VERMELHO GOYÁ	250	280	1
P07	PORTA DE GRADE METÁLICA 1 FOLHA	90	205	1
P08	PORTÃO DE GRADE DE ABRIR 1 FOLHA	100	210	1
P09	PORTÃO DE GRADE DE ABRIR 1 FOLHA	85	215	2
P10	PORTÃO DE GIRO 1 FOLHA METÁLICA, COR VERMELHO GOYÁ	82	215	3
P11	PORTÃO DE GIRO 1 FOLHA METÁLICA, COR VERMELHO GOYÁ	60	215	2
P12	PORTÃO VENEZIANO METÁLICO COM DUAS FOLHAS DE GIRO	60	210	1
P13	PORTA METÁLICA 1 FOLHA DE ABRIR	60	190	6
P15	PORTÃO METÁLICO COM DUAS FOLHAS	315	220	1

LEGENDA	
EXISTENTE	NOVO
CASO DE REFORMA	ÁREA PERMEÁVEL


SIMBOLOGIAS			
(X) PISO	(X) TETO	(X) DIVERSOS	
(X) PAREDE	(X) RODAPÉ	(X) ESQUADRIAS	
E EXISTENTE A SER MANTIDO			

QUADRO DE ÁREAS			
ÁREA CONSTRUIDA EXISTENTE	908,95 m²	ÁREA PERMEÁVEL	-
ÁREA A DEMOLIR		ÁREA DE PROJEÇÃO	TAXA DE OCUPAÇÃO
ÁREA A CONSTRUIR		Nº DE PAVIMENTOS	02
ÁREA TOTAL CONSTRUIDA	908,95 m²		TAXA DE PERMEABILIDADE

NOTAS	
OBSERVAÇÕES GERAIS:	
1 - CONFERIR MEDIDAS NO LOCAL	
2 - NÃO UTILIZAR ESCALA SOBRE PAPEL	
3 - EM CASO DE CONFLITO DE COTAS, PREVALECE A DO DESENHO DE MAIOR ESCALA	
4 - EM CASO DE DÚVIDAS, CONSULTE SEMPRE O RESPONSÁVEL TÉCNICO	
5 - COTAS EM CENTÍMETROS	
6 - O NÍVEL 0,00 DE PROJETO É REFERENTE AO NÍVEL 627,268 DA TOPOGRAFIA	

REVISÃO	DESCRIÇÃO	TIPO	ELABORADO	VERIFICADO	DATA
00	EMISSÃO INICIAL	ASS	JOHANE OLIVEIRA	DEBORA LACERDA	07/2024

TÍPOS DE EMISSÃO	ASS - AS BUILT	EXE - EXECUTIVO	RST - RESTAURO
	MVP - MVP	ACS - ACESSIBILIDADE	IMP - IMPLANTAÇÃO
	BSC - BÁSICO	URB - URBANISMO	PSG - PSAGISMO

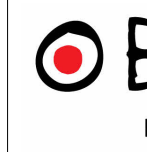**OBJETIVA**

OBJETIVA PROJETOS E SERVIÇOS
PROJETOS E SERVIÇOS

AV. BARRÃO HONORÉ D'AMÉLIO, Nº 3280 - NOVA GRANADA
BELO HORIZONTE - MG - CEP: 30.444-480
TEL: (31) 3341-4460 / (31) 3341-7070 / (31) 3371-1500
EMAIL: contato@grupopropjetalengenharia.com.br

**IBIRITÉ**

PREFEITURA MUNICIPAL DE IBIRITÉ
RUA ARTHUR CAMPOS, 905 - BAIRRO ALVORADA - IBIRITÉ - 32400-530
TEL: (31) 3079-6000

ESCOLA MUNICIPAL MARIA MARTINS DE MORAES
RUA PADRE EUSTÁQUIO, 880 - CASCATÁ, IBIRITÉ - MG, 32400-000

AS BUILT DE ARQUITETURA

AUTORIA DO PROJETO: DEBORA EVELYN CALDEIRA DE LACERDA
CAU - A257897-2

CONTRATANTE DO PROJETO: PREFEITURA MUNICIPAL DE IBIRITÉ

DATA: JUL/2024
TÍTULO DOS DESENHOS: PLANTA BAIXA

ESCALA: INDICADA

CÓDIGO: PROJARD

PRONÓCIO: 03/05