



1 CORTE A
ESCALA 1:75

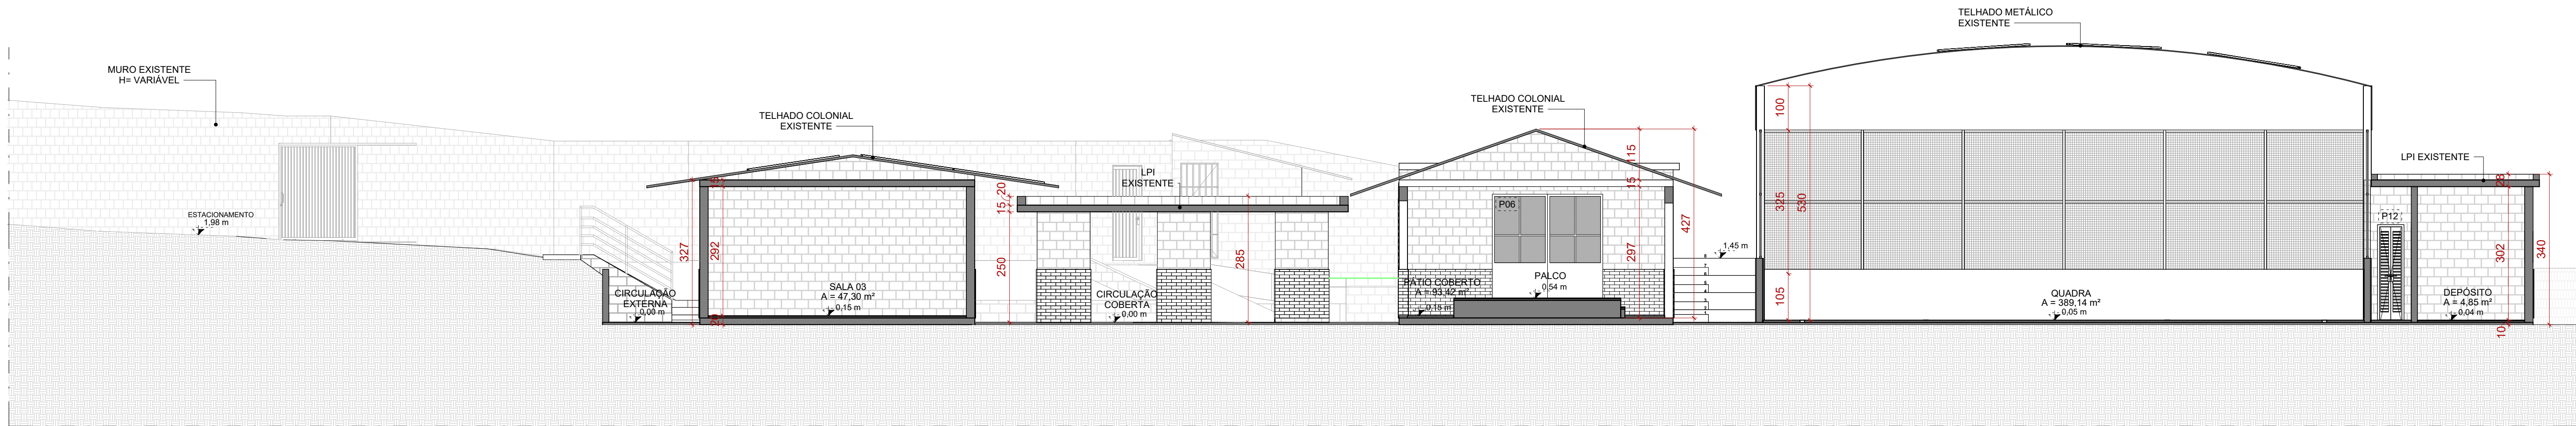

2 CORTE B
ESCALA 1:75

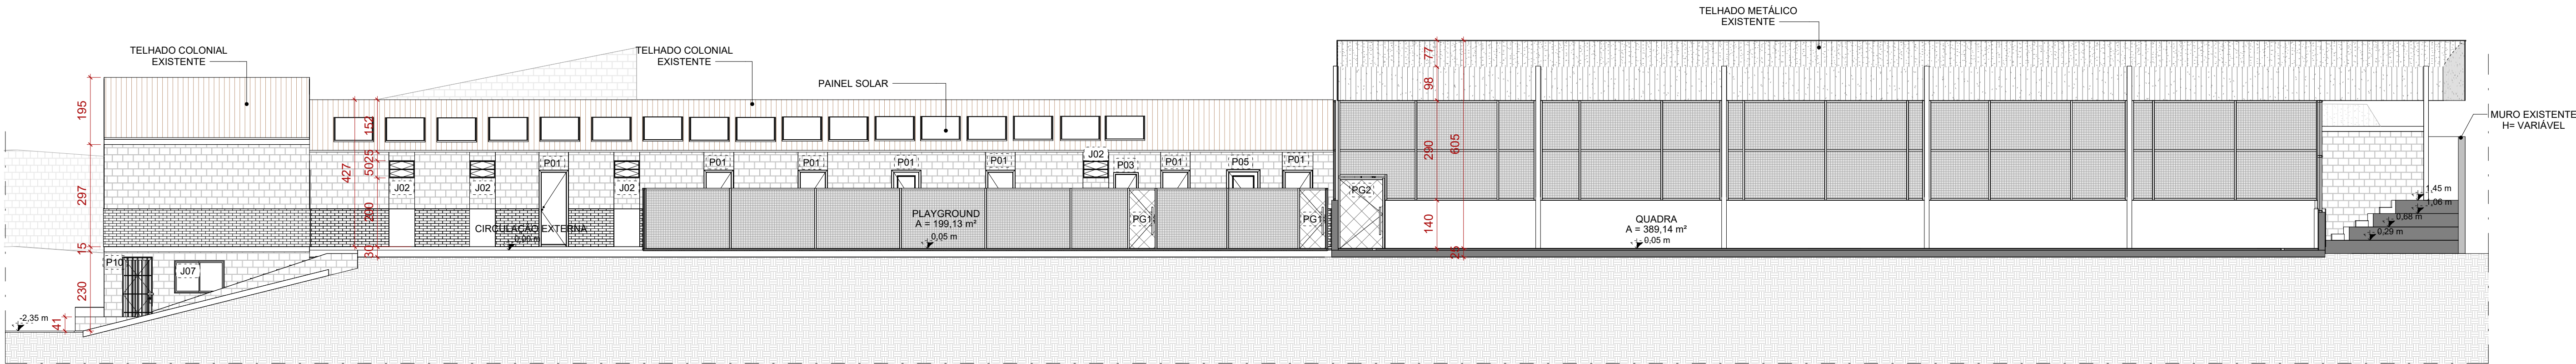

3 CORTE C
ESCALA 1:100

LEGENDA

EXISTENTE	JARDIM
CASO DE REFORMA	ÁREA PERMEÁVEL

SIMBOLOGIAS

	PISO		TETO		DIVERSOS
	PAREDE		RODAPE		ESQUADRIAS

QUADRO DE ÁREAS

ÁREA CONSTRUÍDA EXISTENTE	908,95 m²	ÁREA PERMEÁVEL		COEFICIENTE DE APROVEITAMENTO	-
ÁREA A DEMOLIR		ÁREA DE PROJEÇÃO		TAXA DE OCUPAÇÃO	
ÁREA A CONSTRUIR		Nº DE PAVIMENTOS	02	TAXA DE PERMEABILIDADE	
ÁREA TOTAL CONSTRUÍDA	908,95 m²				

NOTAS

- OBSERVAÇÕES GERAIS:
- 1 - CONFERIR MEDIDAS NO LOCAL
 - 2 - NÃO UTILIZAR ESCALA SOBRE PAPEL
 - 3 - EM CASO DE CONFLITO DE COTAS, PREVALECE A DO DESENHO DE MAIOR ESCALA
 - 4 - EM CASO DE DÚVIDAS, CONSULTE SEMPRE O RESPONSÁVEL TÉCNICO
 - 5 - COTAS EM CENTÍMETROS
 - 6 - O NÍVEL 0,00 DO PROJETO É REFERENTE AO NÍVEL 827,268 DA TOPOGRAFIA

REVISÃO	DESCRIÇÃO	TIPO	ELABORADO	VERIFICADO	DATA
00	EMIÇÃO INICIAL	ASB	KIANNE OLIVEIRA	DÉBORA LACERDA	07/2024

TIPOS DE EMISSÃO	ASB - AS BUILT	EXE - EXECUTIVO	RST - RESTAURO
	MVP - MVP	ACS - ACESSIBILIDADE	IMP - IMPLANTAÇÃO
	BSC - BÁSICO	URB - URBANISMO	PSG - PAISAGISMO

OBJETIVA OBJETIVA PROJETOS E SERVIÇOS
PROJETOS E SERVIÇOS
AV. BARÃO HOMEM D E MELO, Nº 3280 - NOVA GRANADA
Belo Horizonte - MG - CEP: 30.464-080
TEL: (31) 3347-4405 / (31) 3347-7078 / (31) 3371-1820
EMAIL: contato@grupopropjetosengenharia.com.br

PREFEITURA MUNICIPAL DE IBIRITÉ
RUA ARTHUR CAMPOS, 906 - BAIRRO ALVORADA - IBIRITÉ - MG, 32400-538
TEL: (31) 3079-6000

ESCOLA MUNICIPAL MARIA MARTINS DE MORAES
RUA PADRE EUSTÁQUIO, 680 - CASCATA, IBIRITÉ - MG, 32400-000

AS BUILT DE ARQUITETURA
AUTORIA DO PROJETO: DÉBORA EVELYN CALDEIRA DE LACERDA
CAU - A257891-2
CONTRATANTE DO PROJETO: PREFEITURA MUNICIPAL DE IBIRITÉ

DATA: JULHO/2024
ESCALA: INDICADA
CÓDIGO: PRJ-ARG
TÍTULO DOS DESENHOS: CORTES
PRANCHAS: 04 / 05

DIREITOS AUTORAIS RESERVADOS. PROIBIDO REPRODUÇÃO, DIVULGAÇÃO OU ALTERAÇÃO SEM ORDEM EXPRESSA DO AUTOR.