




2 FACHADA FRONTAL - AV. RIO MANSO
ESCALA 1:75

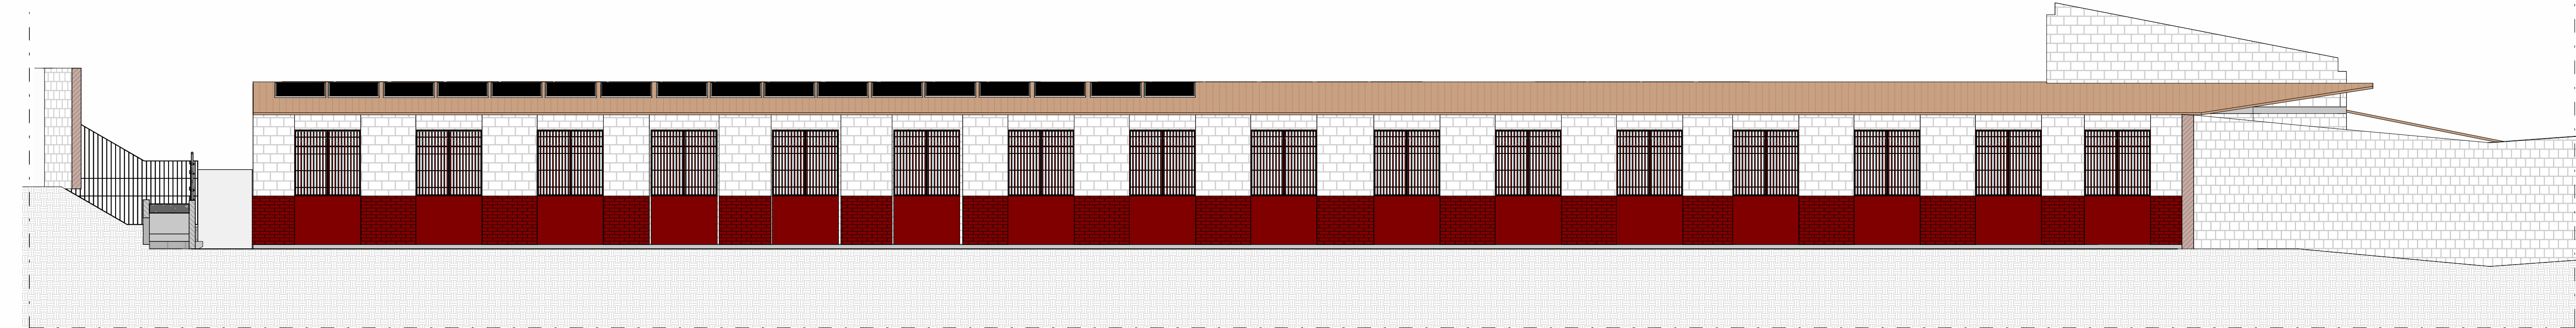

1 FACHADA LATERAL
ESCALA 1:75

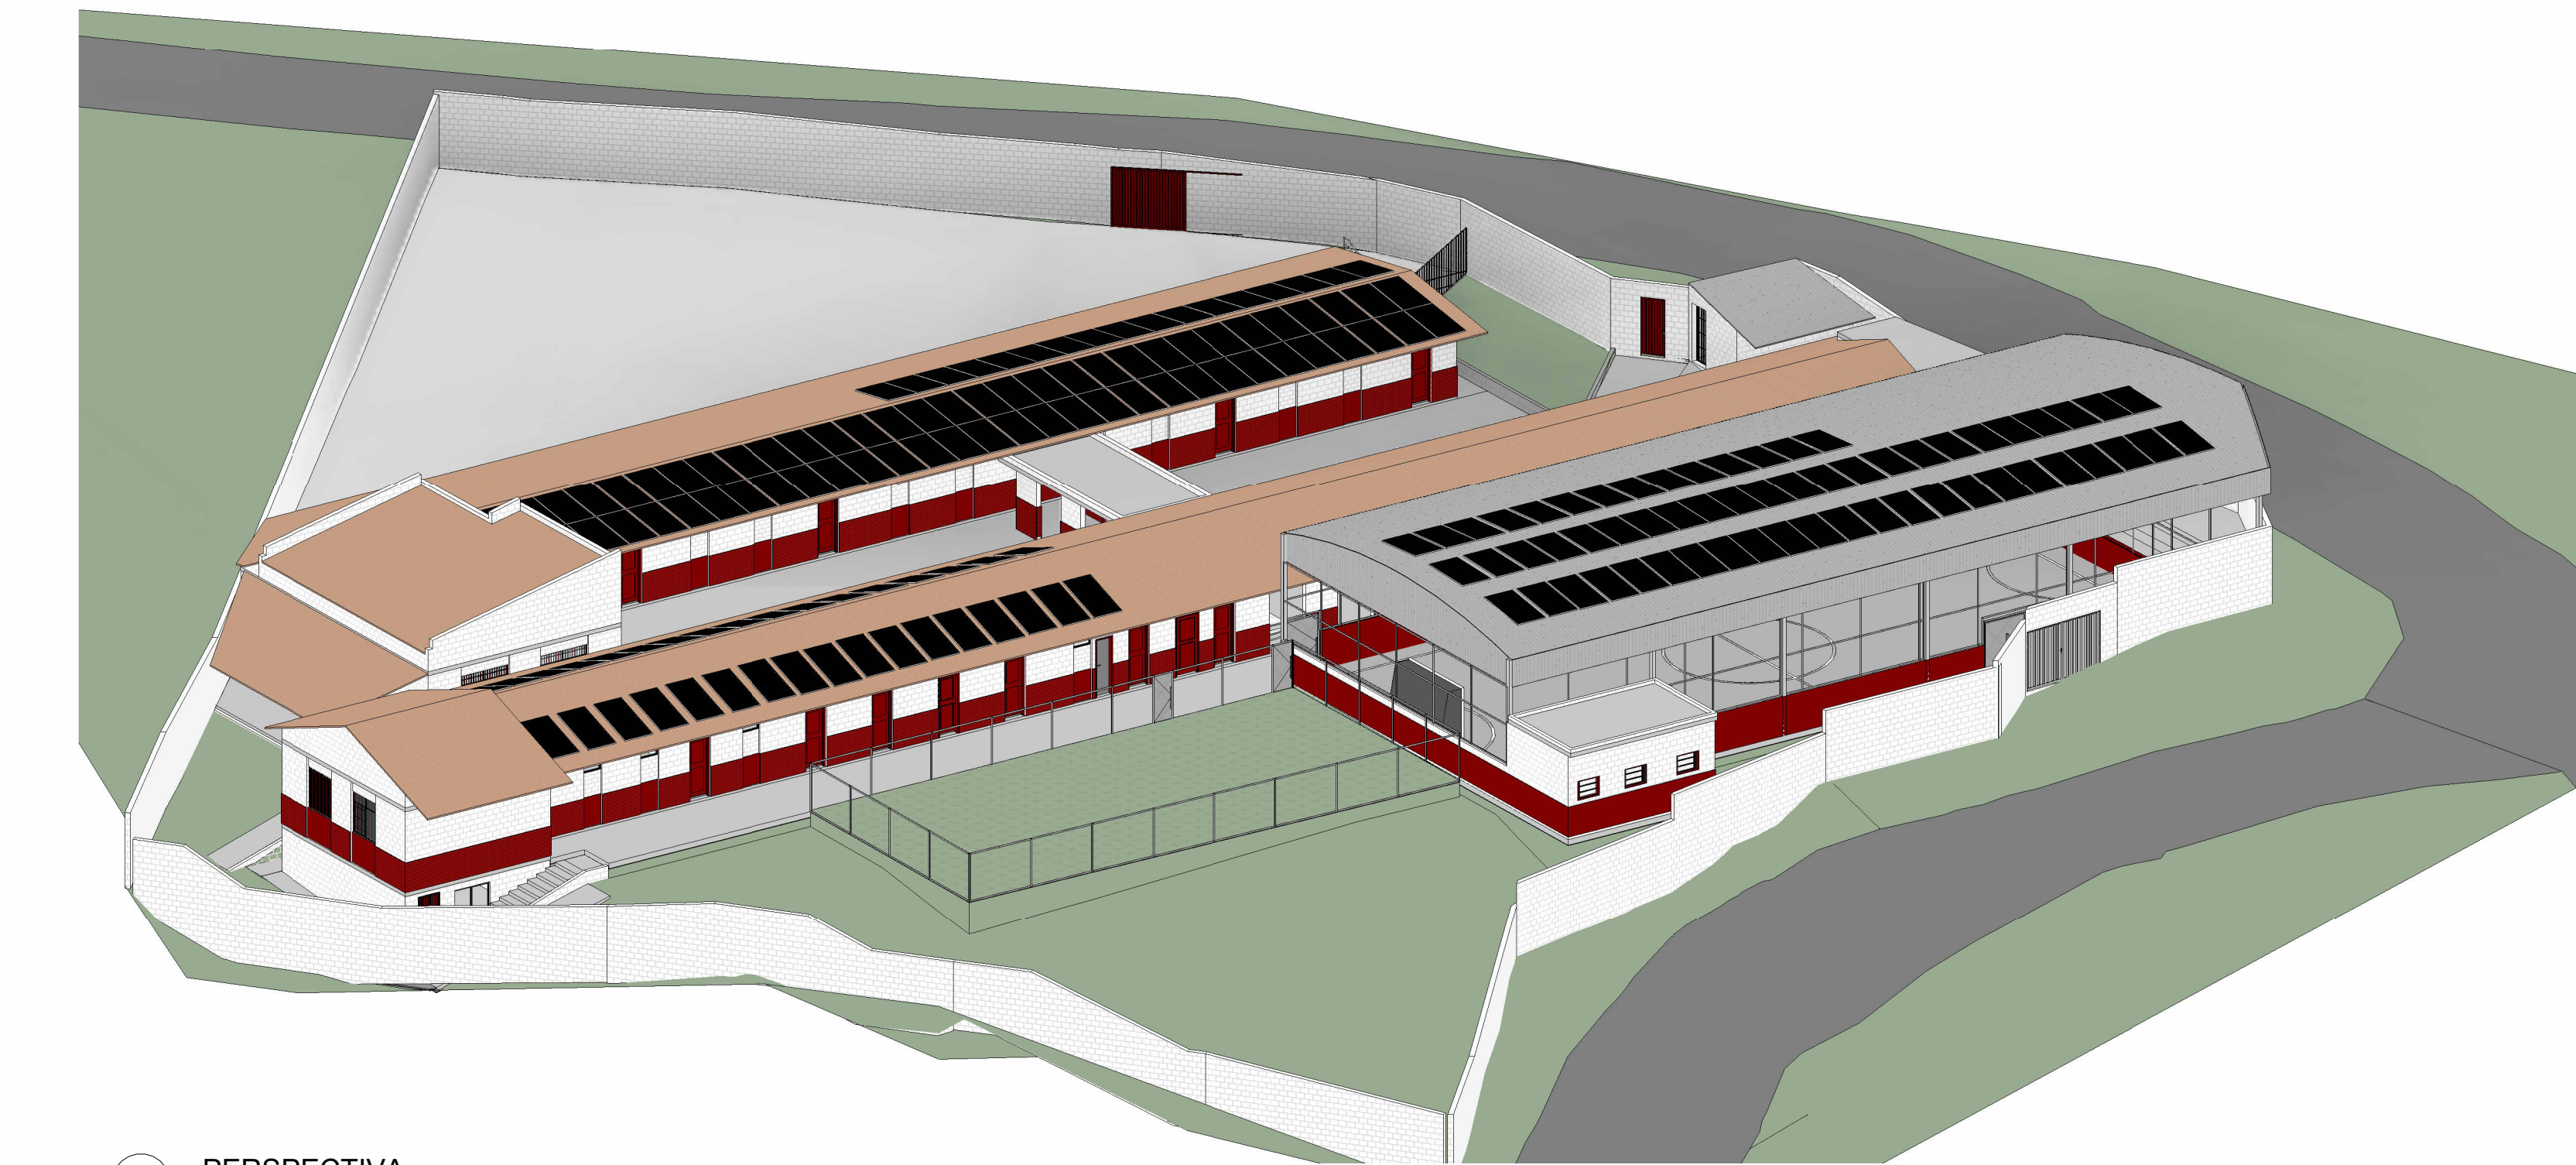

3 PERSPECTIVA
ESCALA

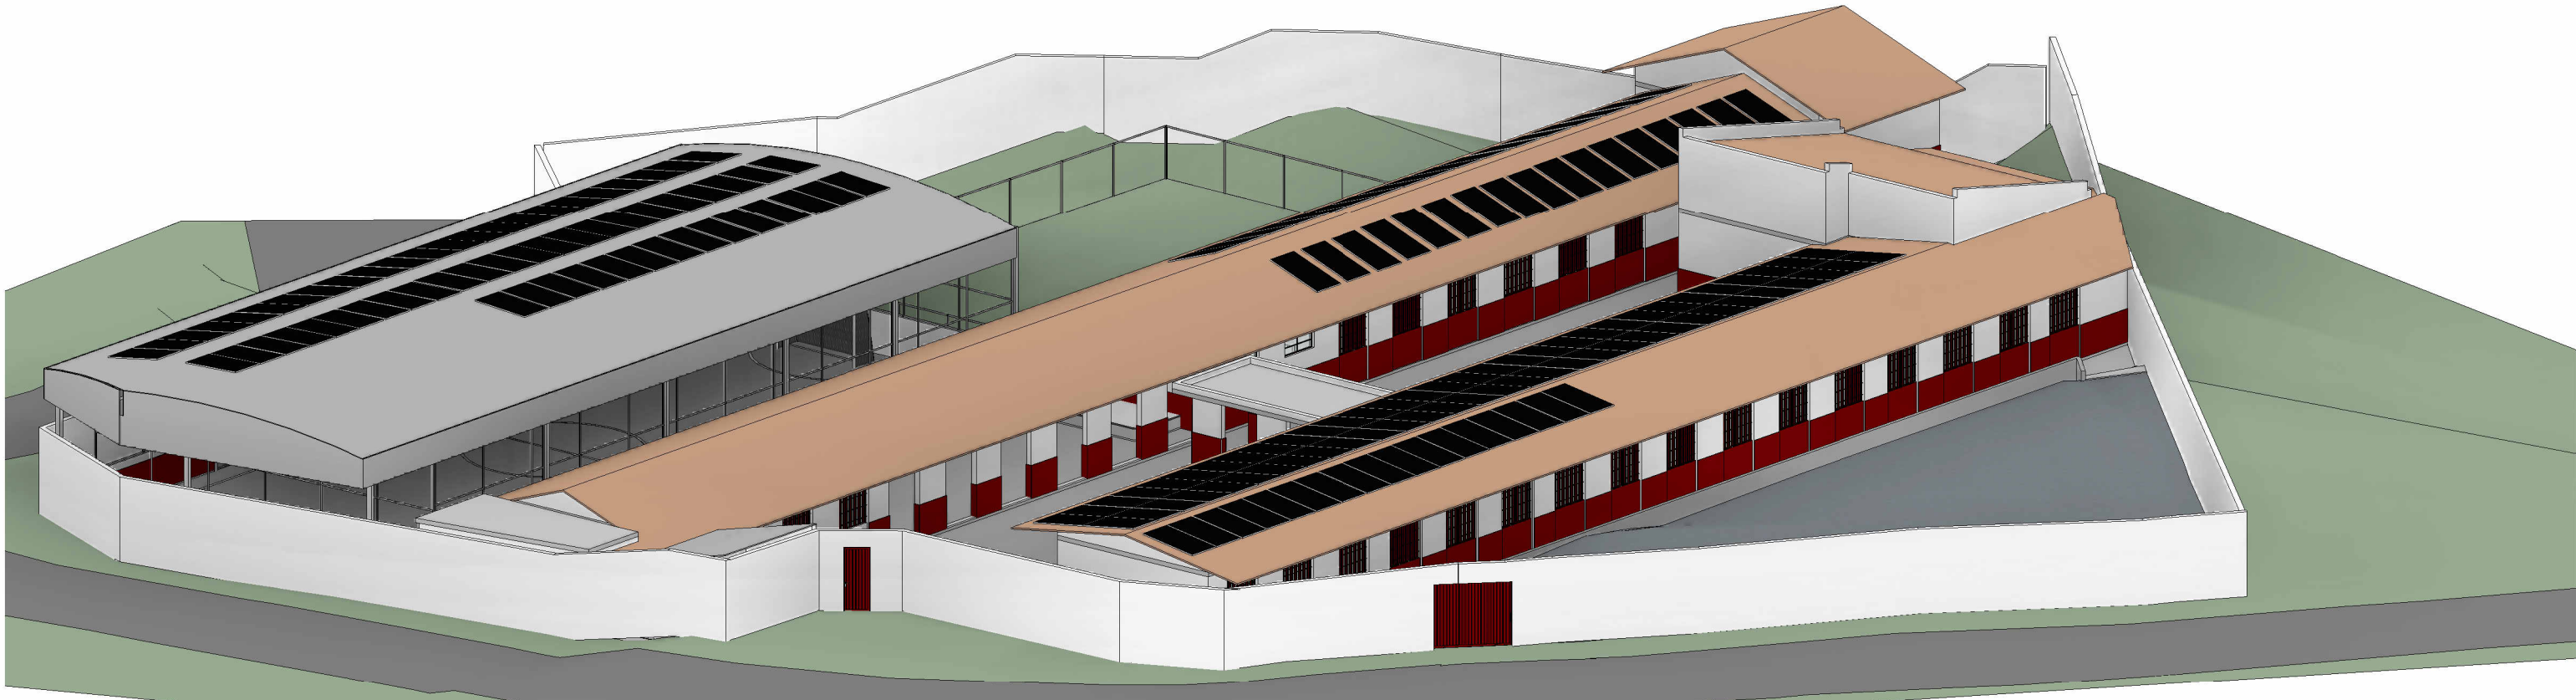

4 PERSPECTIVA 2
ESCALA

JANELAS - AS BUILT					
CÓD.	DESCRIÇÃO	LARGURA (cm)	ALTURA (cm)	PEITORIL (cm)	QUANT.
J01	JANELA DE CORRER COM 2 FOLHAS E BANDEIRA FIXA SUPERIOR COM GRADE. COR VERMELHO GOYA	150	150	110	31
J02	JANELA BASCULANTE COM 2 BASCULAS PINTADA. COR VERMELHO GOYA	75	50	<varia>	19
J03	JANELA DE CORRER COM 2 FOLHAS E BANDEIRA FIXA SUPERIOR COM GRADE. COR VERMELHO GOYA	200	150	110	2
J04	JANELA BASCULANTE COM 6 BASCULAS PINTADA. COR VERMELHO GOYA	145	80	170	2
J05	JANELA DE CORRER COM 4 FOLHAS E BANDEIRA FIXA SUPERIOR COM GRADE. COR VERMELHO GOYA	120	150	80	1
J06	JANELA BASCULANTE COM 2 BASCULAS PINTADA. COR VERMELHO GOYA	90	71	135	3
J07	JANELA COM DUAS FOHAS DE CORRER	145	95	<varia>	2

PORTAS - AS BUILT				
CÓD.	DESCRIÇÃO	LARGURA (cm)	ALTURA (cm)	QUANT.
P01	PORTA DE ABRIR 1 FOLHA. COR VERMELHO GOYA	80	220	18
P02	PORTA DE ABRIR 1 FOLHA TIPO PRANCHETA. COR VERMELHO GOYA	70	210	1
P03	PORTA DE ABRIR 1 FOLHA TIPO PRANCHETA. COR VERMELHO GOYA	60	210	3
P04	PORTA DE ABRIR 12 FOLHA DE DIVISÓRIA NAVAL	80	210	1
P05	PORTA DE ABRIR 1 FOLHA METÁLICA. COR VERMELHO GOYA	90	220	1
P06	PORTA DE 2 FOLHAS DE CORRER METÁLICA. COR VERMELHO GOYA	250	280	1
P07	PORTA DE GRADE METÁLICA 1 FOLHA	90	205	1
P08	PORTÃO DE GRADE DE ABRIR 1 FOLHA	100	210	1
P09	PORTÃO DE GRADE DE ABRIR 1 FOLHA	85	215	2
P10	PORTÃO DE GIRO 1 FOLHA METÁLICA. COR VERMELHO GOYA	82	215	3
P11	PORTÃO DE GIRO 1 FOLHA METÁLICA. COR VERMELHO GOYA	60	215	2
P12	PORTÃO VENEZIANO METÁLICA C/ DUAS FOLHAS DE GIRO	60	210	1
P13	PORTA METÁLICA 1 FOLHA DE ABRIR	60	190	8
P14	PORTÃO DE CORRER ACESSO QUADRA EXISTENTE, A SER REINSTALADO E REINSTALADO. 300x220cm	250	220	1
P15	PORTÃO METÁLICA COM DUAS FOLHAS	315	220	1

EXISTENTE	JARDIM
CASO DE REFORMA	ÁREA PERMEÁVEL

SIMBOLOGIAS			
PISO	TETO	DIVERSOS	
PAREDE	RODAPÉ	ESQUADRIAS	

QUADRO DE ÁREAS				
ÁREA CONSTRUÍDA EXISTENTE	908,95 m²	ÁREA PERMEÁVEL		COEFICIENTE DE APROVEITAMENTO
ÁREA A DEMOLIR		ÁREA DE PROJEÇÃO		TAXA DE OCUPAÇÃO
ÁREA A CONSTRUIR		Nº DE PAVIMENTOS	02	TAXA DE PERMEABILIDADE
ÁREA TOTAL CONSTRUÍDA	908,95 m²			

NOTAS	
OBSERVAÇÕES GERAIS:	
1 - CONFERIR MEDIDAS NO LOCAL	
2 - NÃO UTILIZAR ESCALA SOBRE PAPEL	
3 - EM CASO DE CONFLITO DE COTAS, PREVALECE A DO DESENHO DE MAIOR ESCALA	
4 - EM CASO DE DÚVIDAS, CONSULTE SEMPRE O RESPONSÁVEL TÉCNICO	
5 - COTAS EM CENTÍMETROS	
6 - O NÍVEL 0,00 DE PROJETO É REFERENTE AO NÍVEL 827,268 DA TOPOGRAFIA	

REVISÃO	DESCRIÇÃO	TIPO	ELABORADO	VERIFICADO	DATA
00	EMIÇÃO INICIAL	ASB	KIANNE OLIVEIRA	DÉBORA LACERDA	07/2024

TIPOS DE EMISSÃO	ASB - AS BUILT	EXE - EXECUTIVO	RST - RESTAURO
	MVP - MVP	ACS - ACESSIBILIDADE	IMP - IMPLANTAÇÃO
	BSC - BÁSICO	URB - URBANISMO	PSG - PAISAGISMO

OBJETIVA OBJETIVA PROJETOS E SERVIÇOS
PROJETOS E SERVIÇOS

AV. BARÃO HOMEM D E MELO, Nº 3280 - NOVA GRANADA
BEL O HORIZONTE - MG - CEP: 30.464-080
TEL: (31) 3347-4405 / (31) 3347-7078 / (31) 3371-1820
EMAIL: contato@grupobjetivaengenharia.com.br

IBIRITÉ

PREFEITURA MUNICIPAL DE IBIRITÉ
RUA ARTHUR CAMPOS, 906 - BAIRRO ALVORADA - IBIRITÉ - 32400-638
TEL: (31) 3079-6000

RUA PADRE EUSTÁQUIO, 880 - CASCATA, IBIRITÉ - MG, 32400-000

ESCOLA MUNICIPAL MARIA MARTINS DE MORAES

AS BUILT DE ARQUITETURA

AUTORIA DO PROJETO:	CONTRATANTE DO PROJETO:
 DÉBORA EVELYN CALDERA DE LACERDA CAU - A257897-2	PREFEITURA MUNICIPAL DE IBIRITÉ

DATA: JULHO/2024	ESCALA:	CÓDIGO: PRJ-ARG
TÍTULO DOS DESENHOS: FACHADAS	PRANCH:	05 / 05