

ÁREAS DAS COBERTURAS

PRÉDIO

0100	— DECD	0700	— ADMINISTRAÇÃO
0200	— DEGER	0800	— DEREI
0300	— DEMOM	0900	— DESUP
0400	— DEMAT	1000	— ASSOCIAÇÃO ATLÉTICA
0500	— DETEC	1100	— DEMAN
0610	— DEMAN	1200	— DESUP
0620	— DESEG	1300	— DEMAN
0630	— DEMAN	1400	— DESEG
0640	— DEMAN	1800	— DESEG
0650	— DEMAN		

CAPACIDADE DE ÓLEO DOS TRANSFORMADORES						
ITEL		DEDINE		ZILMER		ROMAGNOLE
POTÊNCIA (MVA)	LITROS	POTÊNCIA (KVA)	LITROS	POTÊNCIA (KVA)	LITROS	POTÊNCIA (KVA)
15	30,000	750	850	500	758	2000
				750	850	
				1500	1240	
				2000	1881	
				2500	2100	

LEGENDA

- TRANSFORMADORES / SUBESTAÇÕES UNITÁRIAS / ÓLEO ASCAREL
- TRANSFORMADORES / SUBESTAÇÕES UNITÁRIAS / ÓLEO MINERAL

DESENHOS DE REFERÊNCIA	DATA	FIRMA	NÚMERO
 CASA DA MOEDA DO BRASIL	DEPARTAMENTO: DEMAN		
	DIVISÃO: DVMU		SEÇÃO: SEEM
TÍTULO: 2000 - PLANTA DE LOCALIZAÇÃO SUBESTAÇÕES / TRANSFORMADORES PLANTA BAIXA			
DESENHADO: Euclides	17/04/2002	SUBSTITUIR:	ESCALA: 1/2500
PROJETADO: Sondotécnica	25/02/1978	SUBSTITUÍDO:	Nº: 0000-EL-EX-005
VERIFICADO: / /			
APROVADO: / /			

01	18/12/2002	ACRÉSC. TRAFÓ / ROMAGNOLE	NEUMANN	EVERALDO	EVERALDO
REV. Nº	DATA	NATUREZA DA REVISÃO	DESENHADO	VERIFICADO	APROVADO

SP16
CERTIFICADO
At. <u>100</u> <u>100</u> <u>100</u>
Grado <u>100</u>



CASA DA MOEDA DO BRASIL
PRAÇA DA REPÚBLICA 173 RIO DE JANEIRO - RJ
PROJETO DO PARQUE INDUSTRIAL DE SANTA CRUZ - RJ

PROJETO DO PARQUE INDUSTRIAL DE SANTA CRUZ — R.J.

DATE

[illegible]


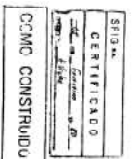
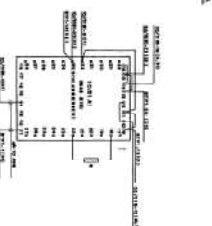
REVISOR

DESENHO DE PROJETO DE INSTALACAO DE ALARME

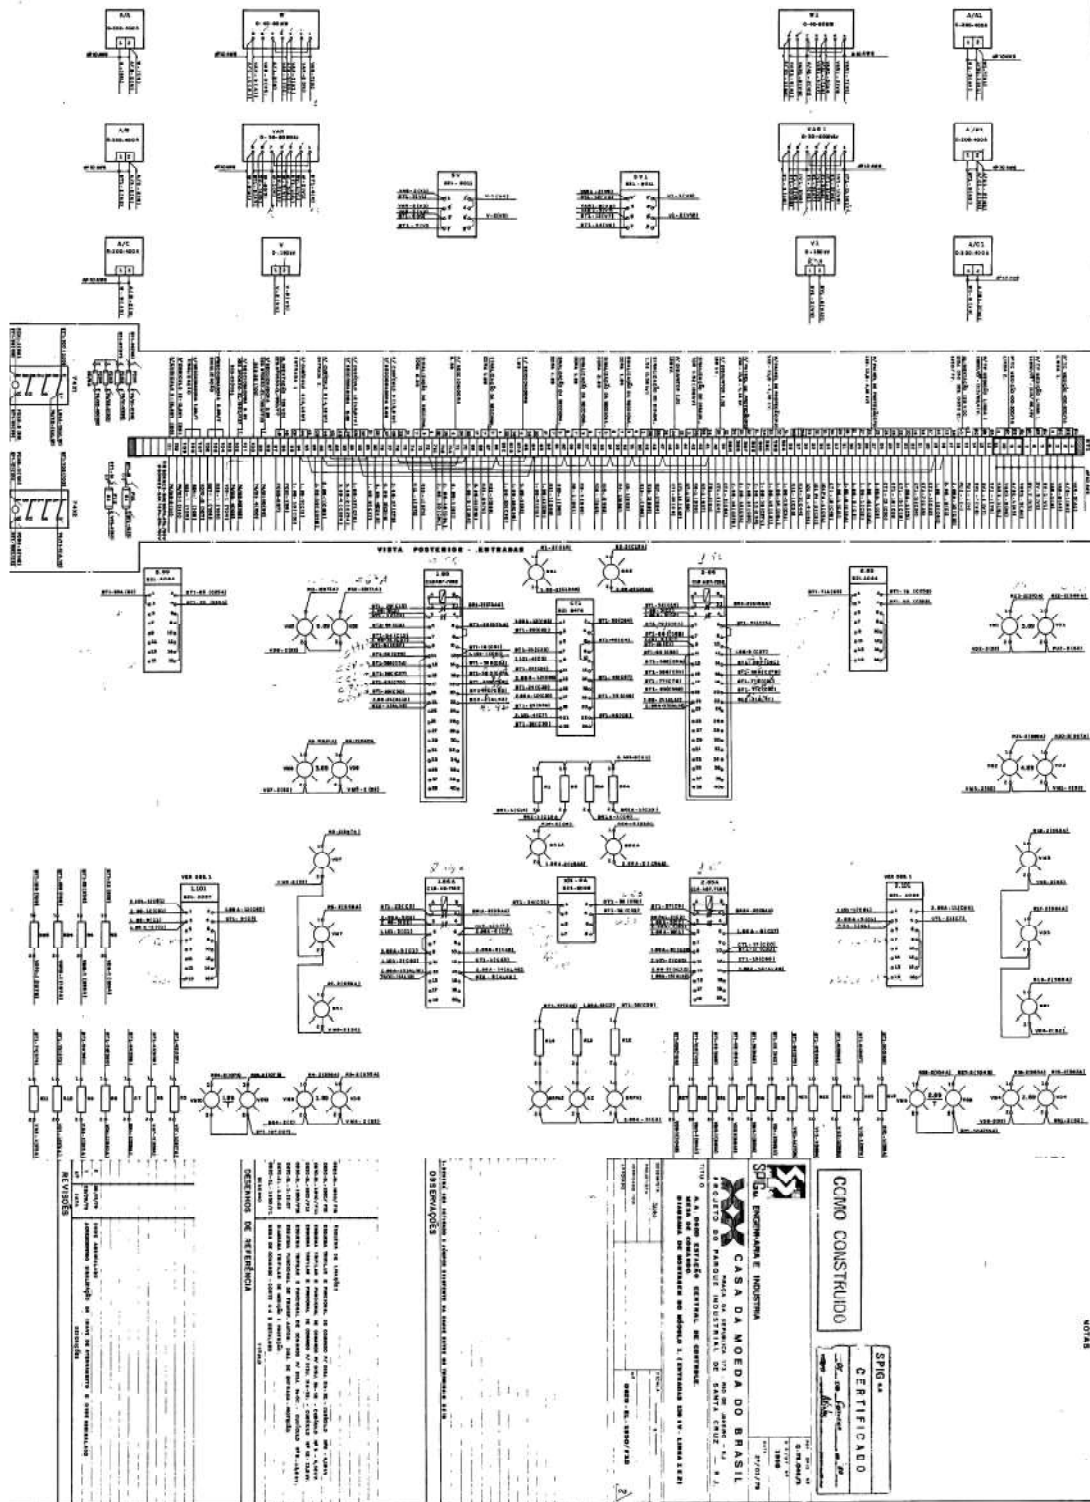
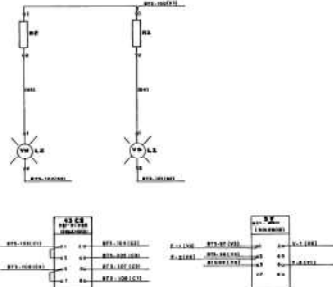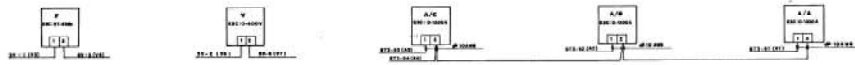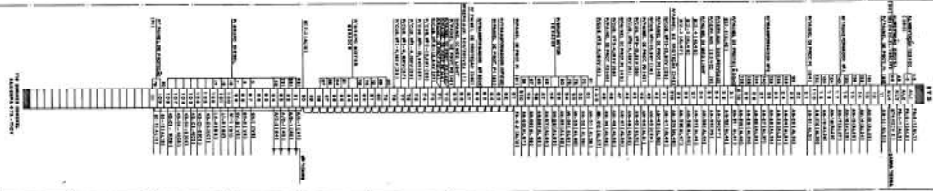[illegible]



SPIG
CERTIFICADO

Nº de Fichas - nº
Nº Anos

CASA DA MOEDA DO BRASIL

FORÇA A. A. 0600 ESTATION CENTRAL DE CONTROLE

REDA DE CORDÃO
DIÁMETRO DE INSTALAÇÃO PARA MÓDULO 876 (ILUMINAÇÃO 120 W)

1778

813/0001-13-0300

DESENHOS DE REFERÊNCIA	

[illegible]


REVISIÖS

reception

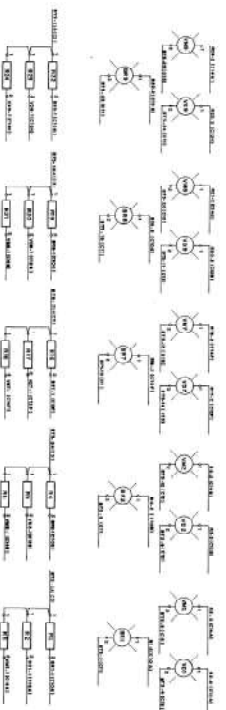NOTAS





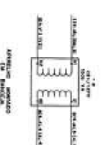








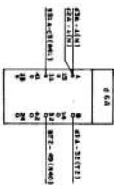[illegible][illegible]



NR	0878
----	------

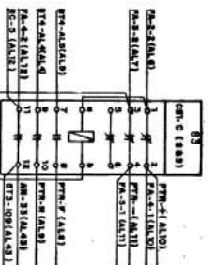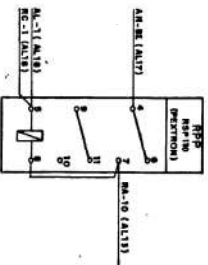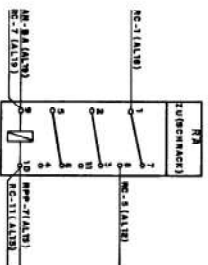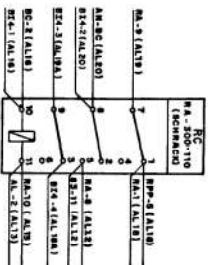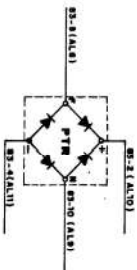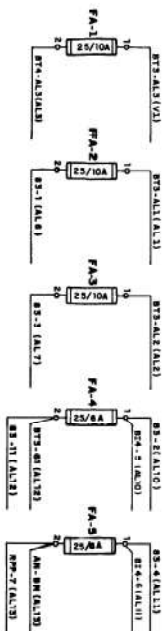78048/3
1950
29/05/7



NOTAS

COMO CONSTRUÍDO

SPIG SA

CERTIFICADO

At. no. *funcionário* de *atp*

Trabalho *Módulo*

0.78046/3

0.5702 40

1950

19/03/79



SPIG Engenharia e Indústria



CASA DA MOEDA DO BRASIL
PRACA DA REPUBLICA 173 RIO DE JANEIRO - RJ
PROJETO DO PARQUE INDUSTRIAL DE SANTA CRUZ - RJ

TÍTULO A.A. 0.000 ESTÇÃO CENTRAL DE CONTROLE

MESA DE COMANDO
EQUIPAMENTOS INSTALADOS NA BANDEJA (GRUPO DIESEL, MEDIÇÃO E COMANDO) MODELO 5

PROJETO

PROJETO

[illegible]


SPID-
M. J. ...
M. J. ...

CASA LA VOEDA DO BRASIL
PRACA 24 REPUBLICA 115 - 50.011 JARDIM - RJ



[illegible]

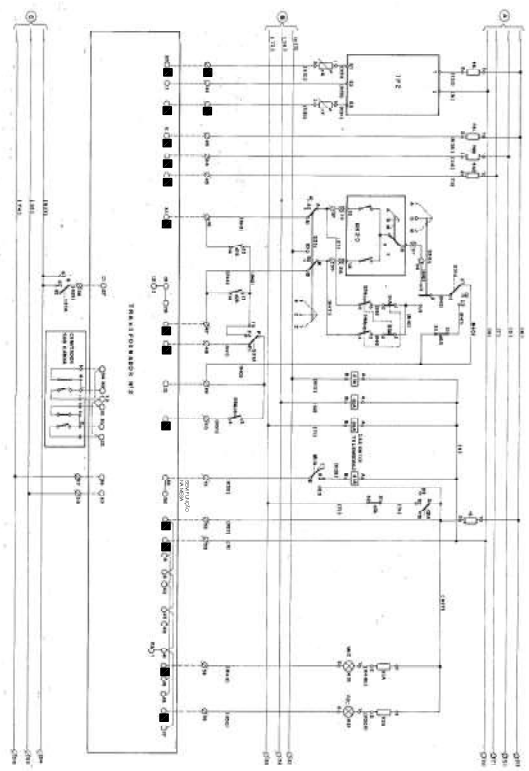OBSTHVAPOES


[illegible]

CAD
03/08/99

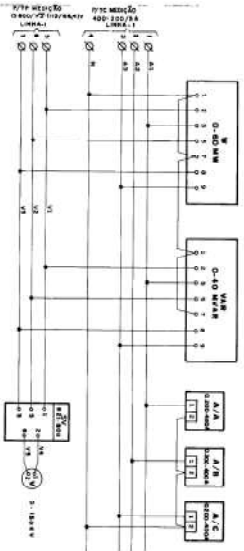MODULO 1
MEDIDA 128V LINHA 1





MODULO 3
GRUPO CIESEL MEDIDA E COMANDO

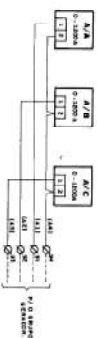

NOTAS

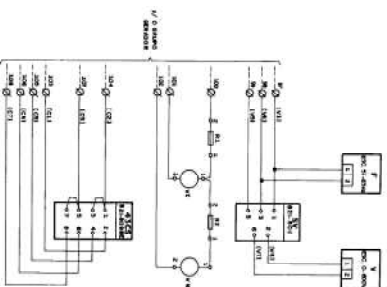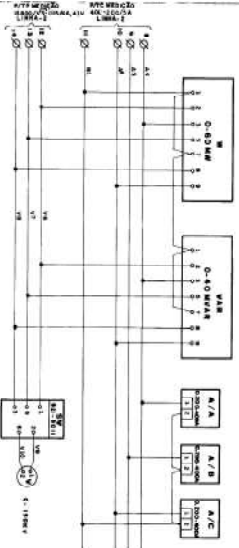MODULO 1
MEDIDA 128V LINHA 2



COMO CONSTRUINDO

SPIS SA
CERTIFICADO
DESEMPENHO
VENCIMENTO 01/01/1990



SPSA ENGENHARIA E INDUSTRIA

CASA DA MOEDA DO BRASIL

PROJETO DO PAQUETE INDUSTRIAL DE SANTA CRUZ - RJ

TITULO AL. 0000 ESTACAO CENTRAL DE CONTROLE


MECA DE COMANDO

FIGURA DE LIGAÇÃO

DESCRIÇÃO

DESENHOS DE REFERENCIA

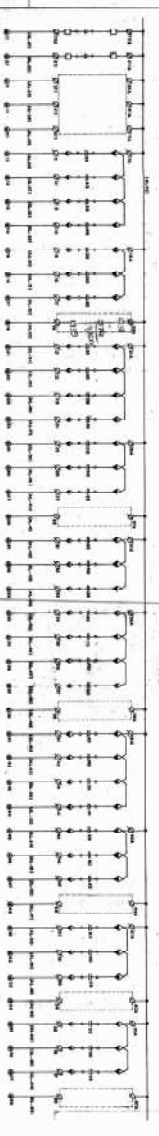REVISÕES



21	22	23	483
----	----	-----	-----	

NOTAS

3PIB SA
CERTIFICADO
COMO CONSTRUIDO

Spilga ENCIPIERARI E INDUSTRIA

CASA DA MOEDA DO BRASIL
PRACA DA REPUBLICA 171 - 401 DE JANEIRO - RJ
PROJETO DE PARQUE INDUSTRIAL DO SIA S/C - RJ

[illegible]


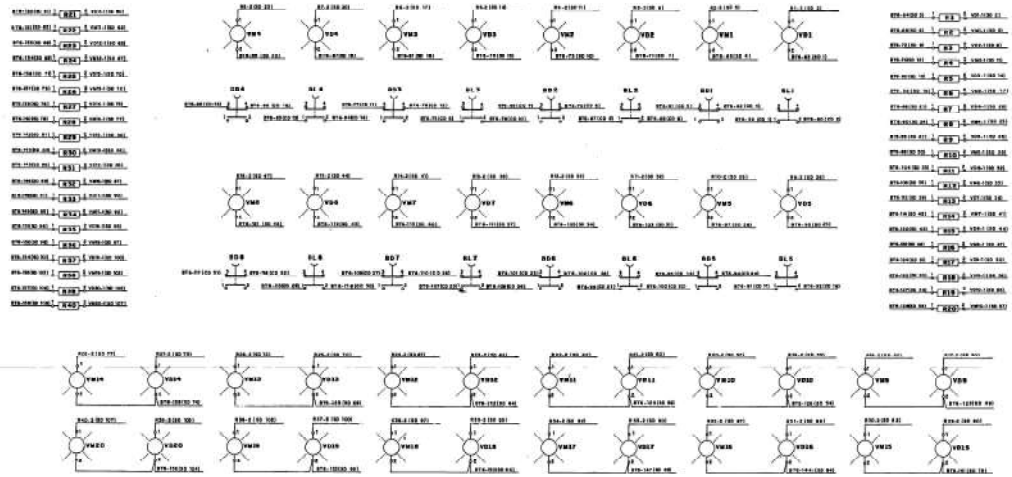VISTA DESENVOLVIMENTO ALARME



COMO CONSTRUIDO

SPICA ENGENHARIA E INDÚSTRIA

CASA DA MOEDA DO BRASIL

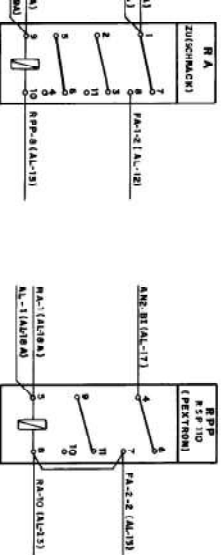
NOTAS



SPIG S.B. CERTIFICADO

AC. de *Função* no *GO*

Visto *Abdo*

SPIG Engenharia e Indústria

0.78 046/2

07.1950

20/5/79

CASA DA MOEDA DO BRASIL

PRACA DA REPUBLICA 133 RIO DE JANEIRO - RJ

PROJETO DO PARQUE INDUSTRIAL DE SANTA CRUZ - RJ

TITULO

A.A. 0600 ESTACAO CENTRAL DE CONTROLE

MESA DE COMANDO

EQUIPAMENTOS INSTALADOS NA BANDEJA

MODULO 6 - ALARME-SE UNITARIAS

DISSENHISTA *Marcilio*

PROJETO

0620-EL-1950/F25

DESENHOS DE REFERENCIA

0620-EL-1950/F24

0620-EL-1950/F25

0620-EL-1950/F26

0620-EL-1950/F100

REVISÕES

DATA


DESCRIÇÃO


Documents and Settings\jorale\Documents\Ch13pg

[illegible]


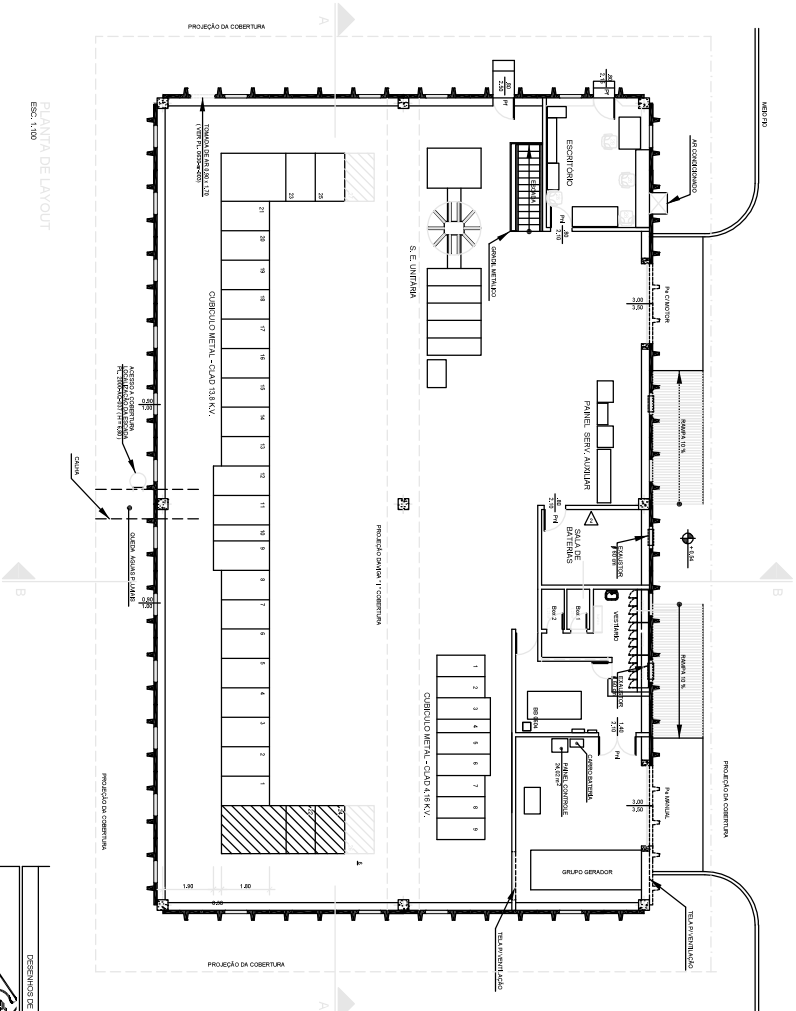[illegible]



DESENHOS DE REFERENCIA		DATA		FOLIA		NUMERO	
				DEPARTAMENTO			
				DEMAN			
				TIMBRO		ISSO	
				DVPR		SEOP	
CASA DA MOEDA DO BRASIL							
TITULO 0630 - CENTRAL DE ELETRICIDADE PLANTA DE LAYOUT							
DESIGNADO		SUBSTITUIR		ESCALA		1/100	
1/1		1/1		Nº			
PROJECCAO		SUBSTITUICO		0630-0-01			
1/1		1/1					
VERIFICADO		APROVADO					
1/1		1/1					
NATUREZA DA REVISAO		NATUREZA DA REVISAO					
DATA		DATA					
REV. Nº		REV. Nº					