


**VISTA FRONTAL**

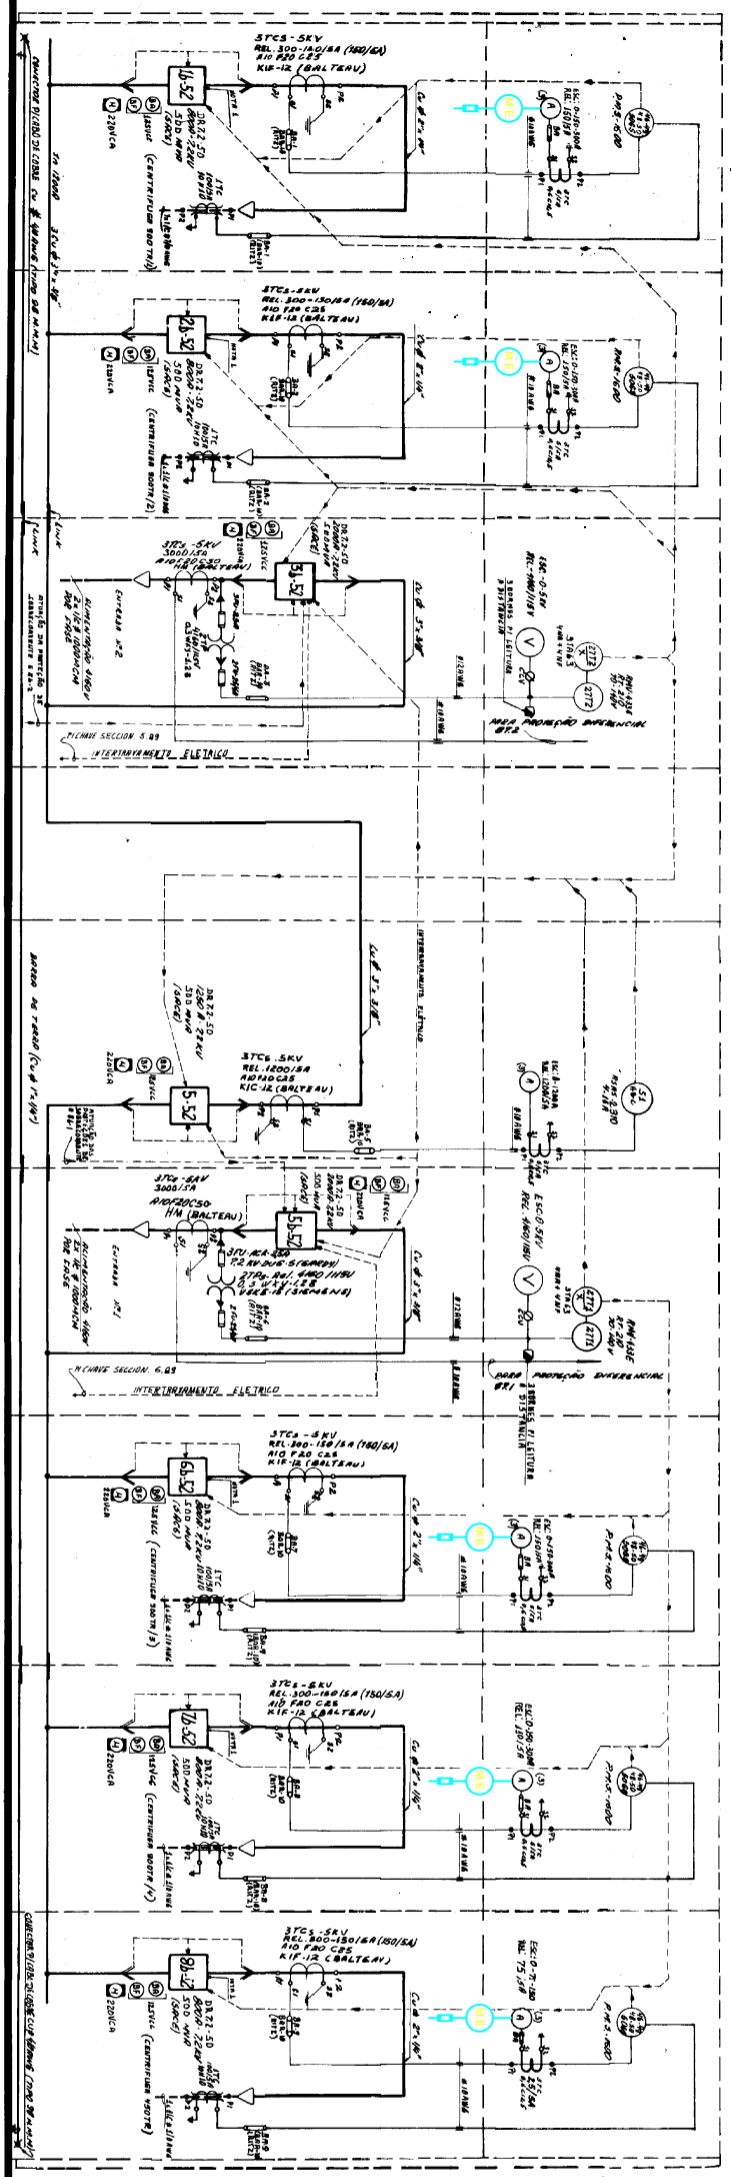

**ESQUEMA UNIFICO**

NOTAS  
1- ESSAS DISTINTIVAS NAO TEMO FECHAMENTO MECANICO

LEGENDA:  
 MEDIDOR ELETRONICO  
 A INSTALAR  
 A REMOVER

COMO CONSTRUIDO

SPIGA S.A.  
 CERTIFICADO  
 DATA: 14/07/78  
 DATA: 1980

CASA DA MOEDA DO BRASIL  
 PROJETO IO PARQUE INDUSTRIAL DE SANTA CRUZ - R.J.

SPICIA ENGENHARIA E INDUSTRIA  

PROJETO: 0630-ET-1980/78

 2) TUDO O QUE ESTIVER ENTRE AS LINHAS DE PONTA DA  

QUANTIDADE	DESCRIÇÃO	UNIDADE
1	INSTALACAO DE INSTRUMENTOS DE KW NO PAINEL FRONTAL	UNIDADE
2	REVISAO GERAL	UNIDADE