
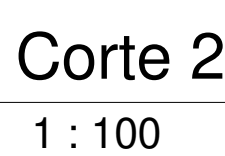


1 1 : 100

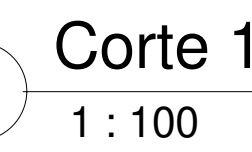

QUADRO DE JANELAS		QUADRO DE PORTAS	
CÓD.	DIMENSÕES	CÓD.	DIMENSÕES
T13	1,00x1,00/1,10 (VT13)	PA1	120x210
T14	1,50x1,00/1,10	PM1	140x210
VT1	210x60/150	PM2	165x210
VT2	490x60/150	PM3	165x210
VT3	300x60/150	PM4	210x210
VT4	200x60/150	PM5	200x210
VT5	500x60/150	PM7	80x210
VT8	200x100/110	PM8	90x210
VT11	175x100/110	PM9	60x210
VT12	470x100/110	PM10	60x180
VT15	80x60/150	PM11	200x210 (2)
VT16	150x150/40	PM12	146x210
VT17	140x60/150	PM13	80x210 (2)
		PV1	85x210
		PV2	193x210

NOTAS:

1. As cotas não dimensionadas em projeto deverão seguir a NBR 13.531 e NBR 6492 - Representação e Elaboração de Projeto de Edificação.
2. O projeto foi desenvolvido baseado nas NBR 9050 - Acessibilidade e edificações, mobiliário, espaços e equipamentos urbanos.
3. Toda cota indicada é sujeita a confirmação na obra.

