


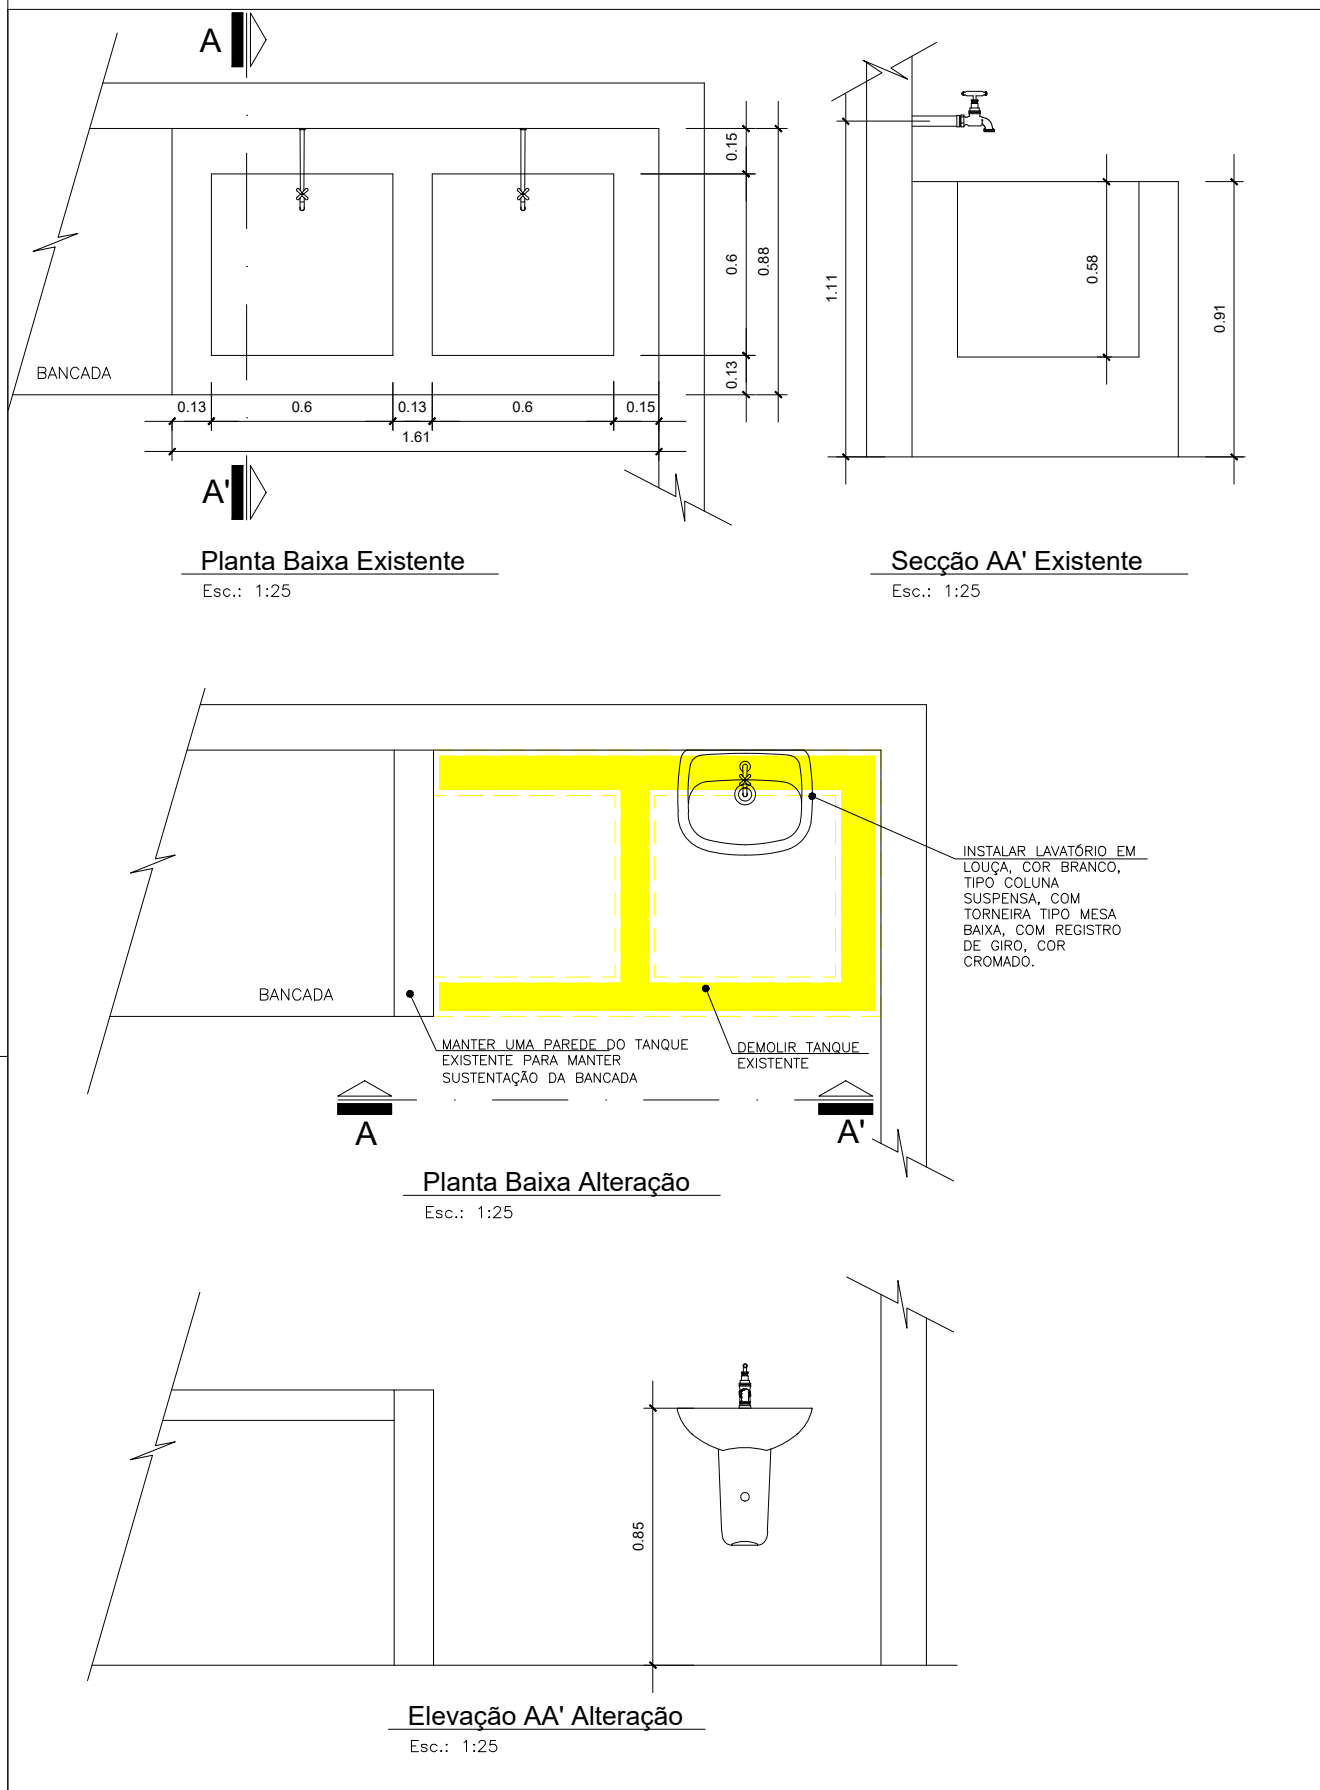

Local: **GALPÃO PATRIMÔNIO**

Descrição: **Alteração em tanque existente**

Autor do Projeto: Isadora Vidal Pinotti Afonso
Arquiteta - CAU: A158549-5

Fase:

EXISTENTE	☐
ESTUDO	☐
ANTE PROJETO	☐
EXECUTIVO	☒
AS BUILT	☐

Solicitação: **FMRP**

Data: **11/08/2026**

Data Inicial: **08/2026**

Revisão: **01**

Escala: **1:25**

Desenho: **IVPA**

Folha: **01-01**