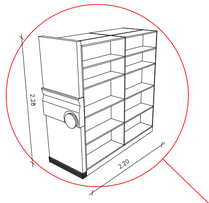

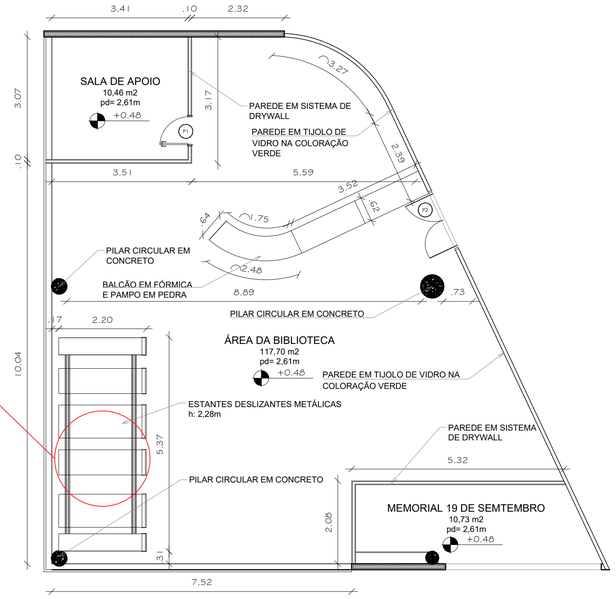

01 Planta Baixa - As built
escala: 1/75

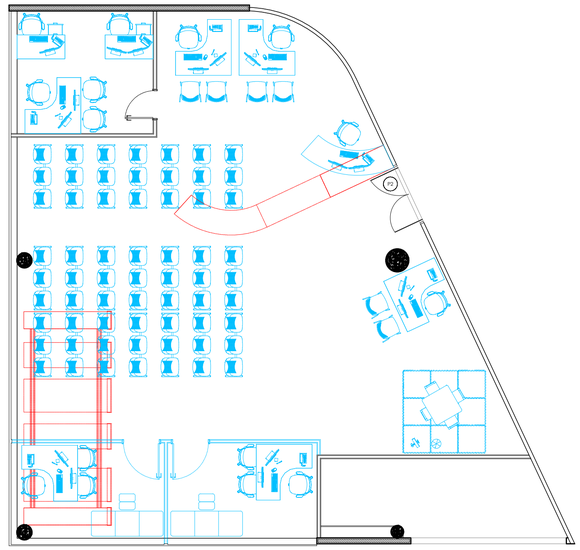

02 Planta Baixa - Demolir/ Construir
escala: 1/75

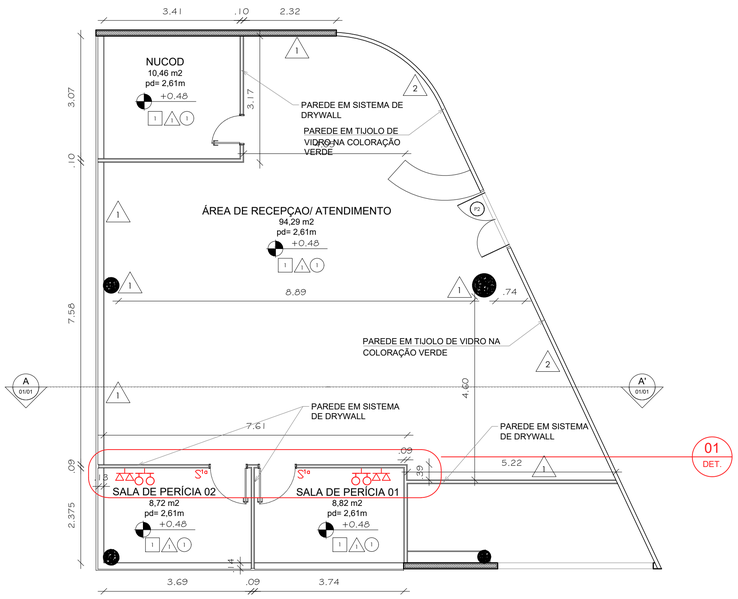

06 Planta Baixa - Proposta
escala: 1/75

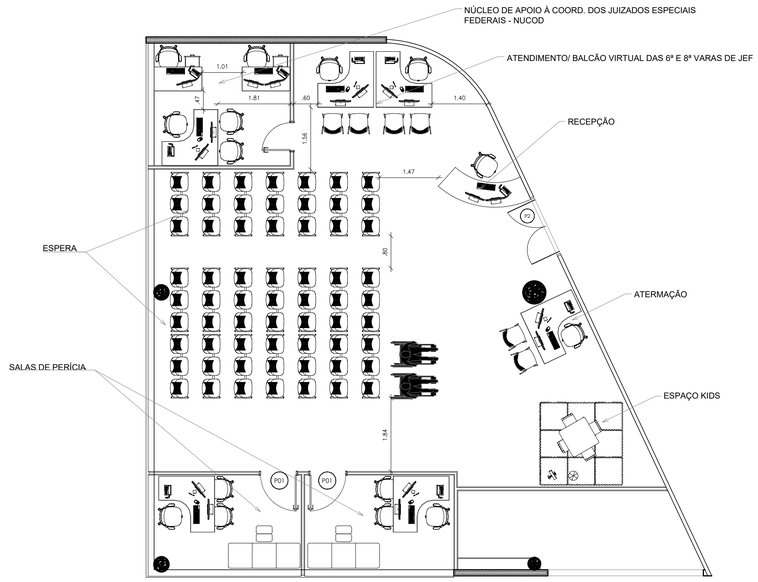

04 Planta Baixa - Layout
escala: 1/75

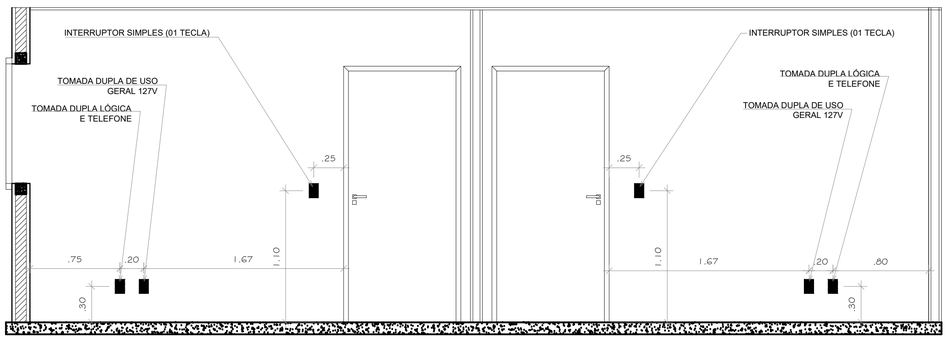

03 DET. DE TOMADAS/ INTERUPTORES/ PONTOS DE LÓGICA
escala: 1/25

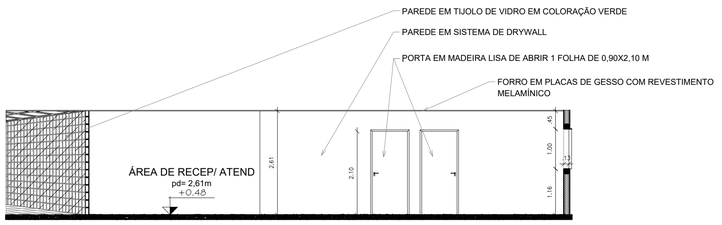

05 CORTE AA'
escala: 1/75

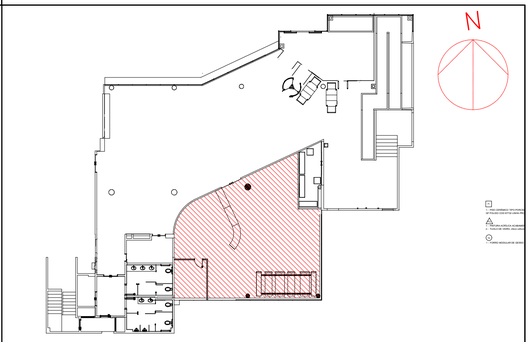

ÁREA DA ANTIGA BIBLIOTECA

PANTA-CHAVE - TÉRREO ED. RIO NEGRO
ESCALA: S/E

LEGENDA - DEMOLIR CONSTRUIR

DEMOR/ CONSTRUIR	
CONSTRUIR	
DEMOLIR	
MANTER	

ESTA PRANCHA DEVE SER IMPRESSA COLORIDA

ESTA LEGENDA CORRESPONDE AO DESENHO DE Nº 03

LEGENDA - ESQUADRIA

P01

QUANTIDADE: 02
DIMENSÕES: ,90 x 2,10 cm
SISTEMA: MADEIRA LISA/ABRIR/1 FL
AMBIENTES: SALAS DE PERÍCIA

LEGENDA - SIMBOLOGIA EMÉTRICA E LÓGICA

S1a	INTERRUPTOR SIMPLES A 1,10m DO PISO
	TOMADA BAIXA 127 Vac F+N+T A 0,30M DO PISO
	PONTO DE TELEFONE A 0,30m DO PISO

LEGENDA - DE ACABAMENTOS

Pi

1 - PISO CERÂMICO TIPO PORCELANATO, MARCA PORTOBELLO, COLORI COR BIANCO GF POLIDO COD 87732 LINHA PROGETTO, 45cm x 45cm,OU SIMILAR

Pa

1 - PINTURA ACRÍLICA ACABAMENTO FOSCO SOBRE MASSA ACRÍLICA NA COR PALHA

2 - TIJOLO DE VIDRO, 20cm x20cm, NA COR VERDE

Te

1 - FORRO MODULAR DE GESSO COM REVESTIMENTO MELAMÍNICO FIXADOS EM PERFIS METÁLICOS

NOTAS (NT):
1 - VERIFICAR DIMENSÕES NA OBRA E NÃO TOMAR MEDIDAS EM ESCALA.
2 - COTAS E NÍVEIS EM METRO.
3 - CASO HOUVER DÚVIDAS SOBRE ACABAMENTOS EXISTENTES E NÃO MENCIONADOS, A FISCALIZAÇÃO DEVERÁ SER OBRIGATORIAMENTE CONSULTADA.
4- RECOMPOR TODO O REVESTIMENTO EXISTENTE QUE VENHA A SER DANIFICADO EM FUNÇÃO DA EXECUÇÃO DE SERVIÇOS DE INSTALAÇÕES OU DEMOLIÇÃO, SEM ÔNUS PARA A SEJAM.

REVISÕES:

Nº	SETOR RESPONSÁVEL	DATA	NOME	MODIFICAÇÕES

AUTORIA DO PROJETO:
Diogo Pereira Neves
ARQUITETO E URBANISTA
CAU 131884-5
01-01

RESPONSÁVEL TÉCNICO:

JUSTIÇA FEDERAL DO AMAZONAS - JFAM
SETOR DE GESTÃO DE OBRAS E PROJETOS - SETGOP
SEÇÃO DE SERVIÇOS GERAIS -SESEG
NÚCLEO DE ADMINISTRAÇÃO - NUCAD

PROPRIETÁRIO: JFAM
TIPO: REFORMA

NOME DA OBRA: Seção Judiciária do Amazonas
ENDEREÇO: Avenida André Araújo, nº 60 - Bairro São Francisco
COORDENADAS: -
FOLHA: 01-01
TIPO DE PROJETO: ARQUITETÔNICO
ASSUNTO: Adequação de Espaço
CIDADE: Manaus/AM
RESPONS.: DIOGO NEVES
ESCALA: indicada
DATA: 27/08/2026

-

Local Salvo: C:\Users\sem20039\Desktop\PROJETOS - 2026\000 -Readequações Gerais - SJAM\2 - JEF PROVISÓRIO\Biblioteca Rio Negro\DWG BIBLIOTECA\JEF PROVISÓRIO 2026.dwg