
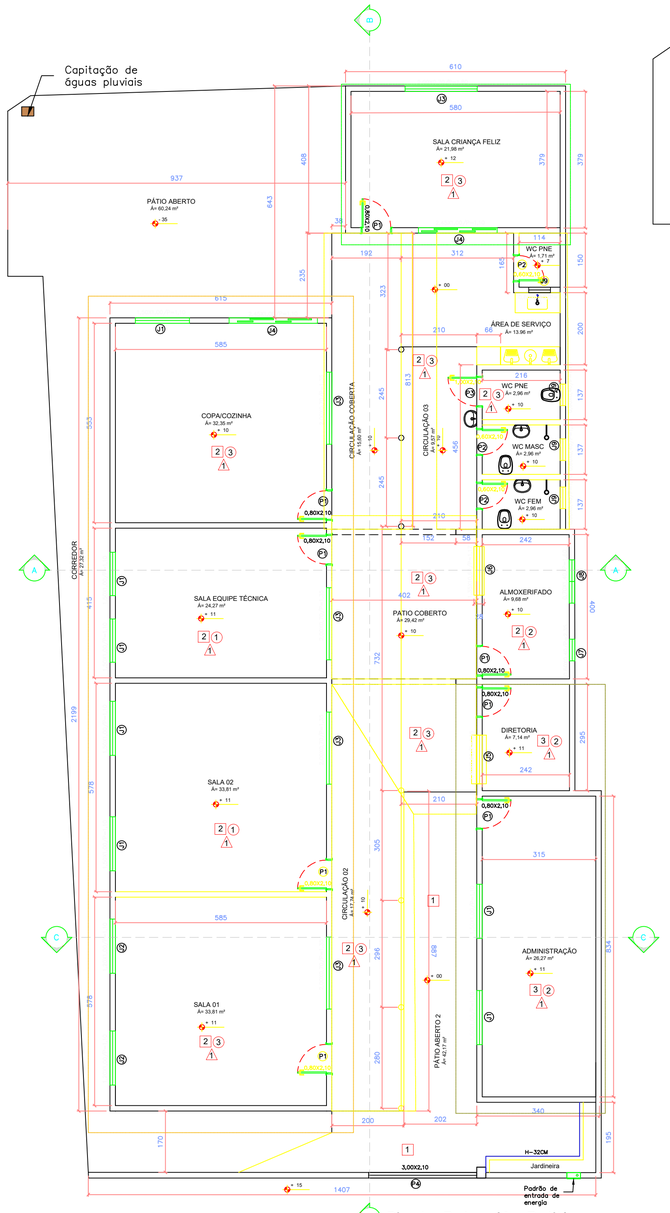


Planta Baixa (As Built)
Escala 1:100

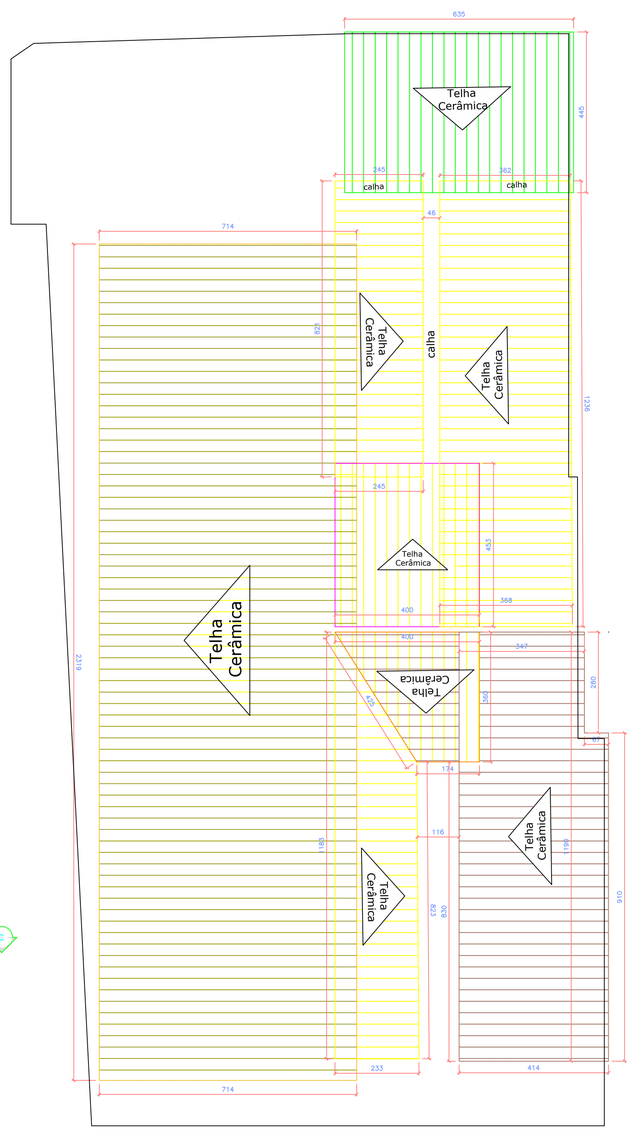

Planta de Cobertura
Escala 1:100

É VETADO A REMOÇÃO OU ALTRAÇÃO DE QUALQUER PARTE ESTRUTURAL DA EDIFICAÇÃO DEVENDO SER PROTEGIDA E REFORÇADA SE NECESSARIO.

TODOS OS MATERIAS NECESSARIOS A SEREM EMPREGADOS NA OBRA DEVERÃO SER DE 1ª LINHA E DE RESPONSABILIDADE DA SECRETARIA PELA AQUISIÇÃO.

CABERÁ A CONTRATADA MANTER NO CANTEIROS DE SERVIÇOS , MÃO DE OBRA QUALIFICADA E EQUIPAMENTOS NECESSARIOS A EXECUÇÃO DA OBRA , DE MODO A GARANTIR O ANDAMENTO CONTINUO DA OBRA , NO RITIMO NECESSARIO AO CUMPRIMENTO DOS PRAZOS CONTRATUAIS.

ESPECIFICAÇÕES

PISO


1 - CONCRETO DESEMPENADO
2 - CIMENTO QUEIMADO
3 - CERÂMICO

PAREDE

1 - PINTURA ACRÍLICA SOBRE MASSA CORRIDA

TETO

1 - FORRO PVC
2 - FORRO DE GESSO
3 - SEM FORRO

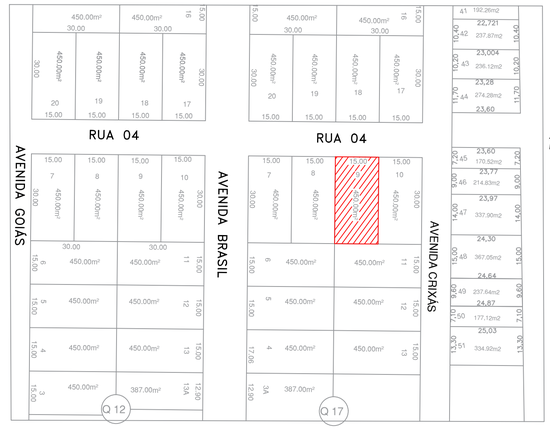

Planta de Situação
Escala 1:1000



		QUADRO DE ABERTURAS			
PORTAS		Dimensões	Funcionamento	Material	Qtde
	P1	80 x 210	Abrir	1 Folha, metalica, pintura	07
	P2	60 x 210	Abrir	1 Folha, metalica, pintura	02
	P3	100 x 210	Abrir	1 Folha, metalica, pintura	01
	P4	300x 210	Correr	1 Folha, metalica, pintura	01

		QUADRO DE ABERTURAS		
JANELAS		Dimensões (L x H x P)	Funcionamento	Qtde
	J1	150 x 100 x 110	Metalica/Bascutante/Vidro	07
	J2	120 x 100 x 110	Metalica/Correr/Vidro	02
	J3	200 x 70 x 135	Metalica/Correr/Vidro	05
	J4	245 x 100 x 110	Metalica/Correr/Vidro	02
	J5	140 x 60 x 115	Metalica/Correr/Vidro	01
	J6	135 x 70 x 117	Metalica/Correr/Vidro	01
	J7	60 x 40 x 235	Metalica/Correr/Vidro	01
	J8	70 x 140 x 160	Metalica/Correr/Vidro	01
	J9	60 x 40 x 170	Metalica/Correr/Vidro	03

QUADRO DE ÁREAS

- ÁREA DO TERRENO_____ 450,00m²
- ÁREA DE CONSTRUÇÃO EXISTENTE_____246,14m²
- ÁREA DA PERMEAVEL_____ 206,86m²

COORDENADAS GEOGRAFICAS:


Latitude: −14.266534°
Longitude: −49.654414°

NOTAS:


1- MEDIDAS EM CENTRIMETROS,
2- CONFERIR COTAS NO LOCAL DA EXECUÇÃO ANTES DO INICIO DA OBRA
3- CASO DE DUVIDA CONSULTAR O ENGENHEIRO FISCAL.

Legenda:


- Estrutura a permanecer
- Estrutura a Demolir
- Estrutura a Permanecer
- Estrutura a Permanecer
- Estrutura a Permanecer

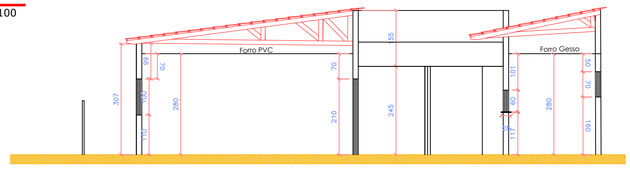

Corte A-A
Escala 1:100

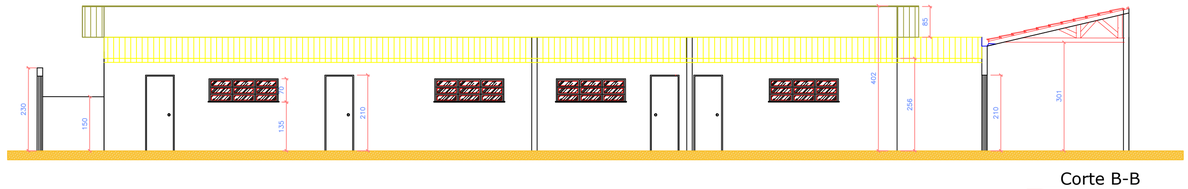

Corte B-B
Escala 1:100

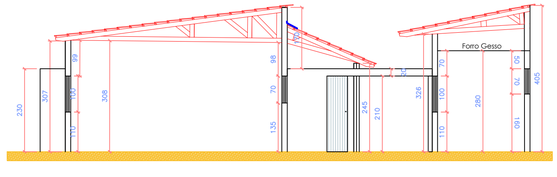

Corte C-C
Escala 1:100

ARQUITETURA

GOVERNO DE CAMPOS VERDES 2025/2028

CRAS

- Proprietário: Municipio de Campos Verdes
- Local da obra: Rua 04, Qd. 17, Lt. 09, Parque das Esmeraldas
- Cidade: Campos Verdes - Goias

Conteudo:
- Planta Baixa.
- Planta de Cobertura
- Planta de Situação
- Cortes
- Legendas

Folha: 01/01

Áreas:
- Área construída: 246,14m²

Assinaturas:

Proprietário:
Municipio de Campos Verdes
CNPJ: 01.493.998/0001-76

Responsável Técnico:
GILSON SILVA QUEIROZ:47097124504 97124504 Assinado de forma digital por GILSON SILVA QUEIROZ:47097124504 Dados: 2025.11.20 11:04:19 -03'00'
Gilson Silva Queiroz
CREA: 7719/D-GO

PROJETO AS BUILT

FORMATO A1 outubro/2025