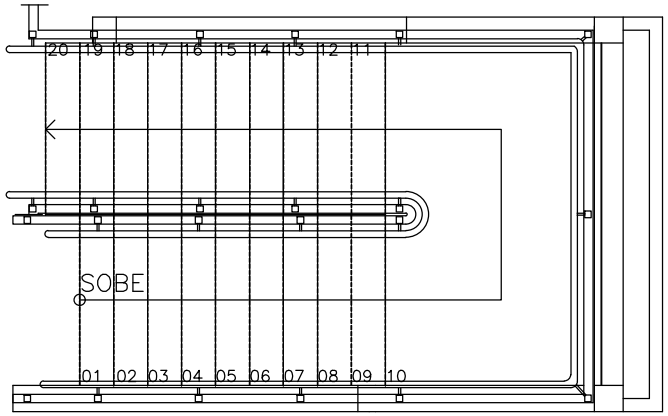

1 PLANTA BAIXA – ESCADA PAV TÉRREO
ESCALA 1/25

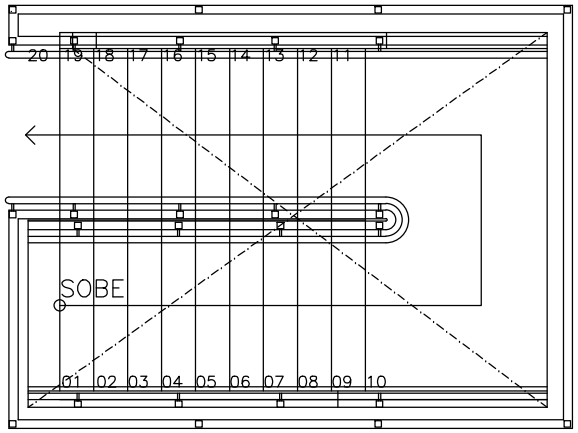

2 PLANTA BAIXA – ESCADA PAV SUPERIOR
ESCALA 1/25

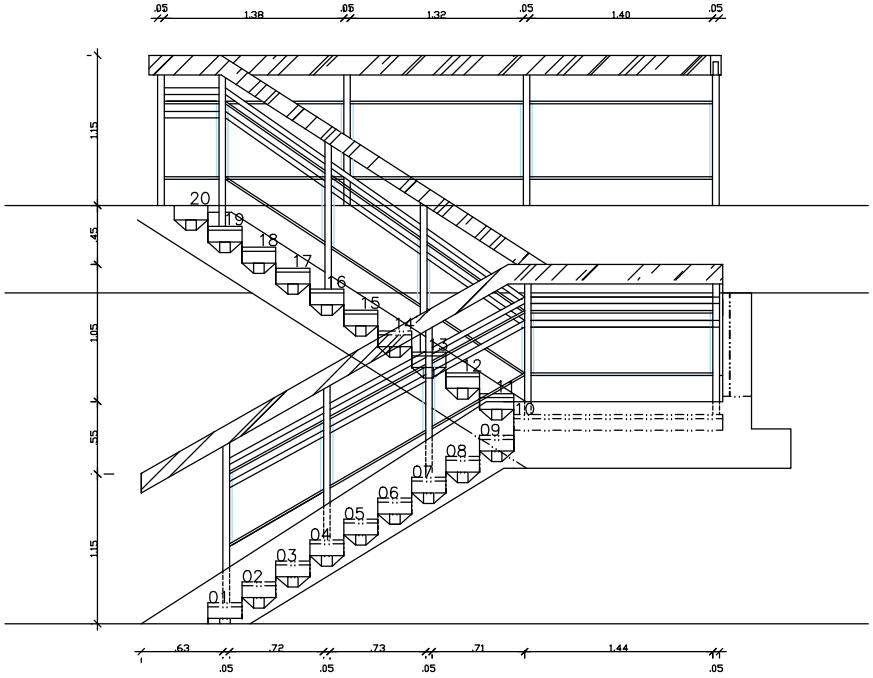

3 ELEVAÇÃO ESCADA
ESCALA 1:25

FIOCRUZ | Pernambuco

NUMERO DO PREDIO: NOME DO PREDIO: BLOCO C		
TIPO DE PROJETO / SUB-TIPO DE PROJETO: ARQUITETURA	FASE DO PROJETO: AS BUILT	
ESCALA 1:25	OBJETIVO / SETOR: REFORMA EDIFICACAO	
	TITULO DO DESENHO: PLANTAS PROPOSTAS	
DATA: 12/08/2025	DESENHISTA: M CECILIA FERREIRA / RESPONSAVEL TECNICO: PATRICIA MARTINS	VISTO

O.E./O.R. NUMERO

NOME DO ARQUIVO MAGNETICO

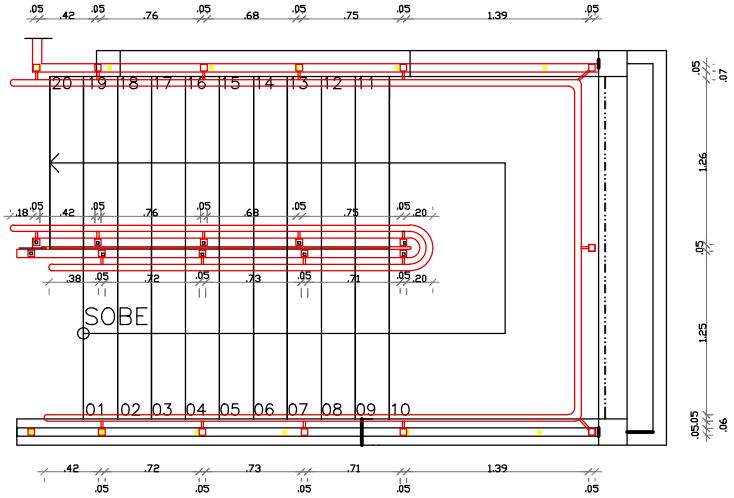

1 PLANTA BAIXA – ESCADA PAV TÉRREO
ESCALA 1/25

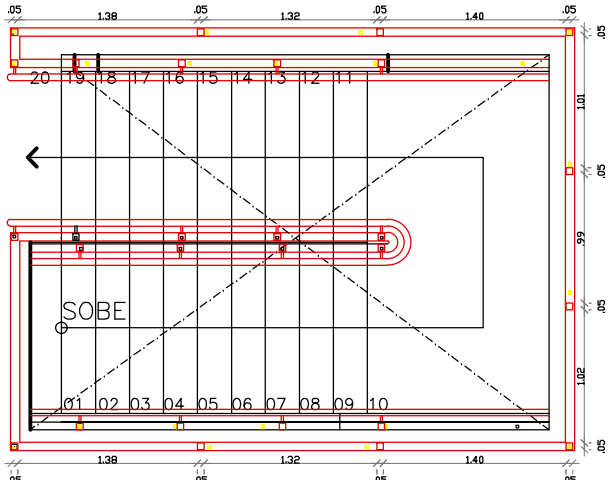

2 PLANTA BAIXA – ESCADA PAV SUPERIOR
ESCALA 1/25

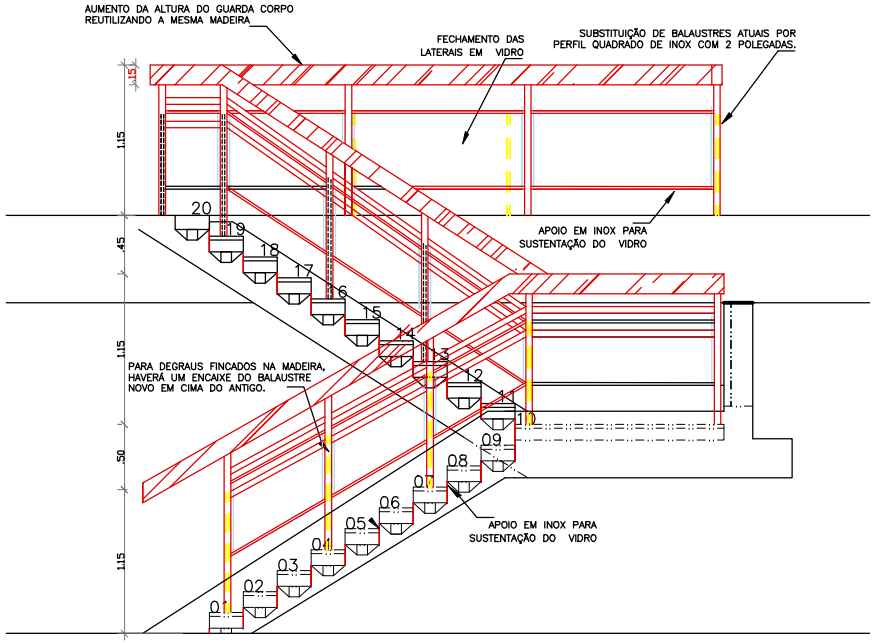

3 ELEVAÇÃO ESCADA
ESCALA 1:25

FIOCRUZ | Pernambuco

NUMERO DO PREDIO	NOME DO PREDIO		
	BLOCO C		
TIPO DE PROJETO / SUB-TIPO DE PROJETO		FASE DO PROJETO	
ARQUITETURA		AS BUILT	
ESCALA 1:25	OBJETIVO / SETOR	REFORMA	EDIFICACAO
	TITULO DO DESENHO	PLANTA E ELEVAÇÃO DE REFORMA	
DATA	DESENHISTA	RESPONSAVEL TECNICO	VISTO
12/08/2025	M CECILIA FEREIRA	PATRÍCIA MARTINS	

O.E./O.R. NUMERO: XX-XX-XX-XX

NOME DO ARQUIVO MAGNETICO: XXXXXXXXX.DWG