
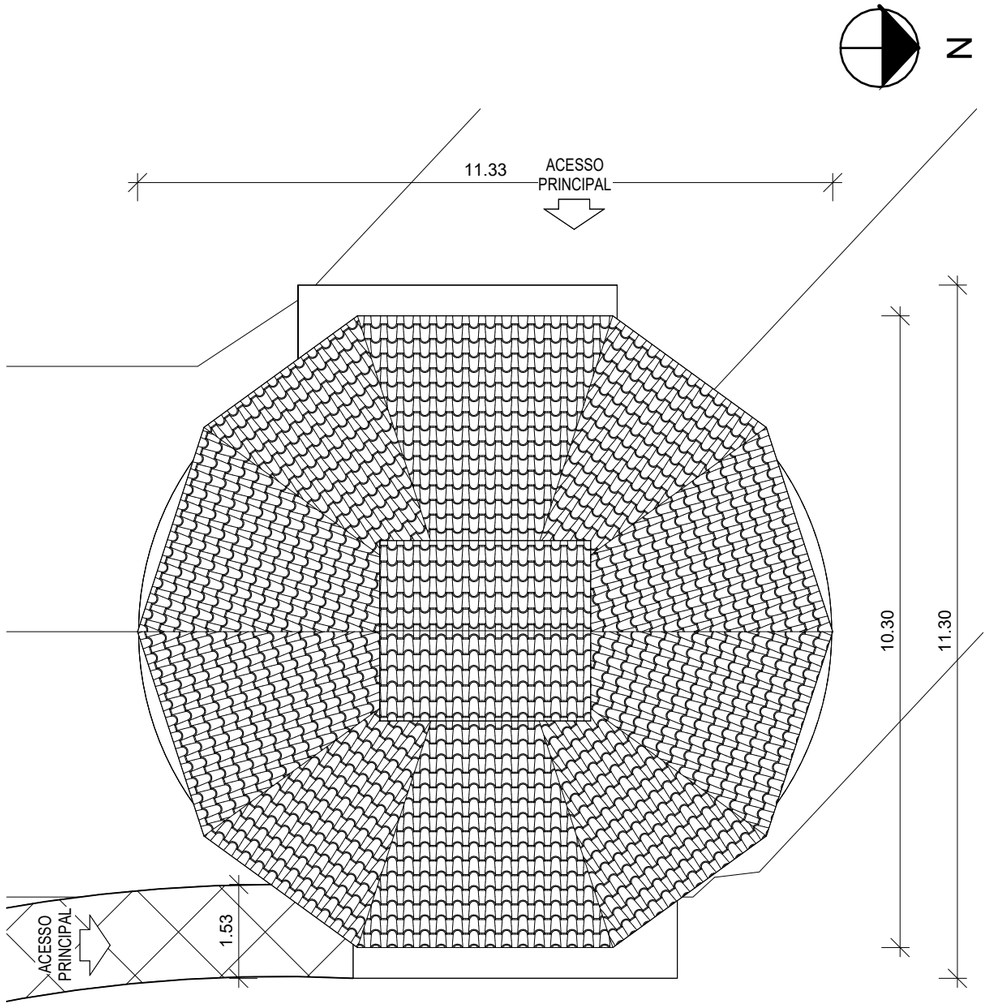


2 PLANTA DE IMPLANTAÇÃO
ESCALA 1 : 100

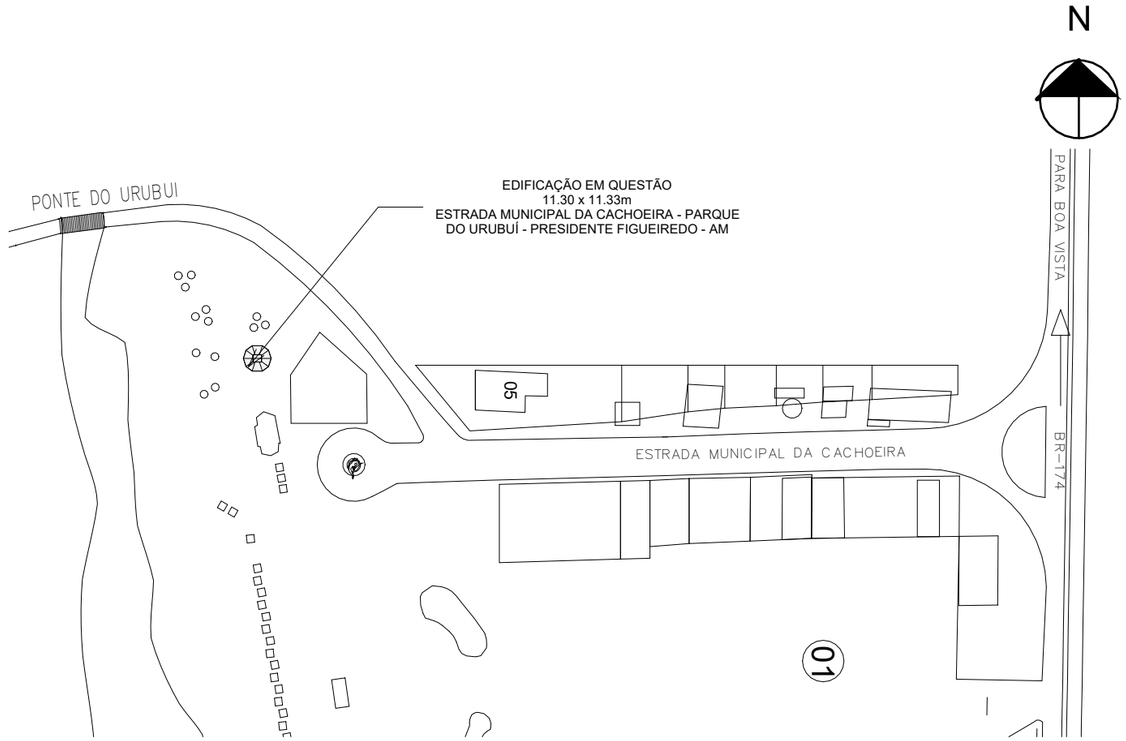

1 PLANTA DE SITUAÇÃO
ESCALA 1 : 2500

Quadro de Áreas				
Nome	Área	Perímetro	Coeficiente de Aproveitamento	Taxa de Ocupação
ÁREA CONSTRUÍDA	47.96 m²	29.68 m	0.49	48.55%
ÁREA EXTERNA	50.82 m²	67.87 m	0.51	51.45%
Total geral	98.78 m²	97.54 m	1.00	100.00%

PREFEITURA MUNICIPAL DE PRESIDENTE FIGUEIREDO
SEMISP
Secretaria Municipal de Infraestrutura e Serviços Públicos


SECRETÁRIO:

JOÃO PAULO DA SILVA DUTRA
SECRETÁRIO MUNICIPAL DE INFRAESTRUTURA E SERVIÇOS PÚBLICOS
PORTARIA DE Nº: PORTARIA Nº 2088/2025

INFORMAÇÕES DO PROJETO		TABELAS DE ÁREAS	
OBRA:	ADEQUAÇÃO DO BANHEIRO PÚBLICO DO PARQUE DO URUBUÍ	**ÁREA DO TERRENO:**	0.00m²
ENDEREÇO:	ESTRADA MUNICIPAL DA CACHOEIRA - S/N - CENTRO - PRESIDENTE FIGUEIREDO	**ÁREA EDIFICADA:**	47.96m²
		ÁREA PERMEÁVEL:	0.00m²
TIPO DO PROJETO:	PROJETO BÁSICO	**TAXA DE OCUPAÇÃO:**	-%
TIPO DE EDIFICAÇÃO:	EDIFICAÇÃO PÚBLICA	**COE. DE APROV.:**	-

PLANTA DE IMPLANTAÇÃO / SITUAÇÃO

RRT DE PROJETO: -	**COORDENADAS**	**ESCALA** Como indicado	**PRANCHA** 01/06
RRT DE EXECUÇÃO:	LONG.: -	**DATA:** 28/01/2026	
REVISÃO: Não	LONG.: -		

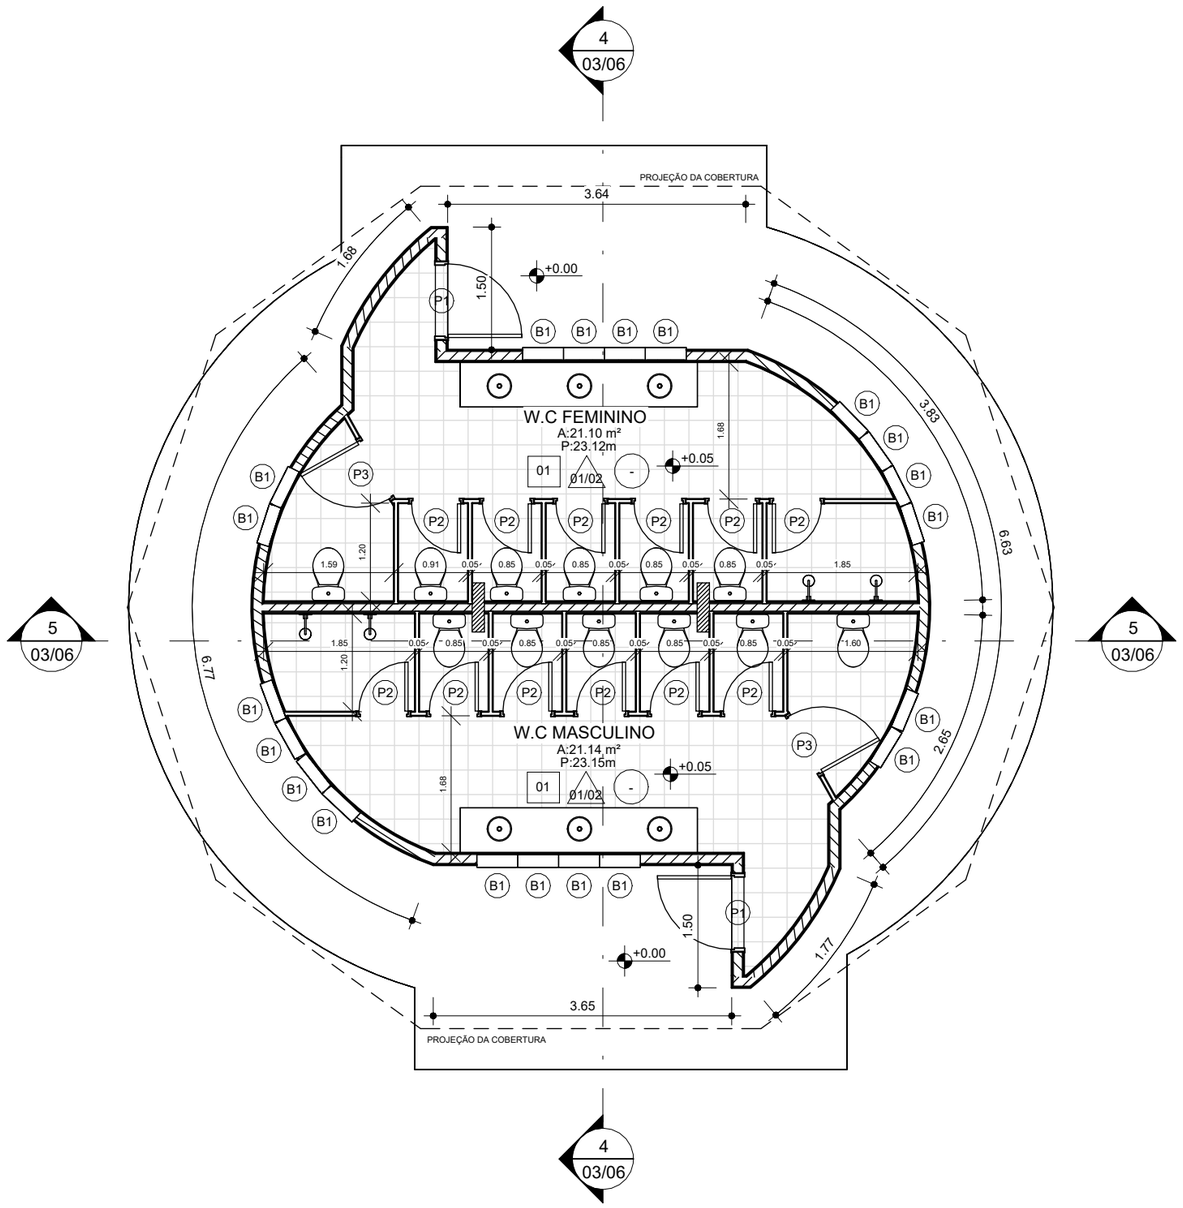

3 PLANTA BAIXA "AS BUILT"
ESCALA 1 : 75

QUADRO GERAL DE AMBIENTES		
NOME	ÁREA	PERÍMETRO
W.C FEMININO	21.10 m²	23.12 m
W.C MASCULINO	21.14 m²	23.15 m
Total dos ambientes	42.24 m²	46.27 m

QUANTITATIVO DE PORTAS

CÓD.	QTD.	Largura	Altura	Descrição
P1	2	0.90 m	2.10 m	PORTA DE ABRIR DE MADEIRA COM GRADE
P2	12	0.60 m	1.50 m	PORTA DE ABRIR DE MADEIRA
P3	2	0.80 m	1.50 m	PORTA DE ABRIR DE MADEIRA

QUANTITATIVO DE JANELA

COD.	QTD.	LARGURA	ALTURA	PEITORIL	DESCRIÇÃO
B1	20	0.50 m	0.40 m	2.00 m	BASCULANTE MAXIN-AIR DE VIDRO E ALUMÍNIO

LEVANTAMENTO PAREDES

DESCRIÇÃO	ÁREA	VOLUME
PAREDE DE ALVENARIA + CERÂMICA 0.20 x 0.20cm (INT.) + PINTURA ACRÍLICA (EXT.)	83.14 m²	12.08 m³
PAREDE DE ALVENARIA + CERÂMICA 0.20 x 0.20cm (INT.) + CERÂMICA 0.20 x 0.20cm (EXT.)	24.39 m²	3.66 m³
PAREDE DE MÁRMORE 0.05cm	30.37 m²	1.51 m³
GERAL	137.91 m²	17.25 m³

REVESTIMENTOS DOS AMBIENTES

NOME	PISO	PAREDE	FORRO
W.C FEMININO	01	01/02	-
W.C MASCULINO	01	01/02	-

QUADRO DE ACABAMENTO

PISO:	1- PISO EM CERÂMICA 0.30 x 0.30m NA COR BRANCA C/ REJUNTE
	2 - PISO EM CONCRETO MOLDADO *IN LOCO*
PAREDE:	1- PAREDE COM PINTURA EM TINTA ACRÍLICA
	2 - REVESTIMENTO CERÂMICO 0.20 x 0.20m NA COR BRANCA
FORRO:	1 - FORRO DE PVC


PREFEITURA MUNICIPAL DE PRESIDENTE FIGUEIREDO
SEMISP
Secretaria Municipal de Infraestrutura e Serviços Públicos

SECRETÁRIO:
JOÃO PAULO DA SILVA DUTRA
SECRETÁRIO MUNICIPAL DE INFRAESTRUTURA E SERVIÇOS PÚBLICOS
PORTARIA DE Nº: PORTARIA Nº 2088/2025


INFORMAÇÕES DO PROJETO		TABELAS DE ÁREAS	
OBRA:	PROJETO DO RESTAURANTE DO PARQUE DO URUBUÍ	**ÁREA DO TERRENO:**	0.00m²
ENDEREÇO:	PARQUE DO URUBUÍ - CENTRO - PRESIDENTE FIGUEIREDO - AM	**ÁREA EDIFICADA:**	0.00m²
		ÁREA PERMEÁVEL:	0.00m²
TIPO DO PROJETO:	PROJETO BÁSICO	**TAXA DE OCUPAÇÃO:**	-%
TIPO DE EDIFICAÇÃO:	EDIFICAÇÃO PÚBLICA	**COE. DE APROV.:**	-

PLANTA BAIXA DA EDIFICAÇÃO

RRT DE PROJETO: -	**COORDENADAS**	**ESCALA** Como indicado	**PRANCHA** 02/06
RRT DE EXECUÇÃO: -	LONG.: -	**DATA:** 28/01/2026	
REVISÃO: Não	LONG.: -		

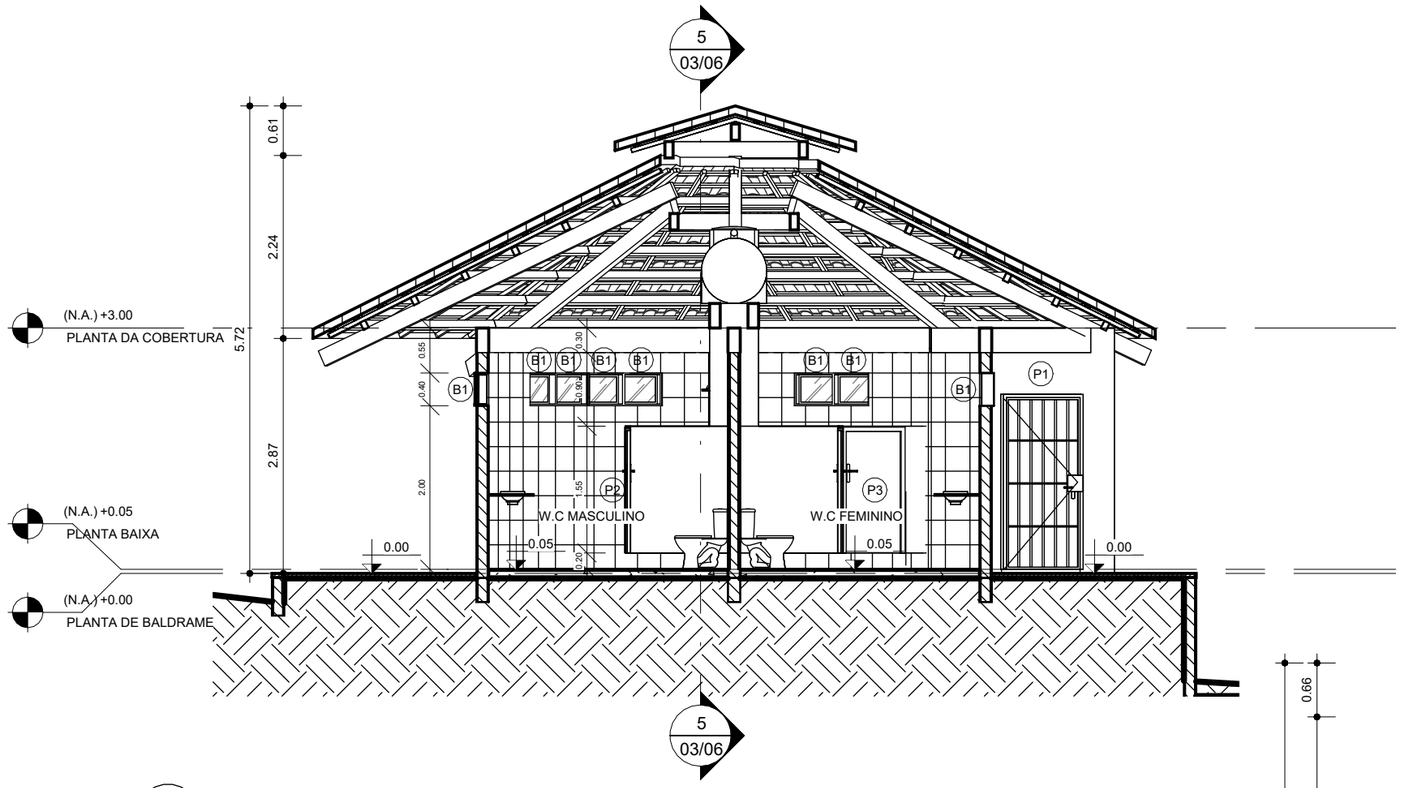

4 CORTE A-A
ESCALA 1 : 75

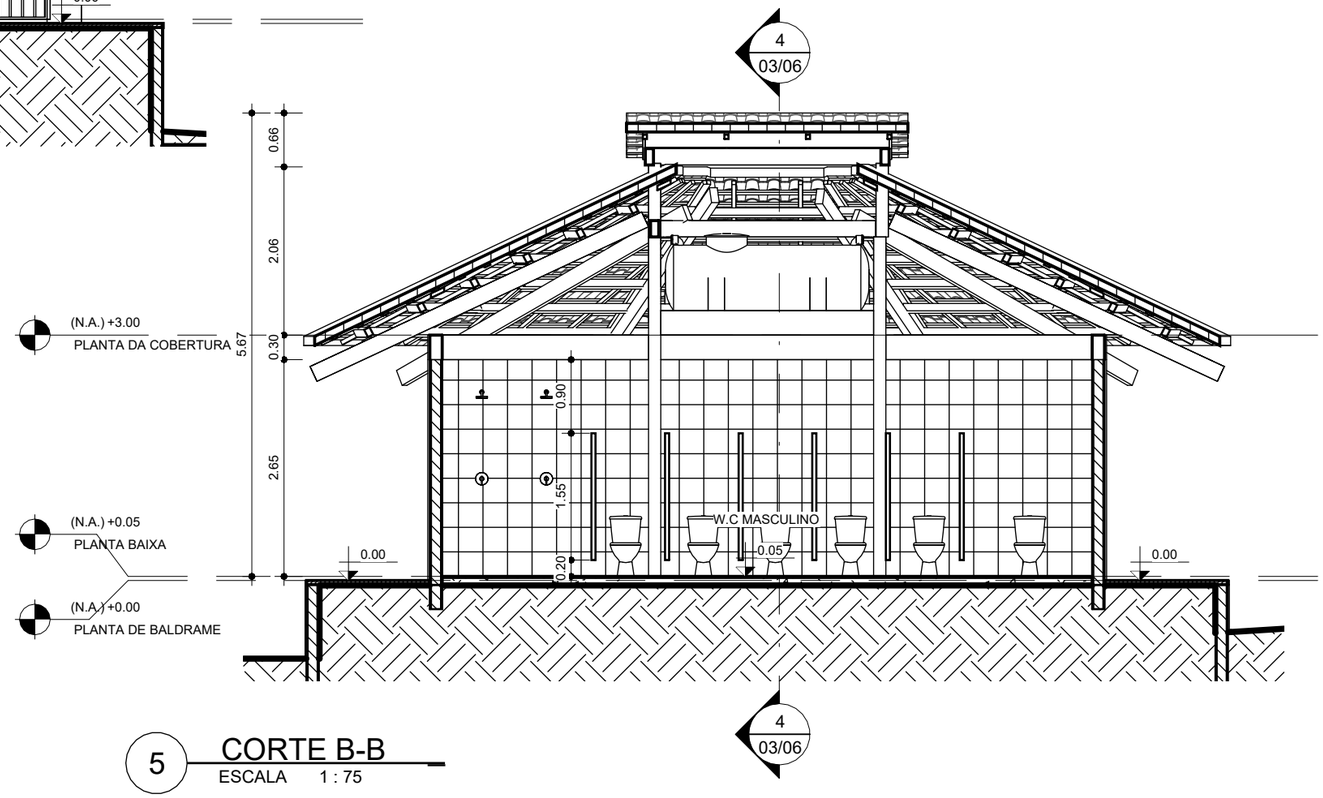

5 CORTE B-B
ESCALA 1 : 75

PREFEITURA MUNICIPAL DE PRESIDENTE FIGUEIREDO
SEMISP
Secretaria Municipal de Infraestrutura e Serviços Públicos


SECRETÁRIO:

JOÃO PAULO DA SILVA DUTRA
SECRETÁRIO MUNICIPAL DE INFRAESTRUTURA E SERVIÇOS PÚBLICOS
PORTARIA DE Nº: PORTARIA Nº 2088/2025

INFORMAÇÕES DO PROJETO		TABELAS DE ÁREAS	
OBRA: PROJETO DO RESTAURANTE DO PARQUE DO URUBUÍ		**ÁREA DO TERRENO:**	0.00m²
ENDEREÇO: PARQUE DO URUBUÍ - CENTRO - PRESIDENTE FIGUEIREDO - AM		**ÁREA EDIFICADA:**	0.00m²
		ÁREA PERMEÁVEL:	0.00m²
TIPO DO PROJETO: PROJETO BÁSICO		**TAXA DE OCUPAÇÃO:**	-%
TIPO DE EDIFICAÇÃO: EDIFICAÇÃO PÚBLICA		**COE. DE APROV.:**	-

CORTES DA EDIFICAÇÃO - " AS BUILT"

RRT DE PROJETO: -	**COORDENADAS**	**ESCALA** 1 : 75	**PRANCHA** 03/06
RRT DE EXECUÇÃO: -	LONG.: -	**DATA:** 28/01/2026	
REVISÃO: Não	LONG.: -		

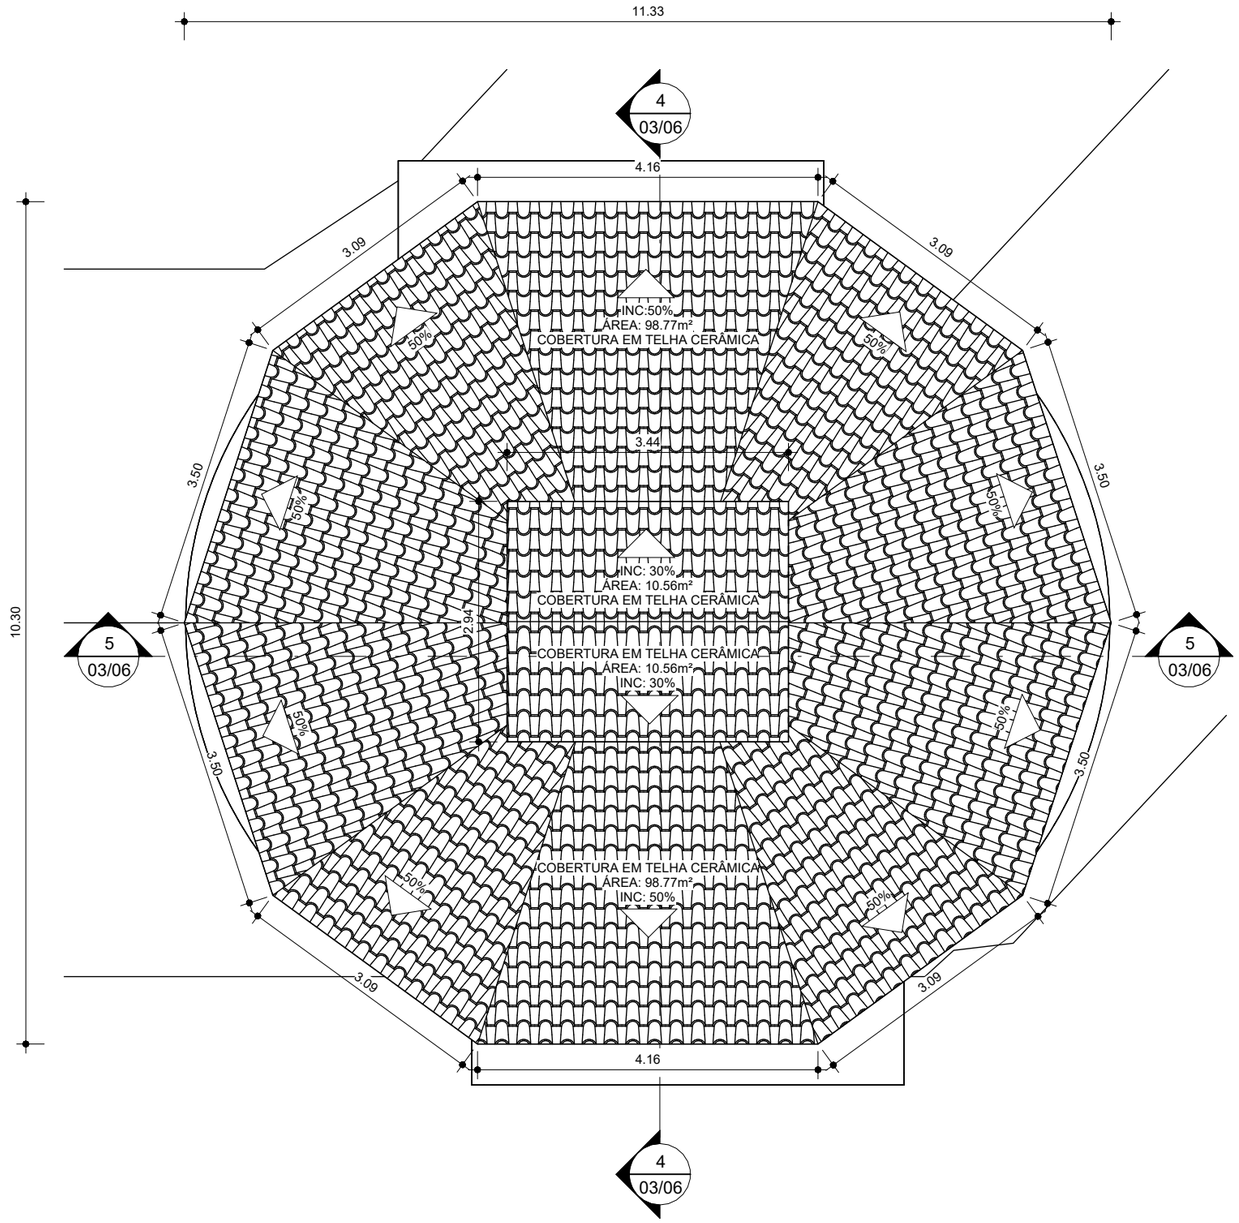

ÁREA DA COBERTURA		
NOME	**ÁREA**	**PERÍMETRO**
TELHA FIBROCIMENTO	Não colocado	Não colocado
TELHA ALÚMINIO GALVANIZADO	Não colocado	Não colocado
GERAL	0.00 m²	0.00 m

6 PLANTA DA COBERTURA

ESCALA 1 : 75

PREFEITURA MUNICIPAL DE PRESIDENTE FIGUEIREDO

SEMISP
Secretaria Municipal de Infraestrutura e Serviços Públicos


SECRETÁRIO:

JOÃO PAULO DA SILVA DUTRA
SECRETÁRIO MUNICIPAL DE INFRAESTRUTURA E SERVIÇOS PÚBLICOS
PORTARIA DE Nº: PORTARIA Nº 2088/2025

INFORMAÇÕES DO PROJETO		TABELAS DE ÁREAS	
OBRA:	PROJETO DO RESTAURANTE DO PARQUE DO URUBUÍ	**ÁREA DO TERRENO:**	0.00m²
ENDEREÇO:	PARQUE DO URUBUÍ - CENTRO - PRESIDENTE FIGUEIREDO - AM	**ÁREA EDIFICADA:**	0.00m²
		ÁREA PERMEÁVEL:	0.00m²
TIPO DO PROJETO:	PROJETO BÁSICO	**TAXA DE OCUPAÇÃO:**	-%
TIPO DE EDIFICAÇÃO:	EDIFICAÇÃO PÚBLICA	**COE. DE APROV.:**	-


PLANTA DE COBERTURA

RRT DE PROJETO: -	**COORDENADAS**	**ESCALA** 1 : 75	**PRANCHA** 04/06
RRT DE EXECUÇÃO: -	LONG.: -	**DATA:** 28/01/2026	
REVISÃO: Não	LONG.: -		

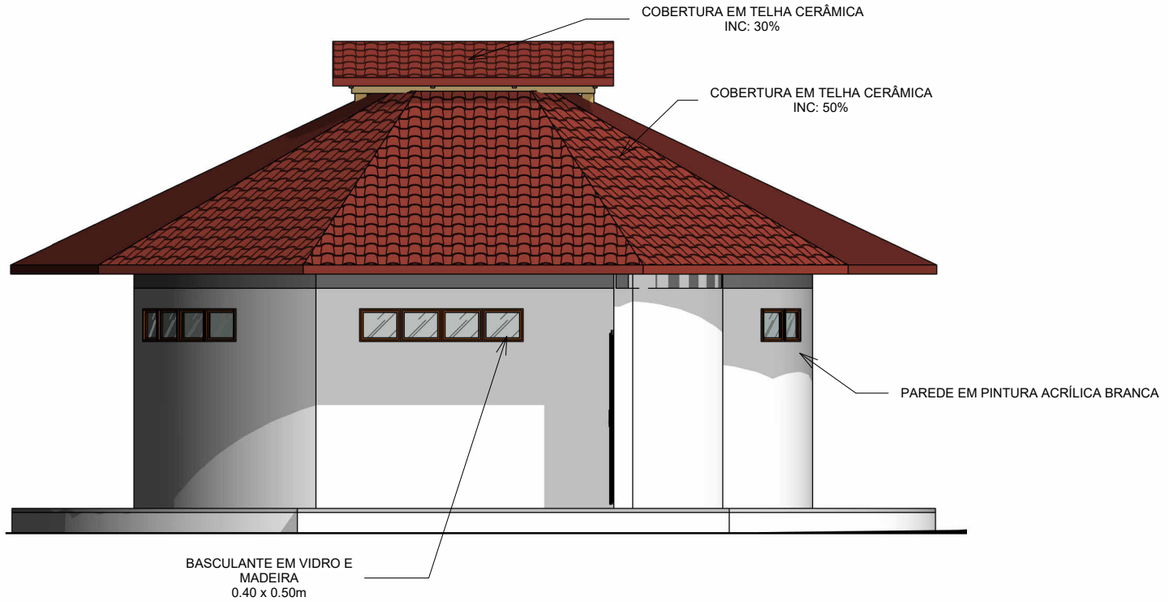

7 VISTA FRONTAL

ESCALA 1 : 75

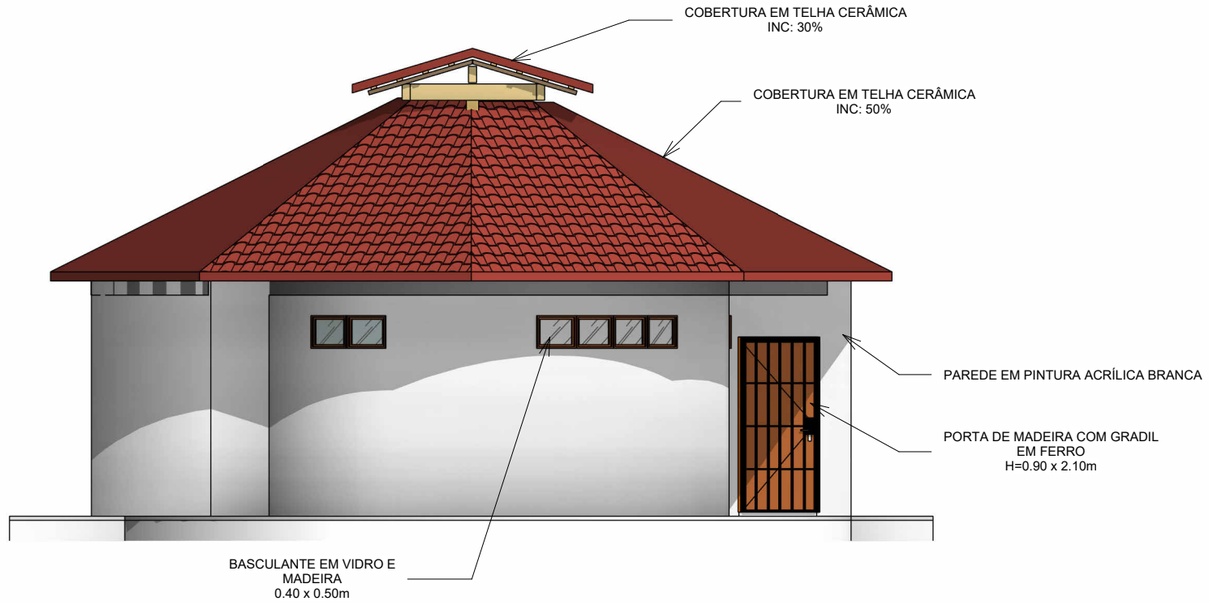

8 VISTA DIREITA

ESCALA 1 : 75

PREFEITURA MUNICIPAL DE PRESIDENTE FIGUEIREDO

SEMISP
Secretaria Municipal de Infraestrutura e Serviços Públicos


SECRETÁRIO:

JOÃO PAULO DA SILVA DUTRA
SECRETÁRIO MUNICIPAL DE INFRAESTRUTURA E SERVIÇOS PÚBLICOS
PORTARIA DE Nº: PORTARIA Nº 2088/2025


INFORMAÇÕES DO PROJETO		TABELAS DE ÁREAS	
OBRA: PROJETO DO RESTAURANTE DO PARQUE DO URUBUÍ		**ÁREA DO TERRENO:**	0.00m²
ENDEREÇO: PARQUE DO URUBUÍ - CENTRO - PRESIDENTE FIGUEIREDO - AM		**ÁREA EDIFICADA:**	0.00m²
		ÁREA PERMEÁVEL:	0.00m²
TIPO DO PROJETO: PROJETO BÁSICO		**TAXA DE OCUPAÇÃO:**	-%
TIPO DE EDIFICAÇÃO: EDIFICAÇÃO PÚBLICA		**COE. DE APROV.:**	-

FACHADAS DA EDIFICAÇÃO - "AS BUILT"

RRT DE PROJETO: -	**COORDENADAS**	**ESCALA** 1 : 75	**PRANCHA** 05/06
RRT DE EXECUÇÃO: -	LONG.: -	**DATA:** 28/01/2026	
REVISÃO: Não	LONG.: -		

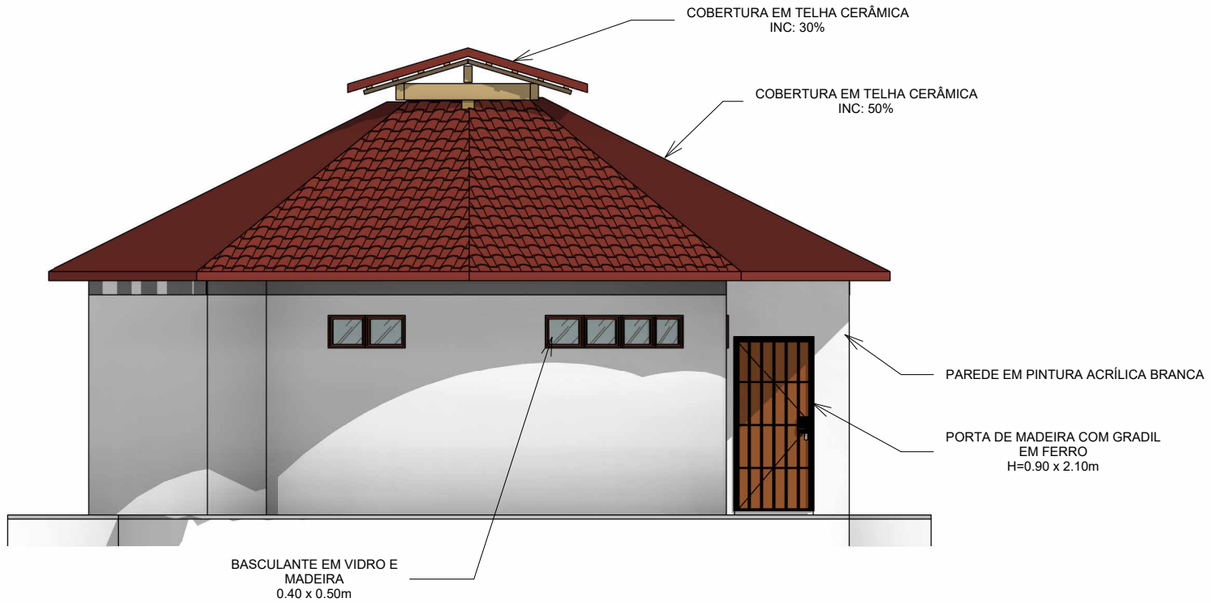

9 VISTA ESQUERDA
ESCALA 1 : 75

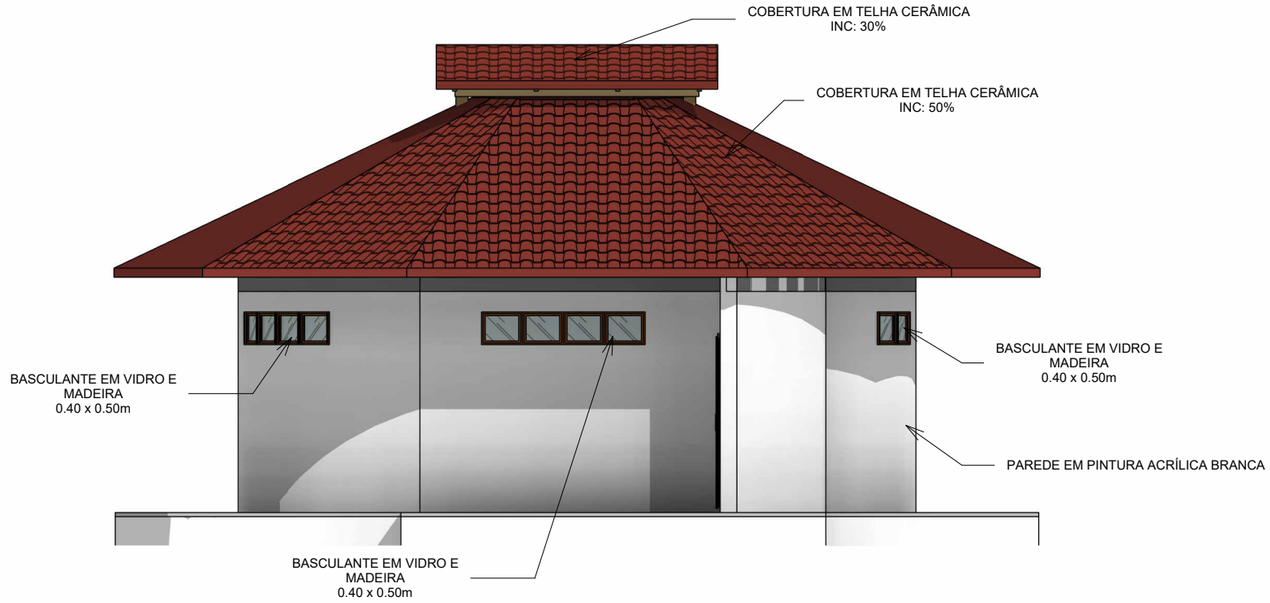

10 VISTA POSTERIOR
ESCALA 1 : 75

PREFEITURA MUNICIPAL DE PRESIDENTE FIGUEIREDO
SEMISP
Secretaria Municipal de Infraestrutura e Serviços Públicos

SECRETÁRIO:

JOÃO PAULO DA SILVA DUTRA
SECRETÁRIO MUNICIPAL DE INFRAESTRUTURA E SERVIÇOS PÚBLICOS
PORTARIA DE Nº: PORTARIA Nº 2088/2025

INFORMAÇÕES DO PROJETO		TABELAS DE ÁREAS	
OBRA: PROJETO DO RESTAURANTE DO PARQUE DO URUBUÍ		**ÁREA DO TERRENO:**	0.00m²
ENDEREÇO: PARQUE DO URUBUÍ - CENTRO - PRESIDENTE FIGUEIREDO - AM		**ÁREA EDIFICADA:**	0.00m²
		ÁREA PERMEÁVEL:	0.00m²
TIPO DO PROJETO: PROJETO BÁSICO		**TAXA DE OCUPAÇÃO:**	-%
TIPO DE EDIFICAÇÃO: EDIFICAÇÃO PÚBLICA		**COE. DE APROV.:**	-

FACHADAS DA EDIFICAÇÃO - "AS BUILT"

RRT DE PROJETO: -	**COORDENADAS**	**ESCALA** 1 : 75	**PRANCHA** 06/06
RRT DE EXECUÇÃO: -	LONG.: -	**DATA:** 28/01/2026	
REVISÃO: Não	LONG.: -		