
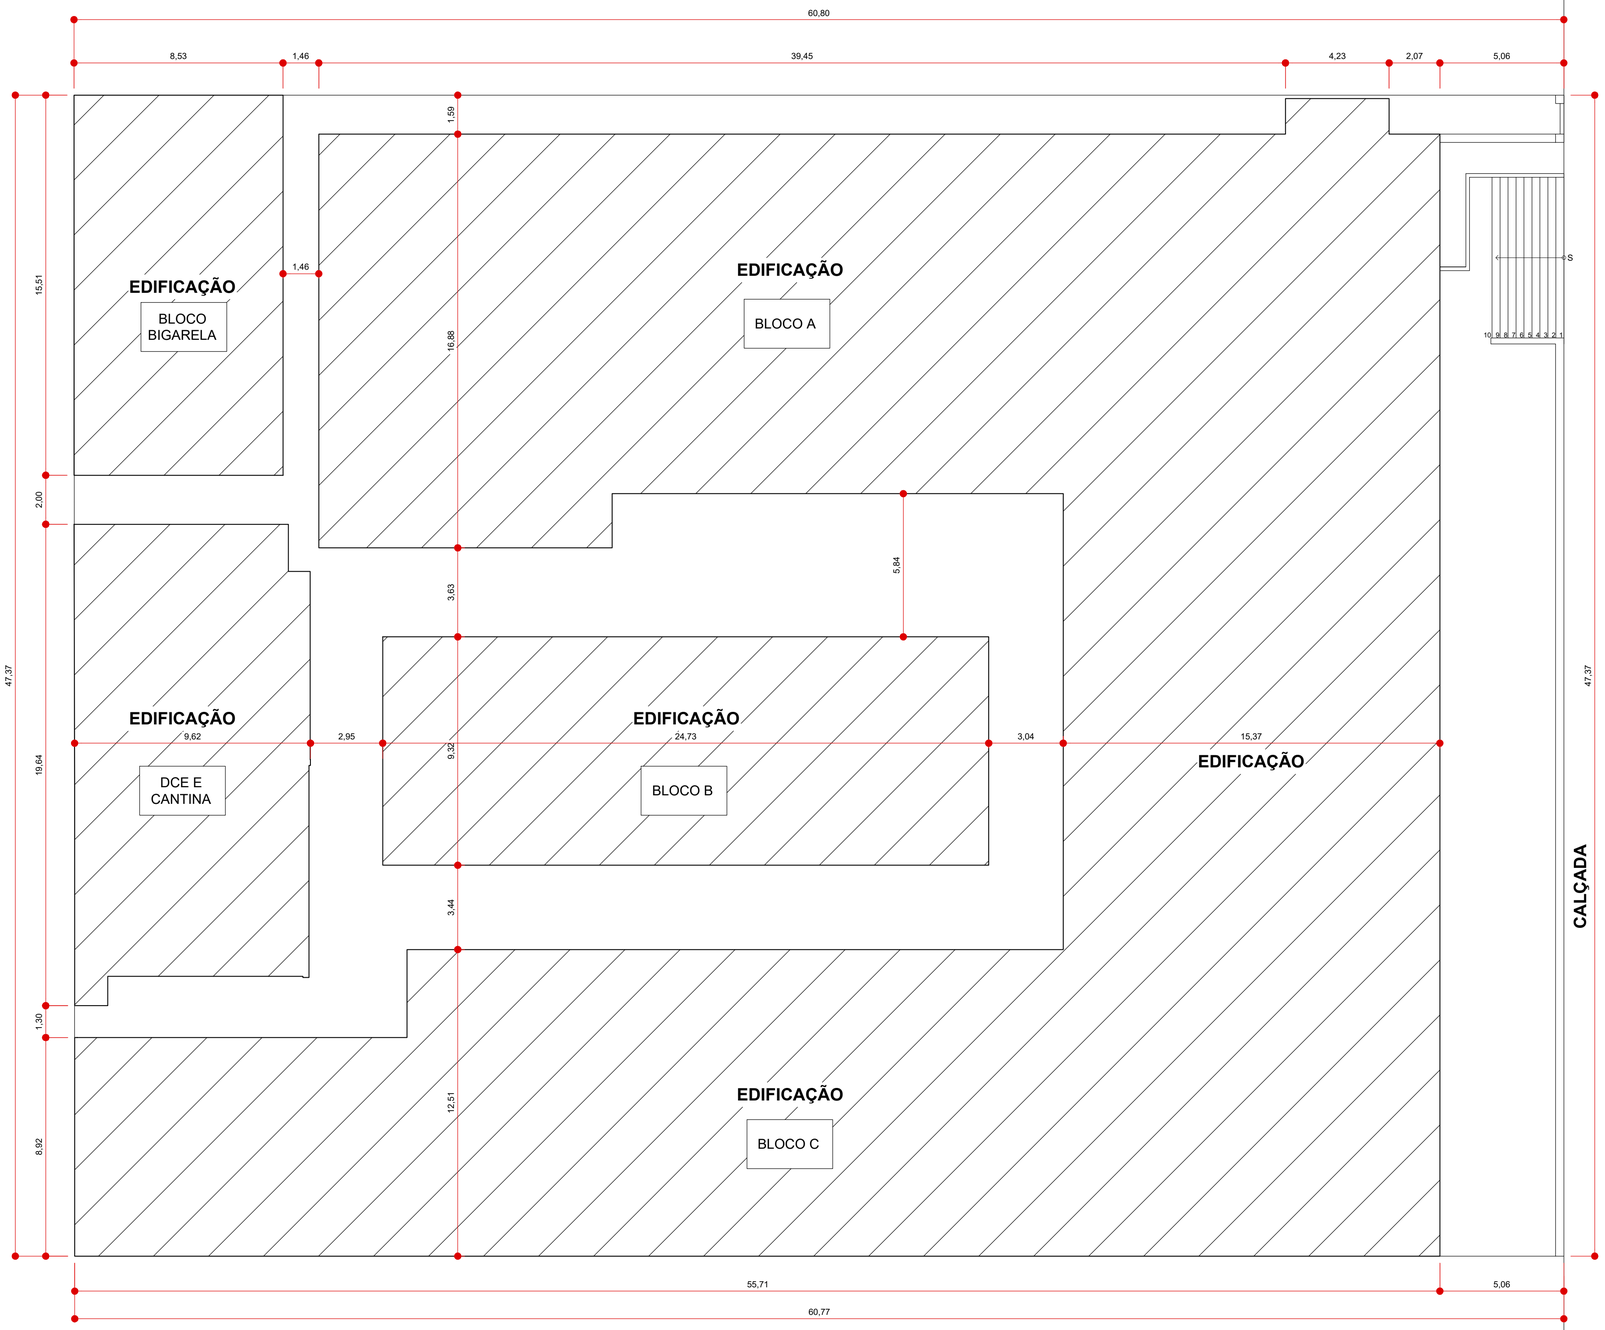


01 PLANTA DE IMPLANTAÇÃO
ESCALA 1:125

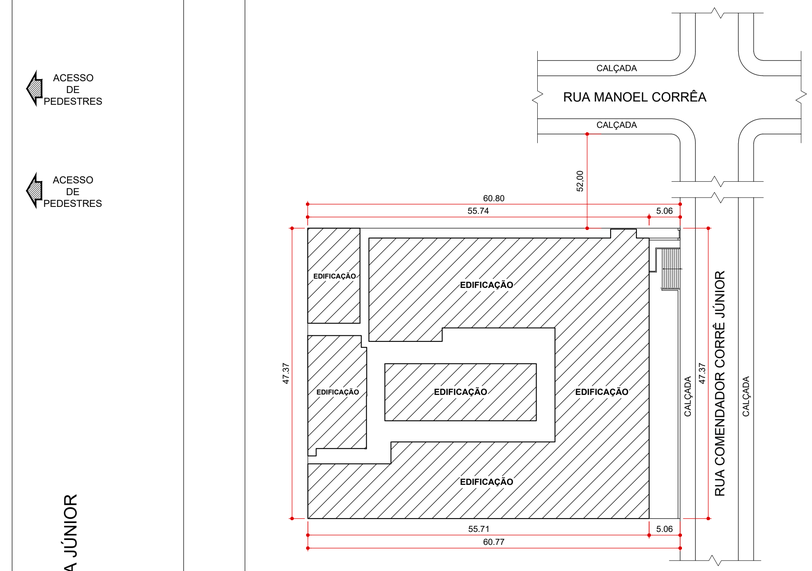

02 PLANTA DE SITUAÇÃO
ESCALA 1:500

ACESSO DE PEDESTRES

ACESSO DE PEDESTRES

RUA COMENDADOR CORRÊA JÚNIOR (N117) PISO ASFÁLTO

CALÇADA

CALÇADA

CONSULTA APROVADA

AEAAL

PREFEITURA

SAÚDE

SECRETÁRIO

DIRETOR

Proprietário

UNESPAR
Universidade Estadual do Paraná

OBRA: REGULARIZAÇÃO DE EDIFICAÇÃO DE ENSINO EXISTENTE - SERVIÇO PÚBLICO - UNIVERSIDADE ESTADUAL DO PARANÁ CAMPUS PARANAGUÁ - EM ALVENARIA

LOCAL: RUA COMENDADOR CORREA JUNIOR, 117 - CENTRO

MUNICÍPIO: PARANAGUÁ/PR

TIPO: CONSTRUÇÃO

PROJETO: LEVANTAMENTO ARQUITETÔNICO AS BUILT

REFERÊNCIA: PLANTAS DE IMPLANTAÇÃO, SITUAÇÃO E QUADROS DE ÁREAS

AUTOR DO PROJETO / REGISTRO PROF: THALES GARCIA SIMONETTO / CREA-PR 129400/D

DESENHO: -

DATA: 14/11/2023

ESCALA DO DESENHO: INDIC.

ARQUIVO: PROJETO LEGAL_FMP2.dwg

ARQ-PL 01 05