




01 CORTE B B'
ESCALA 1:125

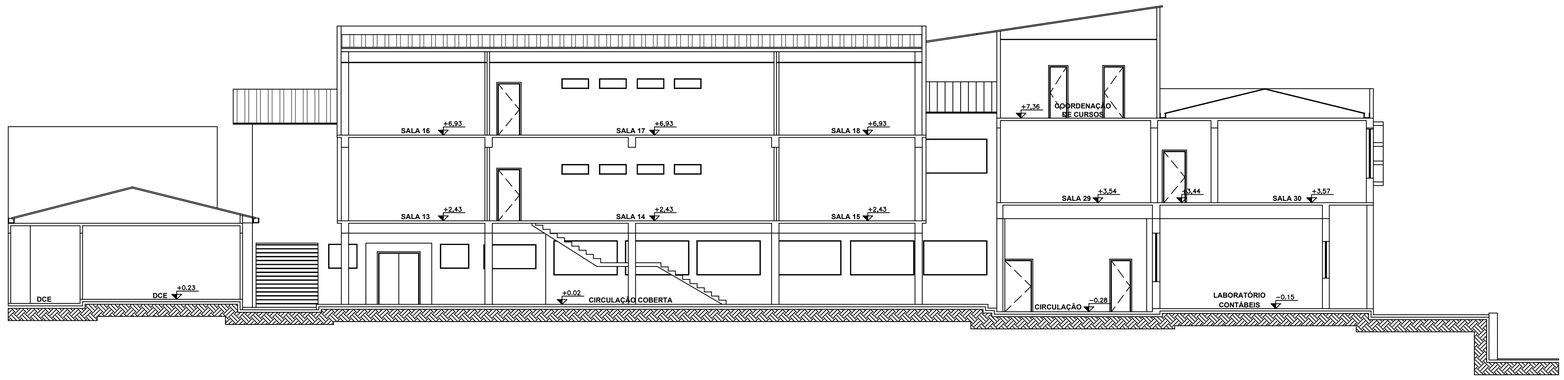


02 CORTE A A'
ESCALA 1:125

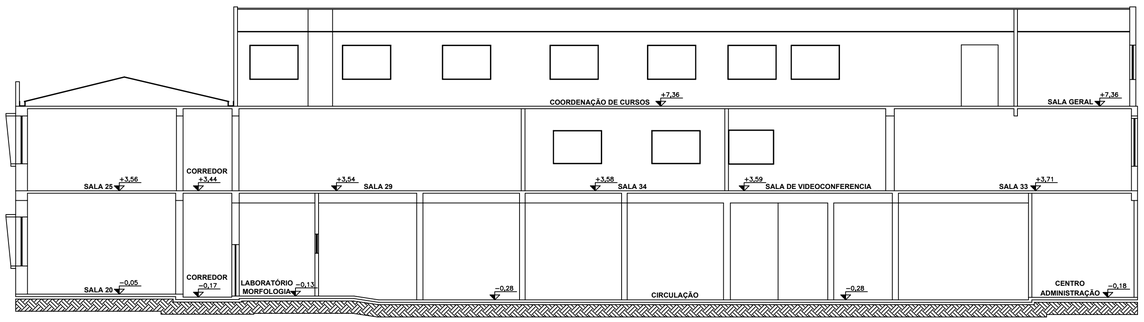


03 FACHADA R. COMENDADOR CORRÊA ARAUJO
ESCALA 1:125

CONSULTA APROVADA

AEAAL

PREFEITURA

SAÚDE

SECRETÁRIO

DIRETOR

Proprietário

UNESPAR
Universidade Estadual do Paraná

OBRA: REGULARIZAÇÃO DE EDIFICAÇÃO DE ENSINO EXISTENTE - SERVIÇO PÚBLICO - UNIVERSIDADE ESTADUAL DO PARANÁ CAMPUS PARANAGUÁ - EM ALVENARIA

LOCAL: RUA COMENDADOR CORREA JUNIOR, 117 - CENTRO

MUNICÍPIO: PARANAGUÁ/PR

TIPO: CONSTRUÇÃO

PROJETO: LEVANTAMENTO ARQUITETÔNICO AS BUILT

REFERÊNCIA: CORTES E FACHADA

AUTOR DO PROJETO / REGISTRO PROF.: THALES GARCIA SIMONETTO / CREA-PR 129400/D

DESENHO: -

DATA: 14/11/2023

ESCALA DO DESENHO: 1:100

ARQUIVO: PROJETO LEGAL_PMP2.dwg

ARQ-PL 02 05