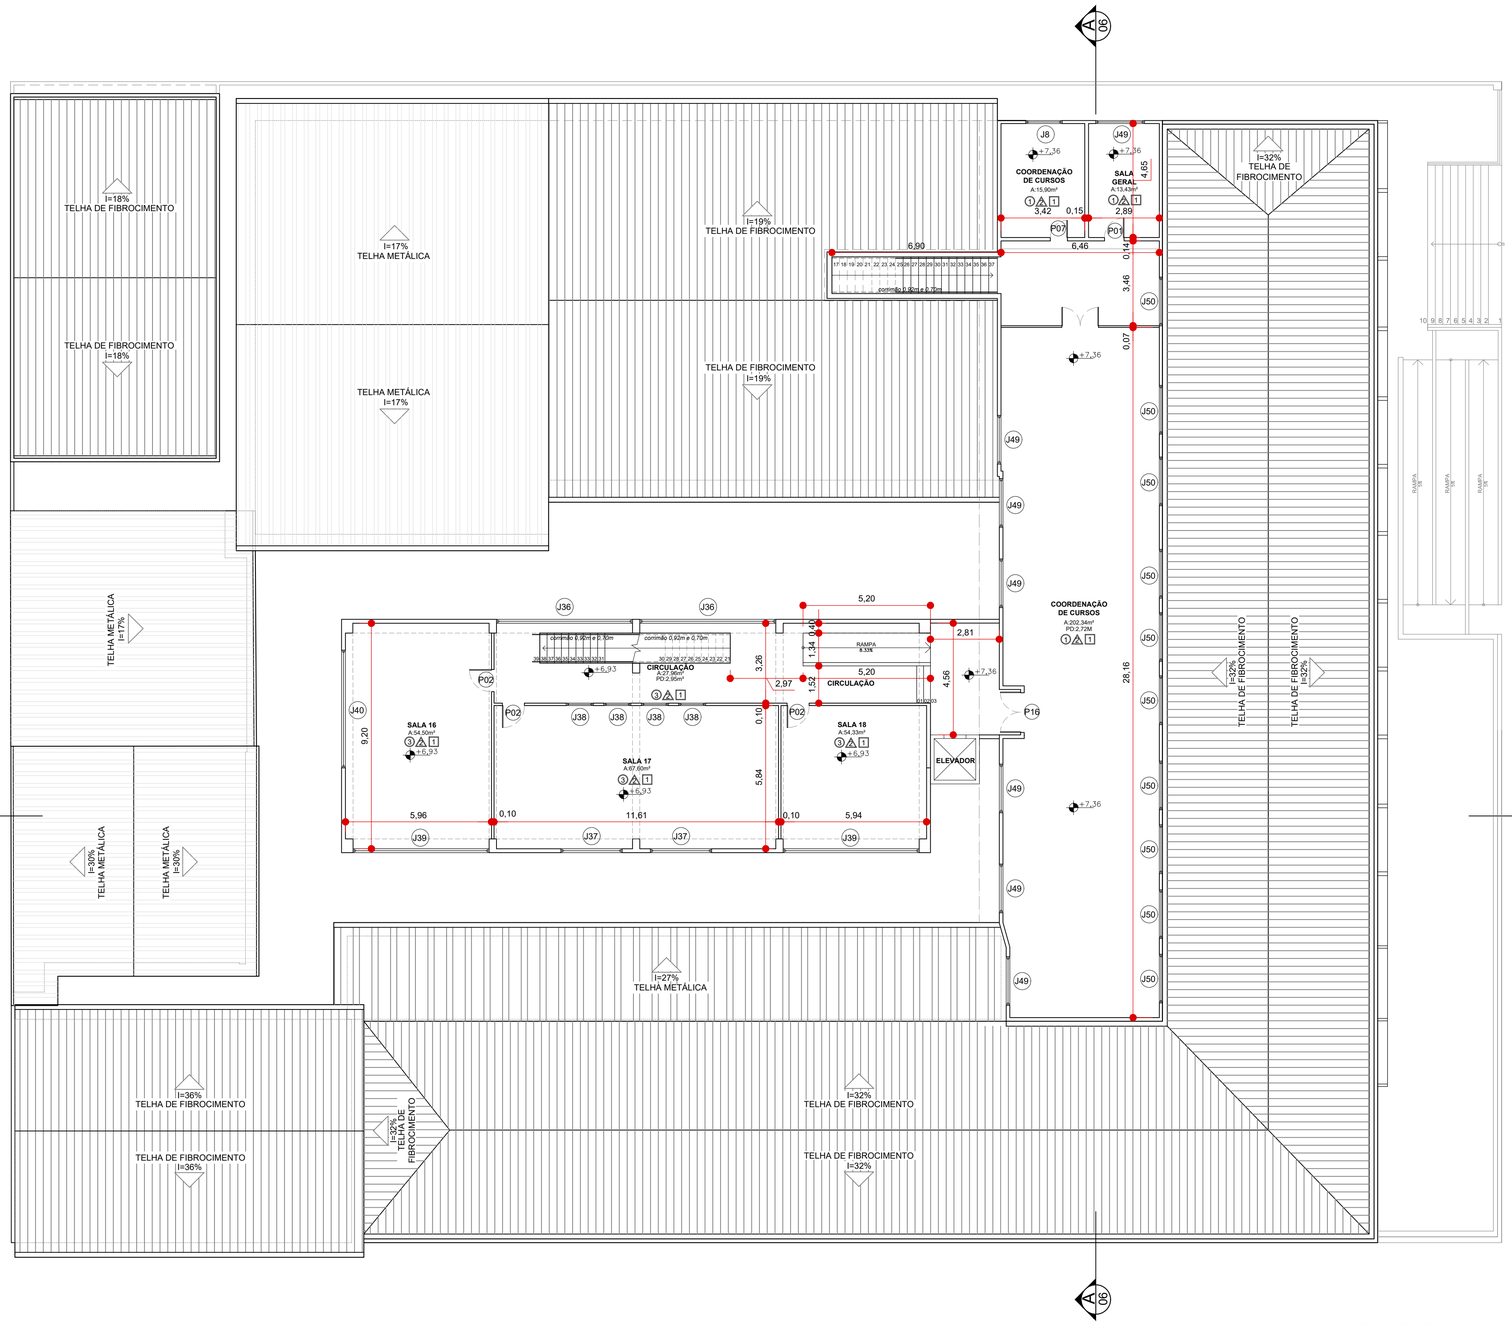


03 PLANTA BAIXA 3º PAVIMENTO

ESCALA 1:125

CONSULTA APROVADA

AEAL

PREFEITURA

SAÚDE

SECRETÁRIO

DIRETOR

Proprietário

UNESPAR
Universidade Estadual do Paraná

OBRA: REGULARIZAÇÃO DE EDIFICAÇÃO DE ENSINO EXISTENTE - SERVIÇO PÚBLICO - UNIVERSIDADE ESTADUAL DO PARANÁ CAMPUS PARANAGUÁ - EM ALVENARIA

LOCAL: RUA COMENDADOR CORREA JUNIOR, 117 - CENTRO

MUNICÍPIO: PARANAGUÁ/PR

TIPO: CONSTRUÇÃO

PROJETO: LEVANTAMENTO ARQUITETÔNICO AS BUILT

REFERÊNCIA: PROJETO ACESSIBILIDADE

AUTOR DO PROJETO / REGISTRO PROF:
THALES GARCIA SIMONETTO / CREA-PR 129400/D

DESENHO: -

DATA: 14/11/2023

ESCALA DO DESENHO: 1:125

ARQUIVO: PROJETO LEGAL_PMP2.dwg

ARQ-PL 05 05