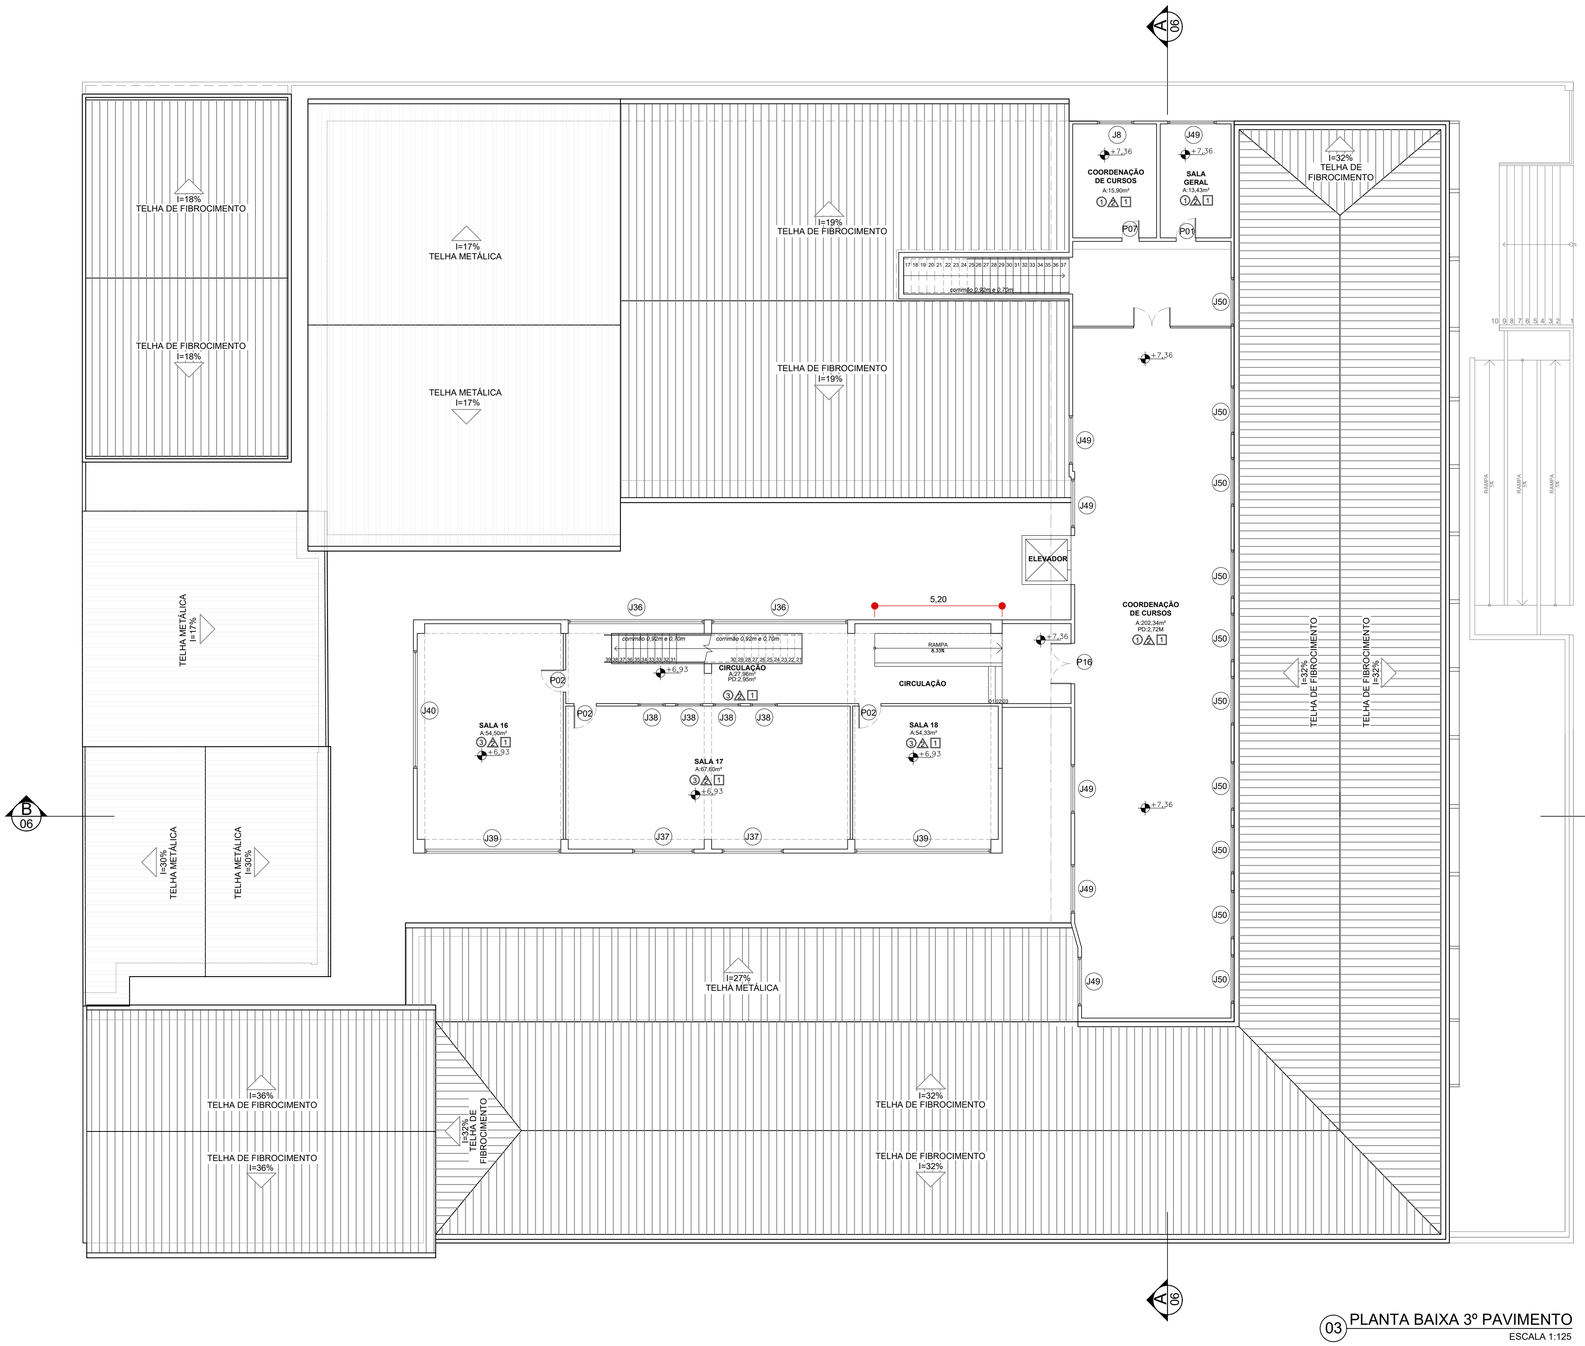


03 PLANTA BAIXA 3º PAVIMENTO
ESCALA 1:125

25/03/2023	R00	EMISSÃO DO PROJETO
DATA	REVISÃO	DESCRIÇÃO

CONSULTA APROVADA

AEAL

PREFEITURA

SAÚDE

SECRETÁRIO

DIRETOR

Proprietário

UNESPAR
Universidade Estadual do Paraná

OBRA: REGULARIZAÇÃO DE EDIFICAÇÃO DE ENSINO EXISTENTE - SERVIÇO PÚBLICO - UNIVERSIDADE ESTADUAL DO PARANÁ
CAMPUS PARANAGUÁ - EM ALVENARIA

LOCAL: RUA COMENDADOR CORREA JUNIOR, 117 - CENTRO
MUNICÍPIO: PARANAGUÁ/PR
TIPO: CONSTRUÇÃO

PROJETO: LEVANTAMENTO ARQUITETÔNICO AS BUILT
REFERÊNCIA: PROJETO ACESSIBILIDADE

AUTOR DO PROJETO / REGISTRO PROF:
THALES GARCIA SIMONETTO / CREA-PR 129400/D

DESENHO: -
DATA: 14/11/2023
ESCALA DO DESENHO: 1:125
ARQUIVO: PROJETO PMP2_R17.dwg

ARQ-PL 09 09

A1 - 841x594mm