

MUNICIPIO DE SALGADO

ALVARÁ DE CONSTRUÇÃO Nº 007/2024

PROPRIETÁRIO:

NOME: FUNDO MUNICIPAL DE SAUDE
CPF/CNPJ: 11.323.077/0001-19

AUTOR DO PROJETO:

NOME: HENRIQUE SANTOS BASTOS FIGUEIREDO
CREA (CAU) nº: 2700141920/ ART (RRT) PROJETO: SE20240370551

RESPONSÁVEL TÉCNICO:

NOME: HENRIQUE SANTOS BASTOS FIGUEIREDO
CREA (CAU) nº: 2700141920/ ART (RRT) OBRA: SE20240369775

CONSTRUTORA OU RESPONSÁVEL PELA EXECUÇÃO DA OBRA:

NOME: HENRIQUE SANTOS BASTOS FIGUEIREDO
CPF/CNPJ: 969.330.895-68

Tendo em vista o constante no processo nº 007/2024 fica concedida a licença para execução do projeto aprovado em 12/03/2024 a obra denominada de Ampliação da Unidade Básica de Saúde do Povoado Quebradas IV, a ser executada no endereço: ESTRADA Povoado Quebradas IV, S/N, no Bairro: ZONA RURAL, SALGADO-SE

Dados da obra:

Áreas principais


Categoria	Destinação	Tipo de Obra	Área (m²)
Obra Nova	Comercial salas e lojas	Alvenaria	30,00
Área Resultante			30,00
Área Liberada			30,00

Área total da obra: 30,00 m²

Especificação: Ampliação de Imóvel Público, com 01 pavimento térreo, contendo: 01 Sala de Dentista, Expurgo e Área de Serviço.

Observações: Alvará válido por 01 (um) ano. Renovável por mais 01 (um) ano.


SALGADO - SE, em 12 de Março de 2024

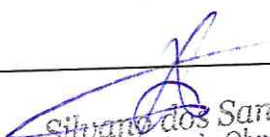
Silvano dos Santos
Secretário de Obras
Decreto: 06/2021

13.107.453/0001-6.
PREFEITURA MUNICIPAL DE SALGADO
Avenida Gov. João Alves Filho
Centro - CEP: 47.991-000
Salgado - SE


Silvano dos Santos
Secretário de Obras
Decreto: 06/2021

13.107.453/0001-6
PREFEITURA MUNICIPAL DE SALGADO
Avenida Gov. João Alves Filho
(Cidade de Salgado) 49.390-000

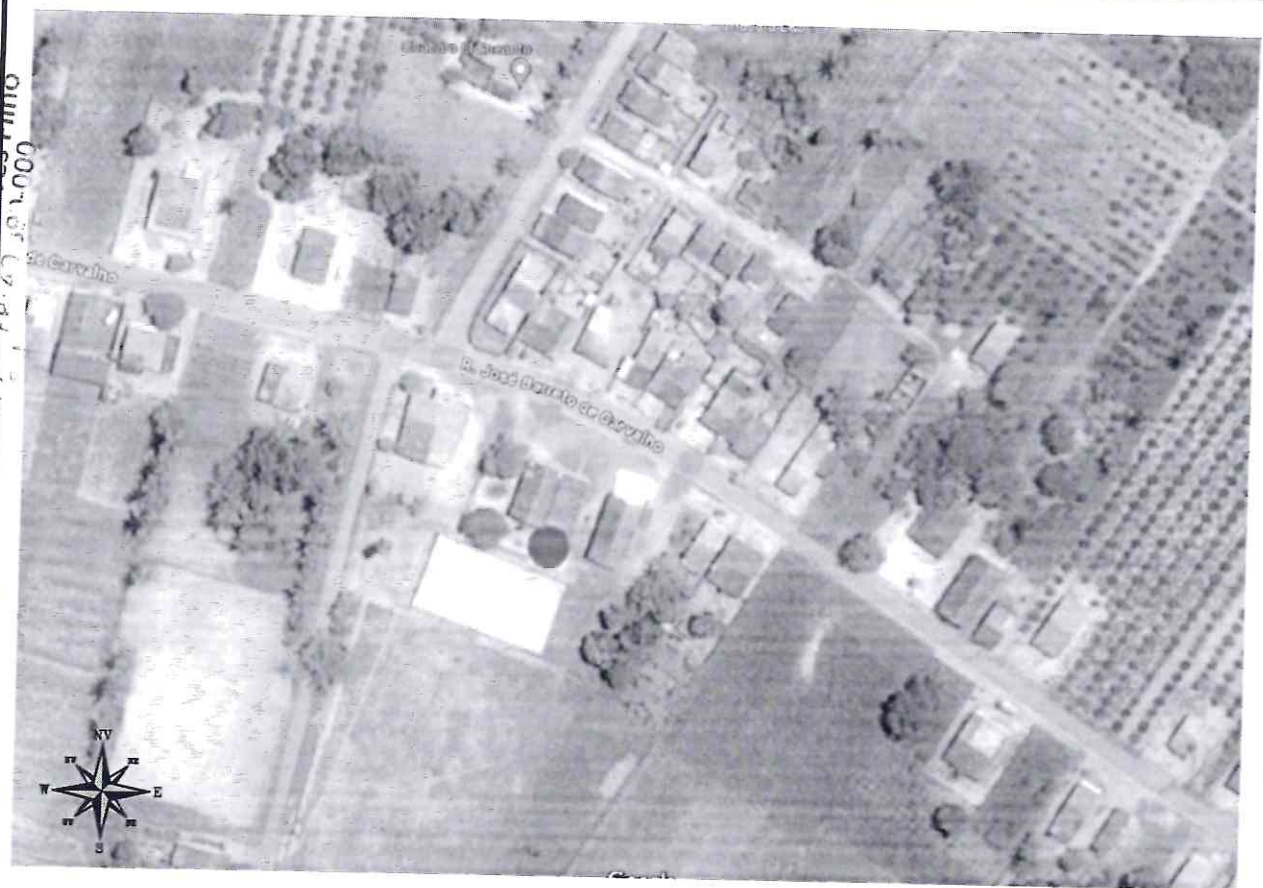

00		ADEQUAÇÃO P/ AS BUILT	LUCAS CESAR
00		EMIÇÃO INICIAL	LUCAS CESAR
REV.	DATA	ASSUNTO	REVISADA POR
REVISÕES			

LOCALIZAÇÃO
ESCALA 1/5000

RESPONSÁVEL TÉCNICO

ARQUITETO RESPONSÁVEL



LUCAS CESAR SOUZA SANTOS
CAU: A197067-4

AMPLIAÇÃO DE POSTO DE SAUDE MOENDAS

PLANTA

LOCALIZAÇÃO

CLIENTE

PREFEITURA MUNICIPAL DE SALGADO

CNPJ.:13107453000163

ENDEREÇO

RUA JOSÉ BARRETO DE CARVALHO, POVOADO QUEBRADAS 4,
CEP.:49.390-000, SALGADO-SERGIPE

DATA
MARÇO/2024

Config. de Penas	ra	Plotagem
na	Espeçura	
1	0,70	
2	0,15	
3	0,30	
4	0,60	
5	0,40	
6	0,80	
7	0,20	
8	0,10	
9	1,00	
10	1,10	

ESCALA:

1/5000


REVISÃO

R00


PRANCHA

01/03



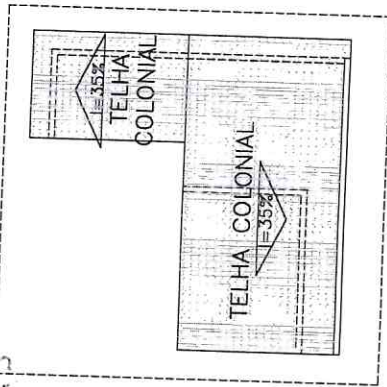

QUADRO DE ÁREAS
ÁREA TOTAL CONSTRUÍDA ACRESCIDA = 30,00m ²

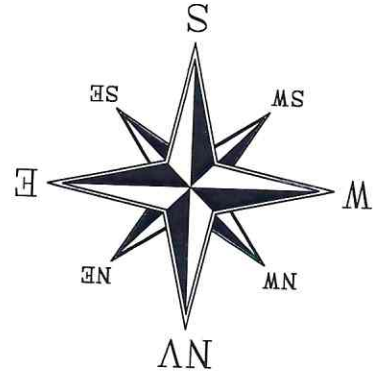

PREFEITURA DE
SALGADO
Compromisso e Trabalho

00		ADEQUAÇÃO P/ AS BUILT	LUCAS CESAR
00		EMIÇÃO INICIAL	LUCAS CESAR
REV.	DATA	ASSUNTO	REVISADA POR
		REVISÕES	

SITUAÇÃO
ESCALA 1/100

RESPONSÁVEL TÉCNICO

ARQUITETO RESPONSÁVEL

LUCAS CESAR SOUZA SANTOS
CAU: A197067-4

AMPLIAÇÃO DE POSTO DE SAÚDE QUEBRADAS 4

PLANTA

PLANTA DE SITUAÇÃO

CLIENTE

PREFEITURA MUNICIPAL DE SALGADO

CNPJ.:13107453000163

ENDEREÇO

RUA JOSÉ BARRETO DE CARVALHO, POVOADO QUEBRADAS 4,
CEP.:49.390-000, SALGADO-SERGIPE

DATA
MARÇO/2024

ESCALA:

1/200


REVISÃO

R00



PRANCHA

02/03



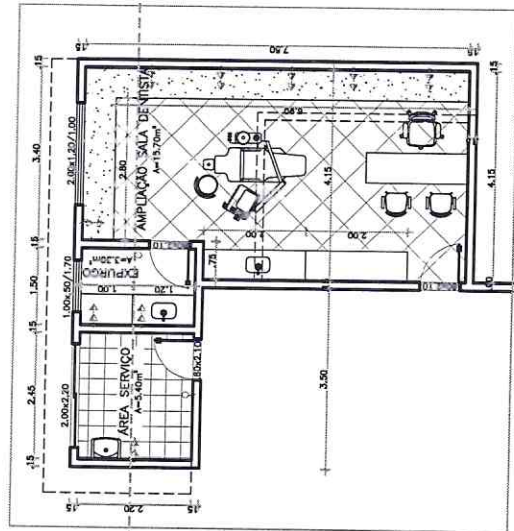

PLANTA – BAIXA AMPLIAÇÃO
ESCALA 1/100

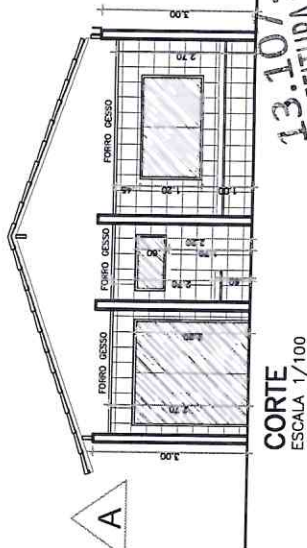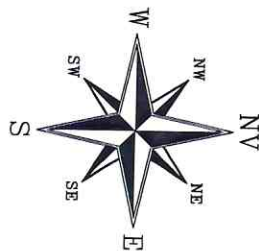

CORTE
ESCALA 1/100

13.107.453/0001-6
PREFEITURA MUNICIPAL DE SALGADO
GOV. JOÃO AVES FILHO
Avenida - rfp. 673-1000
Certo - Salgado - SE



PREFEITURA DE
ALCAIDO
Compromisso e Trabalho

Silvano dos Santos
Secretario de Obras
Decreto: 06/2021

00	AM/BB/CCCC	EMISSÃO INICIAL	XXXXXX
REV	DATA	ASSUNTO	REVISADA POR
REVISÕES			

RESPONSÁVEL TÉCNICO

ARQUITETO RESPONSÁVEL
LUCAS CESAR SOUZA SANTOS
CAU: A197067-4

SIMBOLOGIA	LEGENDA

QUANTITATIVOS DE ARQUITECTURA DA EDIFICAÇÃO SEDE considerando: no-teto da edificação 4,25m exceto w e p.c.b.	SIMBOLOGIA EM PLANTA	DESCRIÇÃO	QUANTIDADE m², m, m³ e UN
		TELHA CERÂMICA, TIPO CALHA E CANAL	47,29m²

1

**AMPLIAÇÃO POSTO
POVOADO QUEBRADAS 4**

PLANTA

PLANTA-BAIXA, COBERTURA, CORTE AA

CLIENTE

PREFEITURA MUNICIPAL DE SALGADO

CNPJ: 13107453000163

RUA JOSÉ BARRETO DE CARVALHO, POVOADO QUEBRADAS 4,
CEP.:49.390-000, SALGADO-SERGIPE

ESCALA:


REVISÃO

BRANCHA

1/75

R03

03/06

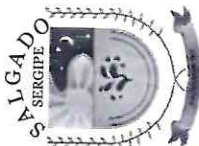

Config. de Penas Para Plátogem	Espessura	
	Pena	
	01	0,70
	02	0,15
	03	0,30
	04	0,60
	05	0,40
	06	0,80
	07	0,20
	08	0,10
	10	1,00
	11	1,10