


1 PLANTA BAIXA - AS BUILT
ESCALA 1:100

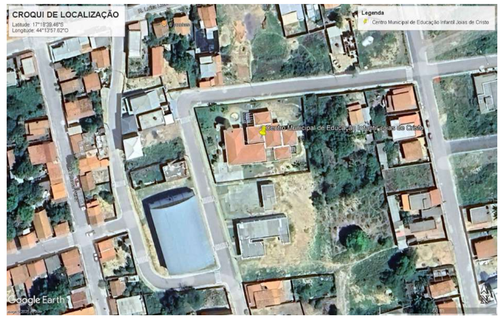

2 CROQUI DE LOCALIZAÇÃO
SEM ESCALA

CONTRATADA:

CONTINENTAL ASSESSORIA

CNPJ Nº: 28.103.470/0001-08
AVENIDA GOVERNADOR MAGALHÃES PINTO, Nº 2191 B - 1º ANDAR, ALCIDES RABELO, MONTES CLAROS/MG - CEP: 39401-427

CONTRATANTE:

PREFEITURA FRANCISCO DUMONT TRABALHANDO PARA VOCÊ

CNPJ Nº: 16.885.485/0001-88
PRAÇA DA MATRIZ, 285 - FRANCISCO DUMONT, MG, 39387-000

RESPONSÁVEL TÉCNICO:

BRENDA NATANIELE FERREIRA SIQUEIRA
CREA/CAU: A330243-1

RESPONSÁVEL LEGAL:

PREFEITO(A) MUNICIPAL DE FRANCISCO DUMONT

EXECUÇÃO DE OBRAS DE AMPLIAÇÃO DE SALAS DE AULA DA CRECHE PROINFÂNCIA TIPO C, NO MUNICÍPIO DE FRANCISCO DUMONT/MG

DESCRIÇÃO: PLANTA BAIXA - AS BUILT; CROQUI DE LOCALIZAÇÃO

ENDEREÇO DA OBRA: RUA FREI HENRIQUE, 169, VILA NOVA, FRANCISCO DUMONT-MG

MUNICÍPIO: FRANCISCO DUMONTMG		**DATA INICIAL:** 23 DE OUTUBRO DE 2026	
FASE DO PROJETO: INICIAL	**ART/RRT:** 17451030	**DATA DA REV.:**	
REFERÊNCIA DO PROJETO: FCD-0198	**ESCALA:** INDICADAS	**Nº REVISÃO:** 00	**01/07**

ARQUITETÔNICO