


IMAGEM DE REFERÊNCIA

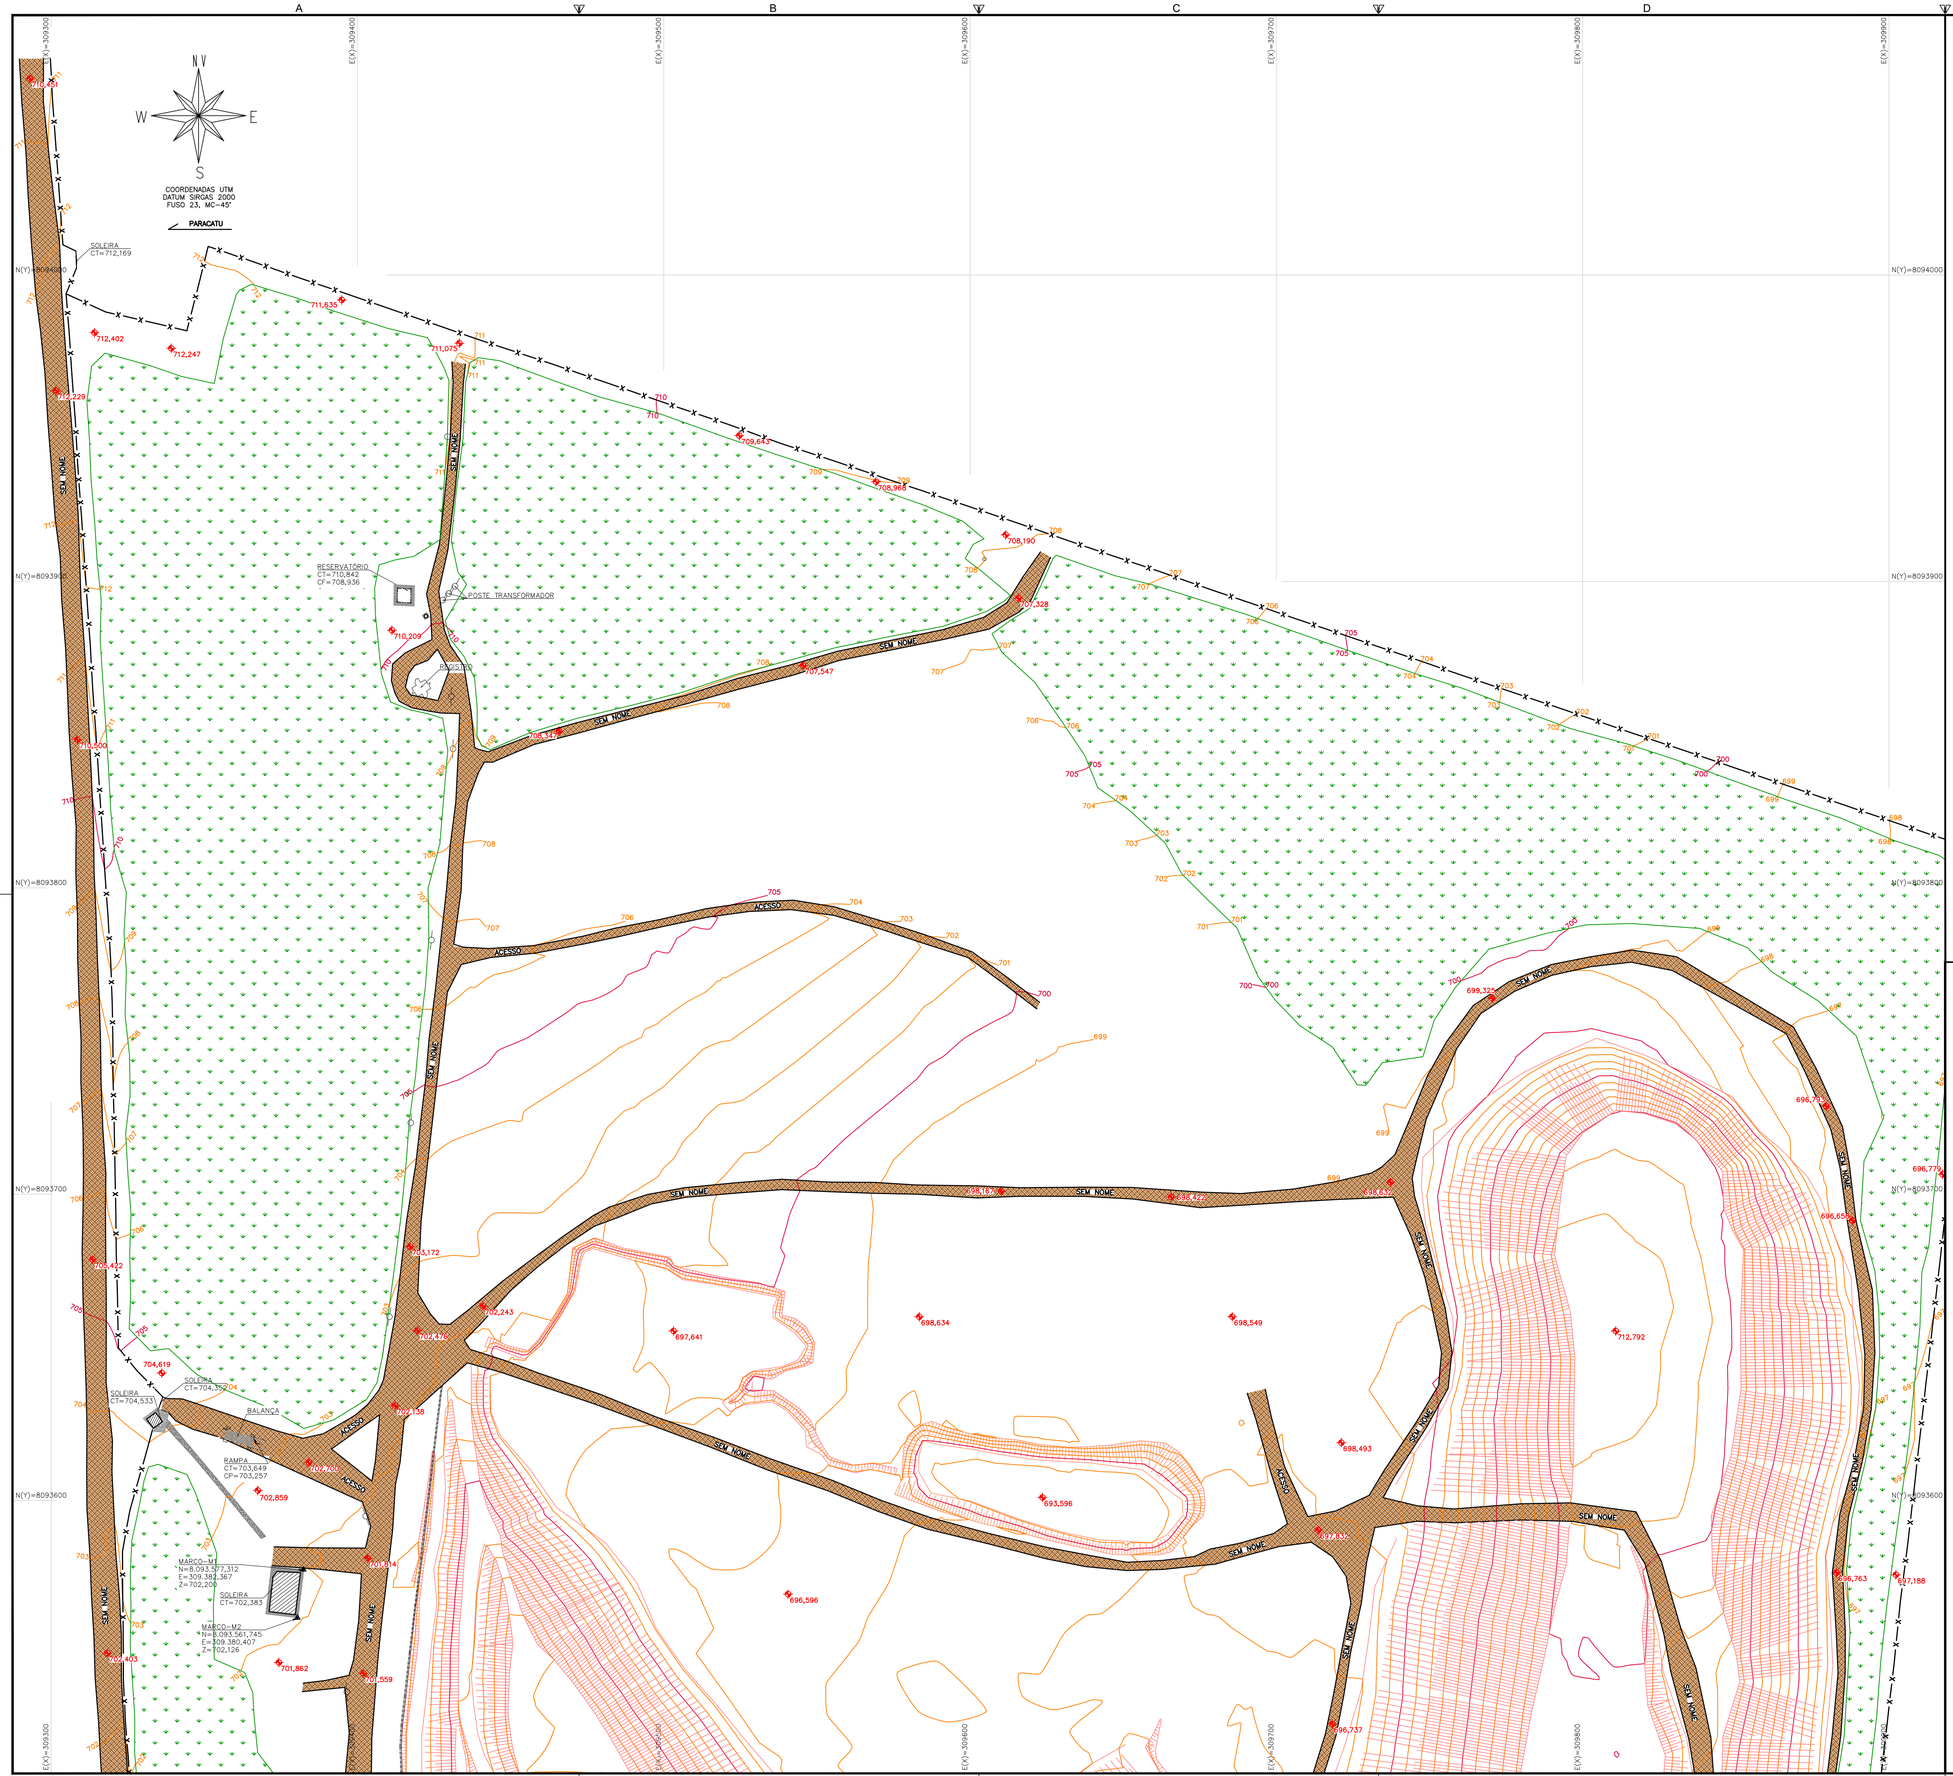

CONVENÇÕES

- TALUDE DE CORTE/ATERRO
- MARCO TOPOGRÁFICO
- CURVAS DE NÍVEL
- PAV.: CONCRETO
- SEM PAVIMENTO
- POSTE MADEIRA
- PAV.: ASFALTO
- CAIXA D' ÁGUA
- CHORUME
- MURETA
- MURO
- NÍVEL
- POSTE EM CONCRETO
- BORDO ESTRADA
- CERCA DIVISA
- EDIFICAÇÃO
- CANALETA
- PASSEIO
- EROSÃO
- PORTÃO
- RAMPA
- CAIXA
- MATA
- TELA

OBSERVAÇÕES

OBSERVAÇÕES GERAIS:

1 – LEVANTAMENTO TOPOGRÁFICO PLANIALTIMÉTRICO DE CAMPO COM CURVAS DE NÍVEL 1/1 METRO;

2 – COORDENADAS TOPOGRÁFICAS GEOREFERENCIADAS DATUM SIRGAS2000, FUSO 23, MC–45°;

Quadro de Resumo Levantamento	
Quantitativo	m²
Área Total do Levantamento	540.867,45

REVISÃO	DESCRIÇÃO	TIPO	ELABORADO	VERIFICADO	DATA
00	EMISSÃO INICIAL	PRI	LEANDRO FARIA	BÁRBARA	02/02/2026

TIPOS DE EMISSÃO: ATP - ANTEPROJETO; BSC - BÁSICO; EXE - EXECUTIVO; APV - APROVADO; PCT - P/ CONSTRUÇÃO; ASB - "AS BUILT"; CNC - CANCELADO; PRI - PRIMITIVO

ELABORAÇÃO:

OBJETIVA PROJETOS E SERVIÇOS

RUA DESEMBARGADOR JORGE FONTANA, Nº80, SALAS 1303 E 1304 – BELVEDERE
BELO HORIZONTE–MG – CEP.: 30.320–670
TEL.: (31) 3347–4405 / (31) 3347–7079 / (31) 3571–1920
EMAIL: contato@grupoprojetoengenharia.com.br

REALIZAÇÃO:

PREFEITURA MUNICIPAL DE PARACATU

AV. JOÃO PAULO II, Nº2045 – PARACATUZINHO
PARACATU – MINAS GERAIS – CEP.: 38.603–401
TEL.: (38) 3679–0300

LEVANTAMENTO TOPOGRÁFICO - EXPANSÃO DO ATERRO SANITÁRIO

FAZENDA VÁRZEA DO MOINHO, S/N – ZONA RURAL – PARACATU – MG – CEP: 38.600–000

PROJETO DE TOPOGRAFIA

AUTORIA DO PROJETO:

BARBARA IZABELA PEREIRA SILVA:11492210671
BÁRBARA IZABELA PEREIRA SILVA
CREA MG – 141984474–1

CONTRATANTE DO PROJETO:

RESPONSÁVEL DA CONTRATANTE

DATA: FEVEREIRO/2026 | ESCALA: 1:1000 | CÓDIGO: PRJ-TOP

TÍTULO DOS DESENHOS: LEVANTAMENTO PLANIALTIMÉTRICO CADASTRAL

PRANCHA: 01/02

DIREITOS AUTORAIS RESERVADOS; PROIBIDO REPRODUÇÃO, DIVULGAÇÃO OU ALTERAÇÃO SEM ORDEM EXPRESSA DO AUTOR.

TÍTULO DOS DESENHOS: PRJ-PRI-TOP-PC-0101-EAS-REV00

FORMATO - A1
841x594mm