


IMAGEM DE REFERÊNCIA

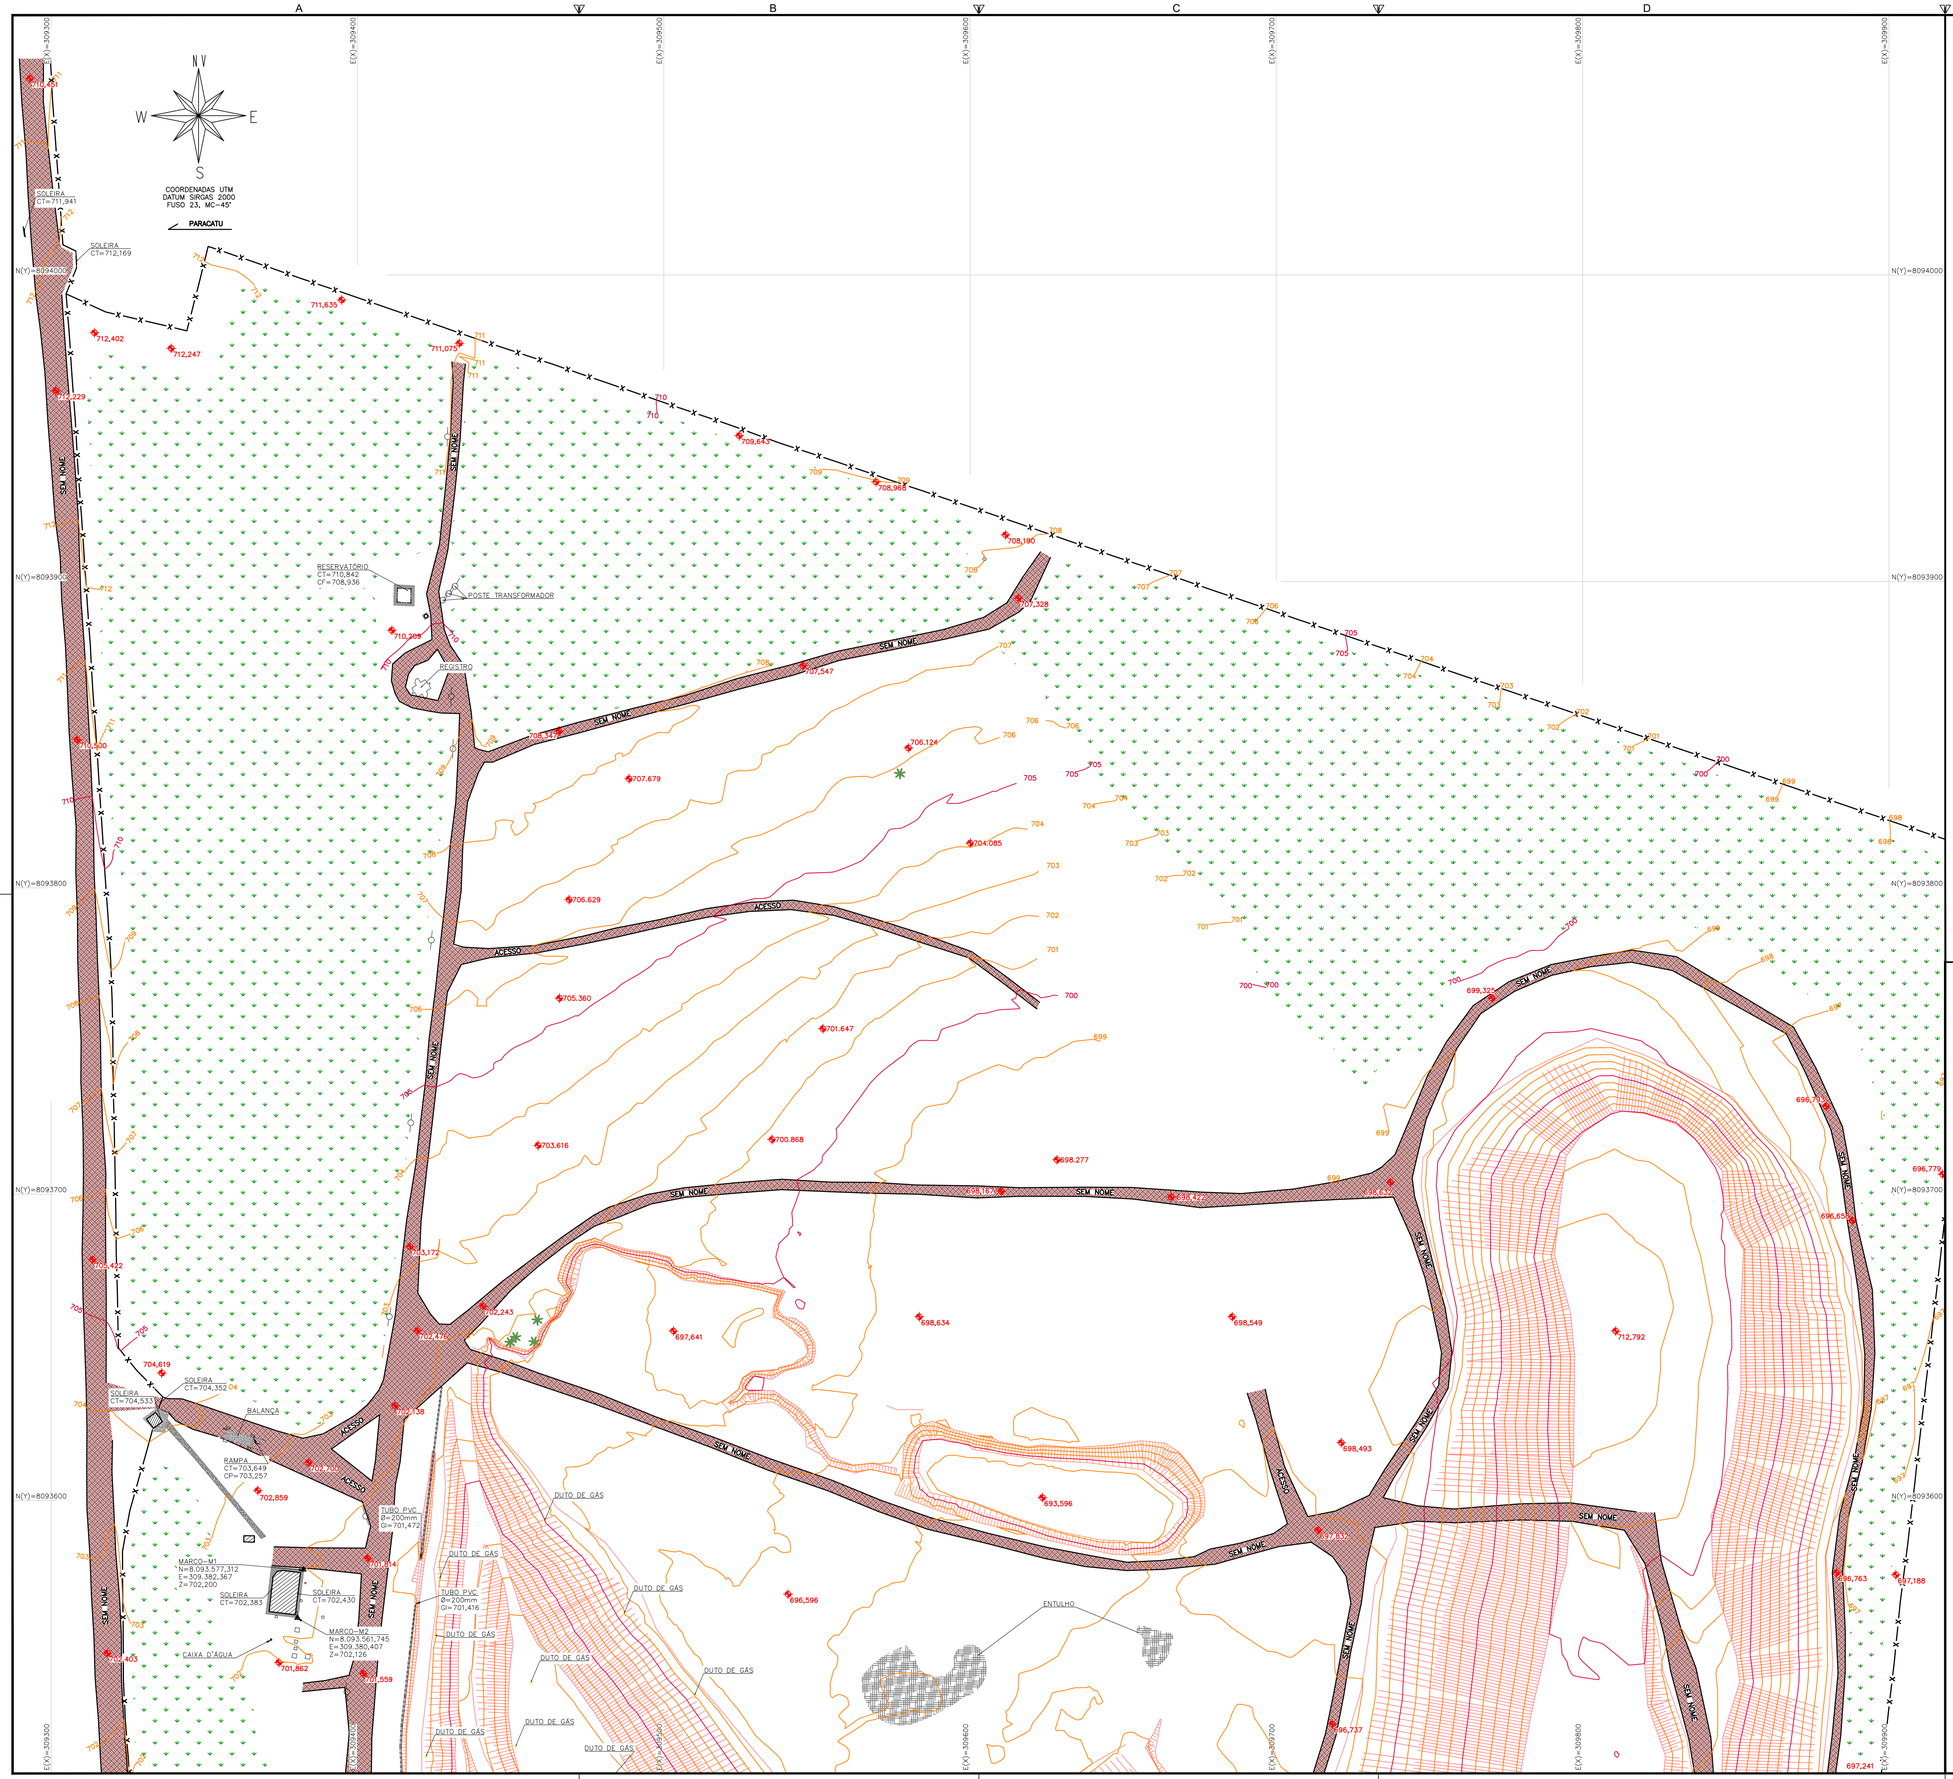

CONVENÇÕES

TALUDE DE CORTE/ATERRO	POSTE EM CONCRETO
MARCO TOPOGRÁFICO	BORDO ESTRADA
CURVAS DE NÍVEL	CERCA DIVISA
PAV.: CONCRETO	EDIFICAÇÃO
SEM PAVIMENTO	CANALETA
POSTE MADEIRA	PASSEIO
PAV.: ASFALTO	EROSÃO
CAIXA D' ÁGUA	PORTÃO
CHORUME	RAMPA
MURETA	CAIXA
MURO	MATA
NÍVEL	TELA

OBSERVAÇÕES

OBSERVAÇÕES GERAIS:

1 – LEVANTAMENTO TOPOGRÁFICO PLANIALTIMÉTRICO DE CAMPO COM CURVAS DE NÍVEL 1/1 METRO;

2 – COORDENADAS TOPOGRÁFICAS GEOREFERENCIADAS DATUM SIRGAS2000, FUSO 23, MC–45°;

Quadro de Resumo Levantamento	
Quantitativo	m²
Área Total Revisão 00	540.867,45
Área Total Revisão 01	540.874,80
Área complementar	7,35

REVISÃO	DESCRIÇÃO	TIPO	ELABORADO	VERIFICADO	DATA
00	EMISSÃO INICIAL	PRI	LEANDRO FARIA	BÁRBARA	02/02/2026
01	REVISÃO CONFORME ANÁLISE	PRI	DÉBORA NEVES	NÓBIA	29/05/2026

TIPOS DE EMISSÃO: ATP - ANTEPROJETO; BSC - BÁSICO; EXE - EXECUTIVO; APV - APROVADO; PCT - P/ CONSTRUÇÃO; ASB - "AS BUILT"; CNC - CANCELADO; PRI - PRIMITIVO

ELABORAÇÃO:

OBJETIVA PROJETOS E SERVIÇOS

AV. BARÃO HOMEM DE MELO, 3280 – NOVA GRANADA
BELO HORIZONTE–MG – CEP.: 30.494–080
TEL.: (31) 3347–4405 / (31) 3347–7079 / (31) 3571–1920
EMAIL: contato@grupoprojetoengenharia.com.br

REALIZAÇÃO:

PREFEITURA MUNICIPAL DE PARACATU

AV. JOÃO PAULO II, Nº2045 – PARACATUZINHO
PARACATU – MINAS GERAIS – CEP.: 38.603–401
TEL.: (38) 3679–0300

LEVANTAMENTO TOPOGRÁFICO - EXPANSÃO DO ATERRO SANITÁRIO

FAZENDA VÁRZEA DO MOINHO, S/N – ZONA RURAL – PARACATU – MG – CEP: 38.600–000

PROJETO DE TOPOGRAFIA

AUTORIA DO PROJETO:

EMERSON MENDES SOARES:01565092619
EMERSON MENDES SOARES
CREA – 142363902–2

CONTRATANTE DO PROJETO:

RESPONSÁVEL DA CONTRATANTE

DATA: MAIO/2026 | ESCALA: 1:1000 | CÓDIGO: PRJ-TOP

TÍTULO DOS DESENHOS: LEVANTAMENTO PLANIALTIMÉTRICO CADASTRAL

PRANCHA: 01/02

DIREITOS AUTORAIS RESERVADOS; PROIBIDO REPRODUÇÃO, DIVULGAÇÃO OU ALTERAÇÃO SEM ORDEM EXPRESSA DO AUTOR.

TÍTULO DOS DESENHOS: PRJ-PRS-TOP-PC-0101-EAS-REV01

FORMATO - A1 841x594mm