PLANTA TÉRREO ARQUITETURA.

Escala:1 : 75

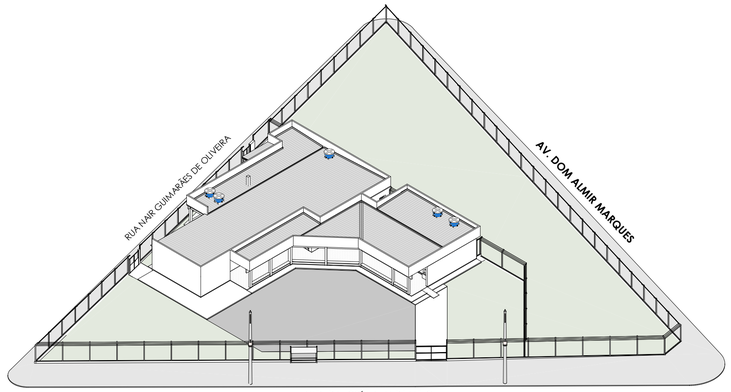

AVENIDA JOSÉ VALIM DE MELO

ISOMÉTRICA GERAL - ARQUITETURA.

LEGENDA - SIGLAS

IMPLANTAÇÃO

G.R.V. - GUIA REBAIXADA PARA ACESSO DE VEÍCULOS
G.R.C. - GUIA REBAIXADA PARA ACESSO DE CADEIRANTES
A.P. - ÁREA PEMEÁRVEL

EDIFICAÇÃO

PROJ. PROJEÇÃO
W.C. - INSTALAÇÃO SANITÁRIA
P.N.E. - PORTADORES DE NECESSIDADES ESPECIAIS
MASC. - MASCULINO
FEM. - FEMININO
D.M.L. - DEPÓSITO DE MATERIAIS DE LIMPEZA
A.D.M.- ADMINISTRAÇÃO
FUNC.- FUNCIONÁRIOS
MED.- MEDICINAIS (CENTRAL DE GASES)

LEGENDA - SÍMBOLOS

- ACESSO PRINCIPAL
- SENTIDO DE ABERTURA DE ESQUADRIAS
- INTERRUPÇÃO DE ELEMENTO CONTÍNUO
- INDICAÇÃO DE NÍVEL ACABADO EM PLANTA
- INDICAÇÃO DE NÍVEL ACABADO EM CORTE
- IDENTIFICAÇÃO PARA DESNÍVEIS
- INDICAÇÃO DE PISO INCLINADO (RAMPAS)
- INDICAÇÃO DO NORTE VERDADEIRO

LEGENDA - IDENTIFICADORES

Px - IDENTIFICADOR PARA PORTAS
Jx - IDENTIFICADOR PARA JANELAS
QUARTO 01 150 m2 - IDENTIFICADOR DE AMBIENTES -ÁREA DO AMBIENTE
- IDENTIFICADOR PARA CORTES
- INDICADOR PARA ELEVAÇÃO (FACHADA)
DESCRIÇÃO A=ÁREA - IDENTIFICADOR PARA ÁREAS PERMEÁVEIS
i=XX% DESCRIÇÃO TELHADO A=XXm² - IDENTIFICADOR PARA TELHADOS EM PLANTA

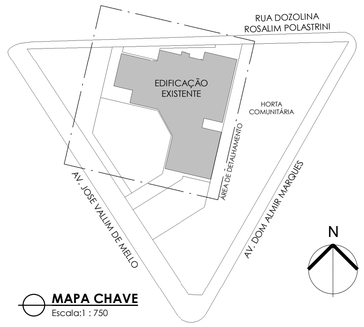

MAPA CHAVE

Escala:1 : 750

NOTAS GERAIS

1. CONFERIR MEDIDAS NO LOCAL.
2. NÃO PEGAR MEDIDAS COM O ESCALÍMETRO.
3. COTAS EM CENTÍMETRO, NÍVEIS EM METRO.
4. COTAS E NÍVEIS A PARTIR DE NÍVEL ACABADO.

ARQ-PORTAS.

CÓD.	QTD.	DIMENSÕES (CM) LARG.	ALT.	DESCRIÇÃO
EXISTENTE				
P1	3	60	210	1 Folha de abrir em madeira
P2	3	70	210	1 Folha de abrir em madeira
P3	6	80	210	1 Folha de abrir em madeira
P4	1	90	210	1 Folha de abrir em madeira
P5	6	80	210	1 Folha de abrir em chapa metálica corrugada
P6	1	85	210	1 Folha de abrir em chapa metálica corrugada
P7	2	80	225	1 Folha de abrir para divisória PVC
P8	1	75	75	1 Folha de abrir tipo veneziana metálica
P9	1	80	80	1 Folha de abrir tipo alçapão metálica corrugada (acesso cobertura)
P10	1	195	210	4 folhas quadriculadas, sendo 2 folhas fixas e 2 folhas centrais de correr em metal e vidro.
P11	1	240	210	4 folhas quadriculadas, sendo 2 folhas fixas e 2 folhas centrais de correr em metal e vidro translúcido.
P12	1	80	180	1Folha de abrir com tela metálica (abrigo de gases medicinais - desativado)
P13	1	60	90	2 folhas de abrir tipo veneziana metálica (abrigo de gás)
P14	1	200	200	Portão com chapa e tela metálica, 2 folhas de abrir
P15	1	150	200	Portão com tela metálica, 2 folhas de abrir

ARQ-JANELAS.

CÓD.	QTD.	DIMENSÕES (CM) LARG.	ALT.	PEITORIL	DESCRIÇÃO
EXISTENTE					
J1	6	95	115	90	2 Folhas de giro quadriculada em metal e vidro
J2	1	56	46	160	2 Folhas basculantes quadriculadas em metal e vidro
J3	1	95	50	160	2 Folhas basculantes quadriculadas em metal e vidro
J4	2	160	80	210	2 Folhas basculantes quadriculadas em metal e vidro
J5	1	75	55	160	1 Folha basculante com 3 seções horizontais em metal e vidro
J6	1	80	50	160	1 Folha basculante com 3 seções horizontais em metal e vidro
J7	1	98	60	160	1 Folha basculante com 3 seções horizontais em metal e vidro
J8	1	120	50	160	1 Folha basculante com 3 seções horizontais em metal e vidro
J9	1	150	100	120	4 Folhas de vidro, 2 fixas e 2 de correr
J10	1	200	85	115	4 Folhas de vidro, 2 fixas e 2 de correr
J11	2	190	110	110	4 Folhas quadriculadas em metal e vidro, 2 fixas e 2 de correr
J12	1	145	95	120	6 Folhas, 2 venezianas fixas, 2 venezianas de correr e 2 vidros de correr
J13	2	195	100	120	6 Folhas, 2 venezianas fixas, 2 venezianas de correr e 2 vidros de correr
J14	1	200	110	90	6 Folhas, 2 venezianas fixas, 2 venezianas de correr e 2 vidros de correr
J15	1	240	110	90	6 Folhas, 2 venezianas fixas, 2 venezianas de correr e 2 vidros de correr
J16	1	245	110	90	6 Folhas, 2 venezianas fixas, 2 venezianas de correr e 2 vidros de correr
J17	1	250	110	90	6 Folhas, 2 venezianas fixas, 2 venezianas de correr e 2 vidros de correr

REV.	EMISSÃO	SUPERVISÃO	DATA
0	EMISSÃO INICIAL	ARQº OTÁVIO GOMES	26/07/2022

PADILHA & RIBEIRO
ENGENHARIA E PROJETOS ASSOCIADOS

PROJETO ARQUITETÔNICO AS BUILT CRAS LUCI CAIXETA DA SILVA - POLO 1

CONTÉM:
PLANTA TÉRREO ARQUITETURA, ISOMÉTRICA GERAL, QUADROS DE ESQUADRIAS, LEGENDAS E NOTAS DE PROJETO

FOLHA 02/05

OBSERVAÇÕES:
- ENDEREÇO: Av. José Vallim de Mello, 2635 – Chica Ferreira, Uberaba - MG
- RESPONSÁVEL: PREFEITURA MUNICIPAL DE UBERABA CPF/ CNPJ: 18.428.839/0001-90

- AUTOR: ENG.° EDUARDO SILVA RIBEIRO
CREA MG: 180.793/D
CREA SP: 5070329364
CPF: 098.634.456-73
E-MAIL: eduardo@padilharibeiro.eng.br
FONE: (34) 9-9142-8965

- CO-AUTOR:ARQº OTÁVIO GOMES
CREA: A184859-3/MG
E-MAIL: arquitetootaviogomes@gmail.com

- CONTRATADA:
PADILHA RIBEIRO ENGENHARIA LTDA - ME
CNPJ: 24.225.683/0001-43
http://www.padilharibeiro.eng.br/

PROP.: PREFEITURA MUNICIPAL DE UBERABA
CPF/ CNPJ: 18.428.839/0001-90

EDUARDO SILVA RIBEIRO:09863445673
2023.03.31 11:34:23 -03'00'

AUTOR: ENG.° EDUARDO SILVA RIBEIRO
CREA MG:180.793/D
CREA SP: 5070329364

R.T.
CREA

DATA: JUL/2022

DES. 488-ARQ-EXE-CRAS POLO 1-02_05-R00

Assinado digitalmente por GICELE GOMES, Data: 27/04/23 13:54