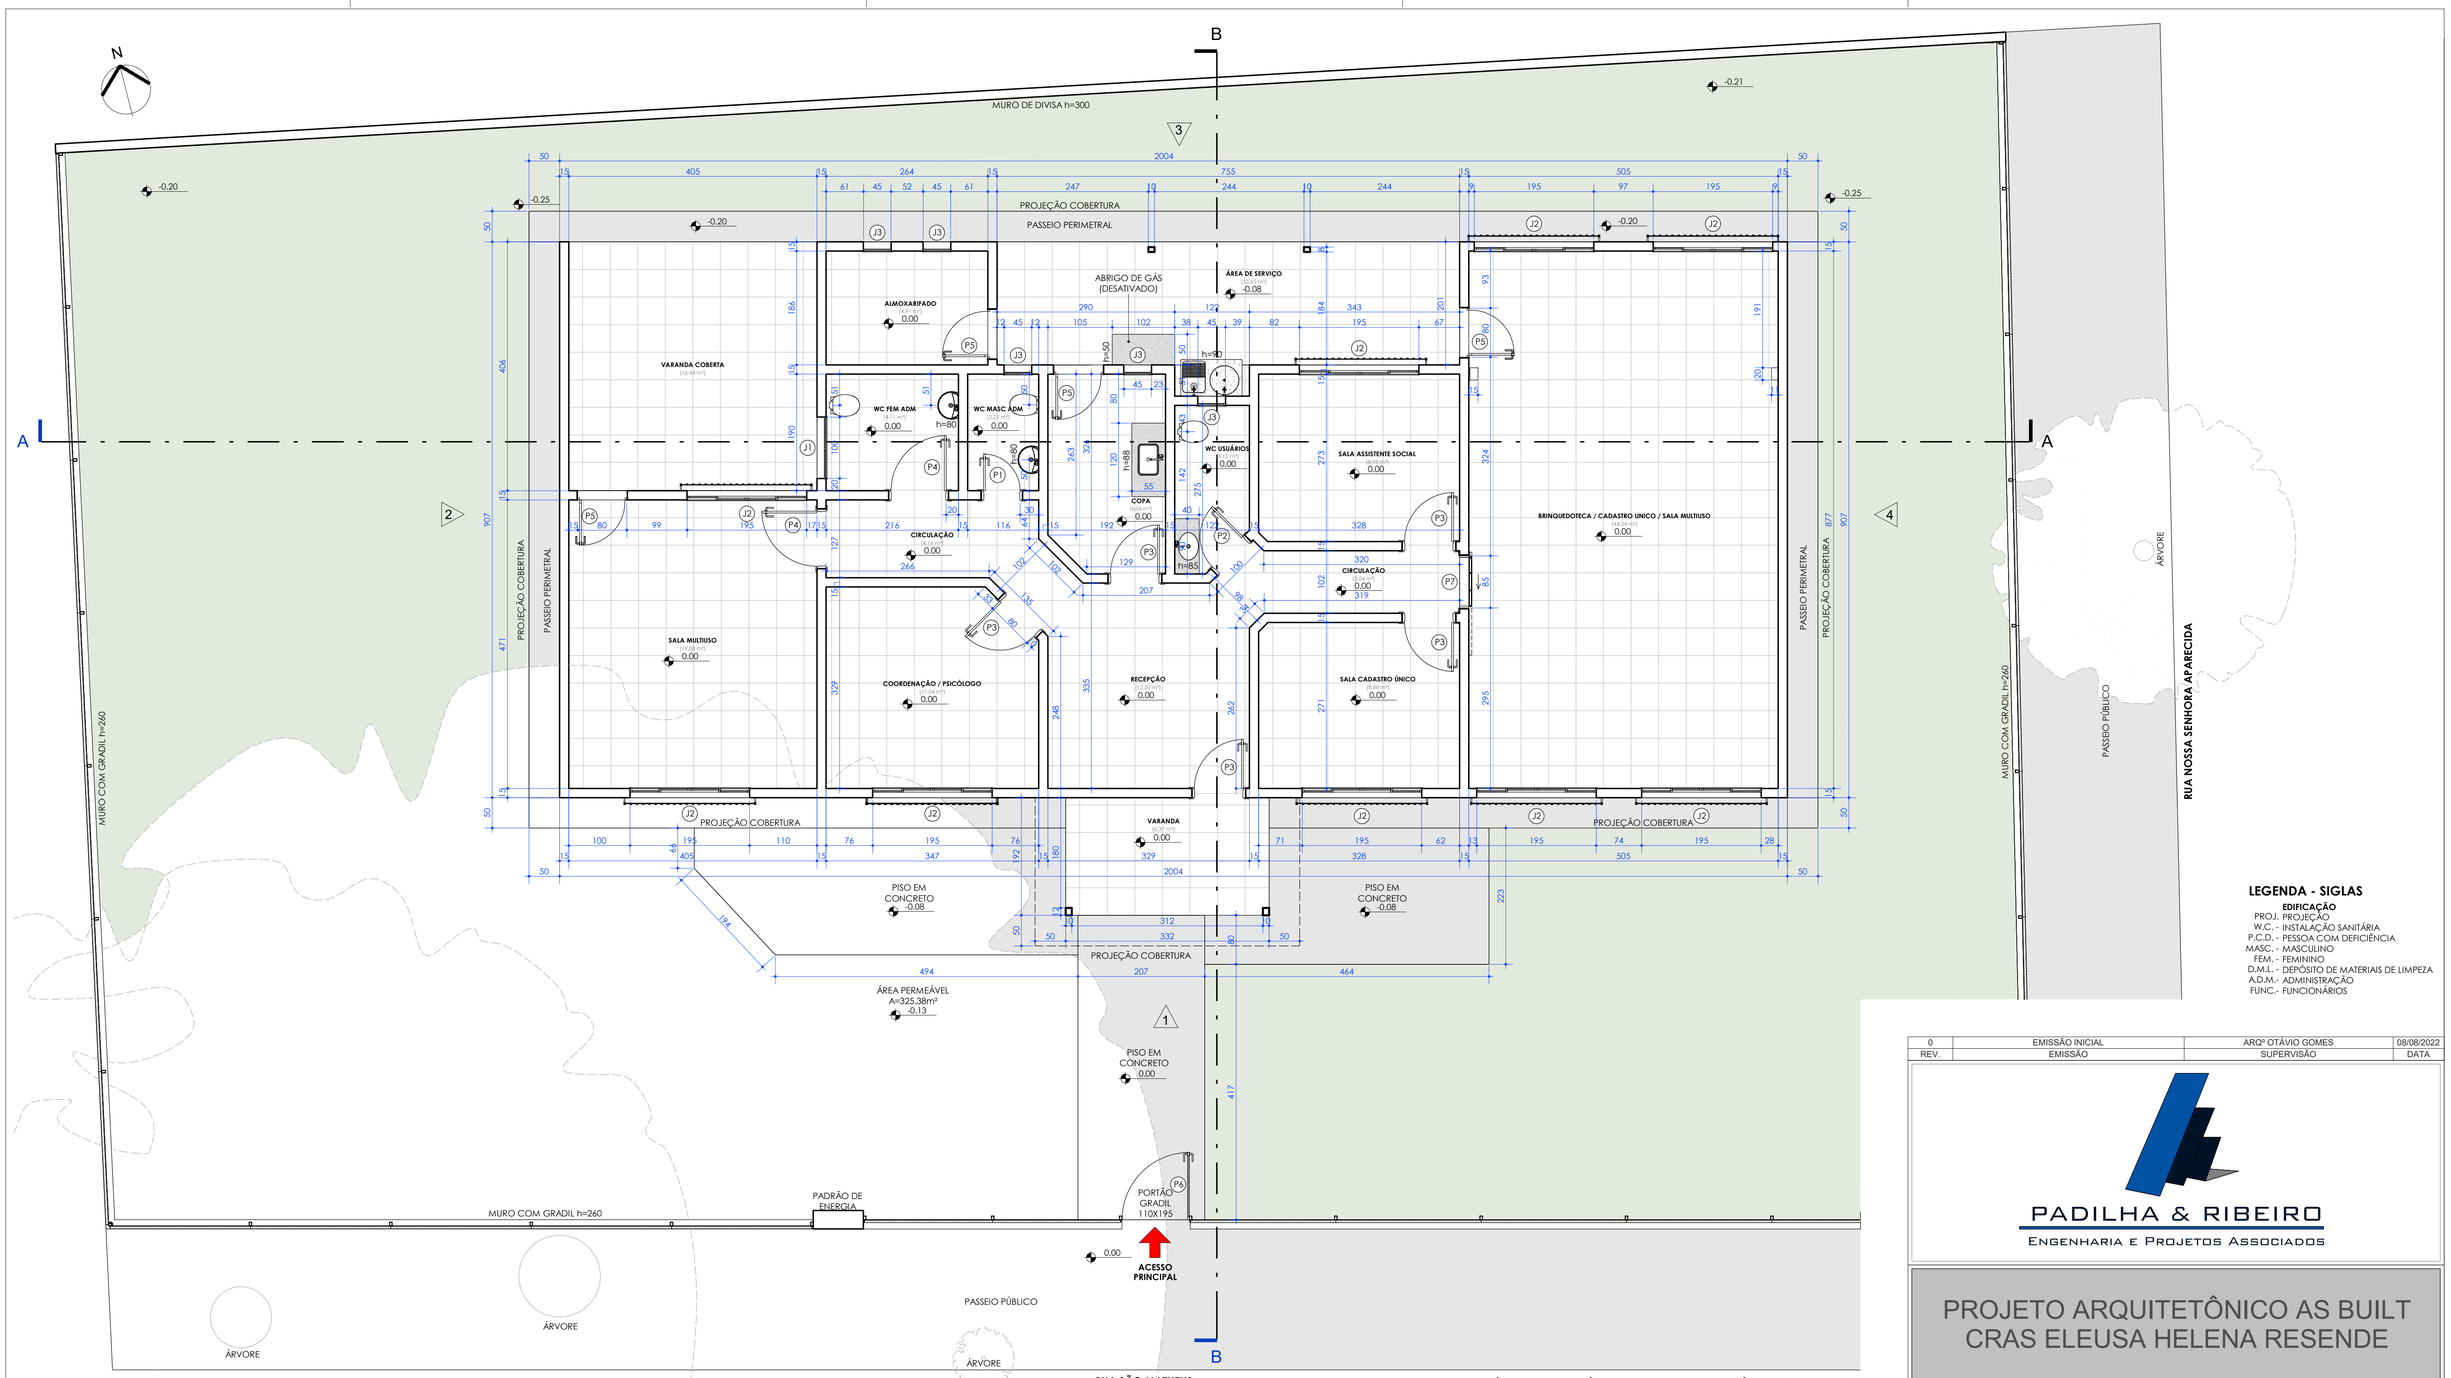

PLANTA TÉRREO ARQUITETURA.

Escala: 1 : 50

ÁREA CONSTRUÍDA EXISTENTE PAVTO. TÉRREO: 181,76m²

LEGENDA - IDENTIFICADORES

- (Px) - IDENTIFICADOR PARA PORTAS
- (Jx) - IDENTIFICADOR PARA JANELAS
- QUARTO 01 / 150 m2 - IDENTIFICADOR DE AMBIENTES -ÁREA DO AMBIENTE
- X — - IDENTIFICADOR PARA CORTES
- X - INDICADOR PARA ELEVAÇÃO (FACHADA)
- DESCRIÇÃO / A=ÁREA - IDENTIFICADOR PARA ÁREAS PERMEÁVEIS
- i=XX% / DESCRIÇÃO TELHADO / A=XXm² - IDENTIFICADOR PARA TELHADOS EM PLANTA

LEGENDA - SÍMBOLOS

- ACESSO PRINCIPAL
- SENTIDO DE ABERTURA DE ESQUADRIAS
- INTERRUPÇÃO DE ELEMENTO CONTÍNUO
- INDICAÇÃO DE NÍVEL ACABADO EM PLANTA
- INDICAÇÃO DE NÍVEL ACABADO EM CORTE
- IDENTIFICAÇÃO PARA DESNÍVEIS
- S — INDICAÇÃO DE PISO INCLINADO (RAMPAS)
- N - INDICAÇÃO DO NORTE VERDADEIRO

ARQ-PORTAS.

CÓD.	QTD.	DIMENSÕES (CM) LARG.	DIMENSÕES (CM) ALT.	DESCRIÇÃO
EXISTENTE				
P1	1	60	210	1 Folha de abrir em madeira
P2	1	70	210	1 Folha de abrir em madeira
P3	5	80	210	1 Folha de abrir em madeira
P4	2	90	210	1 Folha de abrir em madeira
P5	4	80	210	1 Folha de abrir veneziana metálica
P6	1	80	210	Portão com tela metálica,1 folha de abrir
P7	1	80	210	1 Folha quadriculada de correr em metal e vidro

ARQ-JANELAS.

CÓD.	QTD.	DIMENSÕES (CM) LARG.	DIMENSÕES (CM) ALT.	DIMENSÕES (CM) PEITORIL	DESCRIÇÃO
EXISTENTE					
J1	1	100	45	170	2 Folhas basculantes quadriculadas em metal e vidro
J2	9	195	95	115	4 Folhas quadriculadas em metal e vidro, 2 fixas e 2 de correr
J3	5	45	45	160	1 Folha Maxim-ar, vidro miniboreal

NOTAS GERAIS

1. CONFERIR MEDIDAS NO LOCAL.
2. NÃO PEGAR MEDIDAS COM O ESCALÍMETRO.
3. COTAS EM CENTÍMETRO, NÍVEIS EM METRO.
4. COTAS E NÍVEIS A PARTIR DE NÍVEL ACABADO.

LEGENDA - SIGLAS

EDIFICAÇÃO

PROJ. PROJEÇÃO
W.C. - INSTALAÇÃO SANITÁRIA
P.C.D. - PESSOA COM DEFICIÊNCIA
MASC. - MASCULINO
FEM. - FEMININO
D.M.L. - DEPÓSITO DE MATERIAIS DE LIMPEZA
A.D.M.- ADMINISTRAÇÃO
FUNC.- FUNCIONÁRIOS

REV.	EMISSÃO	SUPERVISÃO	DATA
0	EMISSÃO INICIAL	ARQº OTÁVIO GOMES	08/08/2022

PADILHA & RIBEIRO
ENGENHARIA E PROJETOS ASSOCIADOS

PROJETO ARQUITETÔNICO AS BUILT CRAS ELEUSA HELENA RESENDE

CONTÉM:
PLANTA TÉRREO ARQUITETURA, QUADROS DE ESQUADRIAS, LEGENDAS E NOTAS DE PROJETO

FOLHA 02 /04

OBSERVAÇÕES:
- ENDEREÇO: R. São Mateus, 544 - Abadia, Uberaba - MG, 38026-170
- RESPONSÁVEL: SECRETARIA MUNICIPAL DE UBERABA CPF/ CNPJ: 18.428.839/0001-90

- AUTOR: ENG.° EDUARDO SILVA RIBEIRO
CREA MG: 180.793/D
CREA SP: 5070329364
CPF: 098.634.456-73
E-MAIL: eduardo@padilharibeiro.eng.br
FONE: (34) 9-9142-8965
- CO-AUTOR:ARQº OTÁVIO GOMES
CREA: A184859-3/MG
E-MAIL: arquitetootaviogomes@gmail.com
- CONTRATADA:
PADILHA RIBEIRO ENGENHARIA LTDA - ME
CNPJ: 24.225.683/0001-43
http://www.padilharibeiro.eng.br/

DATA: AGO/2022

DES. 490-ARQ-EXE-02_04-R00

PROP.: SECRETARIA MUNICIPAL DE UBERABA
CPF/ CNPJ: 18.428.839/0001-90

EDUARDO SILVA RIBEIRO:09863445673
2023.03.31 12:09:25 -03'00'

AUTOR: ENG.° EDUARDO SILVA RIBEIRO
CREA MG:180.793/D
CREA SP: 5070329364

R.T.
CREA

Assinado digitalmente por GICELE GOMES, Data: 03/05/23 08:20