

PLANTA BAIXA - TÉRREO
escala 1 : 100

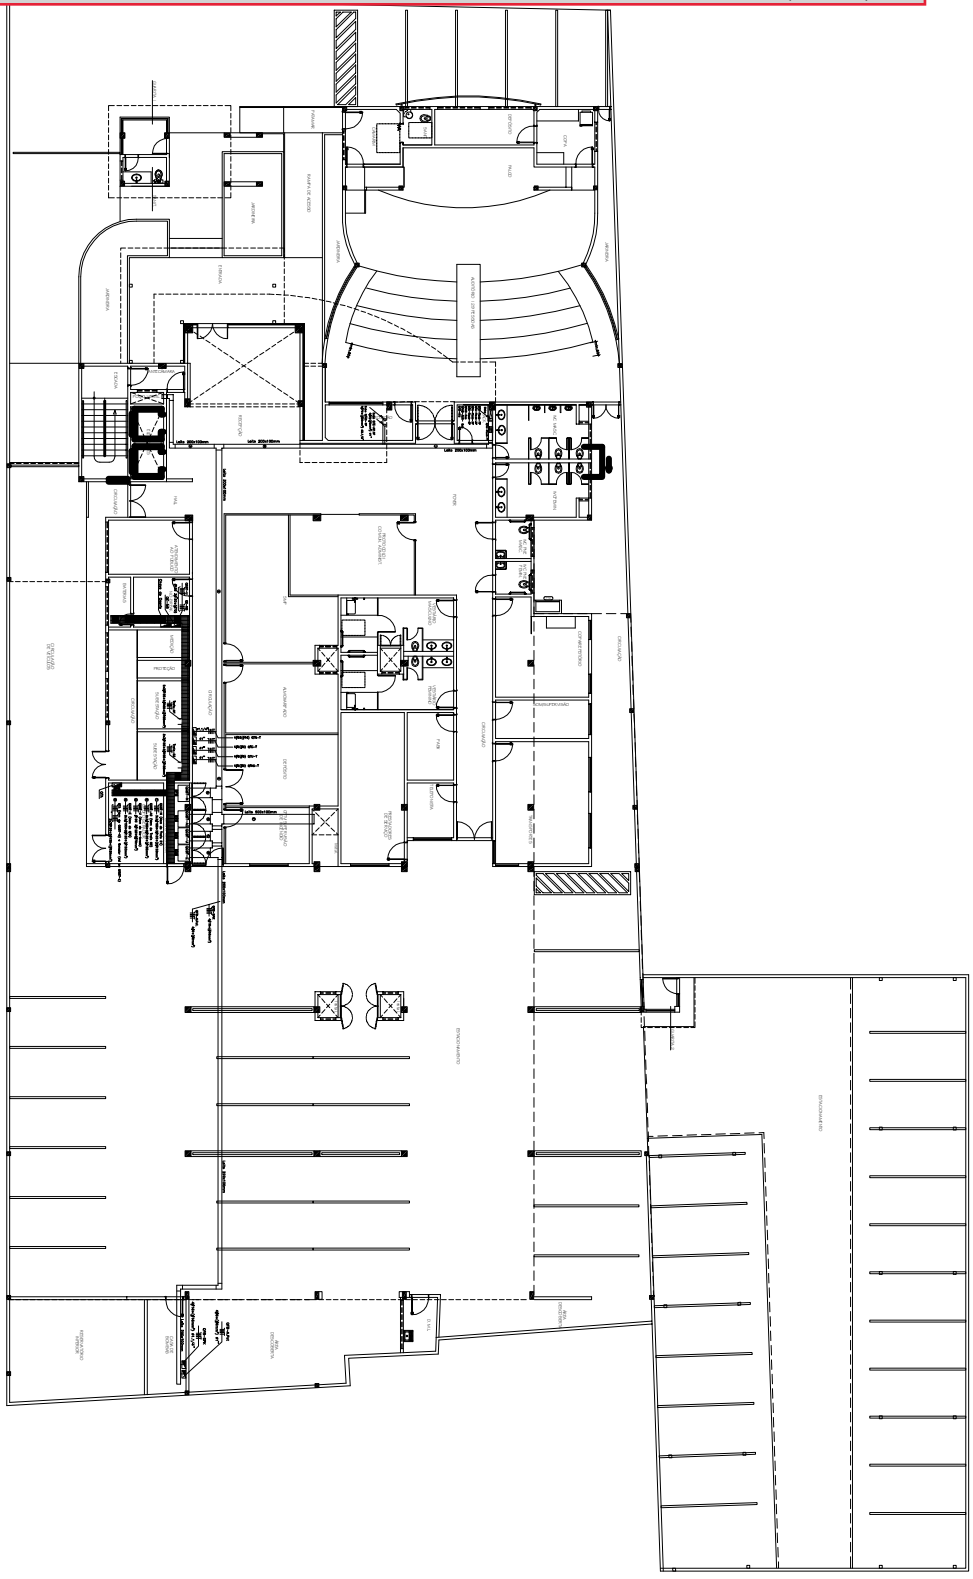

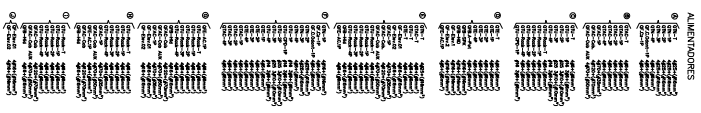

MINISTÉRIO PÚBLICO FEDERAL
COORDENADORIA DE ENGENHARIA E ARQUITETURA

AUTOR DO PROJETO:

RESPONSÁVEL TÉCNICO "AS BUILT":

MACROBASE

AUTOR DO PROJETO "AS BUILT":

EDIFÍCIO SEDE DA PRMA

PROJETO SISTEMA ELÉTRICO

ALIMENTADORES
TÉRREO

ELE

02/23