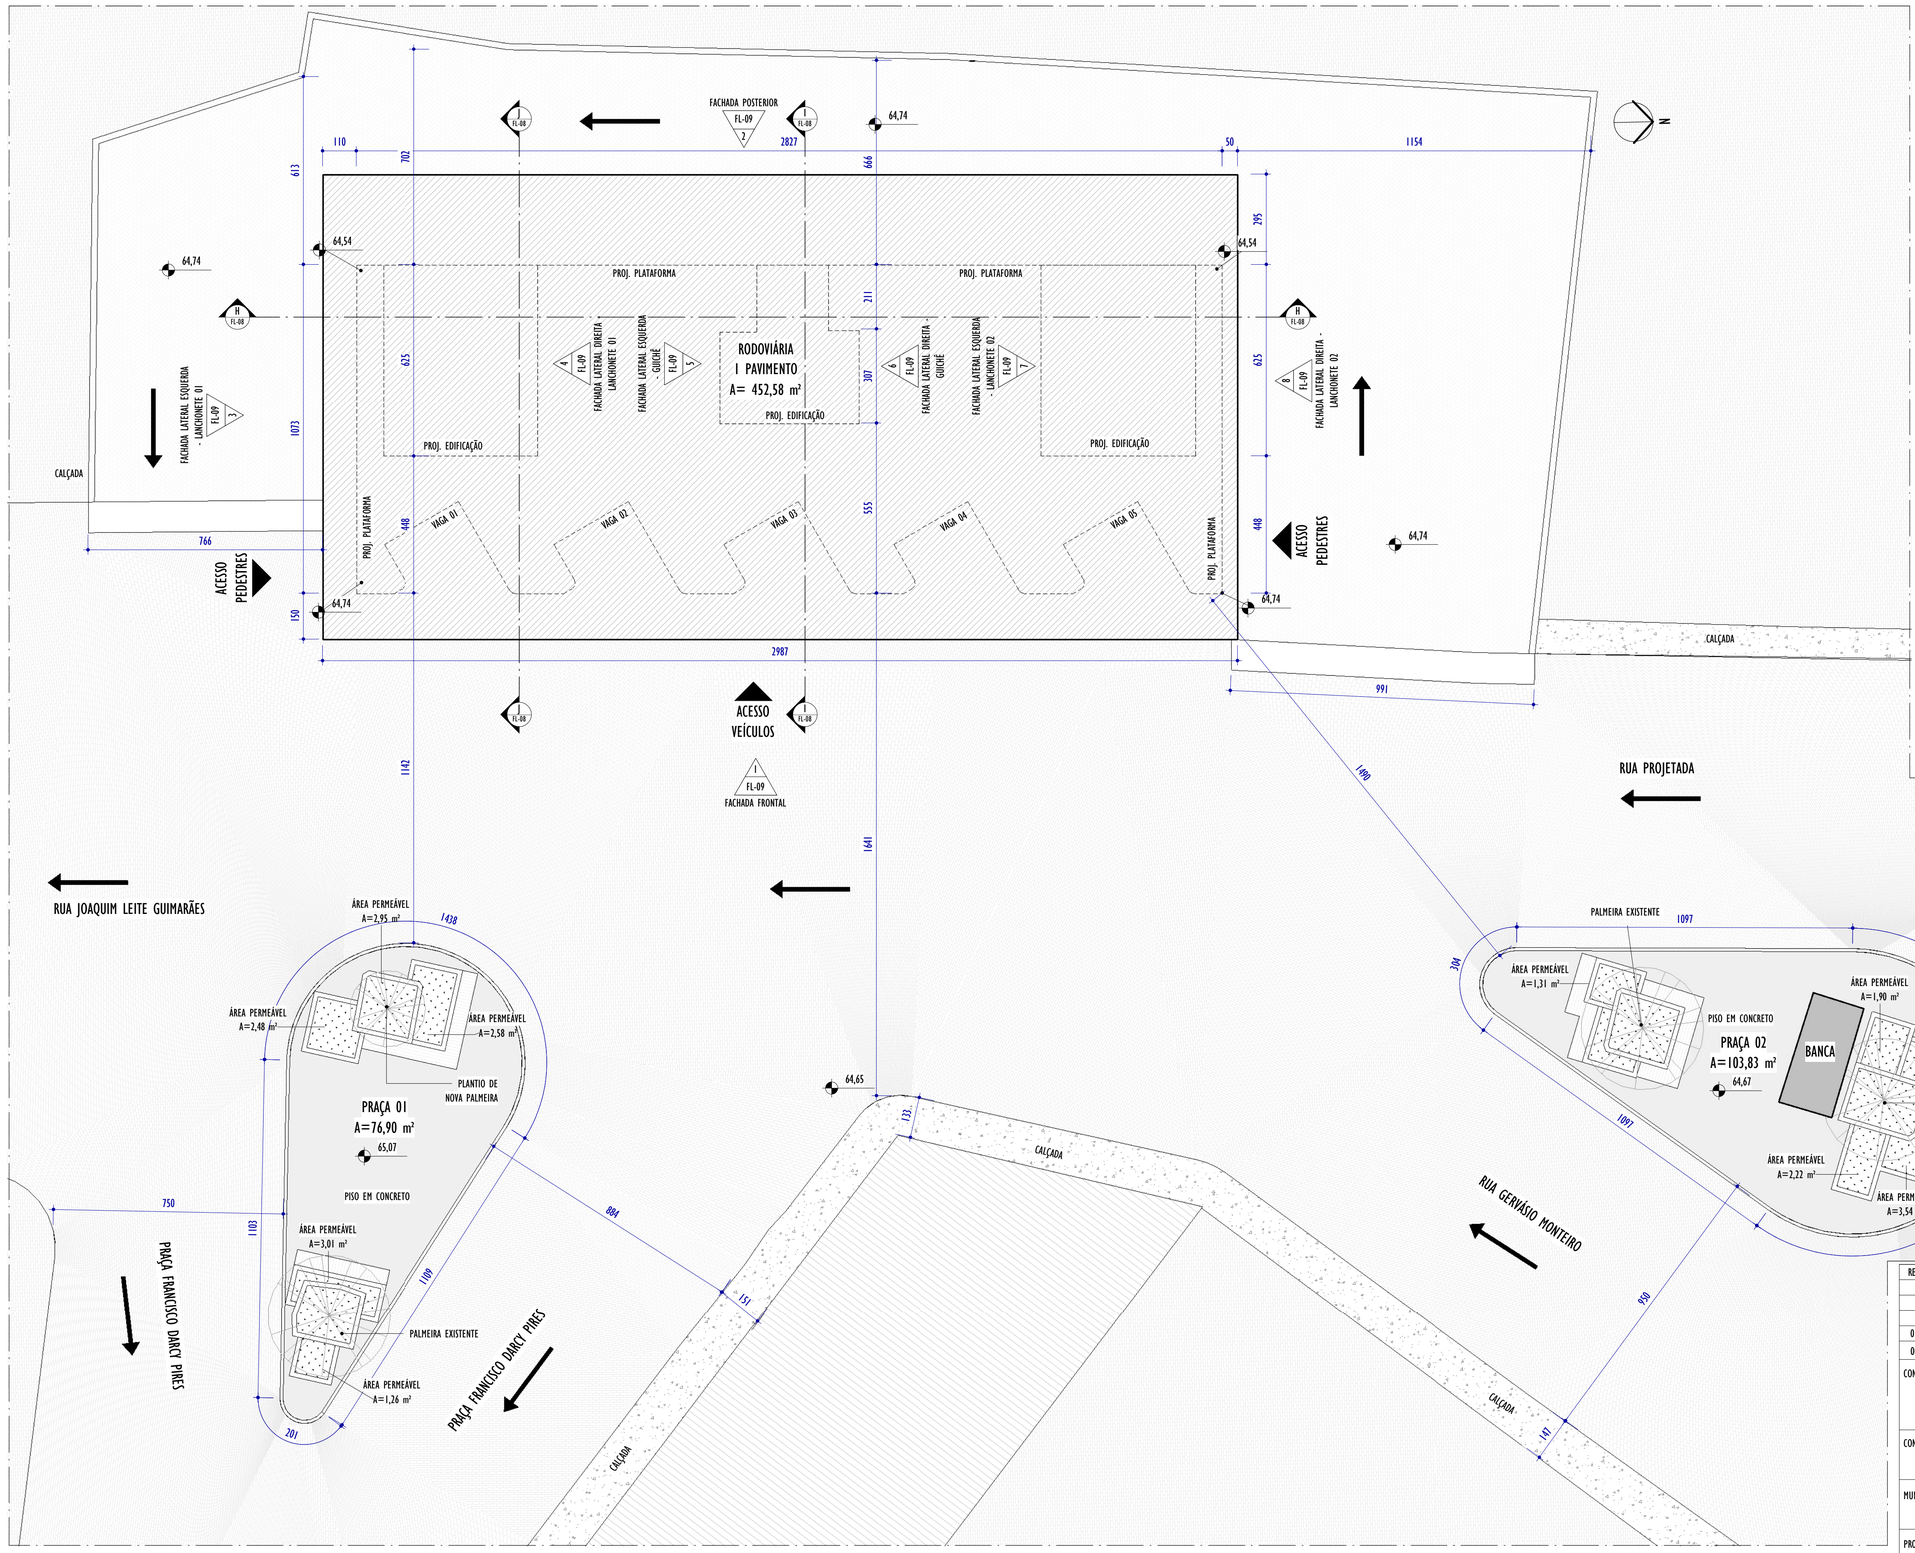

1 PLANTA DE IMPLANTAÇÃO

ESCALA: 1 : 100

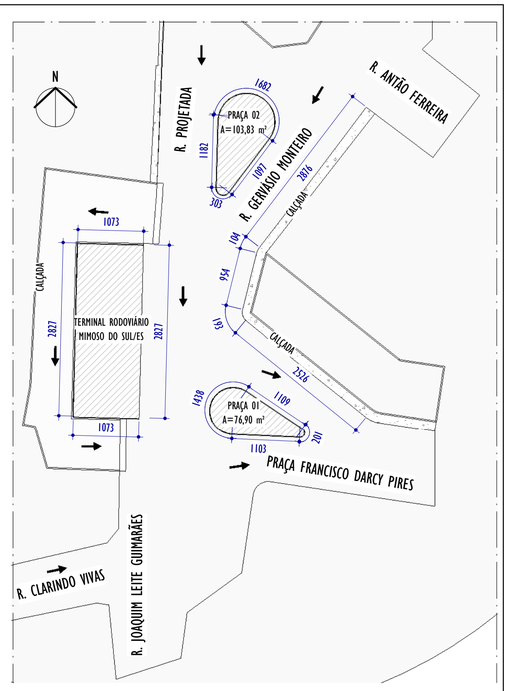

3 PLANTA DE SITUAÇÃO

ESCALA: 1 : 500

REV.	DESCRIÇÃO	DATA	EXEC.	VERIF.	APROV.
01	COMPATIBILIZAÇÃO	07/2024	LM	IF	SL
00	EMISSÃO INICIAL	06/2024	LM	IF	SL

CONTRATADA: viavoz

RT: Sinval Ladeira

REG. CREA: 28.498/D

ASS: SINVAL LADEIRA:13797247672 — Assinado de forma digital por SINVAL LADEIRA:13797247672 Dados: 2024.07.26 18:40:11 -03'00'

CONTRATANTE: PREFEITURA MUNICIPAL DE MIMOSO DO SUL - SECRETARIA DE OBRAS E SERVIÇOS URBANOS

MUNICÍPIO/ÁREA: MIMOSO DO SUL/ES

PROGRAMA: TERMINAL RODOVIÁRIO ANTÔNIO NASSUR

TÍTULO E CONTEÚDO:

PROJETO ARQUITETÔNICO EXECUTIVO

PLANTA DE IMPLANTAÇÃO E SITUAÇÃO

DATA:	JUNHO/2024	ESCALA:	INDICADA	FOLHA:
ARQUIVO:	ARQ-PE-MD5654-TRAN-062024-R01			01/20

Autenticar documento em https://mimosodosul.prefeiturasempapel.com.br/autenticidade
com o identificador 3100320031003500320030040050005200410 0. Documento assinado digitalmente conforme art. 4º, II da Lei 14.063/2020.

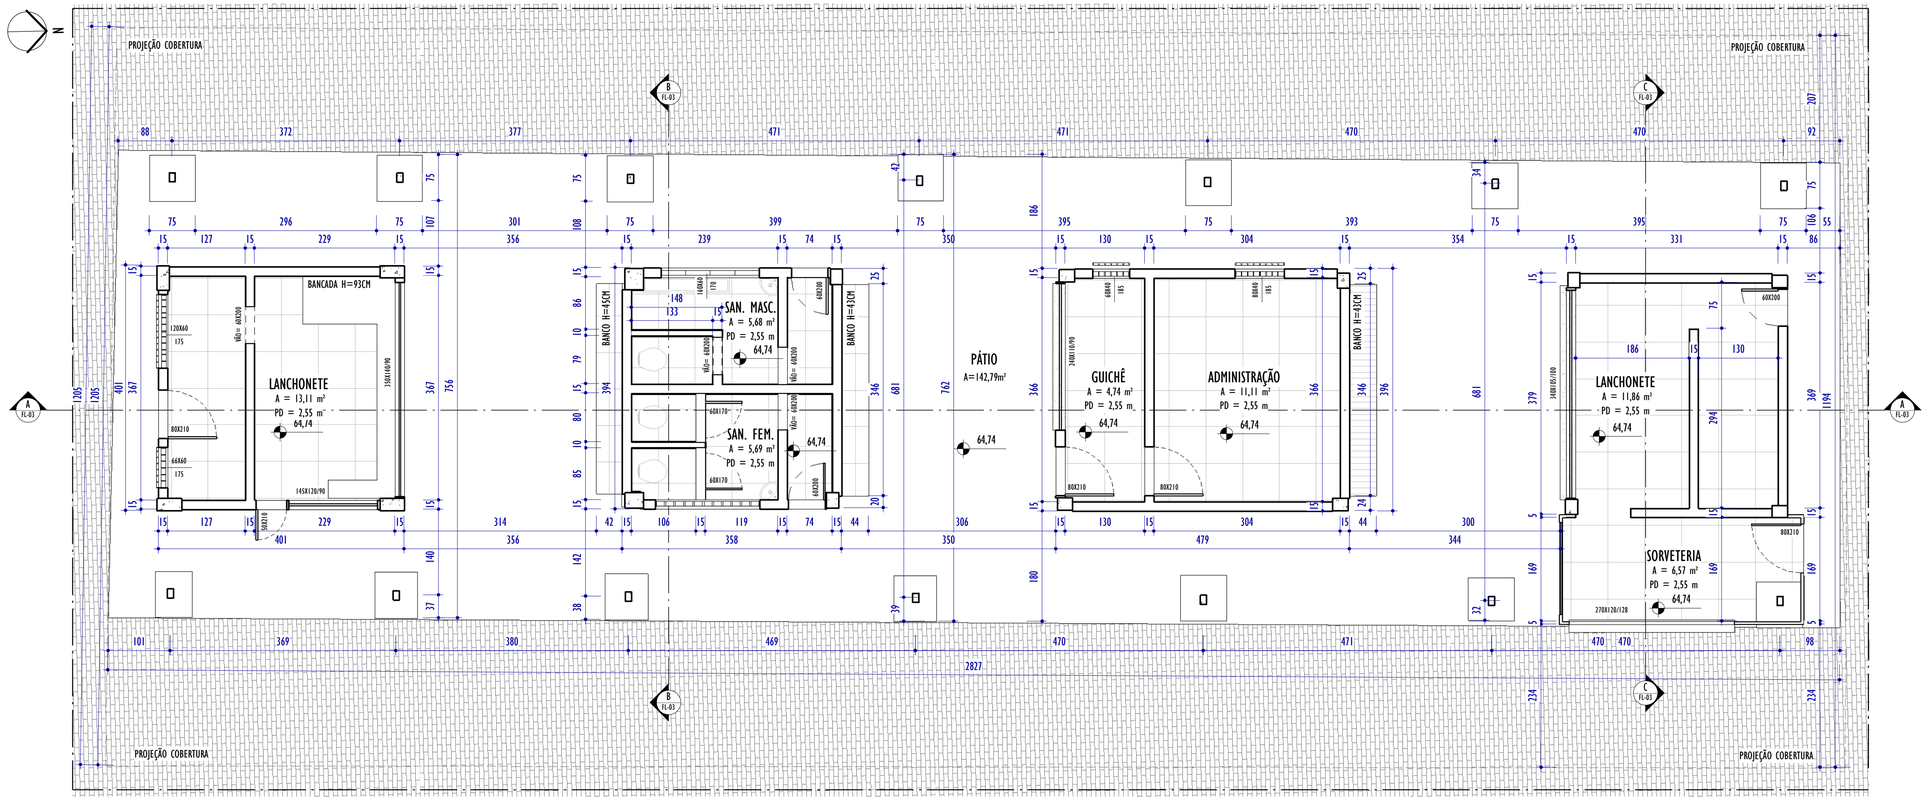

1 PLANTA PAV. TÉRREO - RODOVIÁRIA

ESCALA: 1 : 50

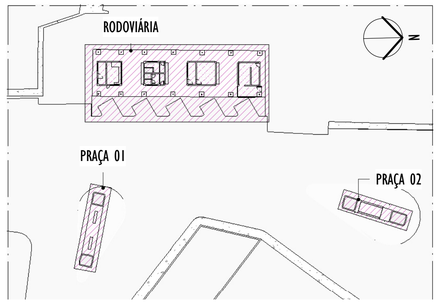

5 MAPA CHAVE - AS BUILT

ESCALA: 1 : 500

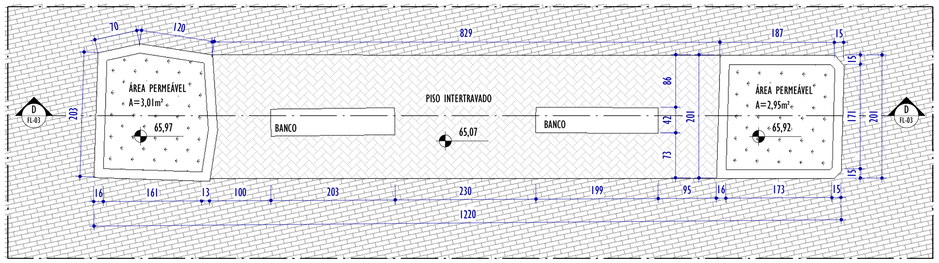

2 PLANTA PAV. TÉRREO - PRAÇA 01

ESCALA: 1 : 50

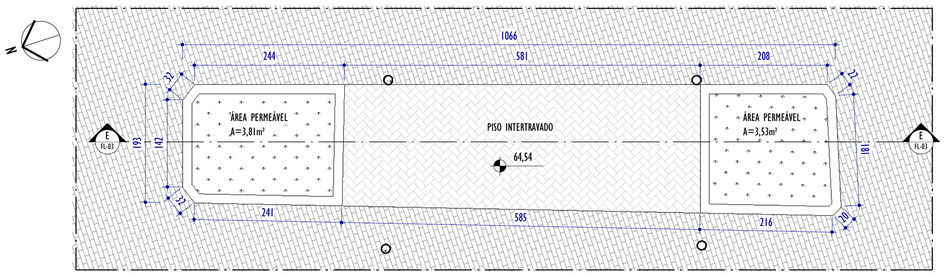

3 PLANTA PAV. TÉRREO - PRAÇA 02

ESCALA: 1 : 50

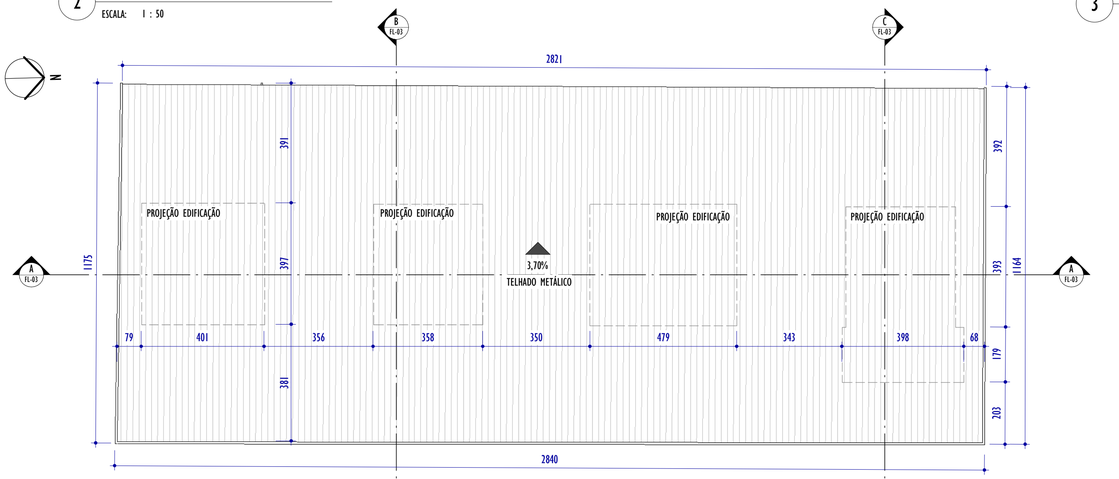

4 PLANTA DE COBERTURA

ESCALA: 1 : 100

REV.	DESCRIÇÃO	DATA	EXEC.	VERIF.	APROV.
01	COMPATIBILIZAÇÃO	07/2024	LM	IF	SL
00	EMISSÃO INICIAL	06/2024	LM	IF	SL

CONTRATADA: viavoz

RT: Sinval Ladeira

REG. CREA: 28.498/D

ASS: SINVAL LADEIRA:13797247672 Assinado de forma digital por SINVAL LADEIRA:13797247672 Dados: 2024.07.26 18:41:29 -03'00'

CONTRATANTE: PREFEITURA MUNICIPAL DE MIMOSO DO SUL - SECRETARIA DE OBRAS E SERVIÇOS URBANOS

MUNICÍPIO/ÁREA: MIMOSO DO SUL/ES

PROGRAMA: TERMINAL RODOVIÁRIO ANTÔNIO NASSUR

TÍTULO E CONTEÚDO:

PROJETO ARQUITETÔNICO EXECUTIVO

AS BUILT - PLANTA TÉRREO E COBERTURA

DATA: JUNHO/2024 | ESCALA: INDICADA | FOLHA: 02/20

ARQUIVO: ARQ-PE-MDS654-TRAN-062024-R01

Autenticar documento em https://mimosodosul.prefeiturasempapel.com.br/autenticidade
com o identificador 310032003100350032003A00500052004100. Documento assinado digitalmente conforme art. 4º, II da Lei 14.063/2020.

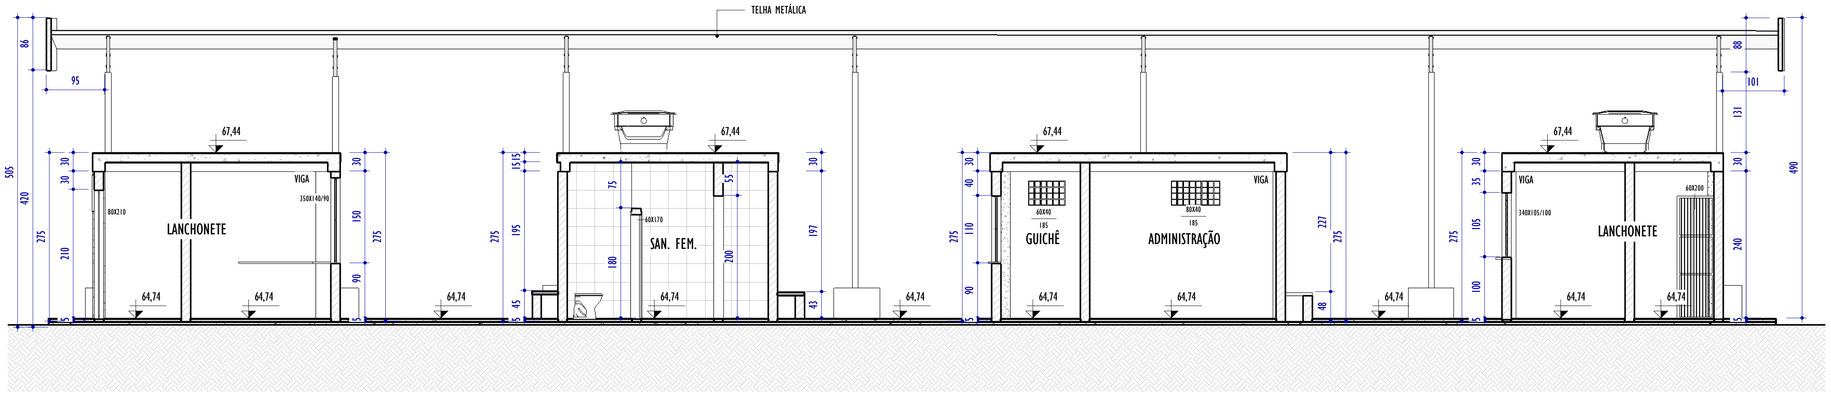

A CORTE AA

ESCALA: 1 : 50

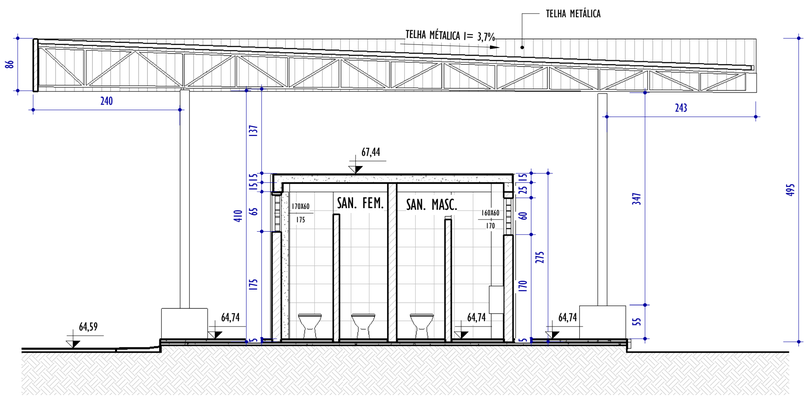

B CORTE BB

ESCALA: 1 : 50

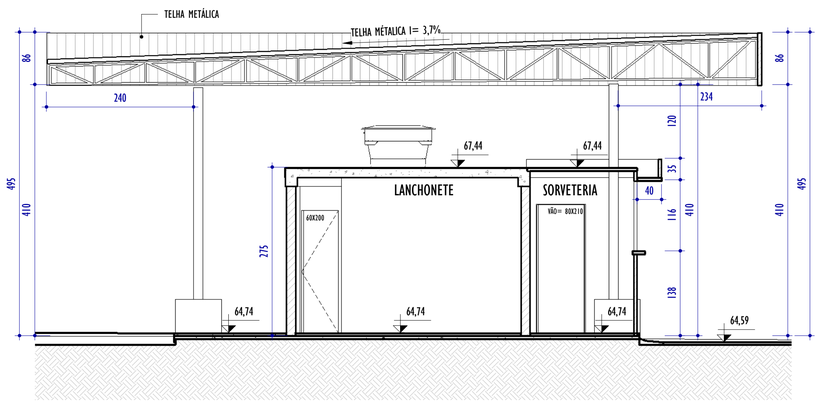

C CORTE CC

ESCALA: 1 : 50

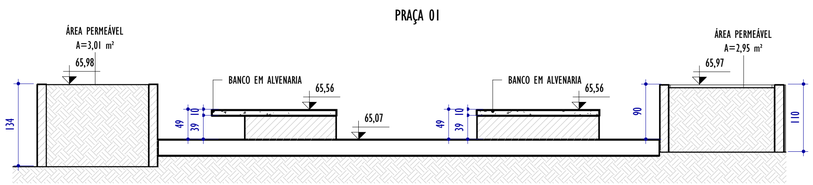

D CORTE DD

ESCALA: 1 : 50

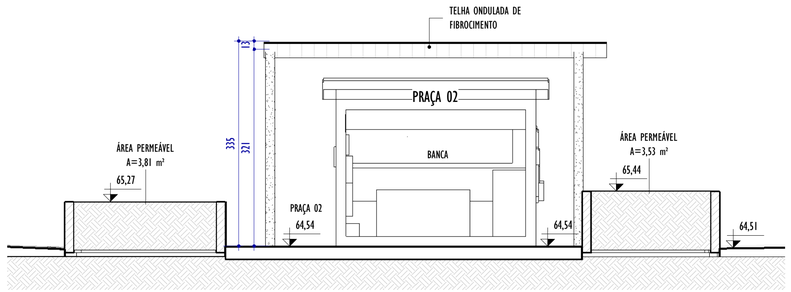

E CORTE EE

ESCALA: 1 : 50

NOTAS GERAIS:

1. CONFERIR MEDIDAS NO LOCAL;
2. TODAS AS DIMENSÕES ESTÃO EM CENTÍMETROS;
3. AS COTAS PREVALECEM SOBRE O DESENHO;
4. OS DESENHOS DE MAIOR ESCALA PREVALECEM SOBRE OS DE MENOR ESCALA;

REV.	DESCRIÇÃO	DATA	EXEC.	VERIF.	APROV.
01	COMPATIBILIZAÇÃO	07/2024	LM	IF	SL
00	EMISSÃO INICIAL	06/2024	LM	IF	SL

CONTRATADA: viavoz

RT: Sinval Ladeira

REG. CREA: 28.498/D

ASS: SINVAL LADEIRA:13797247672 — Assinado de forma digital por SINVAL LADEIRA:13797247672 Dados: 2024.07.26 18:41:00 -03'00'

CONTRATANTE: PREFEITURA MUNICIPAL DE MIMOSO DO SUL - SECRETARIA DE OBRAS E SERVIÇOS URBANOS

MUNICÍPIO/ÁREA: MIMOSO DO SUL/ES

PROGRAMA: TERMINAL RODOVIÁRIO ANTÔNIO NASSUR

TÍTULO E CONTEÚDO:

PROJETO ARQUITETÔNICO EXECUTIVO

AS BUILT - CORTES AA, BB, CC, DD E EE

DATA: JUNHO/2024

ESCALA: INDICADA

FOLHA: 03/20

ARQUIVO: ARQ-PE-MD5654-TRAN-062024-R01

Autenticar documento em https://mimosodosul.prefeiturasempapel.com.br/autenticidade
com o identificador 3100320031003500320034005000520041 00, Documento assinado digitalmente conforme art. 4º, II da Lei 14.063/2020.

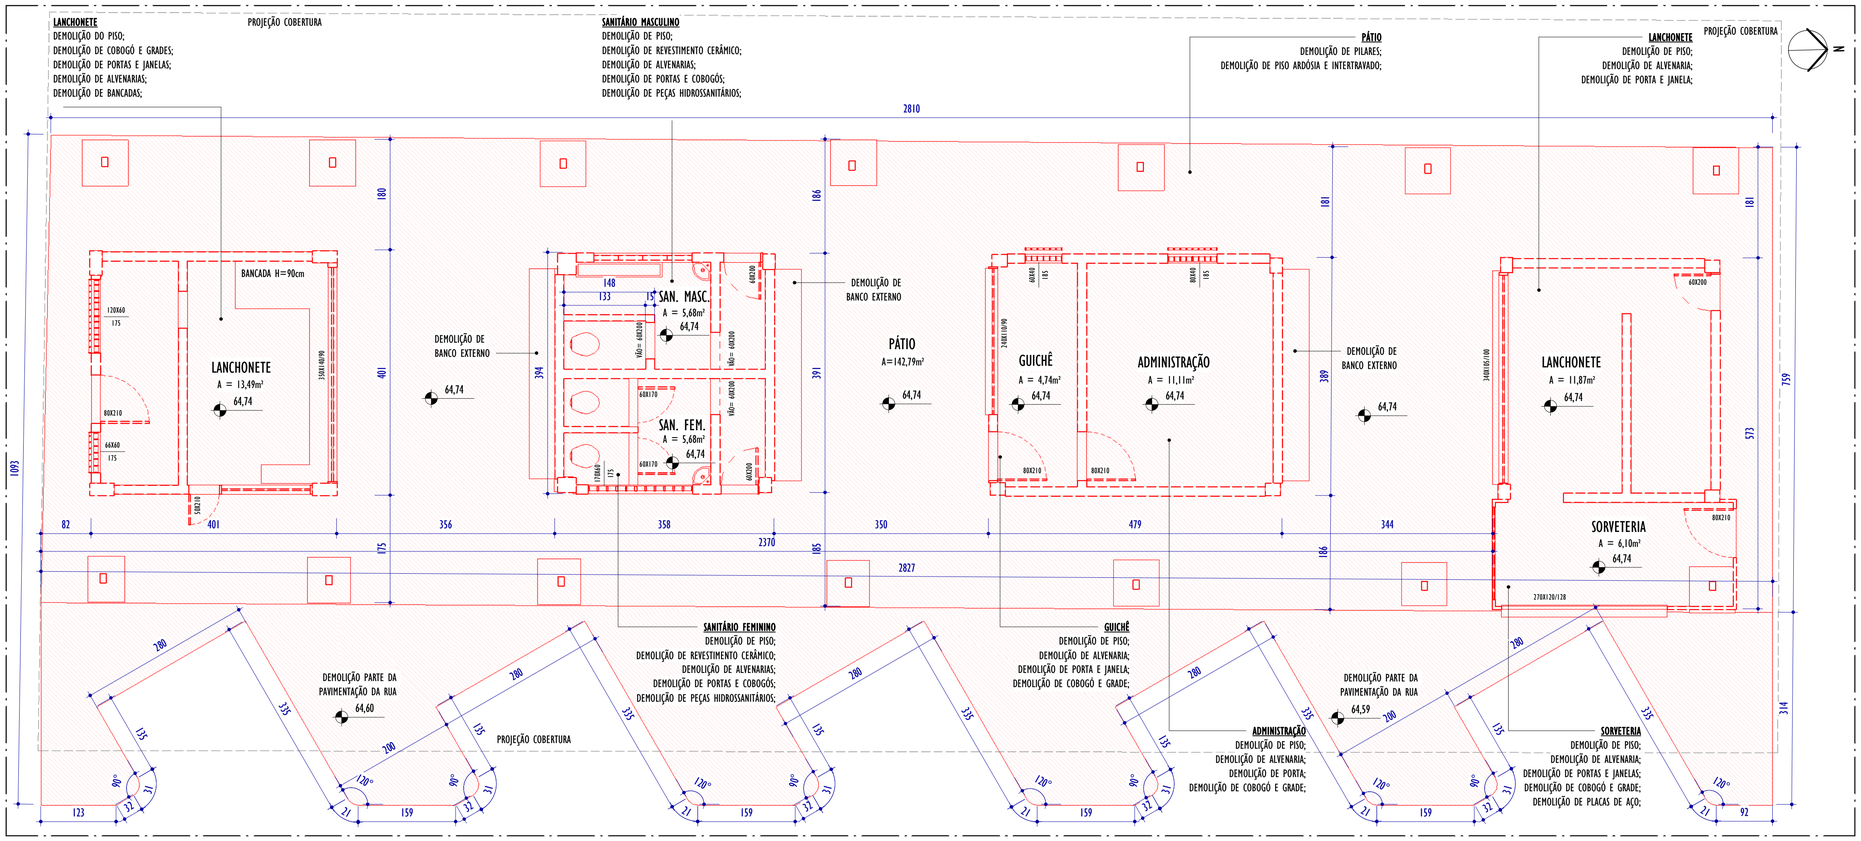

1 DEMOLIÇÃO - PLANTA PAV. TÉRREO - RODOVIÁRIA

ESCALA: 1 : 50

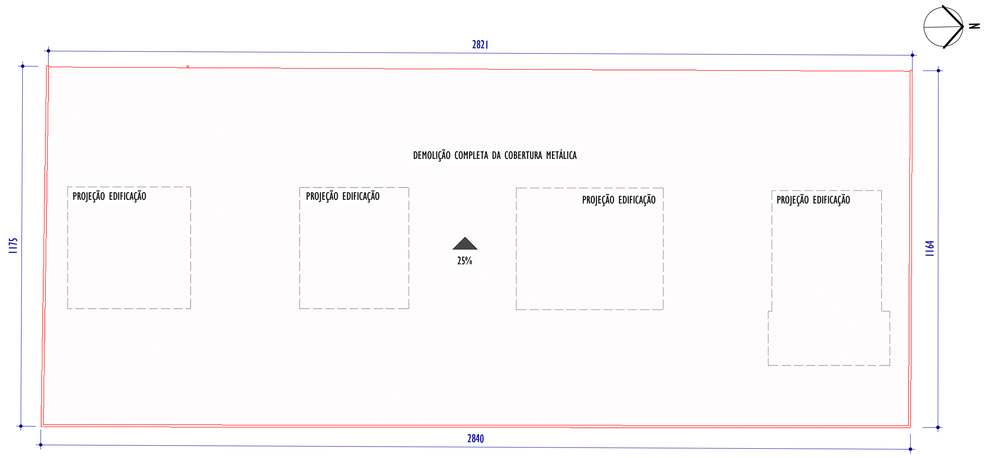

2 DEMOLIÇÃO - PLANTA DE COBERTURA

ESCALA: 1 : 100

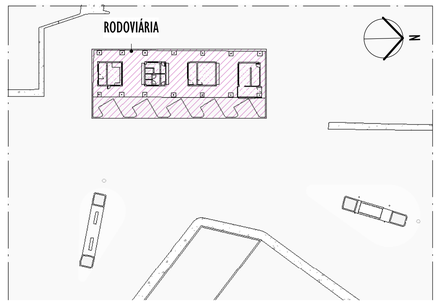

3 MAPA CHAVE - DEMOLIÇÃO

ESCALA: 1 : 500

NOTAS GERAIS:

1. CONFERIR MEDIDAS NO LOCAL;
2. TODAS AS DIMENSÕES ESTÃO EM CENTÍMETROS;
3. AS COTAS PREVALECEM SOBRE O DESENHO;
4. OS DESENHOS DE MAIOR ESCALA PREVALECEM SOBRE OS DE MENOR ESCALA;

LEGENDA REFORMA

MANTER | CONSTRUIR | DEMOLIR

REV.	DESCRIÇÃO	DATA	EXEC.	VERIF.	APROV.
01	COMPATIBILIZAÇÃO	07/2024	LM	IF	SL
00	EMISSÃO INICIAL	06/2024	LM	IF	SL

CONTRATADA: viavoz

RT: Sinval Ladeira

REG. CREA: 28.498/D

ASS: SINVAL LADEIRA:13797247672 — Assinado de forma digital por SINVAL LADEIRA:13797247672 Dados: 2024.07.26 18:39:10 -03'00'

CONTRATANTE: PREFEITURA MUNICIPAL DE MIMOSO DO SUL - SECRETARIA DE OBRAS E SERVIÇOS URBANOS

MUNICÍPIO/ÁREA: MIMOSO DO SUL/ES

PROGRAMA: TERMINAL RODOVIÁRIO ANTÔNIO NASSUR

TÍTULO E CONTEÚDO: PROJETO ARQUITETÔNICO EXECUTIVO

DEMOLIÇÃO - PLANTA TÉRREO E PLANTA DE COBERTURA - RODOVIÁRIA

DATA:	JUNHO/2024	ESCALA:	INDICADA	FOLHA:
ARQUIVO:	ARQ-PE-MD5654-TRAN-062024-R01			04/20

Autenticar documento em https://mimosodosul.prefeiturasempapel.com.br/autenticidade
com o identificador 3100320031003500320030050050052004100. Documento assinado digitalmente conforme art. 4º, II da Lei 14.063/2020.

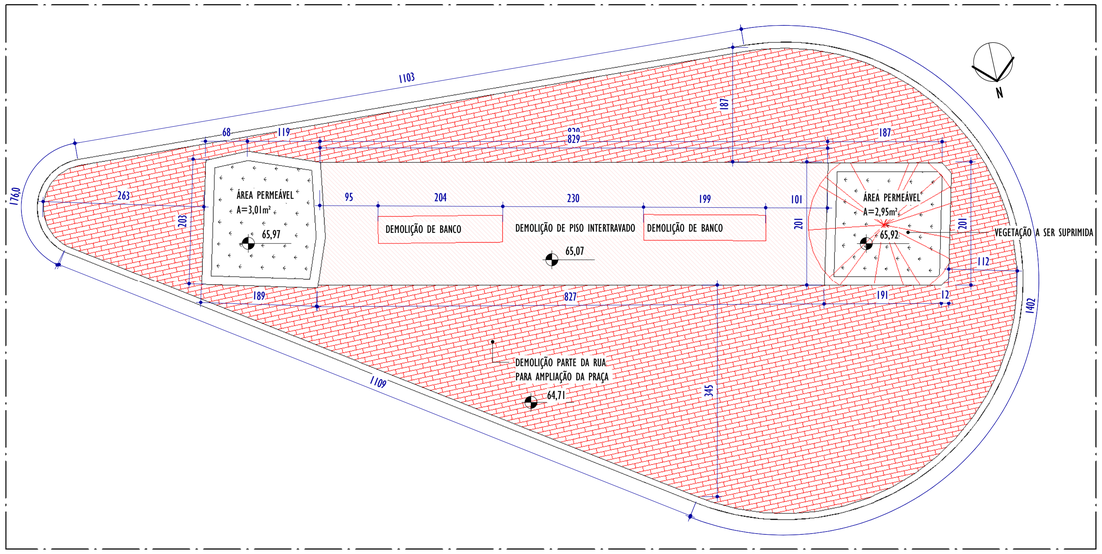

1 DEMOLIÇÃO - PRAÇA 01

ESCALA: 1 : 50

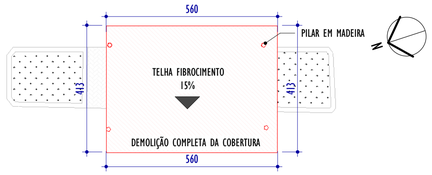

3 DEMOLIÇÃO - PLANTA DE COBERTURA PRAÇA 02 - BANCA

ESCALA: 1 : 100

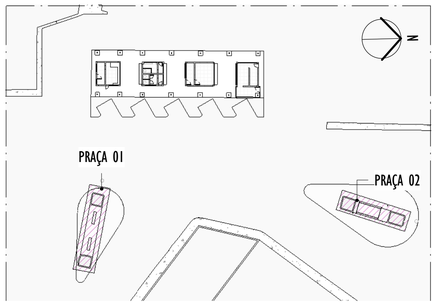

4 MAPA CHAVE - DEMOLIÇÃO PRAÇA 01 E 02

ESCALA: 1 : 500

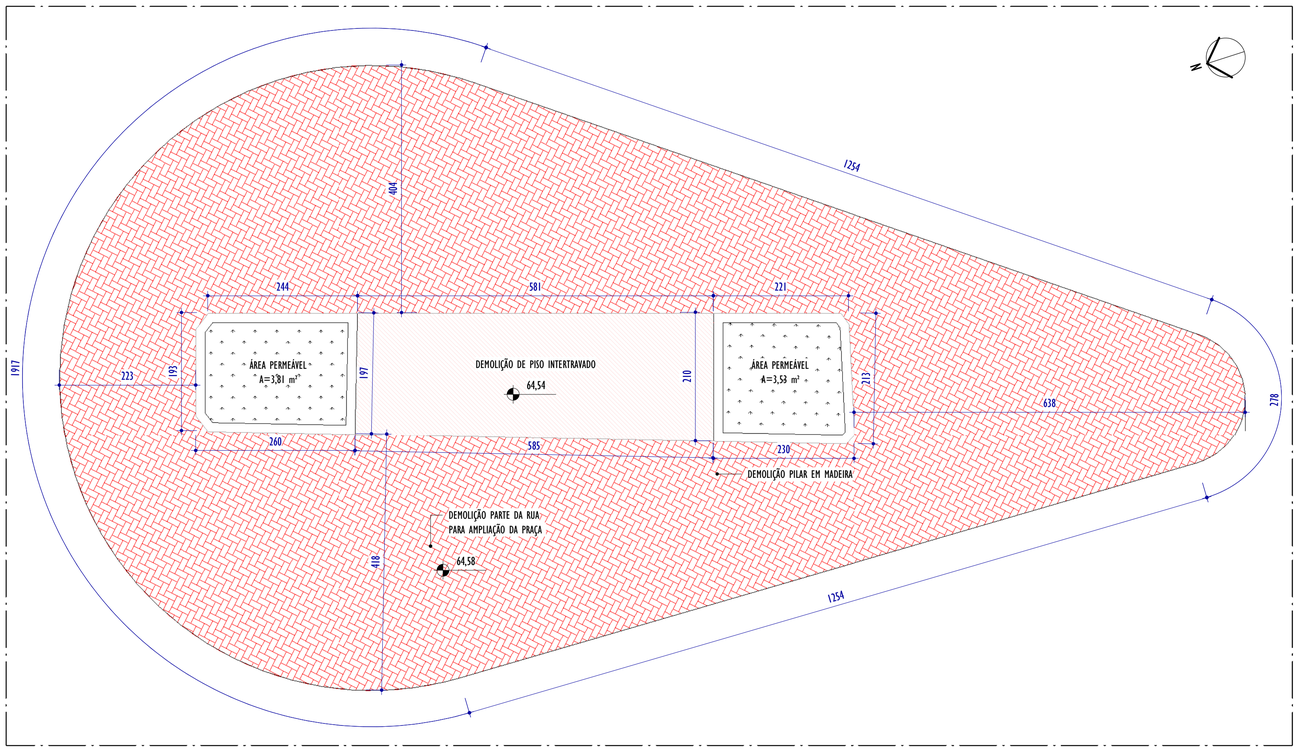

2 DEMOLIÇÃO - PRAÇA 02

ESCALA: 1 : 50

NOTAS GERAIS:

1. CONFERIR MEDIDAS NO LOCAL;
2. TODAS AS DIMENSÕES ESTÃO EM CENTÍMETROS;
3. AS COTAS PREVALECEM SOBRE O DESENHO;
4. OS DESENHOS DE MAIOR ESCALA PREVALECEM SOBRE OS DE MENOR ESCALA;

LEGENDA REFORMA

MANTER | CONSTRUIR | DEMOLIR

REV.	DESCRIÇÃO	DATA	EXEC.	VERIF.	APROV.
01	COMPATIBILIZAÇÃO	07/2024	LM	IF	SL
00	EMISSÃO INICIAL	06/2024	LM	IF	SL

CONTRATADA: viavoz

RT: Sinval Ladeira

REG. CREA: 28.498/D

ASS: SINVAL LADEIRA:13797247672 Assinado de forma digital por SINVAL LADEIRA:13797247672 Dados: 2024.07.26 18:41:14 -03'00'

CONTRATANTE: PREFEITURA MUNICIPAL DE MIMOSO DO SUL - SECRETARIA DE OBRAS E SERVIÇOS URBANOS

MUNICÍPIO/ÁREA: MIMOSO DO SUL/ES

PROGRAMA: TERMINAL RODOVIÁRIO ANTÔNIO NASSUR

TÍTULO E CONTEÚDO: PROJETO ARQUITETÔNICO EXECUTIVO

DEMOLIÇÃO - PLANTA TÉRREO E PLANTA DE COBERTURA - PRAÇAS 01 E 02

DATA: JUNHO/2024 | ESCALA: INDICADA | FOLHA: 05/20

ARQUIVO: ARQ-PE-MDS654-TRAN-062024-R01

Autenticar documento em https://mimosodosul.prefeiturasempapel.com.br/autenticidade
com o identificador 310032003100350032003A00500052004100. Documento assinado digitalmente conforme art. 4º, II da Lei 14.063/2020.

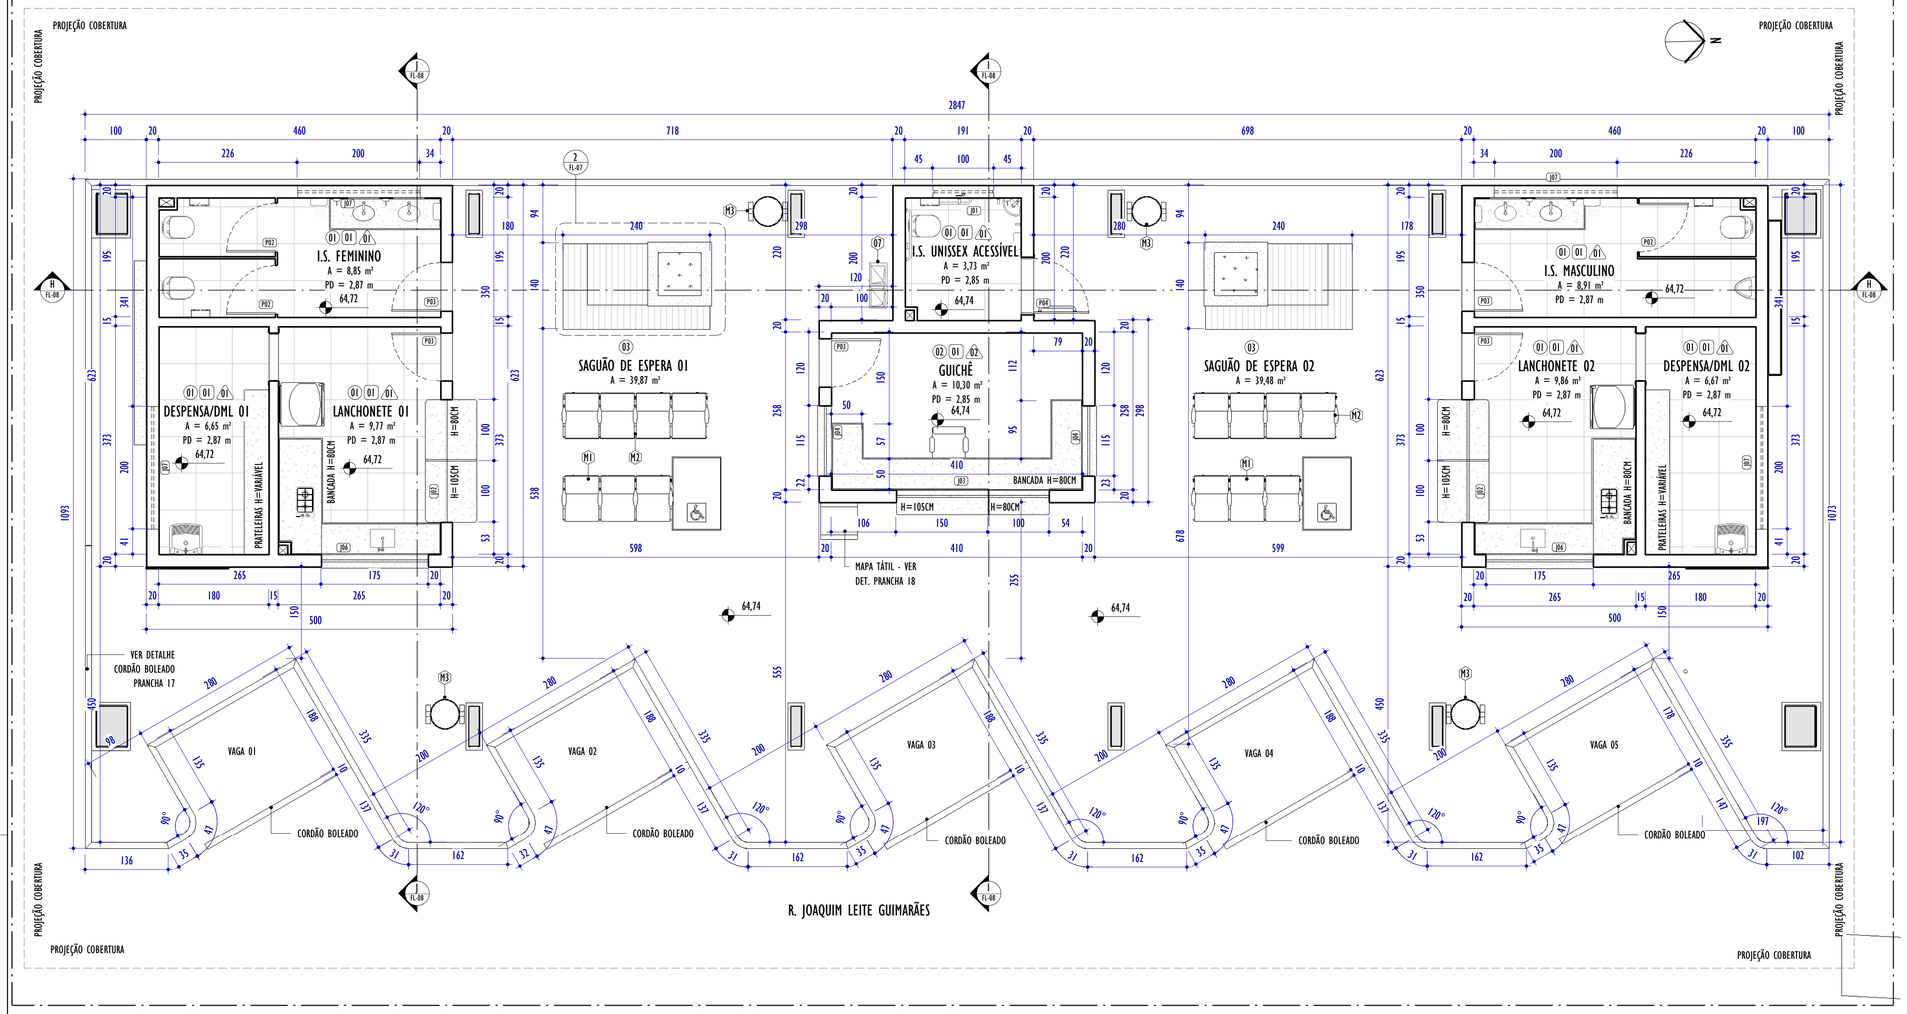

1 REFORMA - PLANTA BAIXA RODOVIÁRIA

ESCALA: 1 : 50

3 PERSPECTIVA GERAL DA RODOVIÁRIA

ESCALA: 1 : 1

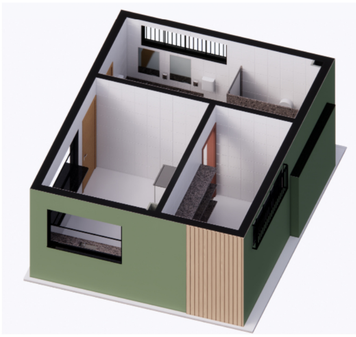

4 PERSPECTIVA LANCHONETE TIPO

ESCALA: 1 : 1

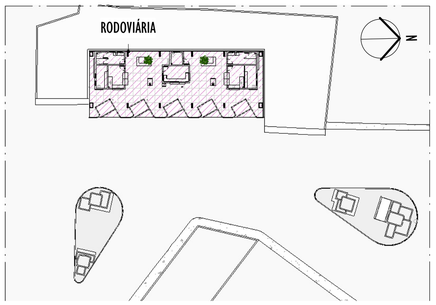

2 MAPA CHAVE - REFORMA

ESCALA: 1 : 500

NOTAS GERAIS:

1. CONFERIR MEDIDAS NO LOCAL;
2. TODAS AS DIMENSÕES ESTÃO EM CENTÍMETROS;
3. AS COTAS PREVALECEM SOBRE O DESENHO;
4. OS DESENHOS DE MAIOR ESCALA PREVALECEM SOBRE OS DE MENOR ESCALA;
5. OS DESENHOS REFEREM-SE ÀS CARACTERÍSTICAS DIMENSIONAIS, FUNCIONAIS E PLÁSTICAS DE CADA ELEMENTO DETALHADO, ASPECTOS RELATIVOS À ESTABILIDADE ESTRUTURAL, ENCAIXES, COLAS E FIXAÇÕES SÃO DE RESPONSABILIDADE DO EXECUTOR;
6. OS CAIMENTOS DAS ÁREAS MOLHADAS DEVERÃO SER NO MÍNIMO DE 0,5%;
7. TODAS AS PEÇAS EM GRANITO DEVERÃO TER ACABAMENTO POLIDO, EXCETO QUANDO INDICADO EM PLANTA DE FORMA DISTINTA;
8. TODAS AS BONECAS DE PORTAS SERÃO DE 10CM, EXCETO QUANDO ANOTADO DE MODO DISTINTO;
9. PORTAS E JANELAS ESTÃO DETALHADAS NA PRANCHA DE DETALHAMENTO DE ESQUADRIAS.

LEGENDA ESPECIFICAÇÕES

PISO | TETO | PAREDE | DIVERSOS

QUADRO GERAL DE ESPECIFICAÇÕES - ACABAMENTOS

CÓD.	PISO / SUPERFÍCIES HORIZONTAIS
01	REVESTIMENTO EM CERÂMICA NAS DIMENSÕES 60X60CM, COR BRANCA COM REJUNTE NA COR DA CERÂMICA REF.: ELIANE OU SIMILAR
02	REVESTIMENTO EM PORCELANATO INTERNO ACETINADO BORDA RETA NAS DIMENSÕES 120X120, COR CINZA REF.: ELIANE OU SIMILAR
	REVESTIMENTO EM PISO INTERTRAVADO COM BLOCO RETANGULAR ESP=6CM
03	REVESTIMENTO EM GRANILITE COM JUNTAS DE DILATAÇÃO FORMANDO PAINÉIS NAS DIMENSÕES 120X120, COR CINZA
04	PASSEIO EM CONCRETO DESEMPENADO COM LASTRO DE BRITA E LONA PLÁSTICA SOBRE TERRA COMPACTADA
CÓD.	PISO DE PEDRAS EM BLOCO RETANGULAR ESP=6CM
01	TETO COM PINTURA EM TINTA ACRÍLICA COR BRANCO NEVE REF.: SUVINIL OU SIMILAR
CÓD.	VEDAÇÕES / REVESTIMENTOS / ELEMENTOS VERTICAIS
01	REVESTIMENTO EM CERÂMICA NAS DIMENSÕES 30X40, COR BRANCA REF.: SUVINIL OU SIMILAR
02	REVESTIMENTO EM PINTURA ACRÍLICA COR BRANCO GELO REF.: SUVINIL OU SIMILAR COM RODAPÉ EM PORCELANATO INTERNO ACETINADO BORDA RETA 120X120CM H=10CM REF.: ELIANE OU SIMILAR
03	REVESTIMENTO EM PINTURA ACRÍLICA, COR CIMENTO QUEIMADO. REF: SUVINIL OU SIMILAR
04	REVESTIMENTO EM PINTURA ACRÍLICA, COR ESPINAFRE COM ACABAMENTO LIQUIBRILHO REF.: SUVINIL OU SIMILAR
05	PAINEL DE MADEIRA RIPADO FUJI. RÉGUA 9.5CM

MOBILIÁRIO

CÓD.	DESCRIÇÃO	QNTD.
M1	BANCO SALA DE ESPERA INOX 3 LUGARES FIXADO NO PISO	2
M2	BANCO SALA DE ESPERA INOX 4 LUGARES FIXADO NO PISO	2
M3	LIXEIRA 45 LITROS EM MADEIRA COM SUPORTE EM AÇO INOX NA COR PRETA FIXADO NO PISO	4

QUADRO GERAL DE ESQUADRIAS - JANELAS

CÓD.	LARGURA	ALTURA	ALTURA PEITORIL	ABERTURA E NÚM. FOLHAS	MATERIAL/ACABAMENTO	QNTD.
J01	100	60	190	MAXIM AR, 1 FOLHA	JANELA EM ALUMÍNIO COM PINTURA ESMALTE NA COR PRETA E VIDRO LISO TEMPERADO INCOLOR 6MM	1
J02	100	110	105	GUILHOTINA, 1 FOLHA	JANELA EM ALUMÍNIO COM PINTURA ESMALTE NA COR PRETA E VIDRO LISO TEMPERADO INCOLOR 6MM	2
J03	100	135	80	GUILHOTINA, 1 FOLHA	JANELA EM ALUMÍNIO COM PINTURA ESMALTE NA COR PRETA E VIDRO LISO TEMPERADO INCOLOR 6MM	3
J04	115	110	105	GUILHOTINA, 1 FOLHA	JANELA EM ALUMÍNIO COM PINTURA ESMALTE NA COR PRETA E VIDRO LISO TEMPERADO INCOLOR 6MM	2
J05	150	110	105	GUILHOTINA, 1 FOLHA	JANELA EM ALUMÍNIO COM PINTURA ESMALTE NA COR PRETA E VIDRO LISO TEMPERADO INCOLOR 6MM	1
J06	175	110	105	GUILHOTINA, 1 FOLHA	JANELA EM ALUMÍNIO COM PINTURA ESMALTE NA COR PRETA E VIDRO LISO TEMPERADO INCOLOR 6MM	2
J07	200	60	190	MAXIM AR, 4 FOLHA	JANELA EM ALUMÍNIO COM PINTURA ESMALTE NA COR PRETA E VIDRO LISO TEMPERADO INCOLOR 6MM	4

QUADRO GERAL DE ESQUADRIAS - PORTAS

CÓD.	LARGURA	ALTURA	ABERTURA E NÚM. FOLHAS	MATERIAL/ACABAMENTO	QNTD.
P01	60	100	ABRIR, 1 FOLHA	PORTINHOLA EM VENEZIANA DE ALUMÍNIO	3
P02	80	200	ABRIR, 1 FOLHA	PORTA VENEZIANA DE ALUMÍNIO	3
P03	80	210	ABRIR, 1 FOLHA	PORTA DE MADEIRA MACIÇA LÂMINA NATURAL	5
P04	90	210	GIRO, 1 FOLHA	PORTA DE MADEIRA MACIÇA COM BARRA DE APOIO PARA P.C.R, LÂMINA NATURAL E CHAPA DE AÇO ANTICHOQUE	1

REV.	DESCRIÇÃO	DATA	EXEC.	VERIF.	APROV.
01	COMPATIBILIZAÇÃO	07/2024	LM	IF	SL
00	EMISSÃO INICIAL	06/2024	LM	IF	SL

CONTRATADA: viavoz

RT: Sinval Ladeira

REG. CREA: 28.498/D

ASS: SINVAL LADEIRA:13797247672 — Assinado de forma digital por SINVAL LADEIRA:13797247672 Dados: 2024.07.26 18:38:41 -03'00'

CONTRATANTE: PREFEITURA MUNICIPAL DE MIMOSO DO SUL - SECRETARIA DE OBRAS E SERVIÇOS URBANOS

MUNICÍPIO/ÁREA: MIMOSO DO SUL/ES

PROGRAMA: TERMINAL RODOVIÁRIO ANTÔNIO NASSUR

TÍTULO E CONTEÚDO:

PROJETO ARQUITETÔNICO EXECUTIVO

REFORMA - PLANTA TÉRREO

DATA:	JUNHO/2024	ESCALA:	INDICADA	FOLHA:
ARQUIVO:	ARQ-PE-MD5654-TRAN-062024-R01			06/20

Autenticar documento em https://mimosodosul.prefeiturasempapel.com.br/autenticidade
com o identificador 3100320031003500320030050050052004100. Documento assinado digitalmente conforme art. 4º, II da Lei 14.063/2020.

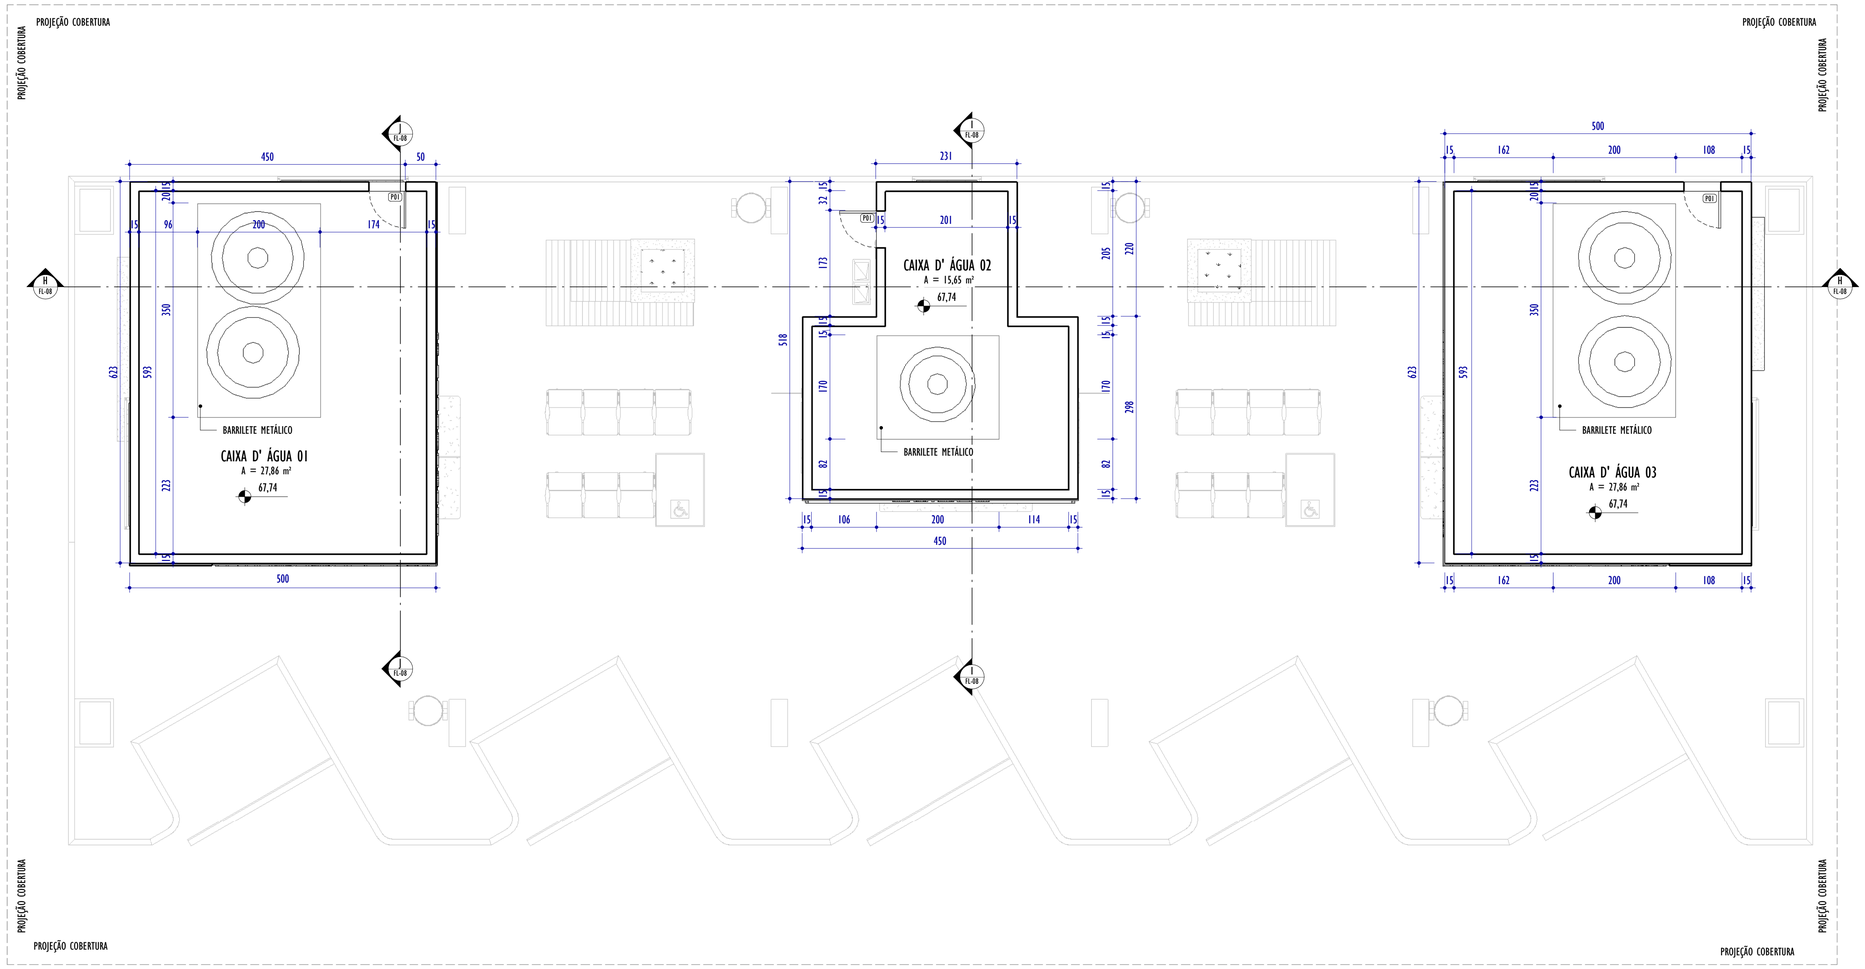

1 PLANTA ABRIGO CAIXA D' ÁGUA 01, 02 E 03

ESCALA: 1 : 50

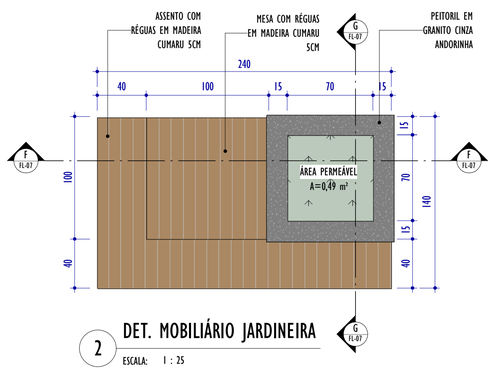

2 DET. MOBILIÁRIO JARDINEIRA

ESCALA: 1 : 25

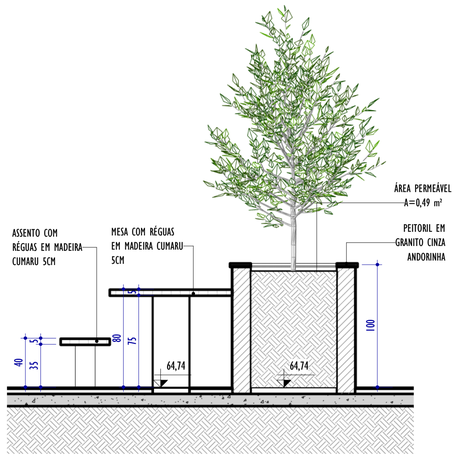

F DET. CORTE FF - JARDINEIRA

ESCALA: 1 : 25

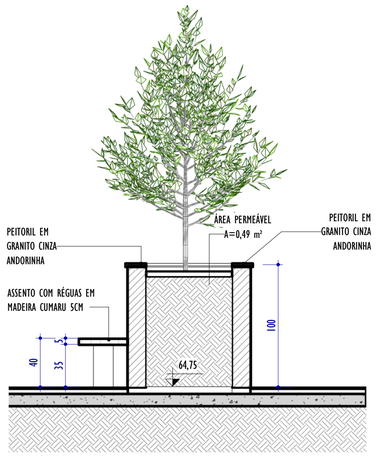

G DET. CORTE GG - JARDINEIRA

ESCALA: 1 : 25

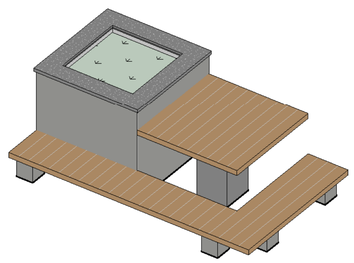

3 3D ISOMÉTRICO JARDINEIRA

ESCALA:

NOTAS GERAIS:

1. CONFERIR MEDIDAS NO LOCAL;
2. TODAS AS DIMENSÕES ESTÃO EM CENTÍMETROS;
3. AS COTAS PREVALECEM SOBRE O DESENHO;
4. OS DESENHOS DE MAIOR ESCALA PREVALECEM SOBRE OS DE MENOR ESCALA;
5. OS DESENHOS REFEREM-SE ÀS CARACTERÍSTICAS DIMENSIONAIS, FUNCIONAIS E PLÁSTICAS DE CADA ELEMENTO DETALHADO, ASPECTOS RELATIVOS À ESTABILIDADE ESTRUTURAL, ENCAIXES, COLAS E FIXAÇÕES SÃO DE RESPONSABILIDADE DO EXECUTOR;
6. OS CAIMENTOS DAS ÁREAS MOLHADAS DEVERÃO SER NO MÍNIMO DE 0,5%;
7. TODAS AS PEÇAS EM GRANITO DEVERÃO TER ACABAMENTO POLIDO, EXCETO QUANDO INDICADO EM PLANTA DE FORMA DISTINTA;
8. TODAS AS BONECAS DE PORTAS SERÃO DE 10CM, EXCETO QUANDO ANOTADO DE MODO DISTINTO;
9. PORTAS E JANELAS ESTÃO DETALHADAS NA PRANCHA DE DETALHAMENTO DE ESQUADRIAS.

QUADRO GERAL DE ESQUADRIAS - PORTAS

CÓD.	LARGURA	ALTURA	ABERTURA E NÚM. FOLHAS	MATERIAL/ACABAMENTO	QNTD.
P01	60	100	ABRIR, 1 FOLHA	PORTINHOLA EM VENEZIANA DE ALUMÍNIO	3
P02	80	200	ABRIR, 1 FOLHA	PORTA VENEZIANA DE ALUMÍNIO	3
P03	80	210	ABRIR, 1 FOLHA	PORTA DE MADEIRA MACIÇA LÂMINA NATURAL	5
P04	90	210	GIRO, 1 FOLHA	PORTA DE MADEIRA MACIÇA COM BARRA DE APOIO PARA P.C.R, LÂMINA NATURAL E CHAPA DE AÇO ANTICHOQUE	1

REV.	DESCRIÇÃO	DATA	EXEC.	VERIF.	APROV.
01	COMPATIBILIZAÇÃO	07/2024	LM	IF	SL
00	EMISSÃO INICIAL	06/2024	LM	IF	SL

CONTRATADA: viavoz

RT: Sinval Ladeira

REG. CREA: 28.498/D

ASS: SINVAL LADEIRA:13797247672 — Assinado de forma digital por SINVAL LADEIRA:13797247672 Dados: 2024.07.26 18:39:52 -03'00'

CONTRATANTE: PREFEITURA MUNICIPAL DE MIMOSO DO SUL - SECRETARIA DE OBRAS E SERVIÇOS URBANOS

MUNICÍPIO/ÁREA: MIMOSO DO SUL/ES

PROGRAMA: TERMINAL RODOVIÁRIO ANTÔNIO NASSUR

TÍTULO E CONTEÚDO: PROJETO ARQUITETÔNICO EXECUTIVO

REFORMA - PLANTA ABRIGO CAIXA D' ÁGUA E DET. MOBILIÁRIO JARDINEIRA

DATA: JUNHO/2024 | ESCALA: INDICADA | FOLHA: 07/20

ARQUIVO: ARQ-PE-MD5654-TRAN-062024-R01

Autenticar documento em https://mimosodosul.prefeiturasempapel.com.br/autenticidade
com o identificador 3100320031003500320030050050052004100. Documento assinado digitalmente conforme art. 4º, II da Lei 14.063/2020.

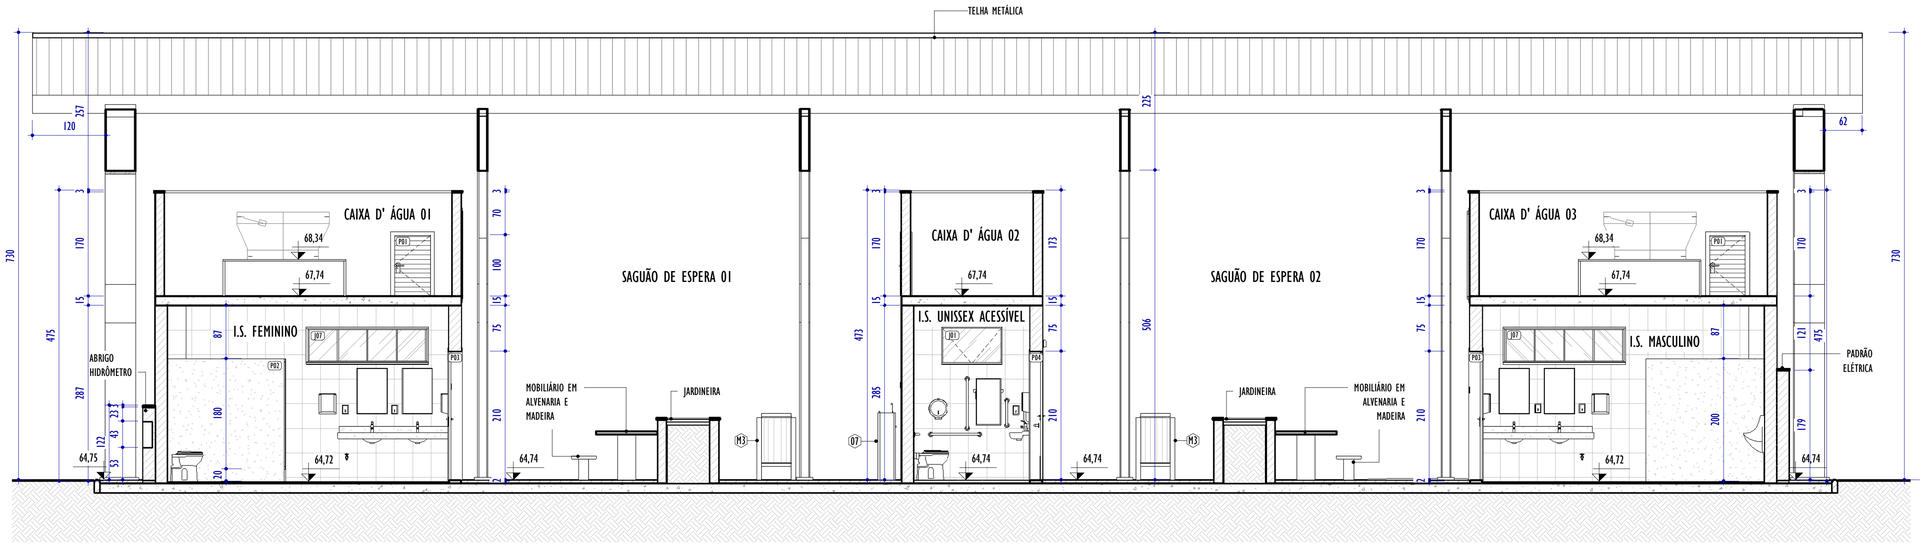

H REFORMA - CORTE HH

ESCALA: 1 : 50

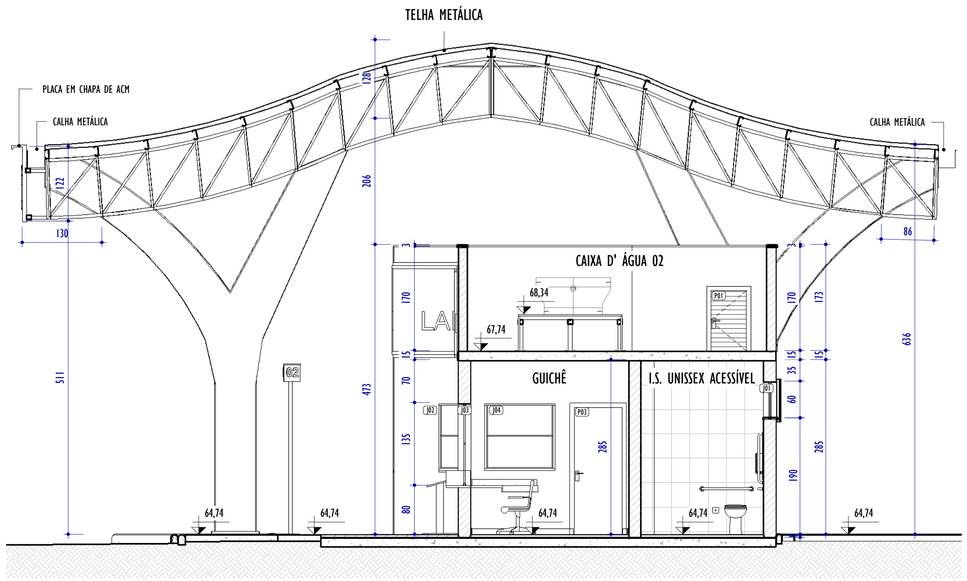

I REFORMA - CORTE II

ESCALA: 1 : 50

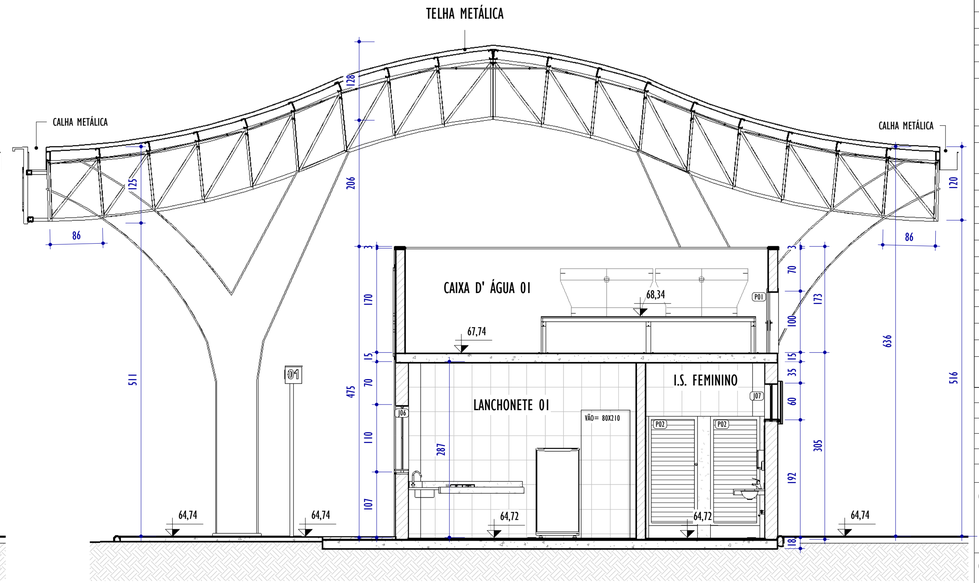

J REFORMA - CORTE JJ

ESCALA: 1 : 50

NOTAS GERAIS:

1. CONFERIR MEDIDAS NO LOCAL;
2. TODAS AS DIMENSÕES ESTÃO EM CENTÍMETROS;
3. AS COTAS PREVALECEM SOBRE O DESENHO;
4. OS DESENHOS DE MAIOR ESCALA PREVALECEM SOBRE OS DE MENOR ESCALA;
5. OS DESENHOS REFEREM-SE ÀS CARACTERÍSTICAS DIMENSIONAIS, FUNCIONAIS E PLÁSTICAS DE CADA ELEMENTO DETALHADO, ASPECTOS RELATIVOS À ESTABILIDADE ESTRUTURAL, ENCAIXES, COLAS E FIXAÇÕES SÃO DE RESPONSABILIDADE DO EXECUTOR;
6. OS CAIMENTOS DAS ÁREAS MOLHADAS DEVERÃO SER NO MÍNIMO DE 0,5%;
7. TODAS AS PEÇAS EM GRANITO DEVERÃO TER ACABAMENTO POLIDO, EXCETO QUANDO INDICADO EM PLANTA DE FORMA DISTINTA;
8. TODAS AS BONECAS DE PORTAS SERÃO DE 10CM, EXCETO QUANDO ANOTADO DE MODO DISTINTO;
9. PORTAS E JANELAS ESTÃO DETALHADAS NA PRANCHA DE DETALHAMENTO DE ESQUADRIAS.

MOBILIÁRIO

CÓD.	DESCRIÇÃO	QNTD.
M1	BANCO SALA DE ESPERA INOX 3 LUGARES FIXADO NO PISO	2
M2	BANCO SALA DE ESPERA INOX 4 LUGARES FIXADO NO PISO	2
M3	LIXEIRA 45 LITROS EM MADEIRA COM SUPORTE EM AÇO INOX NA COR PRETA FIXADO NO PISO	4

QUADRO GERAL DE ESQUADRIAS - PORTAS

CÓD.	LARGURA	ALTURA	ABERTURA E NÚM. FOLHAS	MATERIAL/ACABAMENTO	QNTD.
P01	60	100	ABRIR, 1 FOLHA	PORTINHOLA EM VENEZIANA DE ALUMÍNIO	3
P02	80	200	ABRIR, 1 FOLHA	PORTA VENEZIANA DE ALUMÍNIO	3
P03	80	210	ABRIR, 1 FOLHA	PORTA DE MADEIRA MACIÇA LÂMINA NATURAL	5
P04	90	210	GIRO, 1 FOLHA	PORTA DE MADEIRA MACIÇA COM BARRA DE APOIO PARA P.C.R, LÂMINA NATURAL E CHAPA DE AÇO ANTICHOQUE	1

QUADRO GERAL DE ESQUADRIAS - JANELAS

CÓD.	LARGURA	ALTURA	ALTURA PEITORIL	ABERTURA E NÚM. FOLHAS	MATERIAL/ACABAMENTO	QNTD.
J01	100	60	190	MAXIM AR, 1 FOLHA	JANELA EM ALUMÍNIO COM PINTURA ESMALTE NA COR PRETA E VIDRO LISO TEMPERADO INCOLOR 6MM	1
J02	100	110	105	GUILHOTINA, 1 FOLHA	JANELA EM ALUMÍNIO COM PINTURA ESMALTE NA COR PRETA E VIDRO LISO TEMPERADO INCOLOR 6MM	2
J03	100	135	80	GUILHOTINA, 1 FOLHA	JANELA EM ALUMÍNIO COM PINTURA ESMALTE NA COR PRETA E VIDRO LISO TEMPERADO INCOLOR 6MM	3
J04	115	110	105	GUILHOTINA, 1 FOLHA	JANELA EM ALUMÍNIO COM PINTURA ESMALTE NA COR PRETA E VIDRO LISO TEMPERADO INCOLOR 6MM	2
J05	150	110	105	GUILHOTINA, 1 FOLHA	JANELA EM ALUMÍNIO COM PINTURA ESMALTE NA COR PRETA E VIDRO LISO TEMPERADO INCOLOR 6MM	1
J06	175	110	105	GUILHOTINA, 1 FOLHA	JANELA EM ALUMÍNIO COM PINTURA ESMALTE NA COR PRETA E VIDRO LISO TEMPERADO INCOLOR 6MM	2
J07	200	60	190	MAXIM AR, 4 FOLHA	JANELA EM ALUMÍNIO COM PINTURA ESMALTE NA COR PRETA E VIDRO LISO TEMPERADO INCOLOR 6MM	4

DIVERSOS

CÓD.	PEÇAS HIDROSSANITÁRIAS / ACESSÓRIOS / DIVERSOS	QNTD.
01	ALARME SONORO (SIRENE) E ACIONADOR, COM FIO, PARA SANITÁRIO ACESSÍVEL REF.: SKU 51.041 OU SIMILAR; INTENSIDADE E FREQUENCIA ENTRE 500HZ E 3000HZ; FREQUÊNCIA VARIÁVEL ALTERNADAMENTE ENTRE SOM GRAVE E AGUDO; INTERMITÊNCIA DE 1 A 3 VEZES POR SEGUNDO; INTENSIDADE RECOMENDADA ENTRE 33dBA E 40 dBA, PODENDO CHEGAR A 60dBA	1
02	BARRA DE APOIO RETA, EM ACO INOX POLIDO, COMPRIMENTO 40 CM, FIXADA NA PAREDE	2
05	BARRA DE APOIO RETA, EM ACO INOX POLIDO, COMPRIMENTO 80 CM, FIXADA NA PAREDE	3
06	BASE METÁLICA SUPORTE CAIXA D'ÁGUA	3
07	BEBEDOURO DUPLO EM AÇO INOXIDÁVEL	1
08	CAIXA D'ÁGUA DE POLIETILENO, 500 L	5
09	CUBA DE EMBUTIR OVAL EM LOUÇA BRANCA, 35 X 50CM OU EQUIVALENTE	4
10	CUBA DE EMBUTIR RETANGULAR DE AÇO INOXIDÁVEL, 46 X 30 X 12 CM	2
11	DISPENSER EM PLÁSTICO PARA PAPEL TOALHA 2 OU 3 FOLHAS	5
12	ESPELHO ACESSÍVEL INCLINADO	1
13	ESPELHO DE CRISTAL NAS DIMENSÕES 50x75, ESP=4MM, FIXADO COM 4 PARAFUSOS TIPO FINESSON. H DE INSTALAÇÃO = VER DETALHE	4
14	LAVATÓRIO COLETIVO EM AÇO INOX	1
15	LAVATÓRIO DE CANTO DE LOUÇA BRANCA, SEM COLUNA, TAMANHO PEQUENO	3
17	MICTÓRIO SIFONADO LOUÇA BRANCA	1
18	PAPELEIRA PLÁSTICA TIPO DISPENSER PARA PAPEL HIGIÊNICO ROLÃO	4
19	SABONETEIRA PLÁSTICA TIPO DISPENSER PARA SABONETE LIQUIDO COM RESERVATÓRIO DE 800ML	5
20	SIRENE DE ALARME SONORO P.C.D.	1
21	TANQUE DE LOUÇA BRANCA COM COLUNA, 30L, INCLUSO SIFÃO FLEXÍVEL EM PVC E VÁLVULA METÁLICA	2
22	TORNEIRA CROMADA 1/2 OU 3/4 PARA TANQUE	4
23	TORNEIRA CROMADA DE MESA, BICA ALTA, 1/2 OU 3/4, PARA LAVATÓRIO	2
24	TORNEIRA CROMADA DE MESA, FECHAMENTO AUTOMÁTICO COM ALAVANCA, 1/2 OU 3/4, PARA LAVATÓRIO	5
25	VASO SANITARIO SIFONADO CONVENCIONAL COM LOUÇA BRANCA, INCLUSO CONJUNTO DE LIGAÇÃO PARA BACIA SANITÁRIA AJUSTÁVEL	3
26	VASO SANITARIO SIFONADO CONVENCIONAL PARA PCD SEM FURO FRONTAL COM LOUÇA BRANCA SEM ASSENTO, INCLUSO CONJUNTO DE LIGAÇÃO PARA BACIA SANITÁRIA AJUSTÁVEL	4

REV.	DESCRIÇÃO	DATA	EXEC.	VERIF.	APROV.
01	COMPATIBILIZAÇÃO	07/2024	LM	IF	SL
00	EMISSÃO INICIAL	06/2024	LM	IF	SL

CONTRATADA: viavoz

RT: Sinval Ladeira

REG. CREA: 28.498/D

ASS: SINVAL LADEIRA:13797247672 — Assinado de forma digital por SINVAL LADEIRA:13797247672 Dados: 2024.07.26 18:39:48 -03'00'

CONTRATANTE: PREFEITURA MUNICIPAL DE MIMOSO DO SUL - SECRETARIA DE OBRAS E SERVIÇOS URBANOS

MUNICÍPIO/ÁREA: MIMOSO DO SUL/ES

PROGRAMA: TERMINAL RODOVIÁRIO ANTÔNIO NASSUR

TÍTULO E CONTEÚDO:

PROJETO ARQUITETÔNICO EXECUTIVO

REFORMA - CORTES HH, II E JJ

DATA:	JUNHO/2024	ESCALA:	INDICADA	FOLHA:
ARQUIVO:	ARQ-PE-MD5654-TRAN-062024-R01			08/20

Autenticar documento em https://mimosodosul.prefeiturasempapel.com.br/autenticidade
com o identificador 3100320031003500320033003600500052004100. Documento assinado digitalmente conforme art. 4º, II da Lei 14.063/2020.

1 FACHADA FRONTAL

ESCALA: 1 : 100

2 FACHADA POSTERIOR

ESCALA: 1 : 100

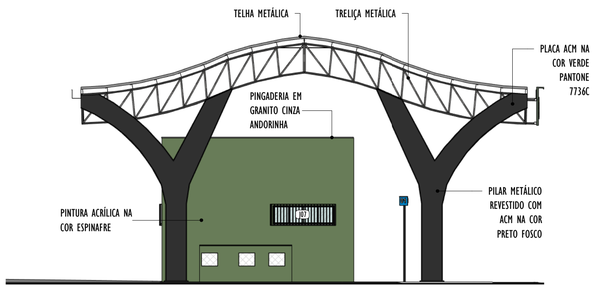

3 FACHADA LATERAL ESQUERDA - LANCHONETE 01

ESCALA: 1 : 100

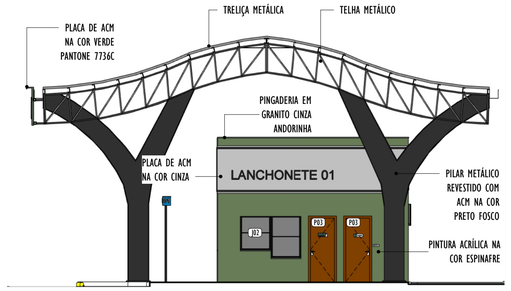

4 FACHADA LATERAL DIREITA - LANCHONETE 01

ESCALA: 1 : 100

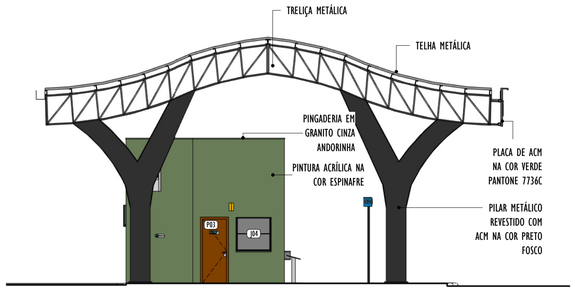

5 FACHADA LATERAL ESQUERDA - GUICHÊ

ESCALA: 1 : 100

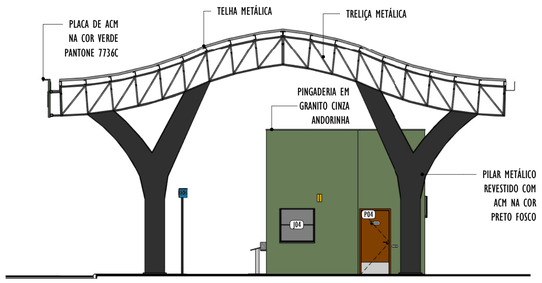

6 FACHADA LATERAL DIREITA - GUICHÊ

ESCALA: 1 : 100

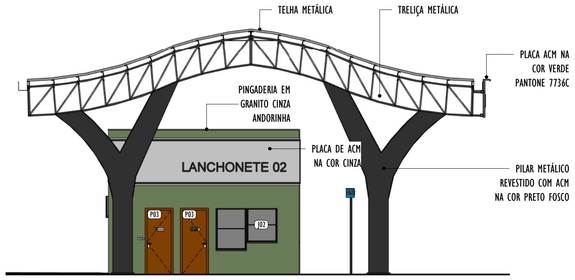

7 FACHADA LATERAL ESQUERDA - LANCHONETE 02

ESCALA: 1 : 100

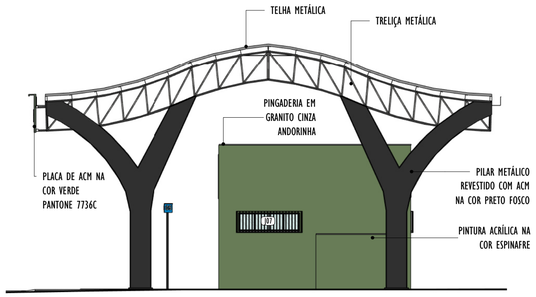

8 FACHADA LATERAL DIREITA - LANCHONETE 02

ESCALA: 1 : 100

9 PERSPECTIVA 01

ESCALA: 1 : 1

10 PERSPECTIVA 02

ESCALA: 1 : 1

11 PERSPECTIVA 03

ESCALA: 1 : 1

QUADRO GERAL DE ESQUADRIAS - PORTAS

CÓD.	LARGURA	ALTURA	ABERTURA E NÚM. FOLHAS	MATERIAL/ACABAMENTO	QNTD.
P01	60	100	ABRIR, 1 FOLHA	PORTINHOLA EM VENEZIANA DE ALUMÍNIO	3
P02	80	200	ABRIR, 1 FOLHA	PORTA VENEZIANA DE ALUMÍNIO	3
P03	80	210	ABRIR, 1 FOLHA	PORTA DE MADEIRA MACIÇA LÂMINA NATURAL	5
P04	90	210	GIRO, 1 FOLHA	PORTA DE MADEIRA MACIÇA COM BARRA DE APOIO PARA P.C.R, LÂMINA NATURAL E CHAPA DE AÇO ANTICHOQUE	1

QUADRO GERAL DE ESQUADRIAS - JANELAS

CÓD.	LARGURA	ALTURA	ALTURA PEITORIL	ABERTURA E NÚM. FOLHAS	MATERIAL/ACABAMENTO	QNTD.
J01	100	60	190	MAXIM AR, 1 FOLHA	JANELA EM ALUMÍNIO COM PINTURA ESMALTE NA COR PRETA E VIDRO LISO TEMPERADO INCOLOR 6MM	1
J02	100	110	105	GUILHOTINA, 1 FOLHA	JANELA EM ALUMÍNIO COM PINTURA ESMALTE NA COR PRETA E VIDRO LISO TEMPERADO INCOLOR 6MM	2
J03	100	135	80	GUILHOTINA, 1 FOLHA	JANELA EM ALUMÍNIO COM PINTURA ESMALTE NA COR PRETA E VIDRO LISO TEMPERADO INCOLOR 6MM	3
J04	115	110	105	GUILHOTINA, 1 FOLHA	JANELA EM ALUMÍNIO COM PINTURA ESMALTE NA COR PRETA E VIDRO LISO TEMPERADO INCOLOR 6MM	2
J05	150	110	105	GUILHOTINA, 1 FOLHA	JANELA EM ALUMÍNIO COM PINTURA ESMALTE NA COR PRETA E VIDRO LISO TEMPERADO INCOLOR 6MM	1
J06	175	110	105	GUILHOTINA, 1 FOLHA	JANELA EM ALUMÍNIO COM PINTURA ESMALTE NA COR PRETA E VIDRO LISO TEMPERADO INCOLOR 6MM	2
J07	200	60	190	MAXIM AR, 4 FOLHA	JANELA EM ALUMÍNIO COM PINTURA ESMALTE NA COR PRETA E VIDRO LISO TEMPERADO INCOLOR 6MM	4

NOTAS GERAIS:

1. CONFERIR MEDIDAS NO LOCAL;
2. TODAS AS DIMENSÕES ESTÃO EM CENTÍMETROS;
3. AS COTAS PREVALECEM SOBRE O DESENHO;
4. OS DESENHOS DE MAIOR ESCALA PREVALECEM SOBRE OS DE MENOR ESCALA;
5. OS DESENHOS REFEREM-SE ÀS CARACTERÍSTICAS DIMENSIONAIS, FUNCIONAIS E PLÁSTICAS DE CADA ELEMENTO DETALHADO, ASPECTOS RELATIVOS À ESTABILIDADE ESTRUTURAL, ENCAIXES, COLAS E FIXAÇÕES SÃO DE RESPONSABILIDADE DO EXECUTOR;
6. OS CAIMENTOS DAS ÁREAS MOLHADAS DEVERÃO SER NO MÍNIMO DE 0,5%;
7. TODAS AS PEÇAS EM GRANITO DEVERÃO TER ACABAMENTO POLIDO, EXCETO QUANDO INDICADO EM PLANTA DE FORMA DISTINTA;
8. TODAS AS BONECAS DE PORTAS SERÃO DE 10CM, EXCETO QUANDO ANOTADO DE MODO DISTINTO;
9. PORTAS E JANELAS ESTÃO DETALHADAS NA PRANCHA DE DETALHAMENTO DE ESQUADRIAS.

REV.	DESCRIÇÃO	DATA	EXEC.	VERIF.	APROV.
01	COMPATIBILIZAÇÃO	07/2024	LM	IF	SL
00	EMISSÃO INICIAL	06/2024	LM	IF	SL

CONTRATADA: viavoz

RT: Sinval Ladeira

REG. CREA: 28.498/D

ASS: SINVAL LADEIRA:13797247672 — Assinado de forma digital por SINVAL LADEIRA:13797247672 Dados: 2024.07.26 18:38:09 -03'00'

CONTRATANTE: PREFEITURA MUNICIPAL DE MIMOSO DO SUL - SECRETARIA DE OBRAS E SERVIÇOS URBANOS

MUNICÍPIO/ÁREA: MIMOSO DO SUL/ES

PROGRAMA: TERMINAL RODOVIÁRIO ANTÔNIO NASSUR

TÍTULO E CONTEÚDO:

PROJETO ARQUITETÔNICO EXECUTIVO

REFORMA - FACHADAS

DATA: JUNHO/2024 | ESCALA: INDICADA | FOLHA: 09/20

ARQUIVO: ARQ-PE-MD5654-TRAN-062024-R01

Autenticar documento em https://mimosodosul.prefeiturasempapel.com.br/autenticidade
com o identificador 3100320031003500320034005000520041 00, Documento assinado digitalmente conforme art. 4º, II da Lei 14.063/2020.

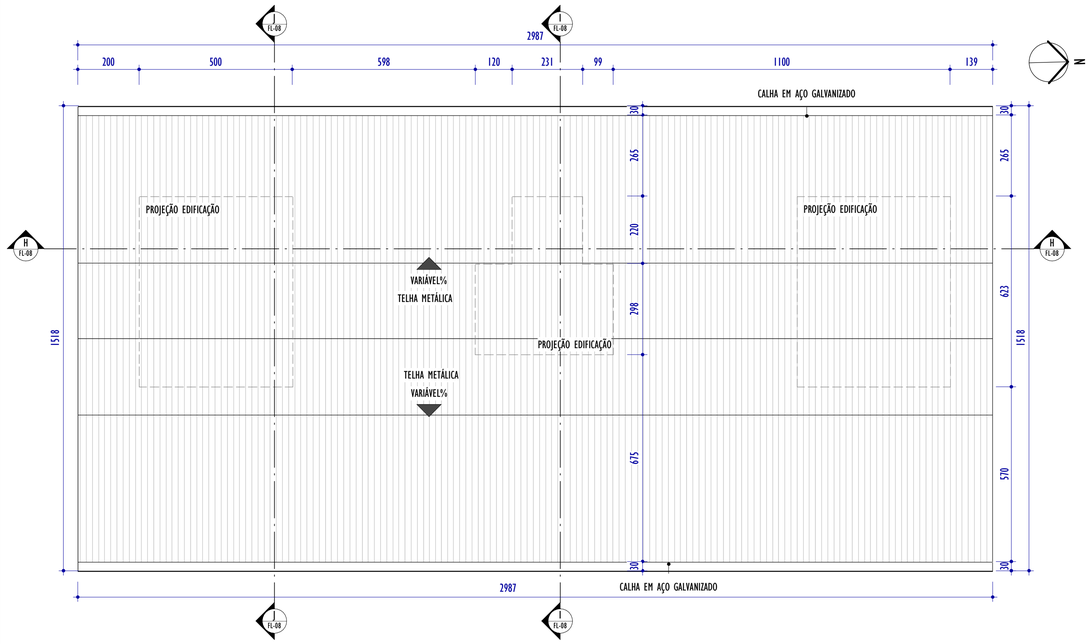

1 REFORMA - PLANTA DE COBERTURA

ESCALA: 1 : 100

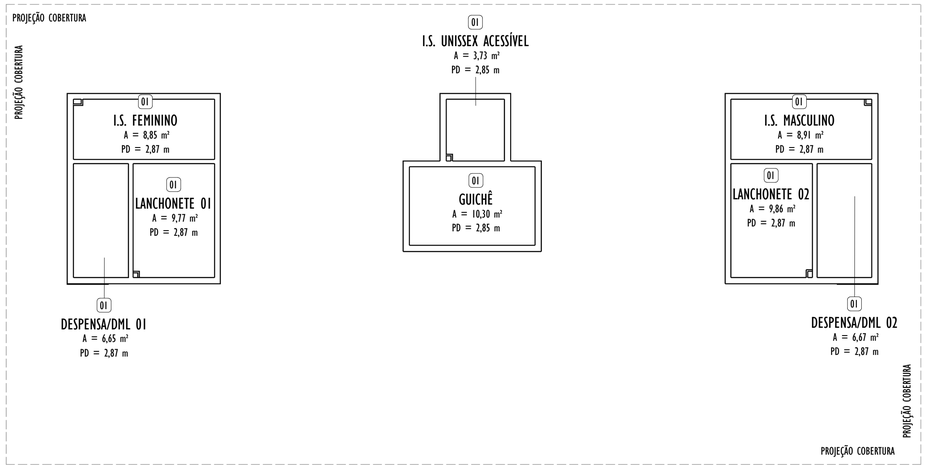

2 REFORMA - PLANTA DE FORRO

ESCALA: 1 : 100

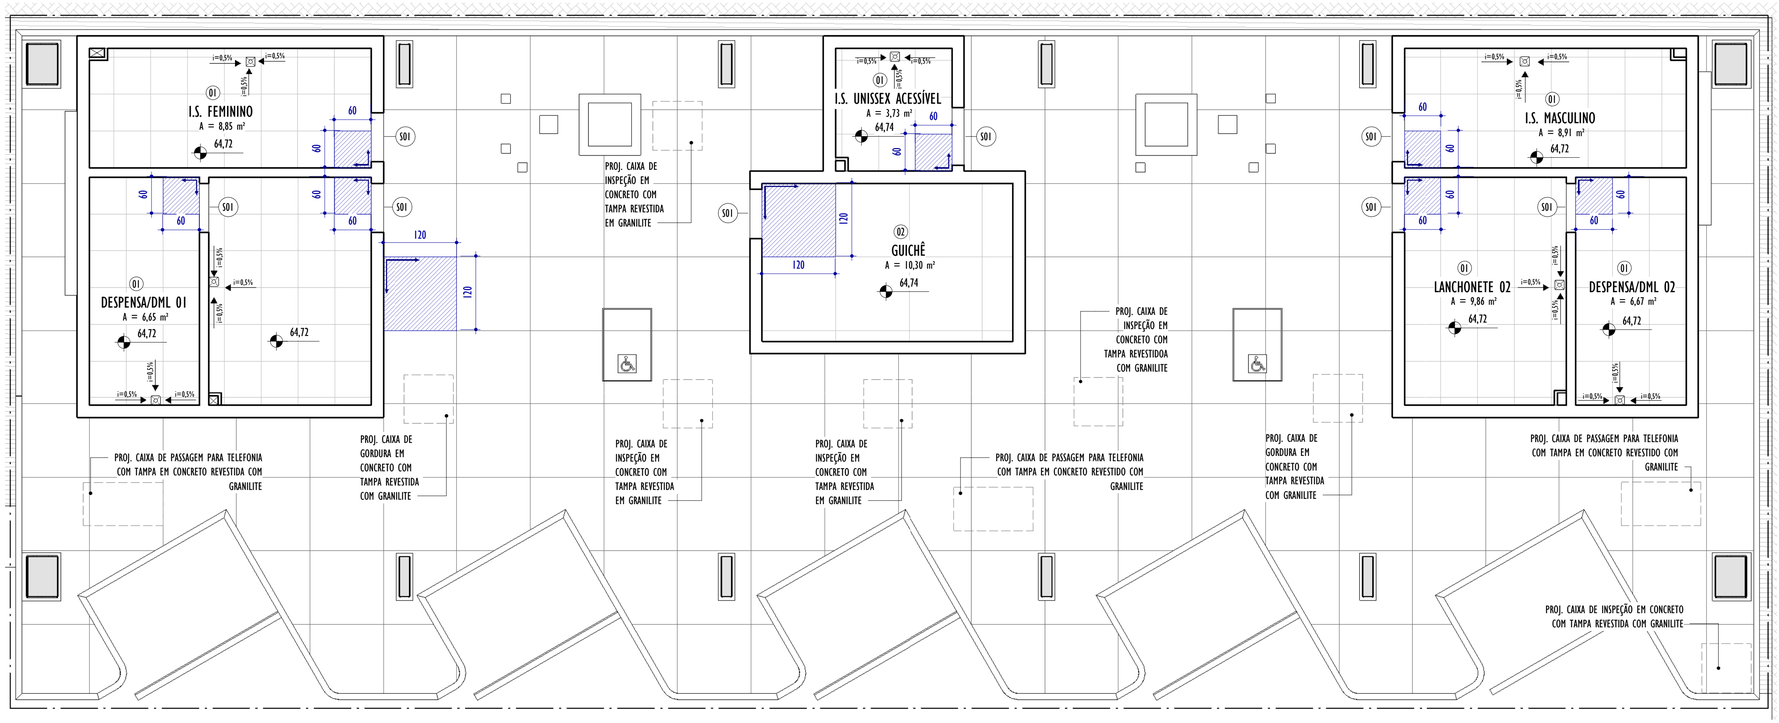

3 REFORMA - PLANTA DE PAGINAÇÃO DE PISO

ESCALA: 1 : 50

LEGENDA ESPECIFICAÇÕES

PISO | TETO | PAREDE | DIVERSOS

LEGENDA PAGINAÇÃO DE PISO

INÍCIO E SENTIDO DA PAGINAÇÃO DE PISO E REVESTIMENTOS

CÓD.	TETOS
01	TETO COM PINTURA EM TINTA ACRÍLICA COR BRANCO NEVE REF.: SUVINIL OU SIMILAR

QUADRO GERAL DE ESPECIFICAÇÕES - ACABAMENTOS

CÓD.	PISO / SUPERFÍCIES HORIZONTAIS
01	REVESTIMENTO EM CERÂMICA NAS DIMENSÕES 60X60CM, COR BRANCA COM REJUNTE NA COR DA CERÂMICA REF.: ELIANE OU SIMILAR
02	REVESTIMENTO EM PORCELANATO INTERNO ACETINADO BORDA RETA NAS DIMENSÕES 120X120, COR CINZA REF.: ELIANE OU SIMILAR
SO1	SOLEIRA EM GRANITO CINZA ANDORINHA, ACABAMENTO POLIDO

REV.	DESCRIÇÃO	DATA	EXEC.	VERIF.	APROV.
01	COMPATIBILIZAÇÃO	07/2024	LM	IF	SL
00	EMISSÃO INICIAL	06/2024	LM	IF	SL

CONTRATADA: viavoz

RT: Sinval Ladeira

REG. CREA: 28.498/D

ASS: SINVAL LADEIRA:13797247672 — Assinado de forma digital por SINVAL LADEIRA:13797247672 Dados: 2024.07.26 18:41:00 -03'00'

CONTRATANTE: PREFEITURA MUNICIPAL DE MIMOSO DO SUL - SECRETARIA DE OBRAS E SERVIÇOS URBANOS

MUNICÍPIO/ÁREA: MIMOSO DO SUL/ES

PROGRAMA: TERMINAL RODOVIÁRIO ANTÔNIO NASSUR

TÍTULO E CONTEÚDO: PROJETO ARQUITETÔNICO EXECUTIVO

REFORMA - PLANTA DE COBERTURA, PLANTA DE FORRO E PLANTA DE PAGINAÇÃO DE PISO

DATA:	JUNHO/2024	ESCALA:	INDICADA	FOLHA:
ARQUIVO:	ARQ-PE-MD5654-TRAN-062024-R01			10/20

Autenticar documento em https://mimosodosul.prefeiturasempapel.com.br/autenticidade
com o identificador 3100320031003500320030050050052004100. Documento assinado digitalmente conforme art. 4º, II da Lei 14.063/2020.

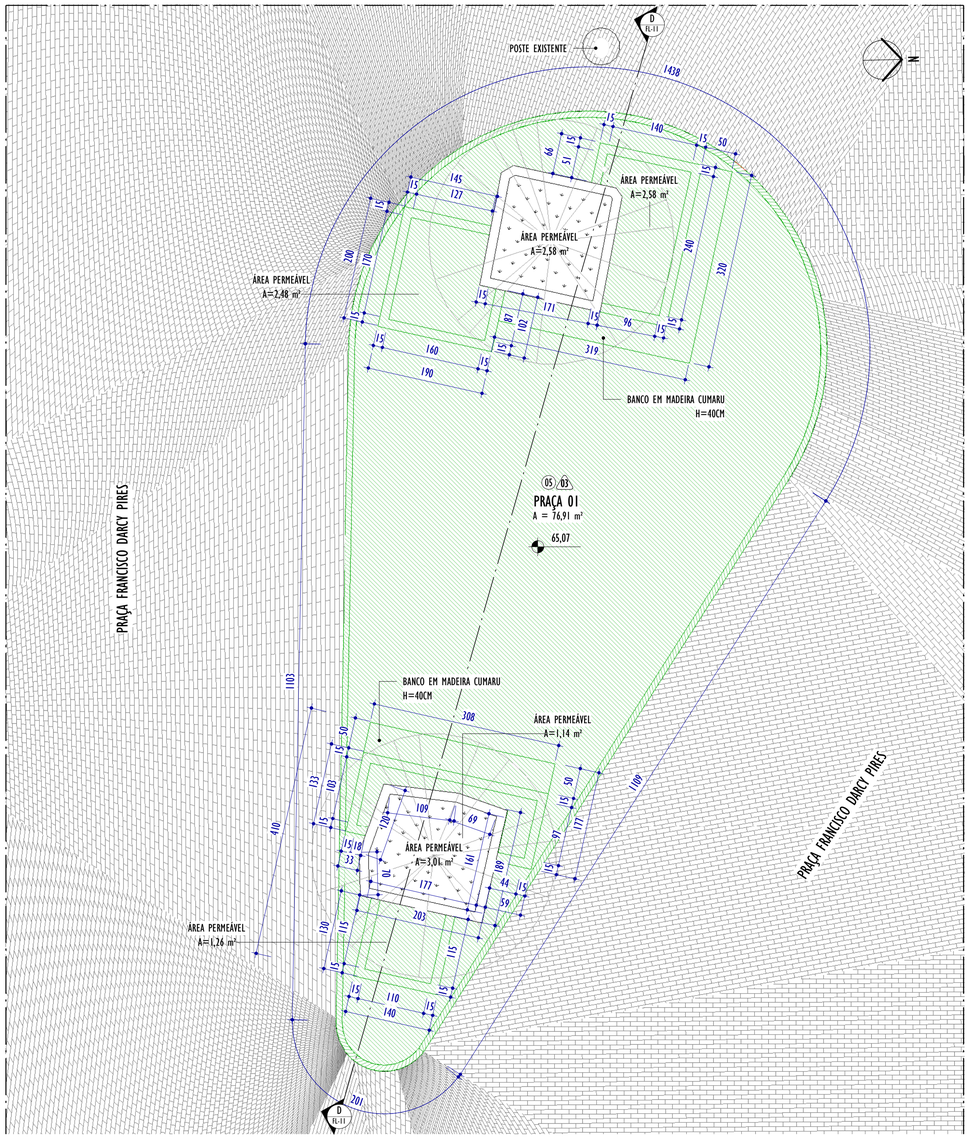

1 REFORMA - PLANTA PRAÇAS 01

ESCALA: 1 : 50

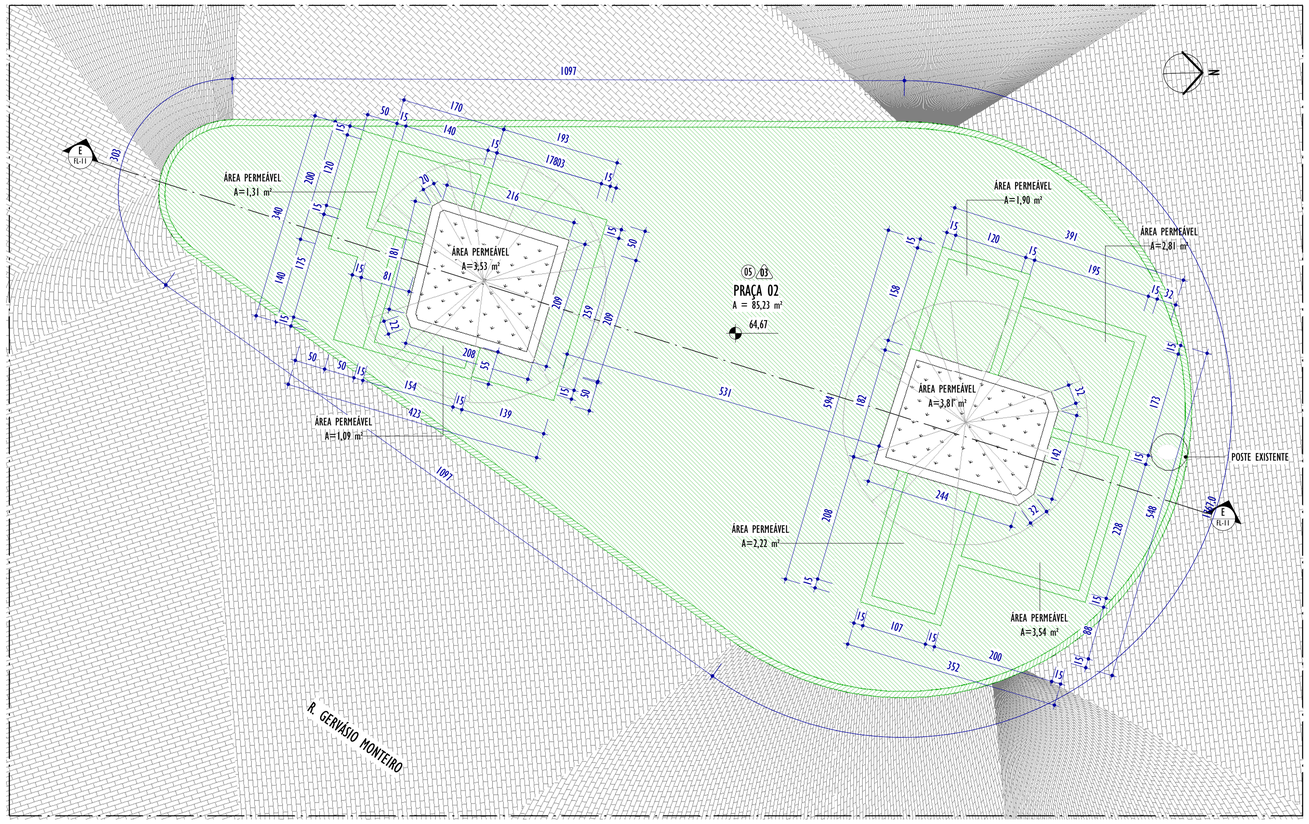

2 REFORMA - PLANTA PRAÇAS 02

ESCALA: 1 : 50

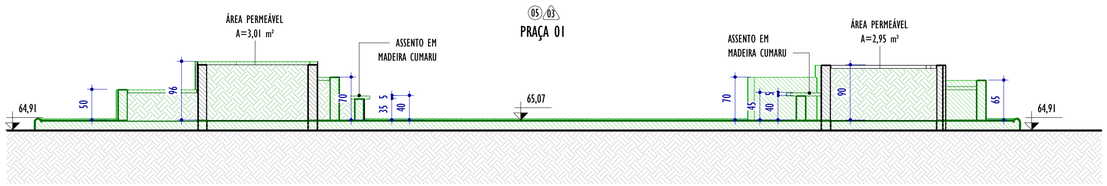

D REFORMA - CORTE DD

ESCALA: 1 : 50

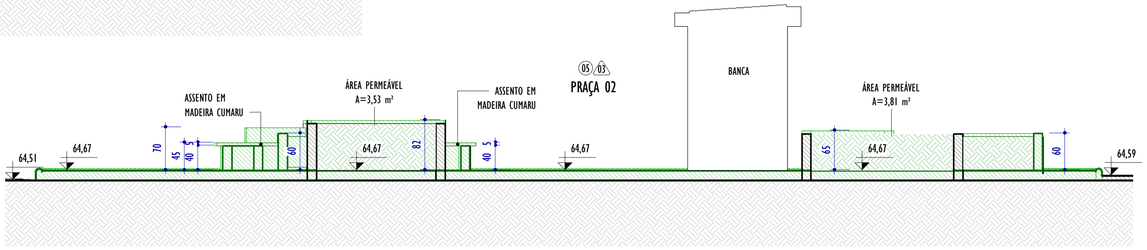

E REFORMA - CORTE EE

ESCALA: 1 : 50

LEGENDA ESPECIFICAÇÕES

PISO | TETO | PAREDE | DIVERSOS

QUADRO GERAL DE ESPECIFICAÇÕES - ACABAMENTOS

CÓD.	PISO / SUPERFÍCIES HORIZONTAIS
01	REVESTIMENTO EM CERÂMICA NAS DIMENSÕES 60X60CM, COR BRANCA COM REJUNTE NA COR DA CERÂMICA REF.: ELIANE OU SIMILAR
02	REVESTIMENTO EM PORCELANATO INTERNO ACETINADO BORDA RETA NAS DIMENSÕES 120X120, COR CINZA REF.: ELIANE OU SIMILAR
	REVESTIMENTO EM PISO INTERTRAVADO COM BLOCO RETANGULAR ESP=6CM
03	REVESTIMENTO EM GRANILITE COM JUNTAS DE DILATAÇÃO FORMANDO PAINÉIS NAS DIMENSÕES 120X120, COR CINZA
04	PASSEIO EM CONCRETO DESEMPENADO COM LASTRO DE BRITA E LONA PLÁSTICA SOBRE TERRA COMPACTADA

REV.	PISO DE PEDRAS EM BLOCO RETANGULAR ESP=6CM	DATA	EXEC.	VERIF.	APROV.
01	COMPATIBILIZAÇÃO	07/2024	LM	IF	SL
00	EMISSÃO INICIAL	06/2024	LM	IF	SL

CONTRATADA: viavoz

RT: Sinval Ladeira

REG. CREA: 28.498/D

ASS: SINVAL LADEIRA:13797247672 Assinado de forma digital por SINVAL LADEIRA:13797247672 Dados: 2024.07.26 18:46:48 -03'00'

CONTRATANTE: PREFEITURA MUNICIPAL DE MIMOSO DO SUL - SECRETARIA DE OBRAS E SERVIÇOS URBANOS

MUNICÍPIO/ÁREA: MIMOSO DO SUL/ES

PROGRAMA: TERMINAL RODOVIÁRIO ANTÔNIO NASSUR

TÍTULO E CONTEÚDO:

PROJETO ARQUITETÔNICO EXECUTIVO

REFORMA - PLANTA PRAÇAS 01 E 02

DATA:	JUNHO/2024	ESCALA:	INDICADA	FOLHA:
ARQUIVO:	ARQ-PE-MD5654-TRAN-062024-R01			11/20

Autenticar documento em https://mimosodosul.prefeiturasempapel.com.br/autenticidade
com o identificador 310032003100350032003A00500052004100. Documento assinado digitalmente conforme art. 4º, II da Lei 14.063/2020.

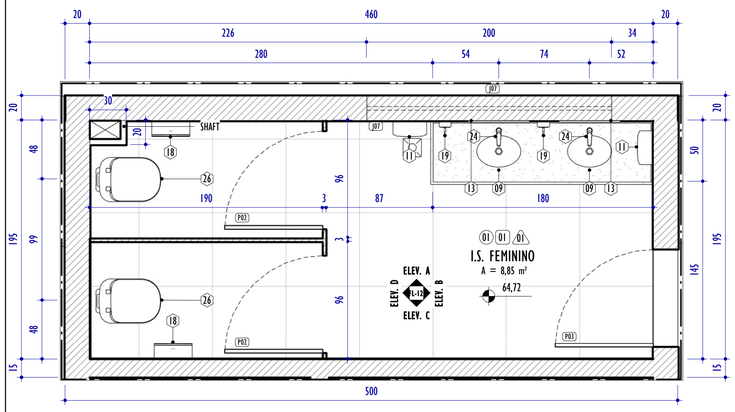

I DET. ÁREA MOLHADA - PLANTA - I.S FEMININO

ESCALA: 1 : 25

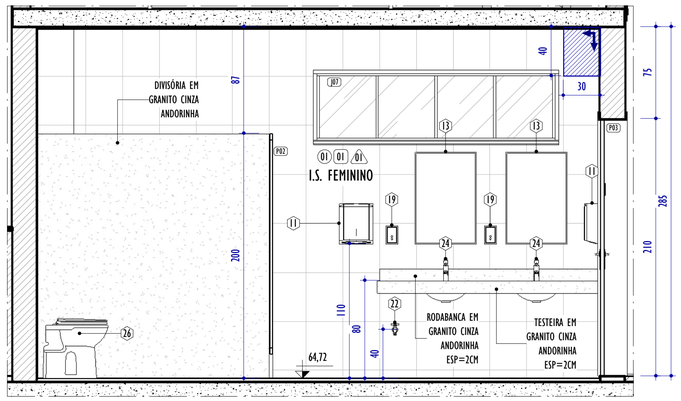

A ELEVAÇÃO A - I.S. FEMININO

ESCALA: 1 : 25

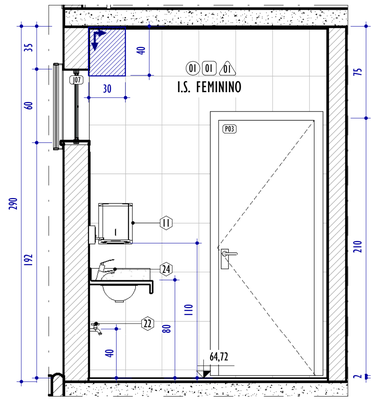

B ELEVAÇÃO B - I.S. FEMININO

ESCALA: 1 : 25

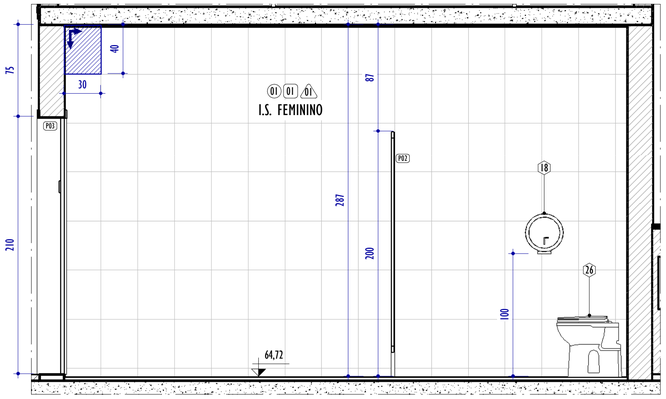

C ELEVAÇÃO C - I.S. FEMININO

ESCALA: 1 : 25

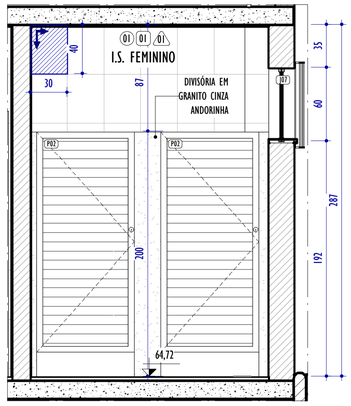

D ELEVAÇÃO D - I.S. FEMININO

ESCALA: 1 : 25

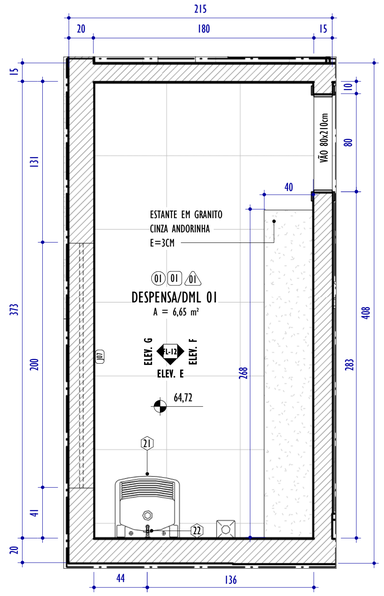

2 DET. ÁREA MOLHADA - PLANTA - DESPENSA/DML 01

ESCALA: 1 : 25

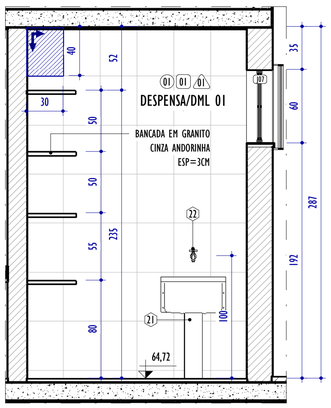

E ELEVAÇÃO E - DESPENSA/ DML 01

ESCALA: 1 : 25

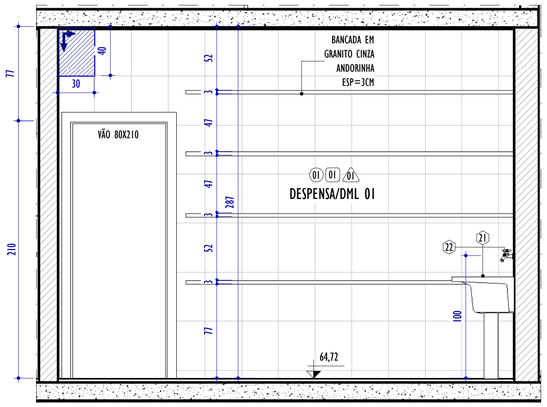

F ELEVAÇÃO F - DESPENSA/DML 01

ESCALA: 1 : 25

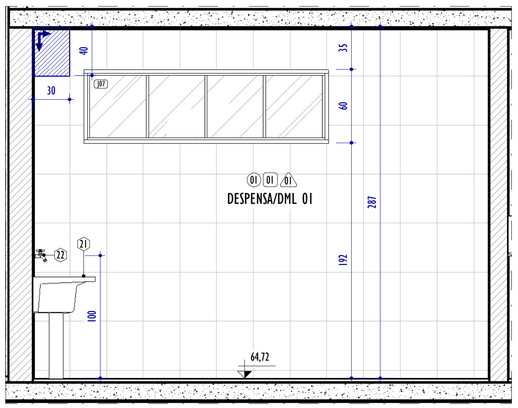

G ELEVAÇÃO G - DESPENSA/ DML 01

ESCALA: 1 : 25

NOTAS GERAIS:

LEGENDA ESPECIFICAÇÕES

PISO | TETO | PAREDE | DIVERSOS

LEGENDA PAGINAÇÃO DE PAREDE

INÍCIO E SENTIDO DA PAGINAÇÃO DE PISO E REVESTIMENTOS

QUADRO GERAL DE ESQUADRIAS - PORTAS

CÓD.	LARGURA	ALTURA	ABERTURA E NÚM. FOLHAS	MATERIAL/ACABAMENTO	QNTD.
P01	60	100	ABRIR, 1 FOLHA	PORTINHOLA EM VENEZIANA DE ALUMÍNIO	3
P02	80	200	ABRIR, 1 FOLHA	PORTA VENEZIANA DE ALUMÍNIO	3
P03	80	210	ABRIR, 1 FOLHA	PORTA DE MADEIRA MACIÇA LÂMINA NATURAL	5
P04	90	210	GIRO, 1 FOLHA	PORTA DE MADEIRA MACIÇA COM BARRA DE APOIO PARA P.C.R, LÂMINA NATURAL E CHAPA DE AÇO ANTICHOQUE	1

QUADRO GERAL DE ESQUADRIAS - JANELAS

CÓD.	LARGURA	ALTURA	ALTURA PEITORIL	ABERTURA E NÚM. FOLHAS	MATERIAL/ACABAMENTO	QNTD.
J01	100	60	190	MAXIM AR, 1 FOLHA	JANELA EM ALUMÍNIO COM PINTURA ESMALTE NA COR PRETA E VIDRO LISO TEMPERADO INCOLOR 6MM	1
J02	100	110	105	GUILHOTINA, 1 FOLHA	JANELA EM ALUMÍNIO COM PINTURA ESMALTE NA COR PRETA E VIDRO LISO TEMPERADO INCOLOR 6MM	2
J03	100	135	80	GUILHOTINA, 1 FOLHA	JANELA EM ALUMÍNIO COM PINTURA ESMALTE NA COR PRETA E VIDRO LISO TEMPERADO INCOLOR 6MM	3
J04	115	110	105	GUILHOTINA, 1 FOLHA	JANELA EM ALUMÍNIO COM PINTURA ESMALTE NA COR PRETA E VIDRO LISO TEMPERADO INCOLOR 6MM	2
J05	150	110	105	GUILHOTINA, 1 FOLHA	JANELA EM ALUMÍNIO COM PINTURA ESMALTE NA COR PRETA E VIDRO LISO TEMPERADO INCOLOR 6MM	1
J06	175	110	105	GUILHOTINA, 1 FOLHA	JANELA EM ALUMÍNIO COM PINTURA ESMALTE NA COR PRETA E VIDRO LISO TEMPERADO INCOLOR 6MM	2
J07	200	60	190	MAXIM AR, 4 FOLHA	JANELA EM ALUMÍNIO COM PINTURA ESMALTE NA COR PRETA E VIDRO LISO TEMPERADO INCOLOR 6MM	4

QUADRO GERAL DE ESPECIFICAÇÕES - ACABAMENTOS

CÓD.	PISO / SUPERFÍCIES HORIZONTAIS
01	REVESTIMENTO EM CERÂMICA NAS DIMENSÕES 60X60CM, COR BRANCA COM REJUNTE NA COR DA CERÂMICA REF.: ELIANE OU SIMILAR
02	REVESTIMENTO EM PORCELANATO INTERNO ACETINADO BORDA RETA NAS DIMENSÕES 120X120, COR CINZA REF.: ELIANE OU SIMILAR
CÓD.	**VEDAÇÕES / REVESTIMENTOS / ELEMENTOS VERTICAIS**
01	REVESTIMENTO EM CERÂMICA NAS DIMENSÕES 30X40, COR BRANCA REF.: SUVINIL OU SIMILAR
02	REVESTIMENTO EM PINTURA ACRÍLICA COR BRANCO GELO REF.: SUVINIL OU SIMILAR COM RODAPÉ EM PORCELANATO INTERNO ACETINADO BORDA RETA 120X120CM H=10CM REF.: ELIANE OU SIMILAR
03	REVESTIMENTO EM PINTURA ACRÍLICA, COR CIMENTO QUEIMADO, REF: SUVINIL OU SIMILAR
S01	SOLEIRA EM GRANITO CINZA ANDORINHA, ACABAMENTO POLIDO
CÓD.	**TETOS**
01	TETO COM PINTURA EM TINTA ACRÍLICA COR BRANCO NEVE REF.: SUVINIL OU SIMILAR

DIVERSOS

CÓD.	PEÇAS HIDROSSANITÁRIAS / ACESSÓRIOS / DIVERSOS	QNTD.
01	ALARME SONORO (SIRENE) E ACIONADOR, COM FIO, PARA SANITÁRIO ACESSÍVEL REF.: SKU 51.041 OU SIMILAR; INTENSIDADE E FREQUENCIA ENTRE 500HZ E 3000HZ; FREQUÊNCIA VARIÁVEL ALTERNADAMENTE ENTRE 50M GRAVE E AGUDO; INTERMITÊNCIA DE 1 A 3 VEZES POR SEGUNDO; INTENSIDADE RECOMENDADA ENTRE 33dBA E 40 dBA, PODENDO CHEGAR A 60dBA	1
02	BARRA DE APOIO RETA, EM ACO INOX POLIDO, COMPRIMENTO 40 CM, FIXADA NA PAREDE	2
05	BARRA DE APOIO RETA, EM ACO INOX POLIDO, COMPRIMENTO 80 CM, FIXADA NA PAREDE	3
06	BASE METÁLICA SUPORTE CAIXA D'ÁGUA	3
07	BEBEDOURO DUPLO EM AÇO INOXIDÁVEL	1
08	CAIXA D'ÁGUA DE POLIETILENO, 500 L	5
09	CUBA DE EMBUTIR OVAL EM LOUÇA BRANCA, 35 X 50CM OU EQUIVALENTE	4
10	CUBA DE EMBUTIR RETANGULAR DE AÇO INOXIDÁVEL, 46 X 30 X 12 CM	2
11	DISPENSER EM PLÁSTICO PARA PAPEL TOALHA 2 OU 3 FOLHAS	5
12	ESPELHO ACESSÍVEL INCLINADO	1
13	ESPELHO DE CRISTAL NAS DIMENSÕES 50x75, ESP=4MM, FIXADO COM 4 PARAFUSOS TIPO FINESSON. H DE INSTALAÇÃO = VER DETALHE	4
14	LAVATÓRIO COLETIVO EM AÇO INOX	1
15	LAVATÓRIO DE CANTO DE LOUÇA BRANCA, SEM COLUNA, TAMANHO PEQUENO	3
17	MICTÓRIO SIFONADO LOUÇA BRANCA	1
18	PAPELEIRA PLÁSTICA TIPO DISPENSER PARA PAPEL HIGIÊNICO ROLÃO	4
19	SABONETEIRA PLÁSTICA TIPO DISPENSER PARA SABONETE LIQUIDO COM RESERVATÓRIO DE 800ML	5
20	SIRENE DE ALARME SONORO P.C.D.	1
21	TANQUE DE LOUÇA BRANCA COM COLUNA, 30L, INCLUSO SIFÃO FLEXÍVEL EM PVC E VÁLVULA METÁLICA	2
22	TORNEIRA CROMADA 1/2 OU 3/4 PARA TANQUE	4
23	TORNEIRA CROMADA DE MESA, BICA ALTA, 1/2 OU 3/4, PARA LAVATÓRIO	2
24	TORNEIRA CROMADA DE MESA, FECHAMENTO AUTOMÁTICO COM ALAVANCA, 1/2 OU 3/4, PARA LAVATÓRIO	5
25	VASO SANITARIO SIFONADO CONVENCIONAL COM LOUÇA BRANCA, INCLUSO CONJUNTO DE LIGAÇÃO PARA BACIA SANITÁRIA AJUSTÁVEL	3
26	VASO SANITARIO SIFONADO CONVENCIONAL PARA PCD SEM FURO FRONTAL COM LOUÇA BRANCA SEM ASSENTO, INCLUSO CONJUNTO DE LIGAÇÃO PARA BACIA SANITÁRIA AJUSTÁVEL	4

REV.	DESCRIÇÃO	DATA	EXEC.	VERIF.	APROV.
01	COMPATIBILIZAÇÃO	07/2024	LM	IF	SL
00	EMISSÃO INICIAL	06/2024	LM	IF	SL

CONTRATADA: viavoz

RT: Sinval Ladeira

REG. CREA: 28.498/D

ASS: SINVAL LADEIRA:13797247672 — Assinado de forma digital por SINVAL LADEIRA:13797247672 Dados: 2024.07.26 18:40:42 -03'00'

CONTRATANTE: PREFEITURA MUNICIPAL DE MIMOSO DO SUL - SECRETARIA DE OBRAS E SERVIÇOS URBANOS

MUNICÍPIO/ÁREA: MIMOSO DO SUL/ES

PROGRAMA: TERMINAL RODOVIÁRIO ANTÔNIO NASSUR

TÍTULO E CONTEÚDO: PROJETO ARQUITETÔNICO EXECUTIVO

DETALHAMENTO ÁREA MOLHADA - I.S. FEMININO E DESPENSA/DML 01

DATA:	JUNHO/2024	ESCALA:	INDICADA	FOLHA:
ARQUIVO:	ARQ-PE-MD5654-TRAN-062024-R01			12/20

Autenticar documento em https://mimosodosul.prefeiturasempapel.com.br/autenticidade
com o identificador 3100320031003500320034005600520041001. Documento assinado digitalmente conforme art. 4º, II da Lei 14.063/2020.

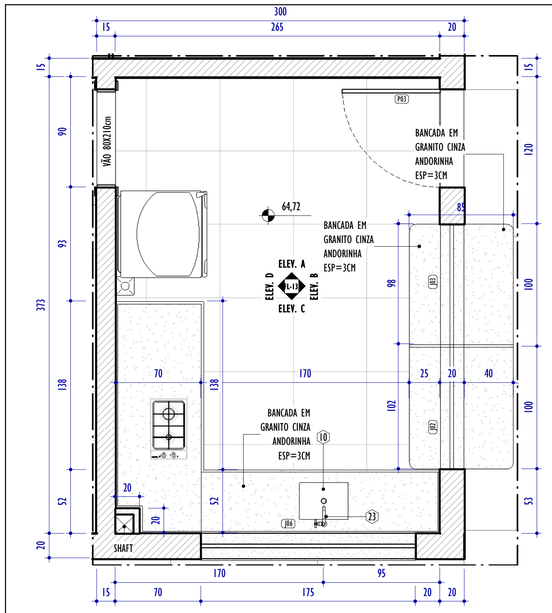

I DET. ÁREA MOLHADA - PLANTA - LANCHONETE 01
ESCALA: 1 : 25

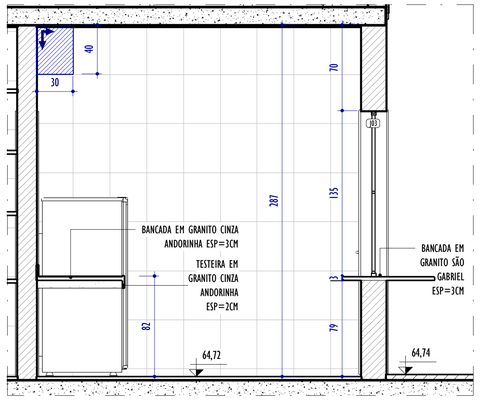

A ELEVAÇÃO A - LANCHONETE 01
ESCALA: 1 : 25

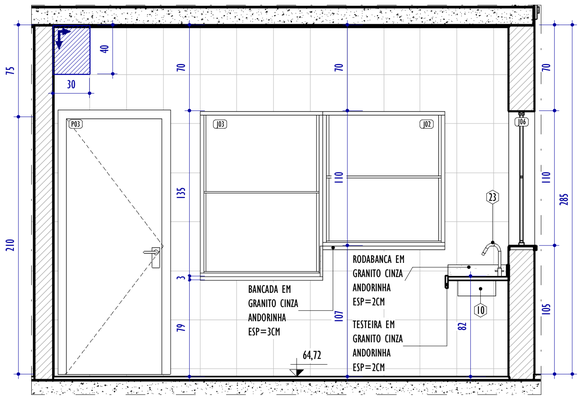

B ELEVAÇÃO B - LANCHONETE 01
ESCALA: 1 : 25

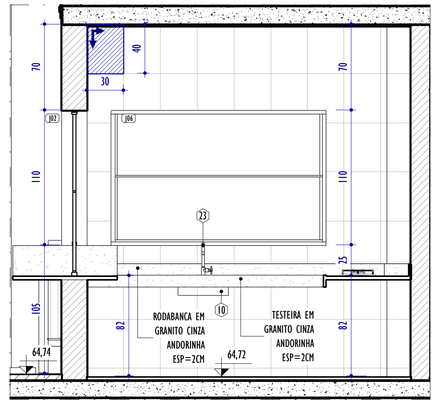

C ELEVAÇÃO C - LANCHONETE 01
ESCALA: 1 : 25

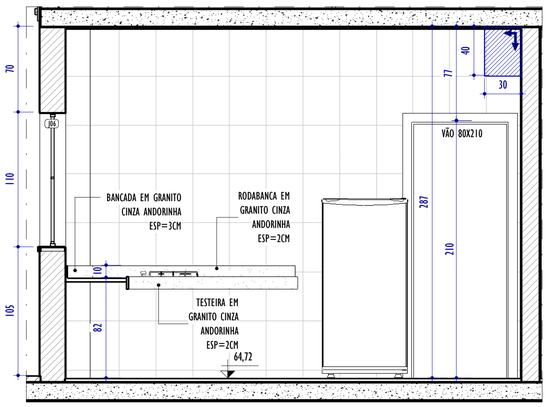

D ELEVAÇÃO D - LANCHONETE 01
ESCALA: 1 : 25

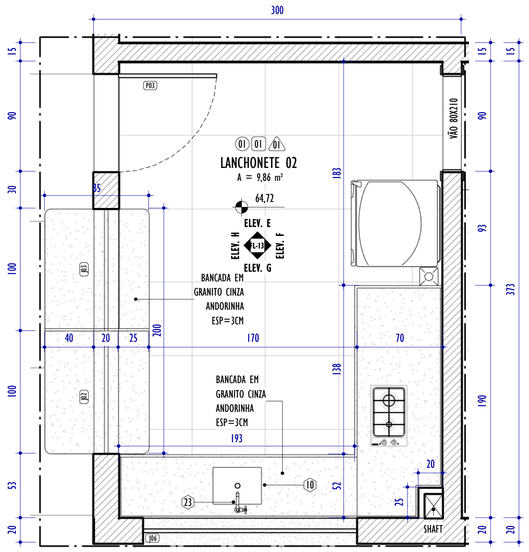

2 DET. ÁREA MOLHADA - PLANTA - LANCHONETE 02
ESCALA: 1 : 25

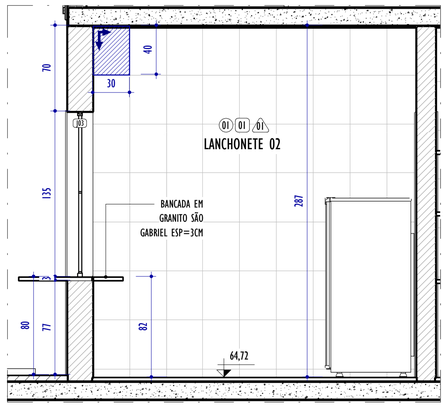

E ELEVAÇÃO E - LANCHONETE 02
ESCALA: 1 : 25

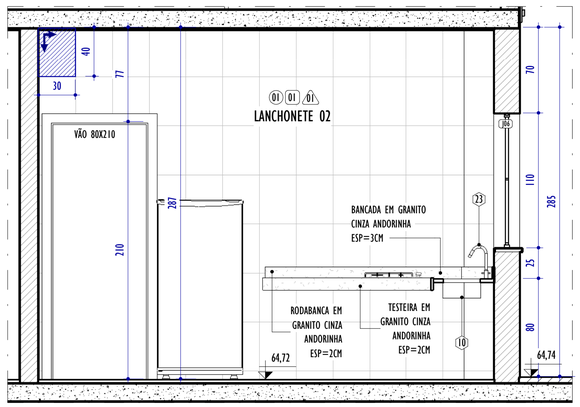

F ELEVAÇÃO F - LANCHONETE 02
ESCALA: 1 : 25

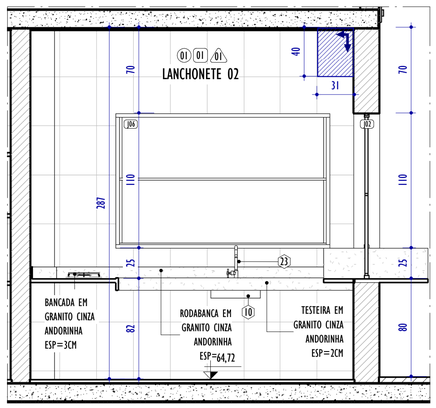

G ELEVAÇÃO G - LANCHONETE 02
ESCALA: 1 : 25

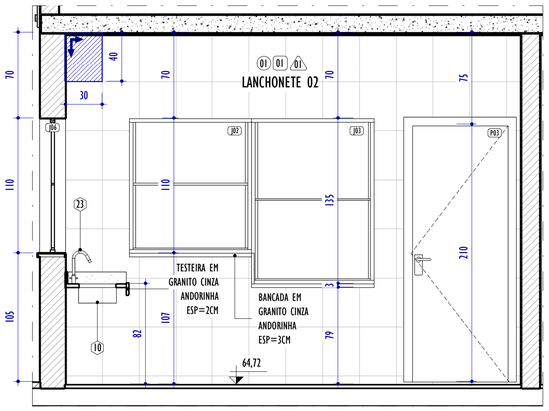

H ELEVAÇÃO H - LANCHONETE 02
ESCALA: 1 : 25

LEGENDA ESPECIFICAÇÕES

PISO | TETO | PAREDE | DIVERSOS

LEGENDA PAGINAÇÃO DE PAREDE

INÍCIO E SENTIDO DA PAGINAÇÃO DE PISO E REVESTIMENTOS

QUADRO GERAL DE ESPECIFICAÇÕES - ACABAMENTOS

CÓD.	PISO / SUPERFÍCIES HORIZONTAIS
01	REVESTIMENTO EM CERÂMICA NAS DIMENSÕES 60X60CM, COR BRANCA COM REJUNTE NA COR DA CERÂMICA REF.: ELIANE OU SIMILAR
02	REVESTIMENTO EM PORCELANATO INTERNO ACETINADO BORDA RETA NAS DIMENSÕES 120X120, COR CINZA REF.: ELIANE OU SIMILAR
CÓD.	VEDAÇÕES / REVESTIMENTOS / ELEMENTOS VERTICAIS
01	REVESTIMENTO EM CERÂMICA NAS DIMENSÕES 30X40, COR BRANCA REF.: SUVINIL OU SIMILAR
02	REVESTIMENTO EM PINTURA ACRÍLICA COR BRANCO GELO REF.: SUVINIL OU SIMILAR COM RODAPÉ EM PORCELANATO INTERNO ACETINADO BORDA RETA 120X120CM H=10CM REF.: ELIANE OU SIMILAR
03	REVESTIMENTO EM PINTURA ACRÍLICA, COR CIMENTO QUEIMADO. REF: SUVINIL OU SIMILAR
CÓD.	TETOS
01	TETO COM PINTURA EM TINTA ACRÍLICA COR BRANCO NEVE REF.: SUVINIL OU SIMILAR

DIVERSOS

CÓD.	PEÇAS HIDROSSANITÁRIAS / ACESSÓRIOS / DIVERSOS	QNTD.
01	ALARME SONORO (SIRENE) E ACIONADOR, COM FIO, PARA SANITÁRIO ACESSÍVEL REF.: SKU 51.041 OU SIMILAR; INTENSIDADE E FREQUENCIA ENTRE 500HZ E 3000HZ; FREQUÊNCIA VARIÁVEL ALTERNADAMENTE ENTRE 50M GRAVE E AGUDO; INTERMITÊNCIA DE 1 A 3 VEZES POR SEGUNDO; INTENSIDADE RECOMENDADA ENTRE 33dBA E 40 dBA, PODENDO CHEGAR A 60dBA	1
02	BARRA DE APOIO RETA, EM ACO INOX POLIDO, COMPRIMENTO 40 CM, FIXADA NA PAREDE	2
05	BARRA DE APOIO RETA, EM ACO INOX POLIDO, COMPRIMENTO 80 CM, FIXADA NA PAREDE	3
06	BASE METÁLICA SUPORTE CAIXA D'ÁGUA	3
07	BEBEDOURO DUPLO EM AÇO INOXIDÁVEL	1
08	CAIXA D'ÁGUA DE POLIETILENO, 500 L	5
09	CUBA DE EMBUTIR OVAL EM LOUÇA BRANCA, 35 X 50CM OU EQUIVALENTE	4
10	CUBA DE EMBUTIR RETANGULAR DE AÇO INOXIDÁVEL, 46 X 30 X 12 CM	2
11	DISPENSER EM PLÁSTICO PARA PAPEL TOALHA 2 OU 3 FOLHAS	5
12	ESPELHO ACESSÍVEL INCLINADO	1
13	ESPELHO DE CRISTAL NAS DIMENSÕES 50x75, ESP=4MM, FIXADO COM 4 PARAFUSOS TIPO FINESSON. H DE INSTALAÇÃO = VER DETALHE	4
14	LAVATÓRIO COLETIVO EM AÇO INOX	1
15	LAVATÓRIO DE CANTO DE LOUÇA BRANCA, SEM COLUNA, TAMANHO PEQUENO	3
17	MICTÓRIO SIFONADO LOUÇA BRANCA	1
18	PAPELEIRA PLÁSTICA TIPO DISPENSER PARA PAPEL HIGIÊNICO ROLÃO	4
19	SABONETEIRA PLÁSTICA TIPO DISPENSER PARA SABONETE LIQUIDO COM RESERVATÓRIO DE 800ML	5
20	SIRENE DE ALARME SONORO P.C.D.	1
21	TANQUE DE LOUÇA BRANCA COM COLUNA, 30L, INCLUSO SIFÃO FLEXÍVEL EM PVC E VÁLVULA METÁLICA	2
22	TORNEIRA CROMADA 1/2 OU 3/4 PARA TANQUE	4
23	TORNEIRA CROMADA DE MESA, BICA ALTA, 1/2 OU 3/4, PARA LAVATÓRIO	2
24	TORNEIRA CROMADA DE MESA, FECHAMENTO AUTOMÁTICO COM ALAVANCA, 1/2 OU 3/4, PARA LAVATÓRIO	5
25	VASO SANITARIO SIFONADO CONVENCIONAL COM LOUÇA BRANCA, INCLUSO CONJUNTO DE LIGAÇÃO PARA BACIA SANITÁRIA AJUSTÁVEL	3
26	VASO SANITARIO SIFONADO CONVENCIONAL PARA PCD SEM FURO FRONTAL COM LOUÇA BRANCA SEM ASSENTO, INCLUSO CONJUNTO DE LIGAÇÃO PARA BACIA SANITÁRIA AJUSTÁVEL	4

REV.	DESCRIÇÃO	DATA	EXEC.	VERIF.	APROV.
01	COMPATIBILIZAÇÃO	07/2024	LM	IF	SL
00	EMISSÃO INICIAL	06/2024	LM	IF	SL

CONTRATADA: viavoz

RT: Sinval Ladeira
REG. CREA: 28.498/D
ASS: SINVAL LADEIRA:13797247672 — Assinado de forma digital por SINVAL LADEIRA:13797247672 Dados: 2024.07.26 18:42:38 -03'00'

CONTRATANTE: PREFEITURA MUNICIPAL DE MIMOSO DO SUL - SECRETARIA DE OBRAS E SERVIÇOS URBANOS

MUNICÍPIO/ÁREA: MIMOSO DO SUL/ES

PROGRAMA: TERMINAL RODOVIÁRIO ANTÔNIO NASSUR

TÍTULO E CONTEÚDO: PROJETO ARQUITETÔNICO EXECUTIVO

DETALHAMENTO ÁREA MOLHADA - LANCHONETES 01 E 02

DATA: JUNHO/2024 | ESCALA: INDICADA | FOLHA: 13/20

ARQUIVO: ARQ-PE-MD5654-TRAN-062024-R01

Autenticar documento em https://mimosodosul.prefeiturasempapel.com.br/autenticidade
com o identificador 3100320031003500320032003A00500052004100. Documento assinado digitalmente conforme art. 4º, II da Lei 14.063/2020.

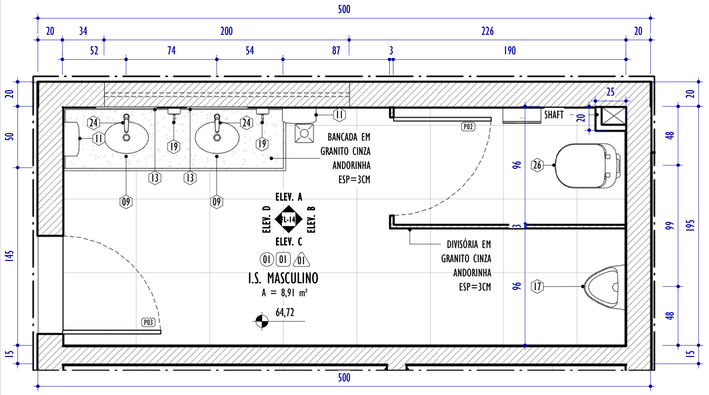

I DET. ÁREA MOLHADA - PLANTA - I.S MASCULINO

ESCALA: 1 : 25

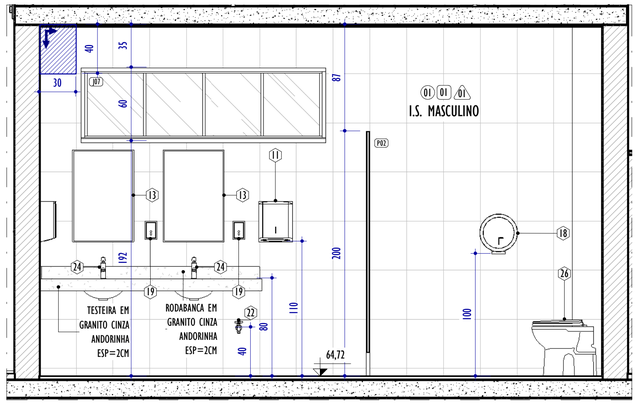

A ELEVAÇÃO A - I.S. SANITÁRIO

ESCALA: 1 : 25

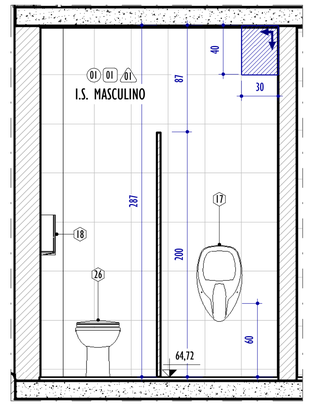

B ELEVAÇÃO B - I.S. MASCULINO

ESCALA: 1 : 25

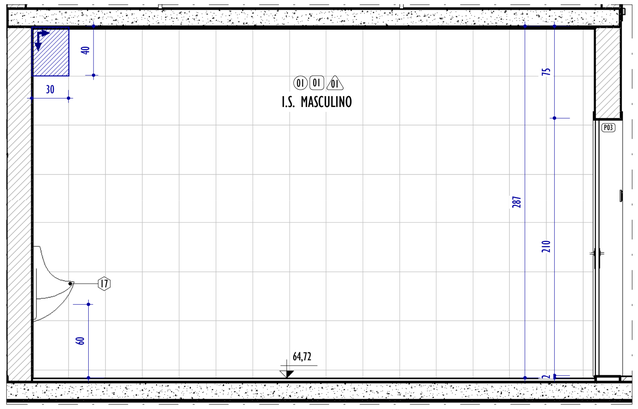

C ELEVAÇÃO C - I.S. MASCULINO

ESCALA: 1 : 25

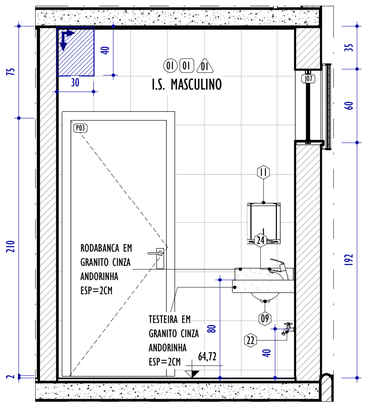

D ELEVAÇÃO D - I.S. MASCULINO

ESCALA: 1 : 25

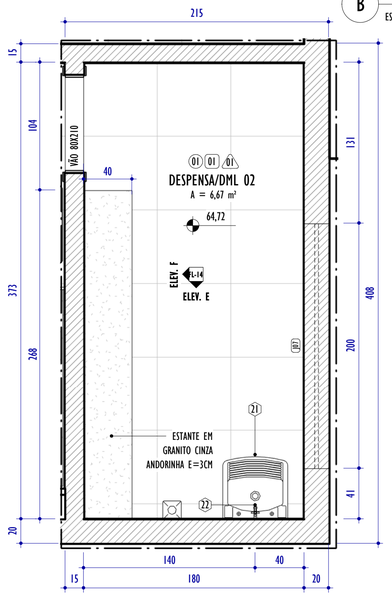

2 DET. ÁREA MOLHADA - PLANTA - DESPENSA/DML 02

ESCALA: 1 : 25

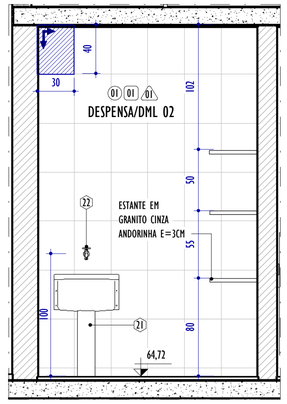

E ELEVAÇÃO E - DESPENSA/ DML 02

ESCALA: 1 : 25

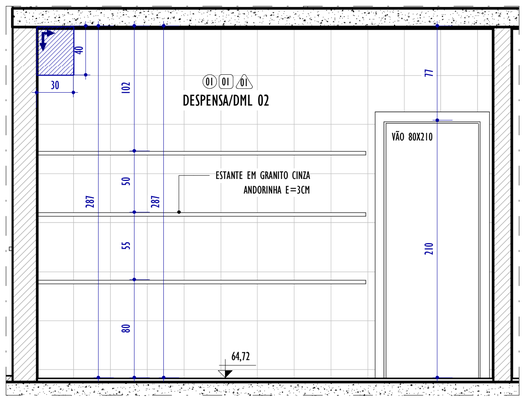

F ELEVAÇÃO F - DESPENSA/ DML 02

ESCALA: 1 : 25

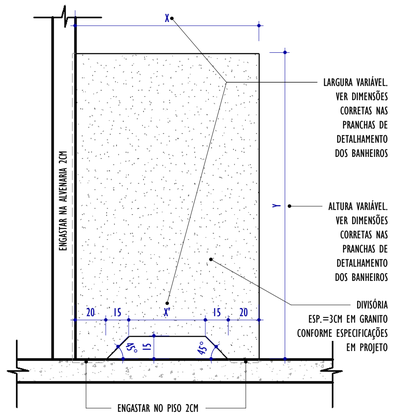

3 DET. DIVISÓRIA SANITÁRIA LATERAL

ESCALA: 1 : 20

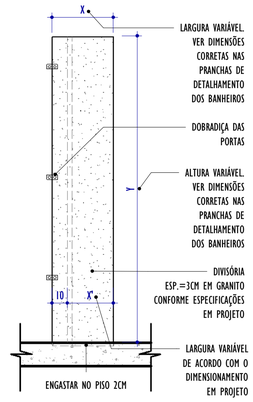

4 DET. DIVISÓRIA SANITÁRIA FRONTAL

ESCALA: 1 : 20

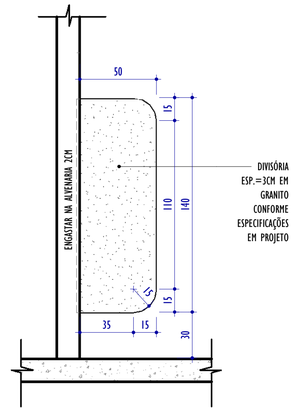

5 DET. DIVISÓRIA MICTÓRIO

ESCALA: 1 : 20

NOTAS GERAIS:

LEGENDA ESPECIFICAÇÕES

PISO | TETO | PAREDE | DIVERSOS

LEGENDA PAGINAÇÃO DE PAREDE

INÍCIO E SENTIDO DA PAGINAÇÃO DE PISO E REVESTIMENTOS

QUADRO GERAL DE ESQUADRIAS - JANELAS

CÓD.	LARGURA	ALTURA	ALTURA PEITORIL	ABERTURA E NÚM. FOLHAS	MATERIAL/ACABAMENTO	QNTD.
J01	100	60	190	MAXIM AR, 1 FOLHA	JANELA EM ALUMÍNIO COM PINTURA ESMALTE NA COR PRETA E VIDRO LISO TEMPERADO INCOLOR 6MM	1
J02	100	110	105	GUILHOTINA. 1 FOLHA	JANELA EM ALUMÍNIO COM PINTURA ESMALTE NA COR PRETA E VIDRO LISO TEMPERADO INCOLOR 6MM	2
J03	100	135	80	GUILHOTINA. 1 FOLHA	JANELA EM ALUMÍNIO COM PINTURA ESMALTE NA COR PRETA E VIDRO LISO TEMPERADO INCOLOR 6MM	3
J04	115	110	105	GUILHOTINA. 1 FOLHA	JANELA EM ALUMÍNIO COM PINTURA ESMALTE NA COR PRETA E VIDRO LISO TEMPERADO INCOLOR 6MM	2
J05	150	110	105	GUILHOTINA. 1 FOLHA	JANELA EM ALUMÍNIO COM PINTURA ESMALTE NA COR PRETA E VIDRO LISO TEMPERADO INCOLOR 6MM	1
J06	175	110	105	GUILHOTINA. 1 FOLHA	JANELA EM ALUMÍNIO COM PINTURA ESMALTE NA COR PRETA E VIDRO LISO TEMPERADO INCOLOR 6MM	2
J07	200	60	190	MAXIM AR, 4 FOLHA	JANELA EM ALUMÍNIO COM PINTURA ESMALTE NA COR PRETA E VIDRO LISO TEMPERADO INCOLOR 6MM	4

QUADRO GERAL DE ESQUADRIAS - PORTAS

CÓD.	LARGURA	ALTURA	ABERTURA E NÚM. FOLHAS	MATERIAL/ACABAMENTO	QNTD.
P01	60	100	ABRIR, 1 FOLHA	PORTINHOLA EM VENEZIANA DE ALUMÍNIO	3
P02	80	200	ABRIR, 1 FOLHA	PORTA VENEZIANA DE ALUMÍNIO	3
P03	80	210	ABRIR, 1 FOLHA	PORTA DE MADEIRA MACIÇA LÂMINA NATURAL	5
P04	90	210	GIRO, 1 FOLHA	PORTA DE MADEIRA MACIÇA COM BARRA DE APOIO PARA P.C.R, LÂMINA NATURAL E CHAPA DE AÇO ANTICHOQUE	1

DIVERSOS

CÓD.	PEÇAS HIDROSSANITÁRIAS / ACESSÓRIOS / DIVERSOS	QNTD.
01	ALARME SONORO (SIRENE) E ACIONADOR, COM FIO, PARA SANITÁRIO ACESSÍVEL REF.: SKU 51.041 OU SIMILAR; INTENSIDADE E FREQUENCIA ENTRE 500HZ E 3000HZ; FREQUÊNCIA VARIÁVEL ALTERNADAMENTE ENTRE 50M GRAVE E AGUDO; INTERMITÊNCIA DE 1 A 3 VEZES POR SEGUNDO; INTENSIDADE RECOMENDADA ENTRE 33dBA E 40 dBA, PODENDO CHEGAR A 60dBA	1
02	BARRA DE APOIO RETA, EM ACO INOX POLIDO, COMPRIMENTO 40 CM, FIXADA NA PAREDE	2
05	BARRA DE APOIO RETA, EM ACO INOX POLIDO, COMPRIMENTO 80 CM, FIXADA NA PAREDE	3
06	BASE METÁLICA SUPORTE CAIXA D'ÁGUA	3
07	BEBEDOURO DUPLO EM AÇO INOXIDÁVEL	1
08	CAIXA D'ÁGUA DE POLIETILENO, 500 L	5
09	CUBA DE EMBUTIR OVAL EM LOUÇA BRANCA, 35 X 50CM OU EQUIVALENTE	4
10	CUBA DE EMBUTIR RETANGULAR DE AÇO INOXIDÁVEL, 46 X 30 X 12 CM	2
11	DISPENSER EM PLÁSTICO PARA PAPEL TOALHA 2 OU 3 FOLHAS	5
12	ESPELHO ACESSÍVEL INCLINADO	1
13	ESPELHO DE CRISTAL NAS DIMENSÕES 50x75, ESP=4MM, FIXADO COM 4 PARAFUSOS TIPO FINESSON. H DE INSTALAÇÃO = VER DETALHE	4
14	LAVATÓRIO COLETIVO EM AÇO INOX	1
15	LAVATÓRIO DE CANTO DE LOUÇA BRANCA, SEM COLUNA, TAMANHO PEQUENO	3
17	MICTÓRIO SIFONADO LOUÇA BRANCA	1
18	PAPELEIRA PLÁSTICA TIPO DISPENSER PARA PAPEL HIGIÊNICO ROLÃO	4
19	SABONETEIRA PLÁSTICA TIPO DISPENSER PARA SABONETE LIQUIDO COM RESERVATÓRIO DE 800ML	5
20	SIRENE DE ALARME SONORO P.C.D.	1
21	TANQUE DE LOUÇA BRANCA COM COLUNA, 30L, INCLUSO SIFÃO FLEXÍVEL EM PVC E VÁLVULA METÁLICA	2
22	TORNEIRA CROMADA 1/2 OU 3/4 PARA TANQUE	4
23	TORNEIRA CROMADA DE MESA, BICA ALTA, 1/2 OU 3/4, PARA LAVATÓRIO	2
24	TORNEIRA CROMADA DE MESA, FECHAMENTO AUTOMÁTICO COM ALAVANCA, 1/2 OU 3/4, PARA LAVATÓRIO	5
25	VASO SANITARIO SIFONADO CONVENCIONAL COM LOUÇA BRANCA, INCLUSO CONJUNTO DE LIGAÇÃO PARA BACIA SANITÁRIA AJUSTÁVEL	3
26	VASO SANITARIO SIFONADO CONVENCIONAL PARA PCD SEM FURO FRONTAL COM LOUÇA BRANCA SEM ASSENTO, INCLUSO CONJUNTO DE LIGAÇÃO PARA BACIA SANITÁRIA AJUSTÁVEL	4

QUADRO GERAL DE ESPECIFICAÇÕES - ACABAMENTOS

CÓD.	PISO / SUPERFÍCIES HORIZONTAIS
01	REVESTIMENTO EM CERÂMICA NAS DIMENSÕES 60X60CM, COR BRANCA COM REJUNTE NA COR DA CERÂMICA REF.: ELIANE OU SIMILAR
02	REVESTIMENTO EM PORCELANATO INTERNO ACETINADO BORDA RETA NAS DIMENSÕES 120X120, COR CINZA REF.: ELIANE OU SIMILAR
CÓD.	VEDAÇÕES / REVESTIMENTOS / ELEMENTOS VERTICAIS
01	REVESTIMENTO EM CERÂMICA NAS DIMENSÕES 30X40, COR BRANCA REF.: SUVINIL OU SIMILAR
02	REVESTIMENTO EM PINTURA ACRÍLICA COR BRANCO GELO REF.: SUVINIL OU SIMILAR COM RODAPÉ EM PORCELANATO INTERNO ACETINADO BORDA RETA 120X120CM H=10CM REF.: ELIANE OU SIMILAR
CÓD.	TETOS
01	TETO COM PINTURA EM TINTA ACRÍLICA COR BRANCO NEVE REF.: SUVINIL OU SIMILAR

REV.	DESCRIÇÃO	DATA	EXEC.	VERIF.	APROV.
01	COMPATIBILIZAÇÃO	07/2024	LM	IF	SL
00	EMISSÃO INICIAL	06/2024	LM	IF	SL

CONTRATADA: viavoz

RT: Sinval Ladeira
REG. CREA: 28.498/D
ASS: SINVAL LADEIRA:13797247672 — Assinado de forma digital por SINVAL LADEIRA:13797247672 Dados: 2024.07.26 18:42:56 -03'00'

CONTRATANTE: PREFEITURA MUNICIPAL DE MIMOSO DO SUL - SECRETARIA DE OBRAS E SERVIÇOS URBANOS

MUNICÍPIO/ÁREA: MIMOSO DO SUL/ES

PROGRAMA: TERMINAL RODOVIÁRIO ANTÔNIO NASSUR

TÍTULO E CONTEÚDO: PROJETO ARQUITETÔNICO EXECUTIVO

DETALHAMENTO ÁREA MOLHADA - I.S. MASCULINO E DESPENSA/ DML 02

DATA: JUNHO/2024 | ESCALA: INDICADA | FOLHA: 14/20

ARQUIVO: ARQ-PE-MD5654-TRAN-062024-R01

Autenticar documento em https://mimosodosul.prefeiturasempapel.com.br/autenticidade
com o identificador 3100320031003500320030050000520041 00, Documento assinado digitalmente conforme art. 4º, II da Lei 14.063/2020.

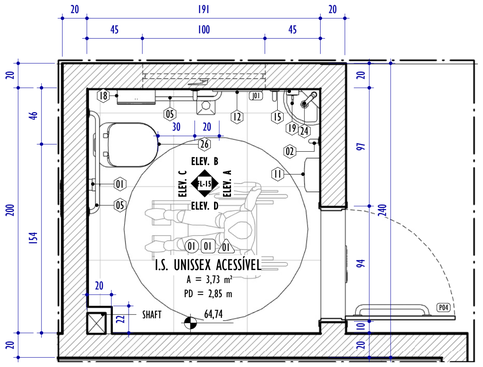

I DET. ÁREA MOLHADA - PLANTA - I.S. UNISSEX PCD

ESCALA: 1 : 25

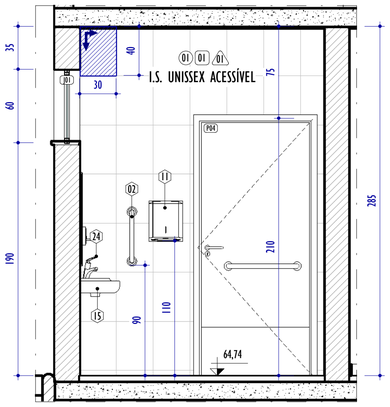

A ELEVAÇÃO A - I.S. UNISSEX PCD

ESCALA: 1 : 25

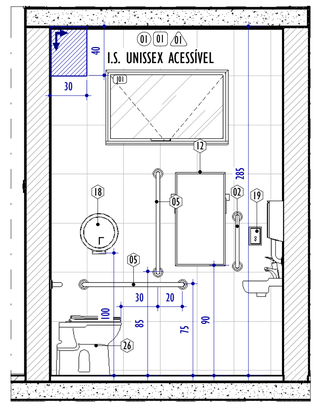

B ELEVAÇÃO B - I.S. UNISSEX PCD

ESCALA: 1 : 25

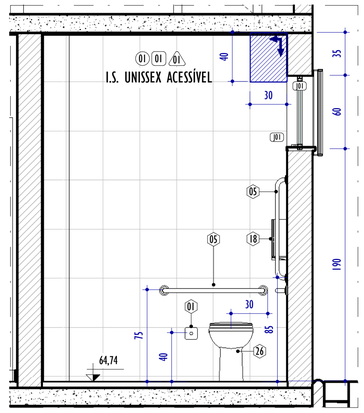

C ELEVAÇÃO C - I.S. UNISSEX PCD

ESCALA: 1 : 25

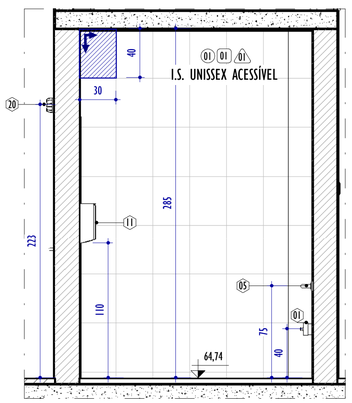

D ELEVAÇÃO D - I.S. UNISSEX PCD

ESCALA: 1 : 25

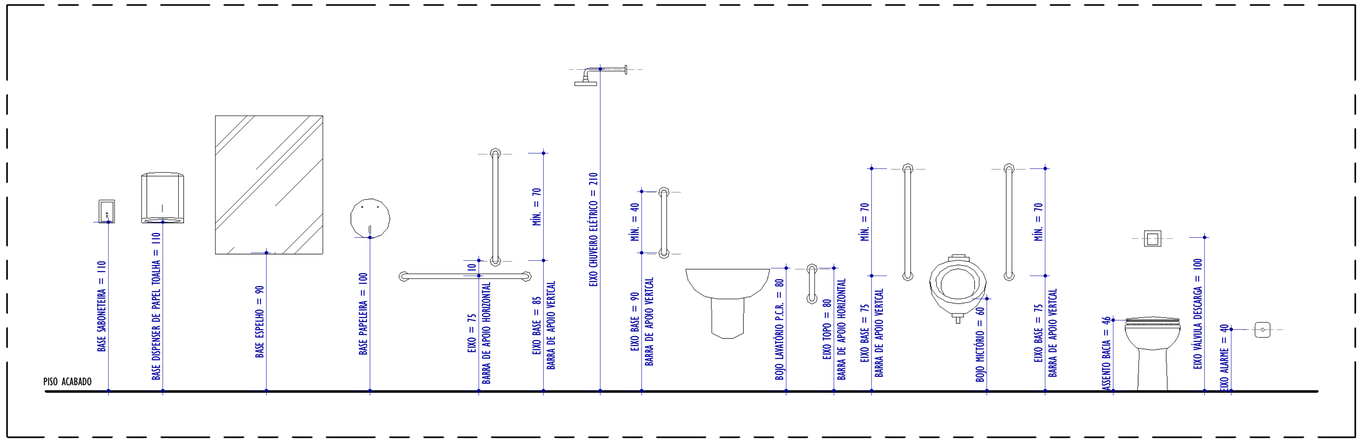

2 DET. GABARITO DE ALTURAS PARA P.C.D.

ESCALA: 1 : 20

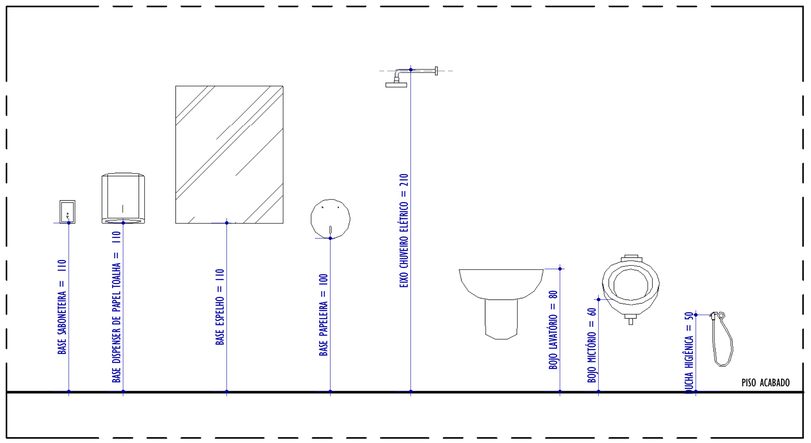

3 DET. GABARITO DE ALTURAS

ESCALA: 1 : 20

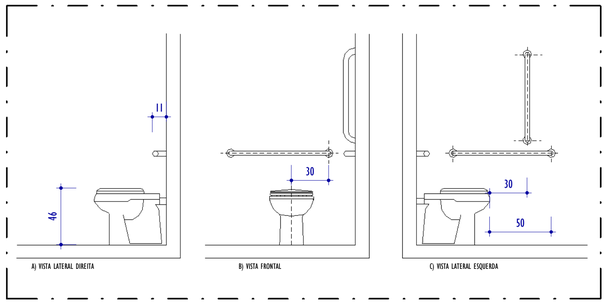

4 DET. BACIA SANITÁRIA P.C.R

ESCALA: 1 : 25

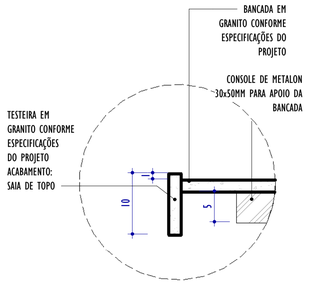

5 DET. TESTEIRA 10CM BANCADA MOLHADA

ESCALA: 1 : 5

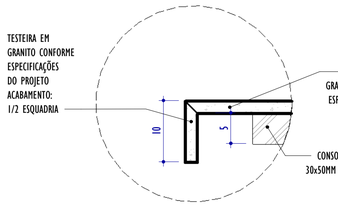

6 DET. TESTEIRA 10CM BANCADA SECA

ESCALA: 1 : 5

NOTAS GERAIS:

LEGENDA ESPECIFICAÇÕES

PISO | TETO | PAREDE | DIVERSOS

LEGENDA PAGINAÇÃO DE PISO

INÍCIO E SENTIDO DA PAGINAÇÃO DE PISO E REVESTIMENTOS

QUADRO GERAL DE ESPECIFICAÇÕES - ACABAMENTOS

CÓD.	PISO / SUPERFÍCIES HORIZONTAIS
01	REVESTIMENTO EM CERÂMICA NAS DIMENSÕES 60X60CM, COR BRANCA COM REJUNTE NA COR DA CERÂMICA REF.: ELIANE OU SIMILAR
02	REVESTIMENTO EM PORCELANATO INTERNO ACETINADO BORDA RETA NAS DIMENSÕES 120X120, COR CINZA REF.: ELIANE OU SIMILAR
CÓD.	**VEDAÇÕES / REVESTIMENTOS / ELEMENTOS VERTICAIS**
01	REVESTIMENTO EM CERÂMICA NAS DIMENSÕES 30X40, COR BRANCA REF.: SUVINIL OU SIMILAR
02	REVESTIMENTO EM PINTURA ACRÍLICA COR BRANCO GELO REF.: SUVINIL OU SIMILAR COM RODAPÉ EM PORCELANATO INTERNO ACETINADO BORDA RETA 120X120CM H=10CM REF.: ELIANE OU SIMILAR
03	REVESTIMENTO EM PINTURA ACRÍLICA, COR CIMENTO QUEIMADO. REF: SUVINIL OU SIMILAR
CÓD.	**TETOS**
01	TETO COM PINTURA EM TINTA ACRÍLICA COR BRANCO NEVE REF.: SUVINIL OU SIMILAR

QUADRO GERAL DE ESQUADRIAS - JANELAS

CÓD.	LARGURA	ALTURA	ALTURA PEITORIL	ABERTURA E NÚM. FOLHAS	MATERIAL/ACABAMENTO	QNTD.
J01	100	60	190	MAXIM AR, 1 FOLHA	JANELA EM ALUMÍNIO COM PINTURA ESMALTE NA COR PRETA E VIDRO LISO TEMPERADO INCOLOR 6MM	1
J02	100	110	105	GUILHOTINA. 1 FOLHA	JANELA EM ALUMÍNIO COM PINTURA ESMALTE NA COR PRETA E VIDRO LISO TEMPERADO INCOLOR 6MM	2
J03	100	135	80	GUILHOTINA. 1 FOLHA	JANELA EM ALUMÍNIO COM PINTURA ESMALTE NA COR PRETA E VIDRO LISO TEMPERADO INCOLOR 6MM	3
J04	115	110	105	GUILHOTINA. 1 FOLHA	JANELA EM ALUMÍNIO COM PINTURA ESMALTE NA COR PRETA E VIDRO LISO TEMPERADO INCOLOR 6MM	2
J05	150	110	105	GUILHOTINA. 1 FOLHA	JANELA EM ALUMÍNIO COM PINTURA ESMALTE NA COR PRETA E VIDRO LISO TEMPERADO INCOLOR 6MM	1
J06	175	110	105	GUILHOTINA. 1 FOLHA	JANELA EM ALUMÍNIO COM PINTURA ESMALTE NA COR PRETA E VIDRO LISO TEMPERADO INCOLOR 6MM	2
J07	200	60	190	MAXIM AR, 4 FOLHA	JANELA EM ALUMÍNIO COM PINTURA ESMALTE NA COR PRETA E VIDRO LISO TEMPERADO INCOLOR 6MM	4

QUADRO GERAL DE ESQUADRIAS - PORTAS

CÓD.	LARGURA	ALTURA	ABERTURA E NÚM. FOLHAS	MATERIAL/ACABAMENTO	QNTD.
P01	60	100	ABRIR, 1 FOLHA	PORTINHOLA EM VENEZIANA DE ALUMÍNIO	3
P02	80	200	ABRIR, 1 FOLHA	PORTA VENEZIANA DE ALUMÍNIO	3
P03	80	210	ABRIR, 1 FOLHA	PORTA DE MADEIRA MACIÇA LÂMINA NATURAL	5
P04	90	210	GIRO, 1 FOLHA	PORTA DE MADEIRA MACIÇA COM BARRA DE APOIO PARA P.C.R, LÂMINA NATURAL E CHAPA DE AÇO ANTICHOQUE	1

DIVERSOS

CÓD.	PEÇAS HIDROSSANITÁRIAS / ACESSÓRIOS / DIVERSOS	QNTD.
01	ALARME SONORO (SIRENE) E ACIONADOR, COM FIO, PARA SANITÁRIO ACESSÍVEL REF.: SKU 51.041 OU SIMILAR; INTENSIDADE E FREQUENCIA ENTRE 500HZ E 3000HZ; FREQUÊNCIA VARIÁVEL ALTERNADAMENTE ENTRE 50M GRAVE E AGUDO; INTERMITÊNCIA DE 1 A 3 VEZES POR SEGUNDO; INTENSIDADE RECOMENDADA ENTRE 33dBA E 40 dBA, PODENDO CHEGAR A 60dBA	1
02	BARRA DE APOIO RETA, EM ACO INOX POLIDO, COMPRIMENTO 40 CM, FIXADA NA PAREDE	2
05	BARRA DE APOIO RETA, EM ACO INOX POLIDO, COMPRIMENTO 80 CM, FIXADA NA PAREDE	3
06	BASE METÁLICA SUPORTE CAIXA D'ÁGUA	3
07	BEBEDOURO DUPLO EM AÇO INOXIDÁVEL	1
08	CAIXA D'ÁGUA DE POLIETILENO, 500 L	5
09	CUBA DE EMBUTIR OVAL EM LOUÇA BRANCA, 35 X 50CM OU EQUIVALENTE	4
10	CUBA DE EMBUTIR RETANGULAR DE AÇO INOXIDÁVEL, 46 X 30 X 12 CM	2
11	DISPENSER EM PLÁSTICO PARA PAPEL TOALHA 2 OU 3 FOLHAS	5
12	ESPELHO ACESSÍVEL INCLINADO	1
13	ESPELHO DE CRISTAL NAS DIMENSÕES 50x75, ESP=4MM, FIXADO COM 4 PARAFUSOS TIPO FINESSON. H DE INSTALAÇÃO = VER DETALHE	4
14	LAVATÓRIO COLETIVO EM AÇO INOX	1
15	LAVATÓRIO DE CANTO DE LOUÇA BRANCA, SEM COLUNA, TAMANHO PEQUENO	3
17	MICTÓRIO SIFONADO LOUÇA BRANCA	1
18	PAPELEIRA PLÁSTICA TIPO DISPENSER PARA PAPEL HIGIÊNICO ROLÃO	4
19	SABONETEIRA PLÁSTICA TIPO DISPENSER PARA SABONETE LIQUIDO COM RESERVATÓRIO DE 800ML	5
20	SIRENE DE ALARME SONORO P.C.D.	1
21	TANQUE DE LOUÇA BRANCA COM COLUNA, 30L, INCLUSO SIFÃO FLEXÍVEL EM PVC E VÁLVULA METÁLICA	2
22	TORNEIRA CROMADA 1/2 OU 3/4 PARA TANQUE	4
23	TORNEIRA CROMADA DE MESA, BICA ALTA, 1/2 OU 3/4, PARA LAVATÓRIO	2
24	TORNEIRA CROMADA DE MESA, FECHAMENTO AUTOMÁTICO COM ALAVANCA, 1/2 OU 3/4, PARA LAVATÓRIO	5
25	VASO SANITARIO SIFONADO CONVENCIONAL COM LOUÇA BRANCA, INCLUSO CONJUNTO DE LIGAÇÃO PARA BACIA SANITÁRIA AJUSTÁVEL	3
26	VASO SANITARIO SIFONADO CONVENCIONAL PARA PCD SEM FURO FRONTAL COM LOUÇA BRANCA SEM ASSENTO, INCLUSO CONJUNTO DE LIGAÇÃO PARA BACIA SANITÁRIA AJUSTÁVEL	4

REV.	DESCRIÇÃO	DATA	EXEC.	VERIF.	APROV.
01	COMPATIBILIZAÇÃO	07/2024	LM	IF	SL
00	EMISSÃO INICIAL	06/2024	LM	IF	SL

CONTRATADA: viavoz

RT: Sinval Ladeira
REG. CREA: 28.498/D
ASS: SINVAL LADEIRA:13797247672 — Assinado de forma digital por SINVAL LADEIRA:13797247672 Dados: 2024.07.26 18:44:21 -03'00'

CONTRATANTE: PREFEITURA MUNICIPAL DE MIMOSO DO SUL - SECRETARIA DE OBRAS E SERVIÇOS URBANOS

MUNICÍPIO/ÁREA: MIMOSO DO SUL/ES

PROGRAMA: TERMINAL RODOVIÁRIO ANTÔNIO NASSUR

TÍTULO E CONTEÚDO: PROJETO ARQUITETÔNICO EXECUTIVO

DETALHAMENTO ÁREA MOLHADA - I.S.UNISSEX ACESSÍVEL E DETALHES TÍPICOS

DATA: JUNHO/2024 | ESCALA: INDICADA | FOLHA: 15/20

ARQUIVO: ARQ-PE-MD5654-TRAN-062024-R01

Autenticar documento em https://mimosodosul.prefeiturasempapel.com.br/autenticidade
com o identificador 3100320031003500320034005000520041 00. Documento assinado digitalmente conforme art. 4º, II da Lei 14.063/2020.

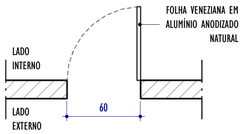

1 P01 - PLANTA BAIXA
ESCALA: 1 : 25

2 P01 - PERSPECTIVA
ESCALA:

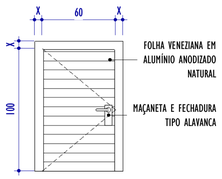

3 P01 - ELEVAÇÃO
ESCALA: 1 : 25

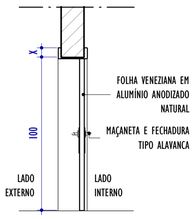

4 P01 - CORTE
ESCALA: 1 : 20

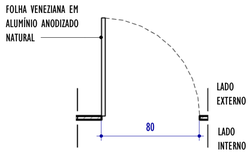

5 P02 - PLANTA BAIXA
ESCALA: 1 : 25

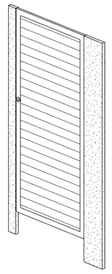

6 P02 - PERSPECTIVA
ESCALA:

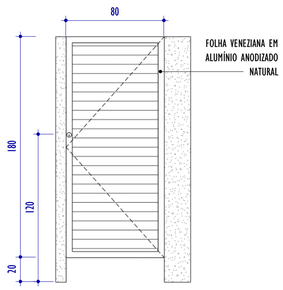

7 P02 - ELEVAÇÃO
ESCALA: 1 : 25

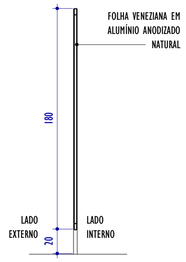

8 P02 - CORTE
ESCALA: 1 : 25

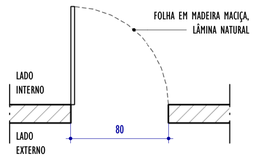

9 P03 - PLANTA BAIXA
ESCALA: 1 : 25

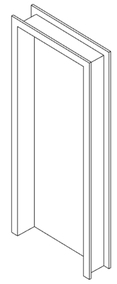

10 P03 - PERSPECTIVA
ESCALA:

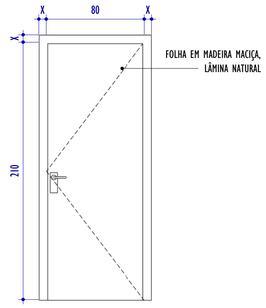

11 P03 - ELEVAÇÃO
ESCALA: 1 : 25

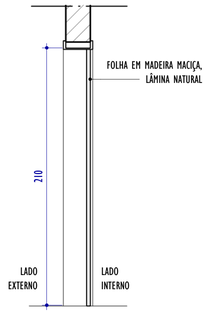

12 P03 - CORTE
ESCALA: 1 : 25

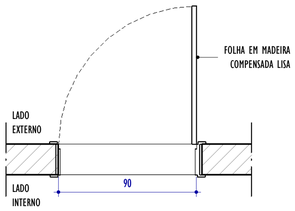

13 P04 - PLANTA BAIXA
ESCALA: 1 : 20

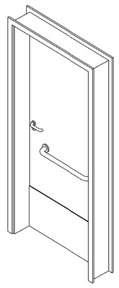

14 P04 - PERSPECTIVA
ESCALA:

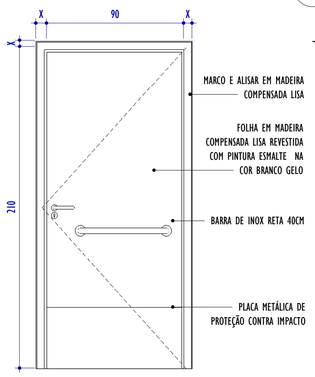

15 P04 - ELEVAÇÃO
ESCALA: 1 : 20

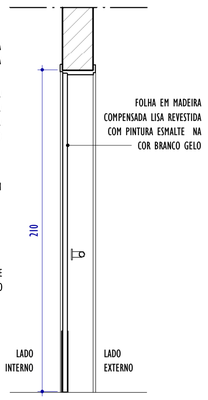

16 P04 - CORTE
ESCALA: 1 : 20

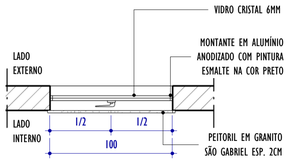

17 J01 - PLANTA BAIXA
ESCALA: 1 : 25

18 J01 - PERSPECTIVA
ESCALA:

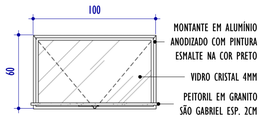

19 J01 - ELEVAÇÃO
ESCALA: 1 : 25

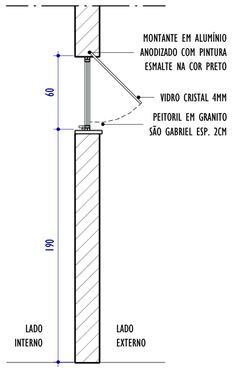

20 J01 - CORTE
ESCALA: 1 : 25

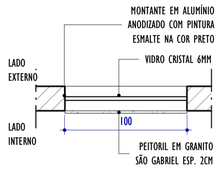

21 J02 - PLANTA BAIXA
ESCALA: 1 : 25

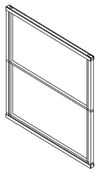

22 J02 - PERSPECTIVA
ESCALA:

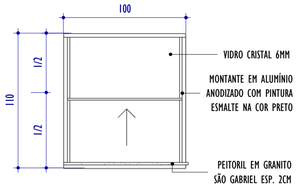

23 J02 - ELEVAÇÃO
ESCALA: 1 : 25

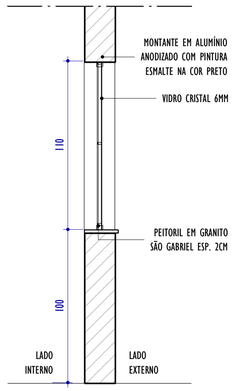

24 J02 - CORTE
ESCALA: 1 : 20

NOTAS GERAIS:

1. CONFERIR MEDIDAS NO LOCAL;
2. TODAS AS DIMENSÕES ESTÃO EM CENTÍMETROS;
3. AS COTAS PREVALECEM SOBRE O DESENHO;
4. OS DESENHOS DE MAIOR ESCALA PREVALECEM SOBRE OS DE MENOR ESCALA;
5. OS DESENHOS REFEREM-SE ÀS CARACTERÍSTICAS DIMENSIONAIS, FUNCIONAIS E PLÁSTICAS DE CADA ELEMENTO DETALHADO, ASPECTOS RELATIVOS À ESTABILIDADE ESTRUTURAL, ENCAIXES, COLAS E FIXAÇÕES SÃO DE RESPONSABILIDADE DO EXECUTOR;
6. OS CAIMENTOS DAS ÁREAS MOLHADAS DEVERÃO SER NO MÍNIMO DE 0,5%;
7. TODAS AS PEÇAS EM GRANITO DEVERÃO TER ACABAMENTO POLIDO, EXCETO QUANDO INDICADO EM PLANTA DE FORMA DISTINTA;
8. TODAS AS BONECAS DE PORTAS SERÃO DE 10CM, EXCETO QUANDO ANOTADO DE MODO DISTINTO;
9. PORTAS E JANELAS ESTÃO DETALHADAS NA PRANCHA DE DETALHAMENTO DE ESQUADRIAS.

QUADRO GERAL DE ESQUADRIAS - PORTAS

CÓD.	LARGURA	ALTURA	ABERTURA E NÚM. FOLHAS	MATERIAL/ACABAMENTO	QNTD.
P01	60	100	ABRIR, 1 FOLHA	PORTINHOLA EM VENEZIANA DE ALUMÍNIO	3
P02	80	200	ABRIR, 1 FOLHA	PORTA VENEZIANA DE ALUMÍNIO	3
P03	80	210	ABRIR, 1 FOLHA	PORTA DE MADEIRA MACIÇA LÂMINA NATURAL	5
P04	90	210	GIRO, 1 FOLHA	PORTA DE MADEIRA MACIÇA COM BARRA DE APOIO PARA P.C.R, LÂMINA NATURAL E CHAPA DE AÇO ANTICHOQUE	1

QUADRO GERAL DE ESQUADRIAS - JANELAS

CÓD.	LARGURA	ALTURA	ALTURA PEITORIL	ABERTURA E NÚM. FOLHAS	MATERIAL/ACABAMENTO	QNTD.
J01	100	60	190	MAXIM AR, 1 FOLHA	JANELA EM ALUMÍNIO COM PINTURA ESMALTE NA COR PRETA E VIDRO LISO TEMPERADO INCOLOR 6MM	1
J02	100	110	105	GUILHOTINA, 1 FOLHA	JANELA EM ALUMÍNIO COM PINTURA ESMALTE NA COR PRETA E VIDRO LISO TEMPERADO INCOLOR 6MM	2
J03	100	135	80	GUILHOTINA, 1 FOLHA	JANELA EM ALUMÍNIO COM PINTURA ESMALTE NA COR PRETA E VIDRO LISO TEMPERADO INCOLOR 6MM	3
J04	115	110	105	GUILHOTINA, 1 FOLHA	JANELA EM ALUMÍNIO COM PINTURA ESMALTE NA COR PRETA E VIDRO LISO TEMPERADO INCOLOR 6MM	2
J05	150	110	105	GUILHOTINA, 1 FOLHA	JANELA EM ALUMÍNIO COM PINTURA ESMALTE NA COR PRETA E VIDRO LISO TEMPERADO INCOLOR 6MM	1
J06	175	110	105	GUILHOTINA, 1 FOLHA	JANELA EM ALUMÍNIO COM PINTURA ESMALTE NA COR PRETA E VIDRO LISO TEMPERADO INCOLOR 6MM	2
J07	200	60	190	MAXIM AR, 4 FOLHA	JANELA EM ALUMÍNIO COM PINTURA ESMALTE NA COR PRETA E VIDRO LISO TEMPERADO INCOLOR 6MM	4

REV.	DESCRIÇÃO	DATA	EXEC.	VERIF.	APROV.
01	COMPATIBILIZAÇÃO	07/2024	LM	IF	SL
00	EMISSÃO INICIAL	06/2024	LM	IF	SL

CONTRATADA: viavoz

RT: Sinval Ladeira
REG. CREA: 28.498/D
ASS: SINVAL LADEIRA:13797247672 — Assinado de forma digital por SINVAL LADEIRA:13797247672 Dados: 2024.07.26 18:43:11 -03'00'

CONTRATANTE: PREFEITURA MUNICIPAL DE MIMOSO DO SUL - SECRETARIA DE OBRAS E SERVIÇOS URBANOS

MUNICÍPIO/ÁREA: MIMOSO DO SUL/ES

PROGRAMA: TERMINAL RODOVIÁRIO ANTÔNIO NASSUR

TÍTULO E CONTEÚDO:

PROJETO ARQUITETÔNICO EXECUTIVO

DETALHAMENTO ESQUADRIAS - PORTAS E JANELAS

DATA: JUNHO/2024
ESCALA: INDICADA
FOLHA: 16/20
ARQUIVO: ARQ-PE-MD5654-TRAN-062024-R01

Autenticar documento em https://mimosodosul.prefeiturasempapel.com.br/autenticidade
com o identificador 3100320031003500320032003A005000520041 00. Documento assinado digitalmente conforme art. 4º, II da Lei 14.063/2020.

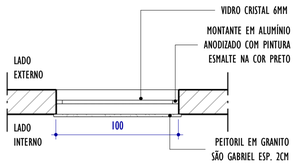

1 J03 - PLANTA BAIXA
ESCALA: 1 : 25

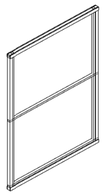

2 J03 - PERSPECTIVA
ESCALA:

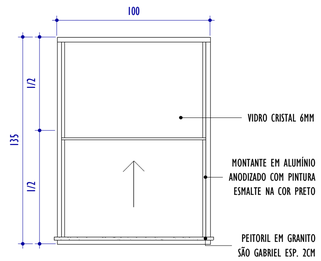

3 J03 - ELEVAÇÃO
ESCALA: 1 : 20

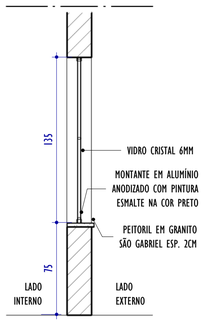

4 J03 - CORTE
ESCALA: 1 : 25

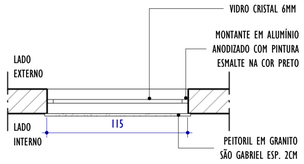

5 J04 - PLANTA BAIXA
ESCALA: 1 : 25

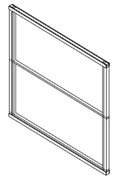

6 J04 - PERSPECTIVA
ESCALA:

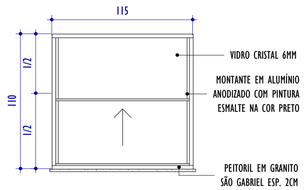

7 J04 - ELEVAÇÃO
ESCALA: 1 : 25

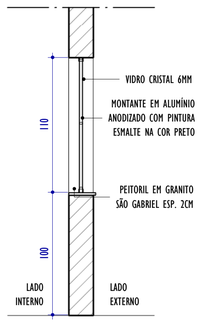

8 J04 - CORTE
ESCALA: 1 : 25

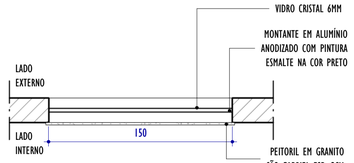

9 J05 - PLANTA BAIXA
ESCALA: 1 : 25

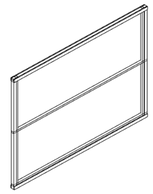

10 J05 - PERSPECTIVA
ESCALA:

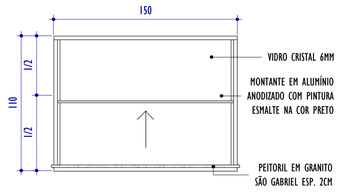

11 J05 - ELEVAÇÃO
ESCALA: 1 : 25

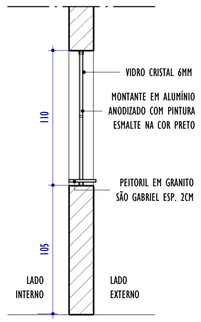

12 J05 - CORTE
ESCALA: 1 : 25

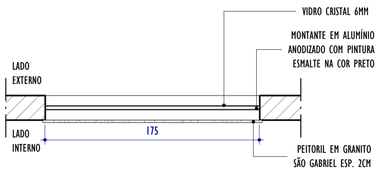

13 J06 - PLANTA BAIXA
ESCALA: 1 : 25

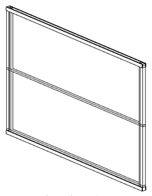

14 J06 - PERSPECTIVA
ESCALA:

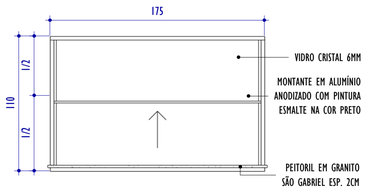

15 J06 - ELEVAÇÃO
ESCALA: 1 : 25

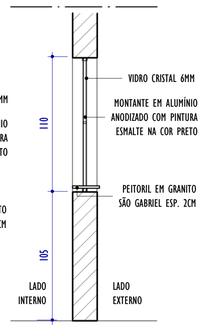

16 J06 - CORTE
ESCALA: 1 : 25

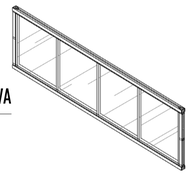

18 J07 -PERSPECTIVA
ESCALA:

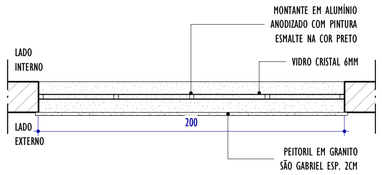

17 J07 - PLANTA BAIXA
ESCALA: 1 : 20

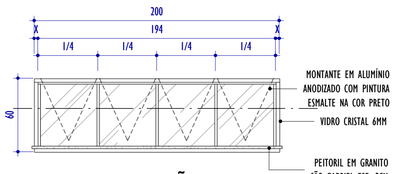

19 J07 - ELEVAÇÃO
ESCALA: 1 : 25

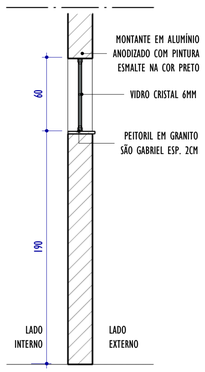

20 J07 - CORTE
ESCALA: 1 : 25

GRADE EM FERRO COM PINTURA ESMALTE NA COR PRETO. FIXAÇÃO A 20CM DA PAREDE NAS JANELAS MAXIM AR, PARA POSSIBILITAR ABERTURA

21 DET. GRADE JANELAS - PLANTA
ESCALA: 1 : 20

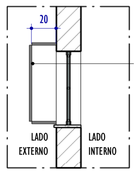

GRADE EM FERRO COM PINTURA ESMALTE NA COR PRETO. FIXAÇÃO A 20CM DA PAREDE NAS JANELAS MAXIM AR, PARA POSSIBILITAR ABERTURA

22 DET. CORTE - GRADE JANELAS
ESCALA: 1 : 25

NOTAS GERAIS:

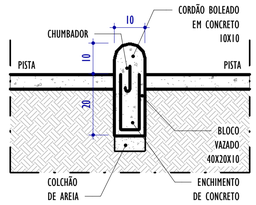

23 DET. CORDÃO BOLEADO
ESCALA: 1 : 10

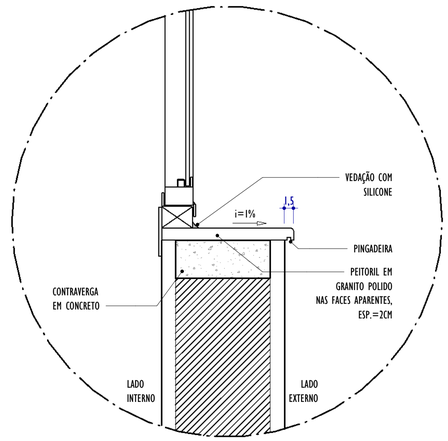

24 DET. PEITORIL JANELA
ESCALA: 1 : 5

QUADRO GERAL DE ESQUADRIAS - JANELAS

CÓD.	LARGURA	ALTURA	ALTURA PEITORIL	ABERTURA E NÚM. FOLHAS	MATERIAL/ACABAMENTO	QNTD.
J01	100	60	190	MAXIM AR, 1 FOLHA	JANELA EM ALUMÍNIO COM PINTURA ESMALTE NA COR PRETA E VIDRO LISO TEMPERADO INCOLOR 6MM	1
J02	100	110	105	GUILHOTINA, 1 FOLHA	JANELA EM ALUMÍNIO COM PINTURA ESMALTE NA COR PRETA E VIDRO LISO TEMPERADO INCOLOR 6MM	2
J03	100	135	80	GUILHOTINA, 1 FOLHA	JANELA EM ALUMÍNIO COM PINTURA ESMALTE NA COR PRETA E VIDRO LISO TEMPERADO INCOLOR 6MM	3
J04	115	110	105	GUILHOTINA, 1 FOLHA	JANELA EM ALUMÍNIO COM PINTURA ESMALTE NA COR PRETA E VIDRO LISO TEMPERADO INCOLOR 6MM	2
J05	150	110	105	GUILHOTINA, 1 FOLHA	JANELA EM ALUMÍNIO COM PINTURA ESMALTE NA COR PRETA E VIDRO LISO TEMPERADO INCOLOR 6MM	1
J06	175	110	105	GUILHOTINA, 1 FOLHA	JANELA EM ALUMÍNIO COM PINTURA ESMALTE NA COR PRETA E VIDRO LISO TEMPERADO INCOLOR 6MM	2
J07	200	60	190	MAXIM AR, 4 FOLHA	JANELA EM ALUMÍNIO COM PINTURA ESMALTE NA COR PRETA E VIDRO LISO TEMPERADO INCOLOR 6MM	4

REV.	DESCRIÇÃO	DATA	EXEC.	VERIF.	APROV.
01	COMPATIBILIZAÇÃO	07/2024	LM	IF	SL
00	EMISSÃO INICIAL	06/2024	LM	IF	SL

CONTRATADA: viavoz

RT: Sinval Ladeira
REG. CREA: 28.498/D
ASS: SINVAL LADEIRA:13797247672 — Assinado de forma digital por SINVAL LADEIRA:13797247672 Dados: 2024.07.26 18:42:29 -03'00'

CONTRATANTE: PREFEITURA MUNICIPAL DE MIMOSO DO SUL - SECRETARIA DE OBRAS E SERVIÇOS URBANOS

MUNICÍPIO/ÁREA: MIMOSO DO SUL/ES

PROGRAMA: TERMINAL RODOVIÁRIO ANTÔNIO NASSUR

TÍTULO E CONTEÚDO:

PROJETO ARQUITETÔNICO EXECUTIVO

DETALHAMENTO ESQUADRIAS - JANELAS

DATA:	JUNHO/2024	ESCALA:	INDICADA	FOLHA:
ARQUIVO:	ARQ-PE-MD5654-TRAN-062024-R01			17/20

Autenticar documento em https://mimosodosul.prefeiturasempapel.com.br/autenticidade
com o identificador 310032003100350032003A005000520004100. Documento assinado digitalmente conforme art. 4º, II da Lei 14.063/2020.

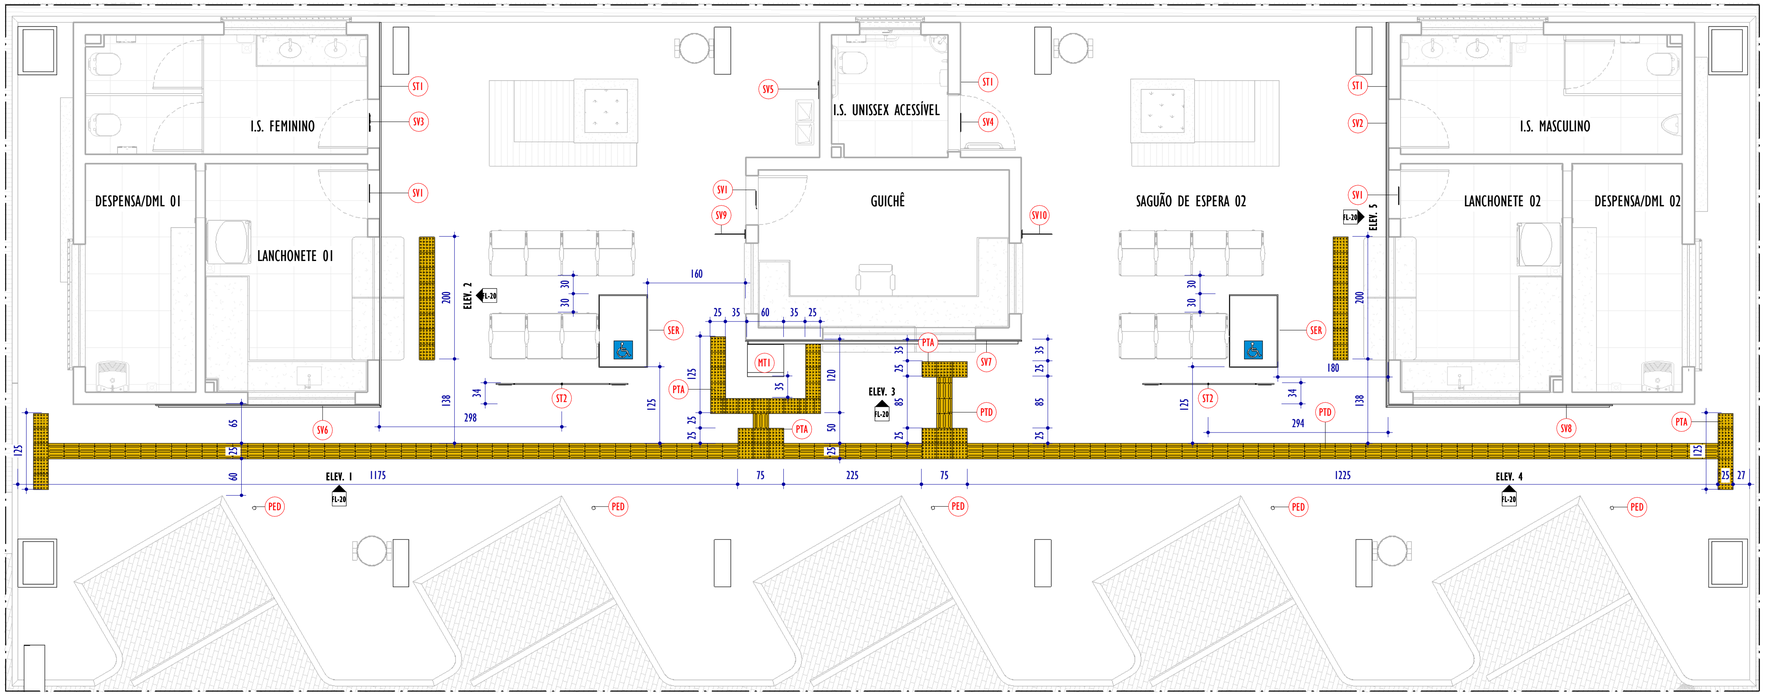

1 SINALIZAÇÃO VISUAL E TÁTIL - PLANTA PAV. TÉRREO

ESCALA: 1 : 50

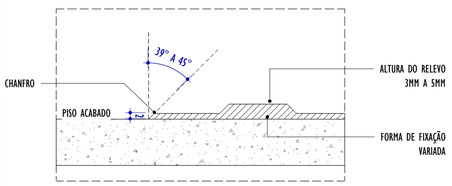

SEGUNDO A NBR 16537/2024, OS PISOS TÁTEIS SOBREPOSTOS AO PISO ACABADO, SENDO CONSIDERADA A ALTURA DO RELEVO COMO A ALTURA TOTAL DO PISO SOBREPOSTO. O DESNÍVEL ENTRE A SUPERFÍCIE DO PISO ACABADO E A SUPERFÍCIE DO PISO TÁTIL NÃO PODE EXCEDER 2 MM, DEVENDO SER CHANFRADO NAS BORDAS, A 45°.

2 DET. PISO TÁTIL DE SOBREPOR AO PISO ACABADO

ESCALA: 1 : 10

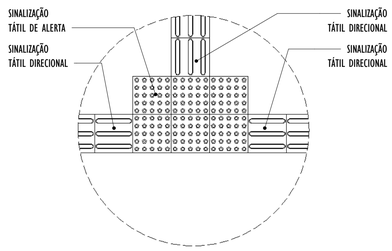

3 DET. ENCONTRO 3 DIREÇÕES PISO TÁTIL

ESCALA: 1 : 20

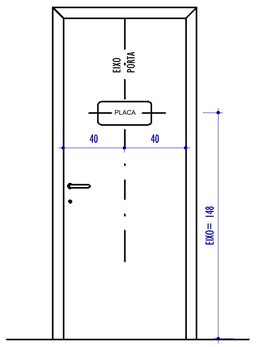

*FIXAR PLACA COM FITA ADESIVA 3M VBH 4950 A 140cm DO NÍVEL DO PISO ACABADO E ALINHAR COM EIXO DA PORTA.

4 LOCALIZAÇÃO PLACAS

ESCALA: 1 : 20

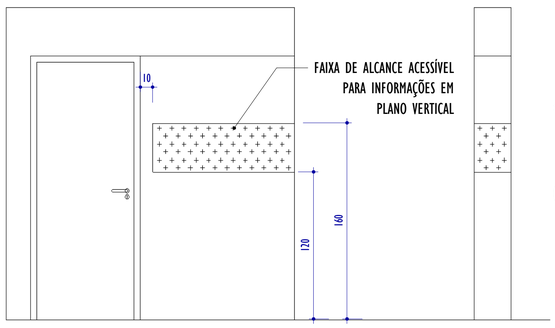

5 FAIXA DE ALCANCE ACESSÍVEL

ESCALA: 1 : 25

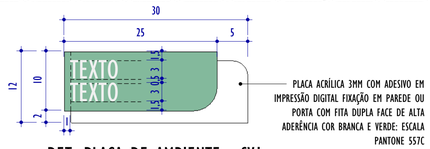

PLACA ACRÍLICA 3MM COM ADESIVO EM IMPRESSÃO DIGITAL FIXAÇÃO EM PAREDE OU PORTA COM FITA DUPLA FACE DE ALTA ADERÊNCIA COR BRANCA E VERDE: ESCALA PANTONE 557C

6 DET. PLACA DE AMBIENTE - SV1

ESCALA: 1 : 5

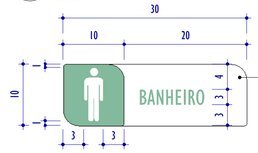

PLACA ACRÍLICA 3MM COM ADESIVO EM IMPRESSÃO DIGITAL FIXAÇÃO EM PAREDE OU PORTA COM FITA DUPLA FACE DE ALTA ADERÊNCIA COR BRANCA E VERDE: ESCALA PANTONE 557C

7 DET. PLACA SANITÁRIO MASCULINO - SV2

ESCALA: 1 : 5

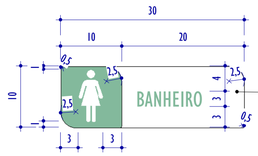

PLACA ACRÍLICA 3MM COM ADESIVO EM IMPRESSÃO DIGITAL FIXAÇÃO EM PAREDE OU PORTA COM FITA DUPLA FACE DE ALTA ADERÊNCIA COR BRANCA E VERDE: ESCALA PANTONE 557C

8 DET. PLACA SANITÁRIO FEMININO - SV3

ESCALA: 1 : 5

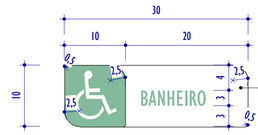

PLACA ACRÍLICA 3MM COM ADESIVO EM IMPRESSÃO DIGITAL FIXAÇÃO EM PAREDE OU PORTA COM FITA DUPLA FACE DE ALTA ADERÊNCIA COR BRANCA E VERDE: ESCALA PANTONE 557C

9 DET. PLACA SANITÁRIO ACESSIVEL UNISEX - SV4

ESCALA: 1 : 5

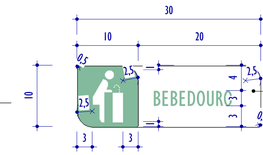

PLACA ACRÍLICA 3MM COM ADESIVO EM IMPRESSÃO DIGITAL FIXAÇÃO EM PAREDE OU PORTA COM FITA DUPLA FACE DE ALTA ADERÊNCIA COR BRANCA E VERDE: ESCALA PANTONE 557C

10 DET. PLACA BEBEDOURO - SV5

ESCALA: 1 : 5

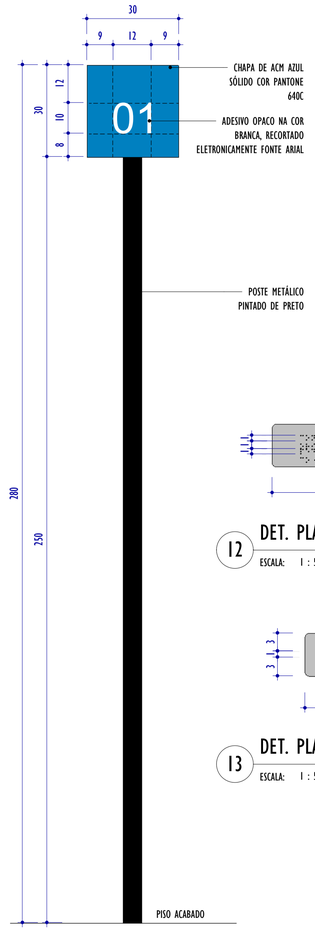

11 DET. POSTE METÁLICO COM PLACA TRIEDRO - PED

ESCALA: 1 : 10

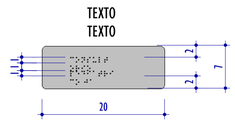

12 DET. PLACA EM BRAILLE - SP 2 LINHA

ESCALA: 1 : 5

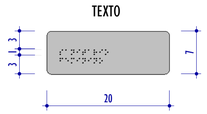

13 DET. PLACA EM BRAILLE - SP 1 LINHA

ESCALA: 1 : 5

NOTAS GERAIS:

PLACA INTERNA - BATENTE/PAREDE - BRAILLE (ST1)

1 - DEVE-SE SEGUIR A NUMERAÇÃO CONFORME PLANTA DE SINALIZAÇÃO.
2 - A ORTOGRAFIA EM BRAILLE DEVERÁ SER REVISADA PELO EXECUTOR DO SERVIÇO ANTES DA CONFECÇÃO DAS PLACAS.
3 - A EXECUÇÃO DOS PROJETOS DE COMUNICAÇÃO VISUAL DEVERÁ ATENDER ÀS SEGUINTES NORMAS E PRÁTICAS COMPLEMENTARES:
a) ABNT NBR 9050 - ACESSIBILIDADE A EDIFICAÇÕES, MOBILIÁRIO, ESPAÇO E EQUIPAMENTO URBANO;
b) ABNT NBR 16537 ACESSIBILIDADE - SINALIZAÇÃO TÁTIL NO PISO - DIRETRIZES PARA ELABORAÇÃO DE PROJETOS E INSTALAÇÃO.
4 - VER O DETALHAMENTO E LOCALIZAÇÃO DAS PLACAS NAS PRANCHAS 18,19 E 20.

ESPECIFICAÇÕES:
PLACA EM ALUMÍNIO 2MM DE ESPESSURA COM IMPRESSÃO EM ALTO RELEVO DA ESCRITA EM BRAILLE COM 0,7 CM DE RELEVO EM RELAÇÃO À SUPERFÍCIE DE APLICAÇÃO
PLACA CONFECCIONADA DE ACORDO COM A NBR 9050
FIXAÇÃO EM PAREDE COM FITA DUPLA FACE DE ALTA ADERÊNCIA

PORTAS E PASSAGENS QUANDO SINALIZADAS DEVEM TER NÚMEROS E/OU LETRAS E/OU PICTOGRAMAS E SINAIS COM TEXTO EM RELEVO, INCLUINDO BRAILLE. TODAS AS PORTAS DE SANITÁRIOS, BANHEIROS E VESTIÁRIOS, DEVEM SER SINALIZADAS.

ESSA SINALIZAÇÃO DEVE CONSIDERAR OS SEGUINTES ASPECTOS:

a) A SINALIZAÇÃO DEVE ESTAR LOCALIZADA NA FAIXA DE ALCANCE ENTRE 1,20m E 1,60m EM PLANO VERTICAL, CONFORME A FIGURA. QUANDO INSTALADA ENTRE 0,90m E 1,20m, DEVE ESTAR NA PAREDE AO LADO DA MAÇANETA EM PLANO INCLINADO ENTRE 15° E 30° DA LINHA HORIZONTAL E ATENDER AO DESCRITO EM 5.6.6.5 (NBR 9050), QUANDO EXCEDER 0,10m.

b) A SINALIZAÇÃO, QUANDO INSTALADA NAS PORTAS, DEVE SER CENTRALIZADA, E NÃO PODE CONTER INFORMAÇÕES TÁTEIS. PARA COMPLEMENTAR A INFORMAÇÃO INSTALADA NA PORTA, DEVE EXISTIR INFORMAÇÃO TÁTIL OU SONORA, NA PAREDE ADJACENTE A ELA OU NO BATENTE, CONFORME A FIGURA.

c) EM PORTAS DUPLAS, COM MAÇANETA CENTRAL, INSTALAR AO LADO DA PORTA DIREITA;

d) NAS PASSAGENS A SINALIZAÇÃO DEVE SER INSTALADA NA PAREDE ADJACENTE, CONFORME A FIGURA;

e) OS ELEMENTOS DE SINALIZAÇÃO DEVEM TER FORMAS QUE NÃO AGRIDAM OS USUÁRIOS, EVITANDO CANTOS VIVOS E ARESTAS CORTANTES.

PLACA DE SINALIZAÇÃO

CÓD.	DSCRIÇÃO	QTD.
MT1	MAPA TÁTIL EM AÇO INOX 304, INSTALADO À ALTURA ENTRE 90CM A 110CM, CONFORME NBR9050	1
PED	POSTE METÁLICO COM PLACA TRIEDRO PVC DE IDENTIFICAÇÃO DE EMBARQUE E DESEMBARQUE	5
SER	SINALIZAÇÃO DOS ESPAÇOS RESERVADOS PARA PESSOAS EM CADEIRA DE RODAS DE ACORDO COM A NBR 9050	2
ST1	SINALIZAÇÃO TÁTIL EM PLACA DE INOX 20X7CM COM TEXTO EM BRAILLE	3
ST2	SINALIZAÇÃO DE TETO EM PLACA FRENTE E VERSO EM CHAPA ACRÍLICA 215X60CM-5MM ESPESSURA-IMPRESSÃO DIGITAL ADESIVADA-FIXAÇÃO EM TETO COM SUPORTE METALON	2
SV1	SINALIZAÇÃO VISUAL EM PLACA ACRÍLICA 12x30CM-1MM ESPESSURA-IMPRESSÃO DIGITAL ADESIVADA-FIXAÇÃO FITA DUPLA FACE	3
SV2	SINALIZAÇÃO VISUAL EM PLACA ACRÍLICA 30X10CM-1MM ESPESSURA-IMPRESSÃO DIGITAL ADESIVADA-FIXAÇÃO FITA DUPLA FACE. IDENTIFICAÇÃO DE SANITÁRIO MASCULINO	1
SV3	SINALIZAÇÃO VISUAL EM PLACA ACRÍLICA 30X10CM-1MM ESPESSURA-IMPRESSÃO DIGITAL ADESIVADA-FIXAÇÃO FITA DUPLA FACE. IDENTIFICAÇÃO DE SANITÁRIO FEMININO	1
SV4	SINALIZAÇÃO VISUAL EM PLACA ACRÍLICA 30X10CM-1MM ESPESSURA-IMPRESSÃO DIGITAL ADESIVADA-FIXAÇÃO FITA DUPLA FACE. IDENTIFICAÇÃO DE SANITÁRIO ACESSÍVEL UNISSEX	1
SV5	SINALIZAÇÃO VISUAL EM PLACA ACRÍLICA 30X10CM-1MM ESPESSURA-IMPRESSÃO DIGITAL ADESIVADA-FIXAÇÃO FITA DUPLA FACE. IDENTIFICAÇÃO DE BEBEDOURO	1
SV6	SINALIZAÇÃO VISUAL EM PLACA EM CHAPA DE ACM CINZA PRATA COM TEXTO E CONTORNO ADESIVADO COR PRETA	1
SV7	SINALIZAÇÃO VISUAL EM PLACA EM CHAPA DE ACM CINZA PRATA COM TEXTO E CONTORNO ADESIVADO COR PRETA	1
SV8	SINALIZAÇÃO VISUAL EM PLACA EM CHAPA DE ACM CINZA PRATA COM TEXTO E CONTORNO ADESIVADO COR PRETA	1
SV9	PLACA DUPLA FACE EM CHAPA ACRÍLICA 2MM FIXADA PELA LATERAL DIREITA NA PAREDE	1
SV10	PLACA DUPLA FACE EM CHAPA ACRÍLICA 2MM FIXADA PELA LATERAL ESQUERDA NA PAREDE	1
SV11	SINALIZAÇÃO VISUAL EM PLACA EM CHAPA DE ACM VERDE SÓLIDO COR PANTONE 7736C	1

LEGENDA PISO TÁTIL

	PISO TÁTIL DE ALERTA DE BORRACHA SINTÉTICA 25X25 - ESP. 5mm - COR: TELHA - REF. 0630 DAUD OU EQUIVALENTE
	PISO TÁTIL DIRECIONAL DE BORRACHA SINTÉTICA 25X25 - ESP. 5mm - COR: TELHA - REF. 0630 DAUD OU EQUIVALENTE

REV.	DESCRIÇÃO	DATA	EXEC.	VERIF.	APROV.
01	COMPATIBILIZAÇÃO	07/2024	LM	IF	SL
00	EMISSÃO INICIAL	06/2024	LM	IF	SL

CONTRATADA: viavoz

RT: Sinval Ladeira
REG. CREA: 28.498/D
ASS: SINVAL LADEIRA:13797247672 — Assinado de forma digital por SINVAL LADEIRA:13797247672 Dados: 2024.07.26 18:43:49 -03'00'

CONTRATANTE: PREFEITURA MUNICIPAL DE MIMOSO DO SUL - SECRETARIA DE OBRAS E SERVIÇOS URBANOS

MUNICÍPIO/ÁREA: MIMOSO DO SUL/ES

PROGRAMA: TERMINAL RODOVIÁRIO ANTÔNIO NASSUR

TÍTULO E CONTEÚDO:

PROJETO ARQUITETÔNICO EXECUTIVO

SINALIZAÇÃO VISUAL E TÁTIL

DATA:	JUNHO/2024	ESCALA:	INDICADA	FOLHA:
ARQUIVO:	ARQ-PE-MD5654-TRAN-062024-R01			18/20

Autenticar documento em https://mimosodosul.prefeiturasempapel.com.br/autenticidade
com o identificador 3100320031003500320030050005200410 0. Documento assinado digitalmente conforme art. 4º, II da Lei 14.063/2020.

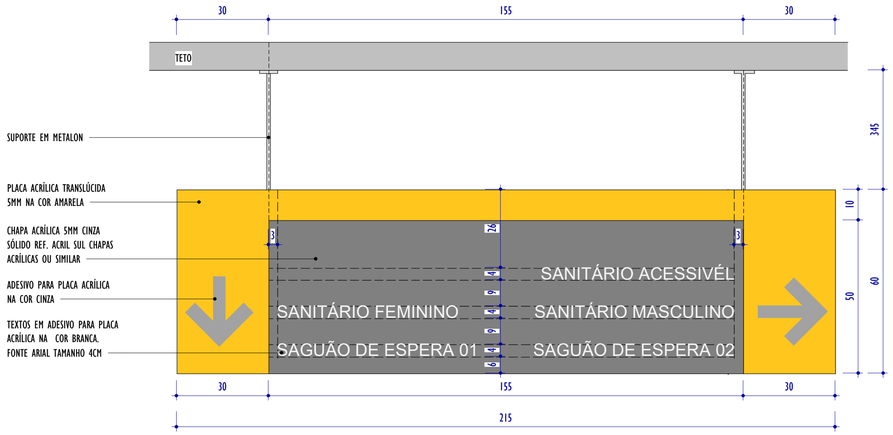

1 DET. PLACA TETO - ST1 - FRENTE

ESCALA: 1 : 10

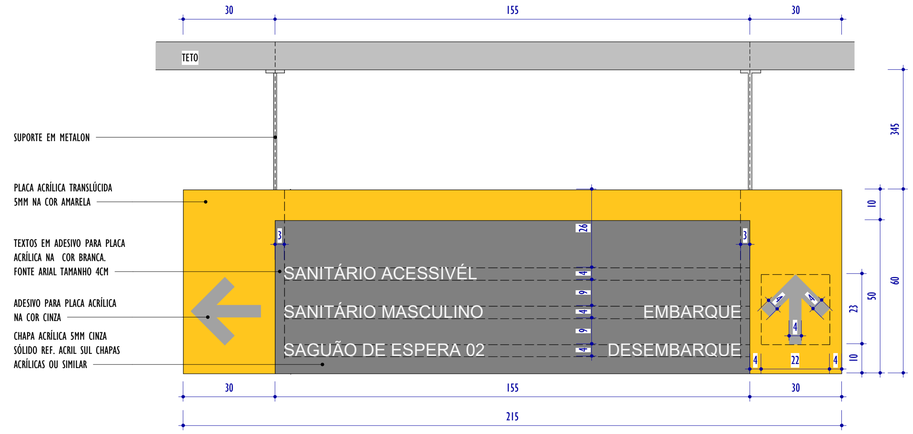

2 DET. PLACA TETO - ST1 - VERSO

ESCALA: 1 : 10

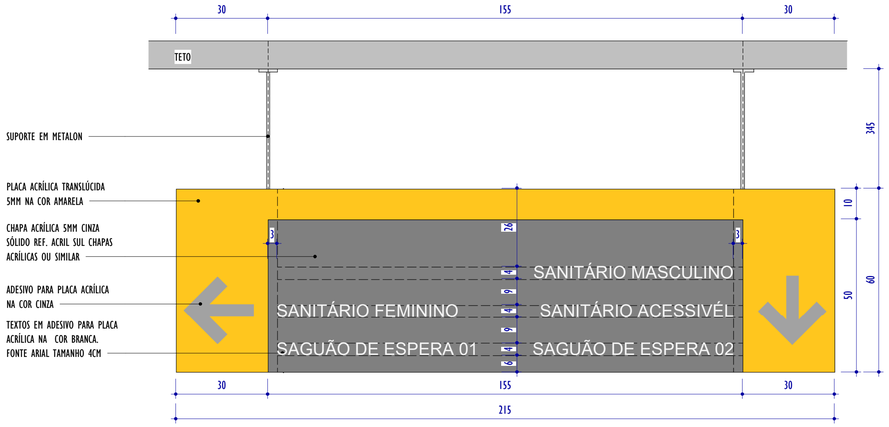

3 DET. PLACA TETO - ST2 - FRENTE

ESCALA: 1 : 10

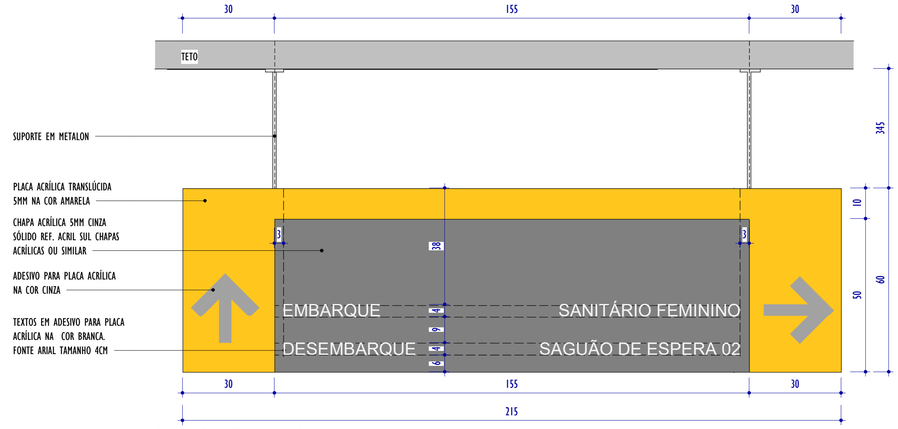

4 DET. PLACA TETO - ST2 - VERSO

ESCALA: 1 : 10

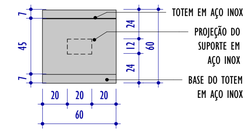

11 DET. TOTEM MAPA TÁTIL

ESCALA: 1 : 25

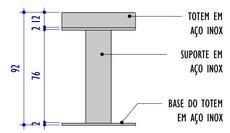

12 DET. ELEVAÇÃO FRONTAL

ESCALA: 1 : 25

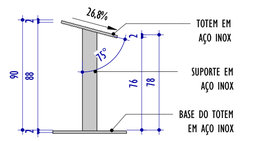

13 DET. ELEVAÇÃO LATERAL

ESCALA: 1 : 25

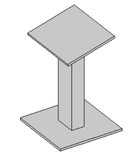

14 3D TOTEM MAPA TÁTIL

ESCALA:

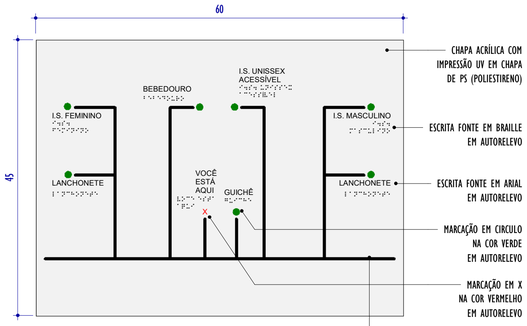

15 DET. SINALIZAÇÃO PLACA MAPA TÁTIL

ESCALA: 1 : 5

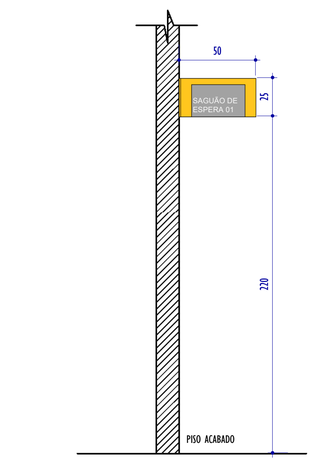

5 FIXAÇÃO MODELO DAS PLACAS SV9 E SV10

ESCALA: 1 : 20

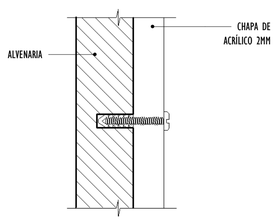

6 DET. FIXAÇÃO DAS PLACAS SV9 E SV10

ESCALA: 1 : 1

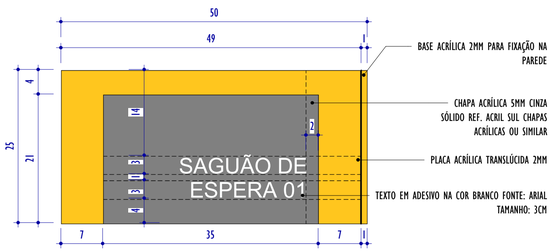

7 DET. PLACA TETO - SV9 - FRENTE

ESCALA: 1 : 5

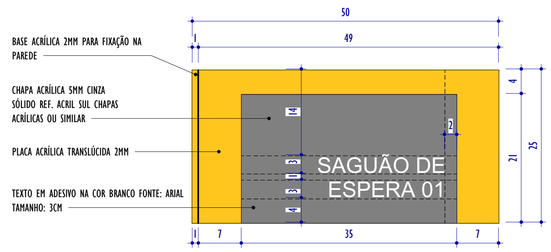

8 DET. PLACA TETO - SV9 - VERSO

ESCALA: 1 : 5

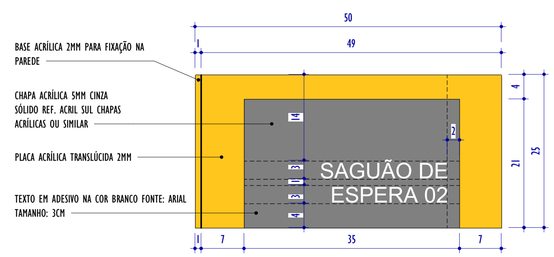

9 DET. PLACA TETO - SV10 - FRENTE

ESCALA: 1 : 5

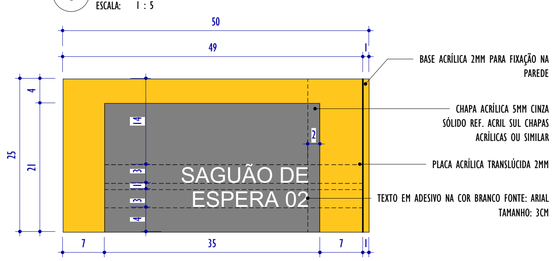

10 DET. PLACA TETO - SV10 - VERSO

ESCALA: 1 : 5

PLACA DE SINALIZAÇÃO

CÓD.	DSCRIÇÃO	QTD.
MT1	MAPA TÁTIL EM AÇO INOX 304, INSTALADO À ALTURA ENTRE 90CM A 110CM, CONFORME NBR9050	1
PED	POSTE METÁLICO COM PLACA TRIEDRO PVC DE IDENTIFICAÇÃO DE EMBARQUE E DESEMBARQUE	5
SER	SINALIZAÇÃO DOS ESPAÇOS RESERVADOS PARA PESSOAS EM CADEIRA DE RODAS DE ACORDO COM A NBR 9050	2
ST1	SINALIZAÇÃO TÁTIL EM PLACA DE INOX 20X7CM COM TEXTO EM BRAILLE	3
ST2	SINALIZAÇÃO DE TETO EM PLACA FRENTE E VERSO EM CHAPA ACRÍLICA 215X60CM-5MM ESPESSURA-IMPRESSÃO DIGITAL ADESIVADA-FIXAÇÃO EM TETO COM SUPORTE METALON	2
SV1	SINALIZAÇÃO VISUAL EM PLACA ACRÍLICA 12x30CM-1MM ESPESSURA-IMPRESSÃO DIGITAL ADESIVADA-FIXAÇÃO FITA DUPLA FACE	3
SV2	SINALIZAÇÃO VISUAL EM PLACA ACRÍLICA 30X10CM-1MM ESPESSURA-IMPRESSÃO DIGITAL ADESIVADA-FIXAÇÃO FITA DUPLA FACE. IDENTIFICAÇÃO DE SANITÁRIO MASCULINO	1
SV3	SINALIZAÇÃO VISUAL EM PLACA ACRÍLICA 30X10CM-1MM ESPESSURA-IMPRESSÃO DIGITAL ADESIVADA-FIXAÇÃO FITA DUPLA FACE. IDENTIFICAÇÃO DE SANITÁRIO FEMININO	1
SV4	SINALIZAÇÃO VISUAL EM PLACA ACRÍLICA 30X10CM-1MM ESPESSURA-IMPRESSÃO DIGITAL ADESIVADA-FIXAÇÃO FITA DUPLA FACE. IDENTIFICAÇÃO DE SANITÁRIO ACESSÍVEL UNISSEX	1
SV5	SINALIZAÇÃO VISUAL EM PLACA ACRÍLICA 30X10CM-1MM ESPESSURA-IMPRESSÃO DIGITAL ADESIVADA-FIXAÇÃO FITA DUPLA FACE. IDENTIFICAÇÃO DE BEBEDOURO	1
SV6	SINALIZAÇÃO VISUAL EM PLACA EM CHAPA DE ACM CINZA PRATA COM TEXTO E CONTORNO ADESIVADO COR PRETA	1
SV7	SINALIZAÇÃO VISUAL EM PLACA EM CHAPA DE ACM CINZA PRATA COM TEXTO E CONTORNO ADESIVADO COR PRETA	1
SV8	SINALIZAÇÃO VISUAL EM PLACA EM CHAPA DE ACM CINZA PRATA COM TEXTO E CONTORNO ADESIVADO COR PRETA	1
SV9	PLACA DUPLA FACE EM CHAPA ACRÍLICA 2MM FIXADA PELA LATERAL DIREITA NA PAREDE	1
SV10	PLACA DUPLA FACE EM CHAPA ACRÍLICA 2MM FIXADA PELA LATERAL ESQUERDA NA PAREDE	1
SV11	SINALIZAÇÃO VISUAL EM PLACA EM CHAPA DE ACM VERDE SÓLIDO COR PANTONE 7736C	1

REV.	DESCRIÇÃO	DATA	EXEC.	VERIF.	APROV.
01	COMPATIBILIZAÇÃO	07/2024	LM	IF	SL
00	EMISSÃO INICIAL	06/2024	LM	IF	SL

CONTRATADA: viavoz

RT: Sinval Ladeira

REG. CREA: 28.498/D

ASS: SINVAL LADEIRA:13797247672 — Assinado de forma digital por SINVAL LADEIRA:13797247672 Dados: 2024.07.26 18:45:05 -03'00'

CONTRATANTE: PREFEITURA MUNICIPAL DE MIMOSO DO SUL - SECRETARIA DE OBRAS E SERVIÇOS URBANOS

MUNICÍPIO/ÁREA: MIMOSO DO SUL/ES

PROGRAMA: TERMINAL RODOVIÁRIO ANTÔNIO NASSUR

TÍTULO E CONTEÚDO:

PROJETO ARQUITETÔNICO EXECUTIVO

SINALIZAÇÃO VISUAL E TÁTIL

DATA: JUNHO/2024 | ESCALA: INDICADA | FOLHA: 19/20

ARQUIVO: ARQ-PE-MD5654-TRAN-062024-R01

Autenticar documento em https://mimosodosul.prefeiturasempapel.com.br/autenticidade
com o identificador 3100320031003500320003A0050002004100. Documento assinado digitalmente conforme art. 4º, II da Lei 14.063/2020.

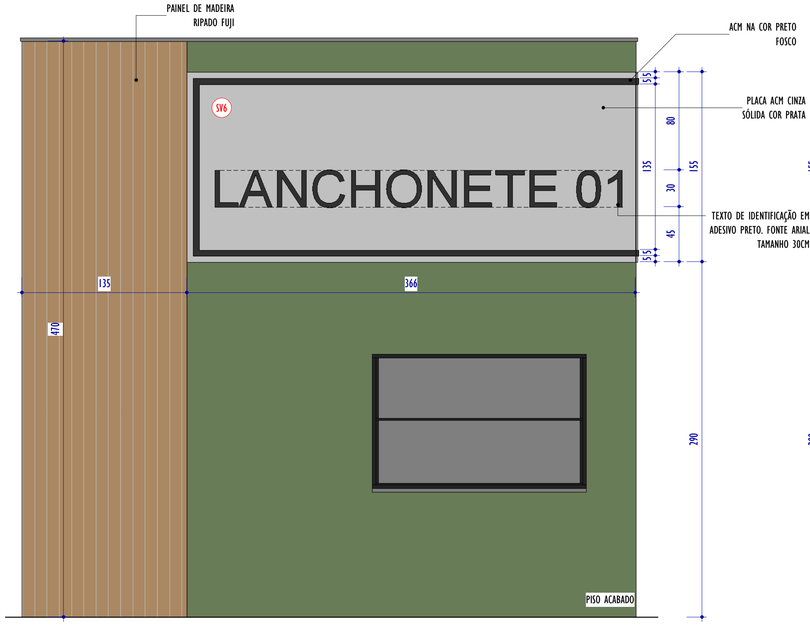

1 DET. PLACA LANCHONETE 01 - VISTA FRONTAL

ESCALA: 1 : 25

2 DET. PLACA LANCHONETE 01 - VISTA LATERAL DIREITA

ESCALA: 1 : 25

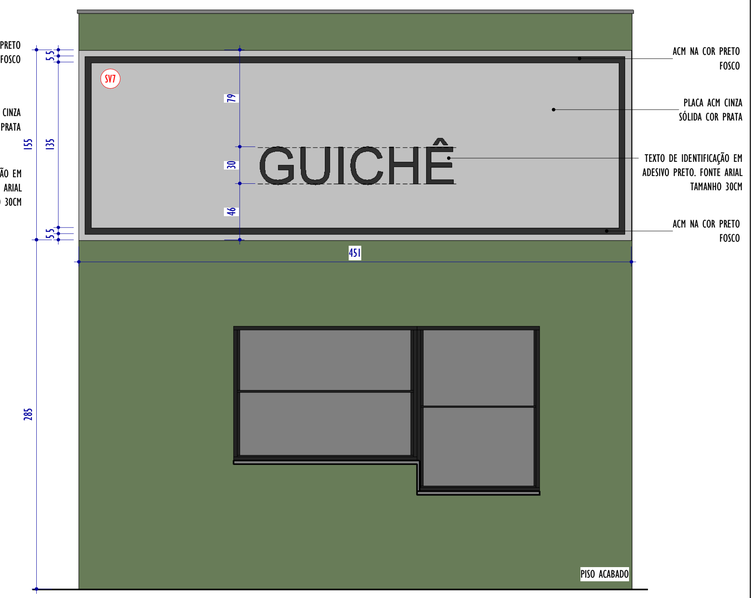

3 DET. PLACA GUICHÊ - VISTA FRONTAL

ESCALA: 1 : 25

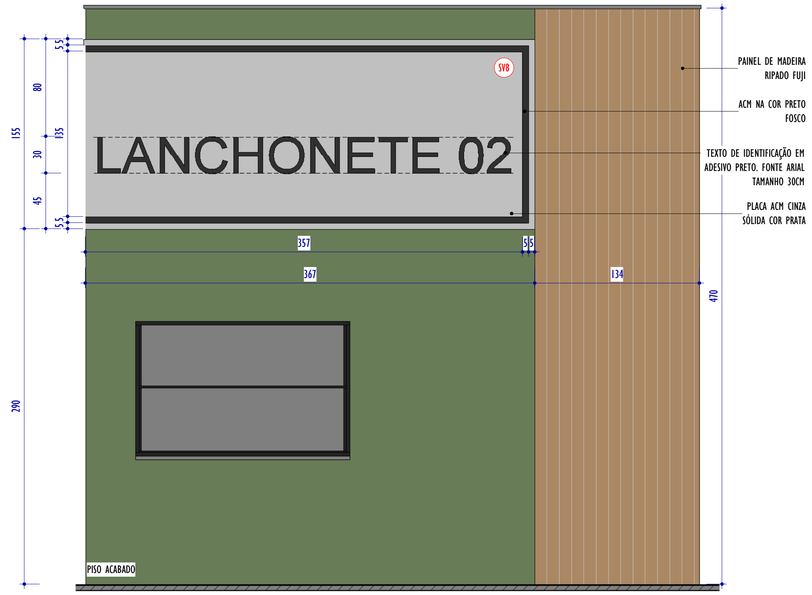

4 DET. PLACA LANCHONETE 02 - VISTA FRONTAL

ESCALA: 1 : 25

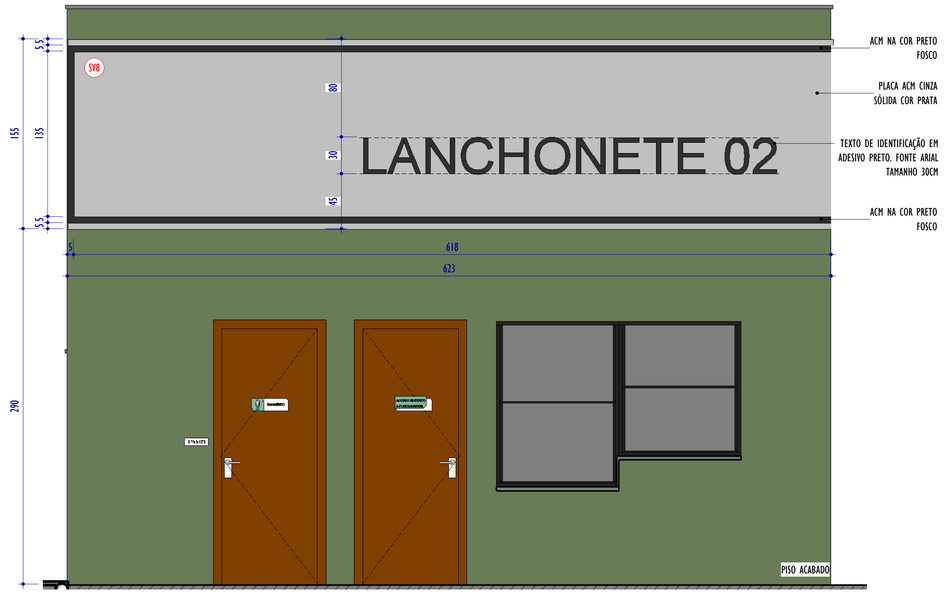

5 DET. PLACA LANCHONETE 02 - VISTA LATERAL DIREITA

ESCALA: 1 : 25

6 DET. PLACA DE IDENTIFICAÇÃO DA EDIFICAÇÃO - VISTA FRONTAL

ESCALA: 1 : 50

PLACA DE SINALIZAÇÃO.

CÓD.	DSCNIÇÃO	QTD.
SV6	SINALIZAÇÃO VISUAL EM PLACA EM CHAPA DE ACM CINZA PRATA COM TEXTO E CONTORNO ADESIVADO COR PRETA	1
SV7	SINALIZAÇÃO VISUAL EM PLACA EM CHAPA DE ACM CINZA PRATA COM TEXTO E CONTORNO ADESIVADO COR PRETA	1
SV8	SINALIZAÇÃO VISUAL EM PLACA EM CHAPA DE ACM CINZA PRATA COM TEXTO E CONTORNO ADESIVADO COR PRETA	1
SV11	SINALIZAÇÃO VISUAL EM PLACA EM CHAPA DE ACM VERDE SÓLIDO COR PANTONE 7736C	1

REV.	DESCRIÇÃO	DATA	EXEC.	VERIF.	APROV.
01	COMPATIBILIZAÇÃO	07/2024	LM	IF	SL
00	EMISSÃO INICIAL	06/2024	LM	IF	SL

CONTRATADA: viavoz

RT: Sinval Ladeira

REG. CREA: 28.498/D

ASS: SINVAL LADEIRA:13797247672 — Assinado de forma digital por SINVAL LADEIRA:13797247672 Dados: 2024.07.26 18:46:12 -03'00'

CONTRATANTE: PREFEITURA MUNICIPAL DE MIMOSO DO SUL - SECRETARIA DE OBRAS E SERVIÇOS URBANOS

MUNICÍPIO/ÁREA: MIMOSO DO SUL/ES

PROGRAMA: TERMINAL RODOVIÁRIO ANTÔNIO NASSUR

TÍTULO E CONTEÚDO:

PROJETO ARQUITETÔNICO EXECUTIVO

SINALIZAÇÃO VISUAL

DATA:	JUNHO/2024	ESCALA:	INDICADA	FOLHA:
ARQUIVO:	ARQ-PE-MD5654-TRAN-062024-R01			20/20

Autenticar documento em https://mimosodosul.prefeiturasempapel.com.br/autenticidade
com o identificador 3100320031003500320030050050050020041 00. Documento assinado digitalmente conforme art. 4º, II da Lei 14.063/2020.